




LEVÉ SCHODIŠTĚ

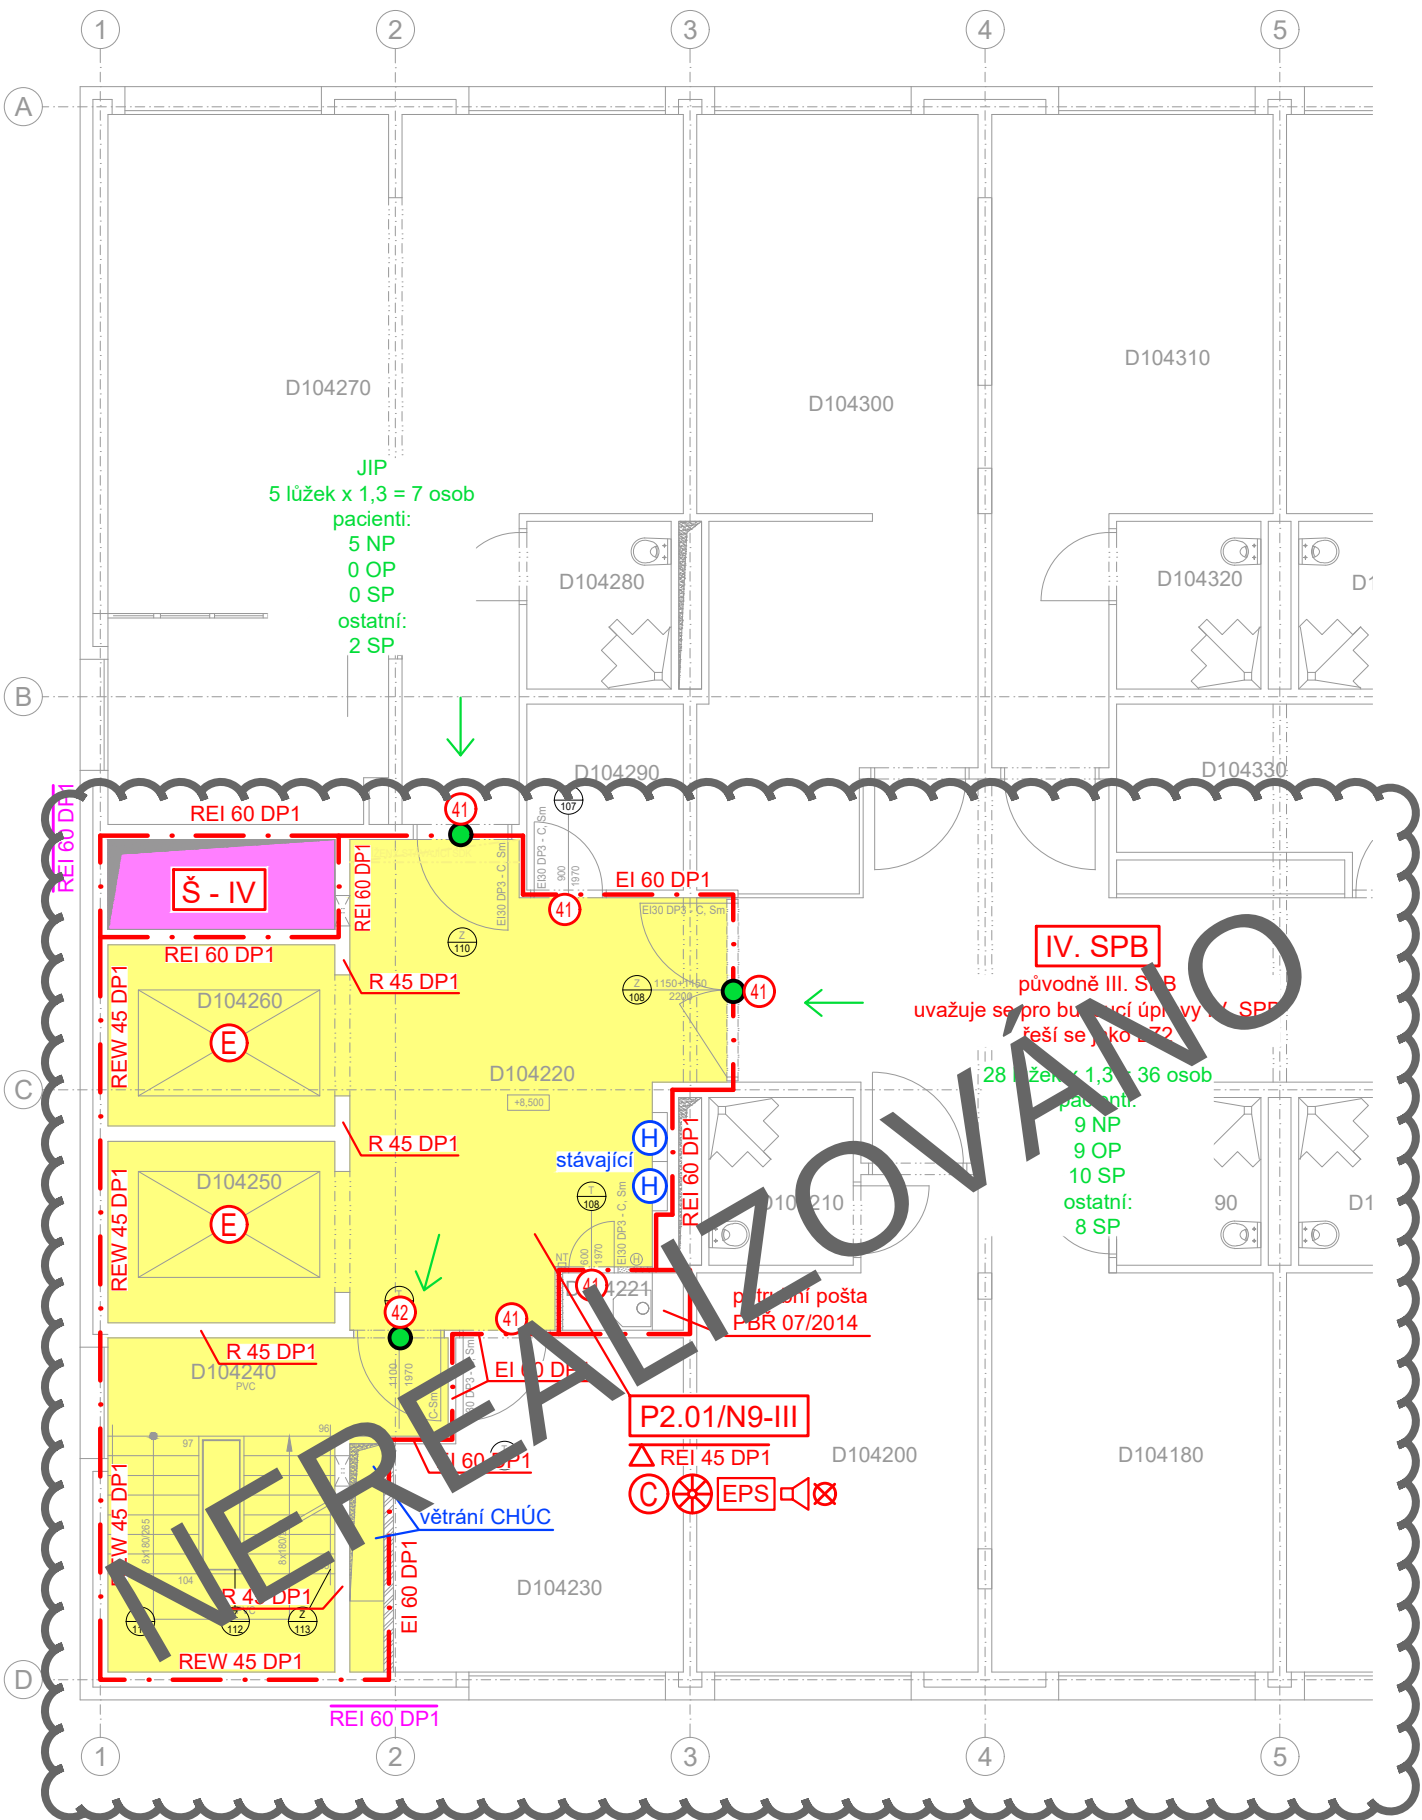

STŘEDNÍ SCHODIŠTĚ

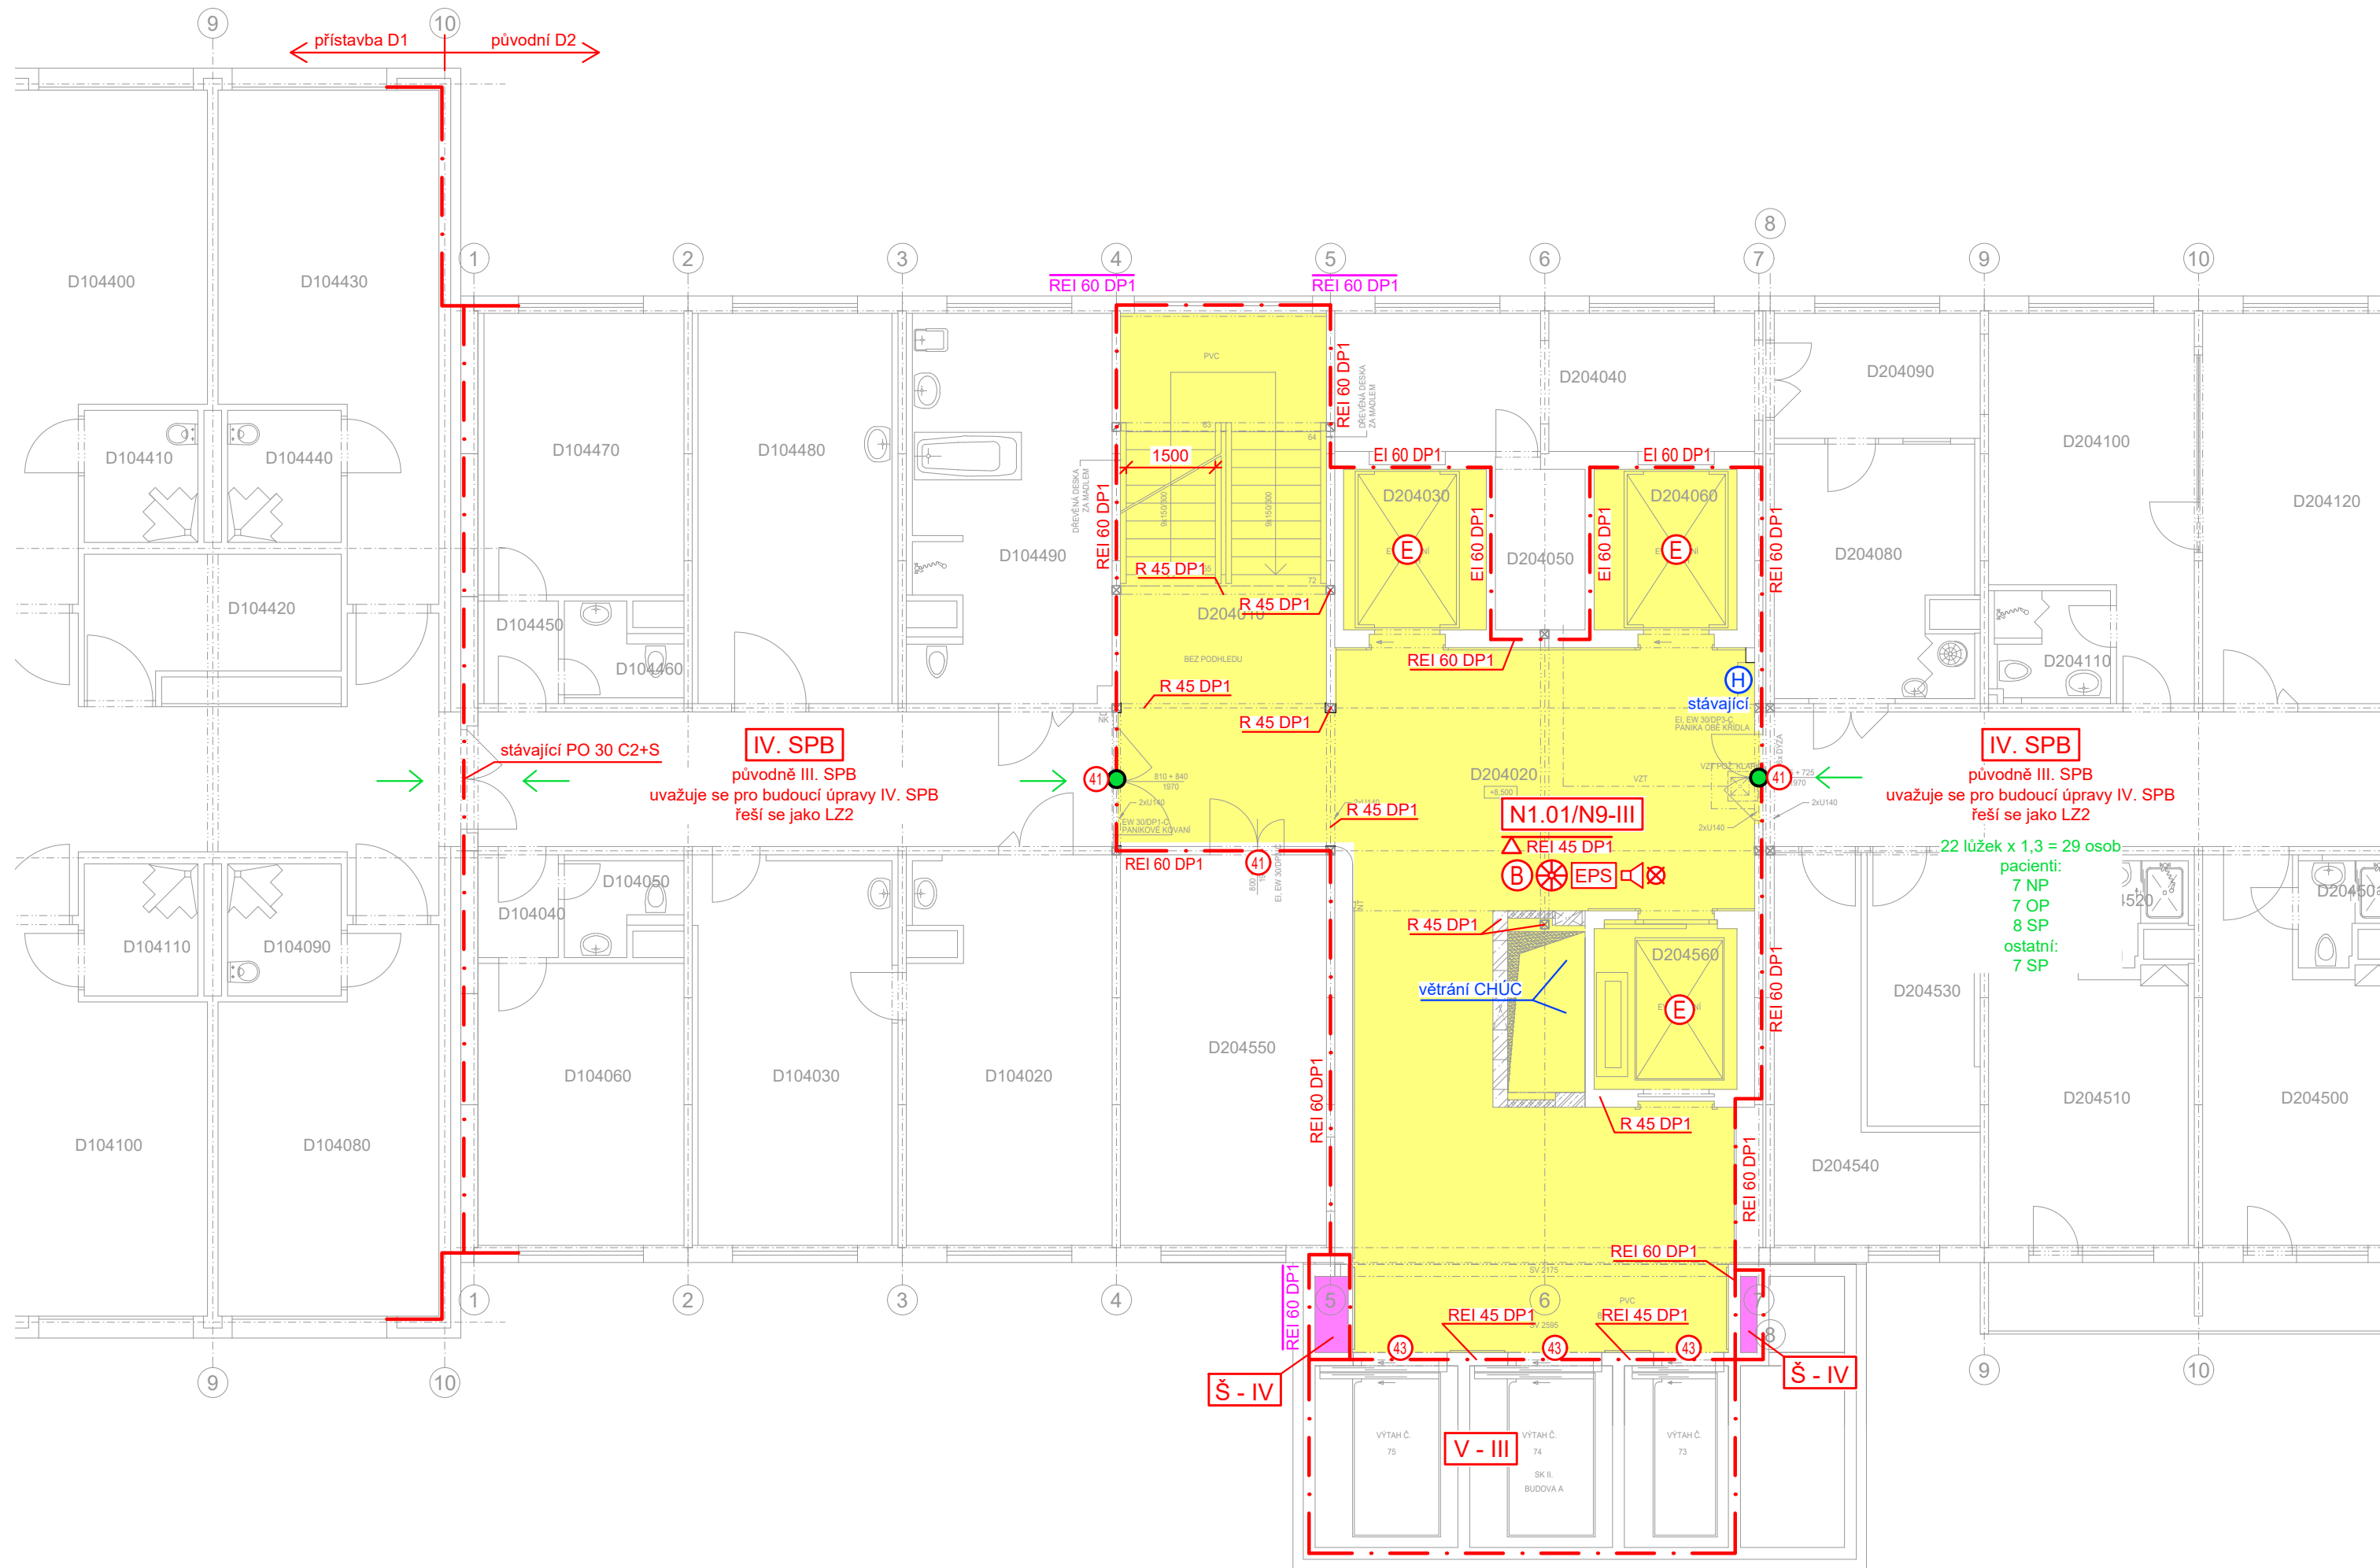

PRAVÉ SCHODIŠTĚ

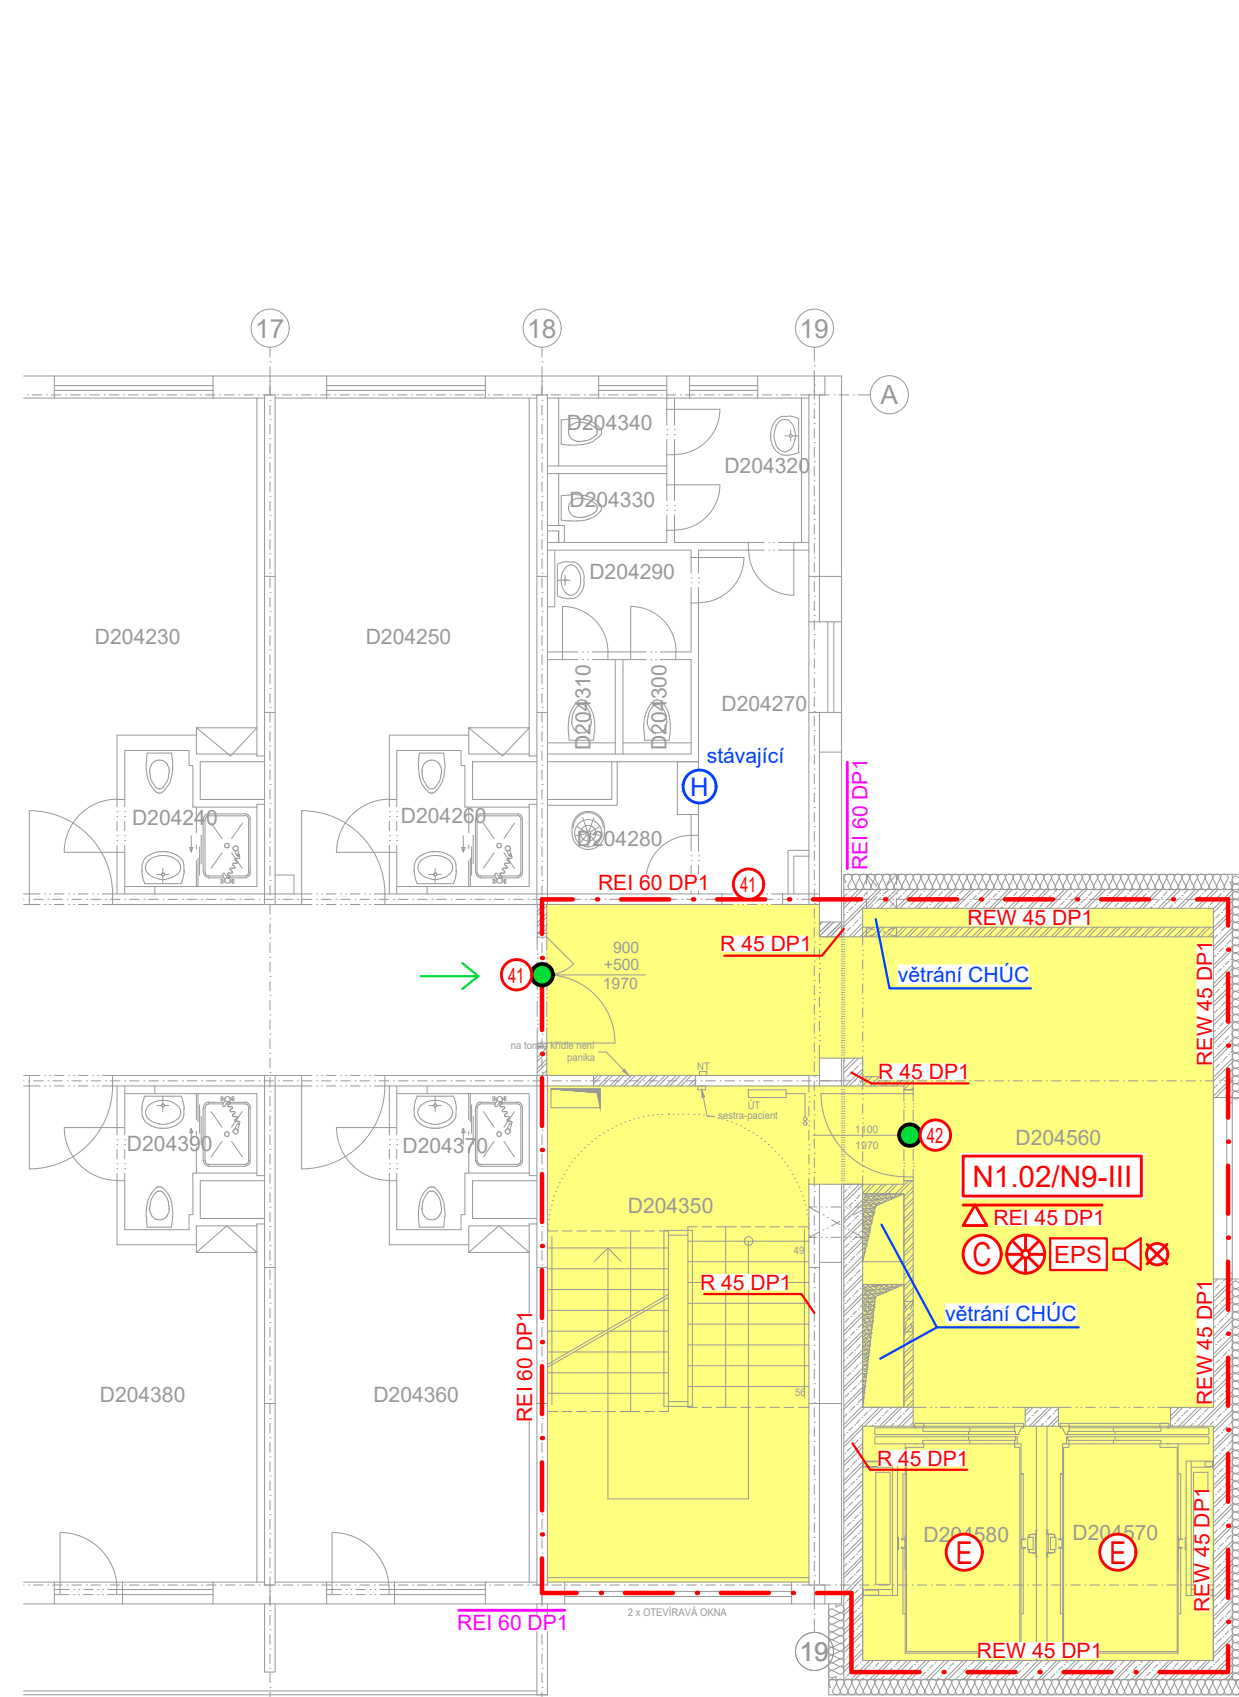

LEGENDA MÍSTNOSTÍ D1

Č.M.	NÁZEV MÍSTNOSTI	m²	D204080	VÝTAHOVÁ ŠACHTA č. 49	6,5
D104010	CHODBA	24,5	D204070	CHODBA	89,9
D104020	MÍSTNOST VIČELOVÁ	21,9	D204080	KUCHYŇ	14,0
D104030	KUCHYŇ	21,3	D204090	KUCHYŇ	7,3
D104040	PŘEDSÍŇ	2,3	D204100	ŠATNA SESTRY	18,5
D104050	WC	2,6	D204110	SOCIÁLNÍ ZAŘÍZENÍ	3,4
D104060	DENNÍ MÍSTNOST	16,4	D204120	ŠATNA SESTRY	22,8
D104070	CHODBA	95,7	D204130	PRACOVNA SESTER	21,9
D104080	POKOJ č.7	21,6	D204140	NEOBSAŽENO	####
D104090	SOCIÁLNÍ ZAŘÍZENÍ	4,2	D204150	NEOBSAŽENO	####
D104100	POKOJ č.8	21,7	D204160	VÝŠETROVNA	21,3
D104110	SOCIÁLNÍ ZAŘÍZENÍ	4,2	D204170	VÝŠETROVNA	21,8
D104120	POKOJ č.9	21,7	D204180	PŘEDSÍŇ	4,5
D104130	SOCIÁLNÍ ZAŘÍZENÍ	4,2	D204190	KOUPELNA	11,8
D104140	POKOJ č.10	21,7	D204200	SKLAD PRAČKA	4,5
D104150	SOCIÁLNÍ ZAŘÍZENÍ	4,2	D204210	POKOJ č.1	18,4
D104160	POKOJ č.11	21,7	D204220	SOCIÁLNÍ ZAŘÍZENÍ	2,5
D104170	SOCIÁLNÍ ZAŘÍZENÍ	4,2	D204230	JIDELNA	18,4
D104180	POKOJ č.12	21,7	D204240	SOCIÁLNÍ ZAŘÍZENÍ	2,5
D104190	SOCIÁLNÍ ZAŘÍZENÍ	4,2	D204250	POKOJ č.1	18,3
D104200	POKOJ č.13	21,7	D204260	SOCIÁLNÍ ZAŘÍZENÍ	2,5
D104210	SOCIÁLNÍ ZAŘÍZENÍ	4,2	D204270	PŘEDSÍŇ	6,5
D104220	CHODBA	26,8	D204280	ÚKLIDOVÁ KOMORA	2,7
D104221	STANICE POTRUBNÍ POŠTY	0,9	D204290	UMÝVÁRNA	2,5
D104230	ŠATNA	17,5	D204300	WC	1,0
D104240	SCHODIŠTĚ	15,2	D204310	WC	1,0
D104250	VÝTAHOVÁ ŠACHTA č.71	7,2	D204320	UMÝVÁRNA	3,2
D104260	VÝTAHOVÁ ŠACHTA č.72	7,2	D204330	WC	1,3
D104270	POKOJ INTERMEDIÁLNÍ	61,7	D204340	WC	1,3
D104280	SOCIÁLNÍ ZAŘÍZENÍ	4,2	D204350	SCHODIŠTĚ	####
D104290	ČISTIČ MÍSTNOST	5,1	D204360	POKOJ č.1	18,4
D104300	PRACOVNA SESTER	35,1	D204370	SOCIÁLNÍ ZAŘÍZENÍ	2,5
D104310	POKOJ č.1	24,8	D204380	POKOJ č.1	18,4
D104320	SOCIÁLNÍ ZAŘÍZENÍ	4,2	D204390	SOCIÁLNÍ ZAŘÍZENÍ	2,5
D104330	ČISTIČ BOX DESINFJEKTOR	9,1	D204400	POKOJ č.1	18,4
D104340	POKOJ č.2	24,8	D204410	SOCIÁLNÍ ZAŘÍZENÍ	2,5
D104350	SOCIÁLNÍ ZAŘÍZENÍ	4,2	D204420	POKOJ č.1	18,4
D104360	POKOJ č.3	29,3	D204430	SOCIÁLNÍ ZAŘÍZENÍ	2,5
D104370	SOCIÁLNÍ ZAŘÍZENÍ	4,2	D204440	POKOJ č.1	18,4
D104380	POKOJ č.4	29,3	D204450	SOCIÁLNÍ ZAŘÍZENÍ	2,5
D104390	SOCIÁLNÍ ZAŘÍZENÍ	4,2	D204460	POKOJ č.1	18,4
D104400	POKOJ č.5	24,8	D204470	SOCIÁLNÍ ZAŘÍZENÍ	2,5
D104410	SOCIÁLNÍ ZAŘÍZENÍ	4,2	D204480	POKOJ č.1	18,4
D104420	ČISTIČ MÍSTNOST	9,1	D204490	SOCIÁLNÍ ZAŘÍZENÍ	2,5
D104430	POKOJ č.6	24,8	D204500	POKOJ č.1	18,4
D104440	SOCIÁLNÍ ZAŘÍZENÍ	4,2	D204501	SOCIÁLNÍ ZAŘÍZENÍ	2,5
D104450	PŘEDSÍŇ	2,2	D204510	POKOJ č.1	18,4
D104460	WC	2,6	D204520	SOCIÁLNÍ ZAŘÍZENÍ	2,5
D104470	INSPEKČNÍ POKOJ	15,9	D204530	ČISTIČ BOX ŠPINAVÉHO PR.	8,4
D104480	VÝŠETROVNA	21,4	D204540	ČISTIČ MÍSTNOST	13,4
D104490	PROVOZVNÍ MÍSTNOST	21,3	D204550	VÝUKOVÁ MÍSTNOST	22,7

LEGENDA MÍSTNOSTÍ D2

Č.M.	NÁZEV MÍSTNOSTI	m²
D204010	SCHODIŠTĚ	23,2
D204020	CHODBA	77,4
D204030	VÝTAHOVÁ ŠACHTA č.47	6,5
D204040	PROSTOR ZA VÝTAHEM	17,1
D204050	ROZVOJNA	4,2

LEGENDA PO:

- VNITŘNÍ ODBĚRNÉ MÍSTO
- DVEŘNÍ KRÍDLO BEZ ZÁMKU NEBO OPATŘENÉ PANIKOVÝM KOVÁNÍM DLE ČSN EN 179
- SMĚR ÚNIKU
- VÝCHOD NA VOLNÉ PROSTRANSTVÍ
- PROSTOR INSTALAČNÍ ŠACHTY
- PROSTOR CHŮC
- POŽÁRNÍ FILTR DLE 8.1.5 ČSN 73 0835
- PROSTOR DLE 8.4.1.2 ČSN 73 0835, DO KTERÉHO SMĚŘUJE EVAKUACE
- POŽÁRNÍ PÁSY
- △ REI 45 DP1 STROPY – POŽÁRNÍ ODOLNOST ZDOLA
- REW 45 DP1 STĚNY
- R 30 DP1 NOSNÉ KONSTRUKCE
- 1x ▲ PHP PŘENOSNÝ HASIČÍ PŘÍSTROJ
- — — HRANICE POŽÁRNÍHO ÚSEKU
- — — ODSUPOVÉ VZDÁLENOSTI
- N1.01 - I POŽÁRNÍ ÚSEK – STUPEŇ POŽÁRNÍ BEZPEČNOSTI
- ⊗ NOUZOVÉ OSVĚTLENÍ
- ⊗ OZNAČENÍ CHŮC-B
- ⊗ OZNAČENÍ CHŮC-C
- ⊗ NUCENÉ VĚTRÁNÍ CHŮC
- EPS PROSTOR VYBAVENÝ ELEKTRICKOU POŽÁRNÍ SIGNALIZACÍ
- PROSTOR VYBAVENÝ DOMÁCÍM ROZHŁASEM S NUCENÝM POSLECHEM
- E EVAKUAČNÍ VÝTAH
- Š - IV INSTALAČNÍ ŠACHTA – IV. SPB – nenosné požárně dělící konstrukce – EI 30 DP1 – požární uzávěry – EW 30 DP1, DO CHŮC EI 30 DP1-Sm
- V - III INSTALAČNÍ ŠACHTA – III. SPB – nenosné požárně dělící konstrukce – EI 30 DP1 – požární uzávěry – EW 30 DP1
- 41 POŽÁRNÍ UZÁVĚR – EI 30 DP3-C-Sm
- 42 POŽÁRNÍ UZÁVĚR – C-Sm
- 43 POŽÁRNÍ UZÁVĚR – EW 30 DP1

VEDOUČÍ PROJEKTU	Ing. HUF		
VYPRACOVAL	Ing. NOVÁK		
KONTROLOVAL	Ing. HUF		
KRESLIL	Ing. NOVÁK		
INVESTOR	Fakultní nemocnice Olomouc, I. P. Pavlova 185/6, 779 00 Olomouc	DATUM	01 / 2022
Budova D		FORMÁT	5x44
		ČÍSLO ZAKÁZKY	334-LH19
		STUPEŇ	DPS - revize 1
		SOUBOR	334-LH19
NÁZEV VÝKRESU	Půdorys 4.NP	MĚŘITKO	ČÍS. VÝKRESU
		1:100	106