




LEVÉ SCHODIŠTĚ

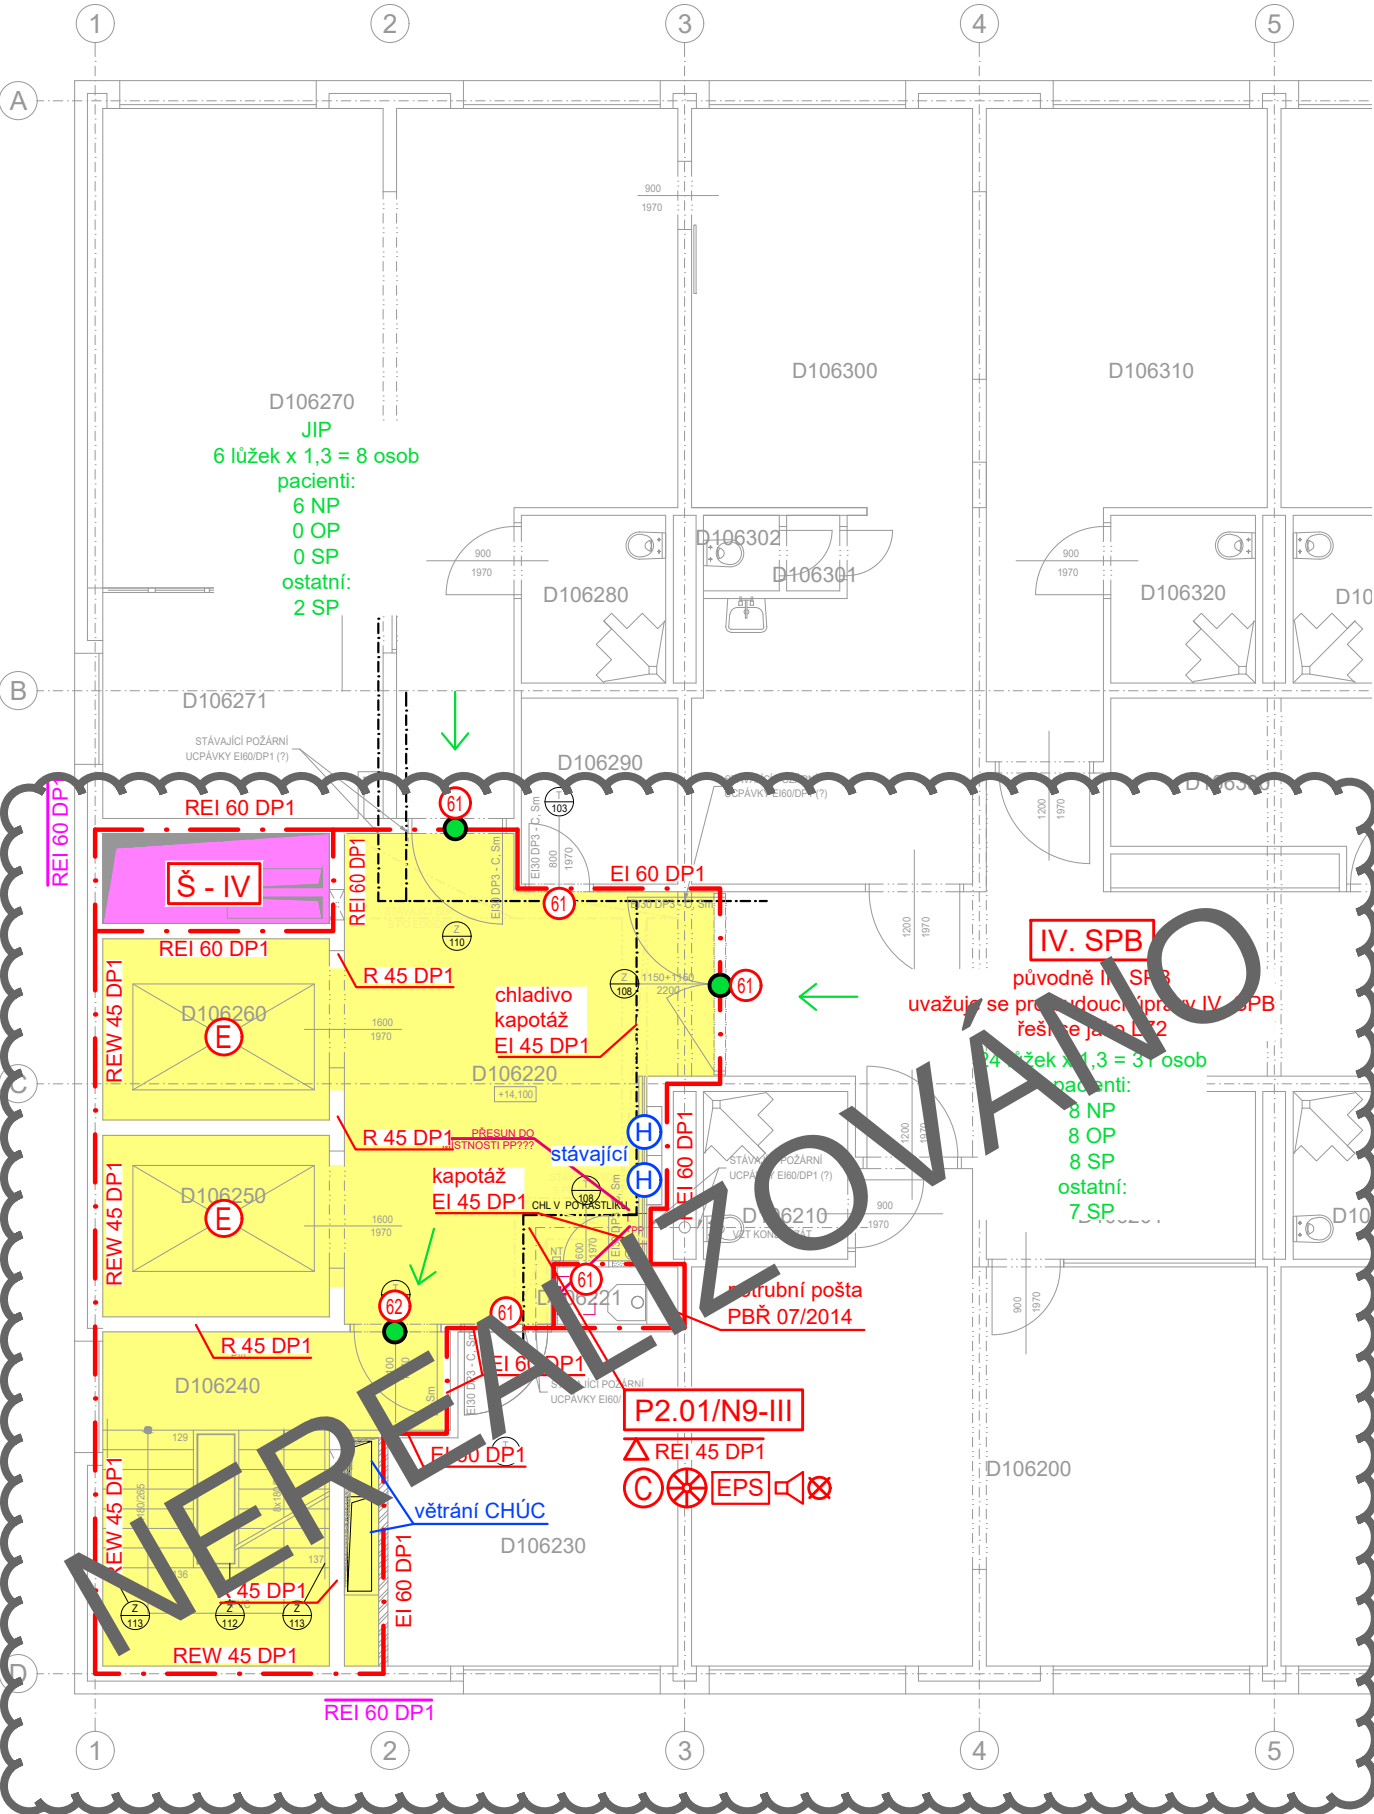

STŘEDNÍ SCHODIŠTĚ

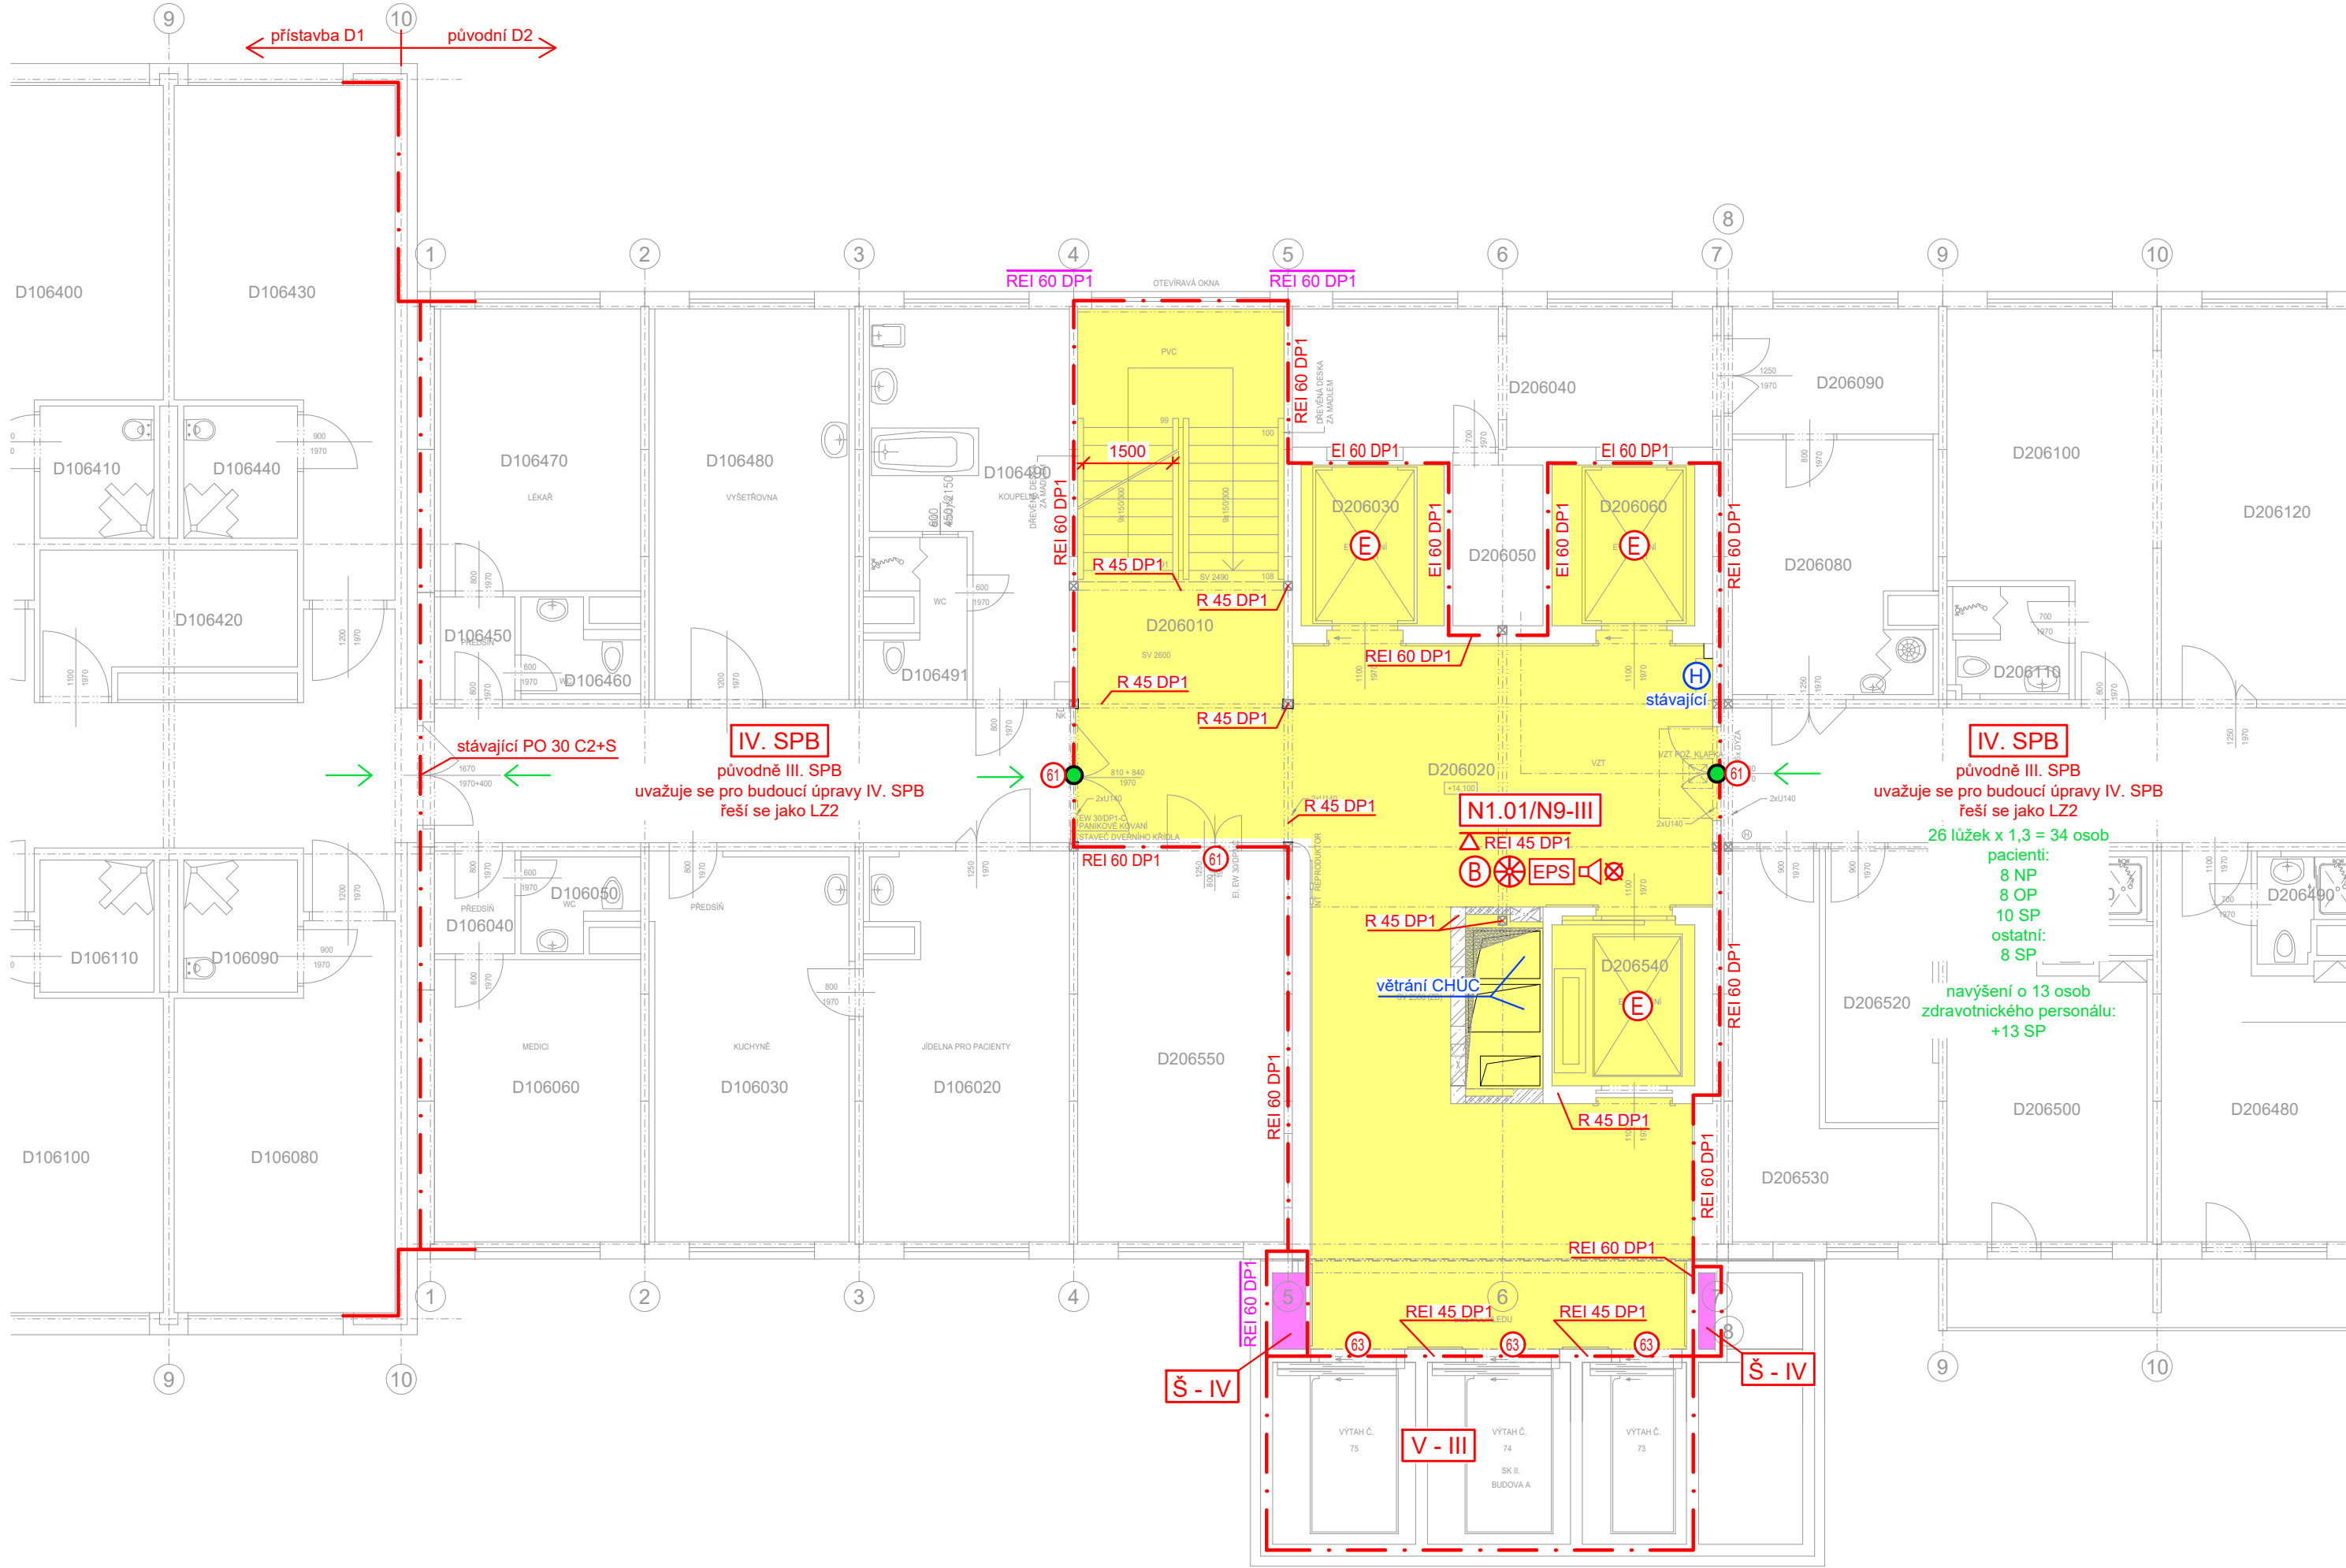

PRAVÉ SCHODIŠTĚ

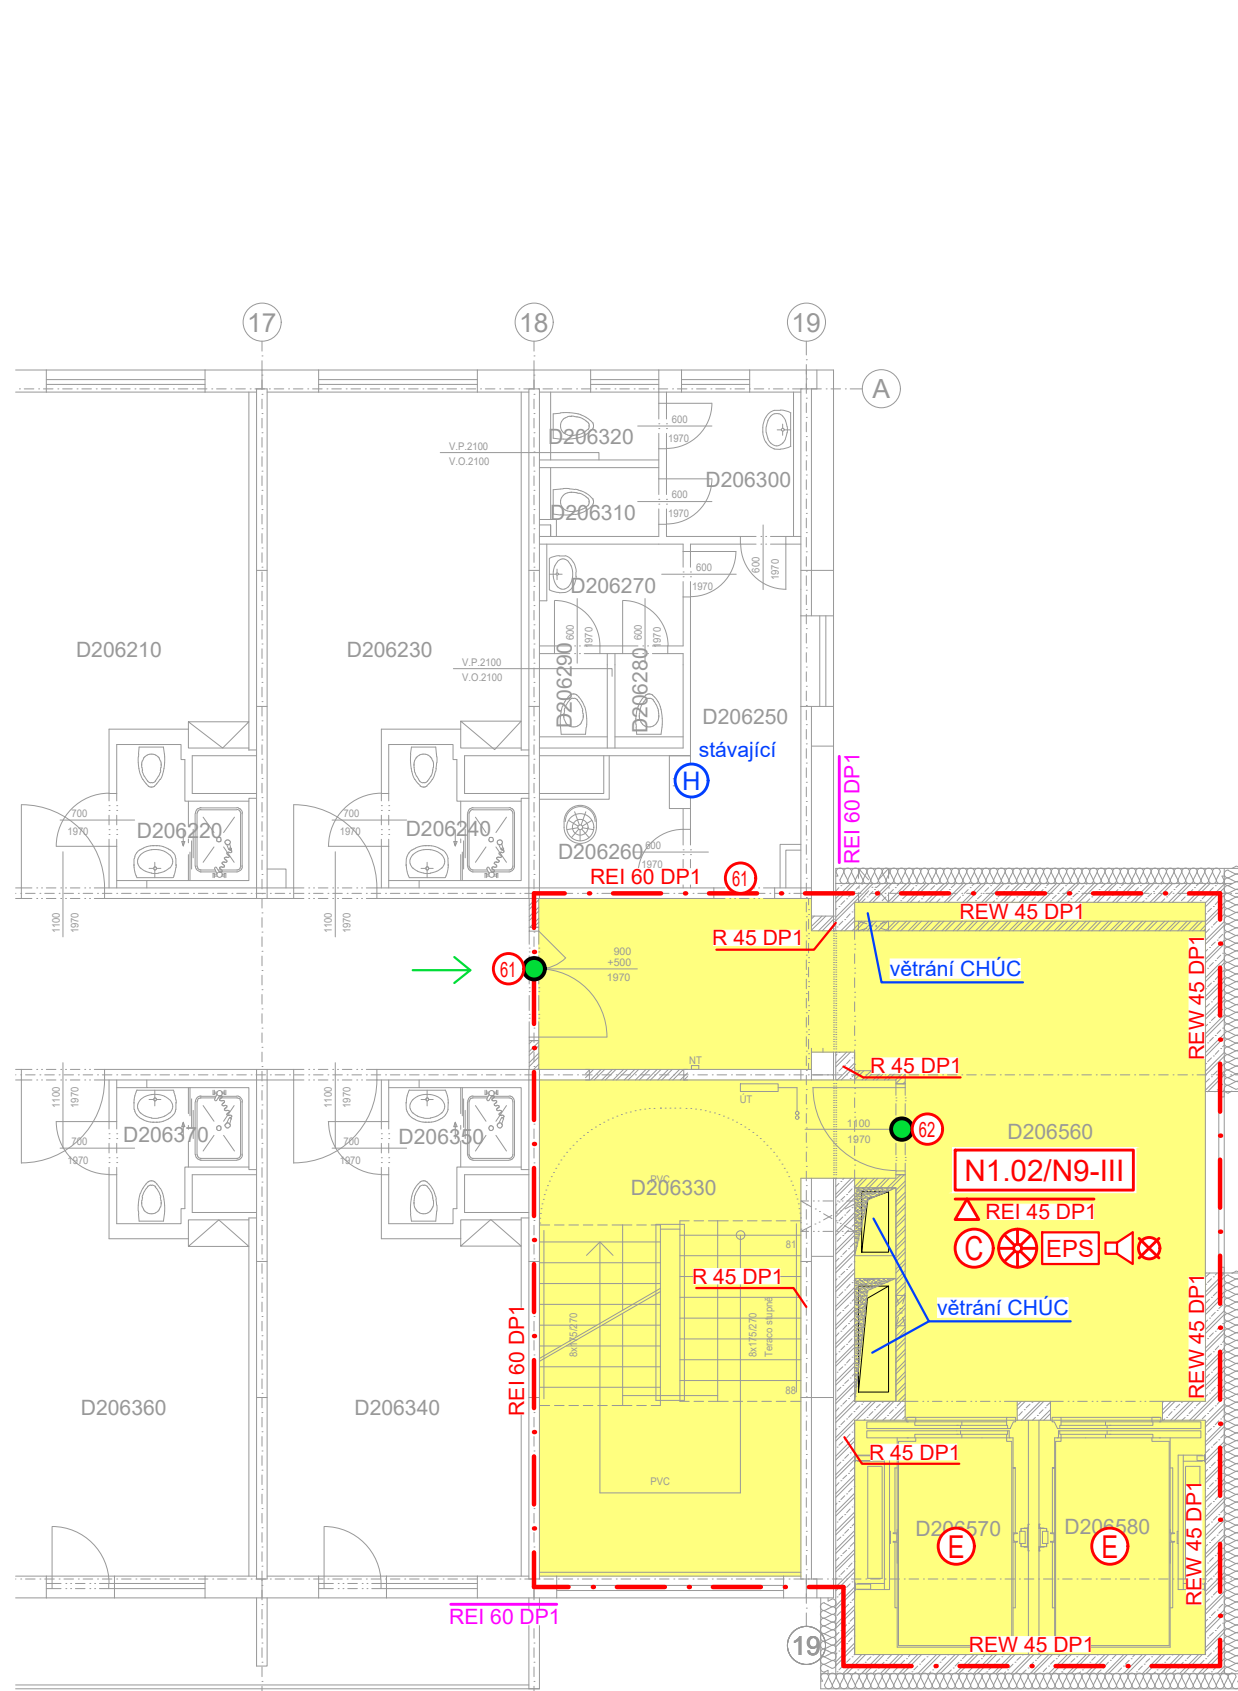

LEGENDA MÍSTNOSTÍ D1

C.M.	NÁZEV MÍSTNOSTI	m²	D206040	PROSTOR ZA VÝTAHEM	17,1
D106010	CHODBA	24,5	D206050	ROZVODNA	4,2
D106020	PRACOVNA LÉKAŘŮ	21,9	D206060	VÝTAHOVÁ ŠACHTA 6.49	6,5
D106030	PRACOVNA SESTER	21,3	D206070	CHODBA	88,9
D106040	PŘEDSÍŇ	2,3	D206080	KUCHYŇ	14,0
D106050	SOCIÁLNÍ ZAŘÍZENÍ	2,6	D206090	DENNÍ MÍSTNOST	7,3
D106060	PRACOVNA VRCHNÍ SESTRY	16,4	D206100	POKOJ 6.14	18,9
D106070	CHODBA	91,2	D206110	SOCIÁLNÍ ZAŘÍZENÍ	3,4
D106080	POKOJ 6.1	21,6	D206120	POKOJ 6.11	22,7
D106090	SOCIÁLNÍ ZAŘÍZENÍ	4,2	D206130	PRACOVNA SESTER	21,9
D106100	POKOJ 6.2	21,7	D206140	PRACOVNA LÉKAŘŮ	21,3
D106110	SOCIÁLNÍ ZAŘÍZENÍ	4,2	D206150	VÝŠETROVNA	21,8
D106120	POKOJ 6.3	21,7	D206160	PŘEDSÍŇ	4,5
D106130	SOCIÁLNÍ ZAŘÍZENÍ	4,2	D206170	KOUPELNA	11,8
D106140	POKOJ 6.4	21,7	D206180	SKLAD ČISTÉHO PRÁDLA	4,5
D106150	SOCIÁLNÍ ZAŘÍZENÍ	4,2	D206190	POKOJ 6.10	18,4
D106160	POKOJ 6.5	21,7	D206200	SOCIÁLNÍ ZAŘÍZENÍ	2,5
D106170	SOCIÁLNÍ ZAŘÍZENÍ	4,2	D206210	POKOJ 6.9	18,4
D106180	NEOBSAŽENO		D206220	SOCIÁLNÍ ZAŘÍZENÍ	2,5
D106190	NEOBSAŽENO		D206230	INSPEKČNÍ POKOJ	18,3
D106200	INTERMEDIÁLNÍ PÉČE	41,9	D206240	SOCIÁLNÍ ZAŘÍZENÍ	2,5
D106210	SOCIÁLNÍ ZAŘÍZENÍ	4,2	D206250	PŘEDSÍŇ	6,5
D106220	CHODBA	26,8	D206260	UKLIDOVÁ KOMORA	2,7
D106230	STANICE POTRUBNÍ POŠTY	0,9	D206270	UMÝVARNA	2,5
D106240	PRACOVNA LÉKAŘE	17,4	D206280	WC	1,0
D106250	SCHODIŠTĚ	15,3	D206290	WC	1,0
D106260	VÝTAHOVÁ ŠACHTA 6.71	7,2	D206300	UMÝVARNA	3,2
D106270	VÝTAHOVÁ ŠACHTA 6.72	7,2	D206310	WC	1,3
D106280	INTERMEDIÁLNÍ PÉČE IMJ - JIP	50,5	D206320	WC	1,3
D106290	SOCIÁLNÍ ZAŘÍZENÍ - PACIENTI	4,2	D206330	SCHODIŠTĚ	24,4
D106300	PROVOZNÍ MÍSTNOST JIP 6	35,5	D206340	POKOJ 6.9	18,4
D106310	SOCIÁLNÍ ZAŘÍZENÍ	0,7	D206350	SOCIÁLNÍ ZAŘÍZENÍ	2,5
D106320	PRACOVNA LÉKAŘE	24,8	D206360	POKOJ 6.8	18,4
D106330	SOCIÁLNÍ ZAŘÍZENÍ	4,2	D206370	SOCIÁLNÍ ZAŘÍZENÍ	2,5
D106340	POKOJ 6.6	24,8	D206380	POKOJ 6.7	18,4
D106350	SOCIÁLNÍ ZAŘÍZENÍ	4,2	D206390	SOCIÁLNÍ ZAŘÍZENÍ	2,5
D106360	POKOJ 6.7	29,3	D206400	POKOJ 6.6	18,4
D106370	SOCIÁLNÍ ZAŘÍZENÍ	4,2	D206410	SOCIÁLNÍ ZAŘÍZENÍ	2,5
D106380	POKOJ 6.8	29,3	D206420	POKOJ 6.5	18,4
D106390	SOCIÁLNÍ ZAŘÍZENÍ	4,2	D206430	SOCIÁLNÍ ZAŘÍZENÍ	2,5
D106400	POKOJ 6.9	24,8	D206440	POKOJ 6.4	18,4
D106410	SOCIÁLNÍ ZAŘÍZENÍ	4,2	D206450	SOCIÁLNÍ ZAŘÍZENÍ	2,5
D106420	SKLAD	9,1	D206460	POKOJ 6.3	18,4
D106430	POKOJ 6.10	24,8	D206470	SOCIÁLNÍ ZAŘÍZENÍ	2,5
D106440	SOCIÁLNÍ ZAŘÍZENÍ	4,2	D206480	POKOJ 6.2	18,4
D106450	PŘEDSÍŇ	2,2	D206490	SOCIÁLNÍ ZAŘÍZENÍ	2,5
D106460	WC	2,6	D206500	POKOJ 6.1	18,4
D106470	PRACOVNA LÉKAŘŮ	15,9	D206510	SOCIÁLNÍ ZAŘÍZENÍ	2,5
D106480	KUCHYŇKA	21,4	D206520	ČISTÍCÍ MÍSTNOST	8,4
D106490	DENNÍ MÍSTNOST SESTER	17,1	D206530	SKLAD Š. PRÁDLA + STROJOVNA VZT.	13,4
D106491	SOCIÁLNÍ ZAŘÍZENÍ	3,9	D206540	VÝTAHOVÁ ŠACHTA 6.46	6,9
			D206550	DOKUMENTAČNÍ CENTRUM	22,7
			D206560	CHODBA	29,9
			D206570	VÝTAHOVÝ ŠACHTA 6.X1	7,3
			D206580	VÝTAHOVÝ ŠACHTA 6.X2	7,3

LEGENDA MÍSTNOSTÍ D2

C.M.	NÁZEV MÍSTNOSTI	m²
D206010	SCHODIŠTĚ	23,2
D206020	CHODBA	76,9
D206030	VÝTAHOVÁ ŠACHTA 6.47	6,5

LEGENDA PO:

- Ⓜ VNITŘNÍ ODBĚRNÉ MÍSTO
- DVEŘNÍ KRÍDLO BEZ ZÁMKU NEBO OPATŘENÉ PANIKOVÝM KOVÁNÍM DLE ČSN EN 179
- SMĚR ÚNIKU
- VÝCHOD NA VOLNÉ PROSTRANSTVÍ
- PROSTOR INSTALAČNÍ ŠACHTY
- PROSTOR CHŮC
- POŽÁRNÍ FILTR DLE 8.1.5 ČSN 73 0835
- PROSTOR DLE 8.4.1.2 ČSN 73 0835, DO KTERÉHO SMĚŘUJE EVAKUACE
- POŽÁRNÍ PÁSY
- △ REI 45 DP1 STROPY – POŽÁRNÍ ODOLNOST ZDOLA
- REW 45 DP1 STĚNY
- R 30 DP1 NOSNÉ KONSTRUKCE
- 1x ▲ PHP PŘENOSNÝ HASIČÍ PŘÍSTROJ
- — — HRANICE POŽÁRNÍHO ÚSEKU
- — — ODSUPOVÉ VZDÁLENOSTI
- N1.01 - I POŽÁRNÍ ÚSEK – STUPEŇ POŽÁRNÍ BEZPEČNOSTI
- ⊗ NOUZOVÉ OSVĚTLENÍ
- Ⓛ OZNAČENÍ CHŮC-B
- Ⓢ OZNAČENÍ CHŮC-C
- Ⓢ NUCENÉ VĚTRÁNÍ CHŮC
- Ⓢ EPS PROSTOR VYBAVENÝ ELEKTRICKOU POŽÁRNÍ SIGNALIZACÍ
- Ⓢ PROSTOR VYBAVENÝ DOMÁCÍM ROZHLASEM S NUCENÝM POSLECHEM
- Ⓢ EVAKUAČNÍ VÝTAH
- Š - IV INSTALAČNÍ ŠACHTA – IV. SPB – nenosné požární dělicí konstrukce – EI 30 DP1 – požární uzávěry – EW 30 DP1, DO CHŮC EI 30 DP1-Sm
- V - III INSTALAČNÍ ŠACHTA – III. SPB – nenosné požární dělicí konstrukce – EI 30 DP1 – požární uzávěry – EW 30 DP1
- Ⓢ POŽÁRNÍ UZÁVĚR – EI 30 DP3-C-Sm
- Ⓢ POŽÁRNÍ UZÁVĚR – C-Sm
- Ⓢ POŽÁRNÍ UZÁVĚR – EW 30 DP1

VEDOUČÍ PROJEKTU	Ing. HUF		
VYPRACOVAL	Ing. NOVÁK		
KONTROLOVAL	Ing. HUF		
KRESLIL	Ing. NOVÁK		
INVESTOR	Fakultní nemocnice Olomouc, IČ: 00098892, I. P. Pavlova 185/6, 779 00 Olomouc	DATUM	01 / 2022
Budova D		FORMÁT	5x44
		ČÍSLO ZAKÁZKY	334-LH19
		STUPEŇ	DPS - revize 1
		SOUBOR	334-LH19
NAZEV VÝKRESU:	Púdorys 6.NP	MĚŘITKO	ČÍS. VÝKRESU
		1:100	108