


PRAVÉ SCHODIŠTĚ

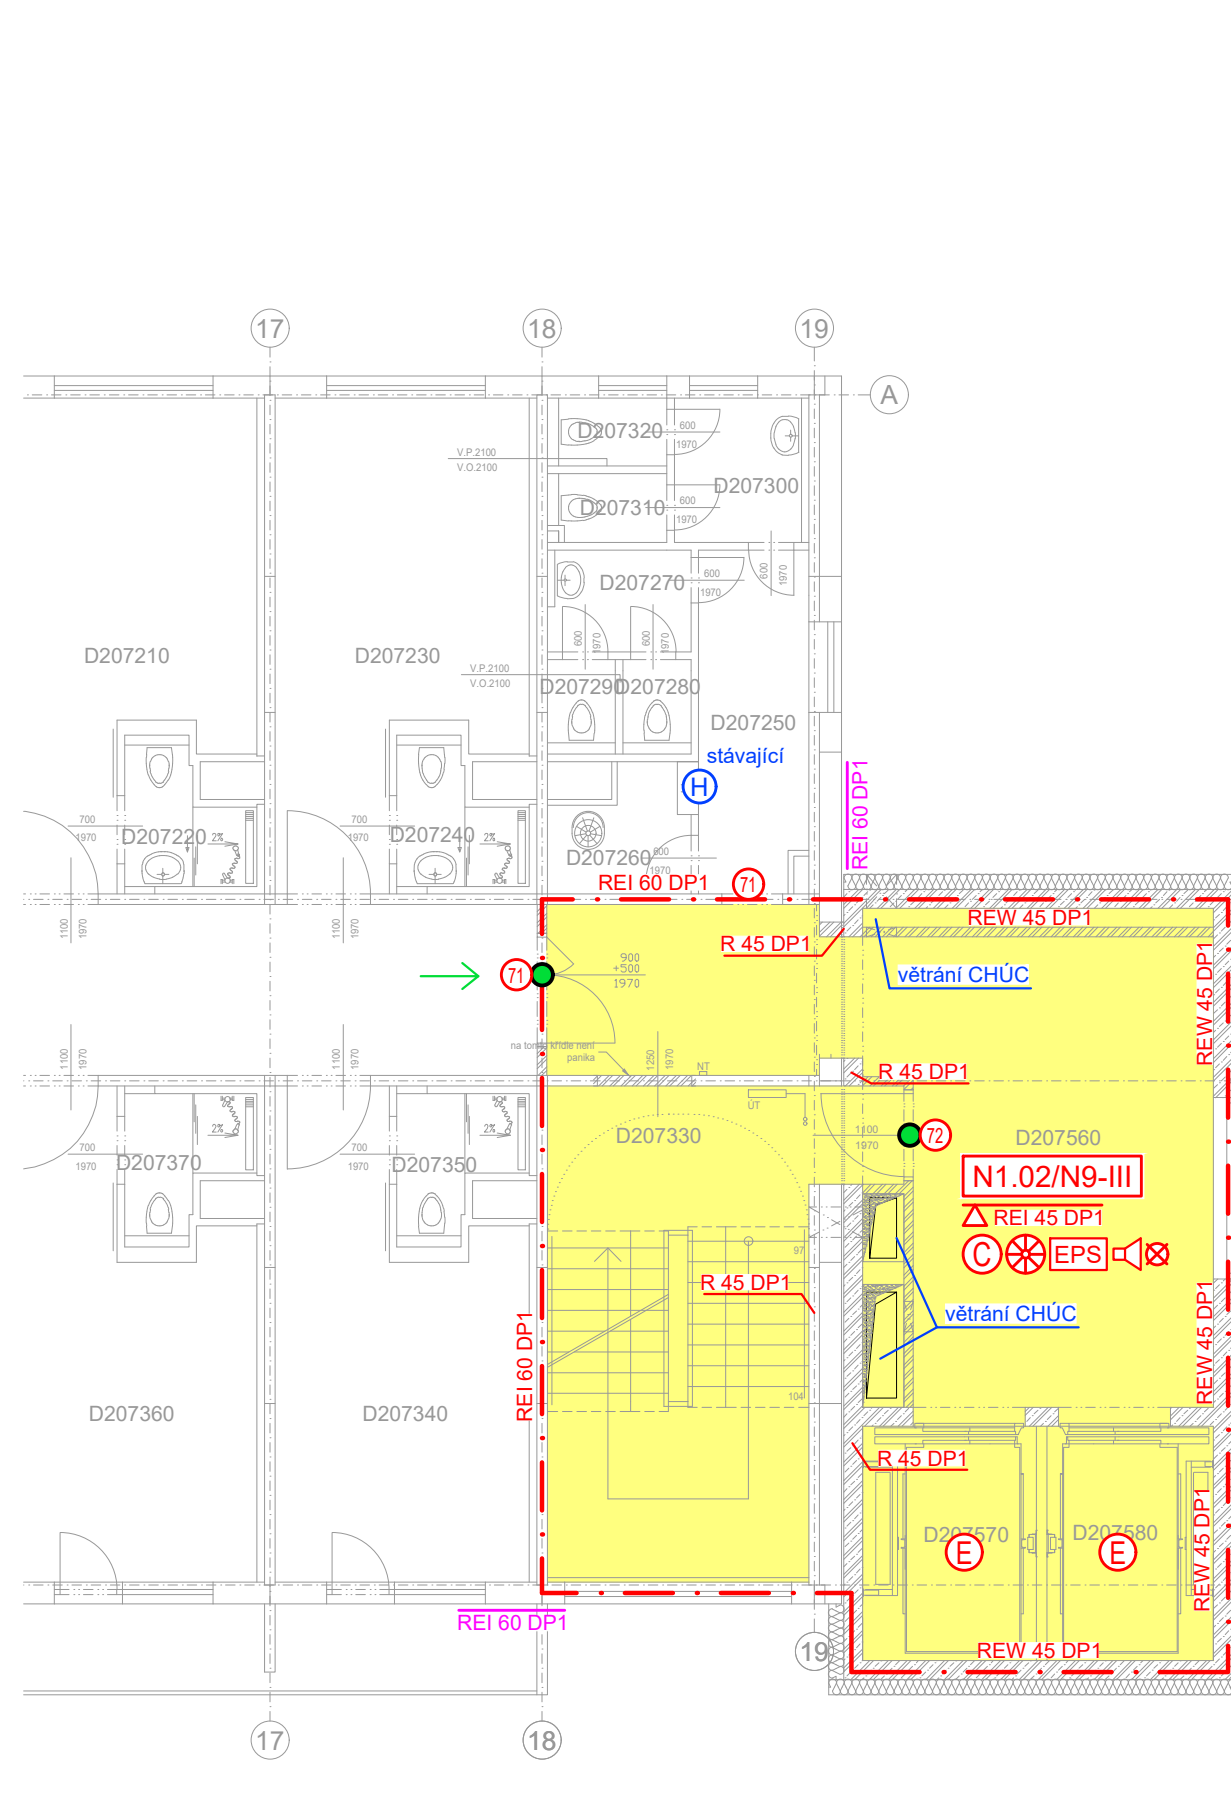

LEGENDA MÍSTNOSTÍ D1					
Č.M.	NÁZEV MÍSTNOSTI	m²			
D107010	CHODBA	24,5	D207040	PROSTOR ZA VÝTÁHEM	17,1
D107020	PRACOVNA LÉKAŘŮ	21,9	D207050	ROZVODNA	4,2
D107030	KUCHYŇ	21,3	D207060	VÝTÁHOVÁ ŠACHTA č.49	6,5
D107040	PŘEDSÍŇ	2,3	D207070	CHODBA	89,9
D107050	SOCIÁLNÍ ZAŘÍZENÍ	2,6	D207080	KUCHYŇ	14,1
D107060	KANCELÁŘ	16,4	D207090	DENNÍ MÍSTNOST	7,3
D107070	CHODBA	93,2	D207100	PRACOVNA - INTERMEDIÁLNÍ PÉČE	13,7
D107080	POKOJ č.13	21,6	D207101	CHODBA	4,5
D107090	SOCIÁLNÍ ZAŘÍZENÍ	4,2	D207110	SOCIÁLNÍ ZAŘÍZENÍ	3,4
D107100	POKOJ č.12	21,7	D207120	POKOJ INTERMEDIÁLNÍ č.1	22,7
D107110	SOCIÁLNÍ ZAŘÍZENÍ	4,2	D207130	PRACOVNA SESTER	21,9
D107120	POKOJ č.11	21,7	D207140	PRACOVNA LÉKAŘŮ	21,3
D107130	SOCIÁLNÍ ZAŘÍZENÍ	4,2	D207150	VÝŠETROVNA	21,8
D107140	POKOJ č.10	21,7	D207160	PŘEDSÍŇ	4,5
D107150	SOCIÁLNÍ ZAŘÍZENÍ	4,2	D207170	KOUPELNA	11,8
D107160	POKOJ č.9	21,7	D207180	SKLAD ČISTÉHO PRÁDLA	4,5
D107170	SOCIÁLNÍ ZAŘÍZENÍ	4,2	D207190	POKOJ č.13	18,4
D107180	POKOJ č.8	21,7	D207200	SOCIÁLNÍ ZAŘÍZENÍ	2,5
D107190	SOCIÁLNÍ ZAŘÍZENÍ	4,2	D207210	POKOJ č.12	18,4
D107200	POKOJ č.7	21,7	D207220	SOCIÁLNÍ ZAŘÍZENÍ	2,5
D107210	SOCIÁLNÍ ZAŘÍZENÍ	4,2	D207230	POKOJ č.11	18,3
D107220	CHODBA	26,6	D207240	SOCIÁLNÍ ZAŘÍZENÍ	2,5
D107221	STANICE POTRUBNÍ POŠTY	0,9	D207250	PŘEDSÍŇ	6,5
D107230	DENNÍ MÍSTNOST JIP 38A	17,4	D207260	ÚKLIDOVÁ KOMORA	2,7
D107240	SCHODIŠTĚ	15,3	D207270	UMÝVÁRNA	2,5
D107250	VÝTÁHOVÁ ŠACHTA č.71	7,2	D207280	WC	1,0
D107260	VÝTÁHOVÁ ŠACHTA č.72	7,2	D207290	WC	1,0
D107270	POKOJ JIP 38A	61,7	D207300	UMÝVÁRNA	3,2
D107280	SOCIÁLNÍ ZAŘÍZENÍ	4,2	D207310	SPRCHA	1,3
D107290	ČISTÍCÍ MÍSTNOST	5,1	D207320	WC	1,3
D107300	PRACOVNA SESTER + LÉKAŘ	35,5	D207330	SCHODIŠTĚ	24,3
D107310	POKOJ č.6	24,8	D207340	POKOJ č.10	18,4
D107320	SOCIÁLNÍ ZAŘÍZENÍ	4,2	D207350	SOCIÁLNÍ ZAŘÍZENÍ	2,5
D107330	SOCIÁLNÍ ZAŘÍZENÍ	4,2	D207360	POKOJ č.9	18,4
D107340	ČISTÍCÍ BOX	9,1	D207370	SOCIÁLNÍ ZAŘÍZENÍ	2,5
D107340	POKOJ č.5	24,8	D207380	POKOJ č.8	18,4
D107350	SOCIÁLNÍ ZAŘÍZENÍ	4,2	D207390	SOCIÁLNÍ ZAŘÍZENÍ	2,5
D107360	POKOJ č.4	29,3	D207400	POKOJ č.7	18,4
D107370	SOCIÁLNÍ ZAŘÍZENÍ	4,2	D207410	SOCIÁLNÍ ZAŘÍZENÍ	2,5
D107380	POKOJ č.3	29,3	D207420	POKOJ č.6	18,4
D107390	SOCIÁLNÍ ZAŘÍZENÍ	4,2	D207430	SOCIÁLNÍ ZAŘÍZENÍ	2,5
D107400	POKOJ č.2	24,8	D207440	POKOJ č.5	18,4
D107410	SOCIÁLNÍ ZAŘÍZENÍ	4,2	D207450	SOCIÁLNÍ ZAŘÍZENÍ	2,5
D107420	TECHNICKÝ MATERIÁL	9,1	D207460	POKOJ č.4	18,4
D107430	TECHNICKÝ MATERIÁL	24,8	D207470	SOCIÁLNÍ ZAŘÍZENÍ	2,5
D107440	SOCIÁLNÍ ZAŘÍZENÍ	4,2	D207480	POKOJ č.3	18,4
D107450	PŘEDSÍŇ	2,2	D207490	SOCIÁLNÍ ZAŘÍZENÍ	2,5
D107460	WC	2,6	D207500	POKOJ č.2	18,4
D107470	PRACOVNA	15,9	D207510	SOCIÁLNÍ ZAŘÍZENÍ	2,5
D107480	PRACOVNA LÉKAŘŮ	17,9	D207520	ČISTÍCÍ MÍSTNOST	6,4
D107481	SOCIÁLNÍ ZAŘÍZENÍ	3,0	D207530	SKLAD	13,4
D107490	KOUPELNA	21,3	D207540	VÝTÁHOVÁ ŠACHTA č.46	6,9
			D207550	ZASEDACÍ MÍSTNOST ZCHIR	22,7
			D207560	CHODBA	29,9
			D207570	VÝTÁHOVÝ ŠACHTA č.X1	7,3
			D207580	VÝTÁHOVÝ ŠACHTA č.X2	7,3

LEGENDA MÍSTNOSTÍ D2				
Č.M.	NÁZEV MÍSTNOSTI	m²		
D207010	SCHODIŠTĚ	23,2		

- LEGENDA PO: PO
-  VNITŘNÍ ODBĚRNÉ MÍSTO
-  DVEŘNÍ KŘÍDLO BEZ ZÁMKU NEBO OPATŘENÉ PANIKOVÝM KOVÁNÍM DLE ČSN EN 179
-  SMĚR ÚNIKU
-  VÝCHOD NA VOLNÉ PROSTORSTVÍ
-  PROSTOR INSTALAČNÍ ŠACHTY
-  PROSTOR CHŮC
-  POŽÁRNÍ FILTR DLE 8.1.5 ČSN 73 0835
- 15ti NÁSOBNÁ VÝMĚNA VZDUCHU ZA 1h
-  PROSTOR DLE 8.4.1.2 ČSN 73 0835, DO KTERÉHO SMĚŘUJE EVAKUACE
-  POŽÁRNÍ PÁSY
- REI 45 DP1** STROPY – POŽÁRNÍ ODLNOST ZDOLA
- REI 45 DP1** STĚNY
- REI 45 DP1** NOSNÉ KONSTRUKCE
- R 30 DP1** PŘENOSNÝ HASÍCÍ PŘÍSTROJ
- 1x ▲ PHP** HRANICE POŽÁRNÍHO ÚSEKU
- · —** ODSUPOVÉ VZDÁLENOSTI
- · — · —** POŽÁRNÍ ÚSEK – STUPEŇ POŽÁRNÍ BEZPEČNOSTI
- N.1.01 - I** NOUZOVÉ OSVĚTLENÍ
-  OZNAČENÍ CHŮC-B
-  OZNAČENÍ CHŮC-C
-  NUCENÉ VĚTRÁNÍ CHŮC
- EPS** PROSTOR VYBAVENÝ ELEKTRICKOU POŽÁRNÍ SIGNALIZACÍ
-  PROSTOR VYBAVENÝ DOMÁCÍM ROZHLASEM S NUCENÝM POSLECHEM
- E** EVAKUAČNÍ VÝTAH
- Š - IV** INSTALAČNÍ ŠACHTA – IV. SPB
– nenosné požární dělicí konstrukce – EI 30 DP1
– požární uzávěry – EW 30 DP1, DO CHŮC EI 30 DP1-Sm
- V - III** INSTALAČNÍ ŠACHTA – III. SPB
– nenosné požární dělicí konstrukce – EI 30 DP1
– požární uzávěry – EW 30 DP1
-  POŽÁRNÍ UZÁVĚR – EI 30 DP3-C-Sm
-  POŽÁRNÍ UZÁVĚR – C-Sm
-  POŽÁRNÍ UZÁVĚR – EW 30 DP1

VEDOUcí PROJEKTU	Ing. HUF		 Projektý PO, s.r.o.	Příkop 6 - BIC, 602 00 Brno Telefon: +420 545 173 538 IČ: 48907898, www.projektýpo.cz
VYPRACOVAL	Ing. NOVÁK			
KONTROLOVAL	Ing. HUF			
KRESLIL	Ing. NOVÁK			
INVESTOR : Fakultní nemocnice Olomouc, IČ: 00098892, I. P. Pavlova 185/6, 779 00 Olomouc			DATUM 01 / 2022	
Budova D			FORMAT 5xA4	
FAKULTNÍ NEMOCNICE OLOMOUC STAVEBNÍ ÚPRAVY OBJEKTU "D" - ÚNIKOVÉ CESTY			ČÍSLO ZAKÁZKY 334-LH19	
			STUPEŇ DPS - revize 1	
			SOUBOR 334-LH19	
			MÉRÍTKO ČÍS. VÝKRESU	
NÁZEV VÝKRESU: Půdorys 7.NP			1:100 109	