LEVÉ SCHODIŠTĚ

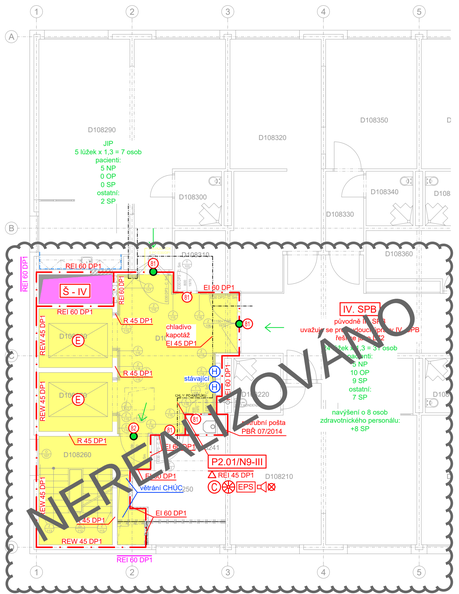

STŘEDNÍ SCHODIŠTĚ

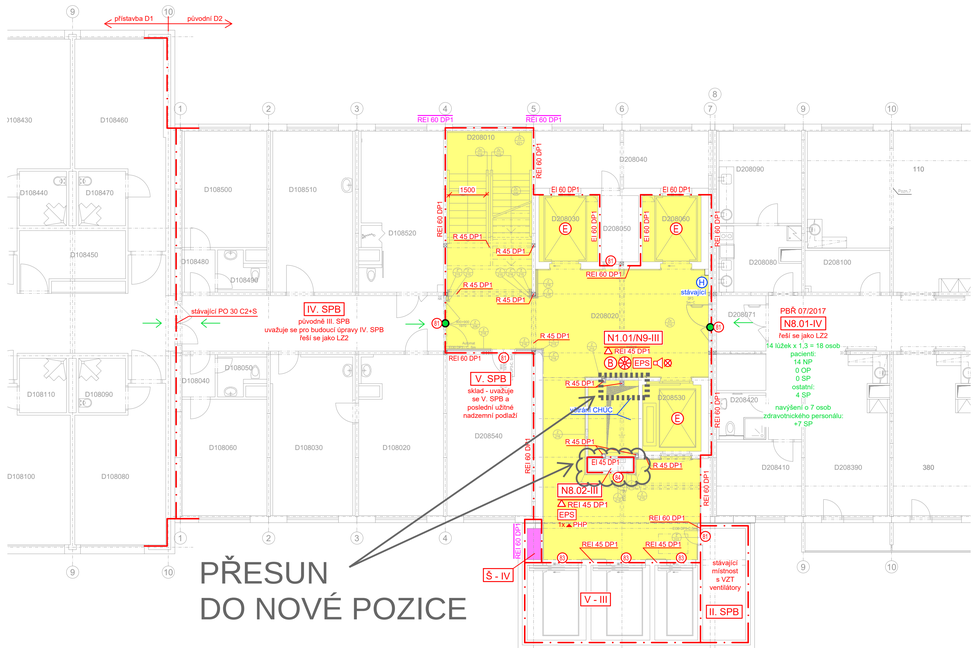

PRAVÉ SCHODIŠTĚ

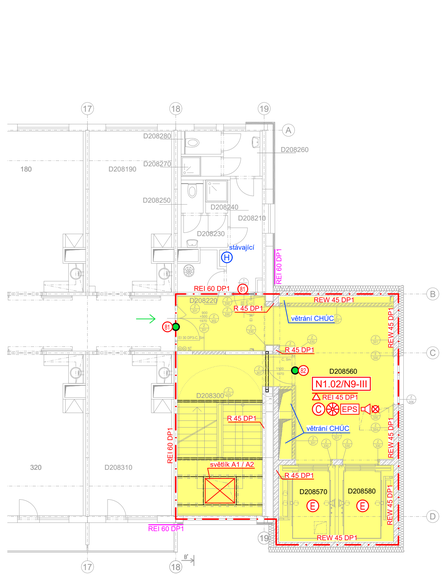
D208280
D208190
D208270
D208250
D208240
D208230
D208210
D208260
180
stávající
REI 60 DP1
REV 45 DP1
R 45 DP1
větrání CHÚC
D208227
D208300
D208310
D208390
380
320
D208410
N1.02/N9-III
REI 45 DP1
EPS
větrání CHÚC
D208560
R 45 DP1
REI 60 DP1
REV 45 DP1
REI 60 DP1
REV 45 DP1
REI 60 DP1
REV