



LEVÉ SCHODIŠTĚ

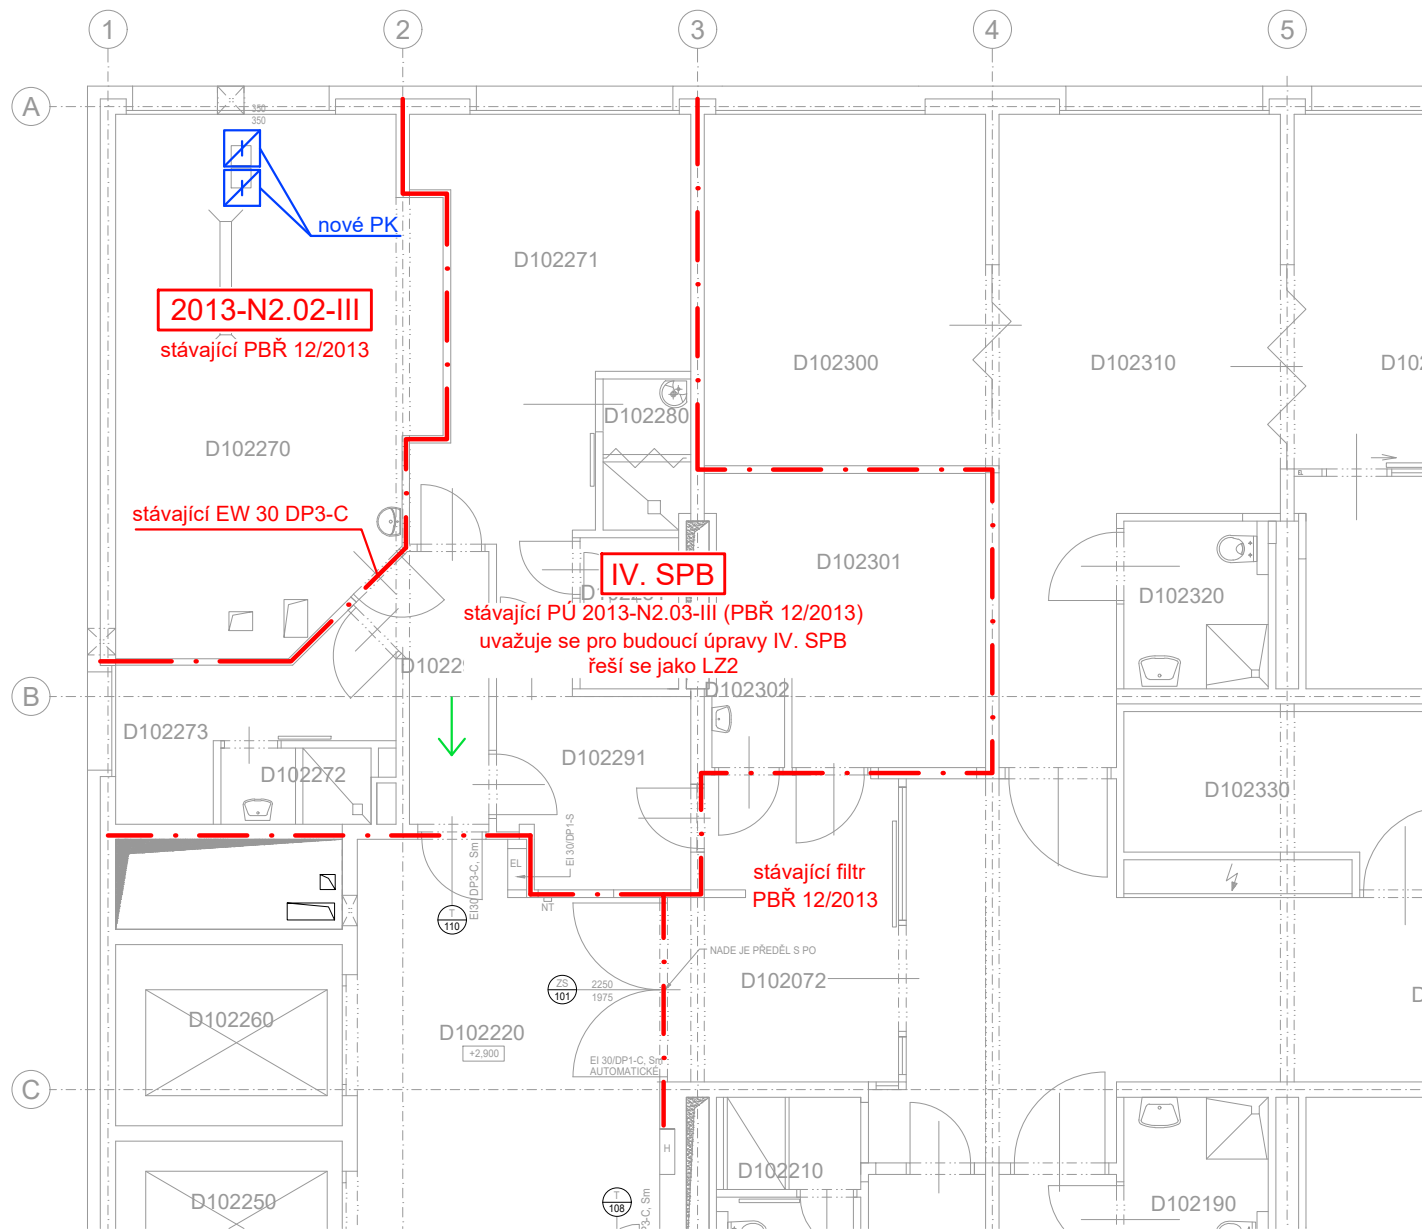

LEGENDA PO:

- SMĚR ÚNIKU
- . - Hranice požárního úseku
- N1.01 - I** POŽÁRNÍ ÚSEK – STUPEŇ POŽÁRNÍ BEZPEČNOSTI
- ☒ POŽÁRNÍ KLAPKA



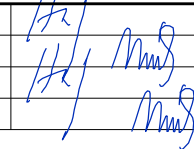VEDOUČÍ PROJEKTU	Ing. HUF			Projekty PO, s.r.o. Příkop 6 - IBC, 602 00 Brno Telefon: +420 545 173 539 IČ: 48907898, www.projektypo.cz	
VYPRACOVAL	Ing. NOVÁK				
KONTROLOVAL	Ing. HUF				
KRESLIL	Ing. NOVÁK				
INVESTOR : Fakultní nemocnice Olomouc, IČ: 00098892, I. P. Pavlova 185/6, 779 00 Olomouc			DATUM	06 / 2022	
Budova D			FORMÁT	1xA4	
FAKULTNÍ NEMOCNICE OLOMOUC STAVEBNÍ ÚPRAVY OBJEKTU "D" - ÚNIKOVÉ CESTY SO 02 DENNÍ STACIONÁŘ PRO I. IKK V 1.NP OBJEKTU "D"			ČÍSLO ZAKÁZKY	334-LH19	
			STUPEŇ	ZSPD	
			SOUBOR	334-LH19	
NÁZEV VÝKRESU:			MĚŘÍTKO	ČÍS. VÝKRESU	
Půdorys 2.NP			1:100	102	