


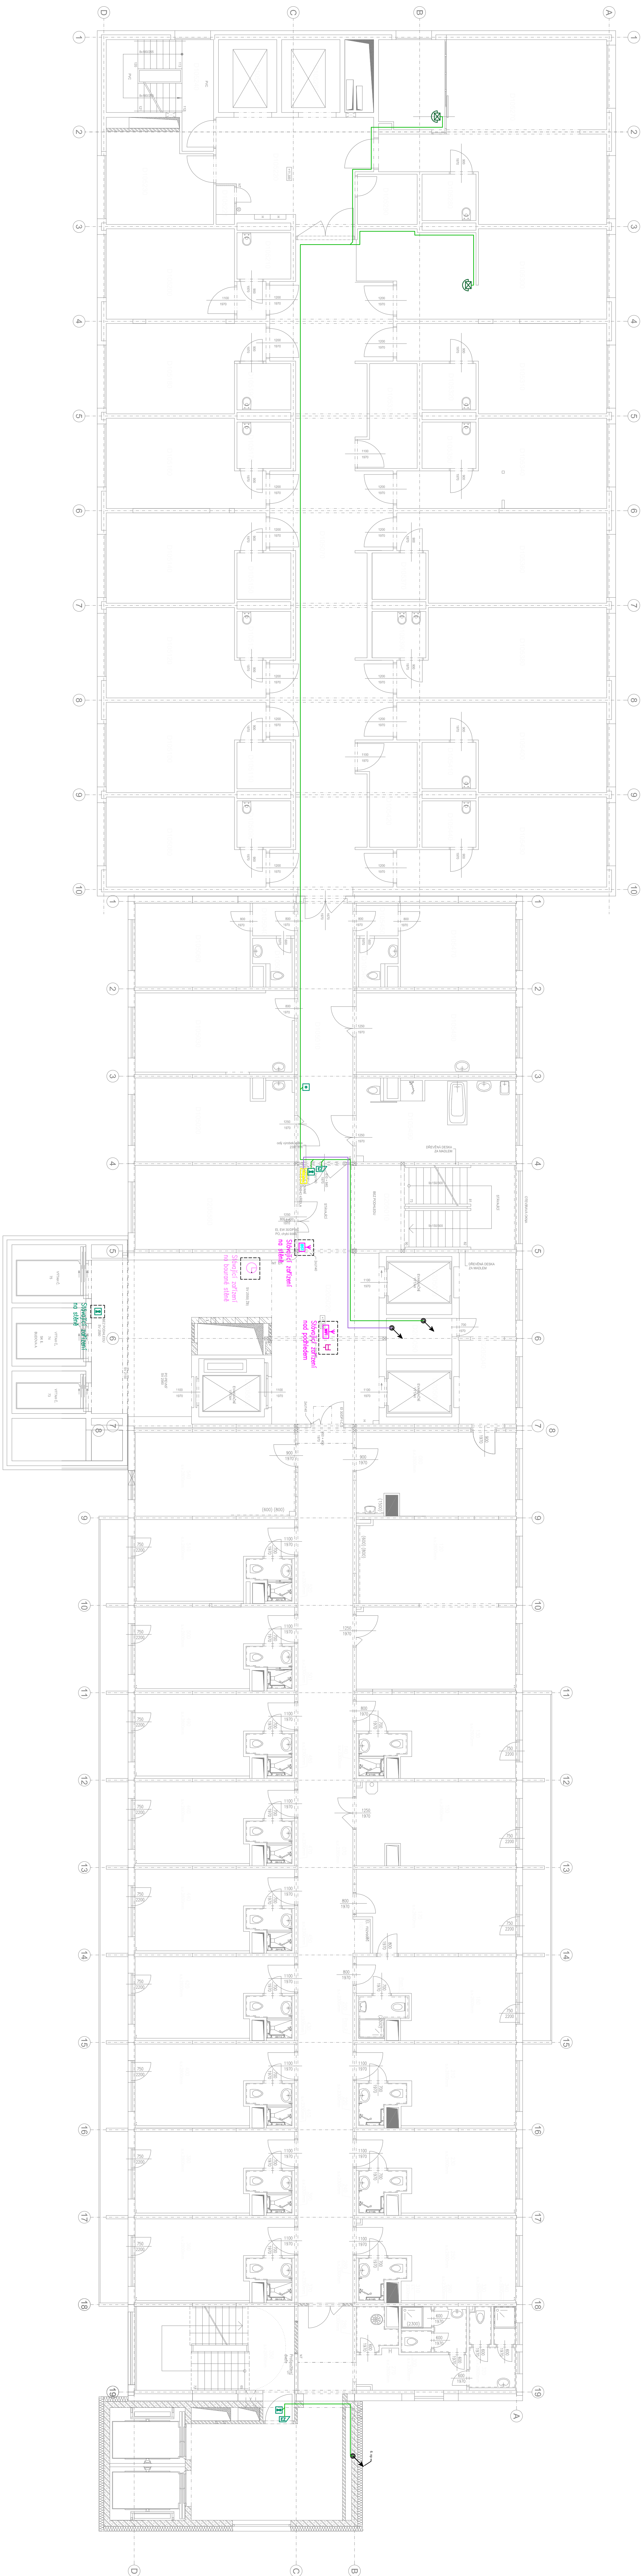

LEGENDA MÍSTNOSTÍ D1

Číslo	Číslo	Název místnosti	m²


LEGENDA MÍSTNOSTÍ DZ

Číslo	Název aktivnosti	m


LEGENDA ZNAČEK

- [illegible]

Poznámka



[illegible]