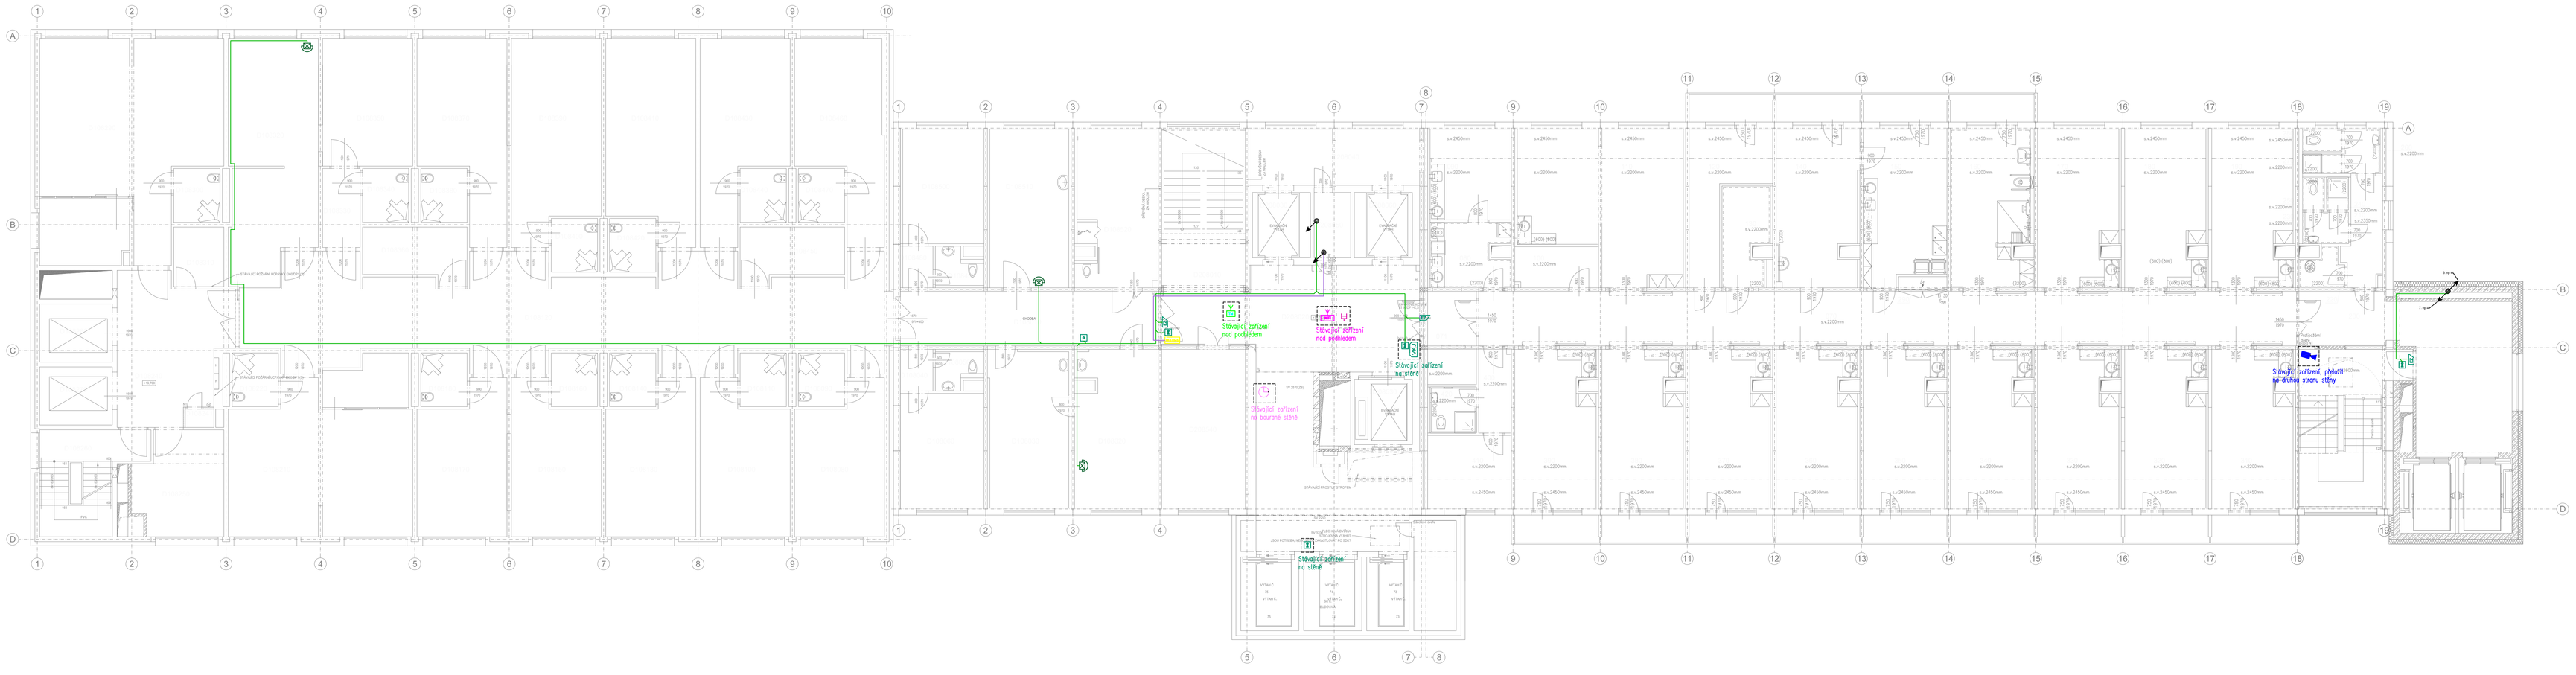

LEGENDA MÍSTNOSTÍ D1

Č.M.	NÁZEV MÍSTNOSTI	m²
D108010	CHODBA	24,5
D108020	PRACOVNA VRCHNÍ SESTRY	21,9
D108030	KUCHYŇ	21,4
D108040	PŘEDSÍŇ	2,3
D108050	SOCIÁLNÍ ZAŘÍZENÍ	2,6
D108060	DENNÍ MÍSTNOST ZAMĚST.	16,4
D108070	NEOBSAZENO	
D108080	POKOJ č.7	21,6
D108090	SOCIÁLNÍ ZAŘÍZENÍ	4,2
D108100	POKOJ č.8	21,7
D108110	SOCIÁLNÍ ZAŘÍZENÍ	4,2
D108120	CHODBA	95,5
D108130	POKOJ č.9	21,7
D108140	SOCIÁLNÍ ZAŘÍZENÍ	4,2
D108150	POKOJ č.10	21,7
D108160	SOCIÁLNÍ ZAŘÍZENÍ	4,2
D108170	POKOJ č.10	21,7
D108180	SOCIÁLNÍ ZAŘÍZENÍ	4,2
D108190	NEOBSAZENO	
D108200	NEOBSAZENO	
D108210	INTERMEDIÁLNÍ PÉČE II.	48,8
D108220	SOCIÁLNÍ ZAŘÍZENÍ	4,2
D108230	NEOBSAZENO	
D108240	CHODBA	26,6
D108241	STANICE POTRUBNÍ POŠTY	0,9
D108250	DENNÍ MÍSTNOST JIP 38A	17,4
D108260	SCHODIŠTĚ	15,3

D108270	VÝTAHOVÁ ŠACHTA č.71	7,2
D108280	VÝTAHOVÁ ŠACHTA č.72	7,2
D108290	INTERMEDIÁLNÍ PÉČE I.	61,7
D108300	SOCIÁLNÍ ZAŘÍZENÍ	4,2
D108310	WC PERSONÁL	5,1
D108320	PRACOVNA SESTER	35,1
D108330	PŘEDSÍŇ	5,1
D108340	SOCIÁLNÍ ZAŘÍZENÍ	4,2
D108350	POKOJ č.1	19,6
D108360	ČISTÍCÍ MÍSTNOST	9,1
D108370	POKOJ č.2	24,8
D108380	SOCIÁLNÍ ZAŘÍZENÍ	4,2
D108390	POKOJ č.3	29,3
D108400	SOCIÁLNÍ ZAŘÍZENÍ	4,2
D108410	POKOJ č.4	29,3
D108420	SOCIÁLNÍ ZAŘÍZENÍ	4,2
D108430	POKOJ č.5	24,8
D108440	SOCIÁLNÍ ZAŘÍZENÍ	4,2
D108450	ČISTÍCÍ MÍSTNOST	9,1
D108460	POKOJ č.6	24,4
D108470	SOCIÁLNÍ ZAŘÍZENÍ	4,2
D108480	PŘEDSÍŇ	2,2
D108490	WC	2,6
D108500	PRACOVNA LÉKAŘE	15,9
D108510	VYŠETŘOVNA	21,4
D108520	KOUPELNA	21,3

LEGENDA ZNAČEK

- RACK rozvaděč s technologií SLP
- Datová zásuvka 2x RJ45 do pacientské rampy
- Datová zásuvka 2x RJ45
- Datová zásuvka 1x RJ45
- WiFi routeru
- Zvonkové IP videotablo elektronického vrátného
- Účastnický IP videotelefon
- Základnová stanice TELEMETRIE
- Základnová stanice DECT systému bezdrátového telefonu
- IP kamera systému PTV
- VK2 Vchodová komunikační jednotka systému LDZ
- Čtečka ID karet
- Manuální tlačítko pro ovládání automatických dveří
- Vývod pro ovládání elektrického zámku/automatických dveří
- Optické čidlo pro ovládání automatických dveří
- Hodiny jednotného času

Poznámka

V rámci řešených ČHÚC budou stávající WiFi routery a základnové stanice telemetrie přeloženy ze stávající pozice mezi stropem a podhledem na podhled ve stejné pozici. Veškeré stávající zařízení SLP zůstanou plně zachovány, budou provedeny opatření proti poškození zařízení. Veškeré stávající kabelové přívody vedené na povrchu v lištách ke čtečkám karet a hláskám elektronického vrátného budou zasekány pod omítku.

Veškeré stávající prostupy kabeláží mezi požárními úseky. I nové prostupy budou řádně požárně utesněny pomocí požárních ucpávek s požární odolností dle požadavku PBŘ.

Optická čidla a odchodová tlačítka, která jsou navržena u dveří s automatickými pohony jsou připojena přímo k řídící jednotce daných dveří a nejsou propojena přes systém kontroly vstupu.

INDEX	DATUM, JMÉNO, PODPIS	TEXT A POPIS ZMĚNY

VYPRACOVAL	Jan Ursacher	MERIT GROUP a.s. Březinova 7 779 00 Olomouc	tel: +420 585 226 185 fax: +420 585 230 206 e-mail: merit@merit.cz		
KONTROLOVAL	Jan Ursacher				
SCHVÁLIL	Petr Vlček				
MÍSTO STAVBY	FN Olomouc	DATUM	01/2023	MĚŘÍTKO	1:100
INVESTOR	FN Olomouc, I.P. Pavlova 6, 775 20 Olomouc	ZAKÁZKA	-	FORMÁT	14xA4
STAVBA FAKULTNÍ NEMOCNICE OLOMOUC stavební úpravy objektu ´´D´´ - únikové cesty		OBSAH - NÁZEV VÝKRESU Půdorys 8.np			
OBJEKT - PROVOZNÍ SOUBOR SO - ELEKTRONICKÉ KOMUNIKACE		STUPEŇ DSPS	ARCH. ČÍSLO	Č. VÝKRESU D.1.01.4d-110	Č. VÝTISKU