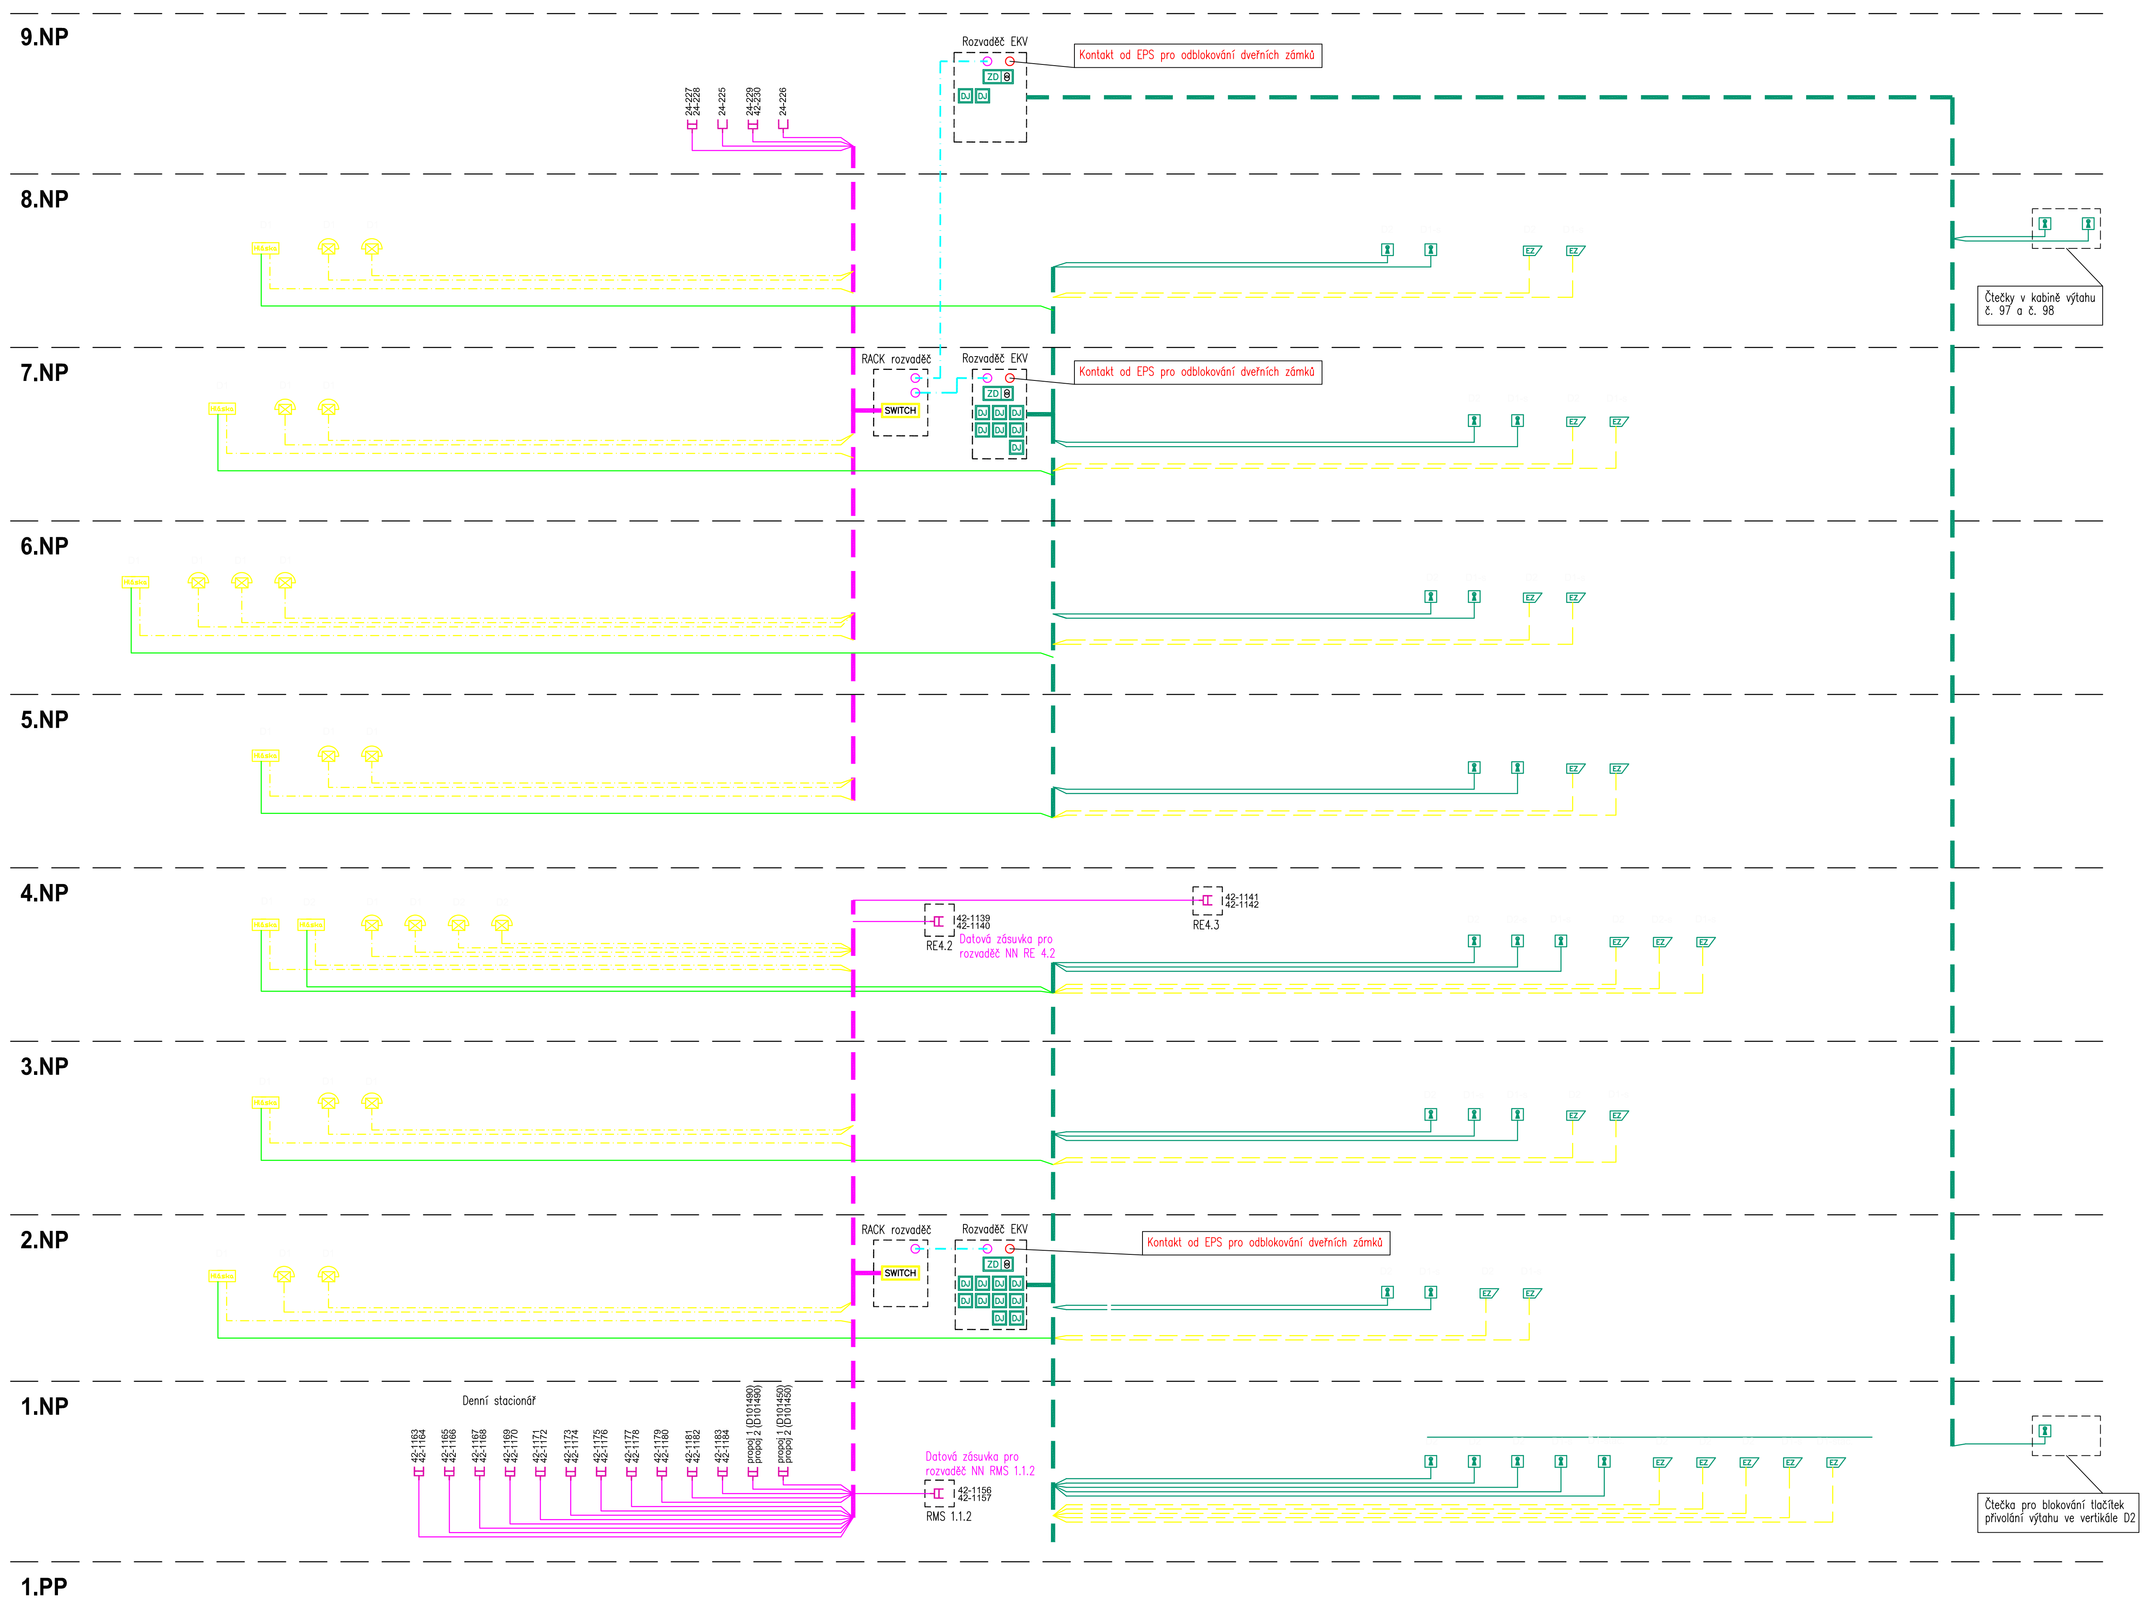

LEGENDA ZNAČEK

- SWITCH — PoE SWITCH pro IP videotelefon, standard dle stávající sítě FNOL
- IP video vrátník, číselný panel, včetně kamerové jednotky
- Napájecí zdroj pro elektrické zámky a IP video vrátníky
- Účastnický IP videotelefon
- ZDB — Zálohovaný napájecí zdroj systému EKV
- Řídící dveřní kontrolér
- Čtečka ID karet
- Elektrický dveřní zámek
- Pravá strana
- Levá strana

LEGENDA KABELÁŽE

- 12x FTP Cat.6 LSOH - přivedení 12x datový port do rozvaděče EKV - 1x pro každou DJ (max. 12ks v rozvaděči)
- 1x UTP Cat.6 LSOH - datové propojení rozvaděčů NN
- 2x UTP Cat.6 LSOH - datové rozvody pro datové zásuvky
- 1x FTP Cat.6 LSOH - propojení prvků IP videotelefonu
- 1x FTP Cat.6 LSOH - propojení prvků EKV
- 1x FTP Cat.6 LSOH - propojení prvků EKV a IP videotelefonu
- 1x CYSY 2x1,5 - propojení zámků a EKV, distribuce napájení pro hlásky
- Kontakt od EPS - 1x PH 120R 2x2x0,8 - předmětem soubonu EPS

INDEX	DATUM, JMÉNO, PODPIS	TEXT A POPIS ZMĚNY

VYPRACOVAL	Jan Ursacher	
KONTROLOVAL	Jan Ursacher	
SCHVÁLIL	Petr Vlček	

MERIT GROUP a.s.
Březinova 7
779 00 Olomouc
tel: +420 585 226 185
fax: +420 585 230 206
e-mail: merit@merit.cz

MÍSTO STAVBY	FN Olomouc	DATUM	01/2023	MĚŘÍTKO 1:100
INVESTOR	FN Olomouc, I.P. Pavlova 6, 775 20 Olomouc	ZAKÁZKA	-	FORMÁT 14xA4

STAVBA
FAKULTNÍ NEMOCNICE OLOMOUC
stavební úpravy objektu ´´D´´ - únikové cesty

OBSAH - NÁZEV VÝKRESU
Přehledové schéma - SLP

OBJEKT - PROVOZNÍ SOUBOR	STUPEŇ	ARCH. ČÍSLO	Č. VÝKRESU	Č. VÝTISKU
SO - ELEKTRONICKÉ KOMUNIKACE	DSPS		D.1.01.4d-112	