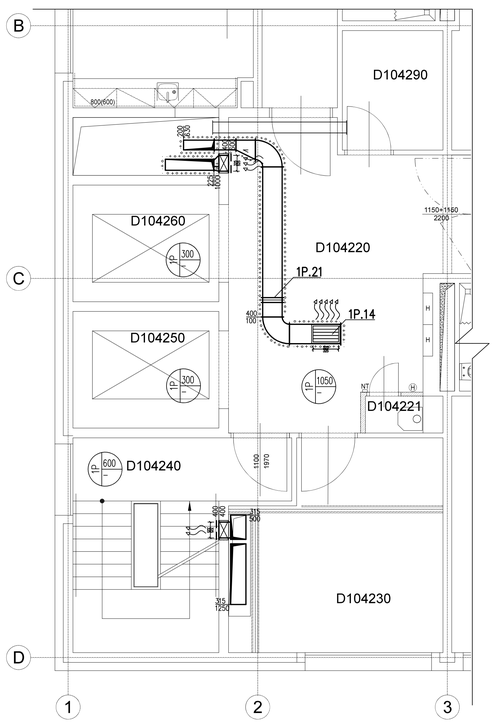
D104290
D104260
D104220
D104250
D104221
D104240
D104230
1P.21
1P.14
