
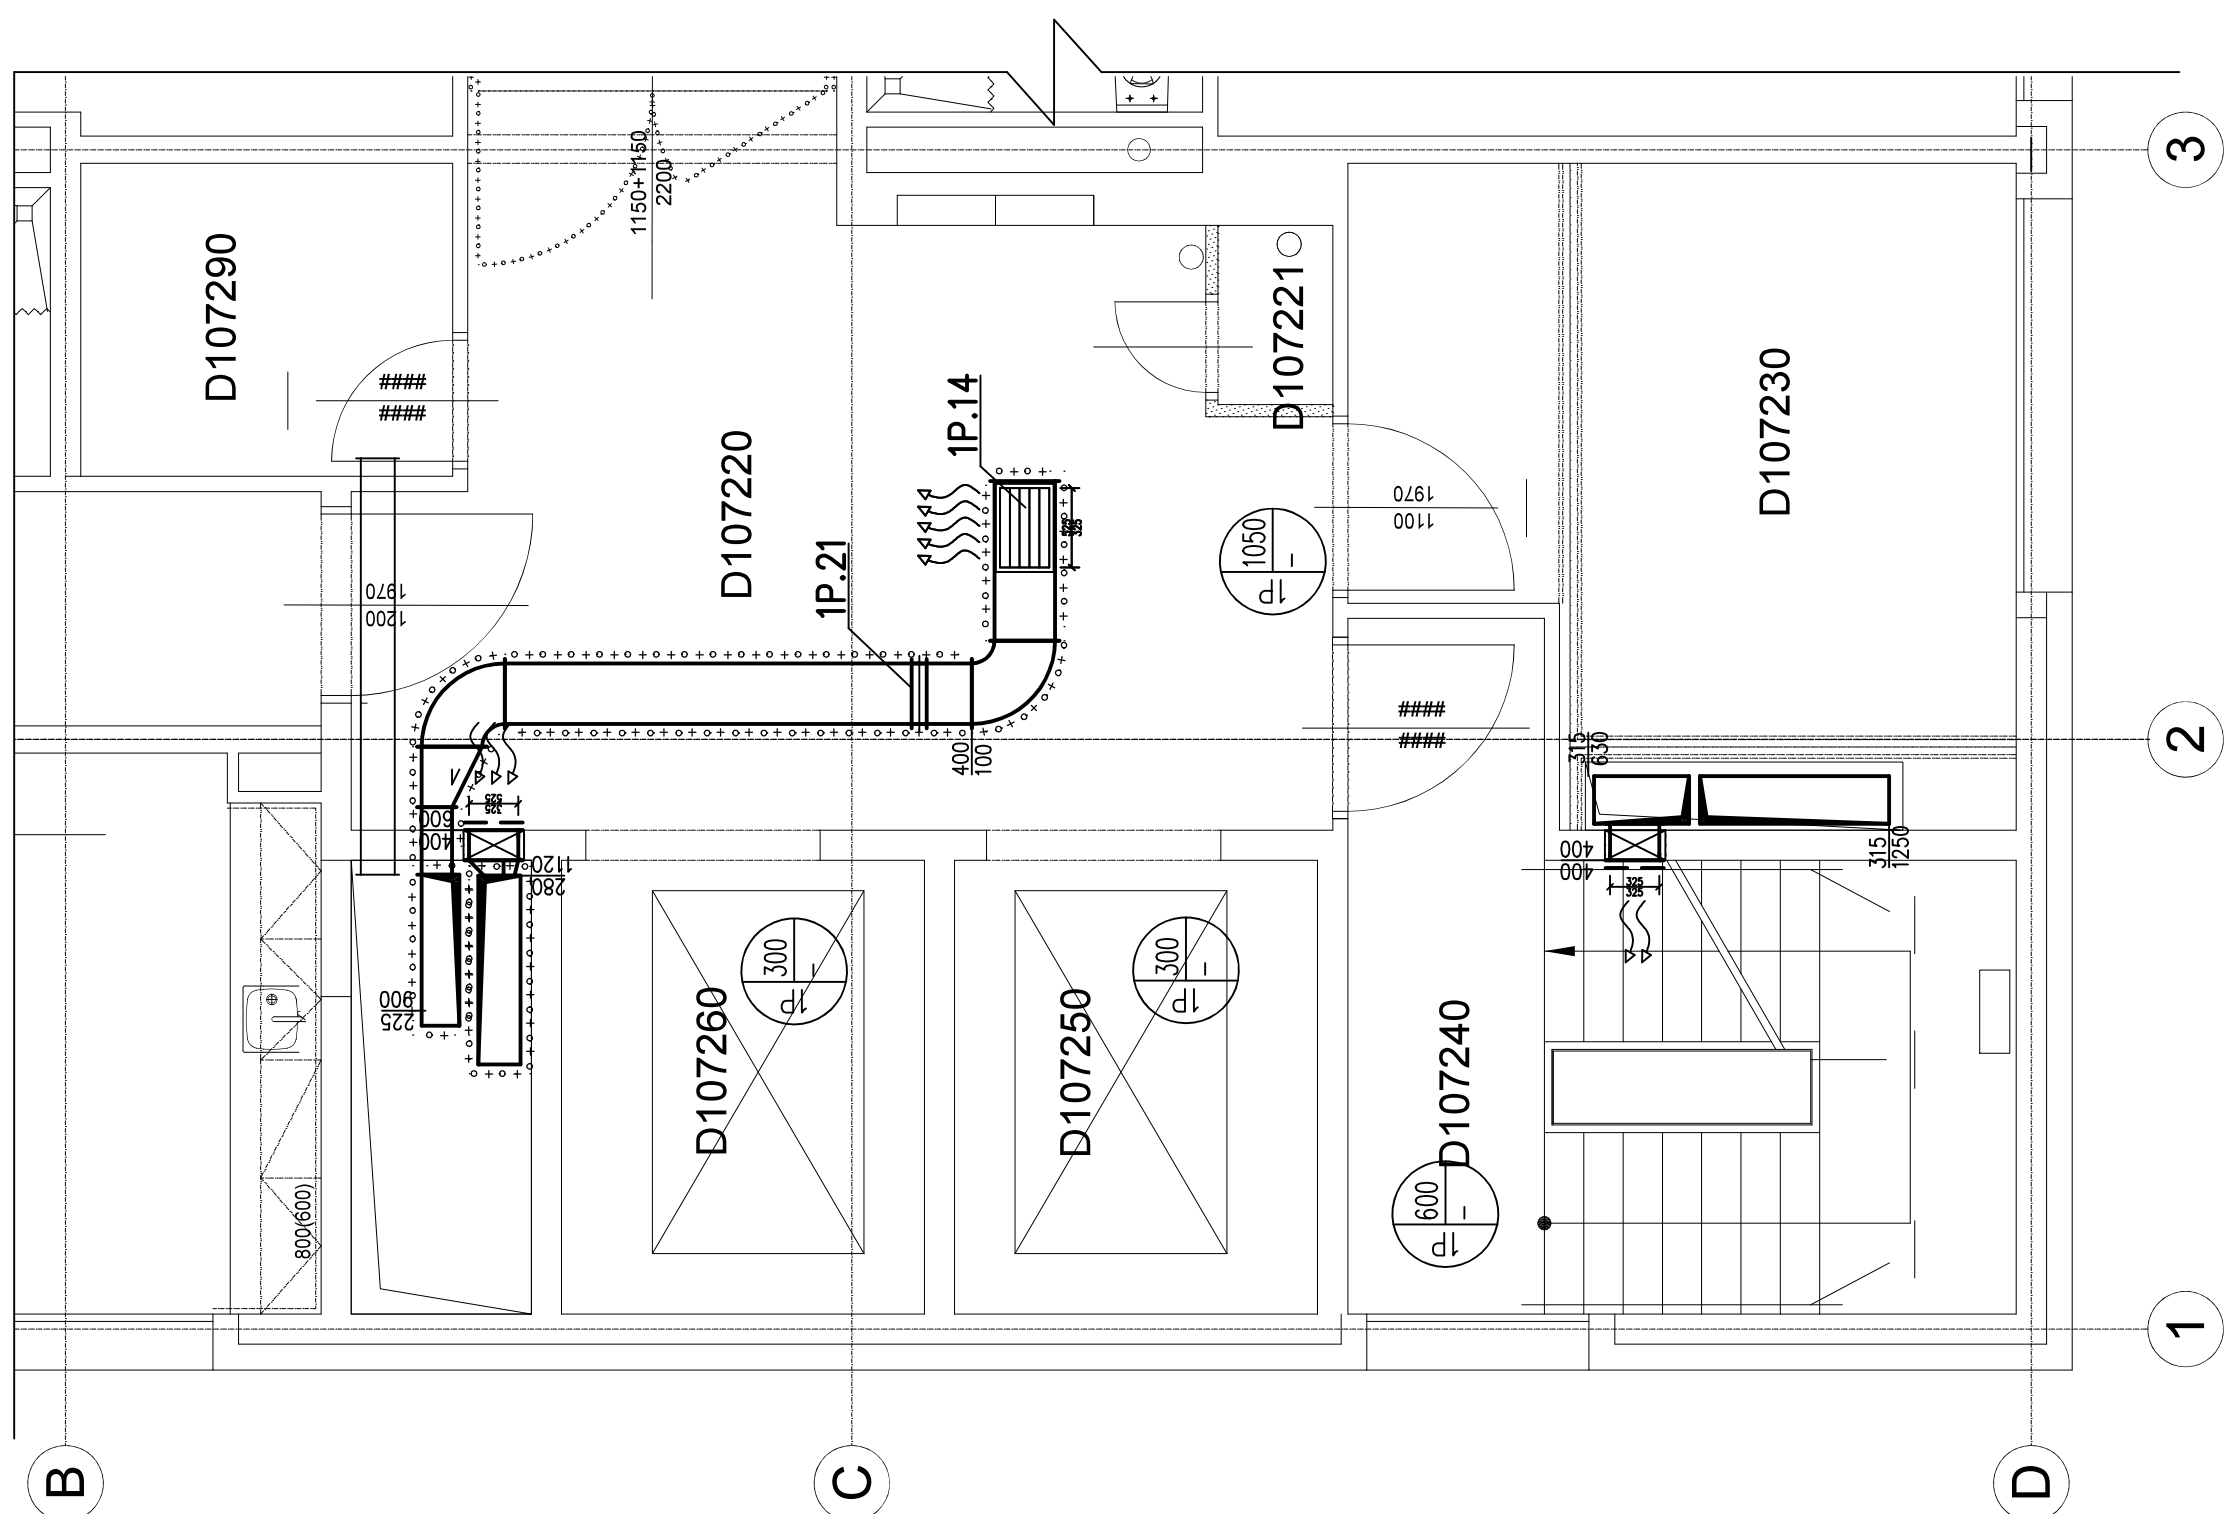
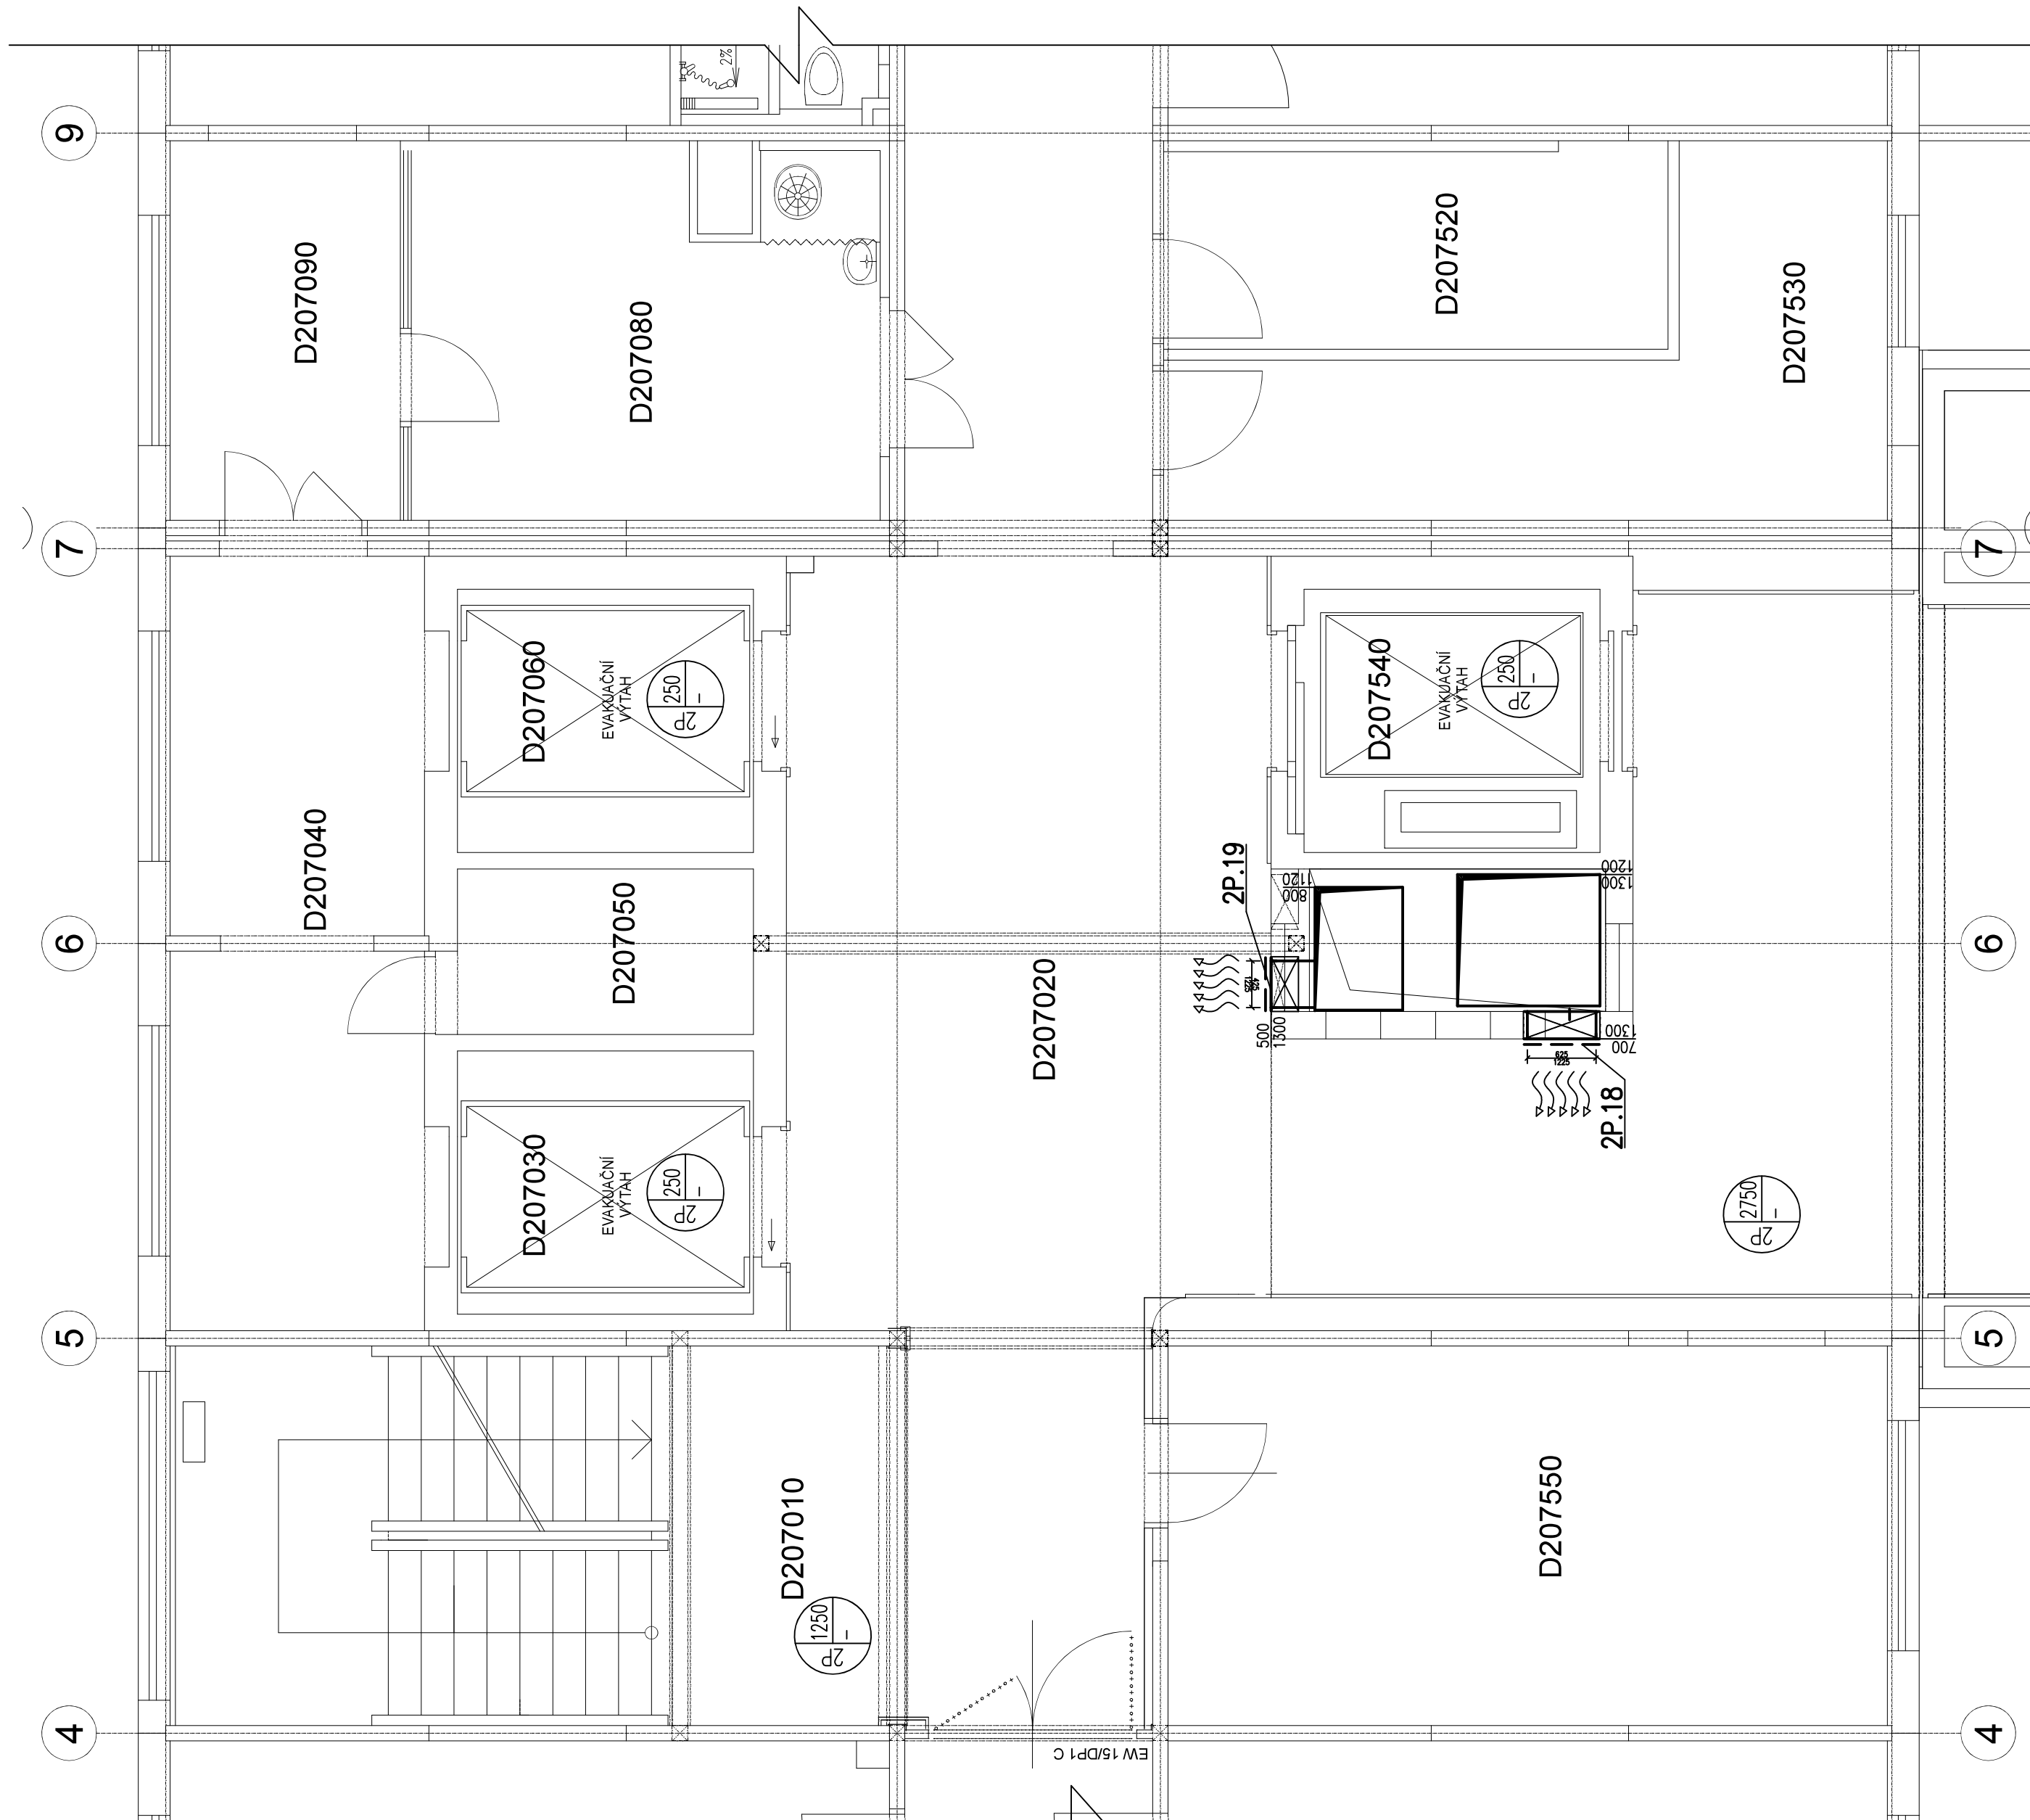


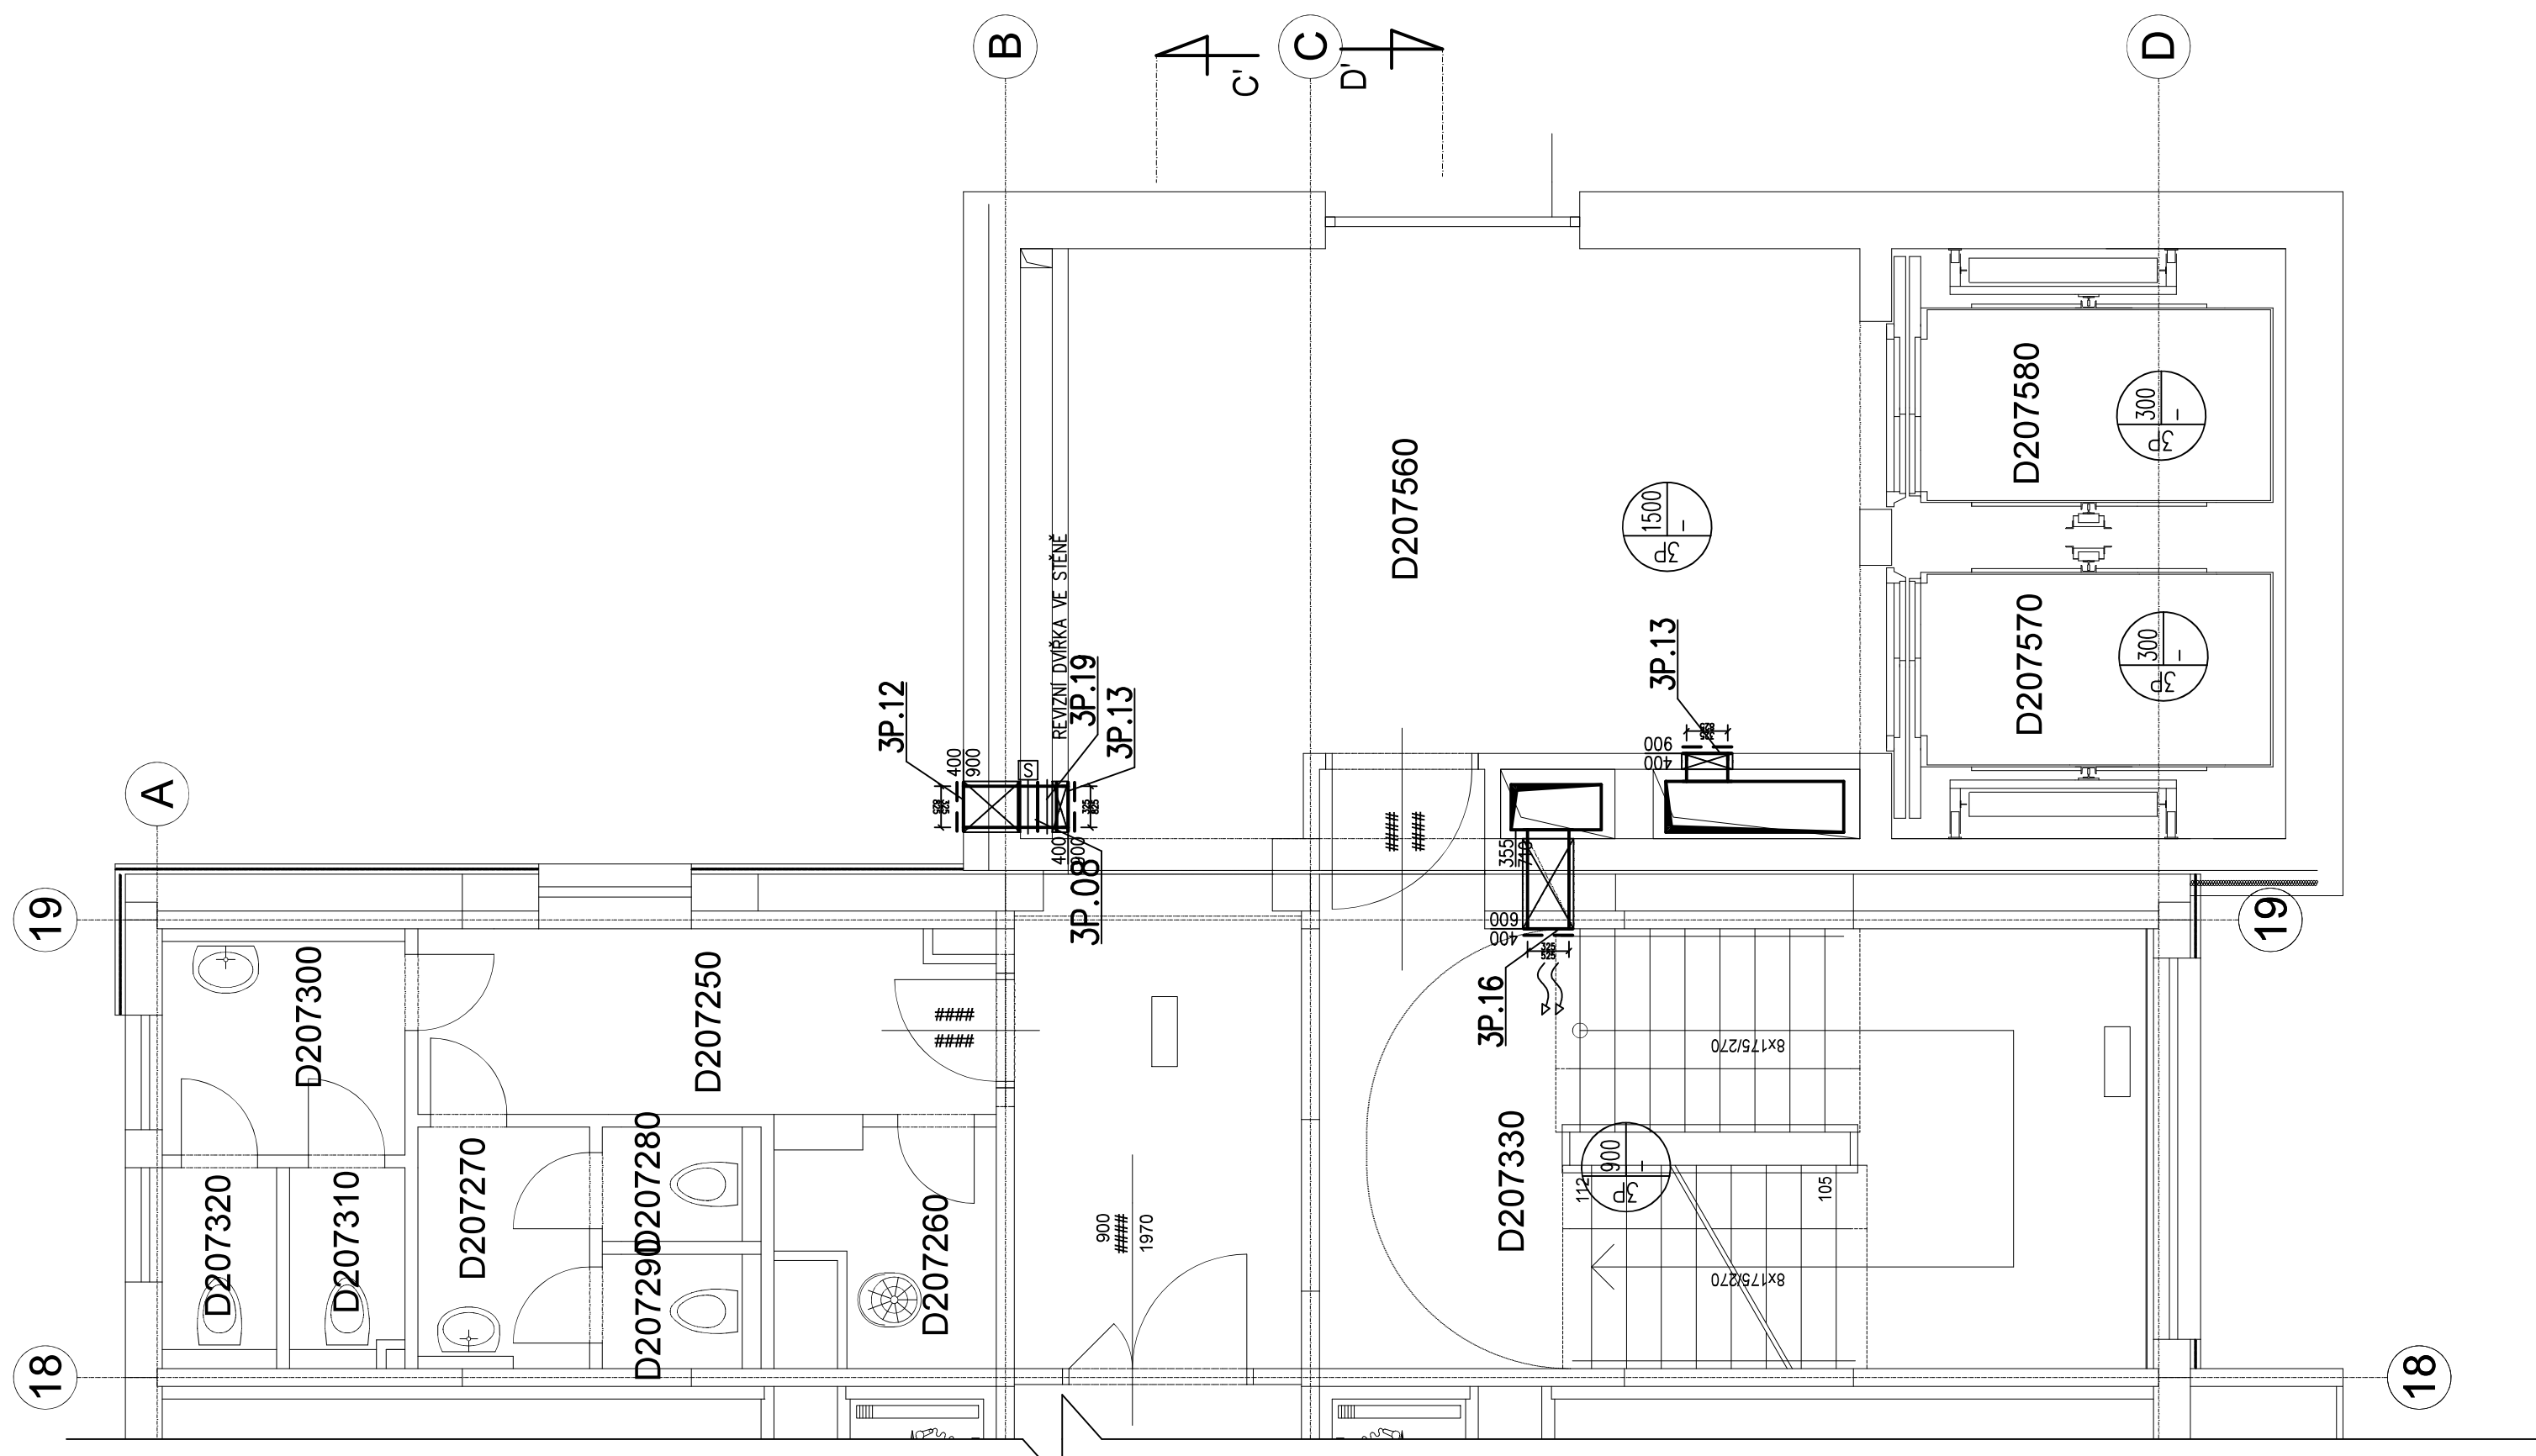

EGENDA IZOLACÍ:

HLUKOVÁ (60mm)
PROTIPOŽÁRNÍ (45min)

 $\therefore \text{NZO}:$


PROFESI – VZ KORDINAČNÍ VÝKRESY STAVBY:
ROZVODY CHLADIVA PROCHÁZEJÍCÍ HRANICI POŽÁRNÍHO ÚSEKU BUDOV DOTĚŠENÝ PROTIPOŽÁRNÍ ÚČÁVKOU.
PROFESI – VZ KORDINAČNÍ VÝKRESY STAVBY:
ROZVODY CHLADIVA PROCHÁZEJÍCÍ HRANICI POŽÁRNÍHO ÚSEKU BUDOV DOTĚŠENÝ PROTIPOŽÁRNÍ ÚČÁVKOU.

[illegible][illegible]



±0,000 = 263,200 m n.m.

Revize	Vypracoval	Popis revize	Datum

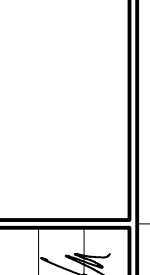	Hlavní inženýr projektu: ING. LUDĚK TOPEK Vedoucí projektant záskry: ING. MARTIN FORAL	Investor: 	Fakultní nemocnice Olomouc
Profese: VZT	Zpracovatelé dílců: Technika budov, s.r.o. Křenová 42, 602 00, Brno Tel.: +420 543 555 094 E-mail: analyzy@technika-budov.cz	Autorka:	
Ověřující projektant: ING. PETR ANDRŠ	Vypracoval: 	Kontroloval: ING. JIŘÍ ELL	Zakazkové číslo: 33 - 2019 Datum: 04 - 2020 Stupeň: DPS Formát: 10 A4
Akce: FAKULTNÍ NEMOCNICE OLMOUC STAVEBNÍ ÚPRAVY OBJEKTU "D" - ÚNIKOVÉ CESTY	Objekt: STAVEBNÍ OBJEKT 1	SO 01	Paré: Číslo výkresu: 1:50 D.1.01.4f-109