


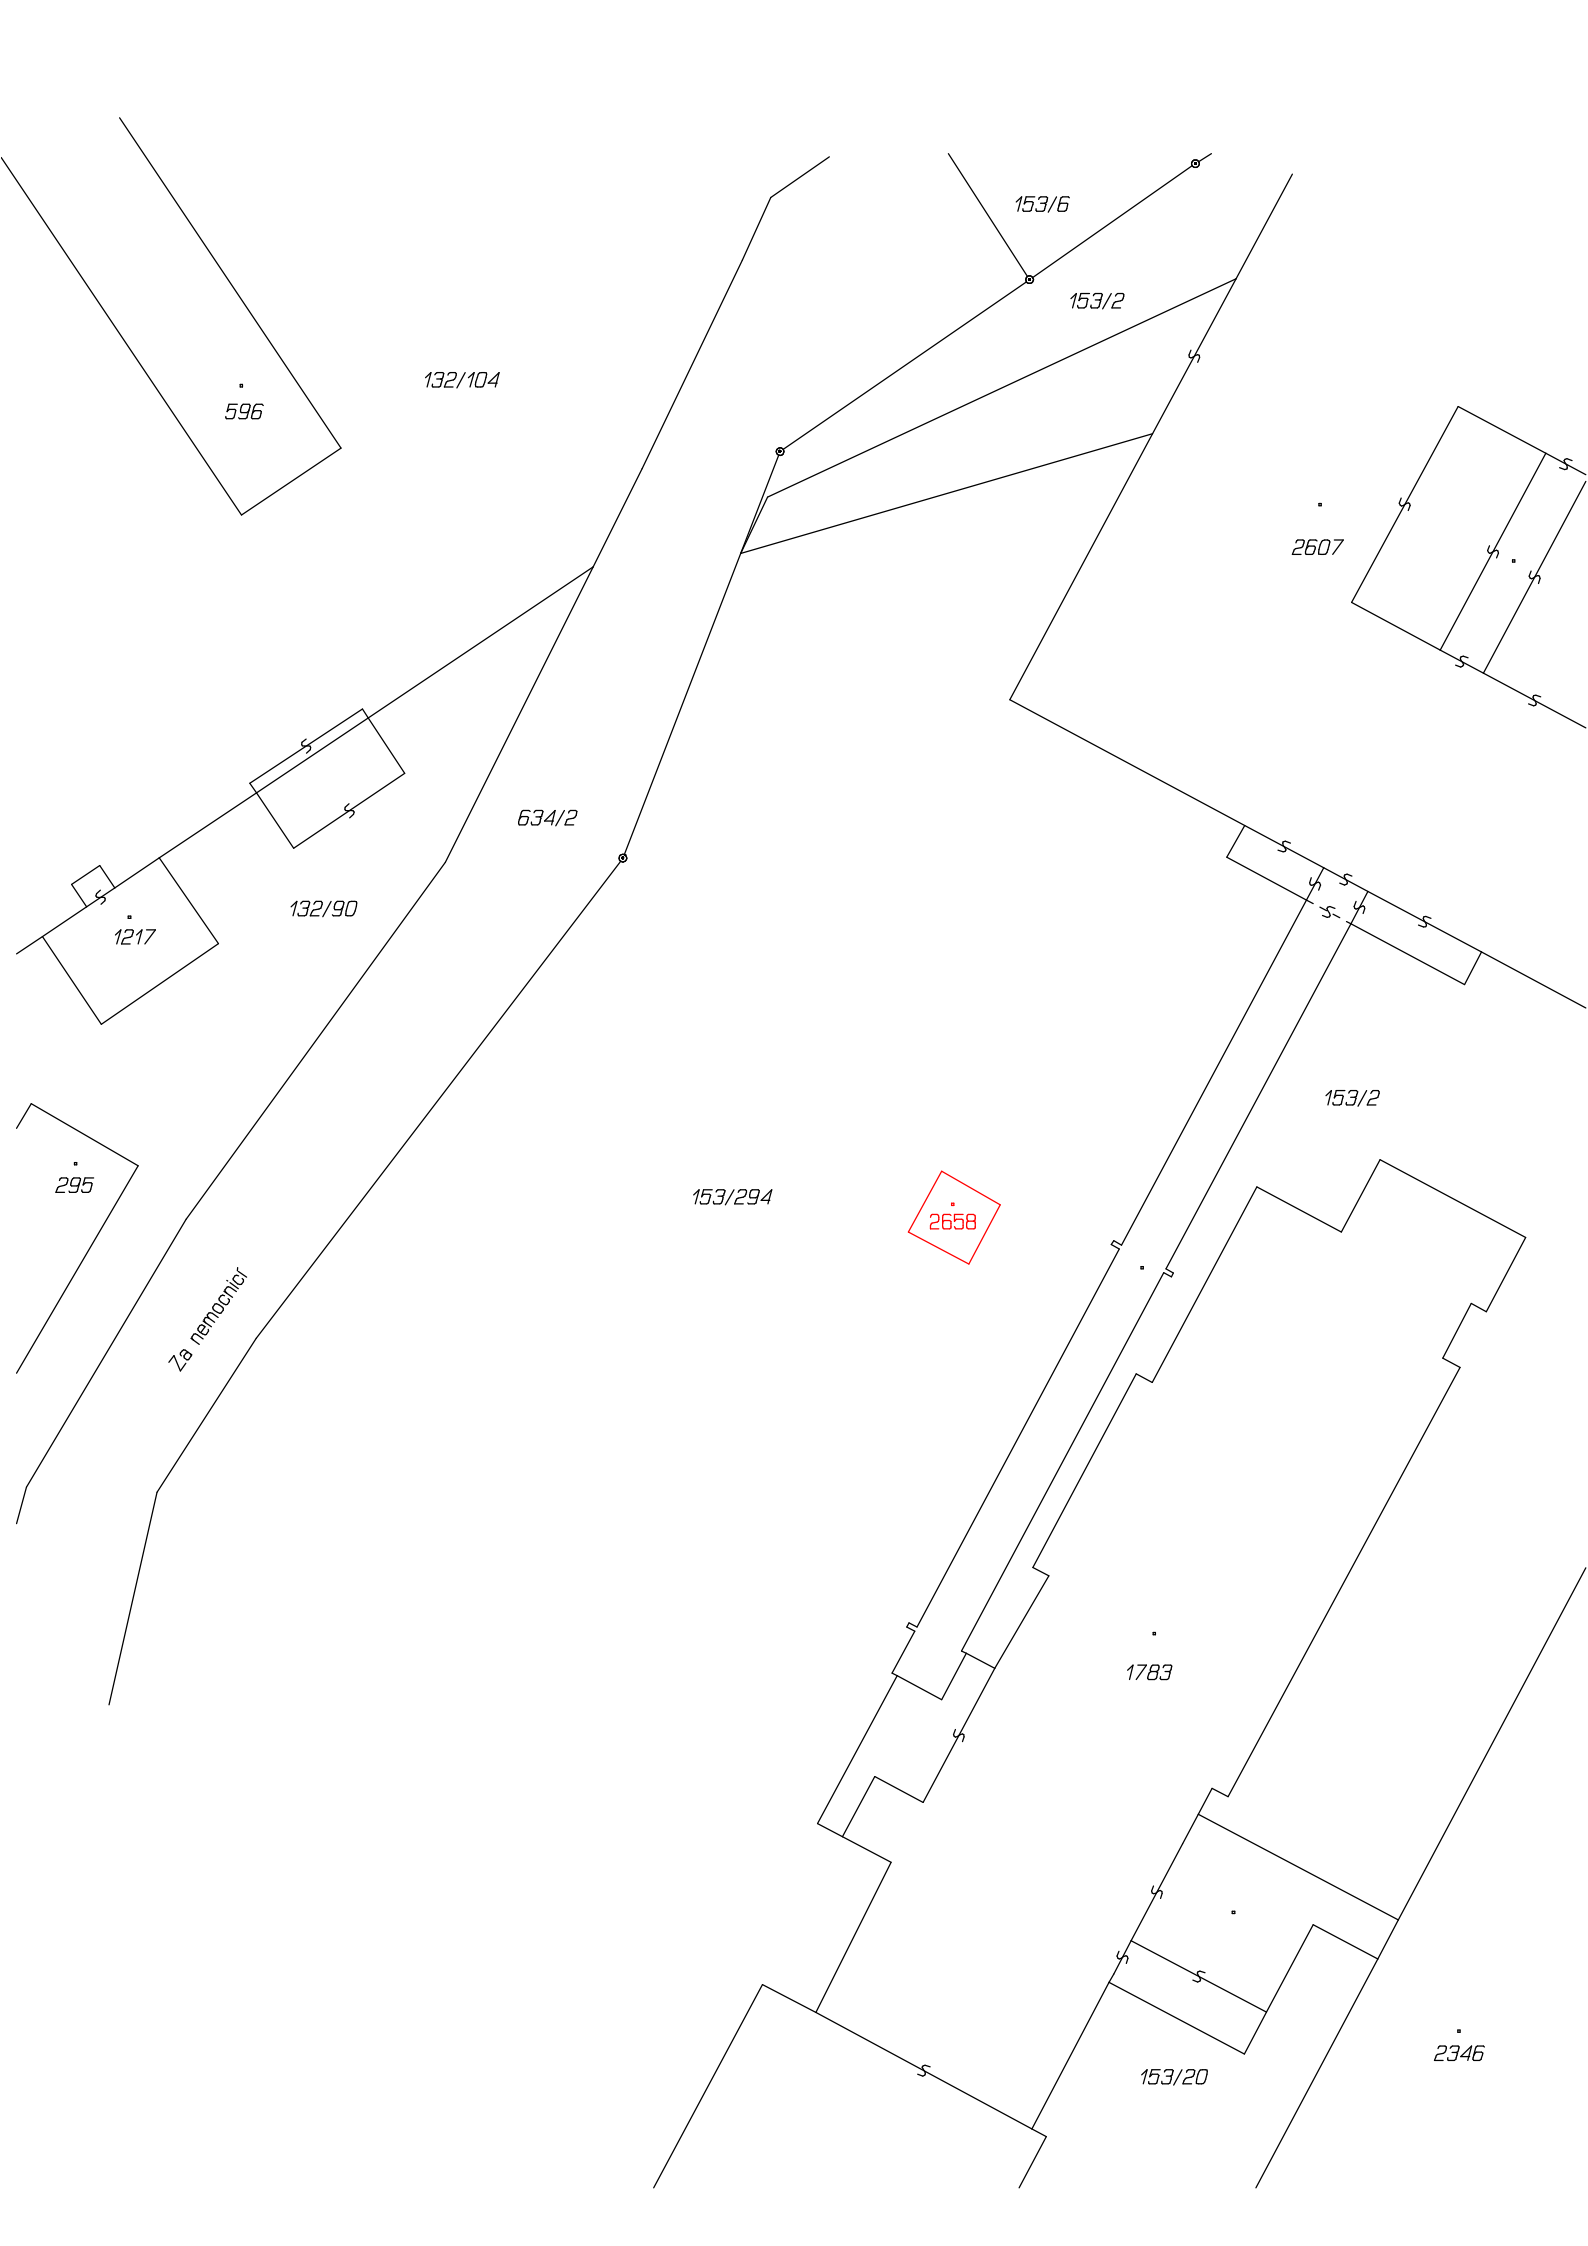

VÝKAZ DOSAVADNÍHO A NOVÉHO STAVU ÚDAJŮ KATASTRU NEMOVITOSTÍ																		
Dosavadní stav						Nový stav												
Označení pozemku parc. číslem	Výměra parcely		Druh pozemku	Označení pozemku parc. číslem	Výměra parcely		Druh pozemku	Typ stavby	Způsob určení výměr	Porovnání se stavem evidence právních vztahů								
										Způsob využití		Díl přechází z pozemku označeného v		Číslo listu vlastnictví	Výměra dílu		Označení dílu	
	katastru nemovitostí	dřívejší poz. evidenci	ha		m ²													
						ha	m ²	ha		m ²								
153/294	69	54	ostat. pl. jiná plocha	153/294 st.2658	69	34	ostat. pl. jiná plocha zast. pl.	bez čp/če tech.vyb	2	153/294		6930		69	34			
	69	54							2	153/294		6930			20			

Seznam souřadnic (S-JTSK)				
Číslo bodu	Souřadnice pro zápis do KN			
	Y	X	Kód kv.	Poznámka
1	548301.85	1122378.02	3	roh budovy
2	548299.64	1122374.01	3	roh budovy
3	548295.75	1122376.23	3	roh budovy
4	548297.82	1122380.13	3	roh budovy

GEOMETRICKÝ PLÁN pro vyznačení obvodu budovy	Geometrický plán overil úředně oprávněný zeměměřický inženýr:		Stejnopis overil úředně oprávněný zeměměřický inženýr:	
	Jméno, příjmení: Ing. Josef Rožnovský		Jméno, příjmení:	
	Číslo položky seznamu úředně oprávněných zeměměřických inženýrů: 2448/09		Číslo položky seznamu úředně oprávněných zeměměřických inženýrů:	
	Dne: 1. listopadu 2022 Číslo: 225/2022		Dne: Číslo:	
	Nálezitostmi a přesností odpovídá právním předpisům.		Tento stejnopis odpovídá geometrickému plánu v elektronické podobě uloženému v dokumentaci katastrálního úřadu.	
Vyhotovitel: GEOZAV s.r.o., Ing. Adam Zavadil nábřeží Dukelských hrdinů 1217 Rožnov p. R., 756 61 IČO:29397537	Katastrální úřad souhlasí s očíslováním parcel.		Ověření stejnopisu geometrického plánu v listinné podobě.	
Číslo plánu: 2674-74/2022				
Okres: Olomouc				
Obec: Olomouc				
Kat. území: Nová Ulice				
Mapový list: Olomouc 9-1/21				
Dosavadním vlastníkům pozemků byla poskytnuta možnost seznámit se v terénu s průběhem navrhovaných nových hranic, které byly označeny předepsaným způsobem: zdmi				