



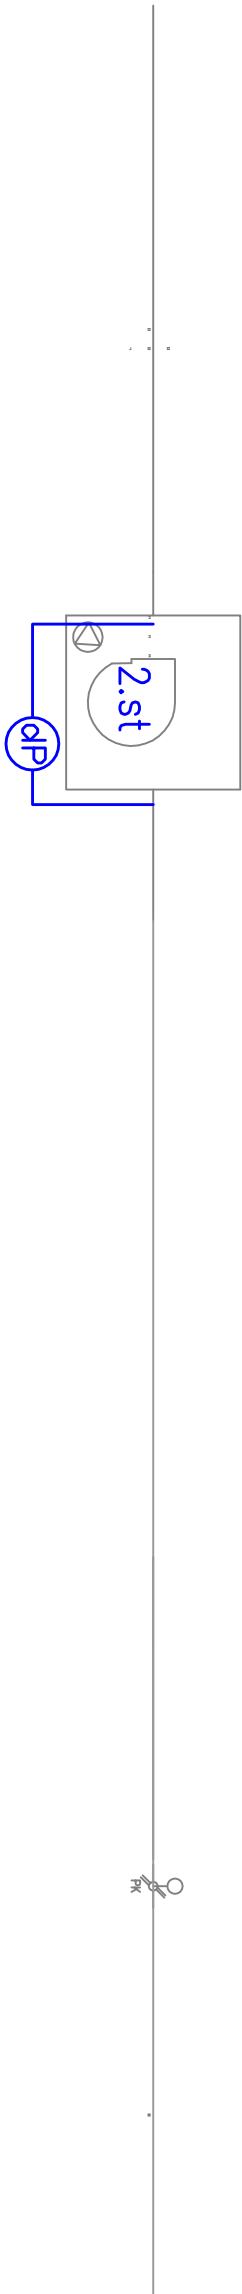

VZT33

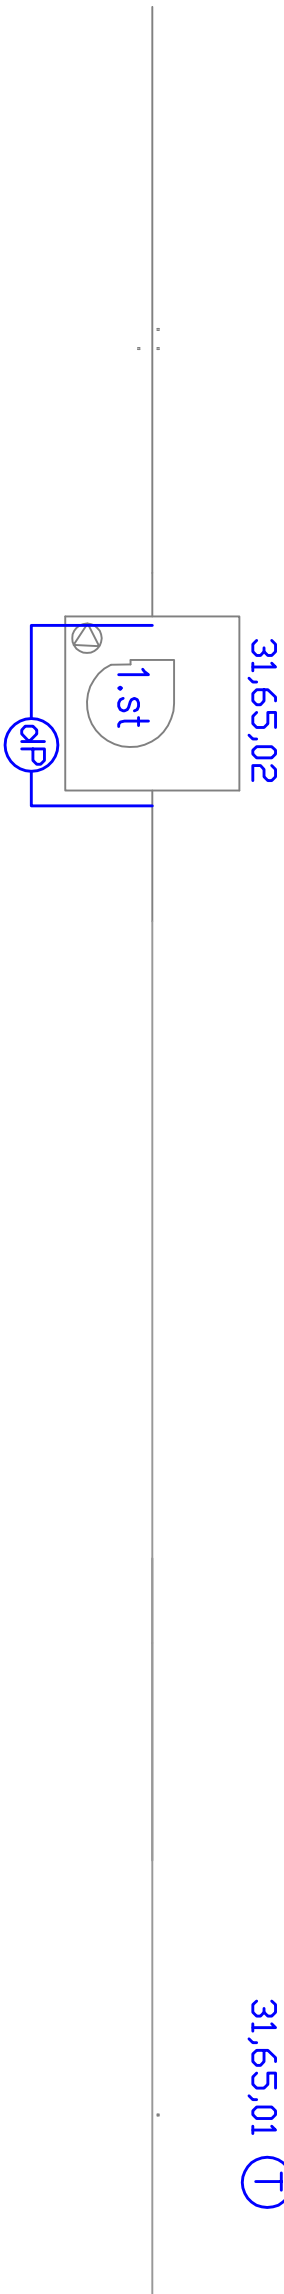

VZT65



Pozn:

Schéma zobrazuje pouze osazení VZT jednotek, ostatní prvky jsou patrné z půdorysů a TZ.

V TZ jsou popsány a vysvětleny vazby mezi VZT jednotkou a dalšími regulačními prvky, tj. pohony na ventilech, regulačními klapkami, apod.

Při realizaci je

nutno držet se především Soupisu datových bodů, z něhož jsou jednotlivé prvky a jejich funkce jednoznačně identifikovatelné. Prvky náležící dané VZT jednotce mají ve svém číselném označení prostředním dvojičíslem určenou příslušnost ke konkrétní VZT jednotce.

±0,000 = STÁVAJÍCÍ PODLAHA 1.NP

ARCHITEKT		ZODP. PROJEKTANT	PROJEKTANT	VÝTIŠK Č.
ING.ARCH.P.GOTTWALD		ING.M.OŠTÁDAL	ING.P.LYSICKÝ	
G ^o Wald				
INVESTOR : Fakultní nemocnice Olomouc, I.P. Pavlova 185/6, 779 00 Olomouc				
MÍSTO STAVBY : Areál FN Nemocnice Olomouc, budova D1, I.P. Pavlova 185/6, 779 00 Olomouc				
AKCE : DOKUMENTACE PRO PROVÁDĚNÍ STAVBY				
STAVEBNÍ ÚPRAVY pro zřízení infekčního oddělení FNOL				
p.č. st. 1783 k.ú. Nová Ulice, Olomouc				
OBSAH : D.1.4.5 MĚŘENÍ A REGULACE				
SCHÉMA TECHNOLOGIE VZT33 A VZT65				

		VÝTIŠK Č.
STYLE STUDIO s.r.o.		
Újezd 2175/9a, 796 01 Prostějov		
IČ: 485 32 894		
DIČ: CZ48532894		
FORMÁT	2xA4	
STUPĚŇ	skut.stav	
ARCH. Č.	SS/2021/018/DPS	
DATUM	10/2022	
MĚŘÍTKO	Č. V.	
...	D.1.4.5.05	