


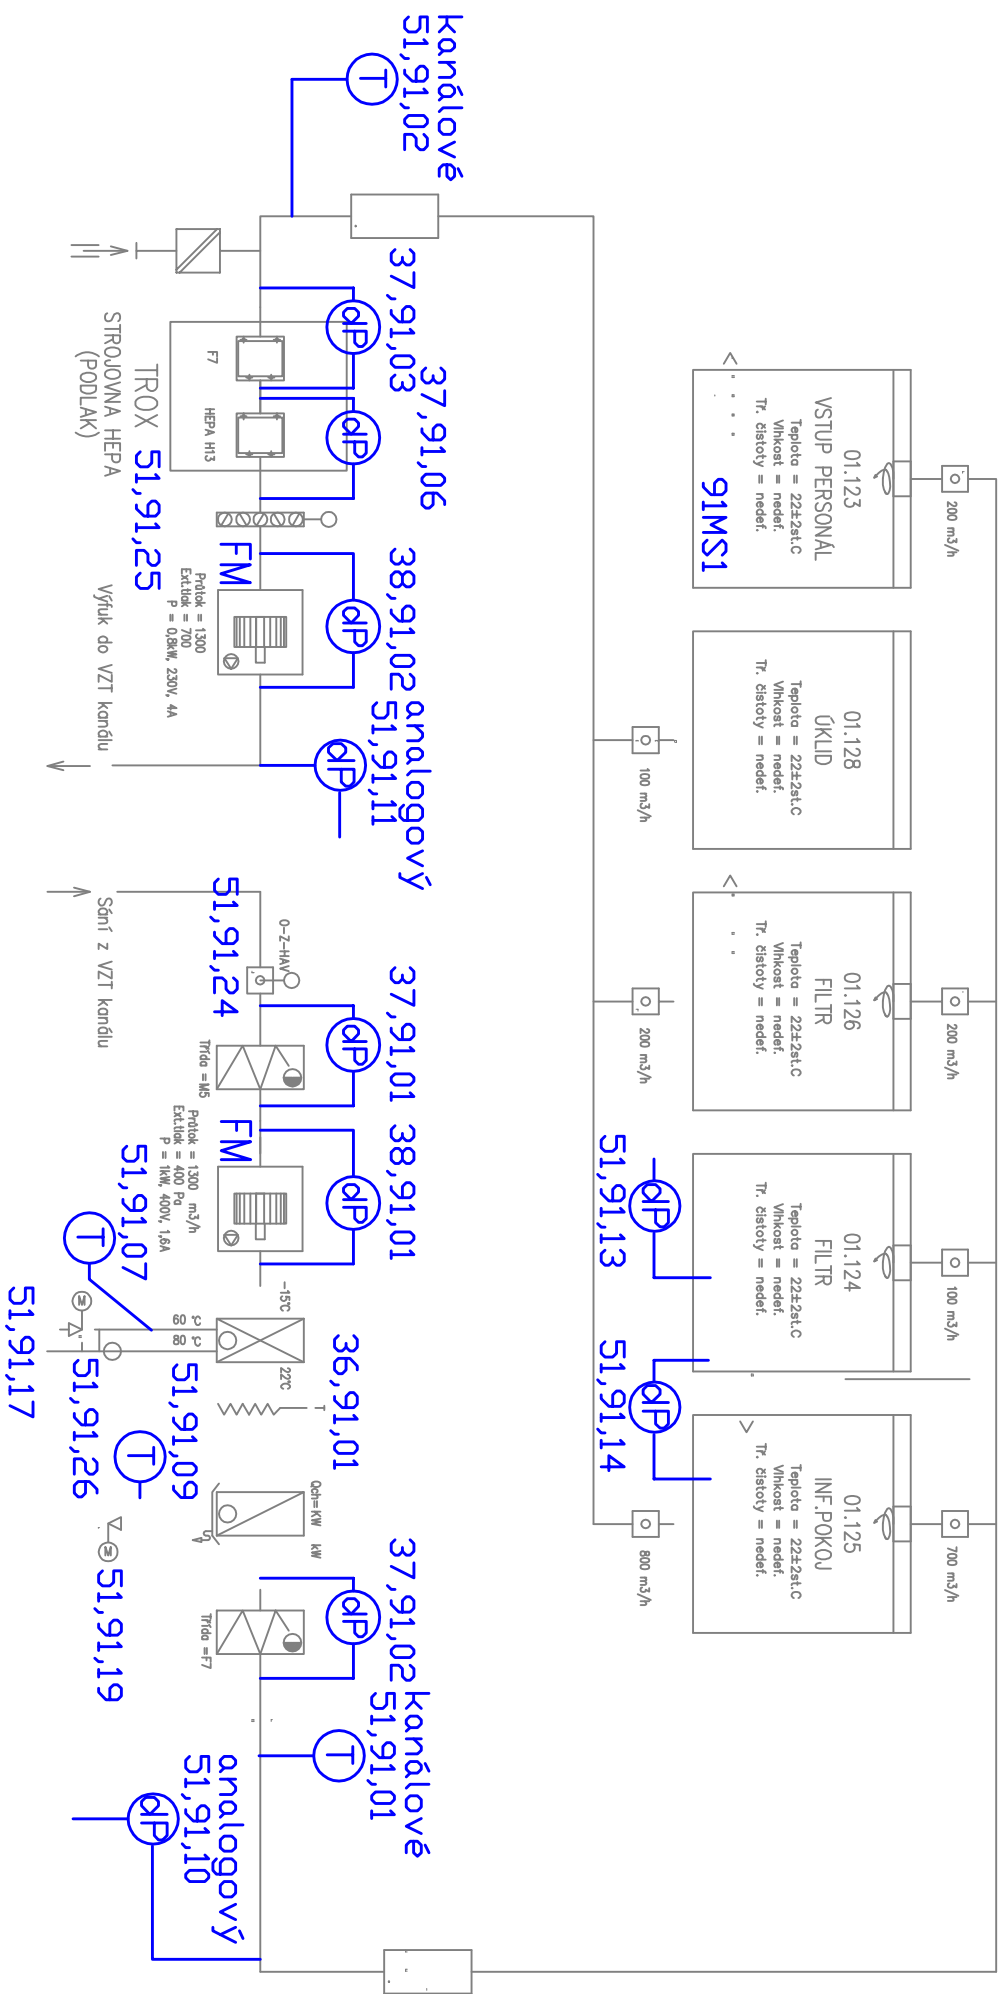

Pozn:

Schéma zobrazuje pouze osazení VZT jednotek, ostatní prvky jsou patrné z půdorysů a TZ.

V TZ jsou popsány a vysvětleny vazby mezi VZT jednotkou a dalšími regulačními prvky, tj. pohony na ventilech, regulačními klapkami, apod.

Při realizaci je nutno držet se především Soupisu datových bodů, z něhož jsou jednotlivé prvky a jejich funkce jednoznačně identifikovatelné. Prvky náležící dané VZT jednotce mají ve svém číselném označení prostředním dvojičíslem určenou příslušnost ke konkrétní VZT jednotce.

±0,000 = STÁVAJÍCÍ PODLAHA 1.NP

ARCHITEKT	ZODP. PROJEKTANT	PROJEKTANT	 STYLE STUDIO s.r.o. Újezd 2175/9a, 796 01 Prostějov IČ: 485 32 894 DIČ: CZ48532894	VÝTISK Č.	
ING.ARCH.P.GOTTWALD	ING.M.OŠTÁDAL	ING.P.LYSICKÝ			
G ^o W ^o K ^o					
INVESTOR : Fakultní nemocnice Olomouc, I.P. Pavlova 185/6, 779 00 Olomouc					
MÍSTO STAVBY : Areál FN Nemocnice Olomouc, budova D1, I.P. Pavlova 185/6, 779 00 Olomouc					
AKCE :	DOKUMENTACE PRO PROVÁDĚNÍ STAVBY			FORMÁT	2xA4
STAVEBNÍ ÚPRAVY pro zřízení infekčního oddělení FNOL p.č. st. 1783 k.ú. Nová Ulice, Olomouc				STUPĚŇ	skut.stav
				ARCH. Č.	SS/2021/018/DPS
				DATUM	10/2022
				MĚŘÍTKO	Č. V. D.1.4.5.06
OBSAH : D.1.4.5 MĚŘENÍ A REGULACE SCHÉMA TECHNOLOGIE VZT91				...	