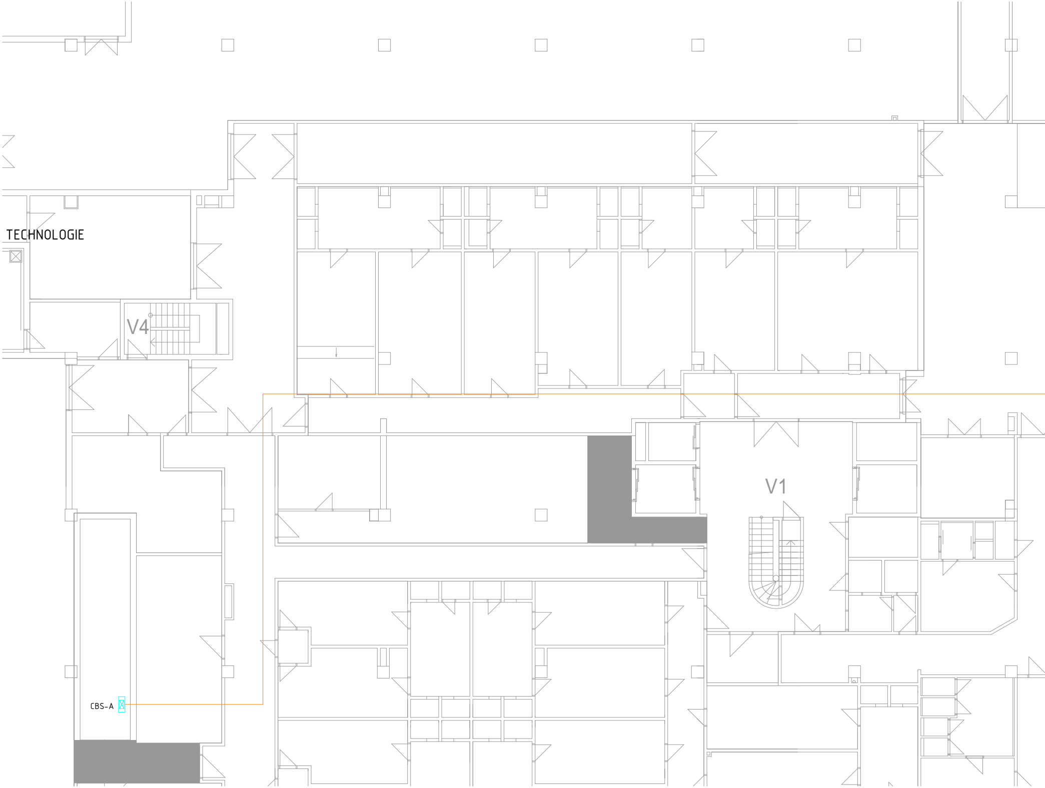
TECHNOLOGIE
V4
V1
CBS-A


Zaústění do stávajícího přívodního VZT kanálu
Z91
Přívodní jednotka
Z91
Odsávací ventilátor
DT4
02MR2
DT4/QS100
PK
DT4/F500.1
PK
DT4/F500.2
WL CBS-A 01
CSKH 3x4 P60R
WS CBSb
SHKFH-R 2x2x0,8mm2

Č.R.	DATUM	POPIS ZMĚN	AUTOR
R01	4.5.2022	Doplnění vývodu CBS	ING. FILIP KOCIÁN

±0,000 = STÁVAJÍCÍ PODLAHA 1.NP

ARCHITEKT	ZODP.PROJEKTANT	PROJEKTANT
ING.ARCH.P.GOTTWALD	ING.M.OŠŤÁDAL	ING.F. KOCIÁN
Gottwald		

INVESTOR : Fakultní nemocnice Olomouc, I.P.Pavlova 185/6, 779 00 Olomouc

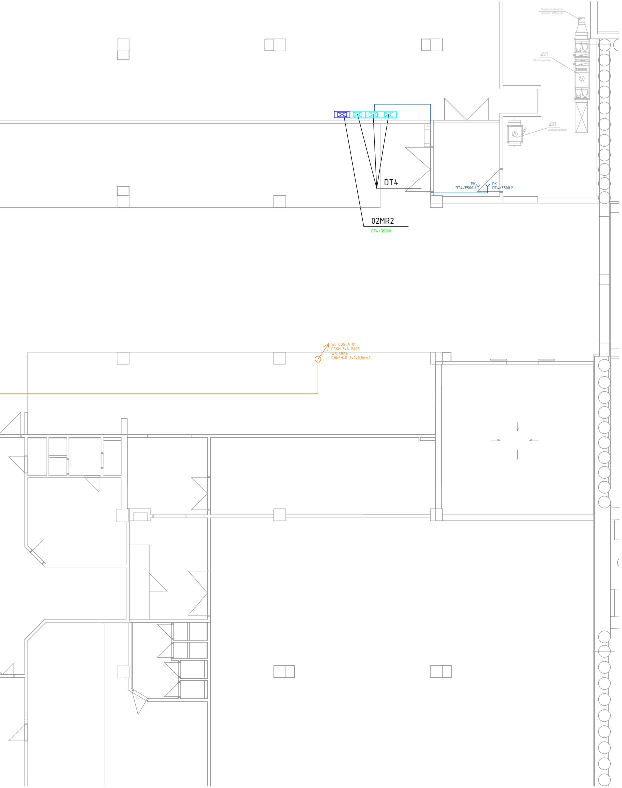MÍSTO STAVBY : Areál FN Nemocnice OLOMOUC, budova D1, I.P.Pavlova 185/6, 779 00 Olomouc

AKCE : DOKUMENTACE PRO PROVÁDĚNÍ STAVBY

STAVEBNÍ ÚPRAVY pro zřízení infekčního oddělení FNOL

p.č. st. 1783 k.ú. Nová Ulice, Olomouc

OBSAH : D.1.4.6 Elektroinstalace silnoproudé a ochrana před bleskem

Budova A - 2.PP

Style

STYLE STUDIO s.r.o.
Újezd 2175/9a, 796 01 Prostějov
IČ: 485 32 894
DIČ: CZ48532894

VÝTISK Č.

FORMÁT	A4
STUPEŇ	DPS
ARCH. Č.	SS/2021/018/DPS
DATUM	10/2021
MĚŘÍTKO 1:100	Č. V. 05