
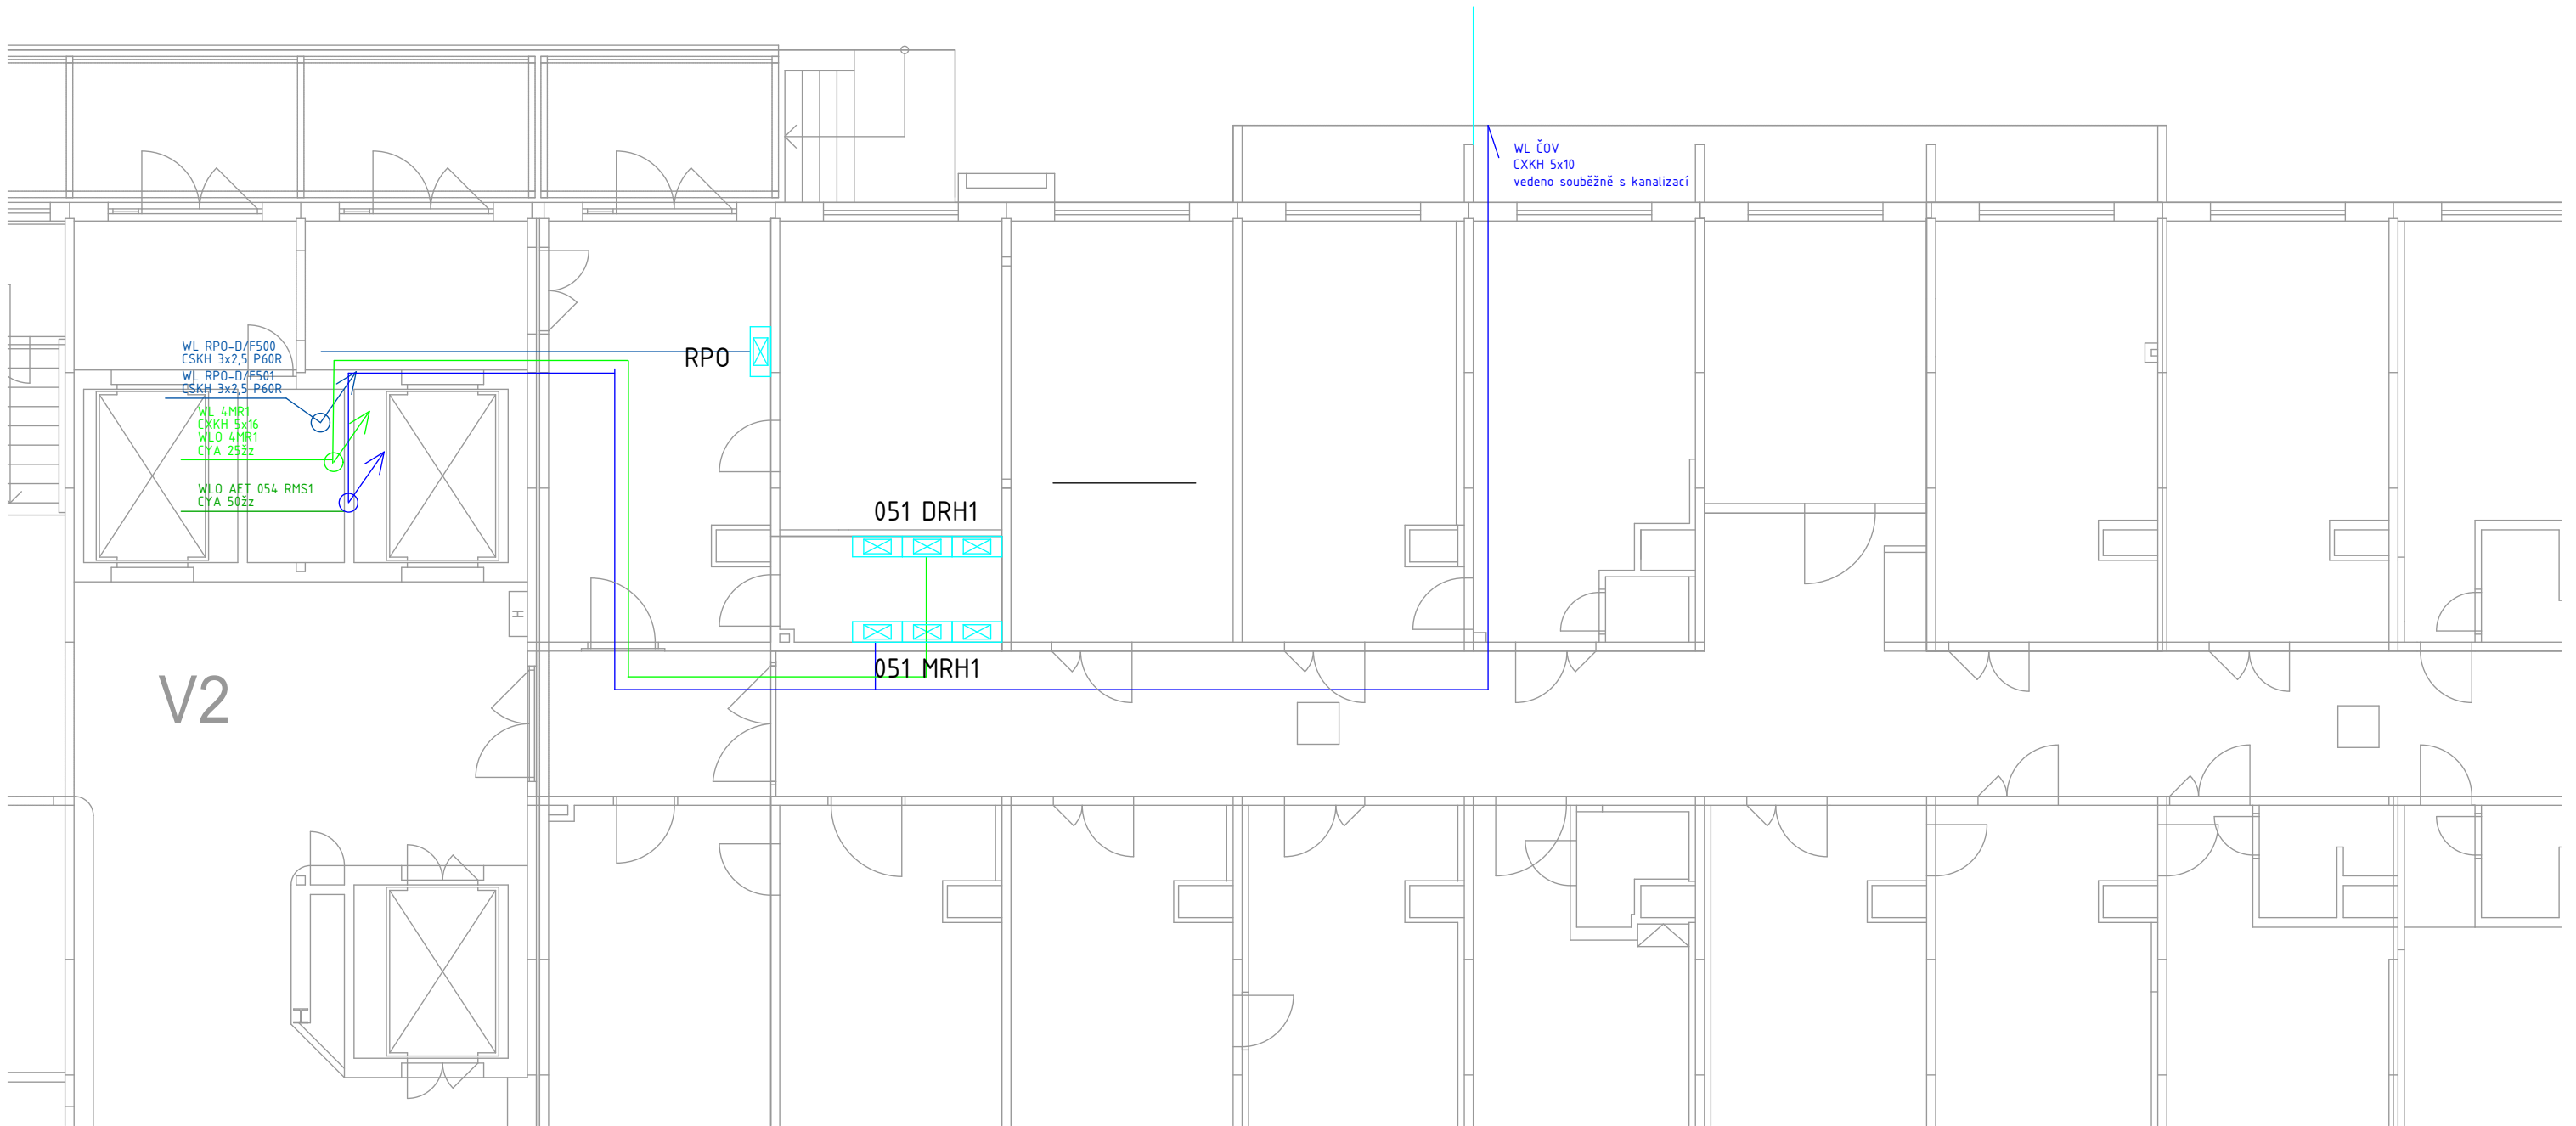


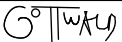

Č.R.	DATUM	POPIS ZMĚN	AUTOR
R01	4.5.2022	Doplnění vývodu CBS	ING. FILIP KOCIÁN

±0,000 = STÁVAJÍCÍ PODLAHA 1.NP

ARCHITEKT		ZODP.PROJEKTANT	PROJEKTANT	 STYLE STUDIO s.r.o. Újezd 2175/9a, 796 01 Prostějov IČ: 485 32 894 DIČ: CZ48532894	VÝTISK Č.
ING.ARCH.P.GOTTWALD		ING.M.OŠŤÁDAL	ING.F. KOCIÁN		
					
INVESTOR : Fakultní nemocnice Olomouc, I.P.Pavlova 185/6, 779 00 Olomouc					
MÍSTO STAVBY : Areal FN Nemocnice OLOMOUC, budova D1, I.P.Pavlova 185/6, 779 00 Olomouc					
AKCE : DOKUMENTACE PRO PROVÁDĚNÍ STAVBY					
STAVEBNÍ ÚPRAVY pro zřízení infekčního oddělení FNOL					
p.č. st. 1783 k.ú. Nová Ulice, Olomouc					
OBSAH : D.1.4.6 Elektroinstalace silnoproudé a ochrana před bleskem					
Budova D2 - 1.NP					
FORMÁT				A4	
STUPEŇ				DPS	
ARCH. Č.				SS/2021/018/DPS	
DATUM				10/2021	
MĚŘÍTKO				Č. V.	
1:100				06	