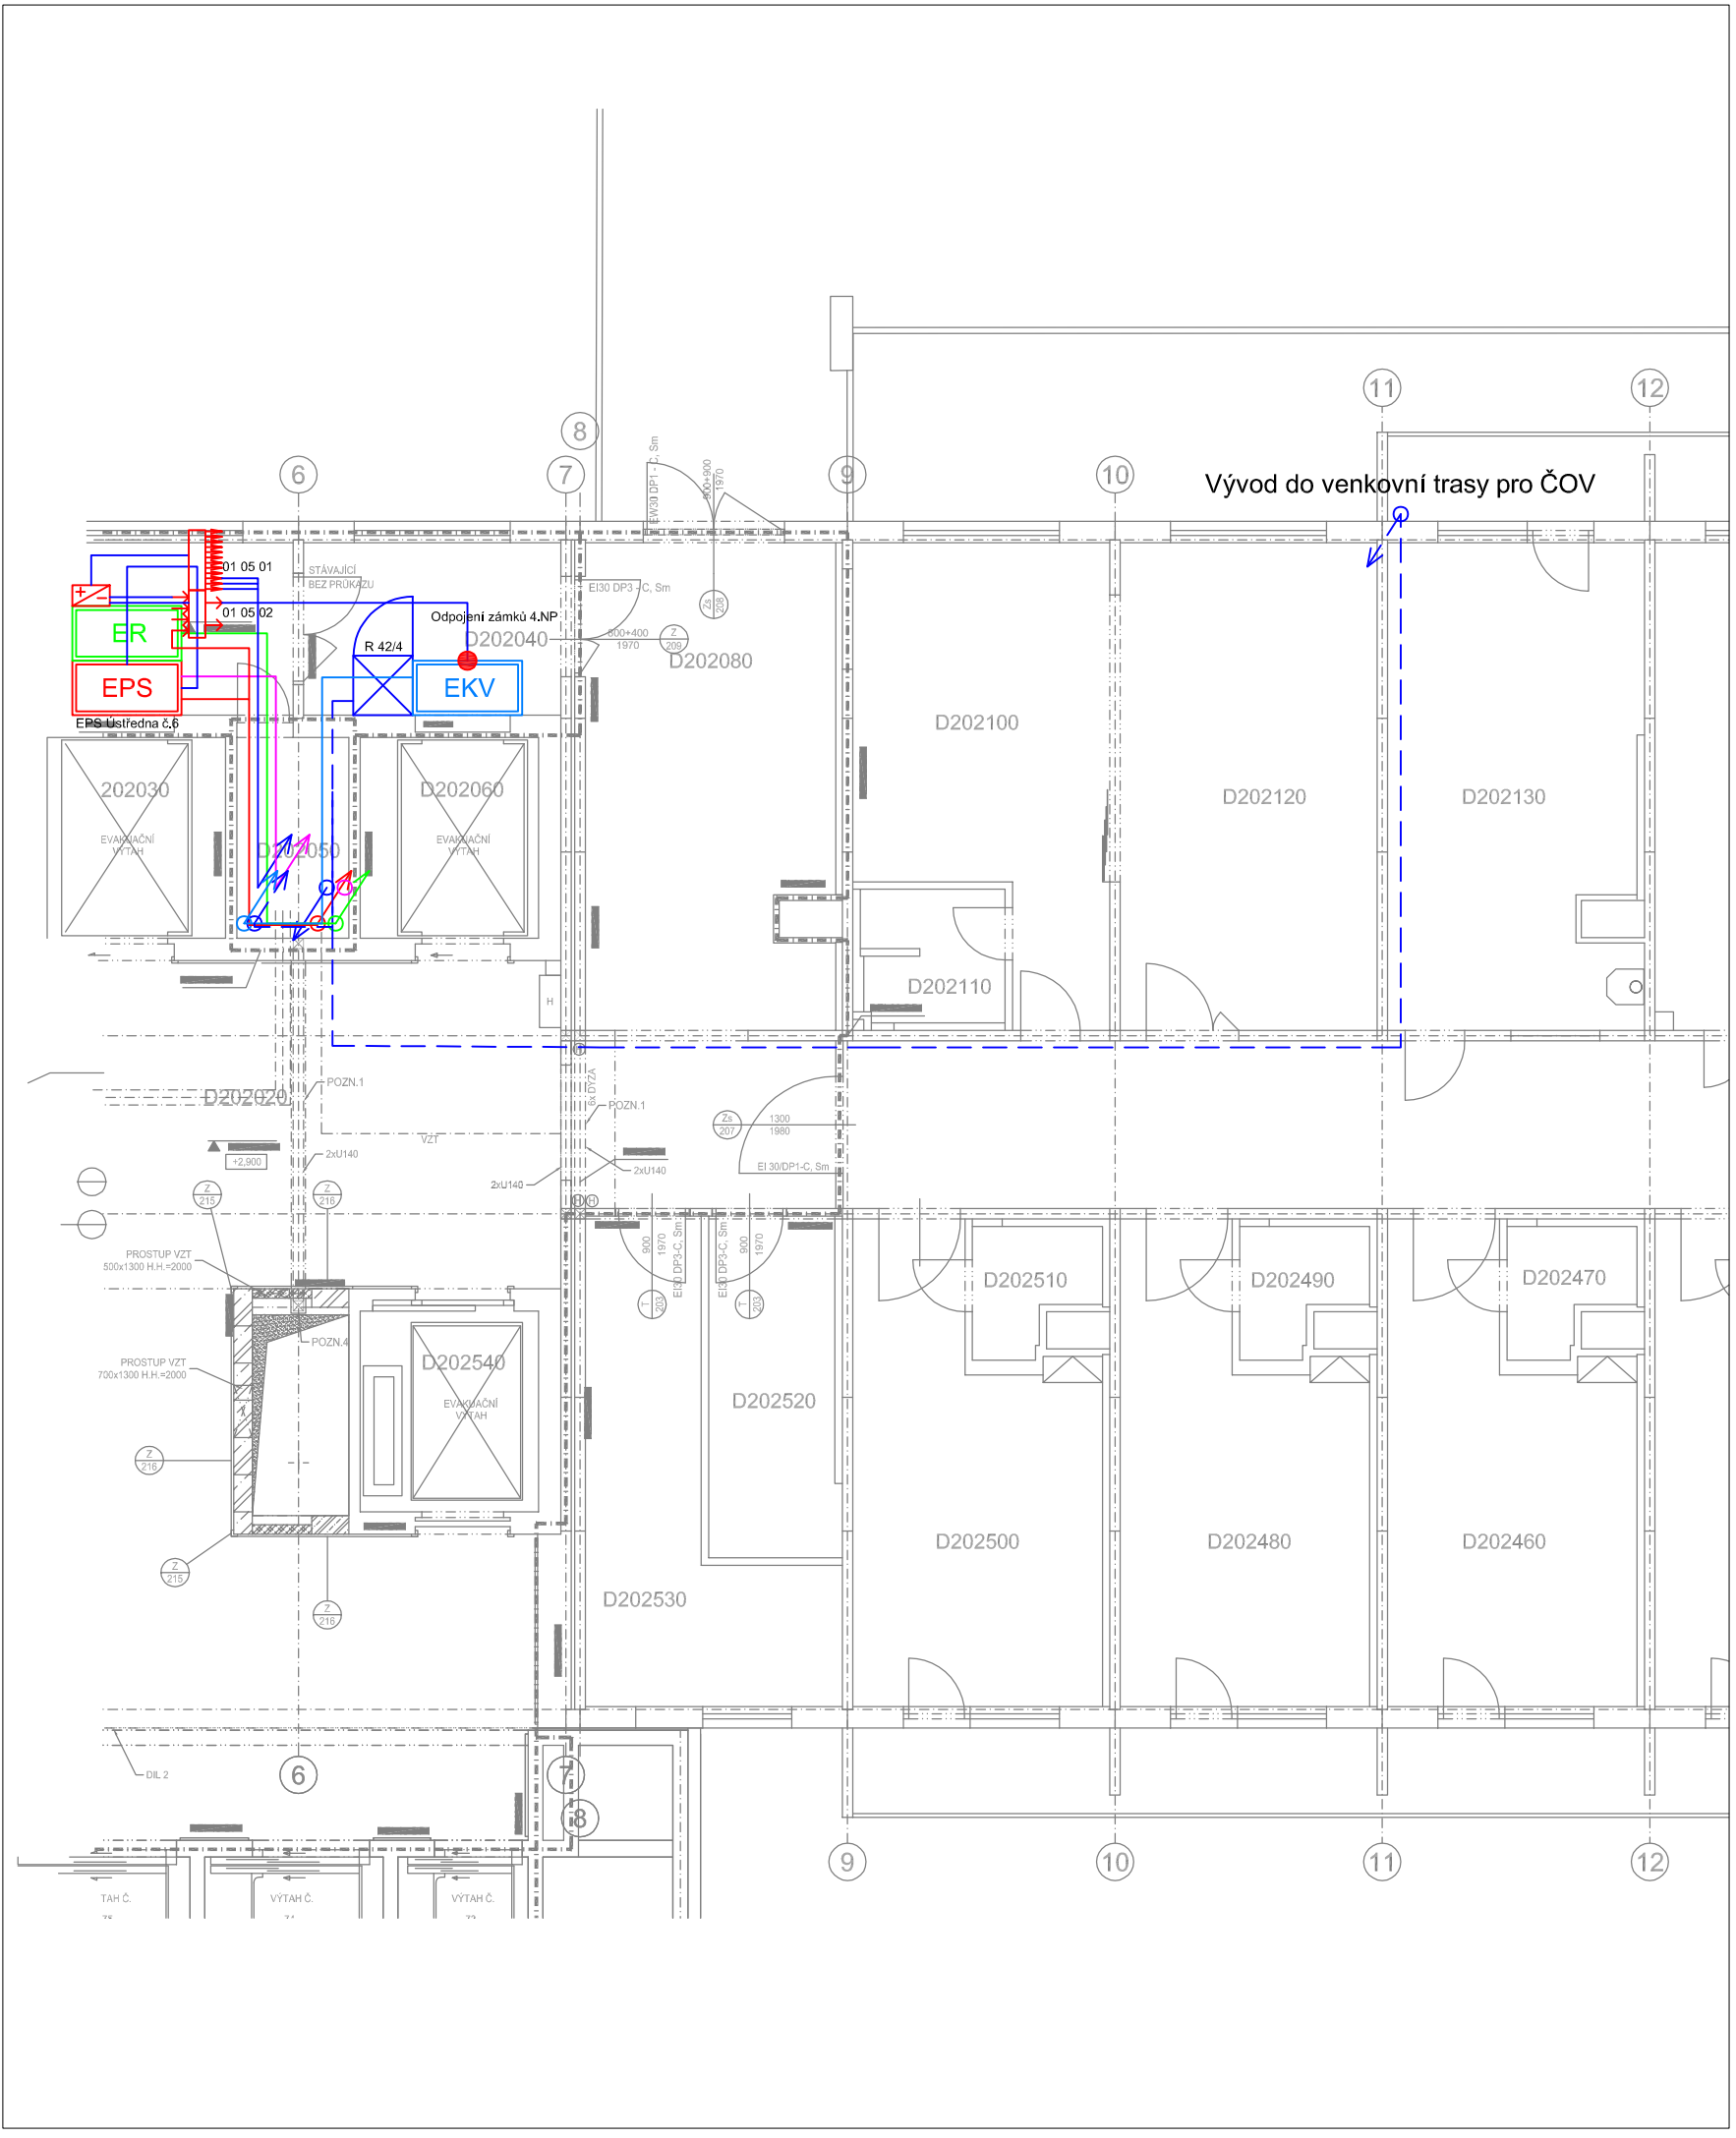

Datový rozváděč

EPS — EPS ústředna

Napájecí zdroj EPS

ER — Ústředna ER

EKV — Ústředna EKV

UTP cat 6 - kabely UTP

FTP cat5e - kabely EKV

PRAFlaDur 3x1.5 PH120-R B2caS1D1 - kabely ERo

1x2x0,8 kabel pro linky EPS B2CaS1D1 - kruhová sběrnice EPS

SSKFH–V180, B2ca,s1,d0 2x2x0,8 - funkční kruhová sběrnice, ovládání - EPS

PRAFlaDur 2x1.5 PH120-R B2caS1d1 - napájecí linka 24V
včetně SSKFH–V180, B2ca,s1,d1 2x2x0,8 - RS 458 do ústředny EPS

±0,000 = STÁVAJÍCÍ PODLAHA 1.NP

ARCHITEKT	ZODP.PROJEKTANT	PROJEKTANT
ING.ARCH.P.GOTTWALD	ROMAN SEDLÁK	ZBYNĚK KRÁTKÝ

INVESTOR : Fakultní nemocnice Olomouc, I.P. Pavlova 185/6, 779 00 Olomouc

MÍSTO STAVBY : Areál FN Nemocnice OLOMOUC, budova D1, I.P. Pavlova 185/6, 779 00 Olomouc

STYLE STUDIO s.r.o.
Újezd 2175/9a, 796 01 Prostějov
IČ: 485 32 894
DIČ: CZ48532894

VÝTISK Č.

AKCE : DOKUMENTACE SKUTEČNÉHO PROVEDENÍ STAVBY

STAVEBNÍ ÚPRAVY pro zřízení infekčního oddělení FNOL

p.č. st. 1783 k.ú. Nová Ulice, Olomouc

OBSAH : D.1.4.7 Elektroinstalace slaboproudé

Výřez půdorys 2.NP - rozvodny SLP

FORMÁT	2xA4
STUPEŇ	DSPS
ARCH. Č.	SS/2021/018/DPS
DATUM	10/2022
MĚŘÍTKO 1:100	Č. V. 03