


Legenda místností

Ozn.	Název měřístní	Plocha (m2)	S.v.	Měřáková výška	Použitá úprava dle	Povrchová úprava stropu
D204						
D204						
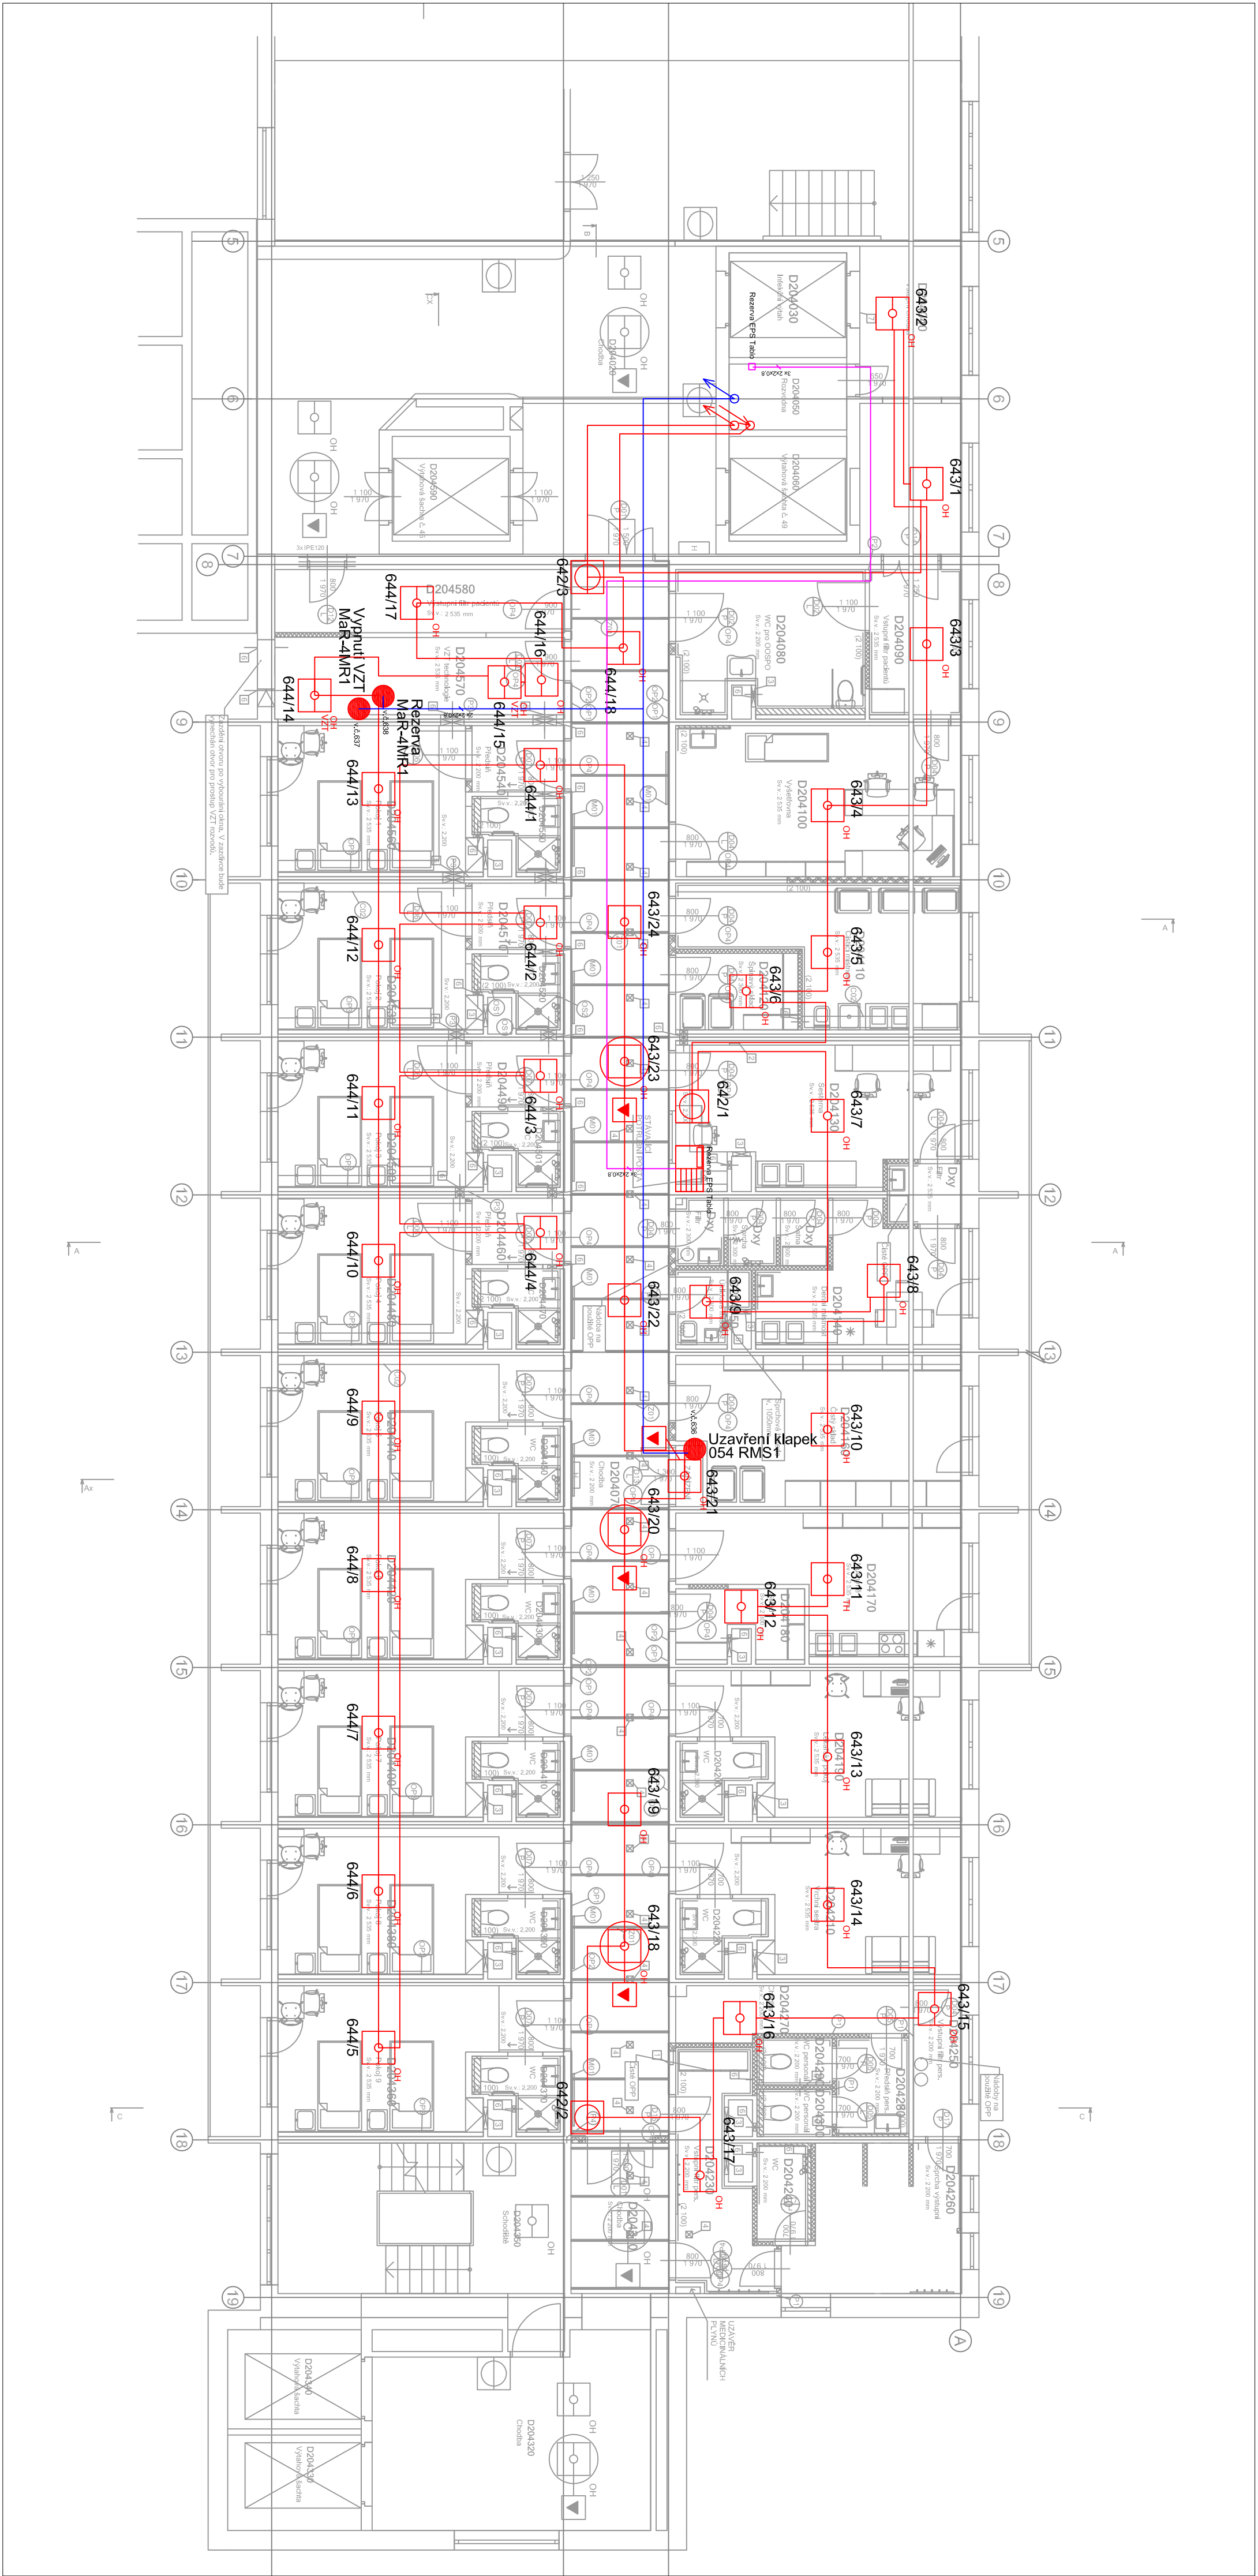

LEGENDA EPS:

	EPS
	Nápadecí zdroj
	Táblo EPS - kabelová příprava
	Sřídna
	Tlačítkový Hlásič
	Opticko-kouřový Hlásič
	Termo-diferenciální Hlásič
	Opticko-kouřový Hlásič v dutině s paralelní signalizací
	Reléová skříň 4in 2out

Montážní krabice - napojení stávající linky EPS

1x2x0,8 kabel pro linky EPS B2CaS1D1 - kruhová sběrnice

SSKFH-V180, B2ca,s1,d1 2x2x0,8 - funkční kruhová sběrnice, ovládaná

PRAHA Dur 2x1.5 PH120-R B2caS1d1 - napájecí linka 24V
včetně SSKFH-V180, B2ca,s1,d1 2x2x0,8 - RS 458 do ústředny EPS

OBŠAH : D1.4.7 Elektronické schéma					
Předmět 4.NP objekt D - EPS					
FORMÁT	D544				
STUPĚN	03/95				
ARCH. Č.	SS/2021/018/DPS				
DATUM	10/2022				
MĚŘÍTKO	č. v. 04				