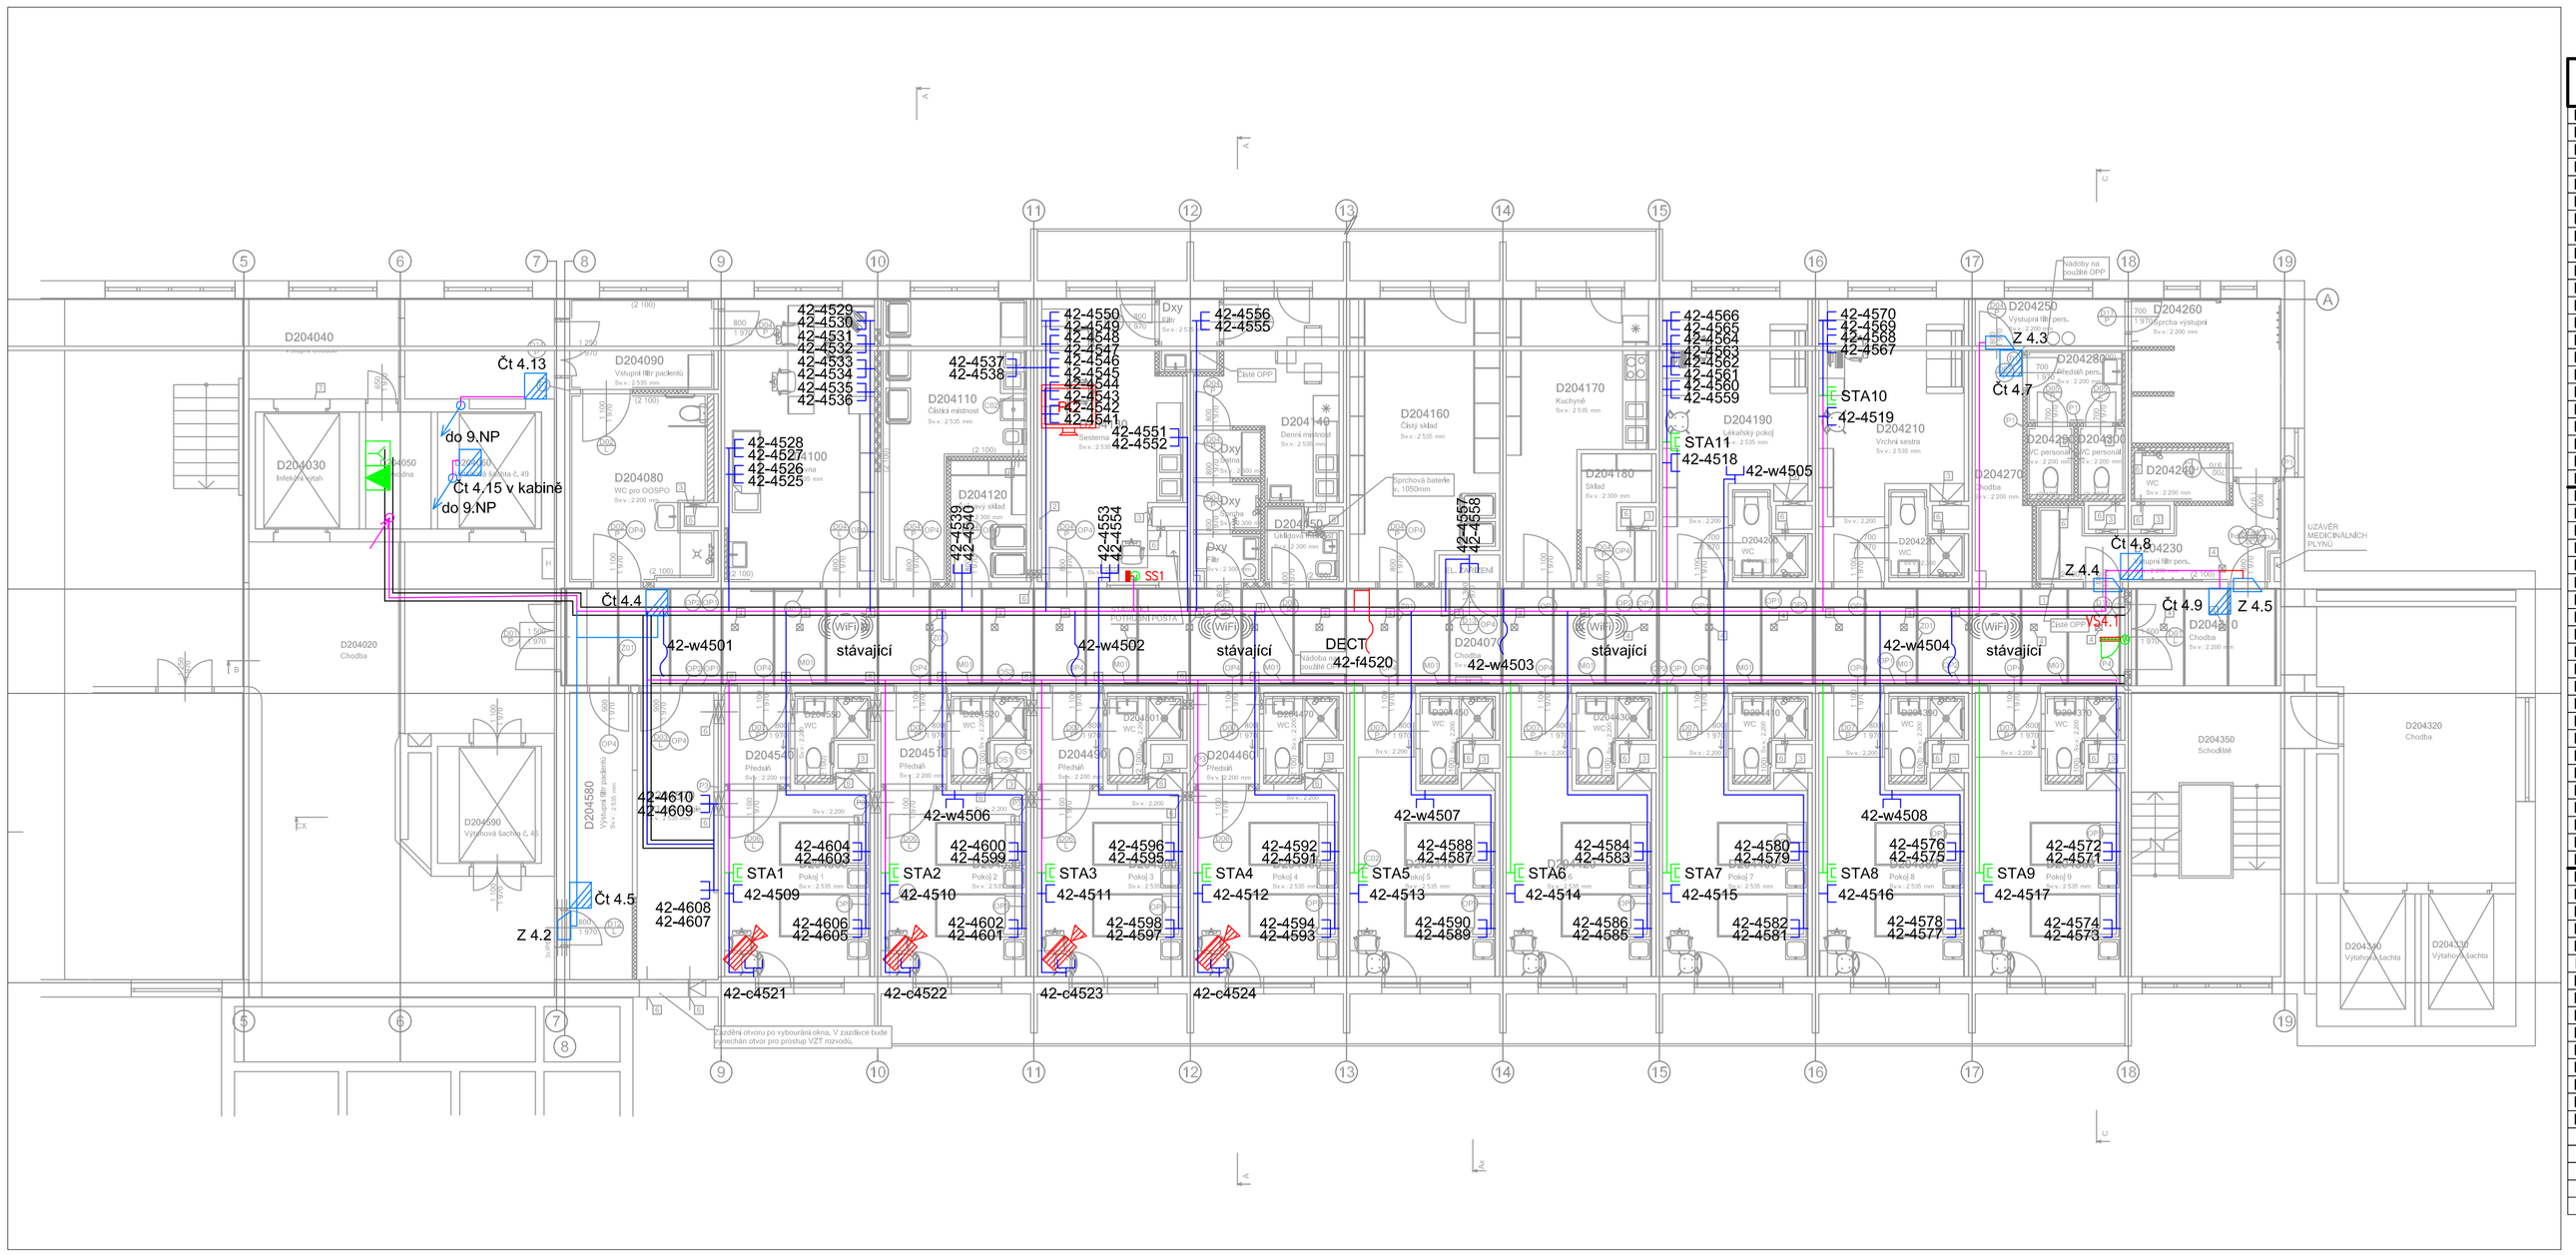

Legenda místností

Ozn.	Název místnosti	Plocha (m2)	S.V.	Nášlapná vrstva	Povrchová úprava zdí	Povrchová úprava stropu
D204020	Chodba	61,02	2 400	Vinyl	Omítka	Kazetový podhled
D204030	Infekční výtah	6,48	2 400	-	-	-
D204040	Vstupní chodba	16,31	2 400	Vinyl	Omítka	Kazetový podhled
D204050	Rozvodna	4,23	2 400	-	-	-
D204060	Výtahová šachta č. 49	6,48	2 400	-	-	-
D204070	Chodba	81,27	2 200	Vinyl	Omítka	Kazetový podhled
D204080	WC pro OOSPO	12,59	2 200	Ker. dlažba	Ker. obklad	SDK podhled
D204090	Vstupní filtr pacientů	7,24	2 535	Ker. dlažba	Ker. obklad	SDK podhled
D204100	Vyšetřovna	22,57	2 535	Vinyl	Omítka	SDK podhled
D204110	Čistící místnost	16,64	2 535	Ker. dlažba	Ker. obklad	SDK podhled
D204120	Spinavý sklad	4,90	2 300	Vinyl	Omítka	SDK podhled
D204130	Sesterna	20,25	2 535	Vinyl	Omítka	SDK podhled
D204140	Denní místnost	12,34	2 535	Vinyl	Omítka	SDK podhled
D204150	Úklidová místnost	2,51	2 300	Ker. dlažba	Ker. obklad	SDK podhled
D204160	Čistý sklad	22,24	2 535	Vinyl	Omítka	SDK podhled
D204170	Kuchyně	17,15	2 535	Vinyl	Omítka	SDK podhled
D204180	Sklad	4,28	2 300	Vinyl	Omítka	SDK podhled
D204190	Lékařský pokoj	18,16	2 535	Vinyl	Omítka	SDK podhled
D204200	WC	2,52	2 320	Ker. dlažba	Ker. obklad	Kazetový podhled
D204210	Vrchní sestra	18,16	2 535	Vinyl	Omítka	SDK podhled
D204220	WC	2,52	2 320	Ker. dlažba	Ker. obklad	Kazetový podhled
D204230	Vstupní filtr pers.	11,68	2 200	Ker. dlažba	Ker. obklad	SDK podhled
D204240	Sprcha	2,53	2 200	Ker. dlažba	Ker. obklad	SDK podhled
D204250	Výstupní filtr pers.	3,81	2 200	Ker. dlažba	Ker. obklad	SDK podhled
D204260	Sprcha výstupní	11,03	2 200	Ker. dlažba	Ker. obklad	SDK podhled
D204270	Chodba	6,21	2 200	Vinyl	Omítka	SDK podhled
D204280	Předsíň pers.	3,64	2 200	Ker. dlažba	Ker. obklad	SDK podhled
D204290	WC personál	1,70	2 200	Ker. dlažba	Ker. obklad	SDK podhled
D204300	WC personál	1,70	2 200	Ker. dlažba	Ker. obklad	SDK podhled
D204310	Chodba	7,76	2 200	Vinyl	Omítka	Kazetový podhled
D204320	Chodba	27,00	2 600	Ker. dlažba	Omítka	Kazetový podhled
D204330	Výtahová šachta	6,70	2 600	-	-	-
D204340	Výtahová šachta	6,95	2 600	-	-	-
D204350	Schodiště	22,67	2 600	Ker. dlažba	Omítka	Kazetový podhled
D204360	Pokoj 9	18,88	2 535	Vinyl	Omítka	SDK podhled
D204370	WC	2,52	2 320	Ker. dlažba	Ker. obklad	Kazetový podhled
D204380	Pokoj 8	18,88	2 535	Vinyl	Omítka	SDK podhled
D204390	WC	2,52	2 320	Ker. dlažba	Ker. obklad	Kazetový podhled
D204400	Pokoj 7	18,88	2 535	Vinyl	Omítka	SDK podhled
D204410	WC	2,52	2 320	Ker. dlažba	Ker. obklad	Kazetový podhled
D204420	Pokoj 6	18,88	2 535	Vinyl	Omítka	SDK podhled
D204430	WC	2,52	2 320	Ker. dlažba	Ker. obklad	Kazetový podhled
D204440	Pokoj 5	18,88	2 535	Vinyl	Omítka	SDK podhled
D204450	WC	2,52	2 320	Ker. dlažba	Ker. obklad	Kazetový podhled
D204460	Předsíň	3,22	2 200	Vinyl	Omítka	SDK podhled
D204470	WC	2,52	2 200	Ker. dlažba	Ker. obklad	Kazetový podhled
D204480	Pokoj 4	15,43	2 535	Vinyl	Omítka	SDK podhled
D204490	Předsíň	3,22	2 200	Vinyl	Omítka	SDK podhled
D204500	Pokoj 3	15,43	2 535	Vinyl	Omítka	SDK podhled
D204501	WC	2,52	2 200	Ker. dlažba	Ker. obklad	Kazetový podhled
D204510	Předsíň	3,22	2 200	Vinyl	Omítka	SDK podhled
D204520	WC	2,52	2 200	Ker. dlažba	Ker. obklad	Kazetový podhled
D204530	Pokoj 2	15,43	2 535	Vinyl	Omítka	SDK podhled
D204540	Předsíň	3,22	2 200	Vinyl	Omítka	SDK podhled
D204550	WC	2,52	2 200	Ker. dlažba	Ker. obklad	Kazetový podhled
D204560	Pokoj 1	15,43	2 535	Vinyl	Omítka	SDK podhled
D204570	VZT technologie	11,97	2 535	Vinyl	Omítka	SDK podhled
D204580	Výstupní filtr pacientů	9,63	2 535	Vinyl	Omítka	SDK podhled
D204590	Výtahová šachta č. 46	6,48	2 400	-	-	-
Dxy	Filtr	1,64	2 300	Ker. dlažba	Ker. obklad	SDK podhled
Dxy	Filtr	2,35	2 535	Vinyl	Ker. obklad	SDK podhled
Dxy	Sprcha	1,70	2 300	Ker. dlažba	Ker. obklad	SDK podhled
Dxy	Šatna	1,70	2 300	Ker. dlažba	Omítka	SDK podhled
		700,34 m²				

LEGENDA SSK:

- Datový rozváděč
- Datová zásuvka
- Datová dvojzásuvka
- WiFi přístupový bod
- UTP cat 6, volný vývod
- UTP cat 6, volný vývod pro DECT
- UTP cat 6

LEGENDA MEDIPLYNY:

- SHKFH-R 2x2x0,5
- Ventilová skříň - dodávka mediplyn
- Signalizační panel - dodávka mediplyn

LEGENDA STA:

- Rozbočovač/odbočovač
- Zesilovač
- Zásuvka TV/R
- Koax, 75 Ohm

LEGENDA TRASY:

- Společná trasa SLP rozvodů
- Kabelový žlab

LEGENDA EKV:

- EKV — Ústředna EKV
- Čtečka karet
- Elektrický zámek
- Odchodové tlačítko
- ŘJ — Dveřní řadič
- FTP cat 5e
- SHKFH-R 3x2x0,5

LEGENDA CCTV:

- CCTV — CCTV ústředna
- PC — Dohledové pracoviště
- Statická kamera

±0,000 = STÁVAJÍCÍ PODLAHA 1.NP

ARCHITEKT	ZODP.PROJEKTANT	PROJEKTANT	VÝTISK Č.
ING.ARCH.P.GOTTWALD	ROMAN SEDLÁK	ZBYNĚK KRÁTKÝ	
INVESTOR : Fakultní nemocnice Olomouc, I.P. Pavlova 185/6, 779 00 Olomouc			
MÍSTO STAVBY : Areál FN Nemocnice OLOMOUC, budova D1, I.P. Pavlova 185/6, 779 00 Olomouc			

STYLE STUDIO s.r.o.
Újezd 2175/9a, 796 01 Prostějov
IČ: 485 32 894
DIČ: CZ48532894

AKCE : DOKUMENTACE SKUTEČNÉHO PROVEDENÍ STAVBY

STAVEBNÍ ÚPRAVY pro zřízení infekčního oddělení FNOL

p.č. st. 1783 k.ú. Nová Ulice, Olomouc

OBSAH : D.1.4.7 Elektroinstalace slaboproudé

Půdorys 4.NP objekt D - Slaboproudé tech.

FORMÁT	5xA4
STUPEŇ	DSPS
ARCH. Č.	SS/2021/018/DPS
DATUM	10/2022
MĚŘÍTKO	Č. V.
–	06