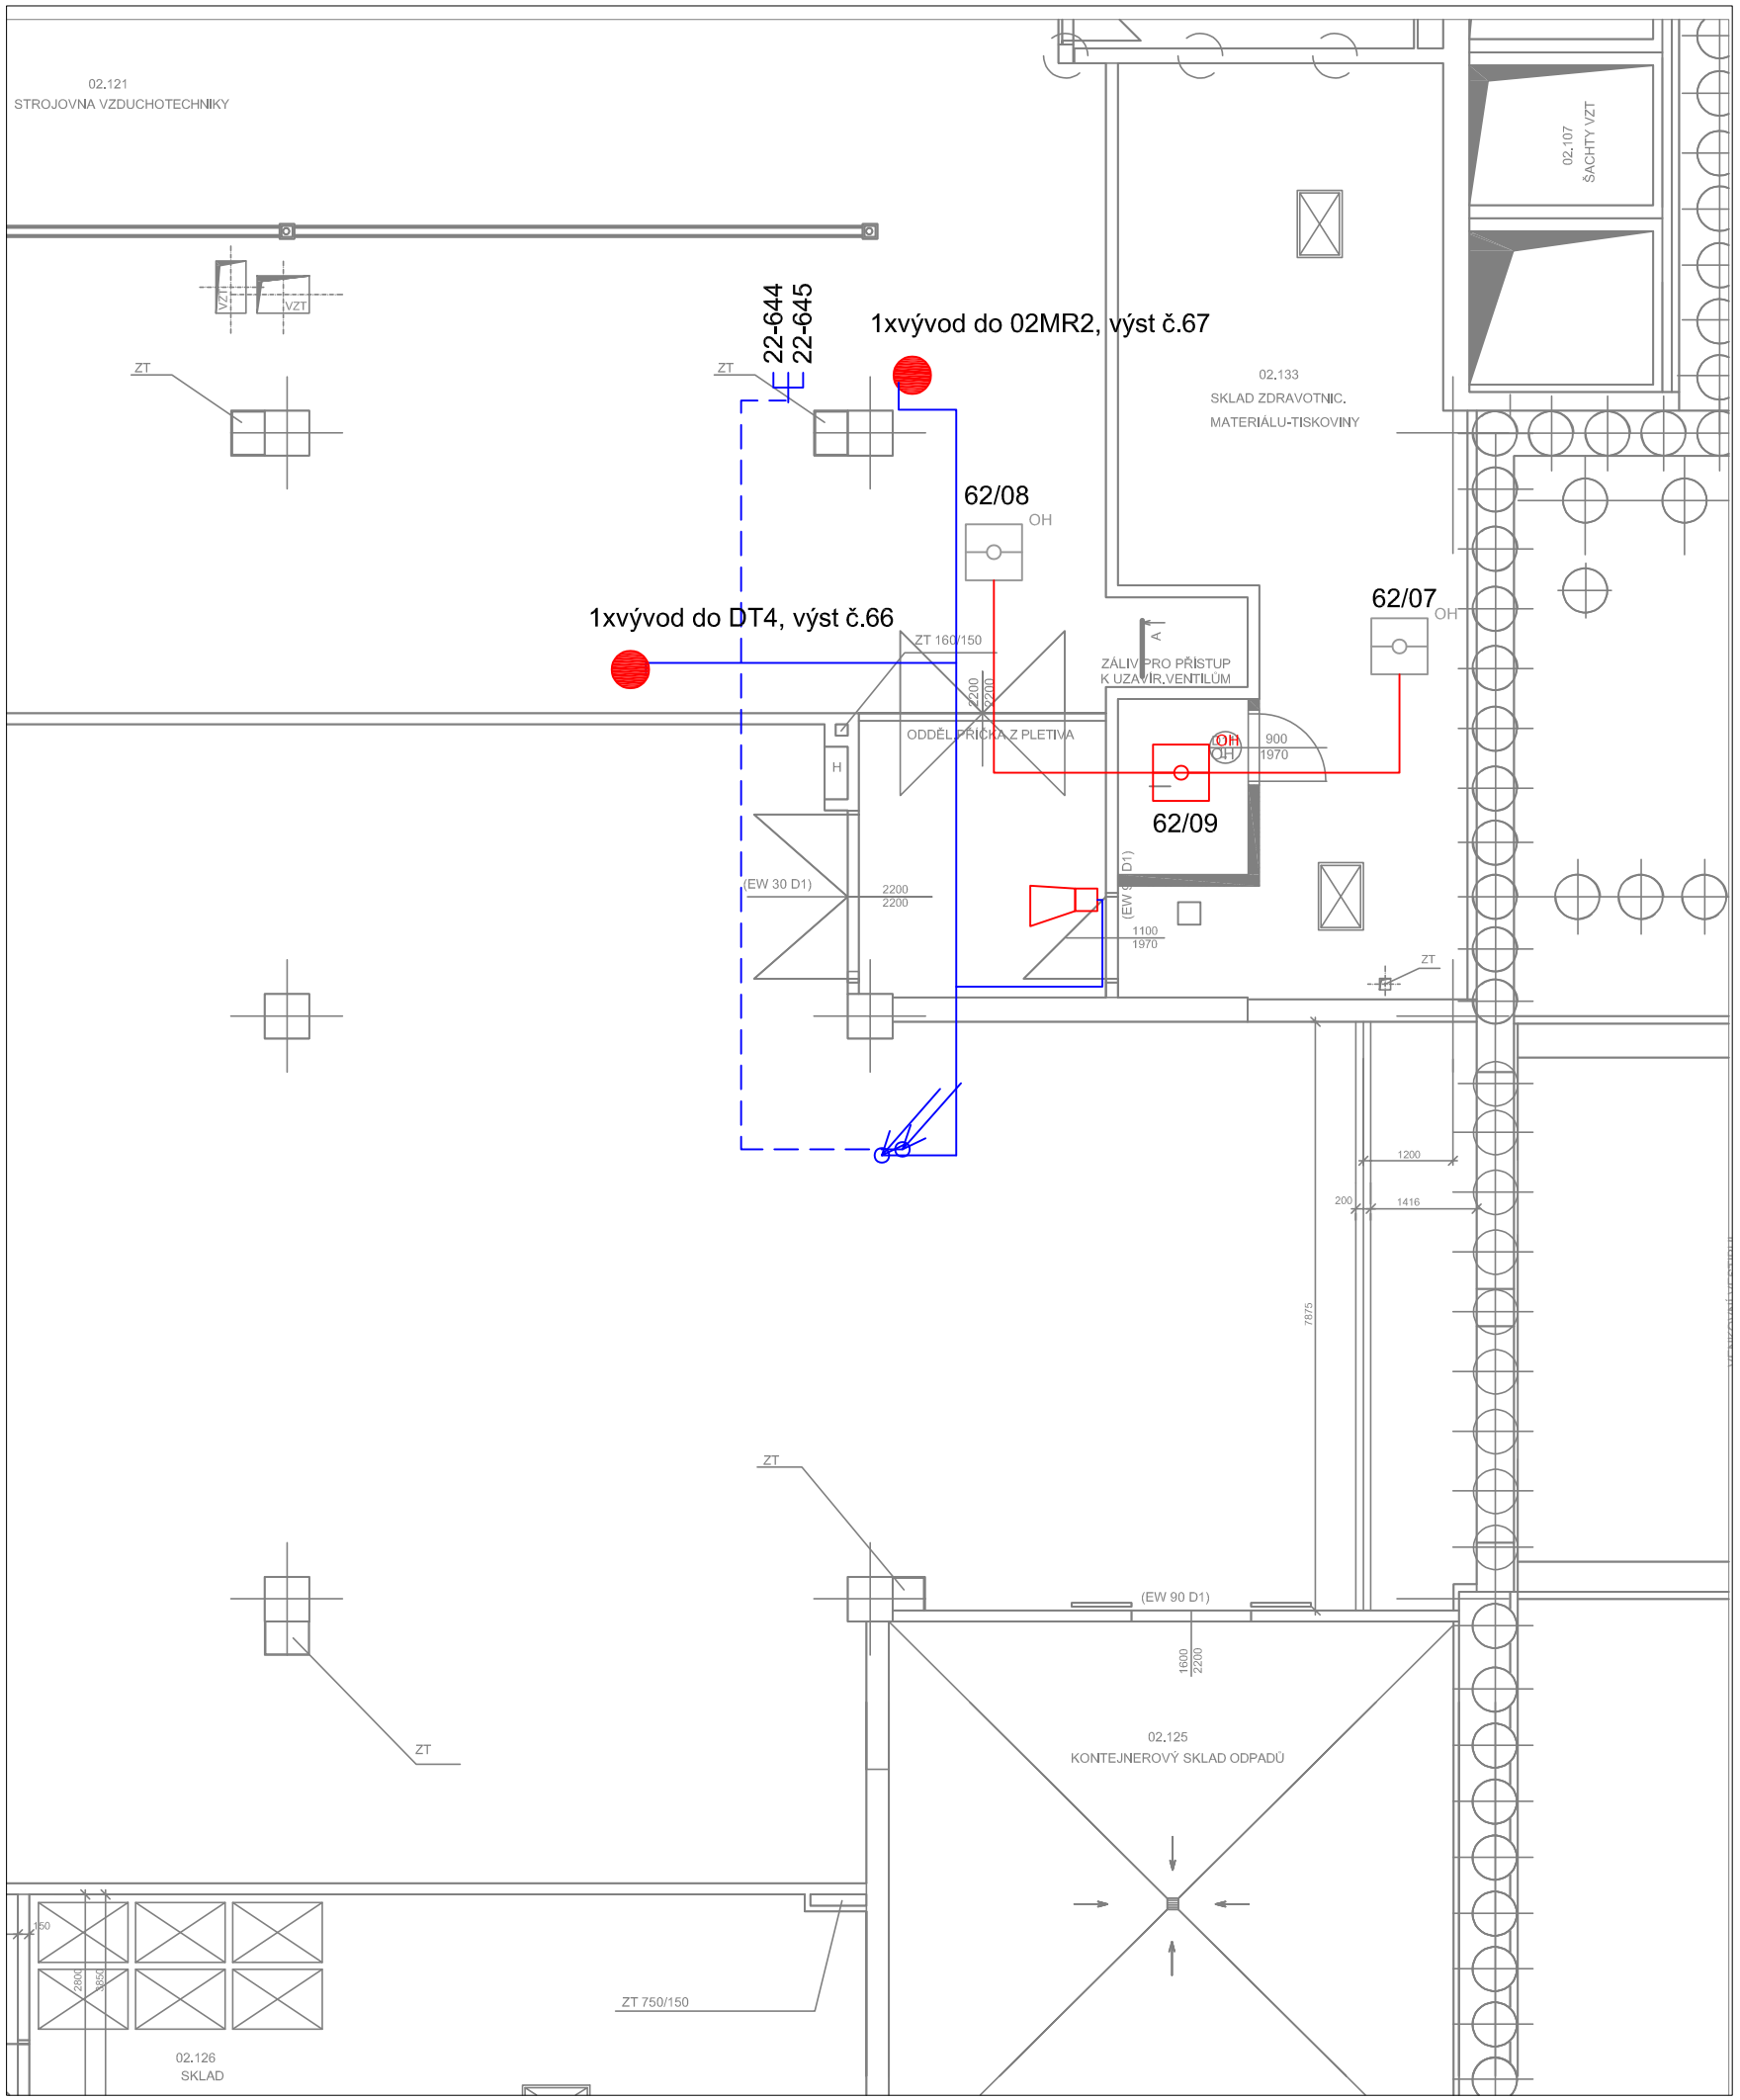

LEGENDA EPS:

- EPS — EPS ústředna
- Napájecí zdroj
- Siréna
- Tlačítkový hlásič
- OH — Opticko-kouřový hlásič
- TH — Termodiferenciální hlásič
- OH — Opticko-kouřový hlásič v dutině s paralelní signalizací
- Reléová skříň 4in 2out
- Zařízení napojené na EPS
- Montážní krabice - napojení stávající linky EPS
- 1x2x0,8 kabel pro linky EPS B2CaS1D1 - kruhová sběrnice
- SSKFH–V180, B2ca,s1,d1 2x2x0,8 - funkční kruhová sběrnice, ovládání
- PRAFlaDur 2x1.5 PH120-R B2caS1d1 - napájecí linka 24V

LEGENDA ER:

- ER — Ústředna ER
- MIC — Rozhlasový pult
- Reproduktor stropní,do podhledu montáž do podhledu
- Reproduktor skříňkový,nástěnný
- PRAFlaDur 3x1.5 PH120-R B2caS1D1

±0,000 = STÁVAJÍCÍ PODLAHA 1.NP

ARCHITEKT	ZODP.PROJEKTANT	PROJEKTANT
ING.ARCH.P.GOTTWALD	ROMAN SEDLÁK	ZBYNĚK KRÁTKÝ

INVESTOR : Fakultní nemocnice Olomouc, I.P. Pavlova 185/6, 779 00 Olomouc

MÍSTO STAVBY : Areál FN Nemocnice OLOMOUC, budova D1, I.P. Pavlova 185/6, 779 00 Olomouc

STYLE STUDIO s.r.o.
Újezd 2175/9a, 796 01 Prostějov
IČ: 485 32 894
DIČ: CZ48532894

VÝTISK Č.

AKCE : DOKUMENTACE SKUTEČNÉHO PROVEDENÍ STAVBY

STAVEBNÍ ÚPRAVY pro zřízení infekčního oddělení FNOL

p.č. st. 1783 k.ú. Nová Ulice, Olomouc

OBSAH : D.1.4.7 Elektroinstalace slaboproudé

Půdorys 2.PP objekt A

FORMÁT	4xA4
STUPEŇ	DSPS
ARCH. Č.	SS/2021/018/DPS
DATUM	10/2022
MĚŘÍTKO	–
Č. V.	08