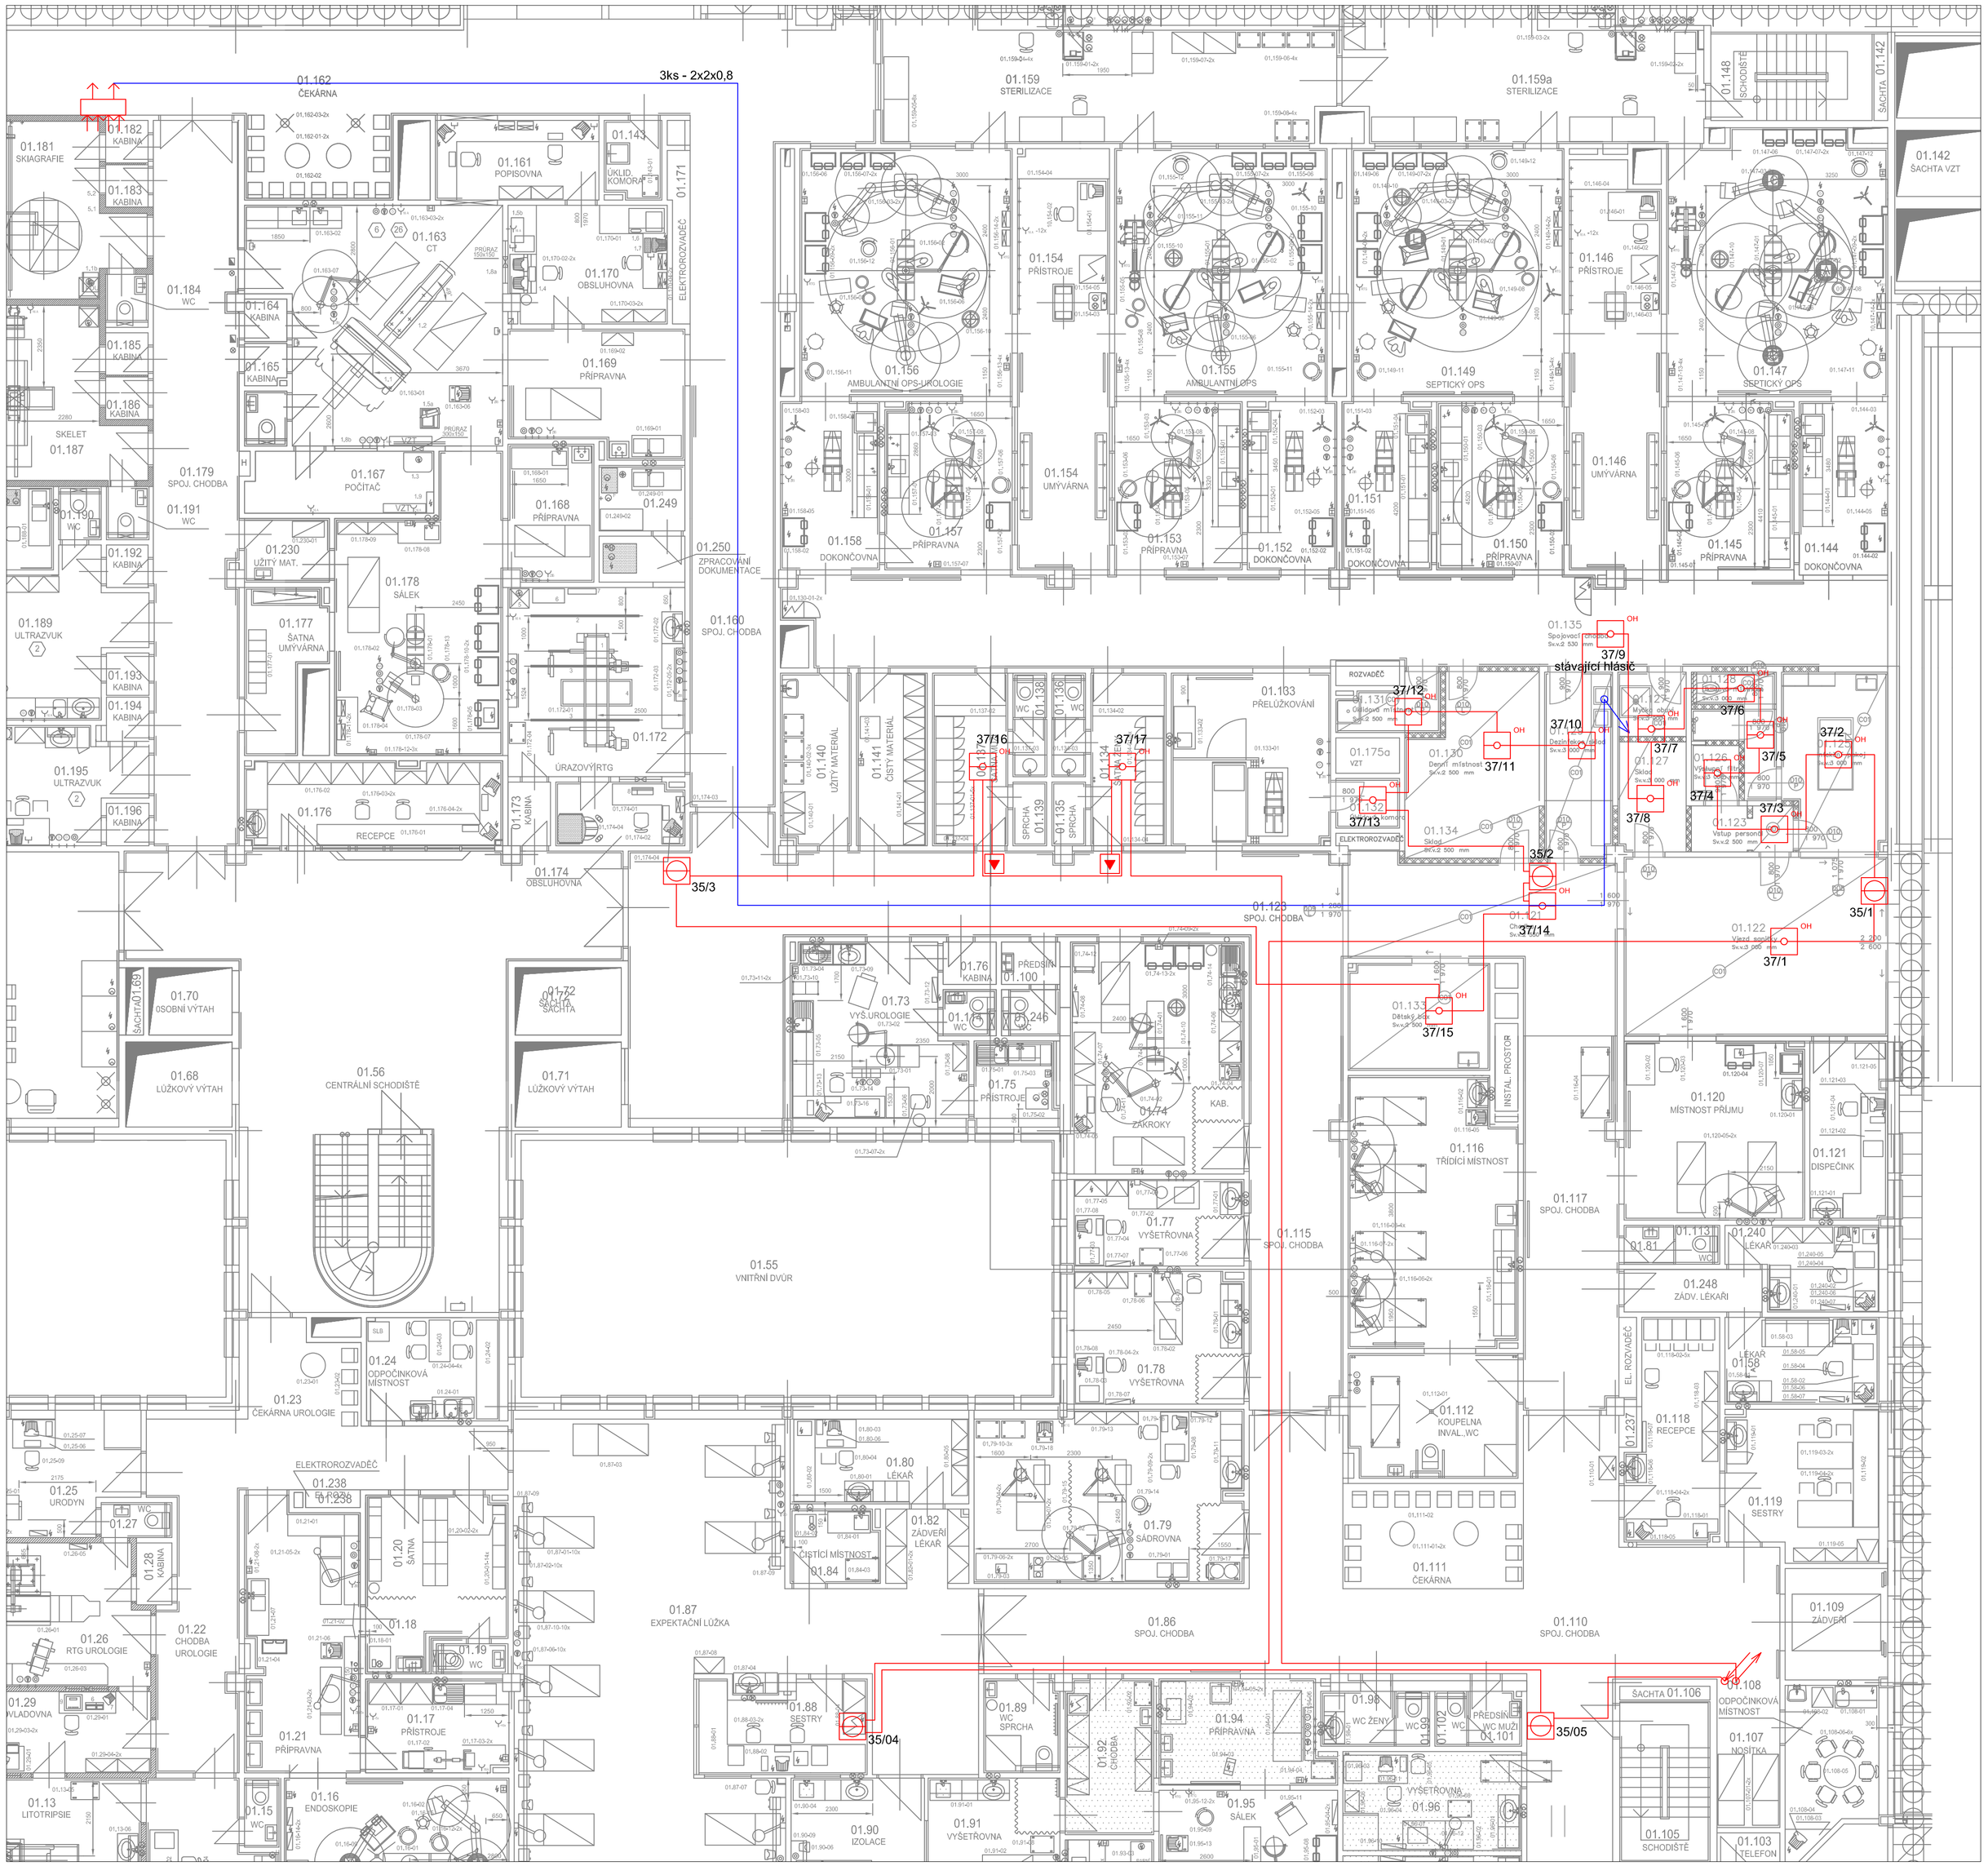

LEGENDA EPS:

- EPS — EPS ústředna
- Napájecí zdroj
- Siréna
- Tlačítkový hlásič
- OH — Opticko-kouřový hlásič
- TH — Termodiferenciální hlásič
- OH ▼ — Opticko-kouřový hlásič v dutině s paralelní signalizací
- Reléová skříň 4in 2out
- Zařízení napojené na EPS
- Montážní krabice - napojení stávající linky EPS
- 1x2x0,8 kabel pro linky EPS B2CaS1D0 - kruhová sběrnice
- SSKFH–V180, B2ca,s1,d0 2x2x0,8 - funkční kruhová sběrnice, ovládání
- PRAFIaDur 2x1.5 PH120-R B2caS1d0 - napájecí linka 24V

Ozn.	Název místnosti	Plocha (m2)	Nášlapná vrstva	Povrchová úprava zdí	Povrchová úprava stropu
01.121	Chodba	42,20	Vinyl	Ker. obklad	Kazetový podhle
01.122	Vjezd sanitky	37,62	Ker. dlažba	Ker. obklad	Kazetový podhle
01.123	Vstup personál	4,73	Vinyl	Ker. obklad	Kazetový podhle
01.124	Vstupní filtr	1,50	Vinyl	Ker. obklad	Kazetový podhle
01.125	Infekční pokoj	14,48	Vinyl	Ker. obklad	Kazetový podhle
01.126	Výstupní filtr	5,95	Ker. dlažba	Ker. obklad	Kazetový podhle
01.127	Sklad krve	7,01	Vinyl	Ker. obklad	Kazetový podhle
01.128	Úklidová místnost	2,02	Ker. dlažba	Ker. obklad	Kazetový podhle
01.129	Dezinfekce sklad	10,03	Vinyl	Ker. obklad	Kazetový podhle
01.130	Denní místnost	11,71	Vinyl	Omítka	Kazetový podhle
01.131	Úklidová místnost	3,88	Vinyl	Ker. obklad	Kazetový podhle
01.132	Úklidová komora	2,52	–	–	–
01.133	Dětský box	12,27	Vinyl	Ker. obklad	Kazetový podhle
01.134	Sklad	5,60	Vinyl	Omítka	Kazetový podhle
01.135	Spojovací chodba	53,62	Vinyl	Ker. obklad	Kazetový podhle
01.175a	VZT	1,80	–	–	–
		216,95 m²			

±0,000 = STÁVAJÍCÍ PODLAHA 1.NP

ARCHITEKT ING.ARCH.P.GOTTWALD	ZODP.PROJEKTANT ROMAN SEDLÁK	PROJEKTANT ZBYNĚK KRÁTKÝ	STYLE STUDIO s.r.o. Ujezd 2175/9a, 796 01 Prostějov IČ: 485 32 894 DIČ: CZ485328 94
INVESTOR : Fakultní nemocnice Olomouc, I.P. Pavlova 185/6, 779 00 Olomouc			VÝTISK Č.
MÍSTO STAVBY : Areál FN Nemocnice OLOMOUC, budova D1, I.P. Pavlova 185/6, 779 00 Olomouc			

AKCE : DOKUMENTACE SKUTEČNÉHO PROVEDENÍ STAVBY **STAVEBNÍ ÚPRAVY pro zřízení infekčního oddělení FNOL** p.č. st. 1783 k.ú. Nová Ulice, Olomouc	FORMÁT	4xA4
	STUPEŇ	DSPS
	ARCH. Č.	SS/2021/018/DPS
OBSAH : D.1.4.7 Elektroinstalace slaboproudé Půdorys 1.PP objekt A - EPS	DATUM	10/2022
	MĚŘÍTKO –	Č. V. 09