




Objekt D

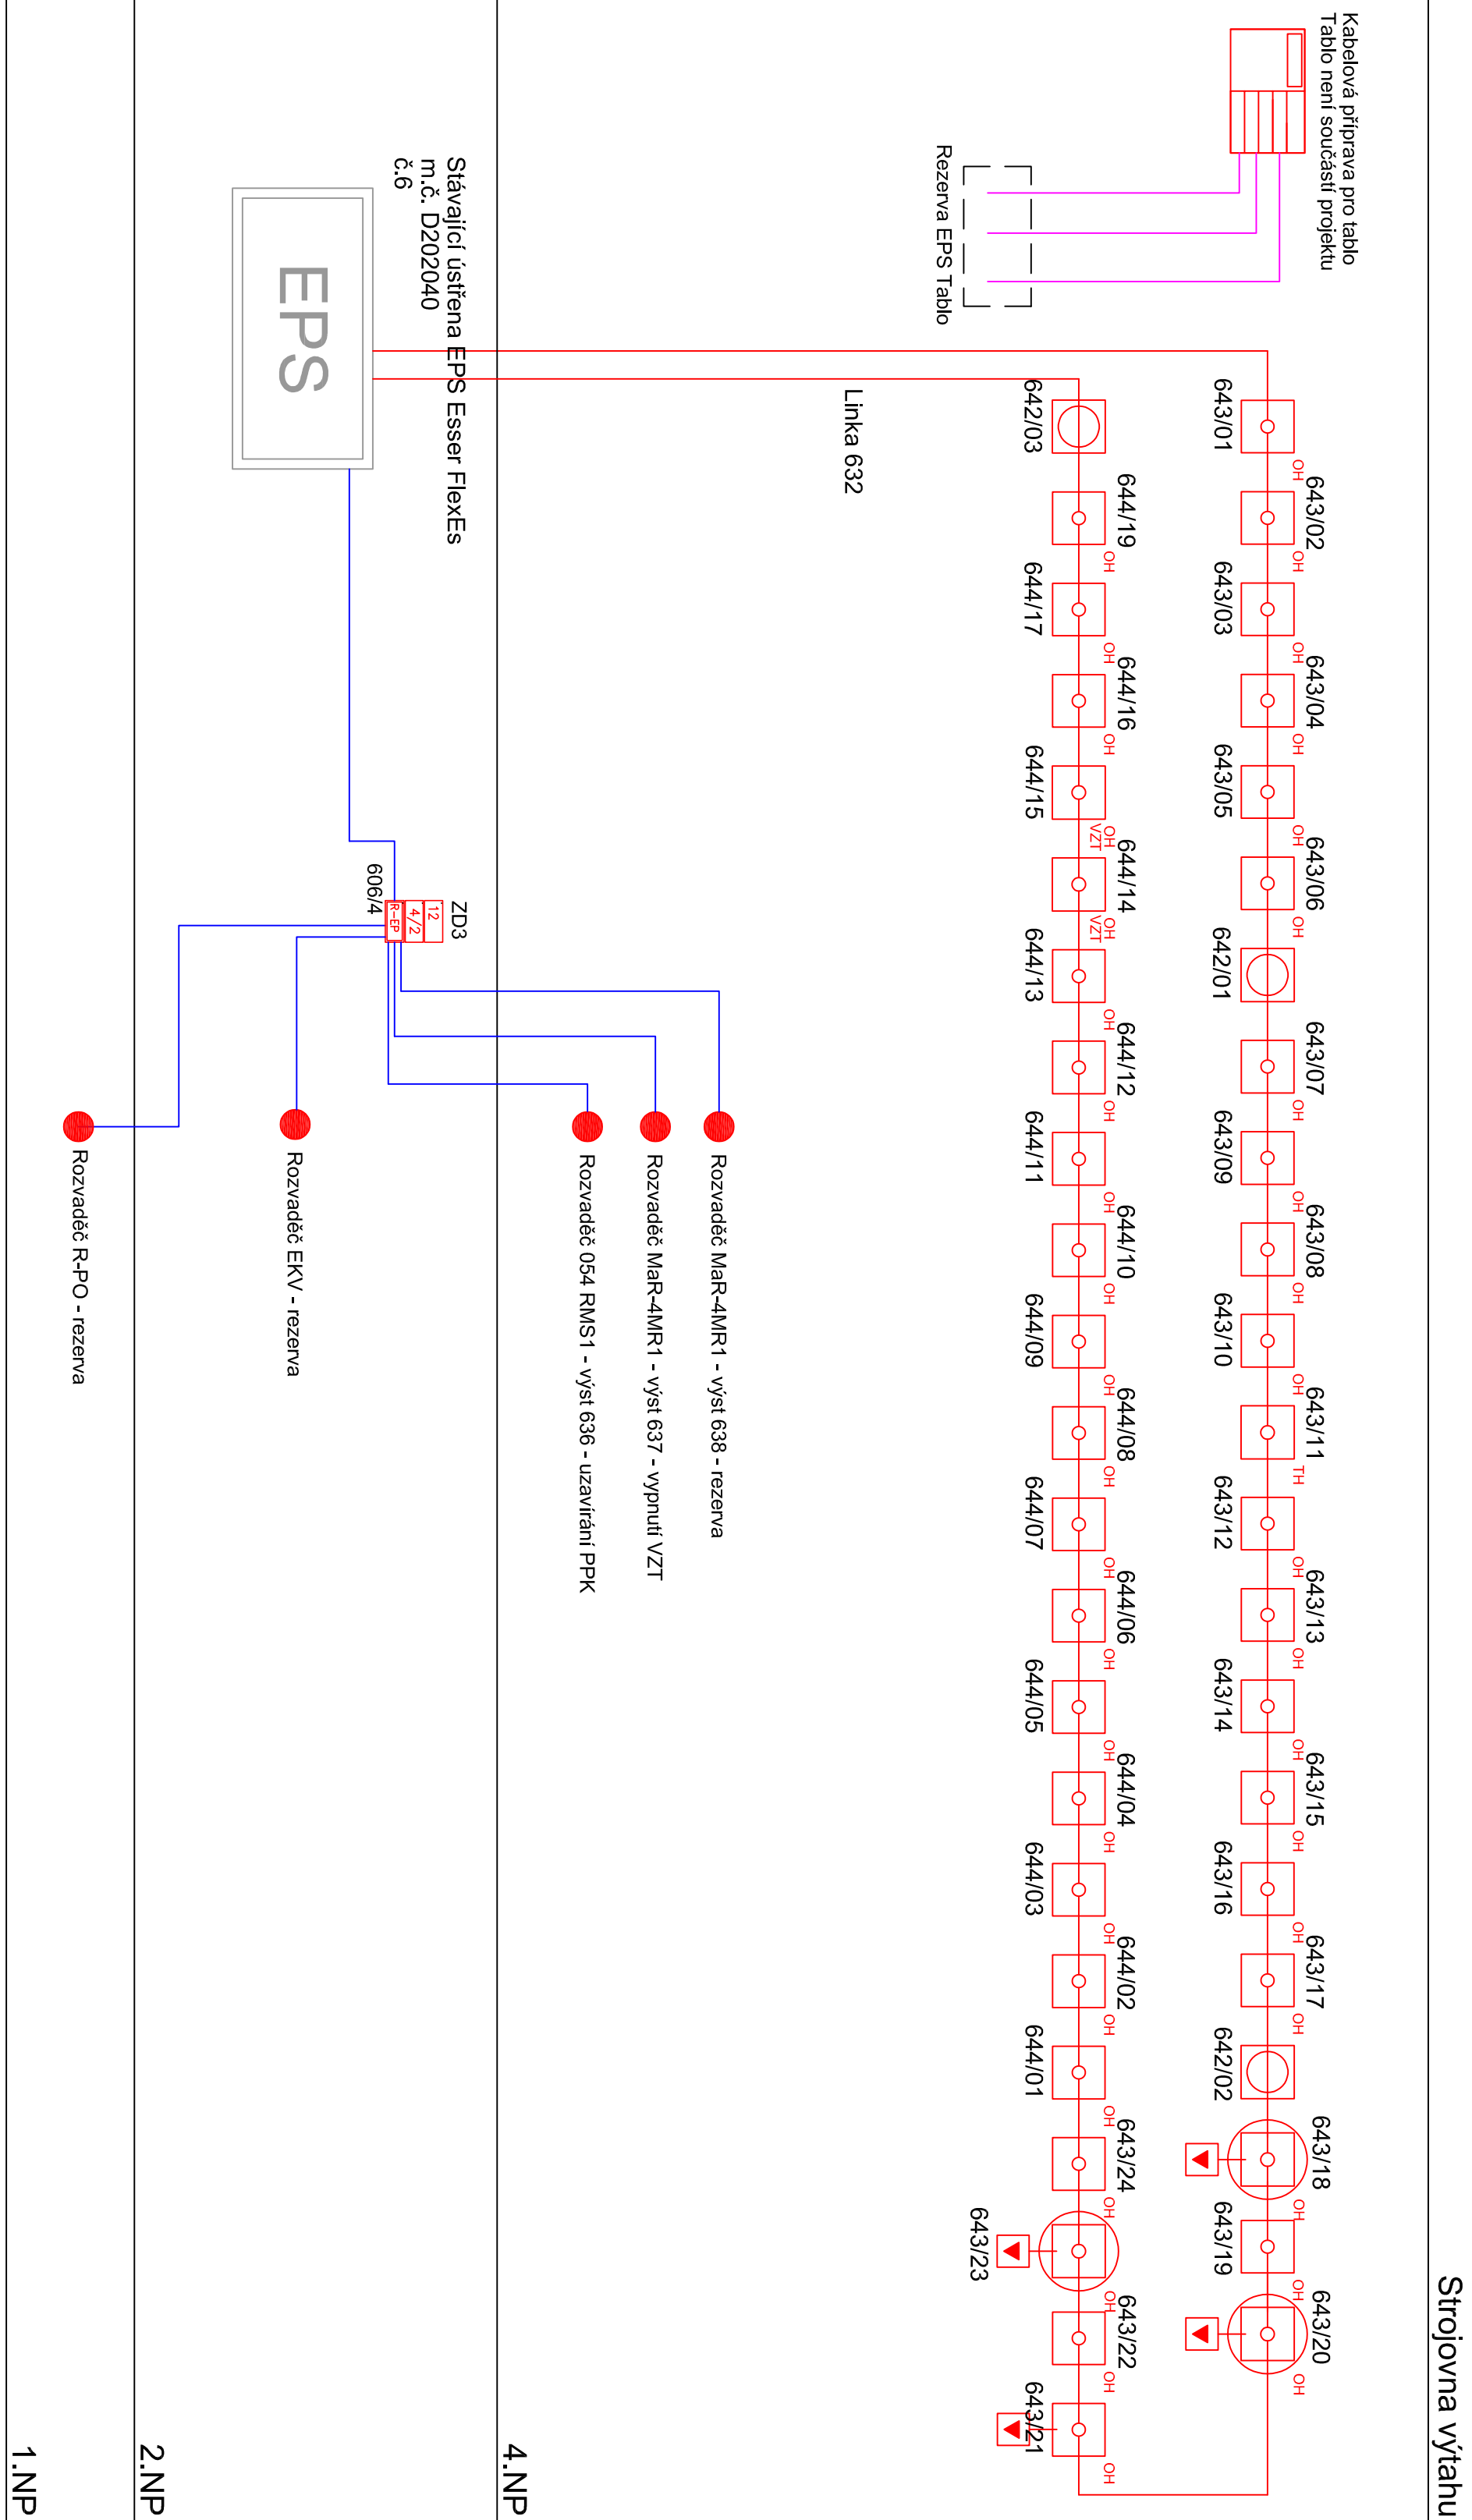

LEGENDA EPS:

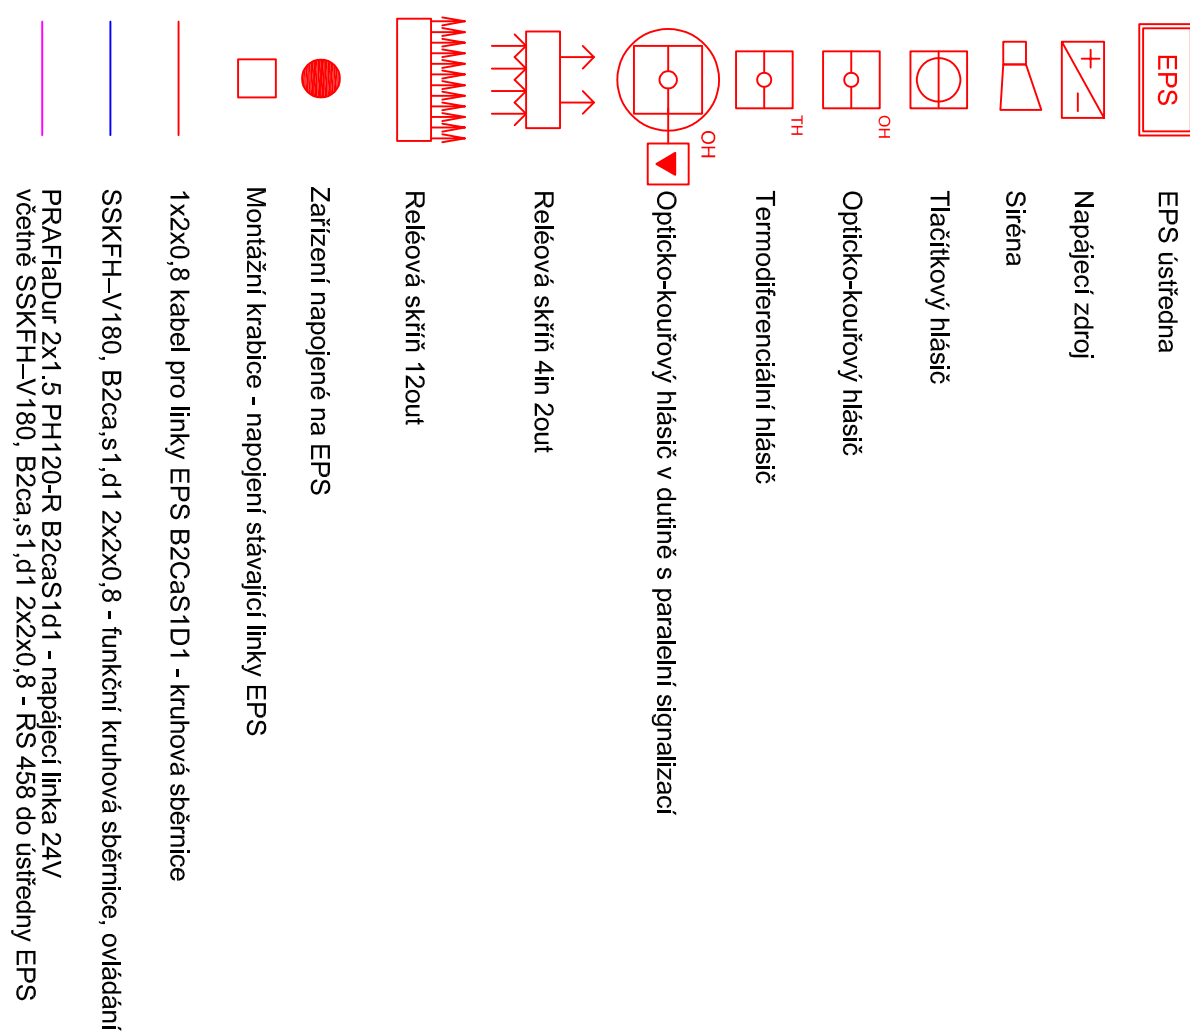

Šedou barvou jsou nakresleny stávající prvky systému EPS v objektu A a D

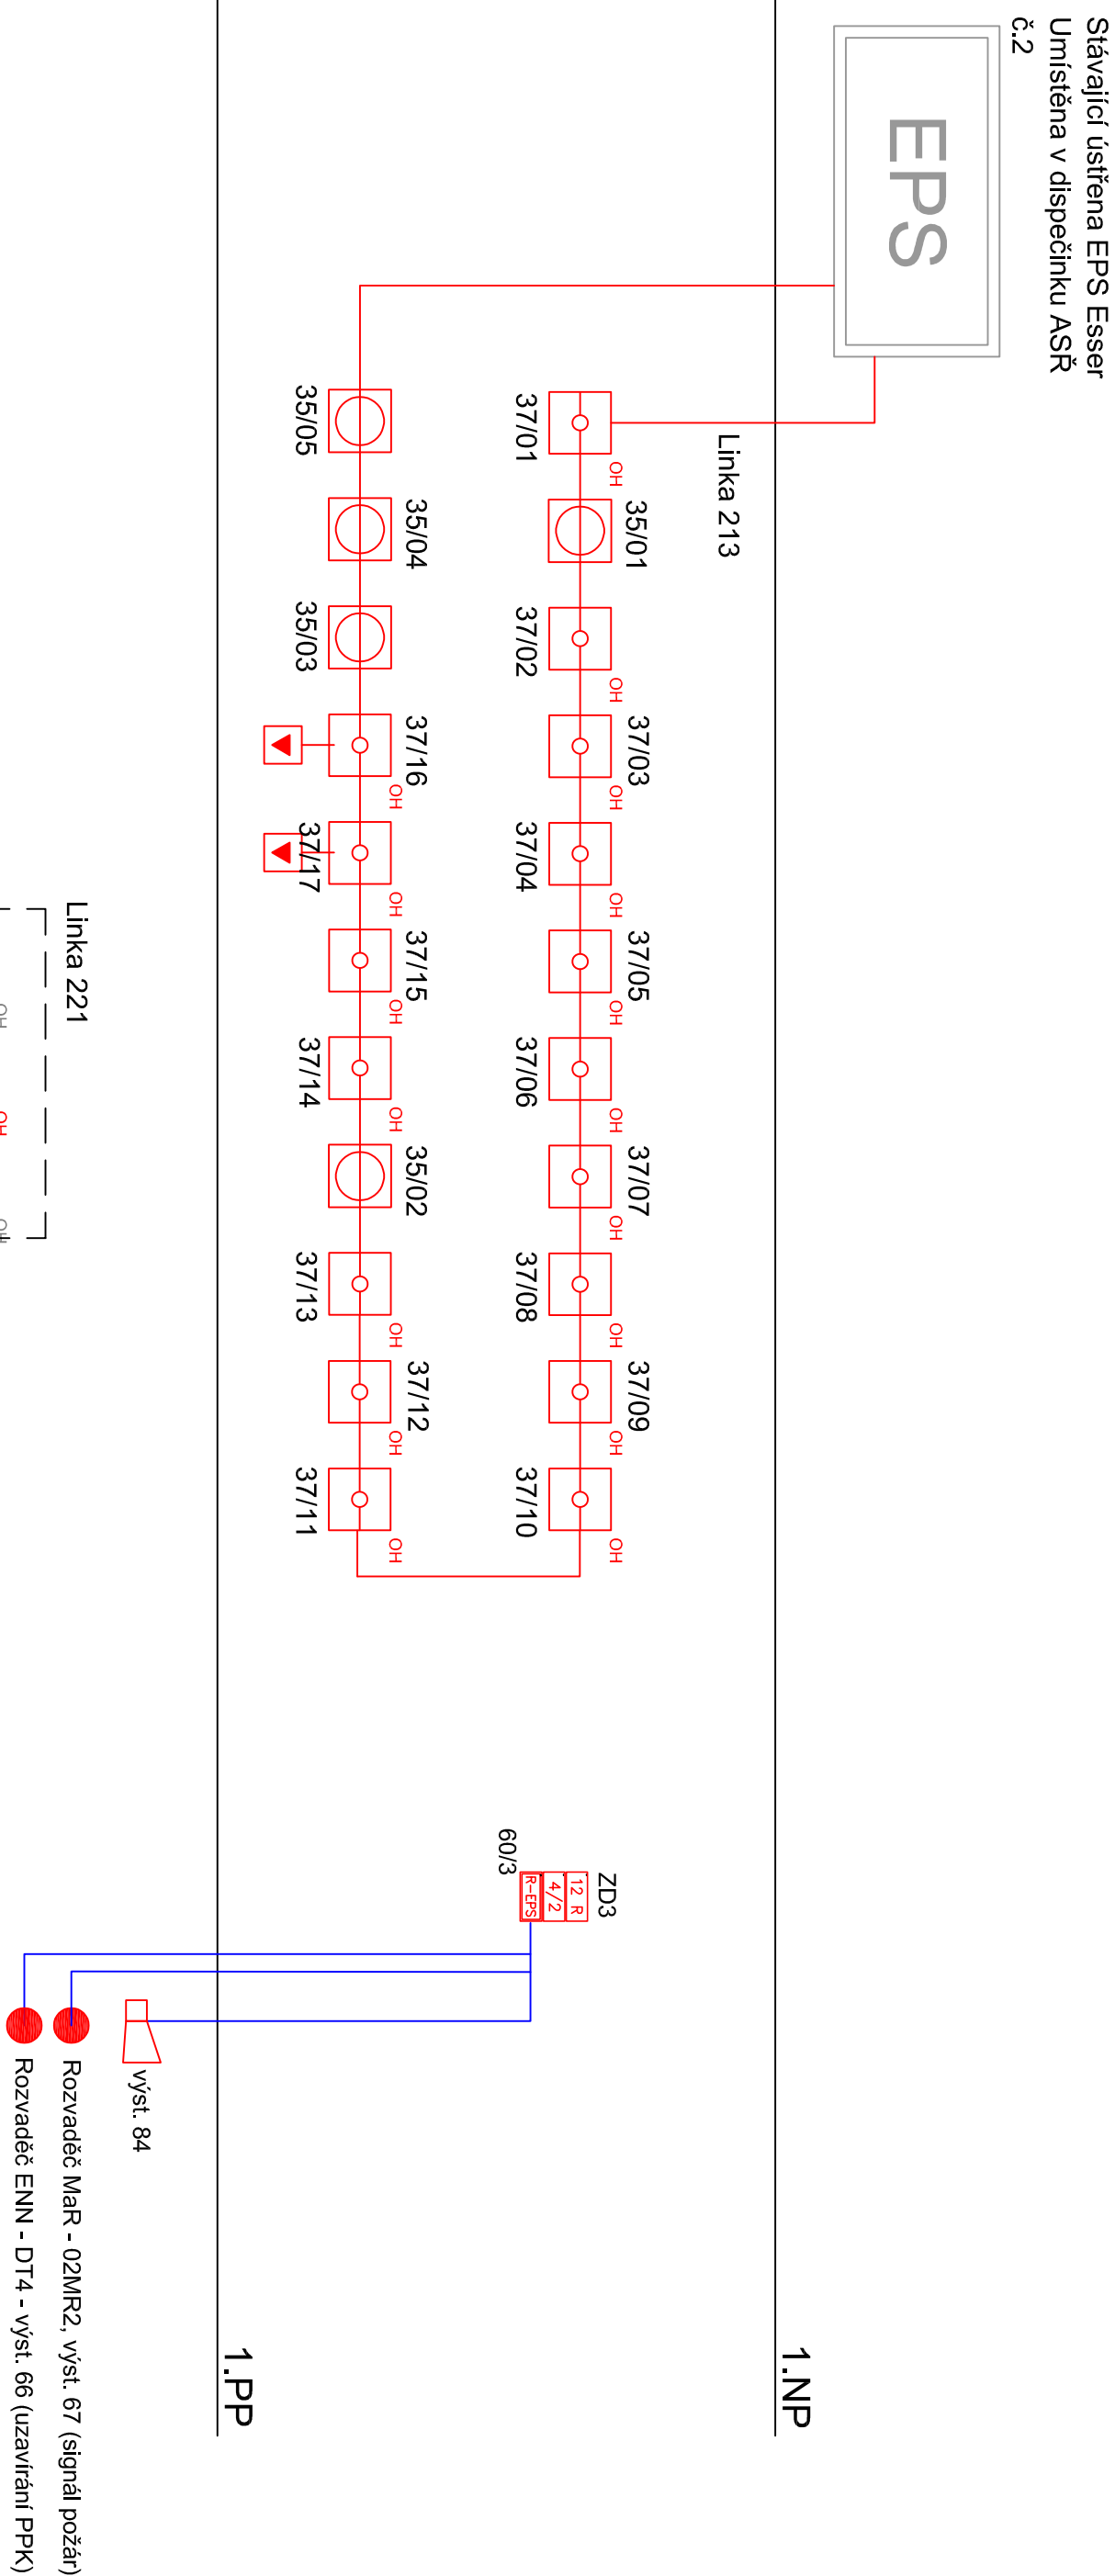[illegible]