



Infekční FNOL

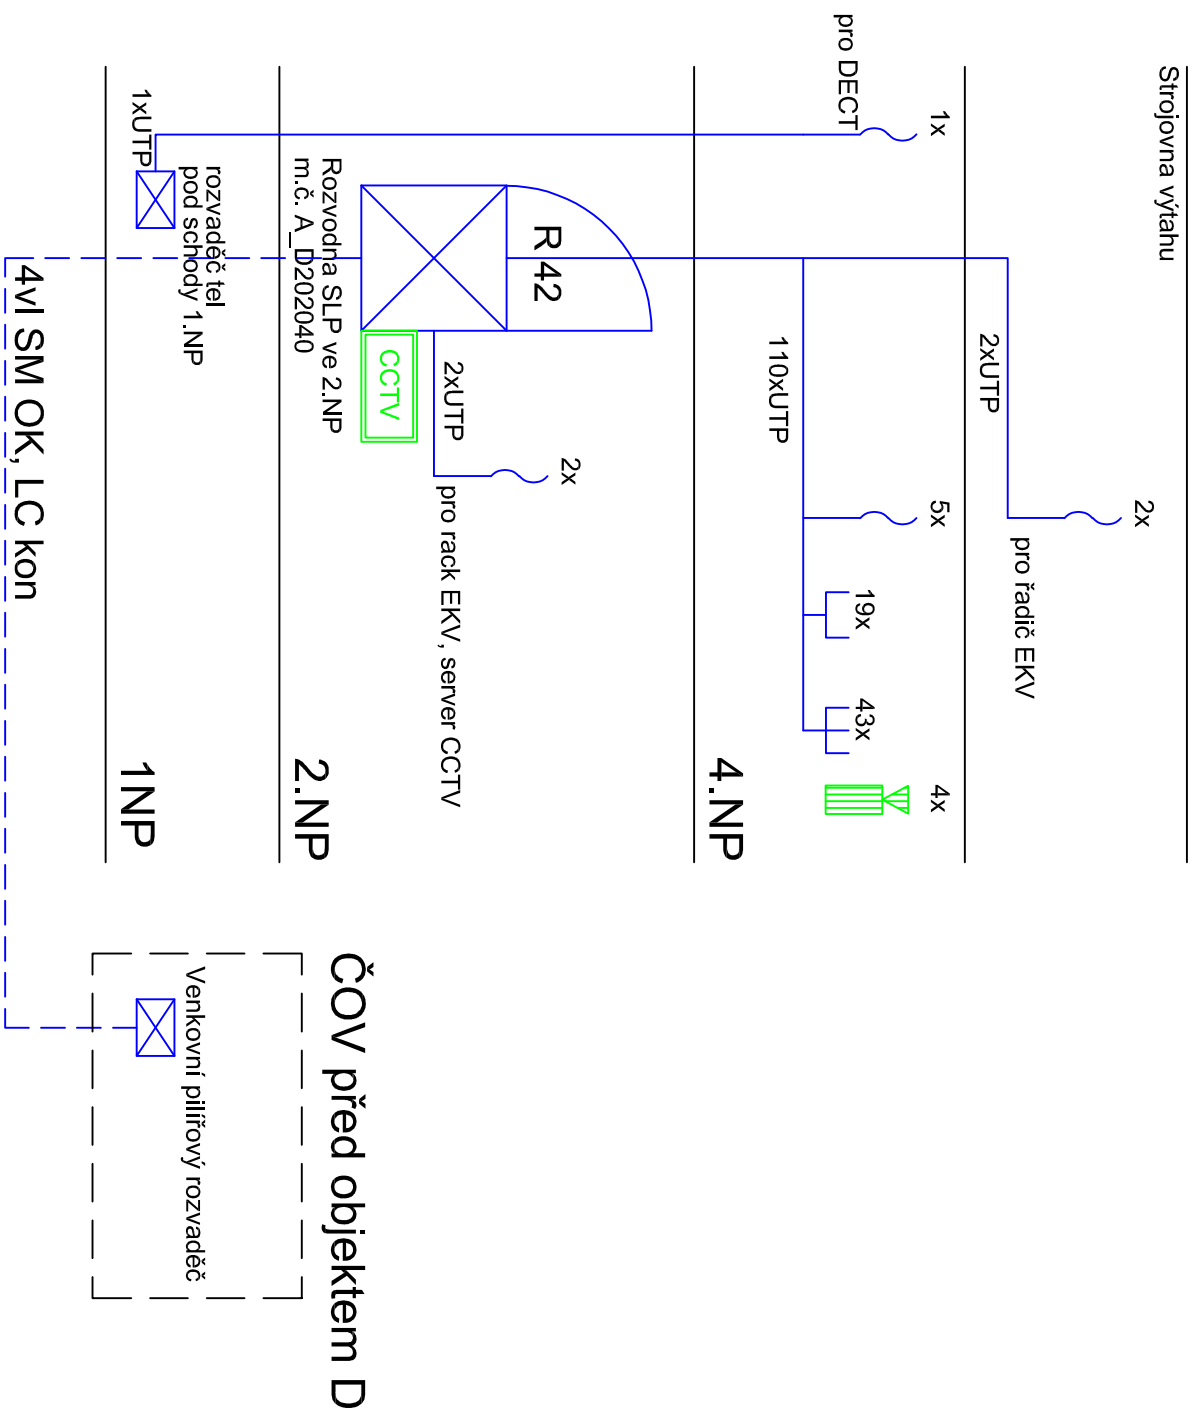


R42 - doplnění prvků 2.NP objekt D

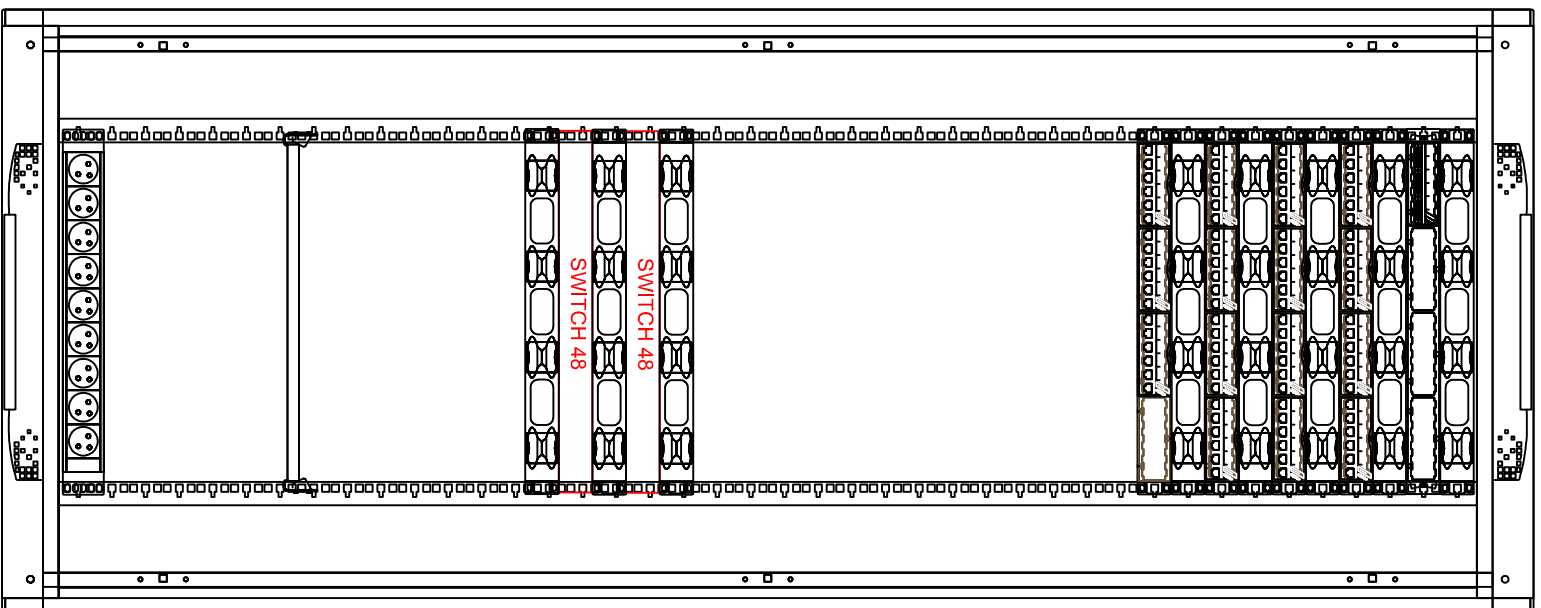


- Rack není odevzdán projekt - byl použit stávající
- 1x Systémová optická vana 12xLC SM
- 1x Systémové horizontální patchovny pole 90xRU45 Cat6 UTP
- 2x Boční výzvozcvi kanál pro instalaci kabely
- 2x Vertikální organizace patch kabelu s uzavrátacími dvířky
- 1x Napájecí blok 9x zásuvka 2P+T
- 1x Police s variabilním uchytením 2U nosnost 50kg
- 9x Horizontální organizátor se spánami 1U

R22 - doplnění prvků 1.PP objekt A

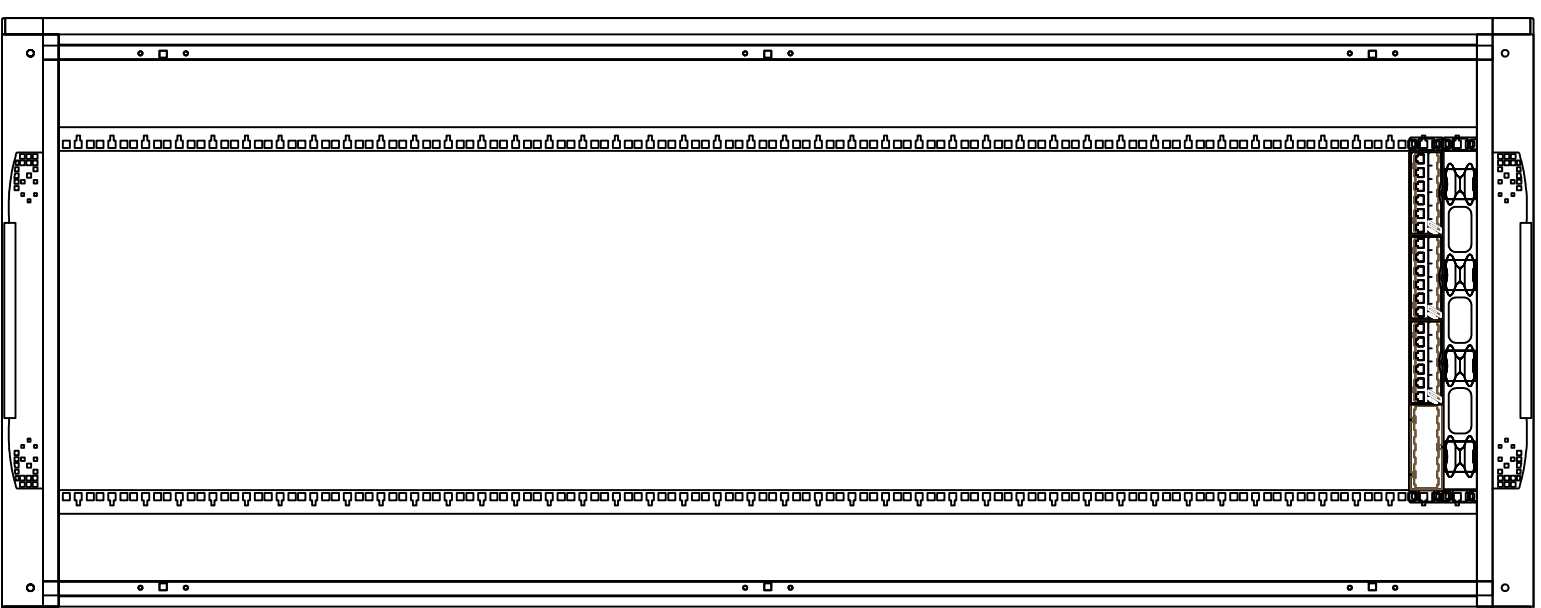


Rack není dodávkou projektu - byl použit stávající
2x Systémové horizontální patchovací pole 6xRJ45, Cat.6 UTP
1x Horizontální organizátor se sponami 1U

Objekt A

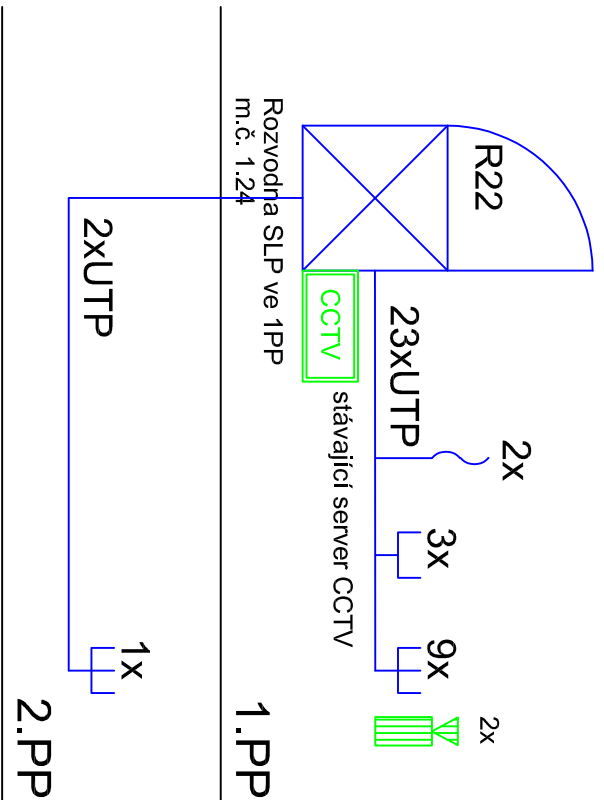

LEGENDA CCTV:

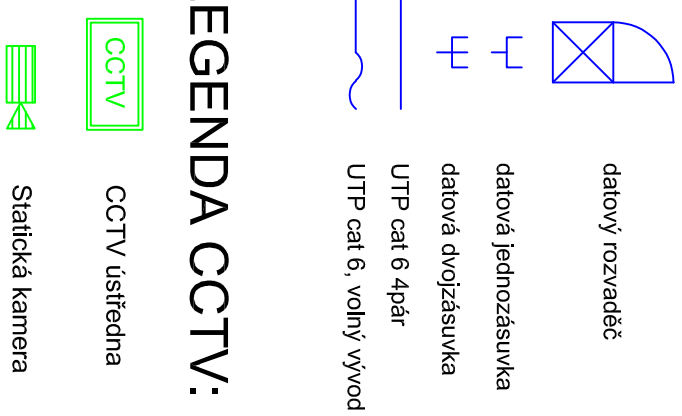

LEGENDA STRUKTUROVANÉ KABELÁŽE:

[illegible]