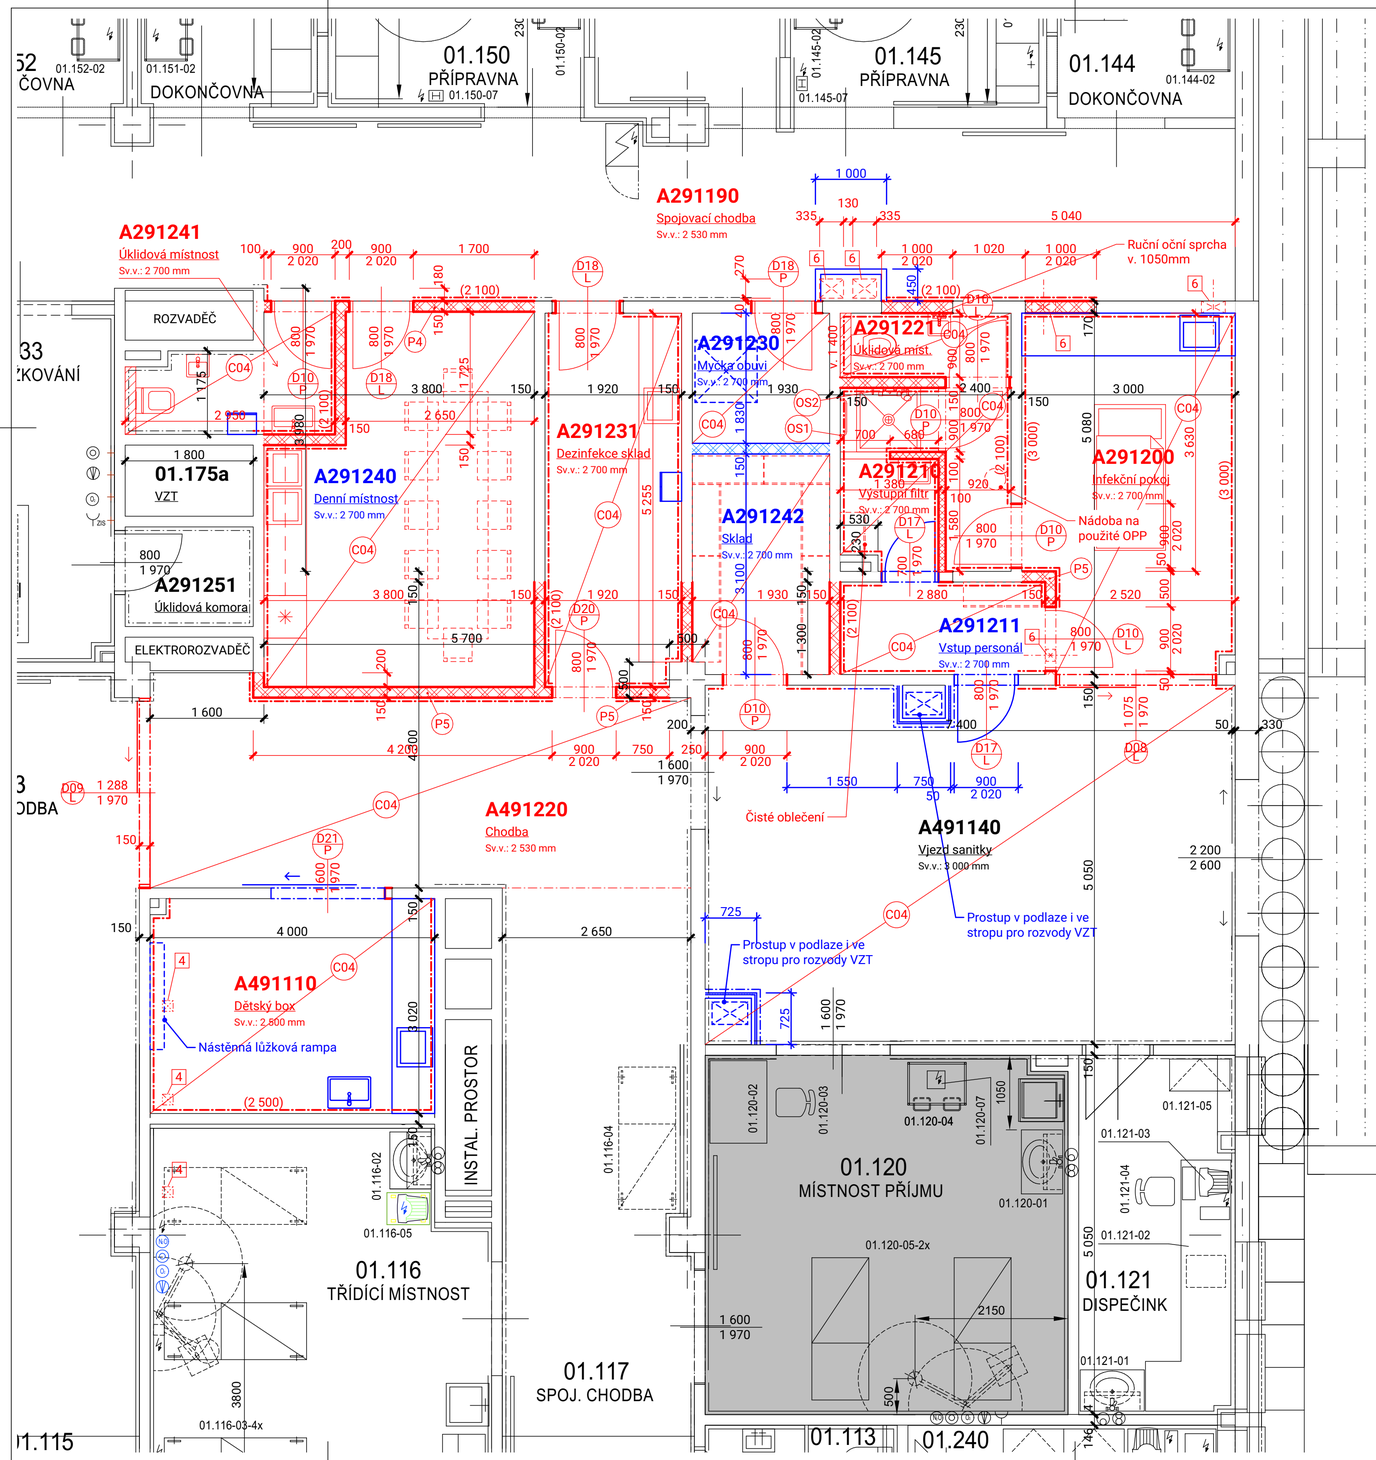

Specifikace podlahových krytin:

Vinylová podlahová krytina:

Vysoce zátěžová homogenní vinylová podlahová krytina v rolích. Produkt tvořen jednovrstvou homogenní kalandrovanou a lisovanou konstrukcí, laserem tvrzenou povrchovou úpravou Evercare nevyžadující aplikaci ochranných emulzí po celou dobu užívání, chránící před chemickými látkami. Celková tloušťka 2mm, hmotnost ≤ 2700 g/m2, reakce na oheň Bfl-s1, součinitel smykového tření dle ČSN 744507 min. 0,6, odolnost vůči bodové zátěži 0,02 mm, protiskluznost dle DIN 51130 -R10, TVOC po 28 dnech < 10µg/ m3 dle ISO 16000-6. Antivirální aktivita (lidský koronavirus 229 dle ISO 21702- 99,7% po 2 hod, 99,9 % po 5 hod. Bez obsahu těžkých kovů a ftalátů spadajících do skupiny CMR (karcinogeny, mutageny, reprotoxika dle REACH).

Poznámka

- C04 - stropní kazetový podhled s viditelným roštem 600x600mm, v. po podhled viz půdorys, tl. kazet 20 mm - kazety vhodné do zdravotnických prostor
- Nové podlahové krytiny budou mít vytažený sokl na stěnu do v. 100 mm
- V případě potřeby bude hrubá podlaha vyspravena a následně vyrovnána samonivelační stěrkou
- U stávajících zdí, které zůstávají zachovány, budou kompletně odstraněny povrchové úpravy až na zdivo. Budou provedeny kompletně nové omítky.
- Pro napojení nových zděných konstrukcí na stávající používat příponky k tomu určené
- Mezeru mezi korunou nových zděných konstrukcí a stropní konstrukcí vyplnit zdící maltou.

Legenda místností

Ozn.	Název místnosti	Plocha (m2)	Nášlapná vrstva	Povrchová úprava zdí	Povrchová úprava stropu
01.175a	VZT	1,80	-	-	-
A291190	Spojovací chodba	53,62	Vinyl	Ker. obklad	Kazetový podhled
A291200	Infekční pokoj	14,48	Vinyl	Ker. obklad	Kazetový podhled
A291210	Výstupní filtr	5,74	Ker. dlažba	Ker. obklad	Kazetový podhled
A291211	Vstup personál	3,74	Vinyl	Ker. obklad	Kazetový podhled
A291221	Úklidová míst.	2,02	Ker. dlažba	Ker. obklad	Kazetový podhled
A291230	Myčka obuvi	3,53	Vinyl	Ker. obklad	Kazetový podhled
A291231	Dezinfekce sklad	10,03	Vinyl	Ker. obklad	Kazetový podhled
A291240	Denní místnost	17,89	Vinyl	Omítka	Kazetový podhled
A291241	Úklidová místnost	3,74	Vinyl	Ker. obklad	Kazetový podhled
A291242	Sklad	5,95	Vinyl	Omítka	Kazetový podhled
A291251	Úklidová komora	2,52	-	-	-
A491110	Dětský box	12,27	Vinyl	Ker. obklad	Kazetový podhled
A491140	Vjezd sanitky	37,62	Ker. dlažba	Ker. obklad	Kazetový podhled
A491220	Chodba	21,96	Vinyl	Ker. obklad	Kazetový podhled
		196,93 m²			

Legenda překladů

Ozn.	Název překladu	Výška (m)	Délka (m)	Počet otvorů
P4	PSF 150 - 2500	124	2 500	1
P5	PSF 150 - 1500	124	1 500	3

- překlady nad novými otvory ve stávajících zdech z ocelového profilu 2x L50x5mm s uložením min. 200mm. Profily zabudovat před vybouráním otvoru

Ozn.	Popis
1	Nika pro ventilovou skříň. Rozměry: 315x415x95mm. Podrobnosti viz část D.1.4.8
2	Otvor pro panel signalizace. Rozměry: 240x80x45mm. Podrobnosti viz část D.1.4.8
3	Otvor pro revizní protipožární dvířka 500x500mm. Podrobnosti viz část D.1.4.1
4	Osazení větracích mřížek 150x150mm po cca 1,5m do podhledu. Podrobnosti viz část D.1.4.8
5	Stropní tubus pro svedení rozvodů plynů z podhledu. Podrobnosti viz část D.1.4.8
6	Prostup pro rozvody VZT. Podrobnosti viz část D.1.4.3
7	Zpřístupnění výtahu ve 4NP. Vybourání zazdívky otvoru, zapravení ostění dle ostatních pater (oplechování). Nutno řešit s dodavatelem výtahu (přeprogramování výtahu, úprava/výměna ovládacího tabla...)

Legenda materiálů

- Stávající stav
- Nové konstrukce
- Porobetonové tvárnice tl. 150mm, zděné na maltu pro tenké spáry rozměry 599x249x150mm, objemová hmotnost 500kg/m^3
- Porobetonové tvárnice tl. 100mm, zděné na maltu pro tenké spáry rozměry 599x249x100mm, objemová hmotnost 500kg/m^3
- Přizdívky z porobetonových tvárnice, zděné na maltu pro tenké spáry tl. přizdívky dle půdorysu, objemová hmotnost 500kg/m^3
- Změny oproti povolenému stavu

Budova "A" - 1PP M 1:700

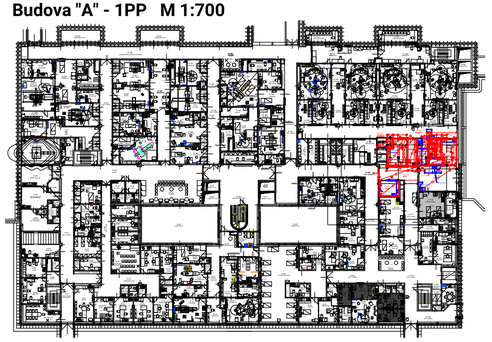

TATO DOKUMENTACE SLOUŽÍ PRO VYDÁNÍ STAVEBNÍHO POVOLENÍ A NENAHRAZUJE REALIZAČNÍ DOKUMENTACI.

±0,000 = STÁVAJÍCÍ PODLAHA 1.NP

ARCHITEKT	ZODP.PROJEKTANT	PROJEKTANT	
ING.ARCH.P.GOTTWALD	ING.M.OŠŤÁDAL	LUKÁŠ KAMRÁD	
		JAN VRBICKÝ	
INVESTOR : Fakultní nemocnice Olomouc, I.P. Pavlova 185/6, 779 00 Olomouc			
MÍSTO STAVBY : Areál FN Nemocnice OLOMOUC, budova D1, I.P. Pavlova 185/6, 779 00 Olomouc			
AKCE : STAVEBNÍ POVOLENÍ STAVEBNÍ ÚPRAVY pro zřízení infekčního oddělení FNOL p.č. st. 1783, st. 2607, 153/2, 153/294, k.ú. Nová Ulice, Olomouc			
OBSAH : D.1.1 Architektonicko-stavební řešení Půdorys 1PP NS			

STYLE STUDIO s.r.o.
Ujezd 2175/9a, 796 01 Prostějov
IČ: 485 32 894
DIČ: CZ48532894

VÝTISK Č.

FORMÁT	8xA4 (724x420 mm)
STUPEŇ	ZSPD
ARCH. Č.	SS/2021/018/SP
DATUM	05/2022
MĚŘÍTKO 1:50	Č. V. 04

Příloha dle 499/2006 sb. v platném znění D.1.1.