
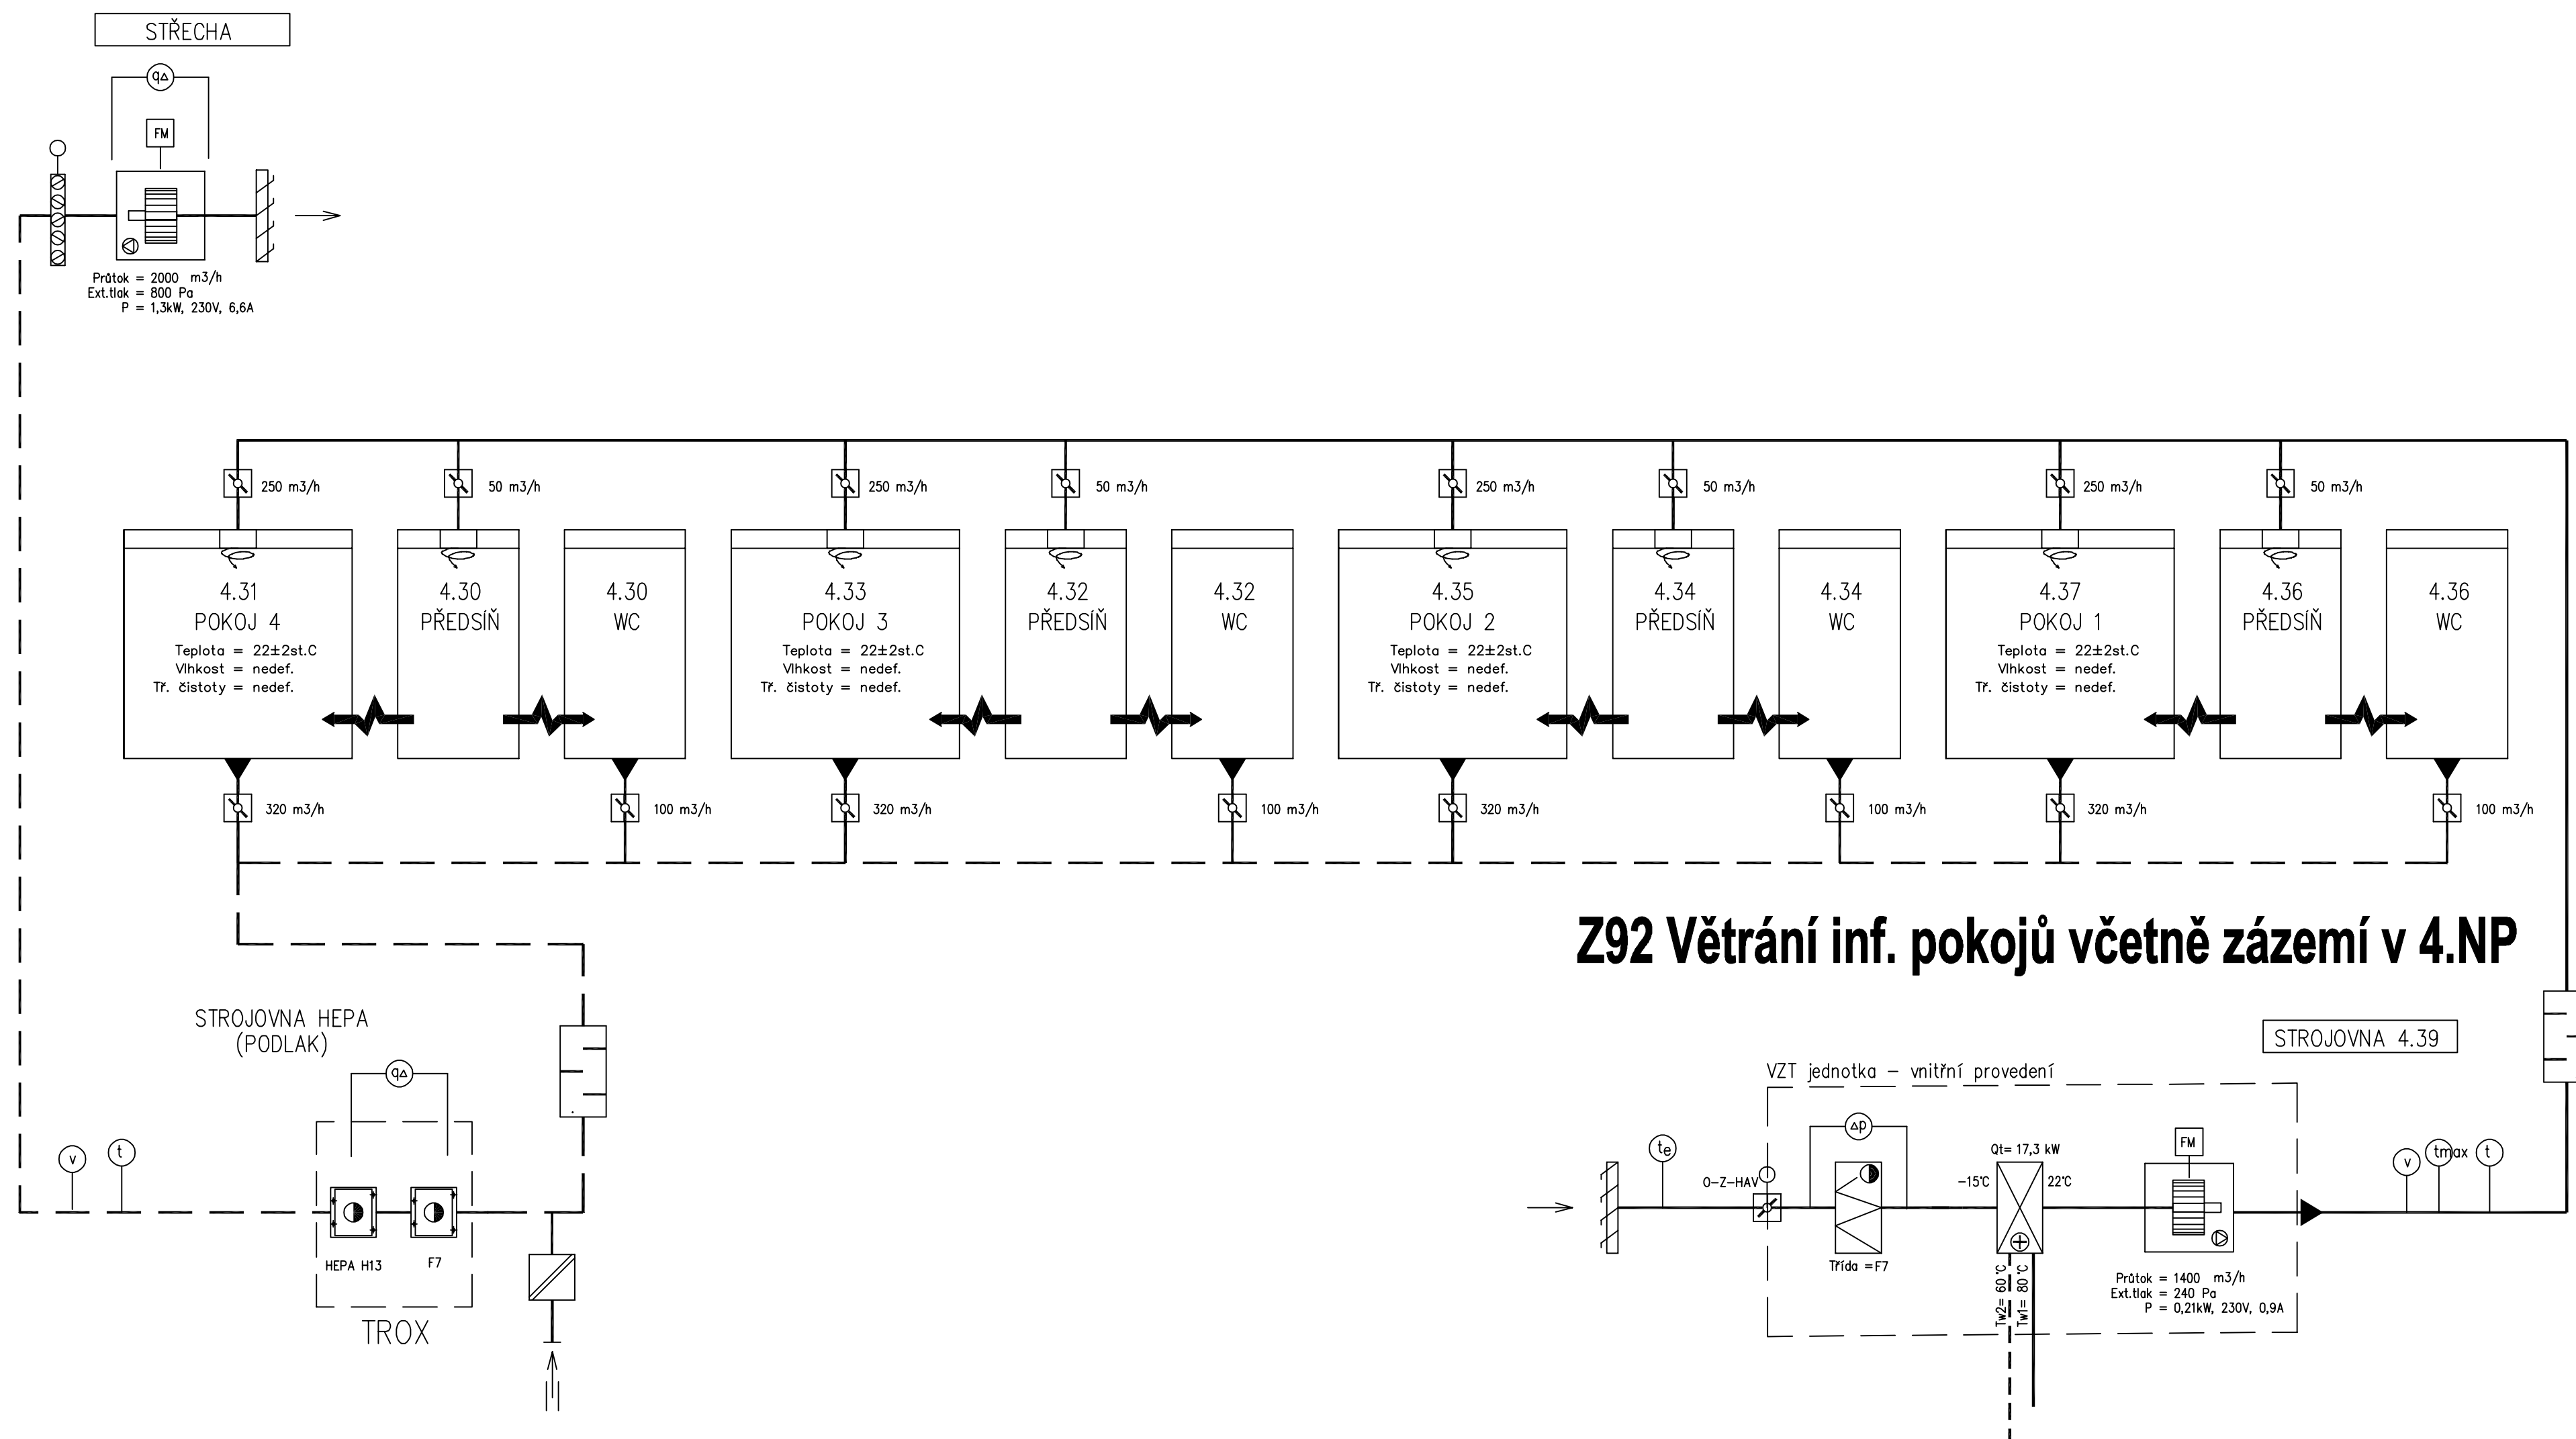


 

ARCHITEKT ING.ARCH.P.GOTTWALD 		ZODP.PROJEKTANT ING.J.VALENTA		PROJEKTANT LENKA FILÁKOVÁ				VÝTIŠK Č.	
INVESTOR : Fakultní nemocnice Olomouc, I.P. Pavlova 185/6, 779 00 Olomouc		MÍSTO STAVBY : Areál FN Nemocnice OLOMOUČ, budova D1, I.P. Pavlova 185/6, 779 00 Olomouc		INREFA technic s.r.o. tel.:731192650 e-mail: projekt@inrefa.cz					
AKCE : DOKUMENTACE SKUTEČNÉHO PŘEVODNÍ STAVBY		STAVEBNÍ ÚPRAVY pro zřízení infekčního oddělení FNOL p.č. st. 1783 k.ú. Nová Ulice, Olomouc		FORMÁT STUPEŇ ARCH. Č.		8x44 DSPS SS/2023/018/DSPS			
OBSAH : D.1.4.3 ZAŘÍZENÍ VZDUCHOTECHNIKY		SCHÉMA Z 92 - OBJEKT D2		DATUM MĚŘÍTKO		01/2023 Č. v.			
				--		D.1.4.3/02			