


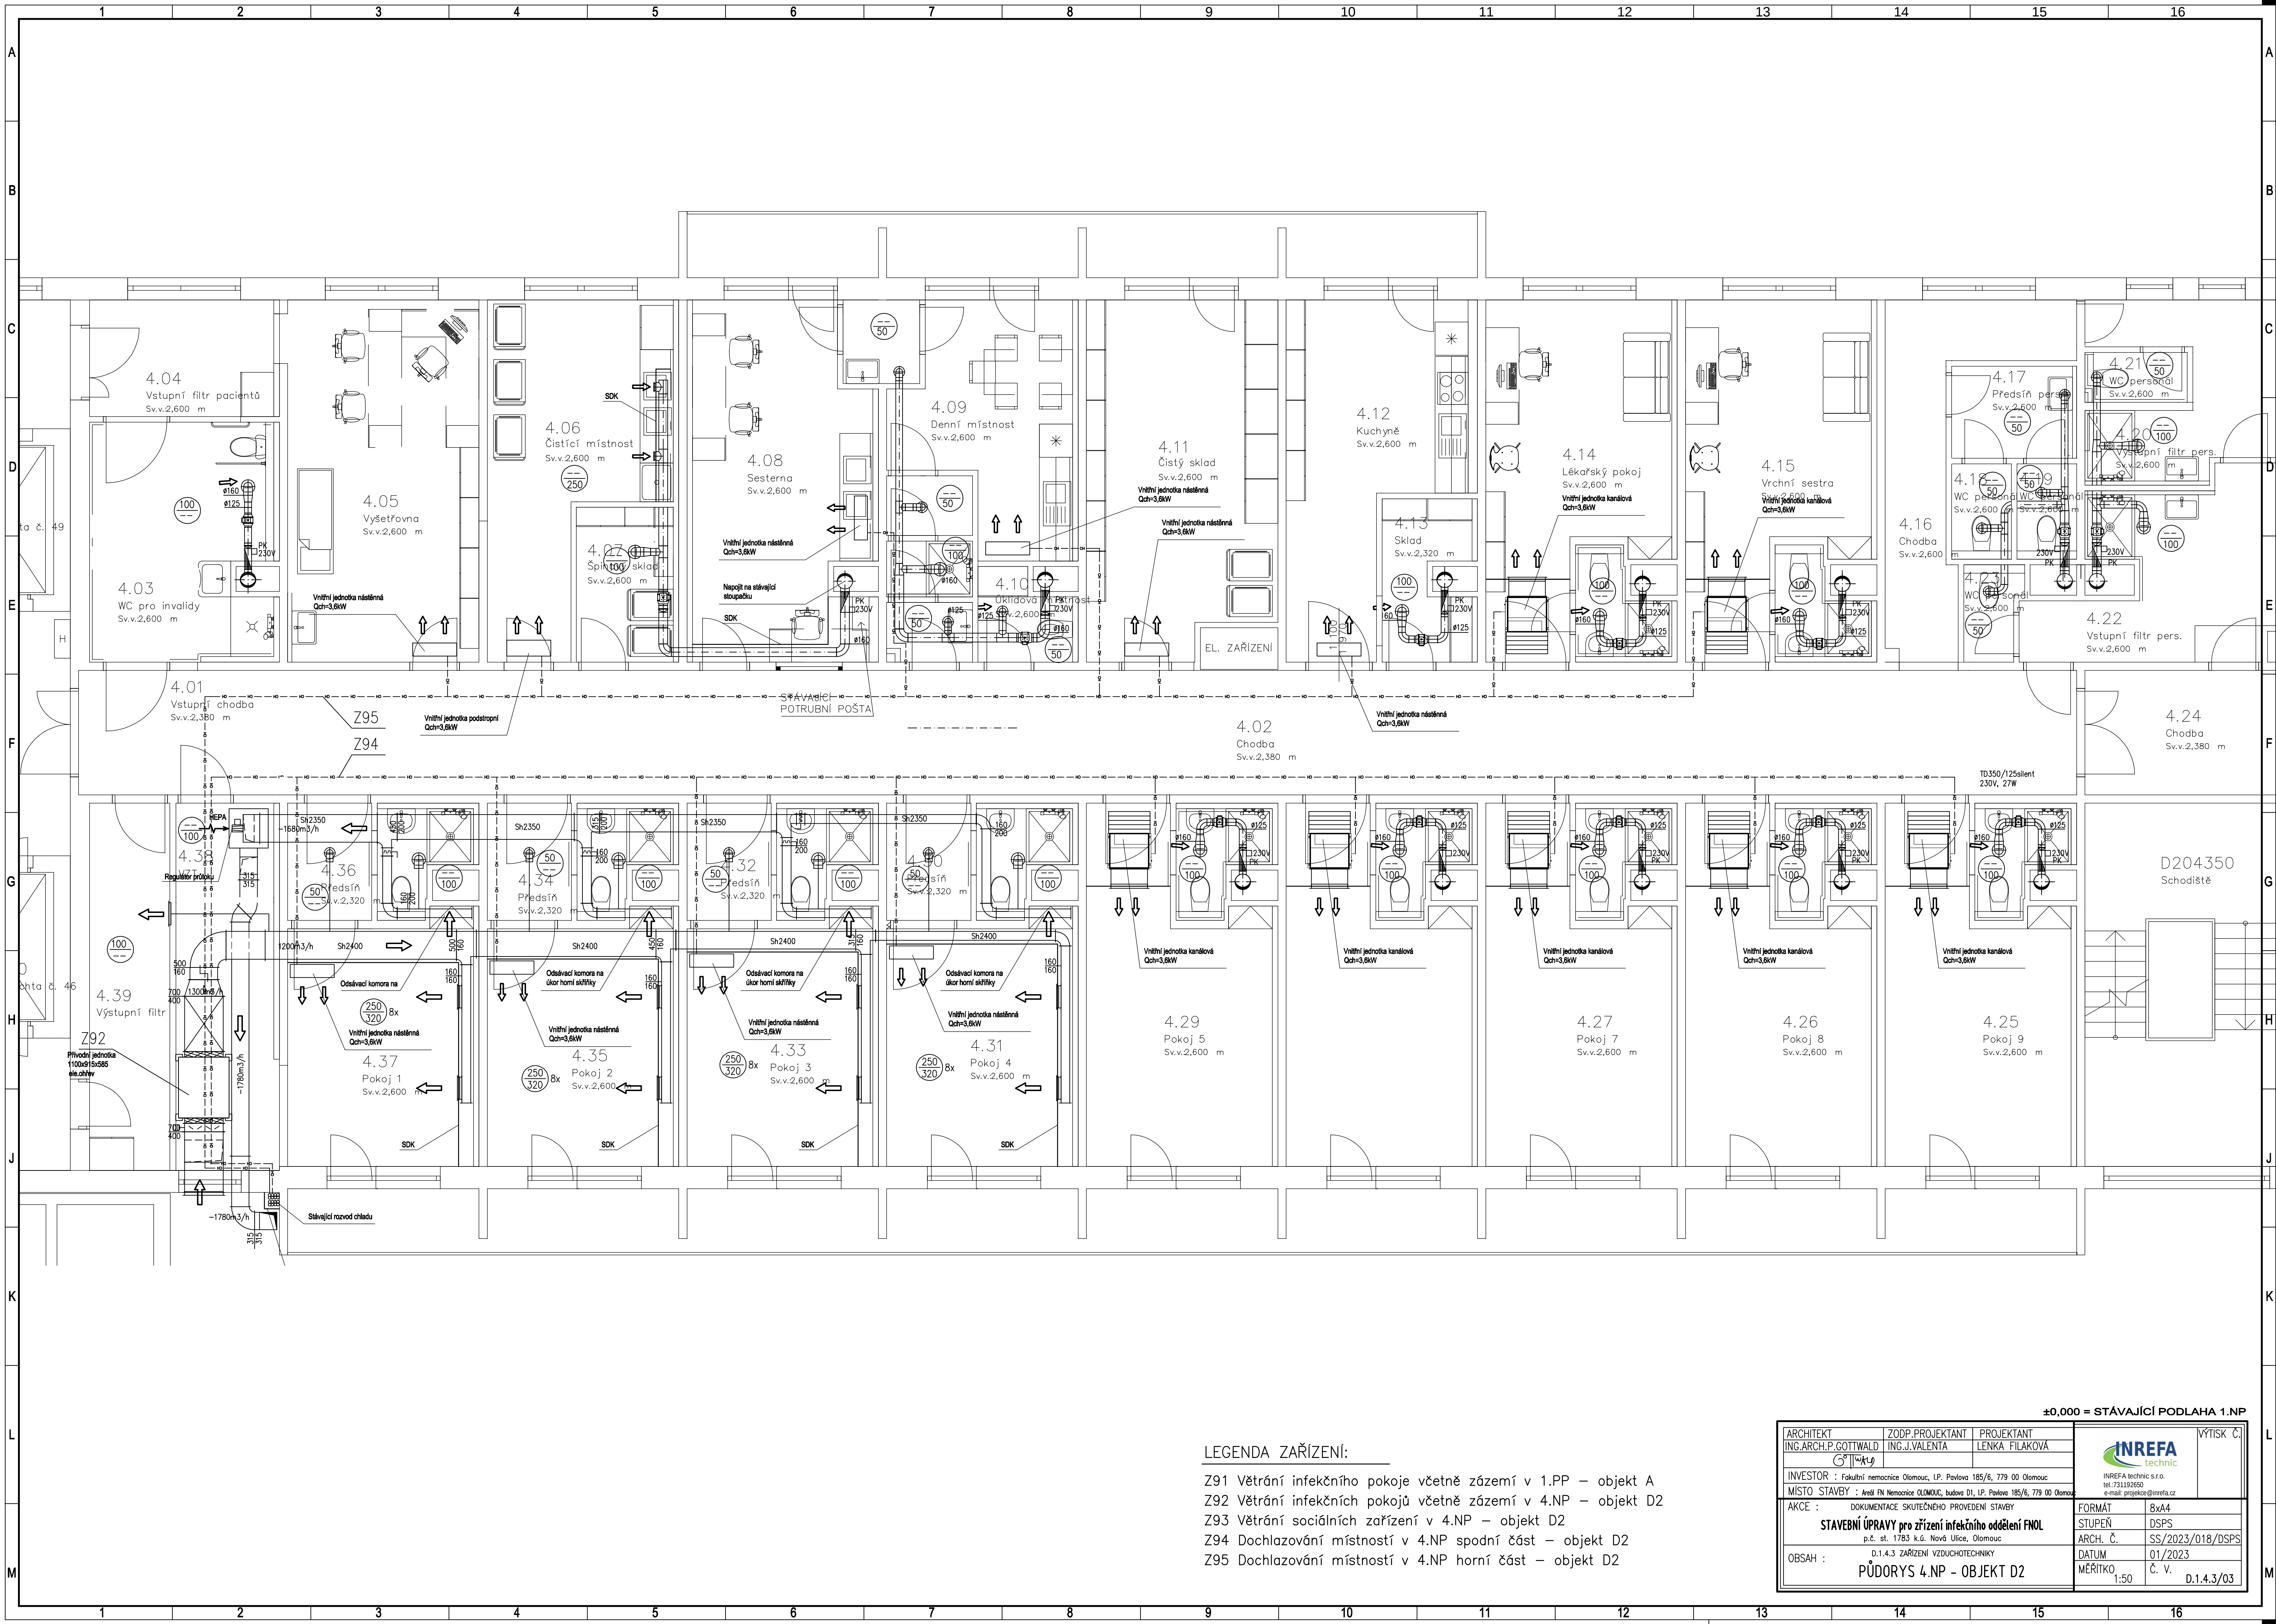

LEGENDA ZAŘÍZENÍ:

- Z91 Větrání infekčního pokoje včetně zázemí v 1.NP – objekt A
- Z92 Větrání infekčních pokojů včetně zázemí v 4.NP – objekt D2
- Z93 Větrání sociálních zařízení v 4.NP – objekt D2
- Z94 Dochlazování místností v 4.NP spodní část – objekt D2
- Z95 Dochlazování místností v 4.NP horní část – objekt D2

±0,00 = STÁVAJÍCÍ PODLAHA 1.NP			VÝTIŠK Č.
ARCHITEKT ING. A. P. GOTTLWALD	ZODP. PROJEKTANT ING. J. VALENTA	PROJEKTANT LENKA FILÁKOVÁ	
INVESTOR : Fakultní nemocnice Olomouc, I.P. Pavlova 185/6, 779 00 Olomouc			INREFA technic s.r.o. tel.: 731192650 e-mail: projekce@inrefa.cz
MÍSTO STAVBY : Areál FN Nemocnice OLMOUC, budova D1, I.P. Pavlova 185/6, 779 00 Olomouc			
STAVEBNÍ ÚPRAVY pro zřízení infekčního oddělení FNOL			STUPEŇ DPS
p.č. st. 1783 k.ú. Nová Ulice, Olomouc			ARCH. Č. SS/2023/018/DSPS
D.1.4.3 ZAŘÍZENÍ VZDUCHOTECHNIKY			DATUM 01/2023
OBSAH : PŮDORYS 4.NP - OBJEKT D2			Č. v. D.1.4.3/03
			MĚŘITKO 1:50