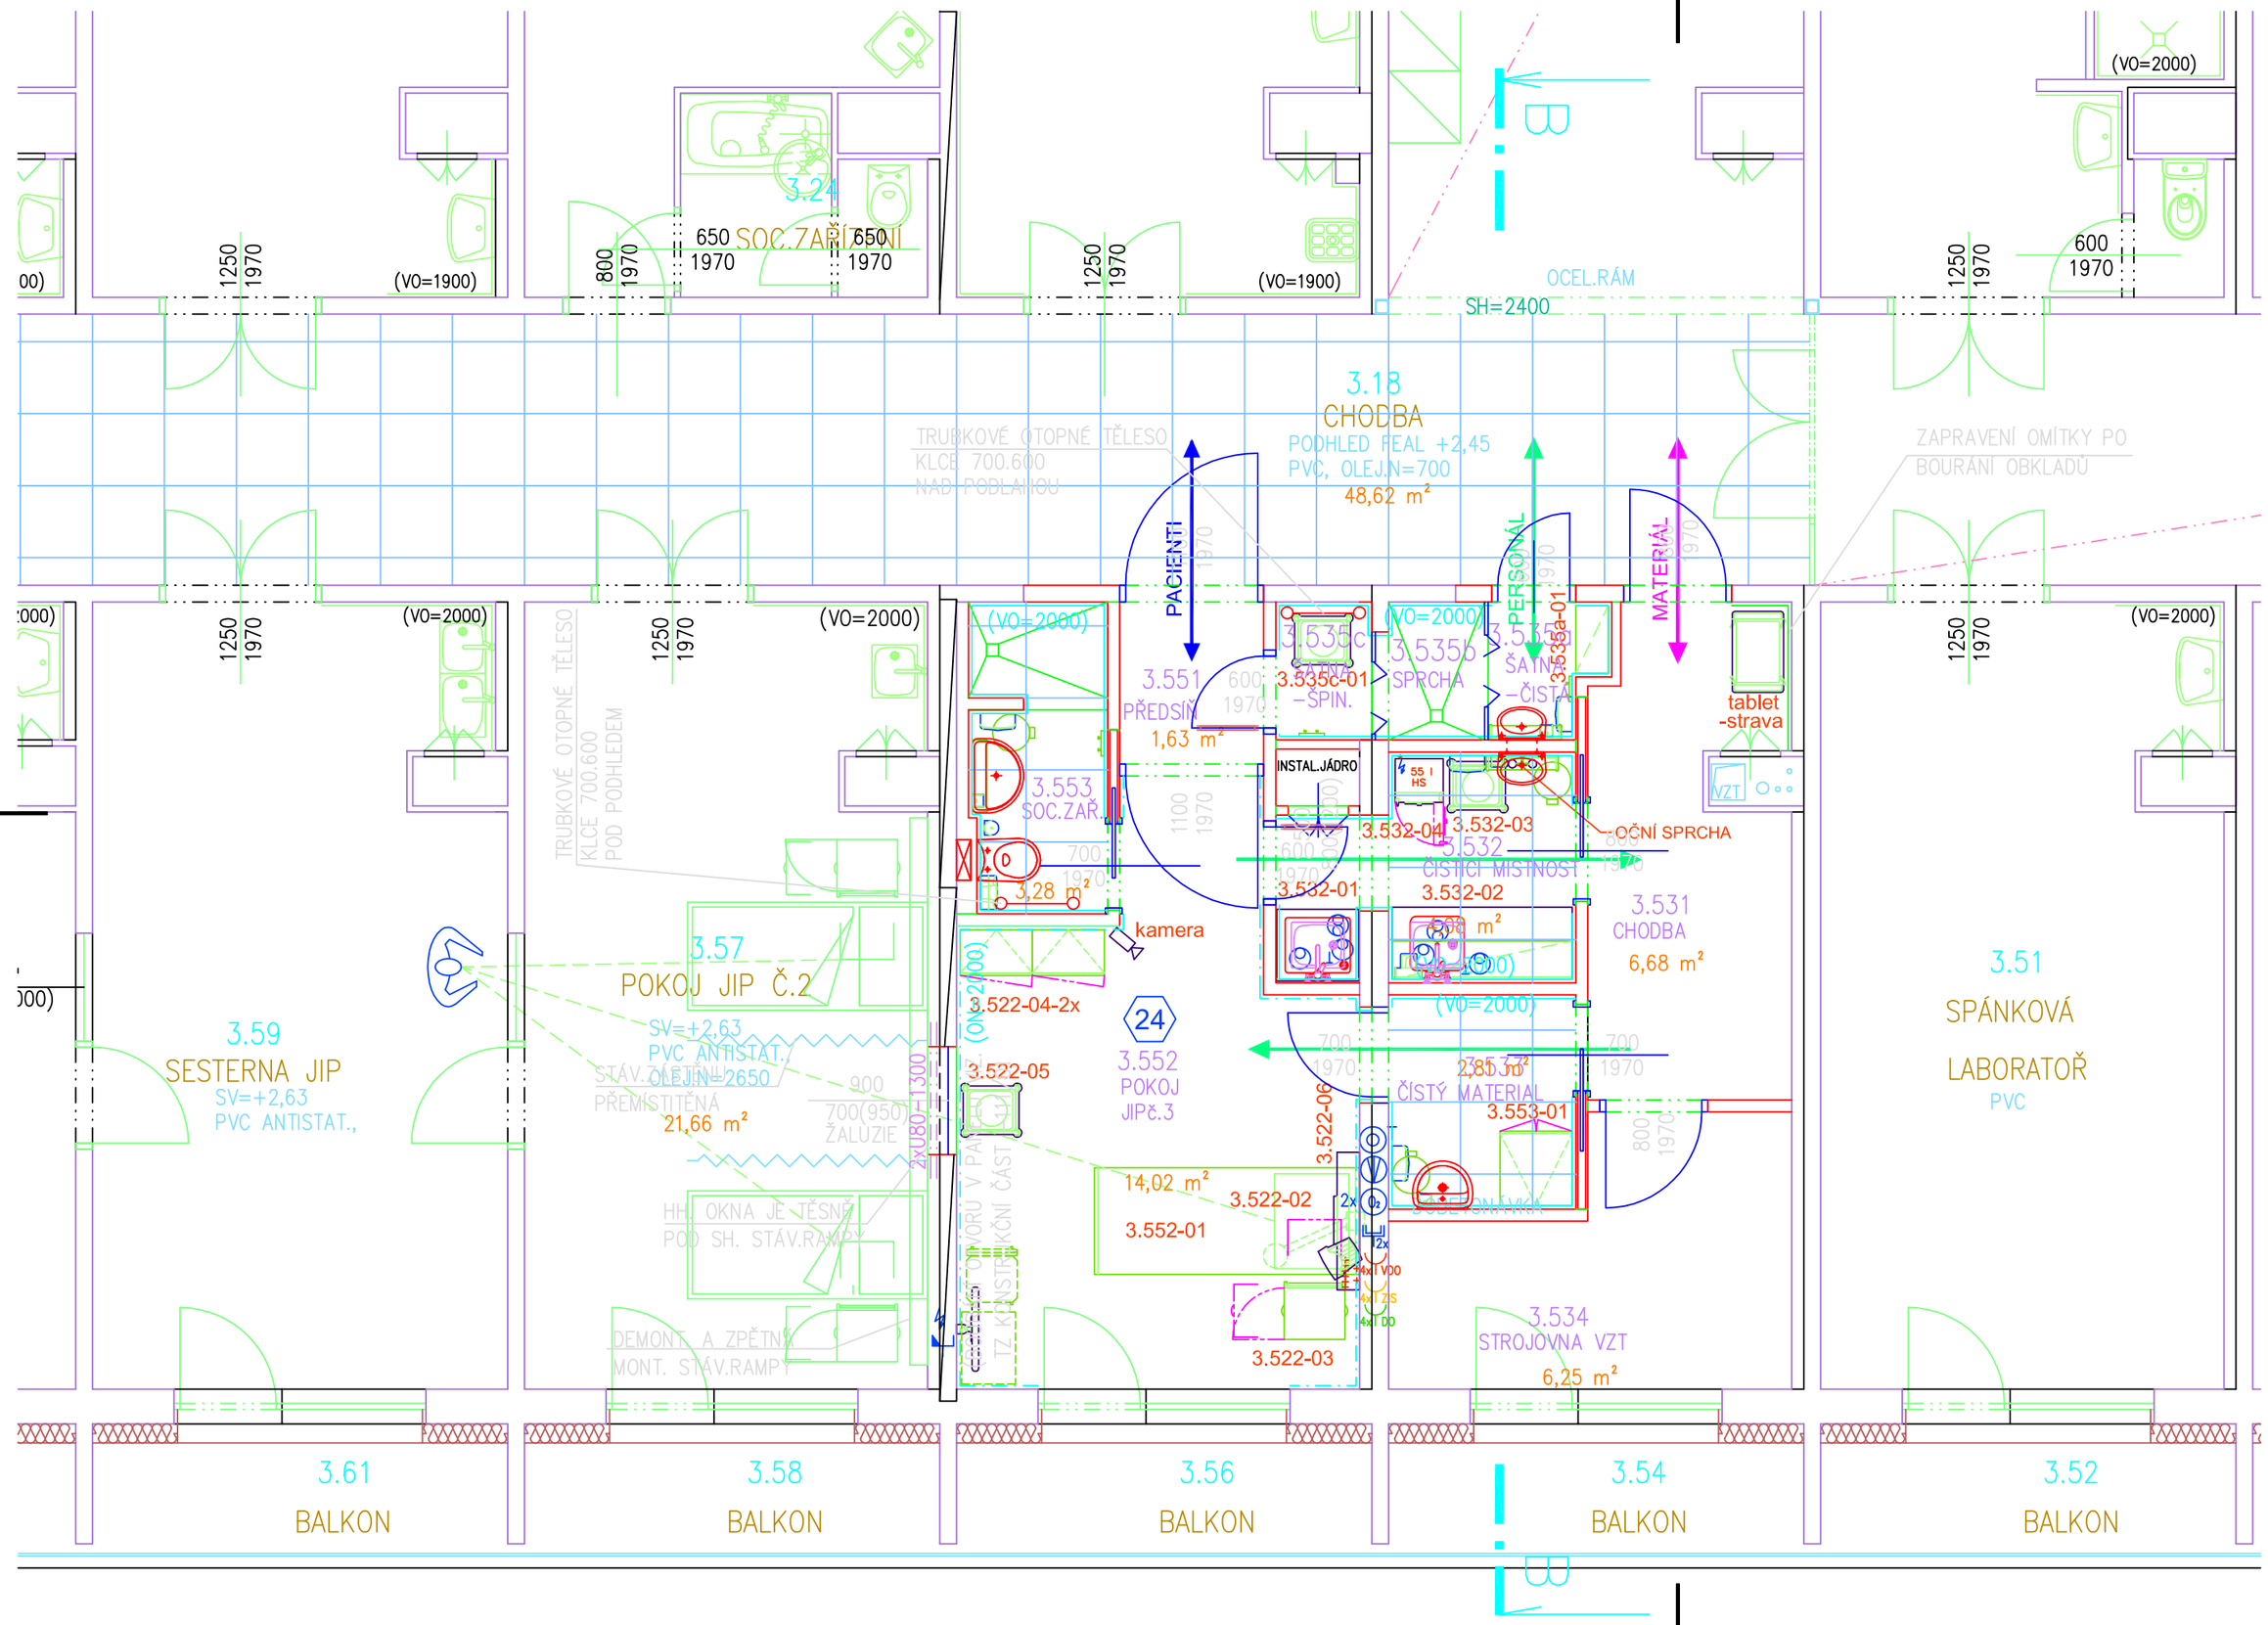

TECHNOLOGICKÁ LEGENDA

- POH. PŘÍVOD EL. ENERGIE 1x230V, VIDLICE
- ZÁSUVKA 230V/16A - DO
- DATOVÁ DVOJZÁSUVKA (TELEFON+PC) - 2x
- ZÁSUVKA ANTÉNNÍ
- KYSLÍK
- STLAČENÝ VZDUCH
- PŘÍVOD STUDENÉ VODY
- PŘÍVOD TEPLÉ VODY
- ODPAD VODY
- VAKUUM
- 24 TYP MÍSTNOSTI (PODLE ČSN 332140)

POZNÁMKA :

- POKOJ m.č. 3.552 BUDE MONITOROVÁN KAMEROVÝM SYSTÉMEM DO SESTERNY JIP, m.č. 3.59
- NAPOJIT PACIENTA NA KOMUNIKAČNÍ SYSTÉM ODDĚLENÍ KLINIKY TBC S MOŽNOSTÍ KOMUNIKACE PŘES PROSKLENÉ KŘÍDLO VSTUPNÍCH DVOUKŘÍDLÝCH DVEŘÍ
- PRACOVIŠTĚ JE ZAČLENĚNO DO 3. SKUPINY RIZIKA BIOLOGICKÝMI ČINITELI PODLE TABULKY č. 1 Sb. 178/2001 str. 3787 ODVÁDĚNÝ VZDUCH BUDE FILTROVANÝ HEPA FILTRY

SCHEMA
1:1000

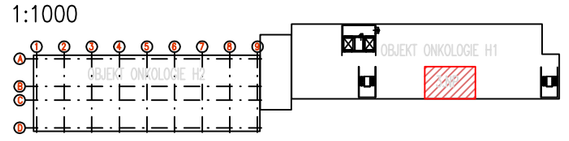

ZMĚNA			DATUM	PROVEDL	PODPIS
	b	SKUTEČNÝ STAV	04/2013	ŠTAJGR	
	a	DOPLNĚNO : OČNÍ SPRCHA+UMÝVÁTKO	09.01.2013	ZLÁMALOVÁ	

IDOP Olomouc, akciová společnost
Řepčínská 234/82, 779 00 Olomouc
Zapsána u KS Ostrava, odd. B, vložka 141

VYPRACOVAL	ING.PEŘINA	VEP	ING.NEVRLÁ
ODP. PROJEKTANT	ING.PEŘINA	HIP	ING. HERNÍK M.
KONTROLOVAL	ING.PEŘINA		
MÍSTO	FN OLOMOUC		
INVESTOR	FN OLOMOUC, I.P.PAVLOVA 185/6, OLOMOUC		

STAVBA: STAVEBNÍ ÚPRAVY V OBJ.H1 KLINIKY PLICNÍCH NEMOCÍ A TUBERKULÓZY - CYSTICKÁ FIBRÓZA

F. DOKUMENTACE OBJEKTŮ

SO-PS: PS 01 ZDRAVOTNICKÁ TECHNOLOGIE

DATUM	15.9.2012
STUPEŇ	DSP+DZS
POČET A4	3
MĚŘÍTKO	1:50
ZAK. ČÍSLO	898-55 647

VÝKRES

DISPOZICE 3.NP

ARCH. ČÍSLO: 898-55 647-71/04 a