


1.NADZEMNÍ PODLAŽÍ

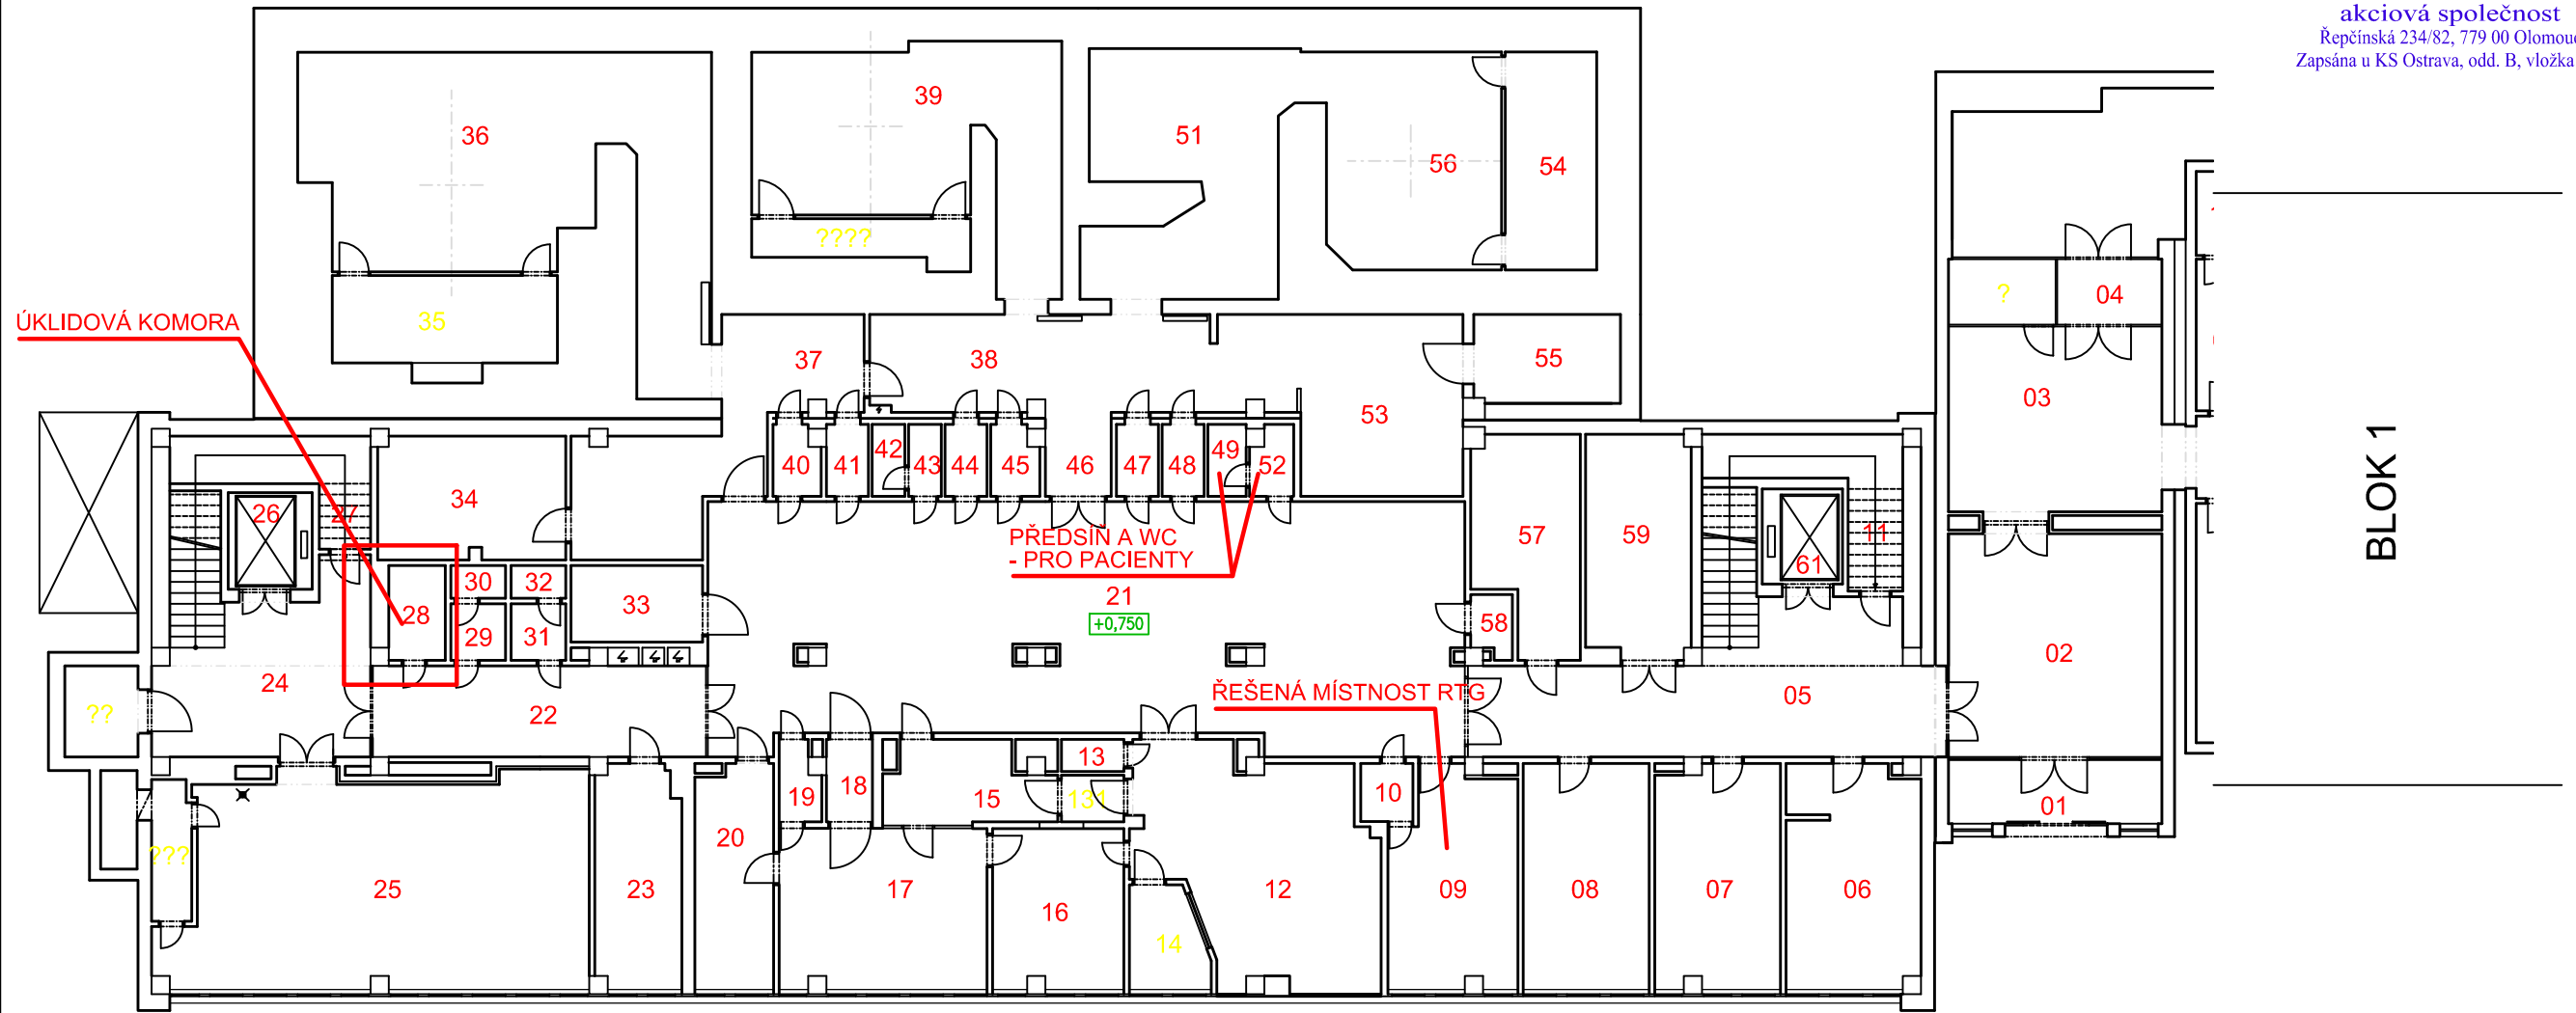

A_H201010	ZÁDVEŘÍ	10,68 m2	A_H201250	STROJOVNA VZDUCHOTECHNIKY	68,38 m2	A_H201500	NEOBSAZENO	-
A_H201020	CHODBA	36,25 m2	A_H201260	VÝTAHOVÁ ŠACHTA č.51	6,09 m2	A_H201510	OZAŘOVNA LINAK	34,67 m2
A_H201030	CHODBA	30,17 m2	A_H201270	ÚDRŽBA AKUMULÁTOROVNA	9,67 m2	A_H201520	WC	2,14 m2
A_H201040	ZÁDVEŘÍ	5,16 m2	A_H201280	ÚKLIDOVÁ KOMORA	4,03 m2	A_H201530	OVLADOVNA	35,76 m2
A_H201050	CHODBA + SCHODIŠTĚ	48,09 m2	A_H201290	PŘEDSÍŇ	2,33 m2	A_H201540	STROJOVNA	15,04 m2
A_H201060	PŘÍPRAVNA	22,16 m2	A_H201300	WC	1,35 m2	A_H201550	TECHNICKÁ MÍSTNOST	9,76 m2
A_H201070	ŠATNA - RADIOLOGICKÝ ASISTENT	20,75 m2	A_H201310	PŘEDSÍŇ	2,33 m2	A_H201560	OZAŘOVNA	28,45 m2
A_H201080	DENNÍ MÍSTNOST ZAMĚSTNANCŮ	21,36 m2	A_H201320	WC	1,35 m2	A_H201570	ROZVODNA	15,92 m2
A_H201090	PRACOVNA VEDOUCÍHO LAB.	19,82 m2	A_H201330	TEMNÁ KOMORA	7,56 m2	A_H201580	ROZVODNA	1,83 m2
A_H201100	ŠATNA ZAMĚSTNANCŮ - BOX	2,27 m2	A_H201340	PŘÍRUČNÍ SPISOVNA	17,40 m2	A_H201590	PŘÍRUČNÍ SPISOVNA	17,76 m2
A_H201110	ÚDRŽBA	11,25 m2	A_H201350	STROJOVNA	14,81 m2	A_H201600	NEOBSAZENO	-
A_H201120	VYŠETŘOVNA SIMULÁTOR	36,54 m2	A_H201360	OZAŘOVNA LINAK	68,38 m2	A_H201610	VÝTAHOVÁ ŠACHTA č.52	5,72 m2
A_H201130	WC	1,51 m2	A_H201370	OBSLUHOVNA LINAK	26,10 m2	A_H201070	?	5,29 m2
A_H201131	SVLÉKACÍ BOX	2,19 m2	A_H201380	OBSLUHOVNA LINAK + VSTUP K LU	26,09 m2	A_H201???	?	5,00 m2
A_H201140	OBSLUHOVNA	5,63 m2	A_H201390	OZAŘOVNA LINAK	33,80 m2	A_H201???	?	4,17 m2
A_H201150	VYŠETŘOVNA	9,61 m2	A_H201400	SVLÉKACÍ BOX	2,51 m2	A_H201???	?	14,92 m2
A_H201160	PLÁNOVACÍ MÍSTNOST LÉKAŘI	15,69 m2	A_H201410	SVLÉKACÍ BOX	2,39 m2			
A_H201170	PŘÍJEM - EVIDENCE	24,97 m2	A_H201420	WC	1,77 m2			
A_H201180	PŘEDSÍŇ	2,85 m2	A_H201430	PŘEDSÍŇ	1,77 m2			
A_H201190	SVLÉKACÍ BOX	2,28 m2	A_H201440	SVLÉKACÍ BOX	2,39 m2			
A_H201200	PLÁNOVACÍ MÍSTNOST FYZICI	13,13 m2	A_H201450	SVLÉKACÍ BOX	2,57 m2			
A_H201210	ČEKÁRNA	136,11 m2	A_H201460	VSTUP DO OZAŘOVNY	3,87 m2			
A_H201220	CHODBA	22,88 m2	A_H201470	SVLÉKACÍ BOX	2,39 m2			
A_H201230	STROJOVNA UDRŽBÁŘI	14,22 m2	A_H201480	SVLÉKACÍ BOX	2,39 m2			
A_H201240	CHODBA + SCHODIŠTĚ	35,42 m2	A_H201490	WC	2,07 m2			

