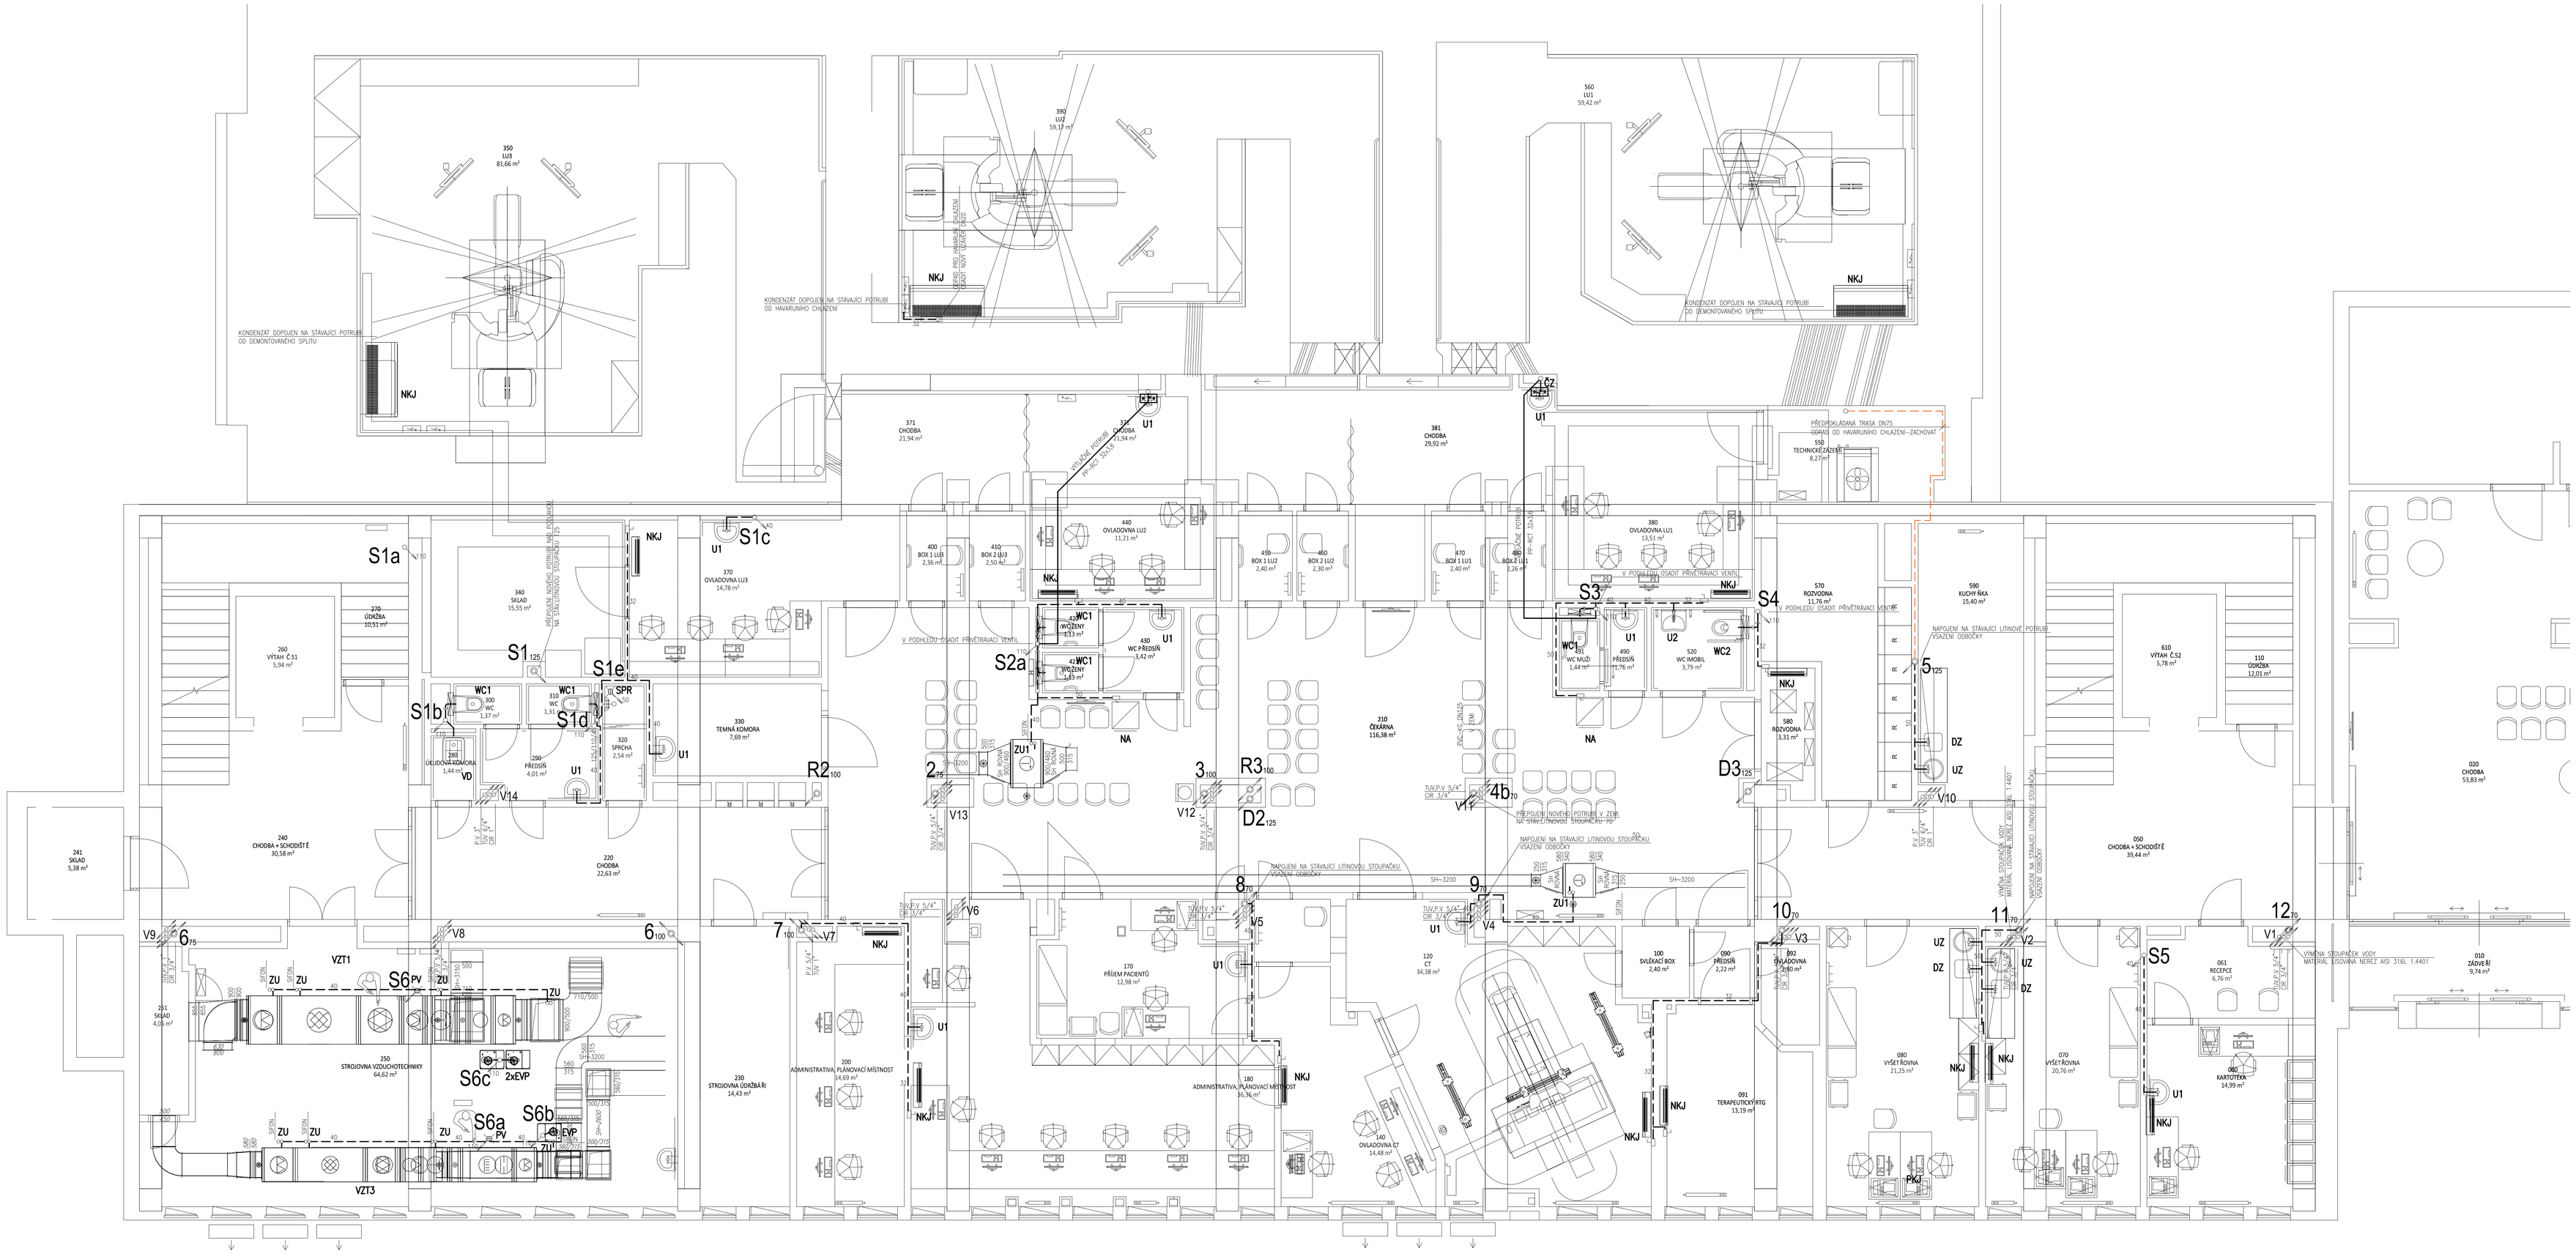


## LEGENDA POTRUBÍ:

| | |
|---|---|
| ——— < ——— | KANALIZACE SPLAŠKOVÁ–STÁVAJÍCÍ |
| ——— · ——— | KANALIZACE SPLAŠKOVÁ |
| – – – – – – – – | KANALIZACE SPLAŠKOVÁ PŘIPOJOVACÍ |

## LEGENDA ZAŘIZOVACÍCH PŘEDMĚTŮ:

| | |
|---|---|
| **U1** | UMYVADLO DITURVITOVÉ, 550x420 (s otvorem pro baterii), BÍLÁ<br>SIFON UMYVADLOVÝ DN32 DESIGN CELOKOVOVÝ, KULATÝ |
| **U2** | UMYVADLO DITURVITOVÉ ZDRAVOTNÍ PRO ZTP, 640x550 (s otvorem pro baterii), BÍLÁ<br>+MISTO ŠETŘÍCÍ ZÁPACHOVÁ UZÁVĚRKA DN40 |
| **VD** | VÝLEVKA DITURVITOVÁ STACIONÁRNÍ S PLASTOVOU SKLOPNOU MŘÍŽKOU<br>+SPLACHOVACÍ NÁDRŽKA A SPLACHOVACÍ TRUBKA PRO VYSOKOU MONTÁŽ NÁDRŽKY |
| **WC1** | KLOZET ZÁVĚSNÝ DITURVITOVÝ BEZ OPLACHOVÉHO KRUHU, HLUBOKÉ SPLACHOVÁNÍ<br>(duroplastové sedátko s poklopem s antibakter. úpravou, nerez úchyty, odnímatelné, slowclose) |
| **WC2** | KLOZET ZÁVĚSNÝ S PRODLOUŽENOU DÉLKOU, HLUBOKÉ SPLACHOVÁNÍ, DÉLKA 70cm<br>(duroplastové sedátko bez poklopu s antibakter. úpravou, ocelové úchyty) |
| **UZ** | UMYVADLO ZABUDOVANÉ V PRACOVNÍ LINCE (dod. technologie) |
| **DZ** | DŘEZOVÝ DÍL ZABUDOVANÝ V PRACOVNÍ LINCE (dod. technologie) |
| **ČZ** | Výkonné a tichá sanitární čerpadla pro veškeré odpadní vody bez obsahu fekálií<br>max.výška čerpání 7m, rozměry 412x319x185mm, průměr vstupů 4x DN40/50<br>příkon motoru 400W, 220–240V/50Hz, IP44, čerpací vzdálenost 70m |
| **NKJ** | PODOMÍTKOVÁ VODNÍ ZÁPACHOVÁ UZÁVĚRKA PRO NÁSTĚNNÉ CHLADÍCÍ JEDNOTKY ODTOK DN32<br>S PŘIDÁVNOU MECHANICKOU ZÁPACHOVOU UZÁVĚRKOU |
| **EVP** | ELEKTRICKÝ VYVLEČ PÁRY VYBAVENÝ DOCHLAZOVÁNÍM (dod. VZT)<br>KALICH DN150+ZÁPACHOVÝ UZÁVĚR Z POTRUBÍ DN50 |
| **NA** | NÁPOJOVÝ AUTOMAT dod. TECHNOLOGIE PŘIPRAVEN ODPAD DN50, 600mm NAD PODLAHOU<br>UKONČENÝ PODOMÍTKOVOU ZÁPACHOVOU UZÁVĚRKOU |
| **ZU** | VODNÍ ZÁPACHOVÁ UZÁVĚRKA PRO ODVOD KONDENZÁTU PRO POTRUBÍ V NICHŽ SE NACHÁZÍ<br>PŘÍTLAK NEBO PODTLAK S MOŽNOSTÍ DOPLŇOVÁNÍ VODY DO VODNÍ UZÁVĚRKY |
| **PV** | PODLAHOVÁ VPUST SE SVISLÝM ODTOKEM, PRŮTOK 1,8l/s, NEREZOVÁ VTOKOVÁ MŘÍŽKA 138x138mm<br>VÝŠKA VODNÍHO UZÁVĚRU 50mm+IZOLAČNÍ SOUPRAVA S TEXTILE NAKAŠÍROVANOU FÓLIÍ |
| **ZU1** | KULOČKOVÝ KONDENZAČNÍ SIFON S VODOROVNÝM ODTOKEM A SVISLÝM NEBO VODOROVNÝM<br>PŘIPOJENIM 5/4", popř. PRYŽOVÉ TĚSNĚNÍ PRO NASUNUTÍ POTRUBÍ D 12–18mm |

±0,000 = 263,200 m n.m.

| Revize | Vypracoval | Popis revize | Datum |
|---|---|---|---|
| | | | |

LT PROJEKT
PROJEKTOVÁNÍ ZDRAVOTNICKÉ VÝSTAVBY

Hlavní inženýr projektu: ING. JAN KOCMÁNEK
Vedoucí projektant zakázky: ING. VÁCLAV KŘEPELKA

Investor:
AMEDIS, spol s r.o.
Bidlovo 786/4, 198 00 Praha 9
Tel: +420 281 918 191
www.amedis.cz

| Profese: | Zpracovatel dílu: | | Autorizace: |
|---|---|---|---|
| ZTI | EIP Rožnov, a.s.<br>Bučiny Němcové 1720, 756 61 Rožnov pod Radhoštěm<br>Tel: +420 571 664 305<br>E-mail: londruch@eproznov.cz | | |
| Odpovědný projektant: | Vypracoval: | Kontroloval: | |
| LUKÁŠ ONDRUCH | LUKÁŠ ONDRUCH | ING. PETR TIEFENBACH | |

| | | | |
|---|---|---|---|
| Akce: | **FAKULTNÍ NEMOCNICE OLOMOUC<br>OBMĚNA LINEÁRNÍCH URYCHLOVAČŮ V BUDOVĚ H** | Zakázkové číslo: 57 - 2020 | Paré: |
| | | Datum: 03 - 2021 | |
| | | Stupeň: DSP + DPS | |
| Objekt: BUDOVA H2 | SO 01 | Formát: 18 A4 | |
| Obsah: **PŮDORYS 1.NP - KANALIZACE** | | Měřítko: **1:50** | Číslo výkresu: **D.1.01.4a-102** |