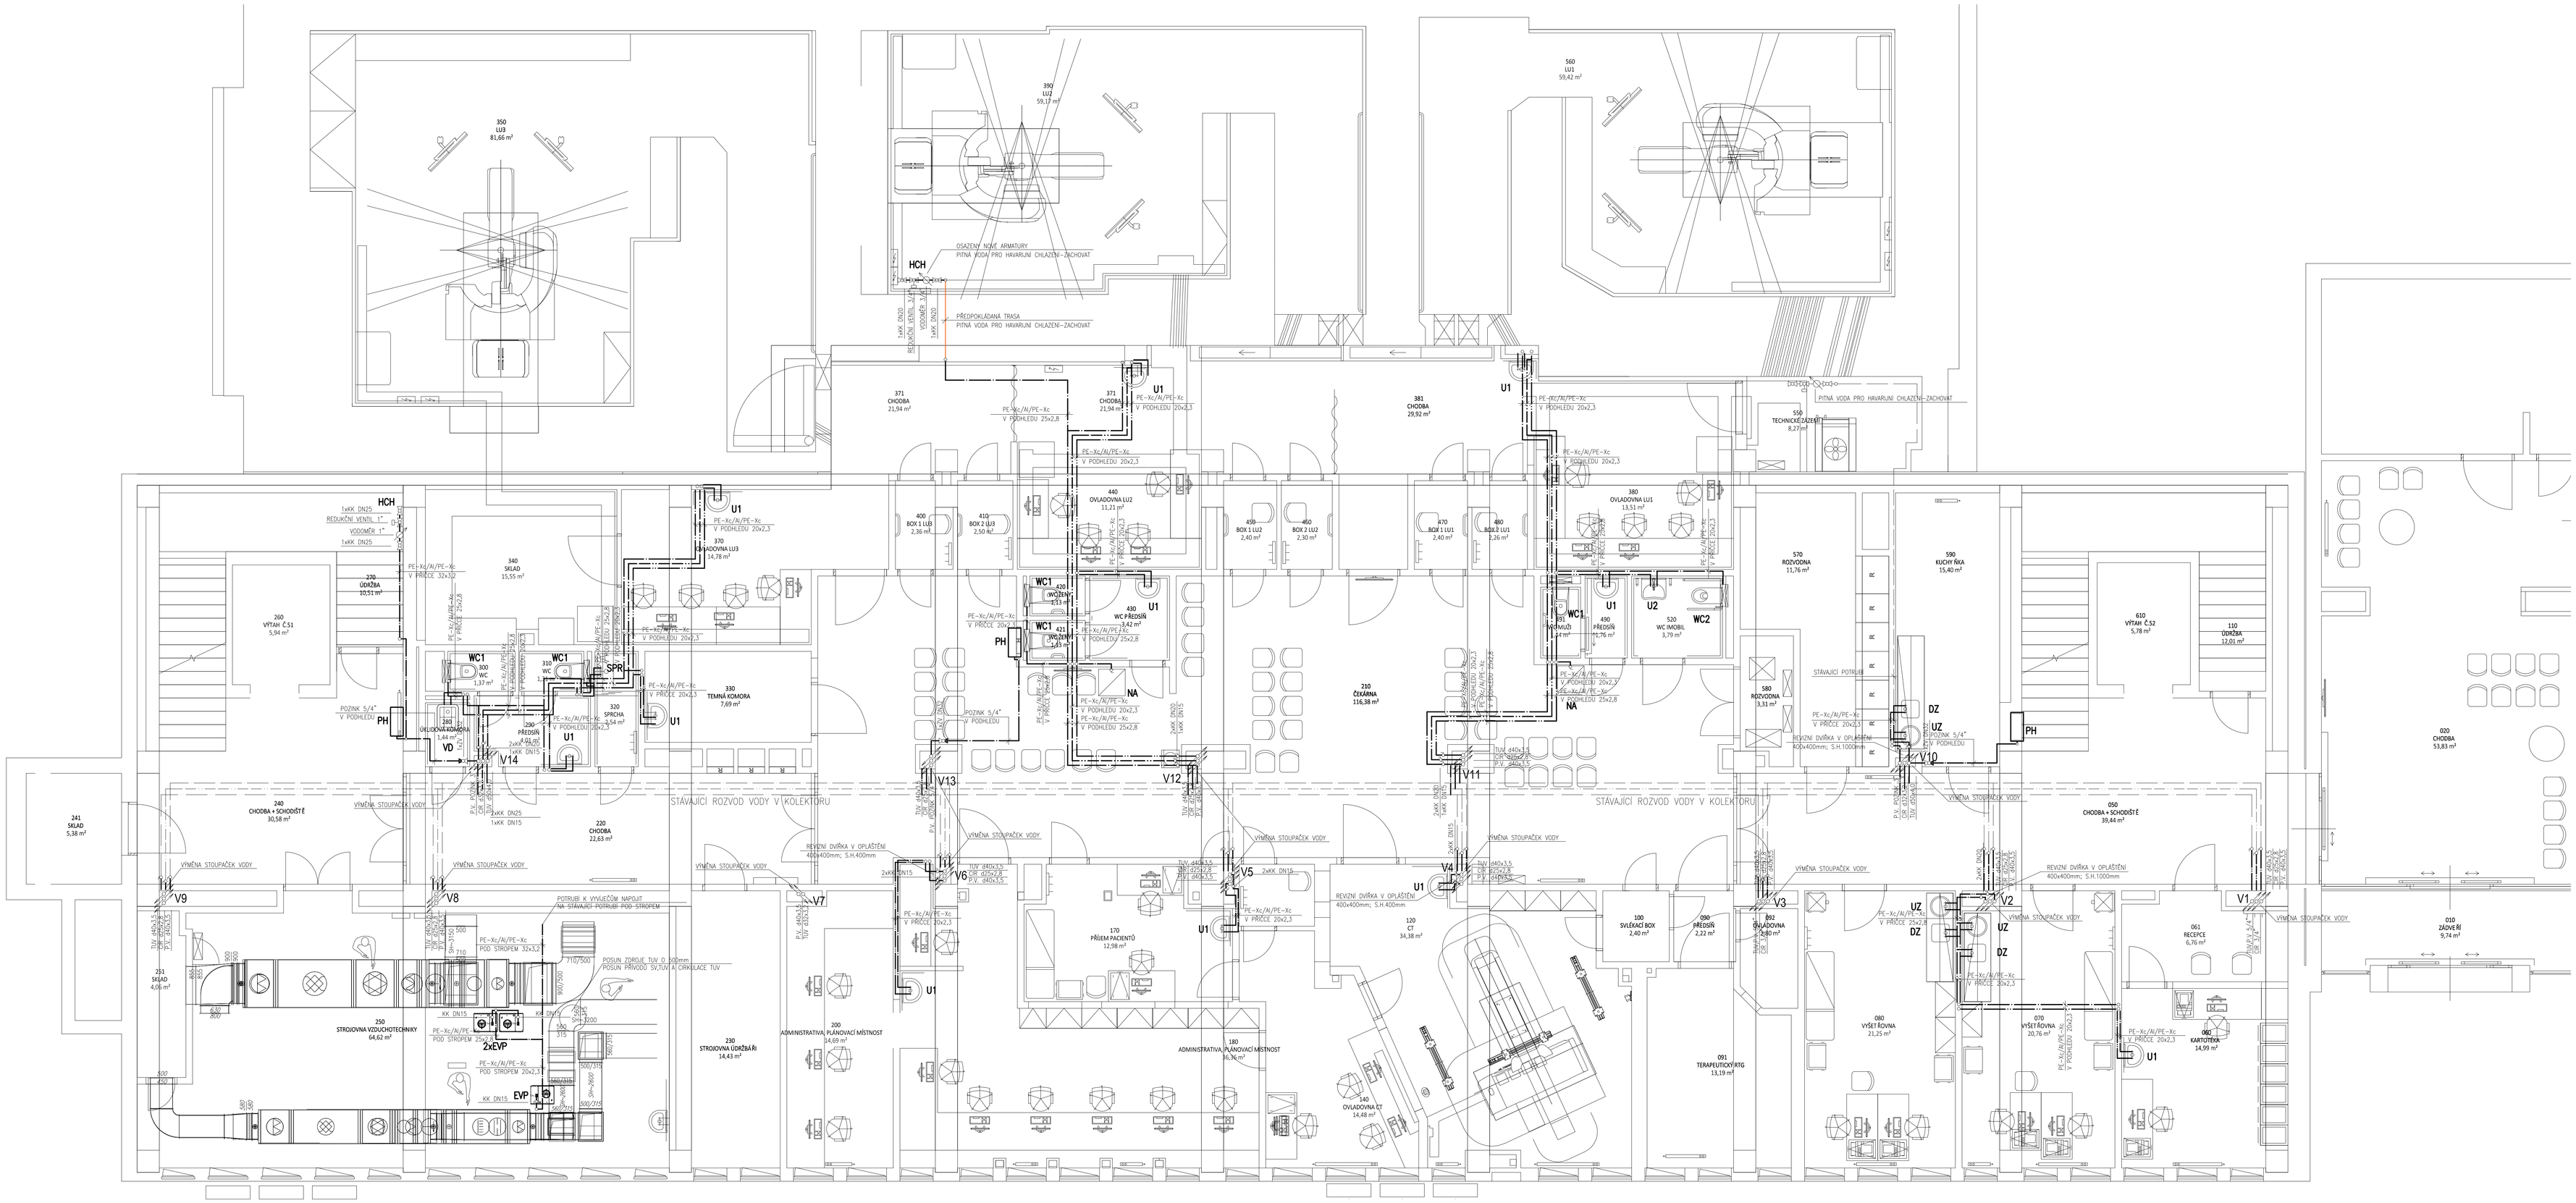

LEGENDA POTRUBÍ:

- PITNÁ VODA–STÁVAJÍCÍ
- TEPLÁ UŽITKOVÁ VODA–STÁVAJÍCÍ
- CIRKULACE TUV–STÁVAJÍCÍ
- PITNÁ VODA
- TEPLÁ UŽITKOVÁ VODA
- CIRKULACE TUV

LEGENDA VÝTOKOVÝCH PRVKŮ:

U1 Umyvadlová stojánková jednopáková baterie, výška baterie 14,4 cm, těleso kov, povrchová úprava lesklý chrom Click kartuše Ø 40 mm s keramickými disky, integrovaný zásobník mazivo, omezovač teplé vody, flexibilní hadice G3/8, průtok 5 l/min.,

U2 Baterie bezpečnostní umyvadlová s výpustí, pro umyvadlo ZTP úprava lesklý chrom Click kartuše Ø 40 mm s keramickými disky, integrovaný zásobník mazivo, omezovač teplé vody, montáž zespodu – upevnění EASY FIX s centrovacím a těsnicím kroužkem flexibilní hadice G3/8, průtok 5 l/min.,

VD Instalační prvek pro výlevku, 175 cm, se splachovací nádržkou pod omítku 12 cm, Ovládací tlačítko, pro 2 množství splachování

WC1 Montážní prvek pro závěsné WC, 112 cm, se splachovací nádržkou pod omítku 12 cm Ovládací tlačítko, pro 2 množství splachování

WC2 Montážní prvek pro závěsné WC, 112 cm, se splachovací nádržkou pod omítku 12 cm, bezbariérový, pro podpěry Ovládací tlačítko, pro 2 množství splachování

DZ,UZ Umyvadlová bezpečnostní nástěnná baterie s prodlouženou pákou, těleso kov, povrchová úprava lesklý chrom, Click kartuše Ø 40 mm s keramickými disky, integrovaný zásobník mazivo, omezovač teplé vody flexibilní hadice G3/8, průtok 5 l/min., s odtokovou soupravou, rozteč 150mm

NA VÝVOD PITNÉ VODY PRO NÁPOJOVÝ AUTOMAT UKONČENÝ cca 600mm NAD PODLAHOU UKONČENÍ ROHOVÝM VENTILEM 1/2"X1/8"

SPR SPRCHOVÁ NÁSTĚNNÁ SMĚŠOVACÍ BATERIE PÁKOVÁ, ROZTEČ 150 mm + SPRCHOVÝ KOMPLET (sprchová hadice, ručice a pohyblivý držák), integrovaný omezovač teplé vody s ECO funkcí CLICK kartuše pr. 47 mm s keramickými disky

NA VÝVOD PITNÉ VODY PRO NÁPOJOVÝ AUTOMAT UKONČENÝ cca 600mm NAD PODLAHOU UKONČENÍ ROHOVÝM VENTILEM 1/2"X1/8"

PH POŽÁRNÍ HYDRANT NEREZOVÉ PROSKLENÉ DVÍŘKA S TVAROVÉ STÁLOU HADICÍ, DVÍŘKA PLNÁ, ROZMĚR 650x650x285mm, 25/30 (průměr hadice 25mm, délka hadice 30m)

±0,000 = 263,200 m n.m.

Revize	Vypracoval	Popis revize	Datum

LT PROJEKT

Hlavní inženýr projektu: ING. JAN KOCMÁNEK
Vedoucí projektant zakázky: ING. VÁCLAV KŘEPELKA

Investor:
AMEDIS, spol s r.o.
Botkova 786/4, 198 00 Praha 9
Tel: +420 281 918 191
www.amedis.cz

Profese: ZTI

Zpracovatel díla:
EP Roznov, a.s.
Boženy Němcové 1720, 756 61 Rožnov pod Radhoštěm
Tel: +420 571 664 305
E-mail: londruch@eproznov.cz

Autorizace:

Odpovědný projektant: LUKÁŠ ONDRUCH
Vypracoval: LUKÁŠ ONDRUCH
Kontroloval: ING. PETR TIEFENBACH

Akce: **FAKULTNÍ NEMOCNICE OLOMOUC**
OBMĚNA LINEÁRNÍCH URYCHLOVAČŮ V BUDOVĚ H

Zakázkové číslo: 57 - 2020
Datum: 03 - 2021
Stupeň: DSP + DPS
Paré:

Objekt: BUDOVA H2 SO 01
Formát: 18 A4

Obsah: **PŮDORYS 1.NP - ROZVODY VOD**
Měřítko: **1:50**
Číslo výkresu: **D.1.01.4a-103**