
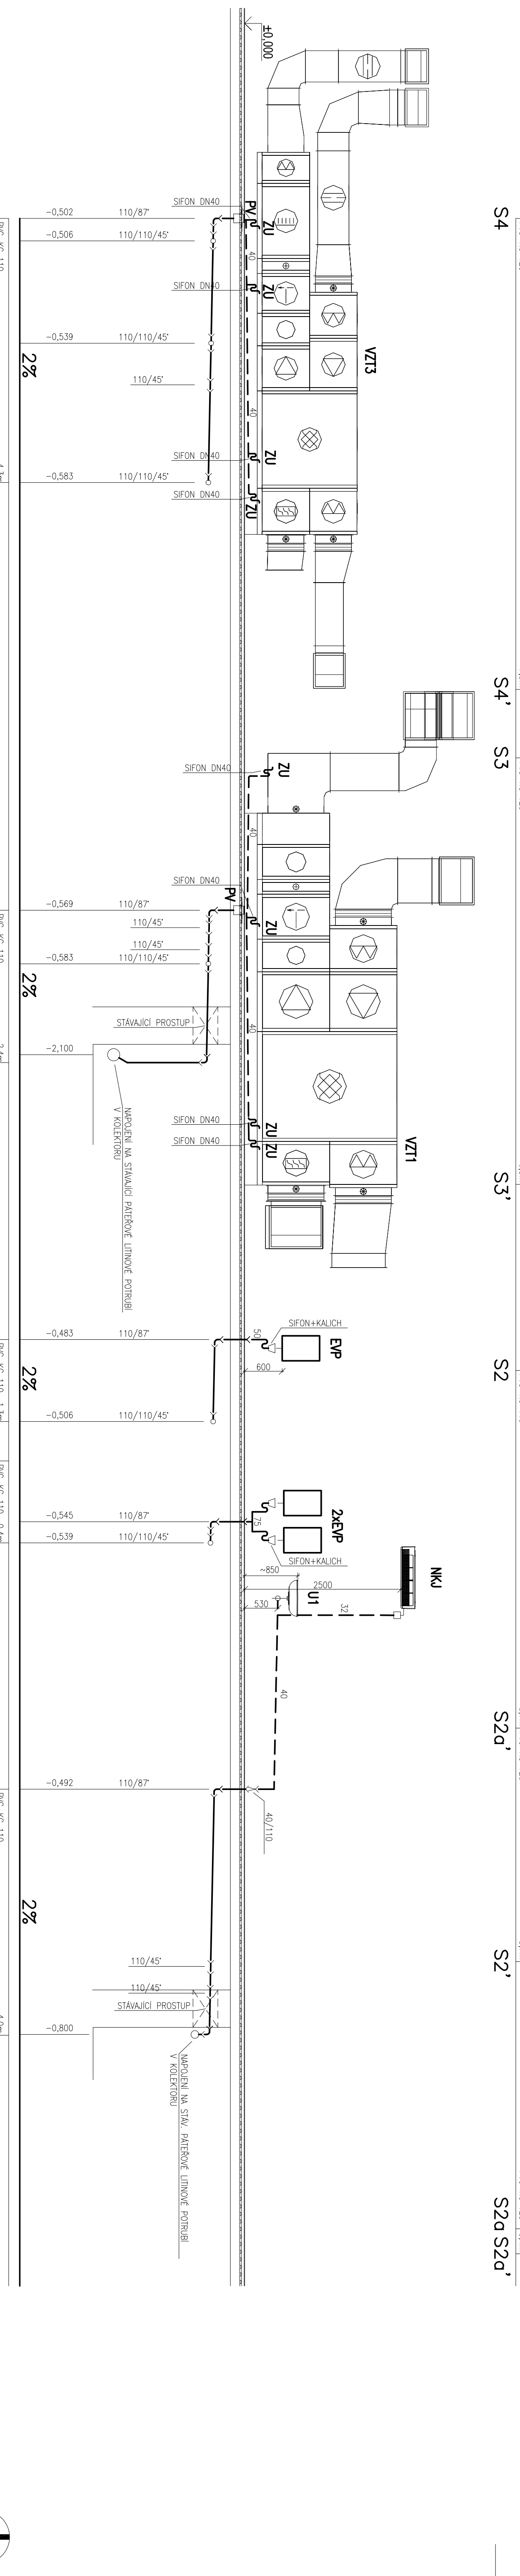
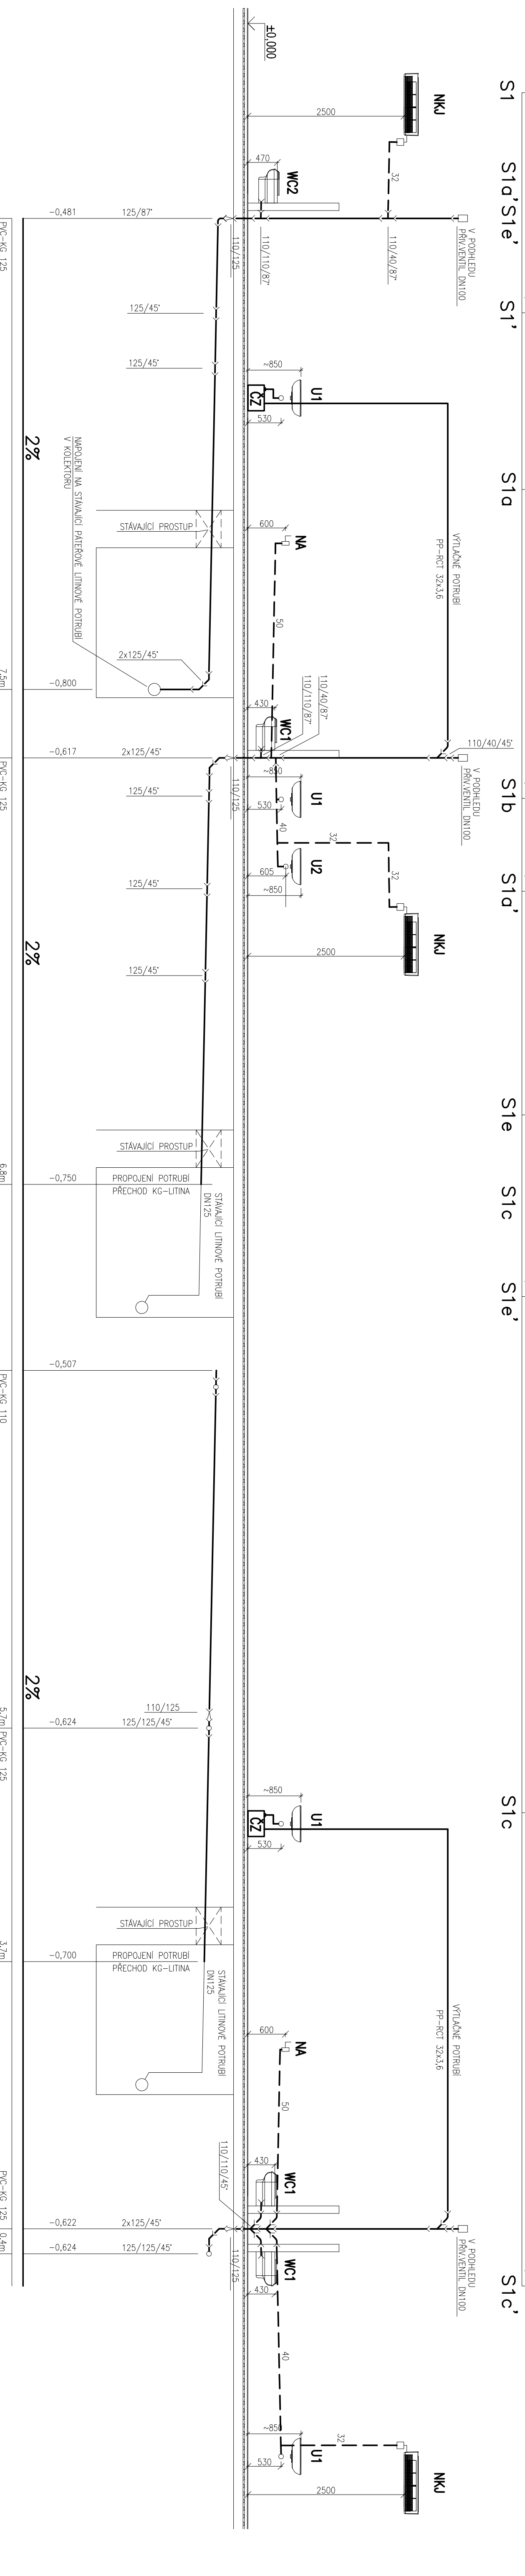


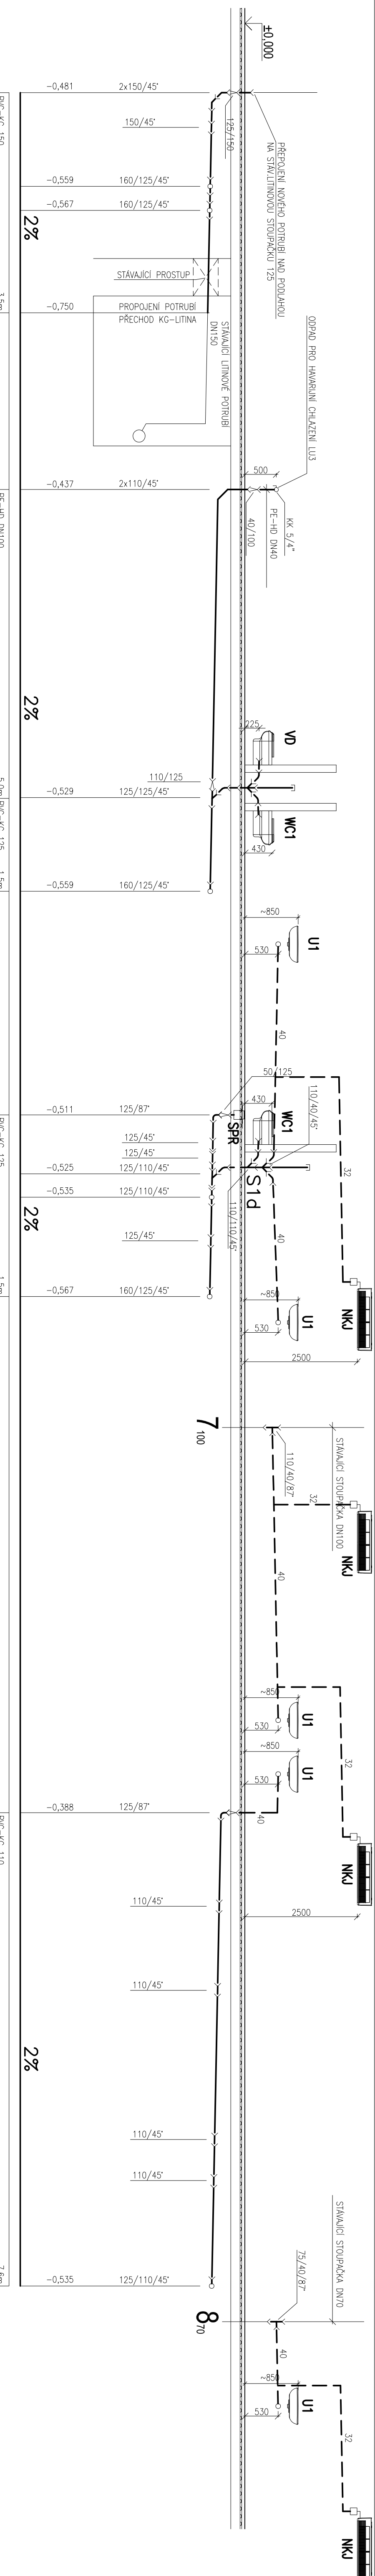

LEGENDA POTRUBÍ:

- | | |
|-----------|---------------------------------|
| — — — — — | KANALIZACE SPLAŠKOVÁ |
| — — — — — | KANALIZACE SPLAŠKOVÁ PŘÍPOJOVAC |
| — — — — — | KANALIZACE SPLAŠKOVÁ STAVAJÍCÍ |

LEGENDA ZAŘÍZOVACÍCH PŘEDMĚTŮ:

- [illegible]

- [illegible]

Revizie	Vypracoval	Počet měřáků	Datum
L.T. PROJEKT PROJEKTOVÁNÍ ZDROJINOVÉ VÝSTAVBY Hlavní inženýr projektu: ING. JAN KOČÁNEK Vyvedení projektů zaskládek: ING. MĀCĀL JIŘÍ PĚTILKA			
Probleti:	Zpracoval dle: EP Rozhov, a.s. Boženy Němcové 1720, 726 81 Rozhov pod Radhoštěm 726 01 Rozhov pod Radhoštěm E-mail: info@rozov.cz		
Odpovědný projektant:	Vypracoval: Ing. Petr Těfelnbach		
LUKÁŠ ONDRUCH	LUKÁŠ ONDRUCH		
Akos:	FAKULTNÍ NEMOCNICE OLOMOUČ OBMĚNA LINEÁRNÍCH URYCHLOVAČŮ V BUDOVĚ H		
Objekt:	BUDOVA I+2	S0 I 01	
Období:			
Měřitelo:	Zakázka číslo: Datum: Stupeň: Formát: 8 A4	57 - 2020 03 - 2021 DSP + OPS 8 A4	Patk.
1:50			D.1.01.4a-104