



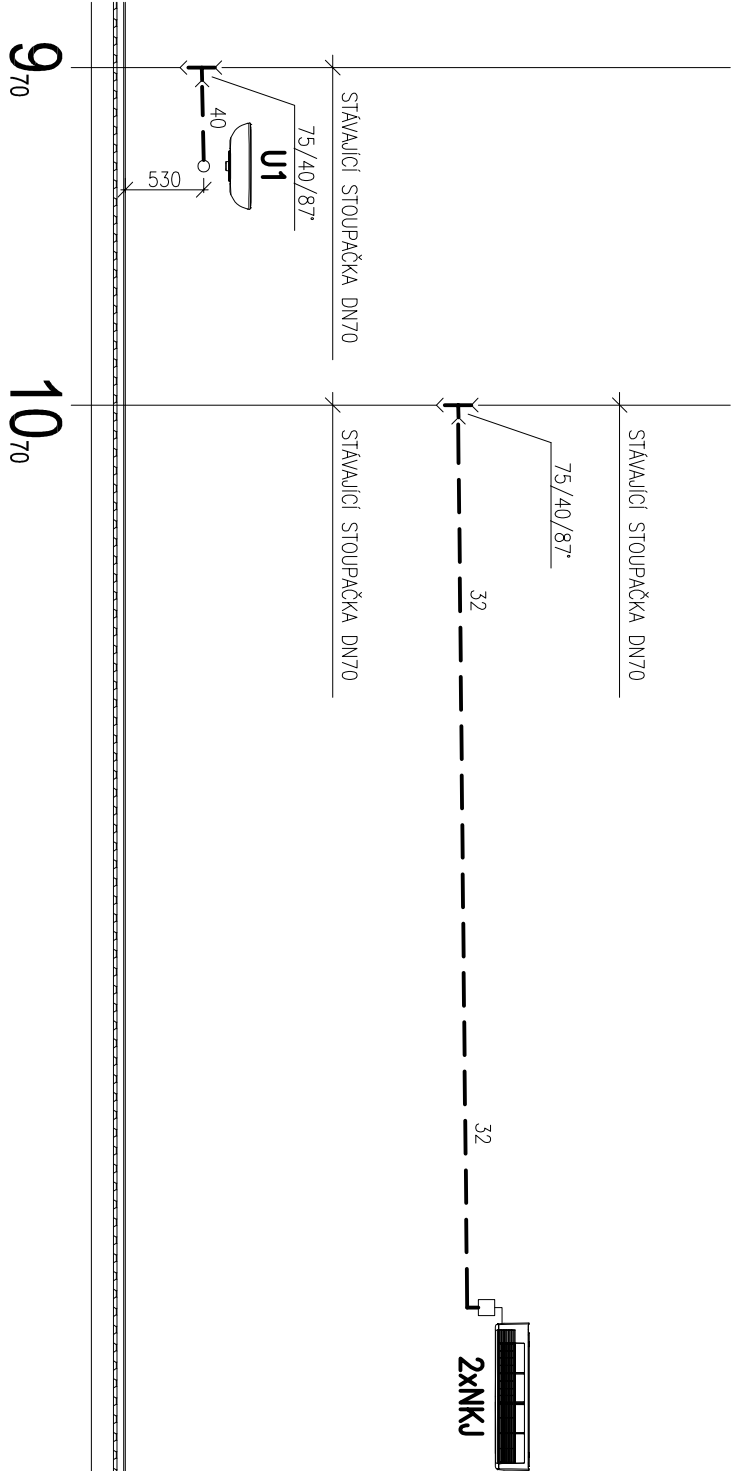


LEGENDA ZAŘÍZOVACÍCH PŘEDMĚTŮ:

- U1** UMYVADLO DITUŘITOVÉ, 550x420 (s otvorem pro baterii), BILÁ SIFON UMYVADLOVÝ DN32 DESIGN CELOKOVÝ, KULATÝ
- U2** UMYVADLO DITUŘITOVÉ ZDRAVOTNÍ PRO ZTP, 640x350 (s otvorem pro baterii), BILÁ +MÍSTO ŠETŘÍCÍ ZAPACHOVÁ UZÁVĚRKA DN40
- VD** VÝLETKA DITUŘITOVÁ STACIONÁRNÍ S PLASTOVOU SKLOPNOU MŘÍŽKOU +SPLACHOVACÍ NÁDRŽKA A SPLACHOVACÍ TRUBKA PRO VYSOKOU MONTÁŽ NÁDRŽKY
- WC1** KLOZET ZÁVĚSNÝ DITUŘITOVÝ BEZ OPLACHOVÉHO KRUHU, HLUBOKÉ SPLACHOVÁNÍ (duruplastové sedátko s poklopem s antibakter. úpravou, nerez úchyty, odnímatelné, slowclose)
- WC2** KLOZET ZÁVĚSNÝ S PRODLOUŽENOU DÉLKOU, HLUBOKÉ SPLACHOVÁNÍ, DÉLKA 70cm (duruplastové sedátko bez poklopu s antibakter. úpravou, ocelové úchyty)
- UZ** UMYVADLO ZABUDOVANÉ V PRACOVNÍ LINCE (dod. technologie)
- DZ** DŘEZOVÝ DÍL ZABUDOVANÝ V PRACOVNÍ LINCE (dod. technologie)
- ČZ** Výkonné a tiché sonitární čerpadlo pro veškeré odpady vody bez obsahu fekálií max.výška čerpaní 7m, rozměry 412x319x185mm, průměr vstupu 4x DN40/50 příkon motoru 400W, 220–240V/50Hz, IP44, čerpací vzdálenost 70m
- NKJ** PODOMÍTKOVÁ VODNÍ ZAPACHOVÁ UZÁVĚRKA PRO NÁSTĚNNÉ CHLADICÍ JEDNOTKY ODTOK DN32 S PŘÍDAVNOU MECHANICKOU ZAPACHOVOU UZÁVĚRKOU
- EVP** ELEKTRICKÝ VYLÉČ PÁRY VYBAVENÝ DOCHLAZOVÁNÍM (dod. VZT)
- NA** KALICH DN150+ZAPACHOVÝ UZÁVĚR Z POTRUBÍ DN50
- ZU** NÁPOJOVÝ AUTOMAT dod. TECHNOLOGIE PŘÍPRAVEN ODPAJ DN50, 600mm NAD PODLAHOU UKONČENÝ PODOMÍTKOVOU ZAPACHOVOU UZÁVĚRKOU
- ZU** VODNÍ ZAPACHOVÁ UZÁVĚRKA PRO ODVOD KONDENZÁTU PRO POTRUBÍ V NICHŽ SE NACHÁZÍ PŘETLAK NEBO PODTLAK S MOŽNOSTÍ DOPĹŇOVÁNÍ VODY DO VODNÍ UZÁVĚRY

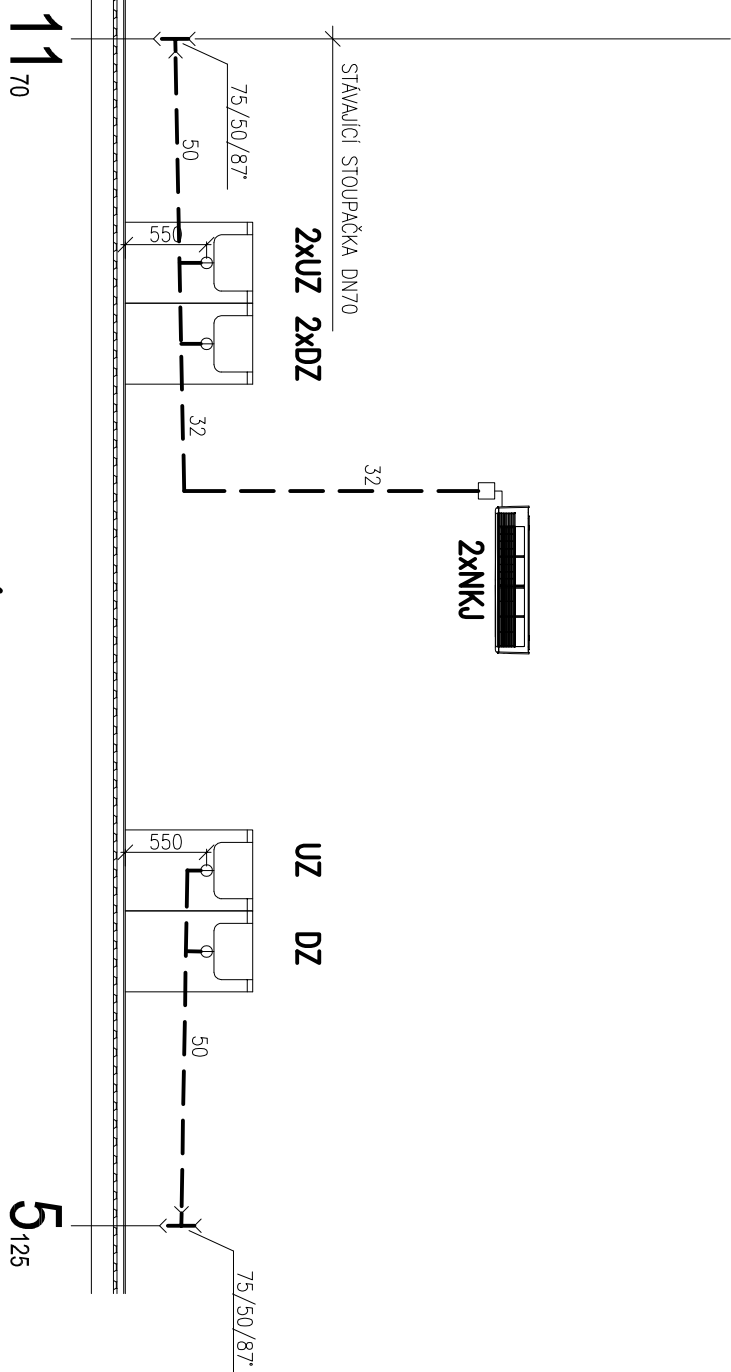

LEGENDA POTRUBÍ:

- S1–S6** KANALIZACE SPLAŠKOVÁ
- UZ DZ** KANALIZACE SPLAŠKOVÁ PŘIPOJOVACÍ

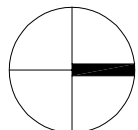

±0,000 = 263,200 m n.m.

Revize	Vypracoval	Popis revize	Datum

LT PROJEKT PROJEKTOVÁNÍ ZDRAVOTNICKÉ VÝSTAVBY	Hlavní inženýr projektu: ING. JAN KOCHMÁNEK Vedoucí projektant zakázky: ING. VÁCLAV KŘEPELKA
---	---

Profese: ZTI	Zpracovatel dílu: EP Rožnov, a.s. Boženy Němcové 1720, 756 61 Rožnov pod Radhoštěm Tel: +420 571 664 305 E-mail: londruch@eproznov.cz	Autorizace:
Odpovědný projektant:	Vypracoval:	Kontroloval:
LUKÁŠ ONDRUCH	LUKÁŠ ONDRUCH	ING. PETR TIEFENBACH

Akce: FAKULTNÍ NEMOCNICE OLOMOUČ OBMĚNA LINEÁRNÍCH URÝCHLOVAČŮ V BUDOVĚ H	Zakázkové číslo: 57 - 2020	Paré:
Objekt: BUDOVA H2	Datum: 03 - 2021	
Obsah: SVISLÉ ŘEZY KANALIZACE II	Stupeň: DSP + DPS	
	Formát: 2 A4	
	Měřítko: 1:50	Číslo výkresu: D.1.01.4a-105