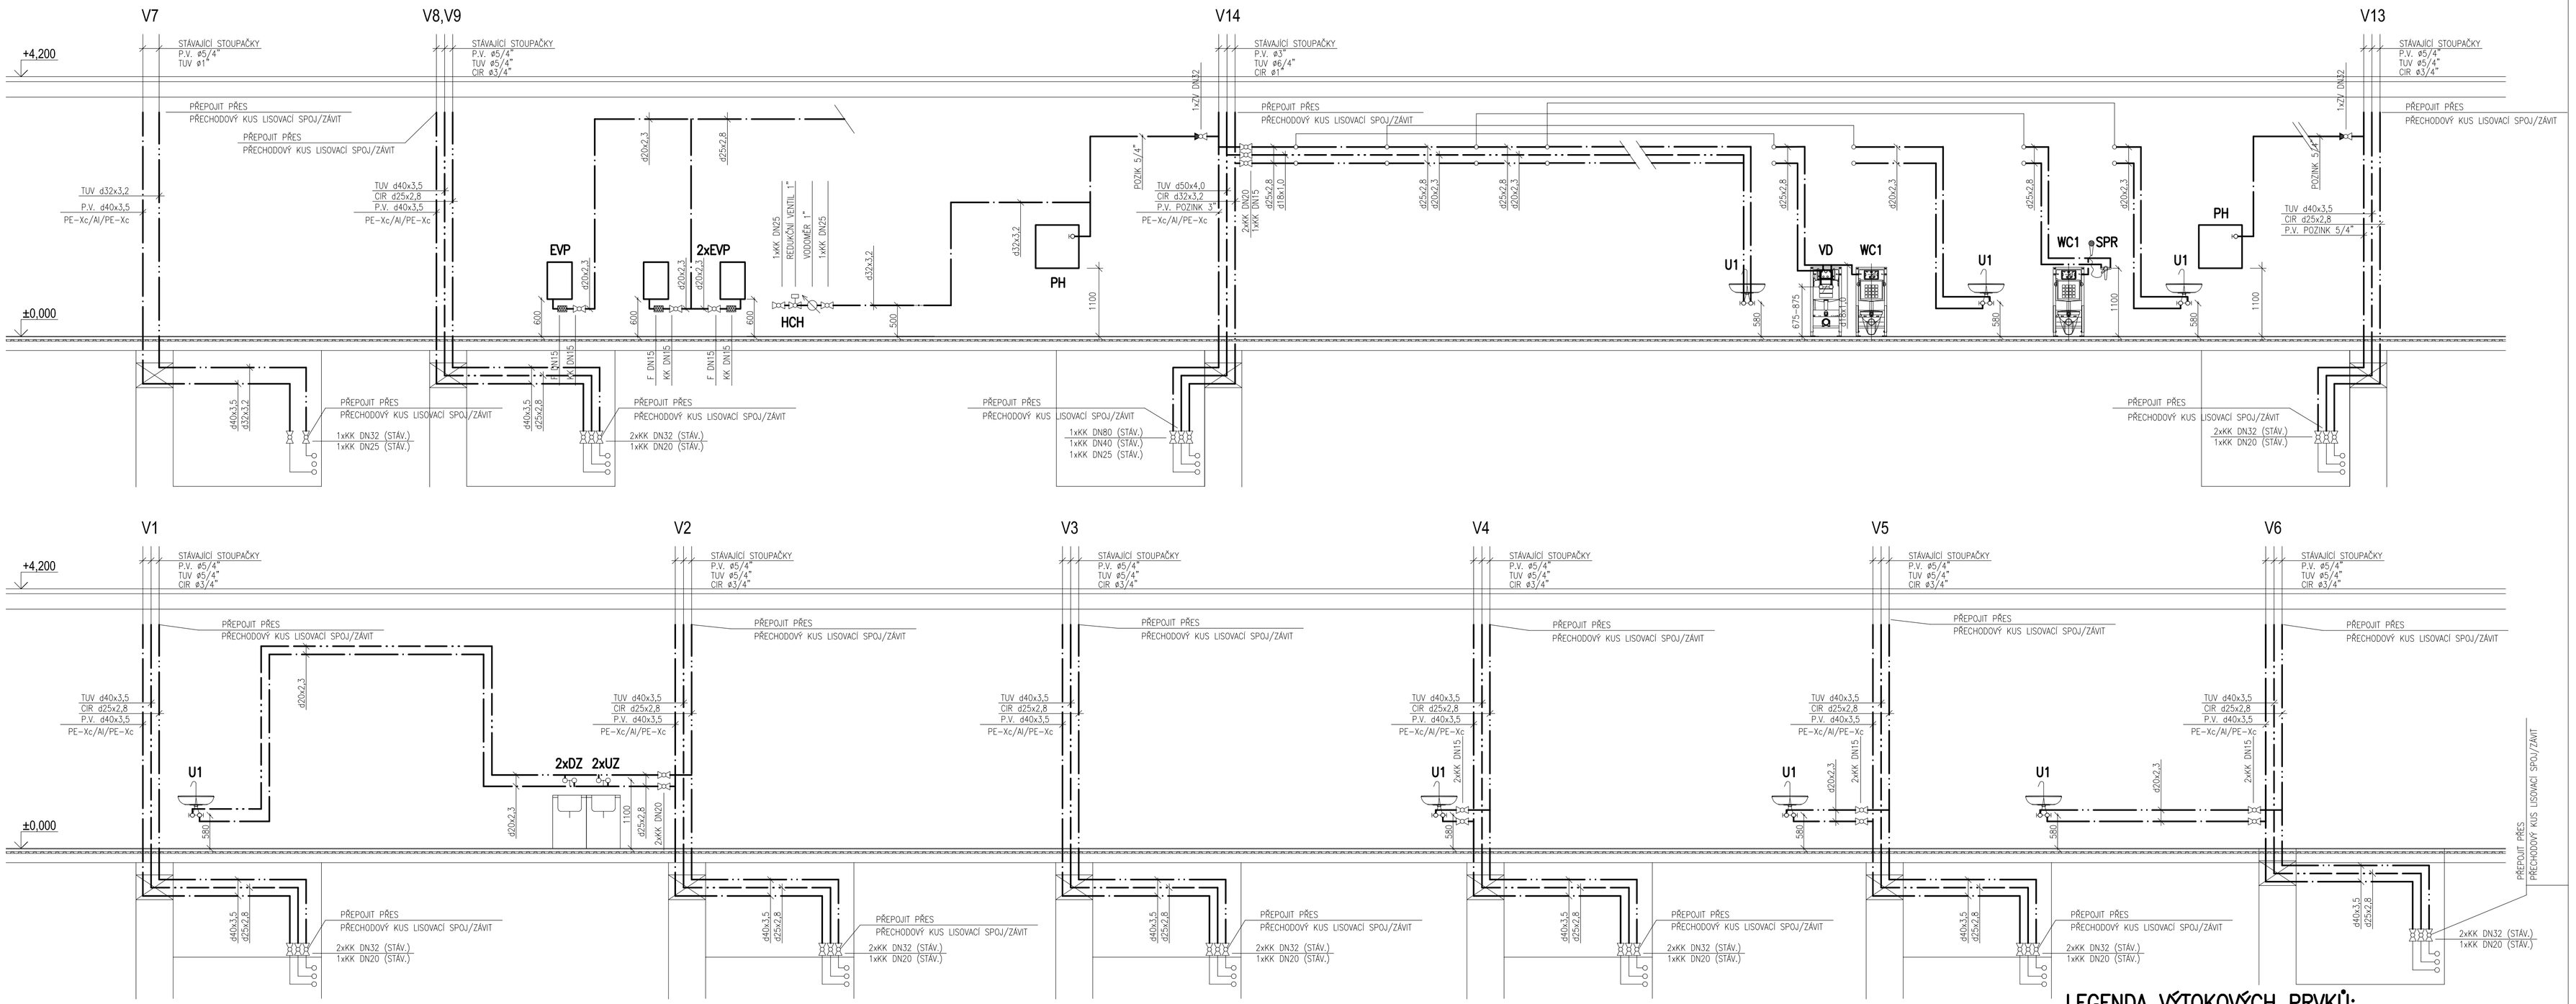

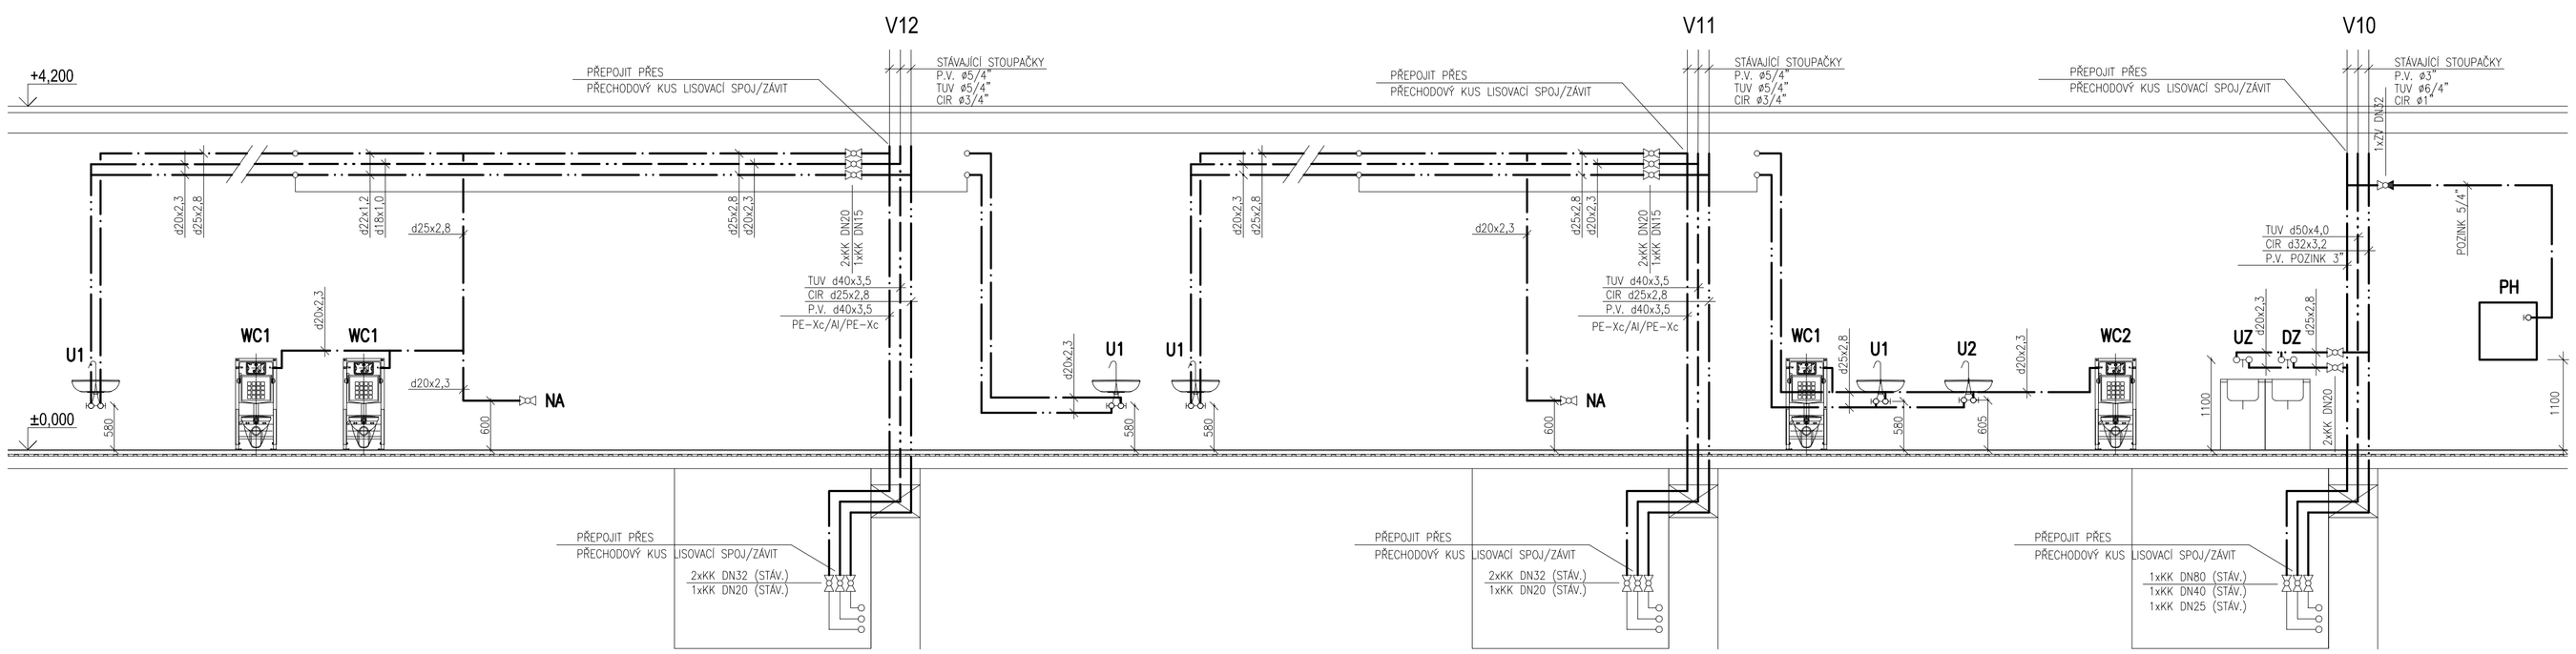

LEGENDA VÝTOKOVÝCH PRVKŮ:

U1	Umyvadlová stojánková jednopáková baterie, výška baterie 14,4 cm, těleso kov, povrchová úprava lesklý chrom Click kartuše Ø 40 mm s keramickými disky, integrovaný zásobník mazíva, omezovač teplé vody, flexibilní hadice G3/8, průtok 5 l/min.,
U2	Baterie bezpečnostní umyvadlová s výpustí, pro umyvadlo ZTP úprava lesklý chrom Click kartuše Ø 40 mm s keramickými disky, integrovaný zásobník mazíva, omezovač teplé vody, montáž zespodu – upevnění EASY FIX s centrovacím a těsnicím kroužkem flexibilní hadice G3/8, průtok 5 l/min.,
VD	Instalační prvek pro výlevku, 175 cm, se splachovací nádržkou pod omítku 12 cm, Ovládací tlačítko, pro 2 množství splachování
WC1	Montážní prvek pro závěsné WC, 112 cm, se splachovací nádržkou pod omítku 12 cm Ovládací tlačítko, pro 2 množství splachování
WC2	Montážní prvek pro závěsné WC, 112 cm, se splachovací nádržkou pod omítku 12 cm, bezbariérový, pro podpěry Ovládací tlačítko, pro 2 množství splachování
DZ,UZ	Umyvadlová bezpečnostní nástěnná baterie s prodlouženou pákou, těleso kov, povrchová úprava lesklý chrom, Click kartuše Ø 40 mm s keramickými disky, integrovaný zásobník mazíva, omezovač teplé vody flexibilní hadice G3/8, průtok 5 l/min, s odtokovou soupravou, roztež 150mm
NA	VÝVOD PITNÉ VODY PRO NÁPOJOVÝ AUTOMAT UKONČENÝ cca 600mm NAD PODLAHOU UKONČENÝ ROHOVÝM VENTILEM 1/2"X3/8"
SPR	SPRCHOVÁ NÁSTĚNNÁ SMĚŠOVACÍ BATERIE PÁKOVÁ, ROZTEČ 150 mm + SPRCHOVÝ KOMPLET (sprchová hadice, růžice a pohyblivý držák), integrovaný omezovač teplé vody s ECO funkcí CLICK kartuše pr. 47 mm s keramickými disky
NA	VÝVOD PITNÉ VODY PRO NÁPOJOVÝ AUTOMAT UKONČENÝ cca 600mm NAD PODLAHOU UKONČENÝ ROHOVÝM VENTILEM 1/2"X3/8"
PH	POŽÁRNÍ HYDRANT NEREZOVÉ PROSKLENÉ DVÍŘKA S TVAROVÉ STÁLOU HADICÍ, DVÍŘKA PLNÁ, ROZMĚR 650x650x285mm, 25/30 (průměr hadice 25mm, délka hadice 30m)

±0,000 = 263,200 m n.m.

Revize	Vypracoval	Popis revize	Datum

LT PROJEKT
PROJEKTOVÁNÍ ZDRAVOTNICKÉ VÝSTAVBY

Hlavní inženýr projektu:
ING. JAN KOCMÁNEK

Vedoucí projektant zakázky:
ING. VÁCLAV KŘEPELKA

Investor:
AMEDIS, spol s r.o.
Bobkova 786/4, 198 00 Praha 9
Tel: +420 281 918 191
www.amedis.cz

Profese:	Zpracovatel dílu:		Autorizace:
ZTI	EP Rožnov, a.s. Boženy Němcové 1720, 756 61 Rožnov pod Radhoštěm Tel: +420 571 664 305 E-mail: l.ondruch@eproznov.cz		
Odpovědný projektant:	Vypracoval:	Kontroloval:	
LUKÁŠ ONDRUCH	LUKÁŠ ONDRUCH	ING. PETR TIEFENBACH	

Akce:	**FAKULTNÍ NEMOCNICE OLOMOUC OBMĚNA LINEÁRNÍCH URYCHLOVAČŮ V BUDOVĚ H**	Zakázkové číslo: 57 - 2020	Paré:
		Datum: 03 - 2021	
		Stupeň: DSP + DPS	
Objekt: BUDOVA H2	SO 01	Formát: 8 A4	
Obsah:	**SCHÉMA ROZVODU VODY I**	Měřítko: **1:50**	Číslo výkresu: **D.1.01.4a-106**

LEGENDA POTRUBÍ:

- PITNÁ VODA
- TEPLÁ UŽITKOVÁ VODA
- CIRKULACE TUV