


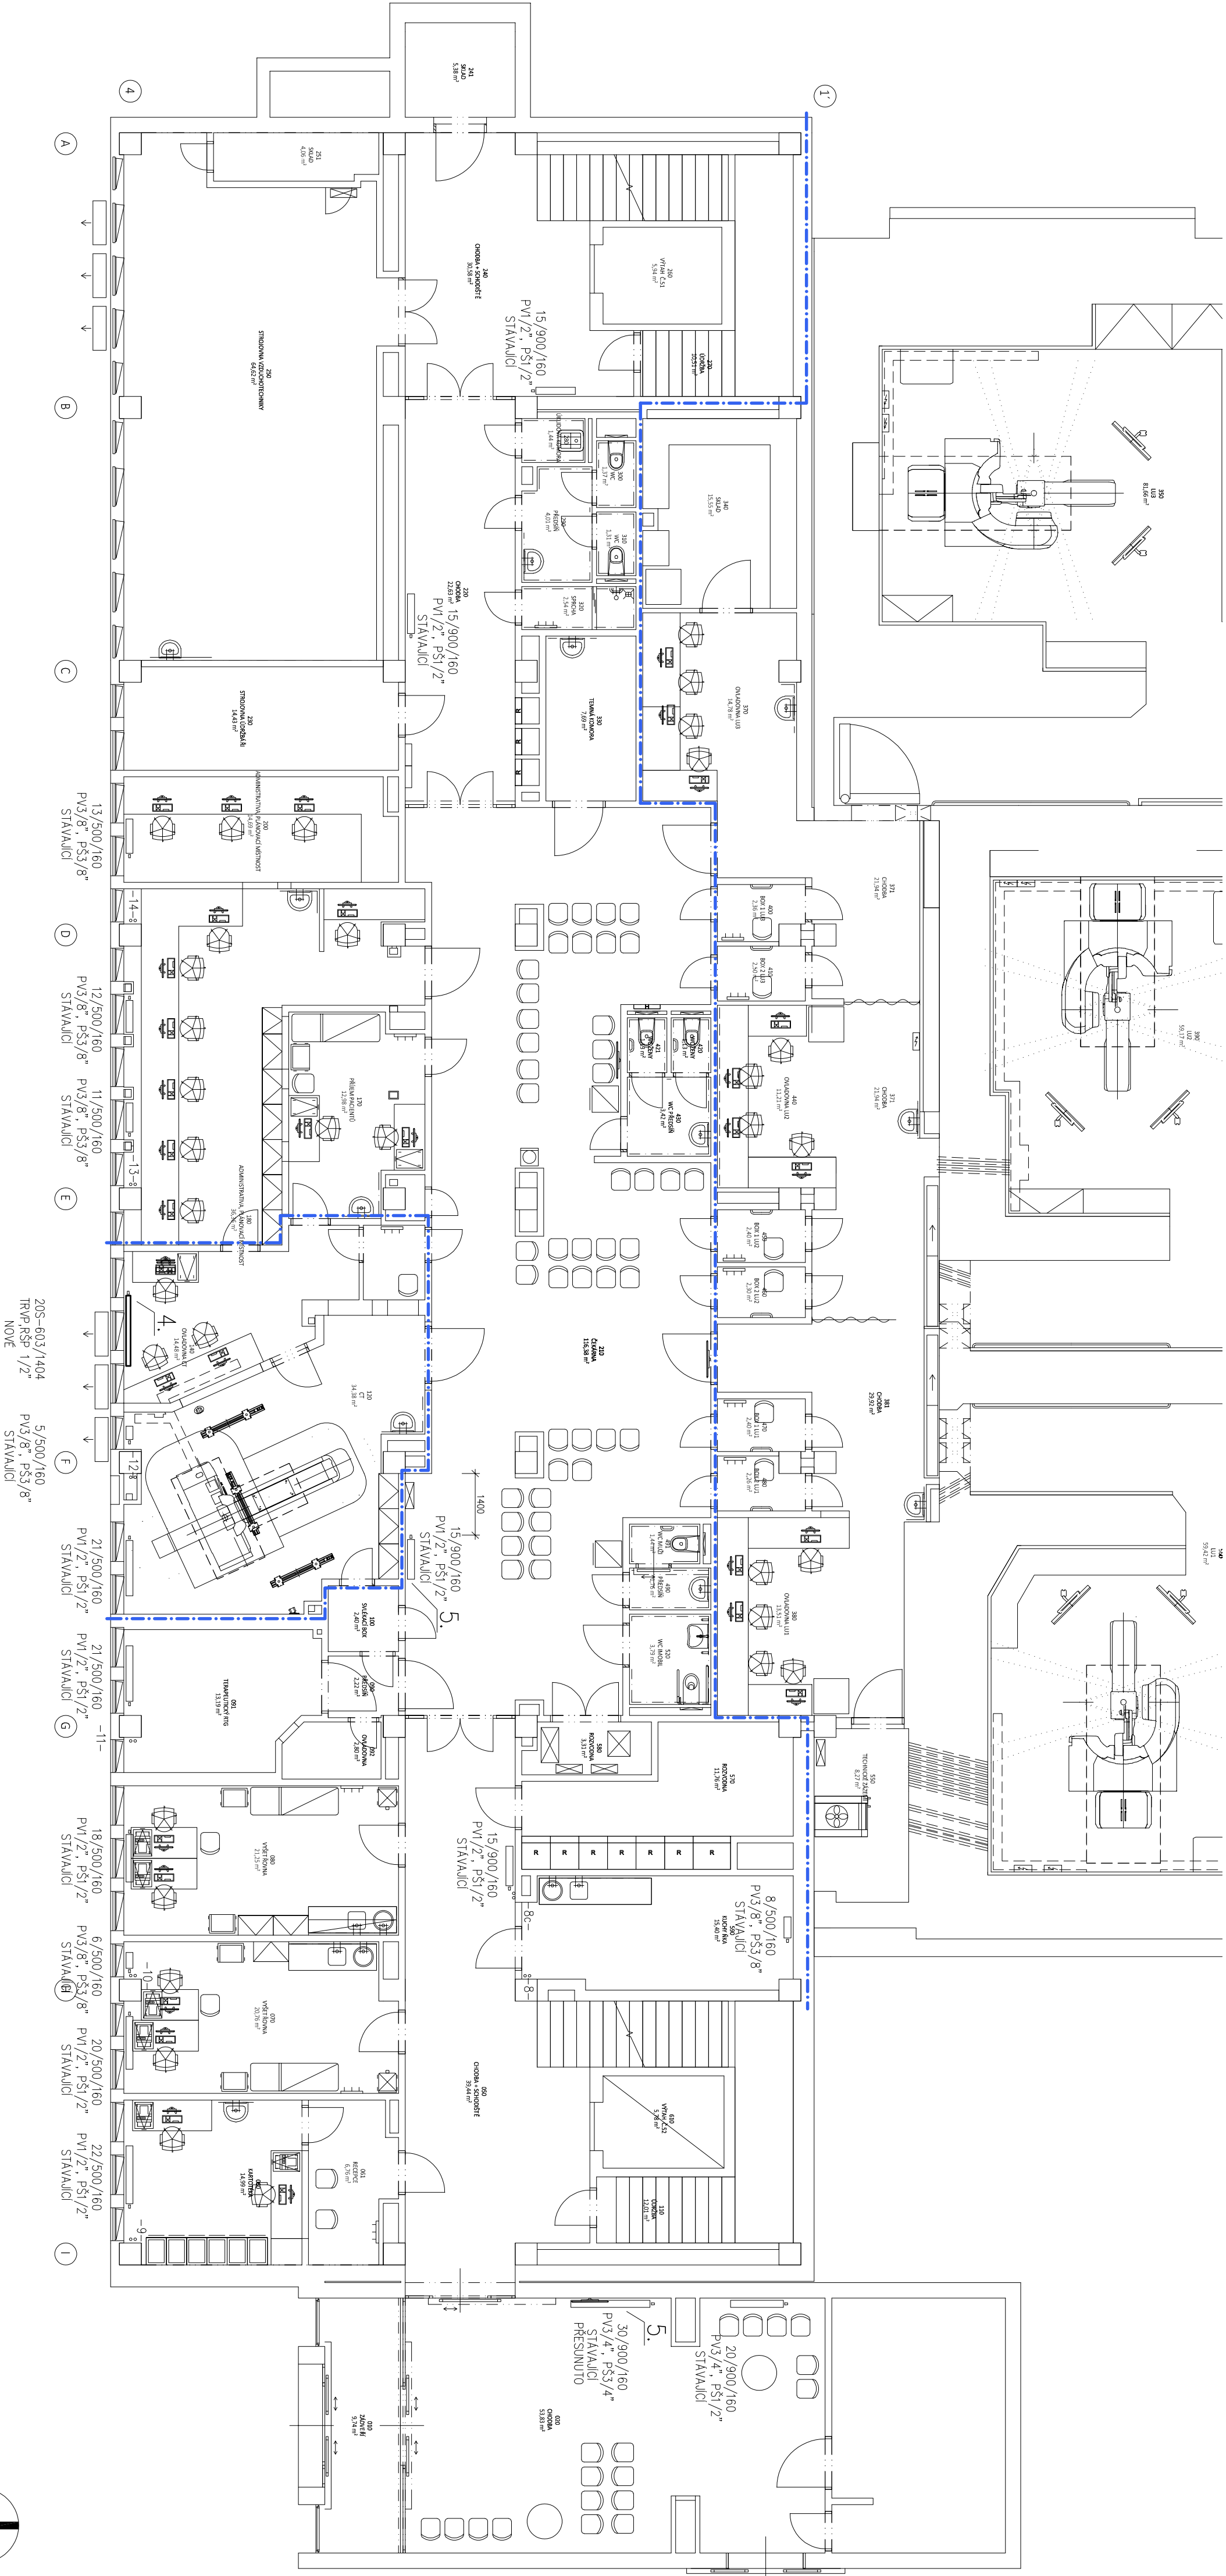

POZNÁMKA

1. ZKRESELEN STAVAJÍCÍHO STAVU PROBEHLU DLE PROHLÍDKY NA MÍSTĚ A DLE DOKUMENTACE Z ROKU 1982. SKUTEČNÉ UMÍSTĚNÍ STUPAČÍHO A PŘÍPOJOVACÍHO POTRUBÍ SE MŮŽE LIŠIT OD SKUTEČNOSTI, Z DŮVODU VEDENÍ VE STAVEBNÍCH KONSTRUKCÍCH.
2. OTOPNÉ TĚLESO DEMONTOVAT VČETNĚ PŘÍPOJOVACÍCH ARMATUR A PŘÍPOJOVACÍHO POTRUBÍ. TO BUDE UKONČENO KOUSEK OD STUPAČÍHO POTRUBÍ A ZASLEPENO.
3. OTOPNÉ TĚLESO DEMONTOVAT VČETNĚ PŘÍPOJOVACÍCH ARMATUR A PŘÍPOJOVACÍHO POTRUBÍ. PŘÍPOJOVACÍ POTRUBÍ BUDE UKONČENO IHNED ZA OTOPNÝM TĚLESEM A BUDE NÁPOJENO NOVĚ OTOPNÉ TĚLESO.
4. NOVĚ OTOPNÉ TĚLESO V HYGIENICKÉM PROVEDENÍ, NÁPOJIT NA PŘÍPOJOVACÍ POTRUBÍ PO DEMONTOVÁNÍM ČLÁNKOVÉHO TĚLESE 20/500/160, NA STUPAČÍ POTRUBÍ ČÍSLO –13–.
5. OTOPNÉ TĚLESO POSUNUTO (ZKRAČENO PŘÍPOJOVACÍ POTRUBÍ) SMĚREM OD DVEŘÍ, KONZOLY NA ZDI PŘEVRTÁNY.

LEGENDA OTOPNÝCH TĚLES

- POČET ČLÁNKŮ
ROZTEČ PŘÍPOJENÍ (mm), 500 NEBO 900
HLOUBKA (mm)
XX/X00/160
STÁVAJÍCÍ–PONECHAT
ČLÁNKOVÉ LITINOVÉ OTOPNÉ TĚLESO-STÁVAJÍCÍ

- POČET DESEK/TVP
VÝŠKA (mm)
DEĚKA (mm)
20S–603/1404
BOČNÍ PŘÍPOJENÍ
TRVP, RSP 1/2"

DESKOVÉ OTOPNÉ TĚLESO DO PROSTŘEDÍ S VYSOKÝM POŽADAVKÝM NA HYGIENU A ČISTOTU, S HLADKOU ČELNÍ DESKOU, S BOČNÍM PŘÍPOJENÍM.

LEGENDA VENTILŮ OTOPNÝCH TĚLES

- PV REGULÁČNÍ VENTIL, PŘÍMÝ–STÁVAJÍCÍ
PŠ ŠROUBENÍ RADIAČNÍHO PŘÍMÉ–STÁVAJÍCÍ
TRVP TERMOSTATICKÝ VENTIL S AFC TECHNOLOGIÍ,
PŘÍMÉ PROVEDENÍ, VČETNĚ TERMOSTATICKÉ HLAVICE
RŠP RADIAČNÍHO ŠROUBENÍ UZAVÍRAČI A REGULÁČNÍ S VYPOLŠTĚNÍM
A REPRODUKOVATELNÝM PŘEDNASTAVENÍM, PŘÍMÉ PROVEDENÍ

±0,000 = 263,200 m n.m.

Revize	Vypracoval	Popis revize	Datum

LT PROJEKT PROJEKTOVÁNÍ ZBRANOVANÉ VĚŠNIN Ing. Jan Kocmánek Vedoucí projektant zakázky: Ing. Václav Krepekla		Hlavní inženýr projektu: Ing. Jan Kocmánek Vedoucí projektant zakázky: Ing. Václav Krepekla	
Projedat: ÚT Odpovědný projektant: Ing. Radek Buchta		Zpracovatel dluh: EP Rožňov, a.s. Boženy Němcové 1720, 766 61 Rožňov pod Radhoštěm Tel. +420 571 664 255 E-mail: r.buchta@eproznoy.cz	
Vypracoval: Ing. Radek Buchta		Kontroloval: Ing. Petr Tífenbach	
Akce: FAKULTNÍ NEMOCNICE OLOMOUC OBMĚNA LINEÁRNÍCH URYCHLOVAČŮ V BUDOVĚ H		Zakázkové číslo: 57 - 2020 Datum: 03/2021 Stupeň: DSP + DPS Formát: 6 A4	

Obsah:		Měřítko:	
Objekt: BUDOVA H2		1:100	
PŮDORYS 1.NP UT - NOVÝ STAV		Číslo výkresu:	
		D.1.01.4b-101	