


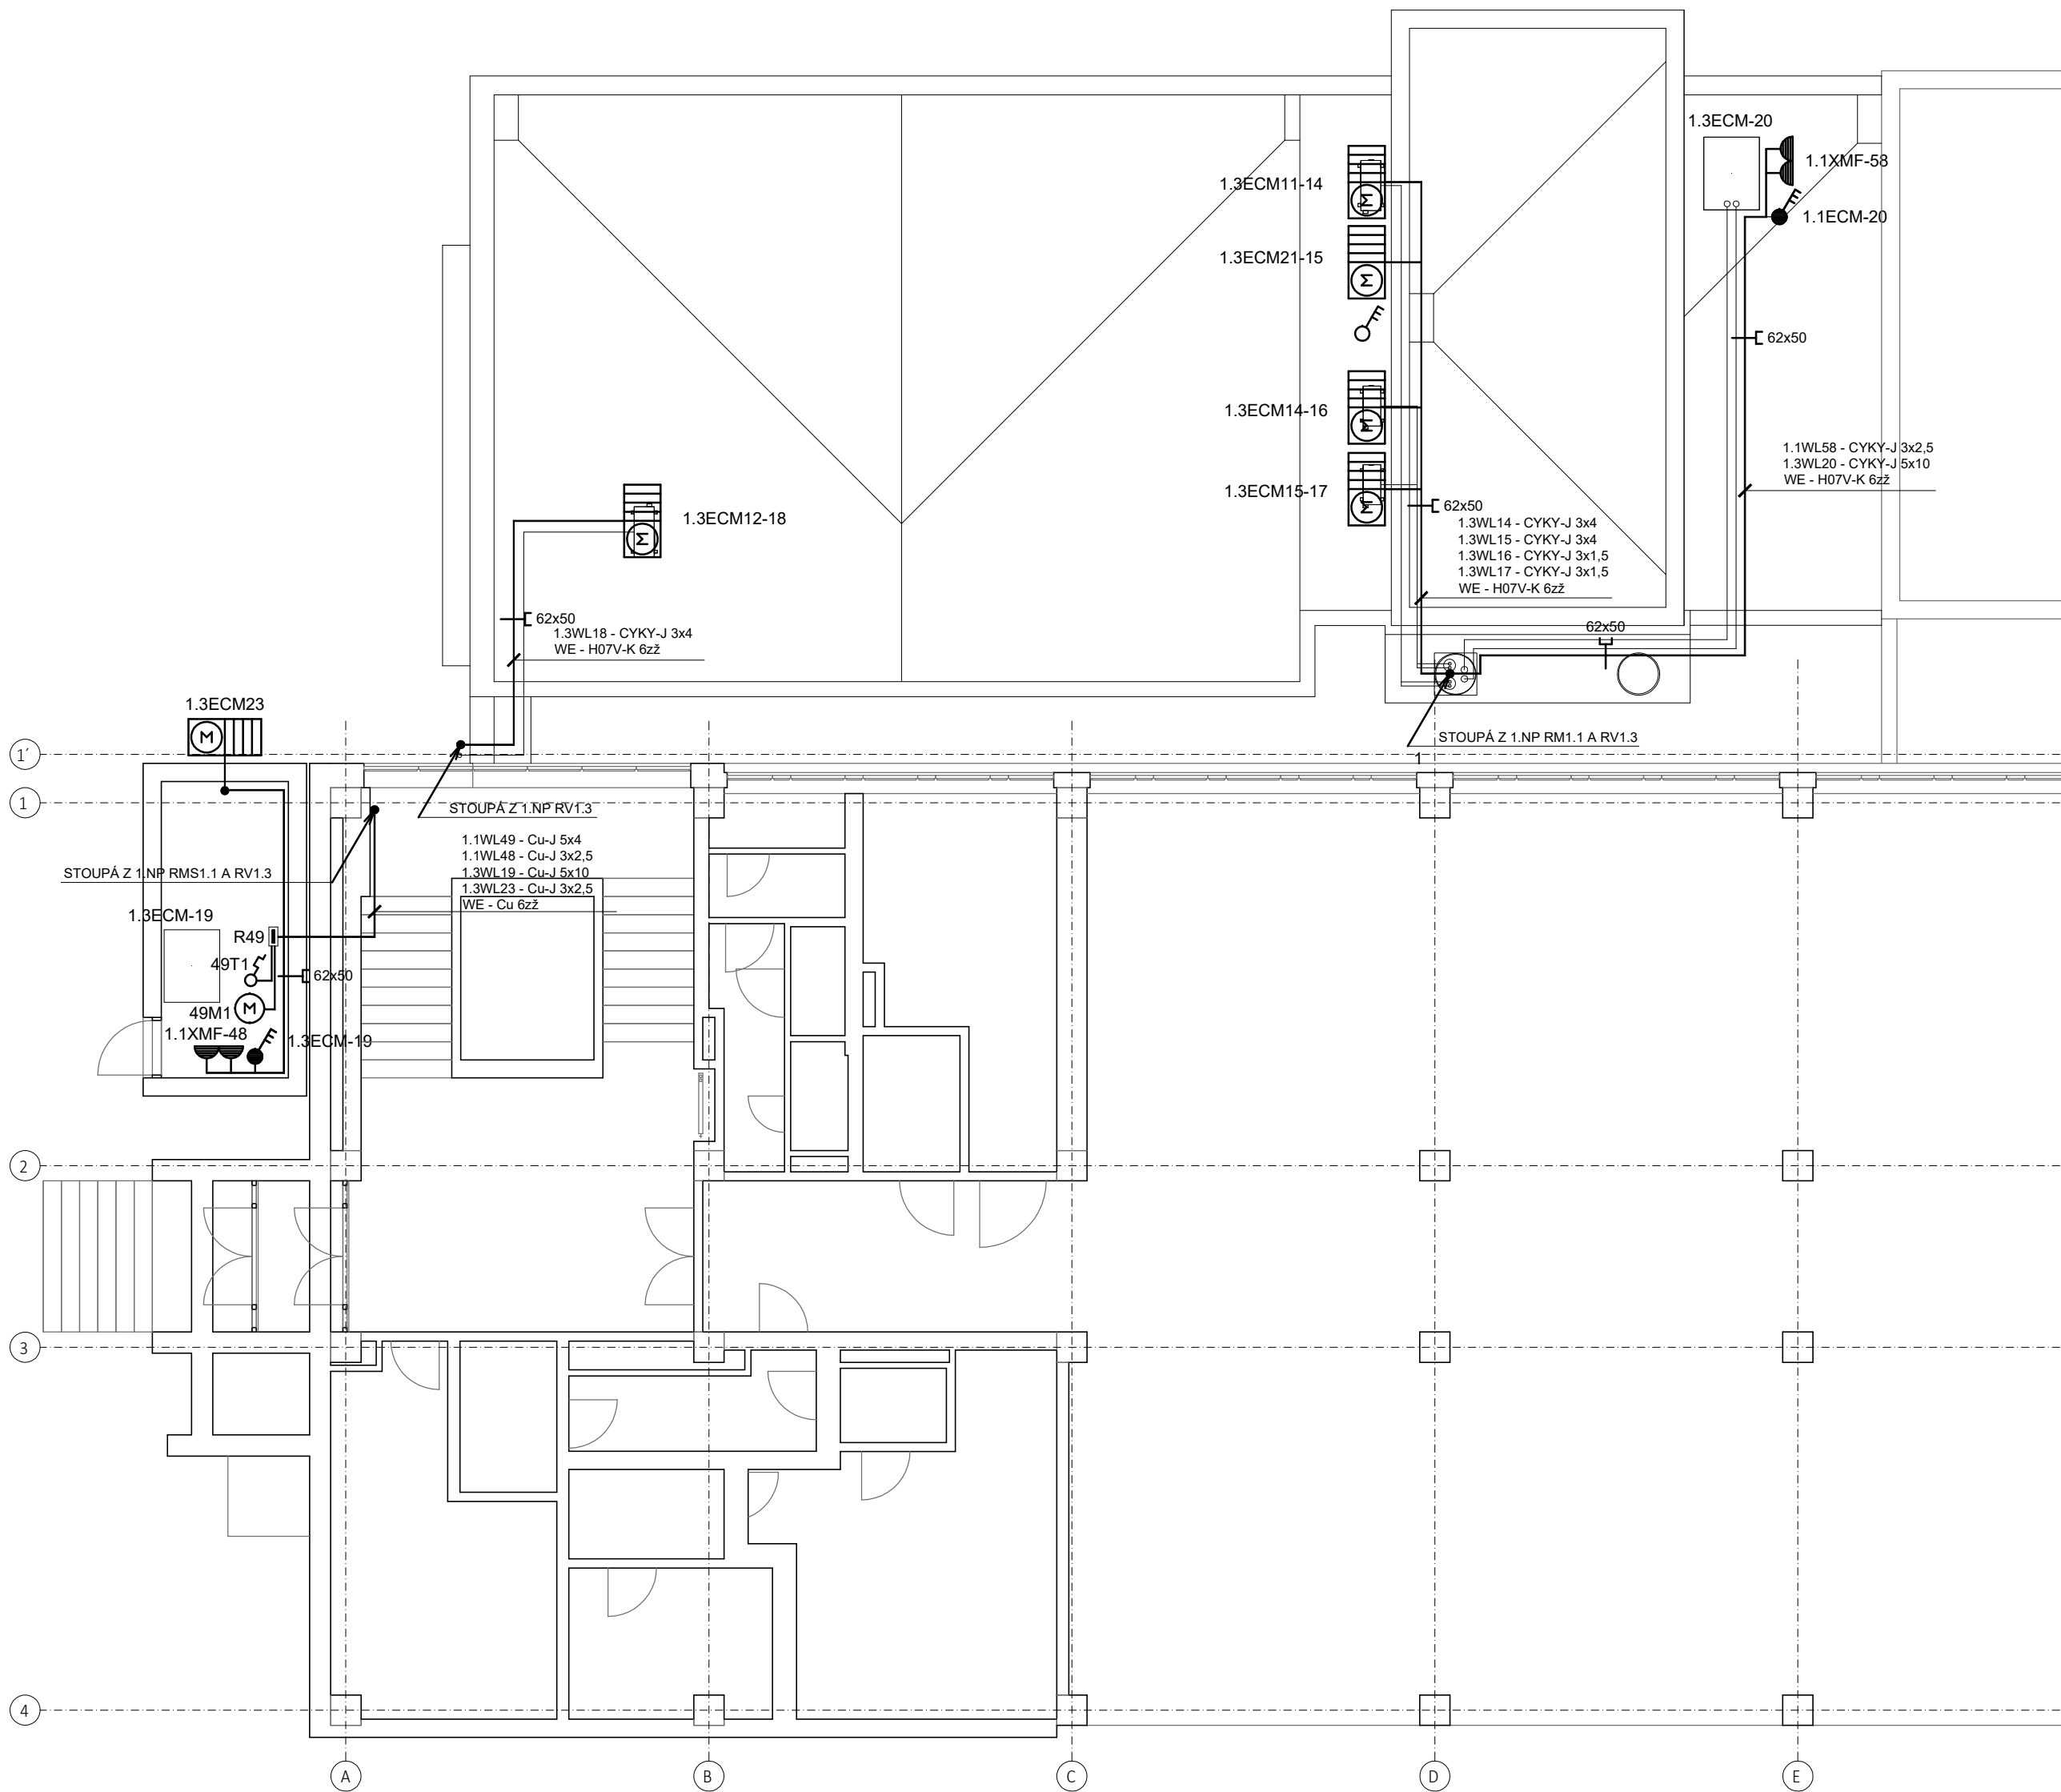

LEGENDA:

- XMF - ZÁSUVKA 2P+PE, 230V, IP44, B. BÍLÁ - OBVOD MDO
- ECM - SERVISNÍ SPÍNAČ 3P, 400V/32A, IP65 - OBVOD MDO
- ECM - SERVISNÍ SPÍNAČ 3P, 400V/63A, IP65 - OBVOD MDO
- ECMZ - VENKOVNÍ KLIMATIZAČNÍ JEDNOTKA (dodávka VZT) - OBVOD MDO
- ECM - CHLADÍČÍ JEDNOTKA PRO LU (dodávka zdravotnické technologie) - OBVOD MDO
- HLAVNÍ KABELOVÁ TRASA V OCELOPECHOVÉM KABELOVÉM

ROZVODNÁ SOUSTAVA : MDO, DO - 3NPE AC 50Hz 400/230V / TN-S

OCHRANNÁ OPATŘENÍ DLE ČSN 33 2000-4-41 ed.3 A ČSN 33 2000-7-710 :

- OCHRANA ZÁKLADNÍ PŘED DOTYKEM ŽIVÝCH ČÁSTÍ : - IZOLACÍ
- PŘEPÁŽKAMI A KRYTY
- OCHRANA PŘI PORUŠE PŘED DOTYKEM NEŽIVÝCH ČÁSTÍ : NORMÁLNÍ - AUTOMATICKÝM ODPOJENÍM OD ZDROJE
- DOPLNĚNÁ - OCHRANNÝM UZEMNĚNÍM
- DOPLNĚNÁ - OCHRANNÝM POSPOJOVÁNÍM
- DOPLNĚNÁ - PROUDOVÝM CHRÁNIČEM
- DOPLNĚNÁ - DOPLŇUJÍCÍM OCHRANNÝM POSPOJOVÁNÍM

VNĚJŠÍ VLIVY DLE ČSN 33 2000-5-51 ed.3 : VIZ PROTOKOL O URČENÍ VNĚJŠÍCH VLIVŮ č. 01/2021 ČSN 33 2130 ed. 3: UMÝVACÍ PROSTORY

±0,000 = 263,200 m n.m.

Revize	Vypracoval	Popis revize	Datum
--------	------------	--------------	-------

LT PROJEKT PROJEKTOVÁNÍ ZDRAVOTNICKÉ VÝSTAVBY		Hlavní inženýr projektu: ING. JAN KOČMÁNEK Vedoucí projektant zakázky: ING. VÁCLAV KŘEPELKA	Investor: AMEDIS, spol s r.o. Bobkova 786/4, 198 00 Praha 9 Tel: +420 281 918 191 www.amedis.cz		
Profese: EL	Zpracovatel dílu: EP Rožnov, a.s. Boženy Němcové 1720, 756 61 Rožnov pod Radhoštěm Tel: +420 571 664 224 E-mail: b.sulak@eproznov.cz		Autorizace:		
Odpovědný projektant:	Vypracoval:	Kontroloval:			
ING. BOHUSLAV ŠULÁK	ING. BOHUSLAV ŠULÁK	ING. BOHUSLAV ŠULÁK			
Akce: FAKULTNÍ NEMOCNICE OLOMOUC OBMĚNA LINEÁRNÍCH URYCHLOVAČŮ V BUDOVĚ H			Zakázkové číslo:	57 - 2020	Paré:
			Datum:	11 - 2021	
			Stupeň:	DSPS	
Objekt:	BUDOVA H2	SO 01	Formát:	4 A4	
Obsah: PŮDORYS 2.NP - SILNOPROUDÉ ROZVODY			Měřítko:	Číslo výkresu:	
			1:100	D.1.01.4c-102	