



Revize	Vypracoval	Popis revize	Datum

 PROJEKTOVÁNÍ ZDRAVOTNICKÉ VÝSTAVBY	Hlavní inženýr projektu: ING. JAN KOČMÁNEK	Investor: AMEDIS, spol s r.o. Bobkova 786/4, 198 00 Praha 9 Tel: +420 281 918 191 www.amedis.cz
	Vedoucí projektant zakázky: ING. VÁCLAV KŘEPELKA	


Profese: EL	Zpracovatel dílu: EP Rožnov, a.s. Boženy Němcové 1720, 756 61 Rožnov pod Radhoštěm Tel: +420 571 664 224 E-mail: b.sulak@eproznov.cz		Autorizace:
Odpovědný projektant:	Vypracoval:	Kontroloval:	
ING. BOHUSLAV ŠULÁK	ING. BOHUSLAV ŠULÁK	ING. BOHUSLAV ŠULÁK	


Akce: FAKULTNÍ NEMOCNICE OLOMOUC OBMĚNA LINEÁRNÍCH URYCHLOVAČŮ V BUDOVĚ H	Zakázkové číslo: 57 - 2020		Paré:
	Datum: 11 - 2021		
	Stupeň: DSPS		
Objekt: BUDOVA H2	SO 01	Formát: 7 A4	
Obsah: DOPLNĚNÍ ROZVADĚČE RH1	Měřítko: -	Číslo výkresu: D.1.01.4c-103	

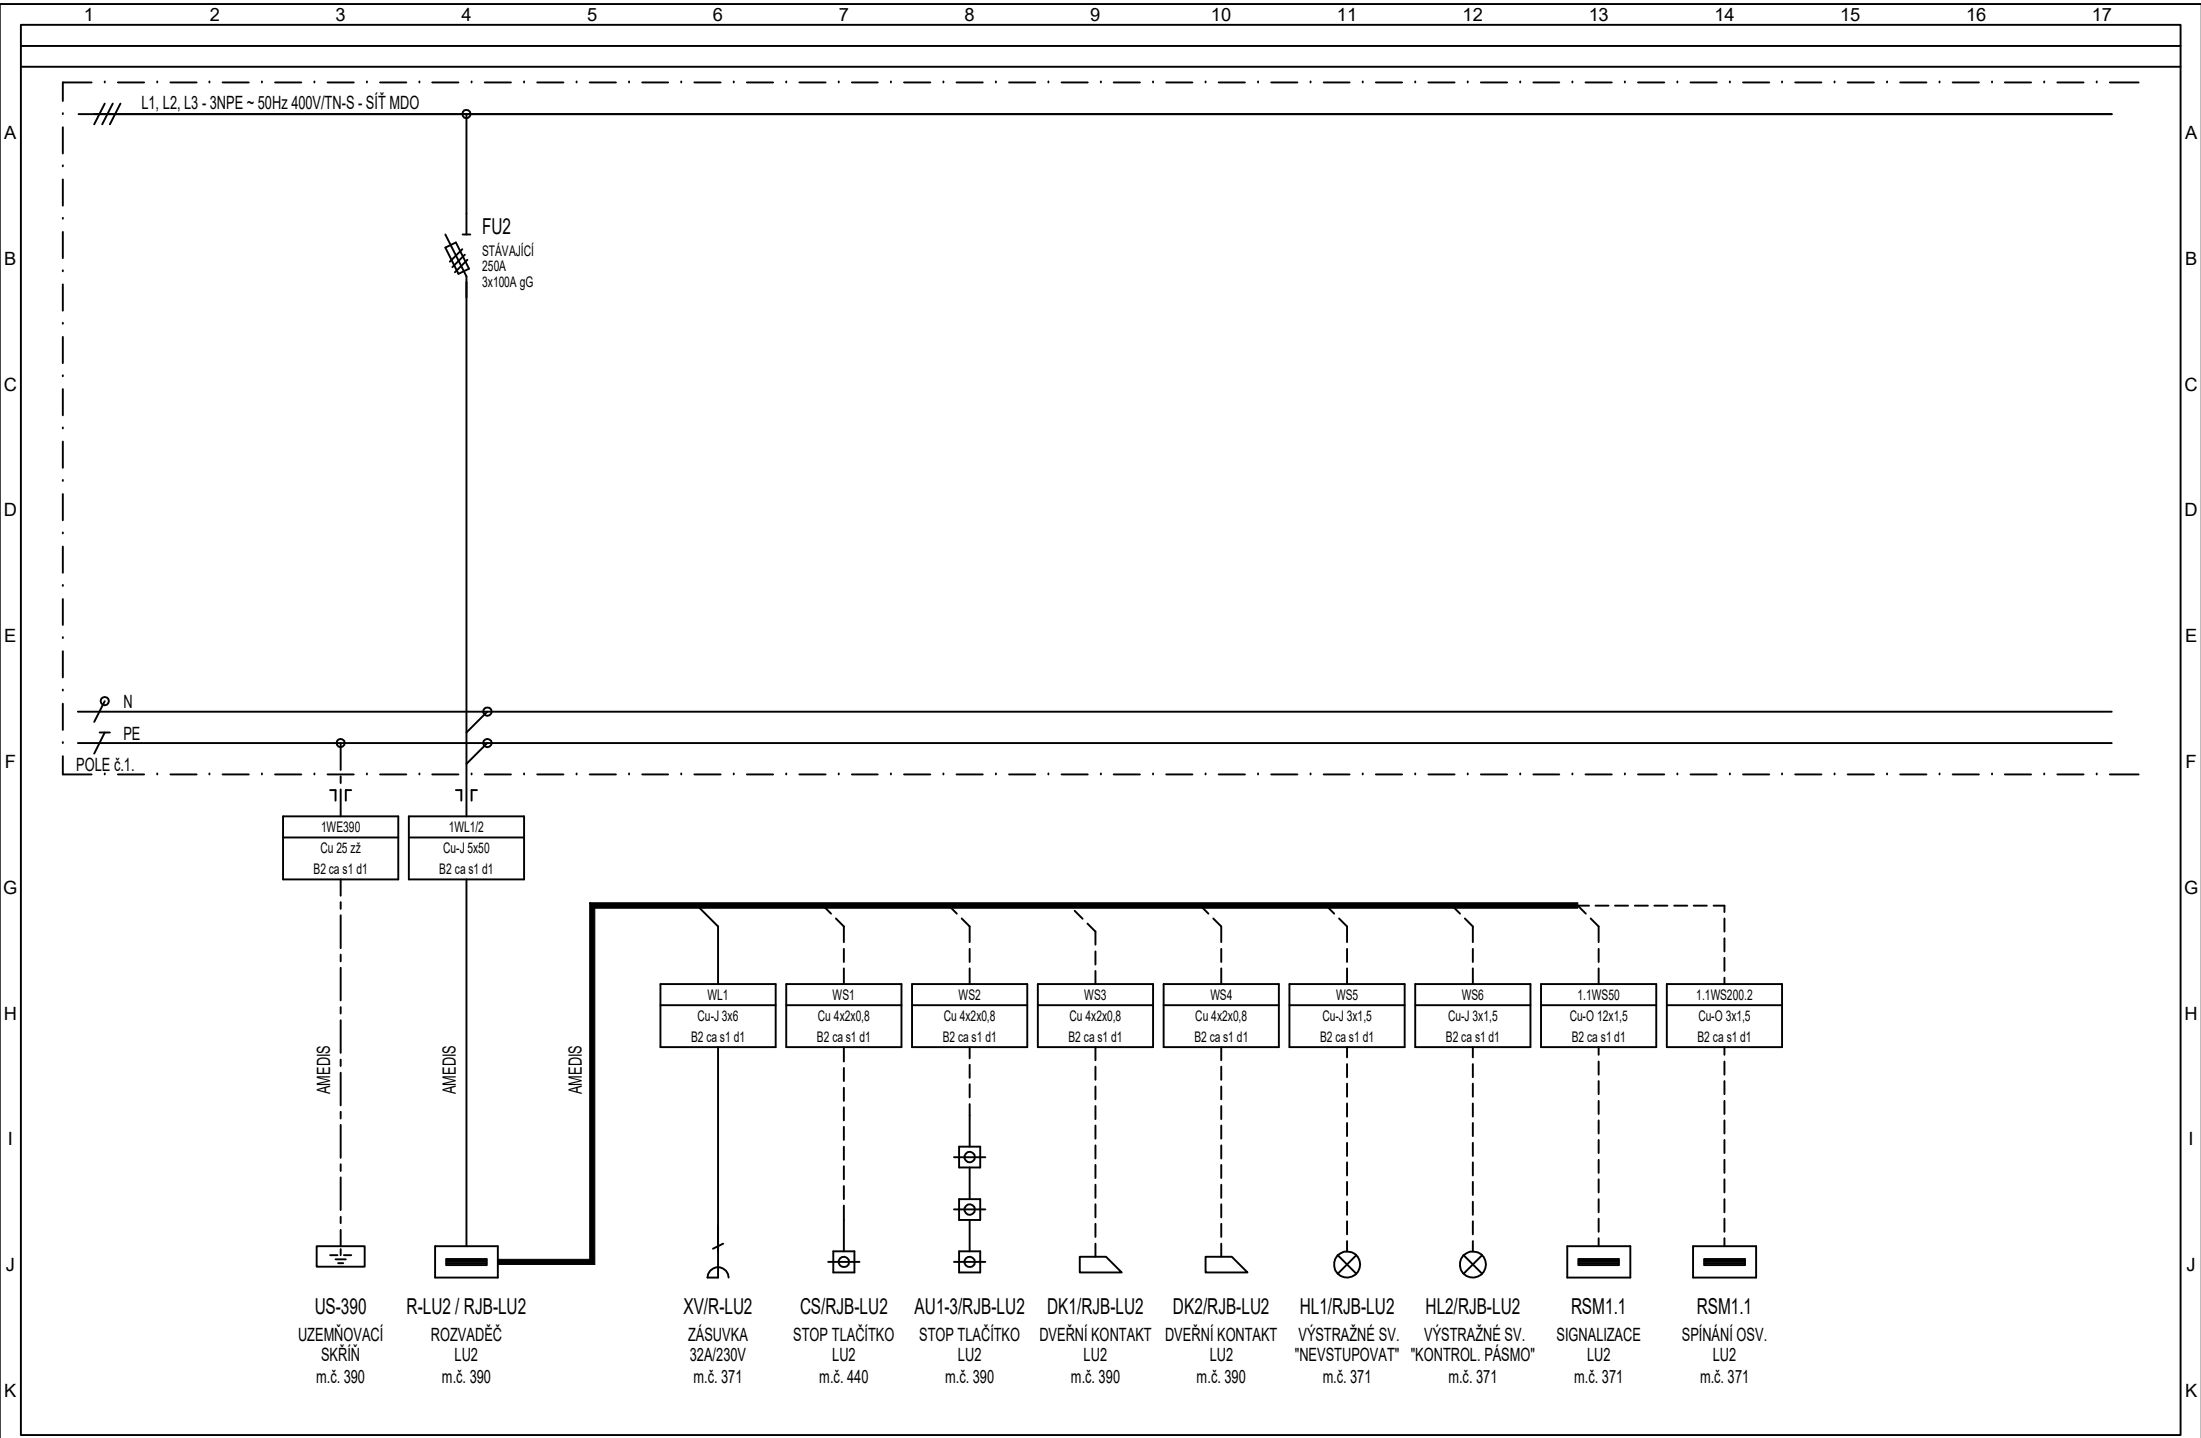

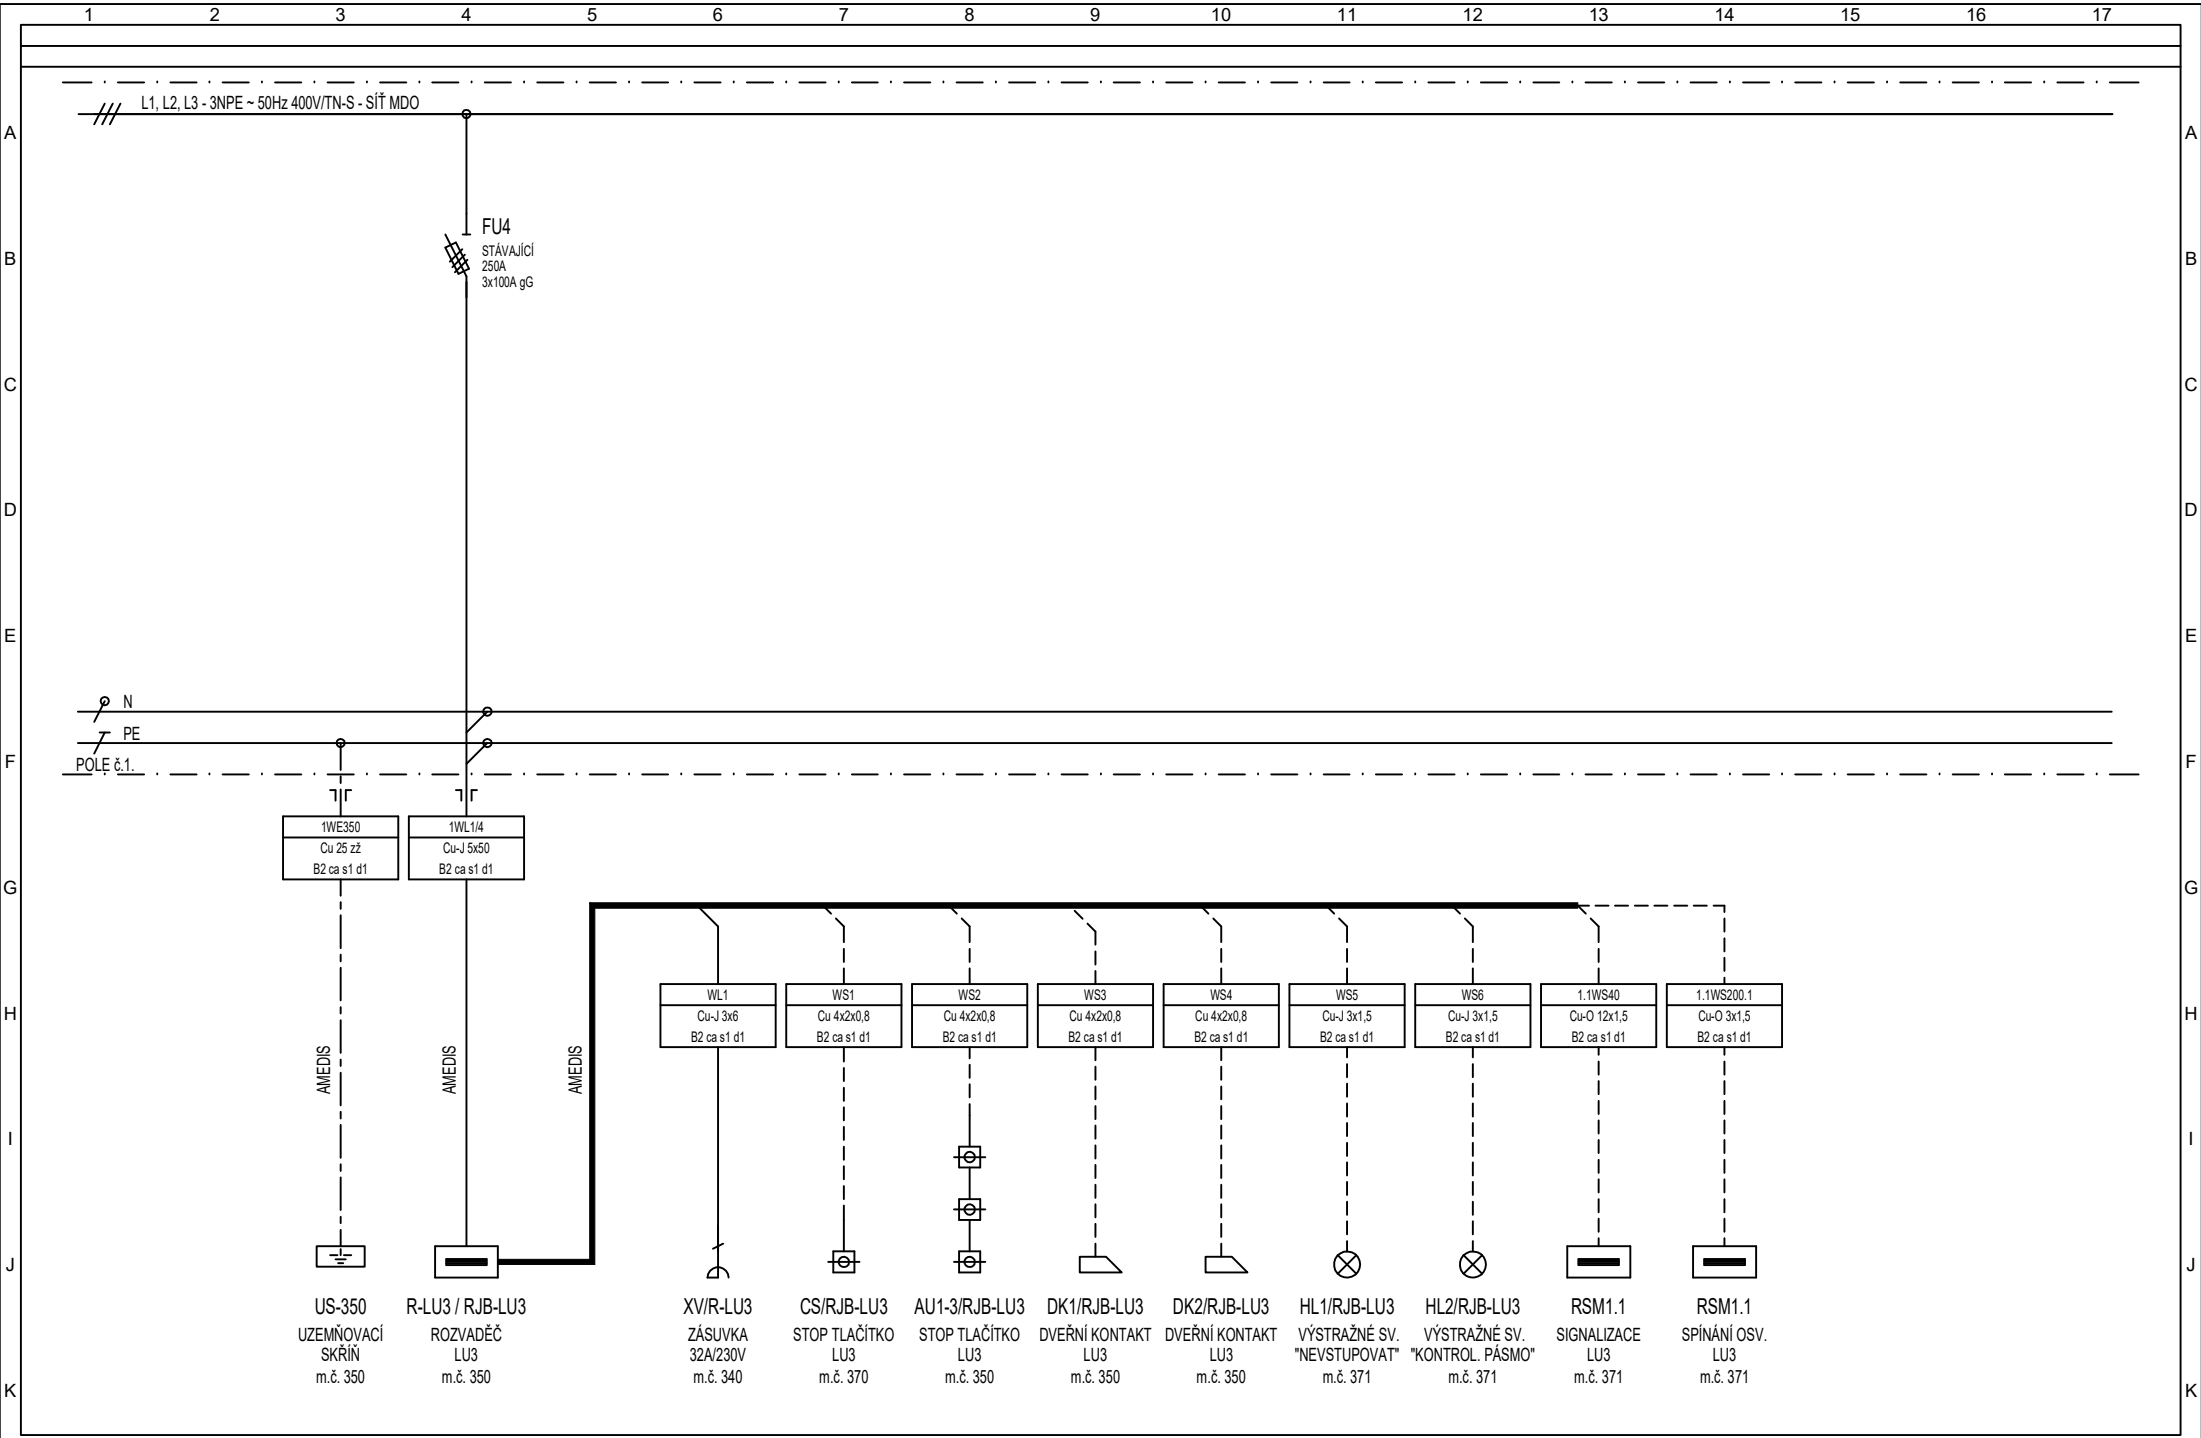


1		2		3		4		5		6		7		8		9		10		11		12		13		14		15		16		17	
Vypracoval: Ing. Šulák				AKCE: FN Olomouc Výměna lineárních urychlovačů v objektu H 										Investor: FN Olomouc								Zak.číslo: K20323018				A.K.:				Listů: 6			
Kontroloval: Ing. Šulák														Obsah: DOPLNĚNÍ ROZVADĚČE RH1								Změna/Datum:				V.č.:				List:			
Datum : 11-2021																						D.1.01.4c Silnoproudá elektrotechnika								Měřítka:			

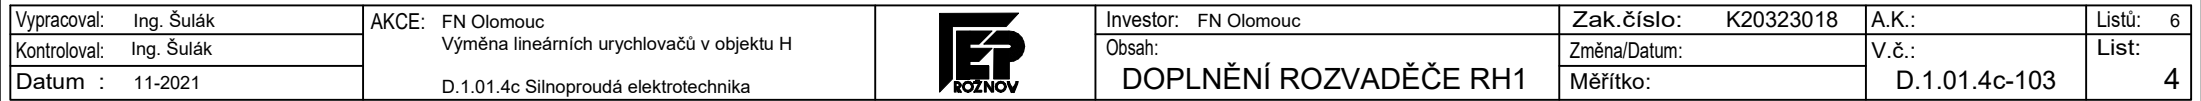

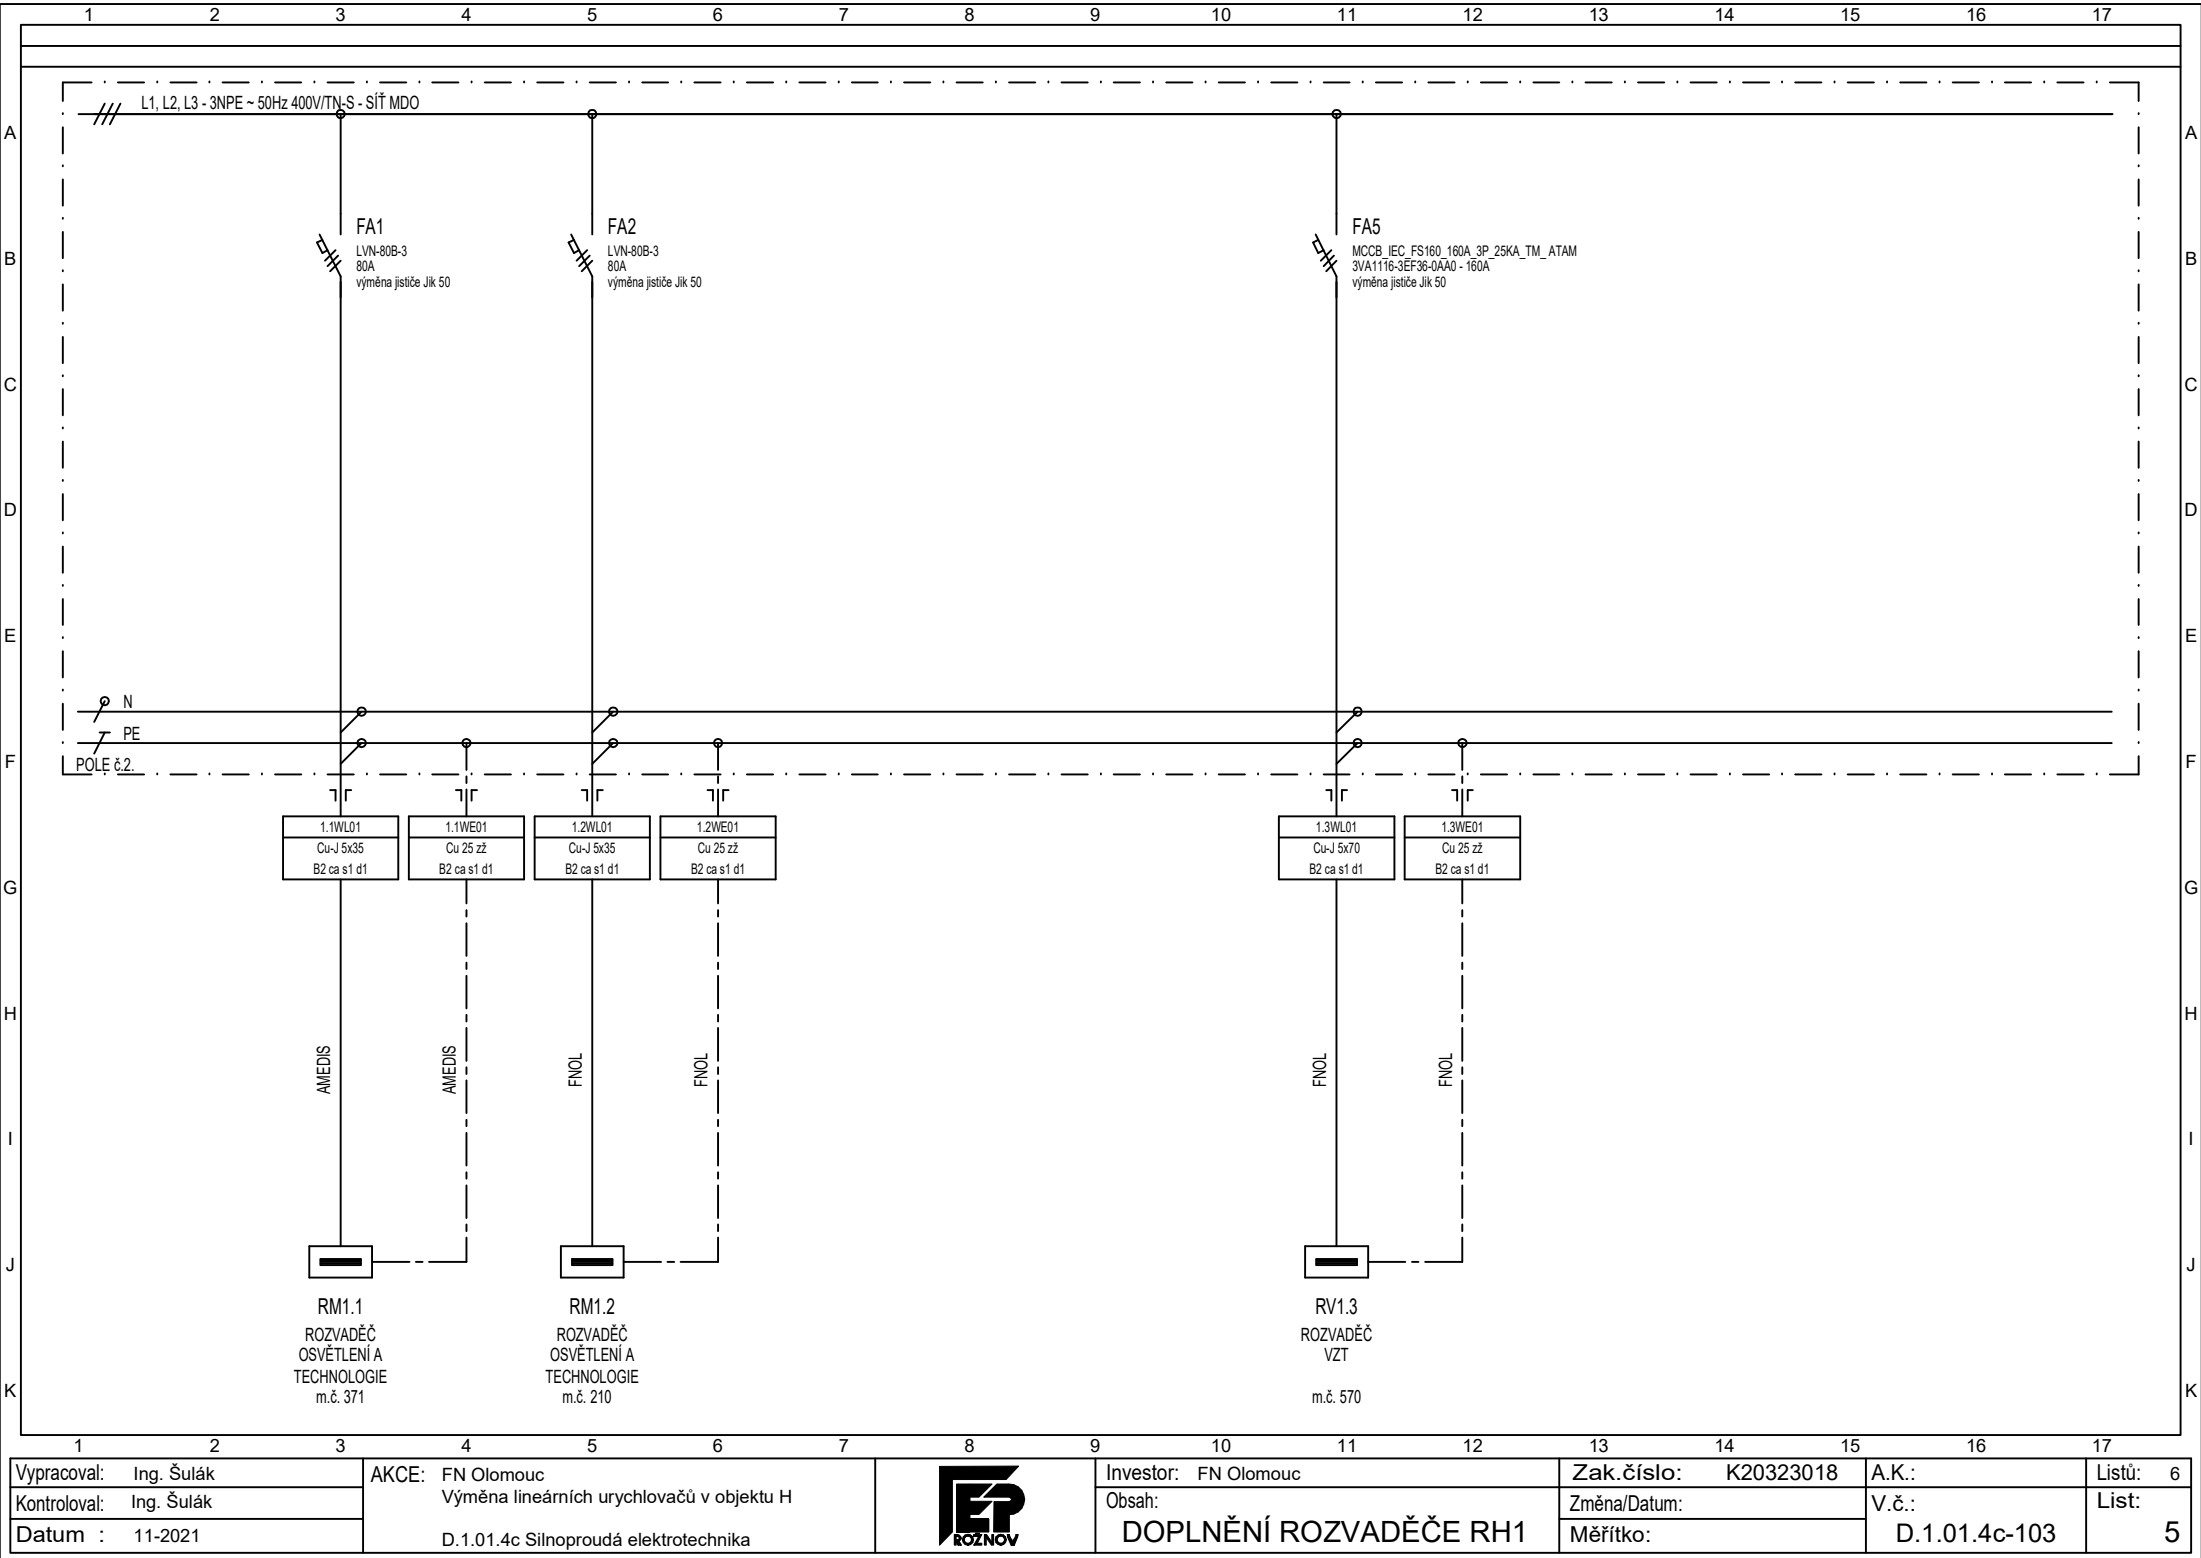

Vypracoval: Ing. Šulák	AKCE: FN Olomouc Výměna lineárních urychlovačů v objektu H D.1.01.4c Silnoproudá elektrotechnika		Investor: FN Olomouc	Zak.číslo: K20323018	A.K.:	Listů: 6
Kontroloval: Ing. Šulák			Obsah:	Změna/Datum:	V.č.:	List:
Datum : 11-2021			DOPLNĚNÍ ROZVADĚČE RH1	Měřítko:	D.1.01.4c-103	5

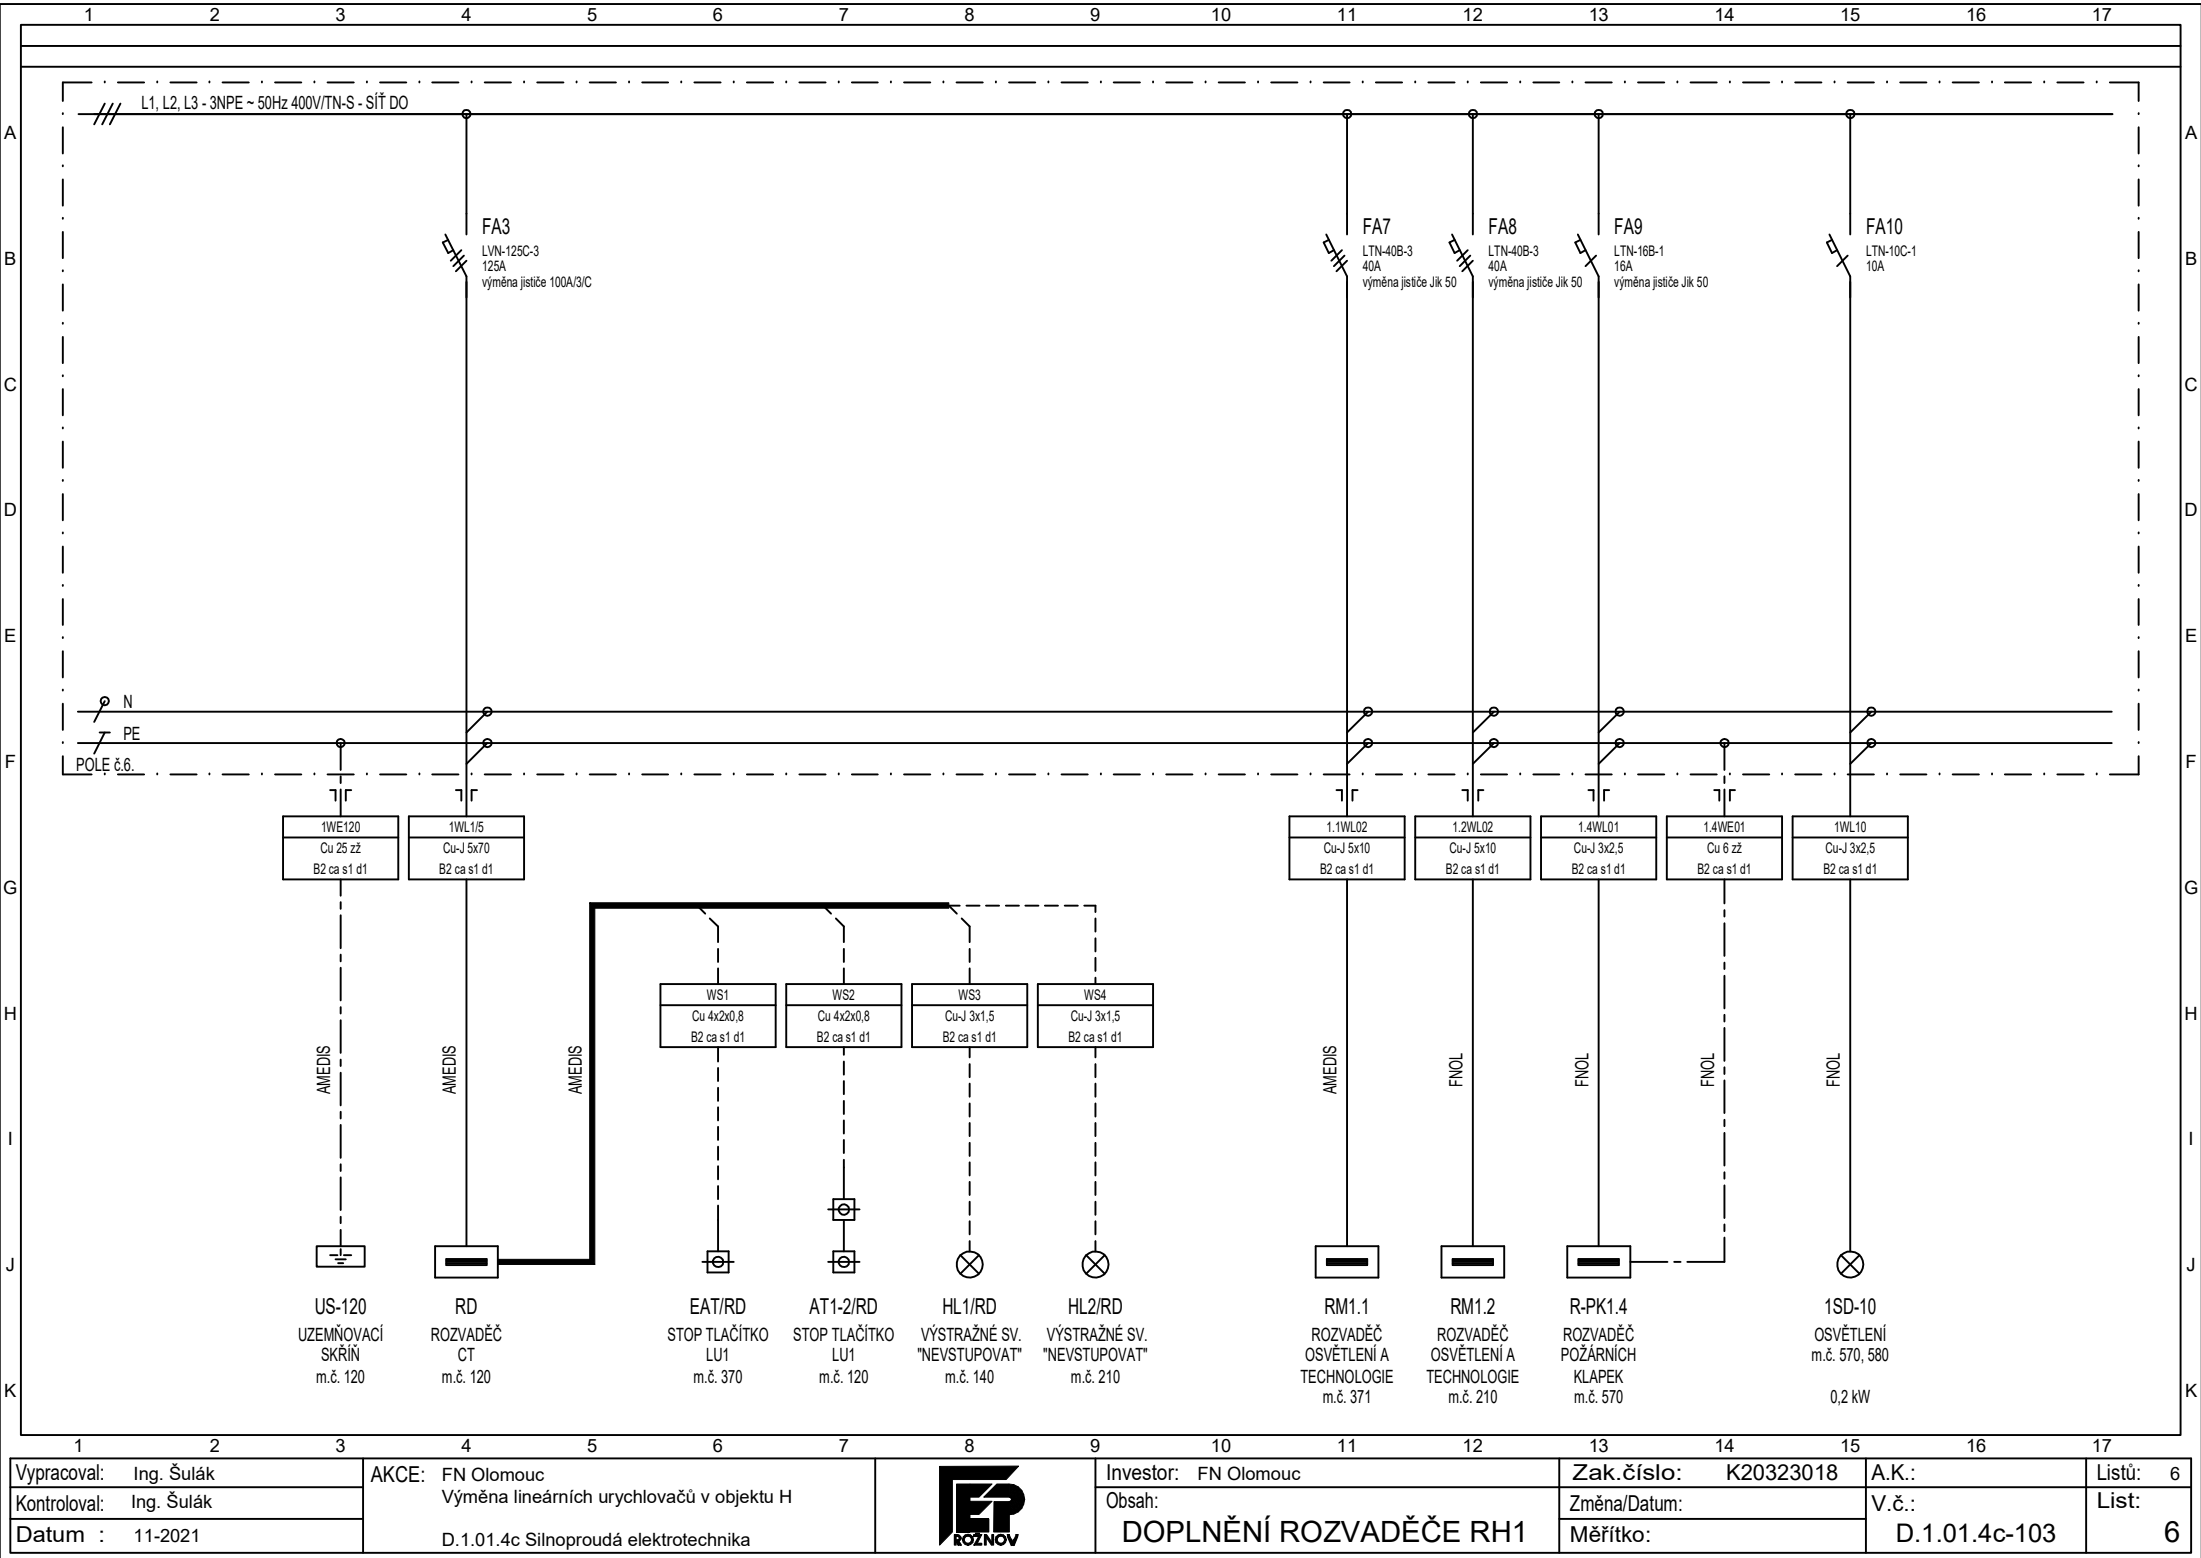

Vypracoval: Ing. Šulák	AKCE: FN Olomouc Výměna lineárních urychlovačů v objektu H D.1.01.4c Silnoproudá elektrotechnika		Investor: FN Olomouc	Zak.číslo: K20323018	A.K.:	Listů: 6
Kontroloval: Ing. Šulák			Obsah:	Změna/Datum:	V.č.:	List:
Datum : 11-2021			DOPLNĚNÍ ROZVADĚČE RH1	Měřítko:	D.1.01.4c-103	6