


Revize	Vypracoval	Popis revize	Datum

 PROJEKTOVÁNÍ ZDRAVOTNICKÉ VÝSTAVBY	Hlavní inženýr projektu: ING. JAN KOČMÁNEK Vedoucí projektant zakázky: ING. VÁCLAV KŘEPELKA	Investor: AMEDIS, spol s r.o. Bobkova 786/4, 198 00 Praha 9 Tel: +420 281 918 191 www.amedis.cz
---	--	--

Profese: EL	Zpracovatel dílu: EP Rožnov, a.s. Boženy Němcové 1720, 756 61 Rožnov pod Radhoštěm Tel: +420 571 664 224 E-mail: b.sulak@eproznov.cz		Autorizace:
Odpovědný projektant:	Vypracoval:	Kontroloval:	
ING. BOHUSLAV ŠULÁK	ING. BOHUSLAV ŠULÁK	ING. BOHUSLAV ŠULÁK	

Akce:	FAKULTNÍ NEMOCNICE OLOMOUC OBMĚNA LINEÁRNÍCH URYCHLOVAČŮ V BUDOVĚ H	Zakázkové číslo:		57 - 2020	Paré:
		Datum:		11 - 2021	
		Stupeň:		DSPS	
Objekt:	BUDOVA H2	SO 01	Formát:		25 A4
Obsah:	ROZVADĚČ RSM1.1		Měřítko:	-	Číslo výkresu: D.1.01.4c-104

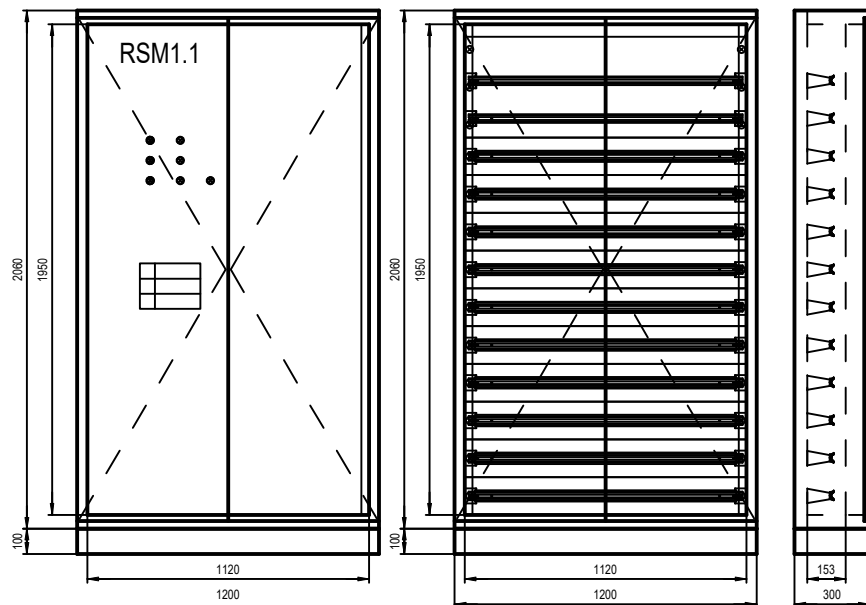

ROZVADĚČ RSM1.1

DRUH ROZVADĚČE	: OCELOPLECHOVÝ SKŘÍŇOVÝ
ROZMĚRY	: 1200 x 2160 x 300 (Š x V x HL)
ZKRATOVÁ ODOLNOST	: I _{ks} = 10 kA
KRYTÍ	: IP30/20
PŘÍVOD	: SHORA
VÝVODY	: NAHORU
BARVA	: RAL 7035, ŠEDÁ

HLAVNÍ PŘÍVOD	ZÁLOŽNÍ PŘÍVOD
MDO+DO	DO
: Pi = 52 kW	Pi = 1,5 kW
: β = 0,5	β = 0,5
: Pp = 26 kW	Pp = 0,8 kW
: In = 125A	In = 63A

INSTALOVANÝ VÝKON
VZÁJEMNÁ SOUDOBOST
SOUDOBY PŘÍKON
JMENOVITÝ PROUD

BEZPEČNOSTNÍ TABULKY :

POZOR, ELEKTRICKÉ ZAŘÍZENÍ
HLAVNÍ VYPÍNAČ
VYPNI V NEBEZPEČÍ
NEHAS VODOU ANI PĚNOVÝMI PŘÍSTROJI

DŮLEŽITÉ UPOZORĚNÍ:

PŘÍSTROJE INSTALOVAT ODDĚLENĚ DLE FUNKČNÍCH CELKŮ A V KAŽDÉ SKUPINĚ PONECHAT
PROSTOROVOU REZERVU PRO DODATEČNOU MONTÁŽ PŘÍSTROJŮ DANÉ SKUPINY.
PŘÍSTROJE A OBVODY PRO ROZVODY MDO A DO BUDOU PROSTOROVĚ ODDĚLENY, ZŘETELNĚ POPSÁNY A
BAREVNĚ VYZNAČENY.

ROZVODNÁ SOUSTAVA : MDO, DO - 3NPE AC 50Hz 400/230V / TN-S

OCHRANNÁ OPATŘENÍ DLE ČSN 33 2000-4-41 ed.3 A ČSN 33 2000-7-710 :


OCHRANA ZÁKLADNÍ PŘED DOTYKEM ŽIVÝCH ČÁSTÍ :	- IZOLACÍ - PŘEPÁŽKAMI A KRYTY
OCHRANA PŘI PORUŠE PŘED DOTYKEM NEŽIVÝCH ČÁSTÍ :	NORMÁLNÍ - AUTOMATICKÝM ODPOJENÍM OD ZDROJE DOPLNĚNÁ - PROUDOVÝM CHRÁNIČEM DOPLNĚNÁ - DOPLŇUJÍCÍM OCHRANNÝM POSPOJOVÁNÍM

VNĚJŠÍ VLVY DLE ČSN 33 2000-5-51 ed.3 :


VIZ PROTOKOL O URČENÍ VNĚJŠÍCH VLVŮ č. 01/2021

Vypracoval: Ing. Šulák	AKCE: FN Olomouc	Investor: FN Olomouc	Zak. číslo: K20323016	A.K.:	Listů: 25
Kontroloval: Ing. Šulák	Výměna lineárních urychlovačů v objektu H	Obsah:	Změna/Datum:	V.č.:	List:
Datum : 11/2021	D.1.01.4c Silnoproudá elektrotechnika	ROZVADĚČ RSM1.1	Měřítko:	D.1.01.4c-104	2




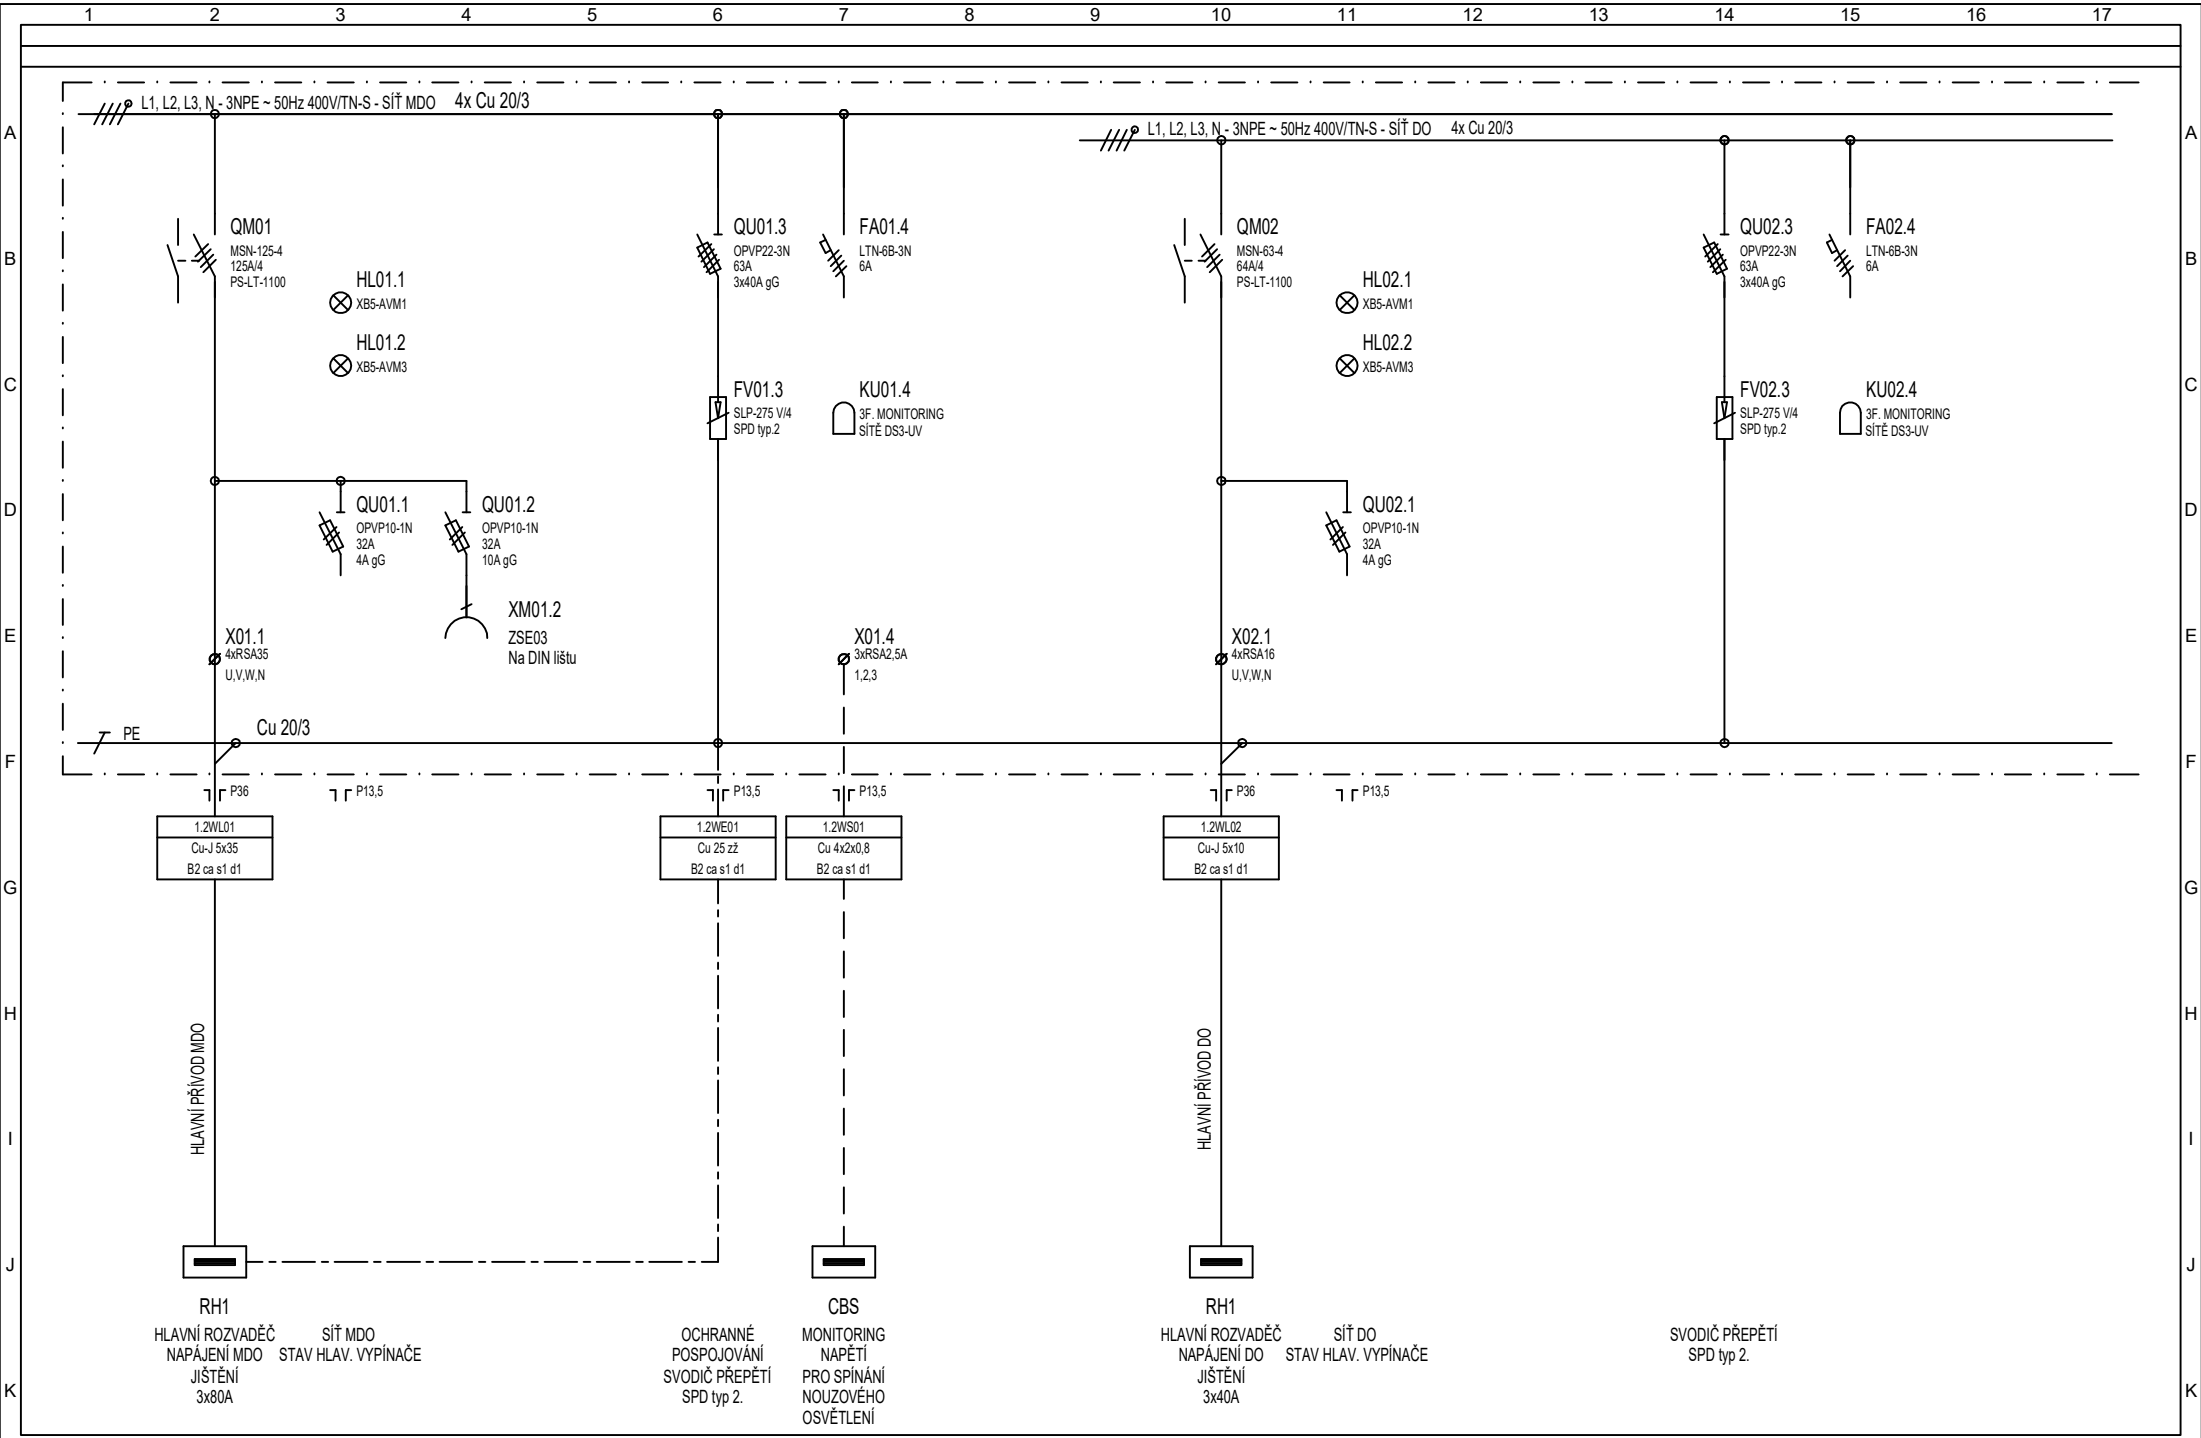


Vypracoval: Ing. Šulák	AKCE: FN Olomouc Výměna lineárních urychlovačů v objektu H D.1.01.4c Silnoproudá elektrotechnika		Investor: FN Olomouc	Zak.číslo: K20323016	A.K.:	Listů: 25
Kontroloval: Ing. Šulák			Obsah:	Změna/Datum:	V.č.:	List:
Datum : 11/2021			ROZVADĚČ RSM1.1	Měřtko:	D.1.01.4c-104	3

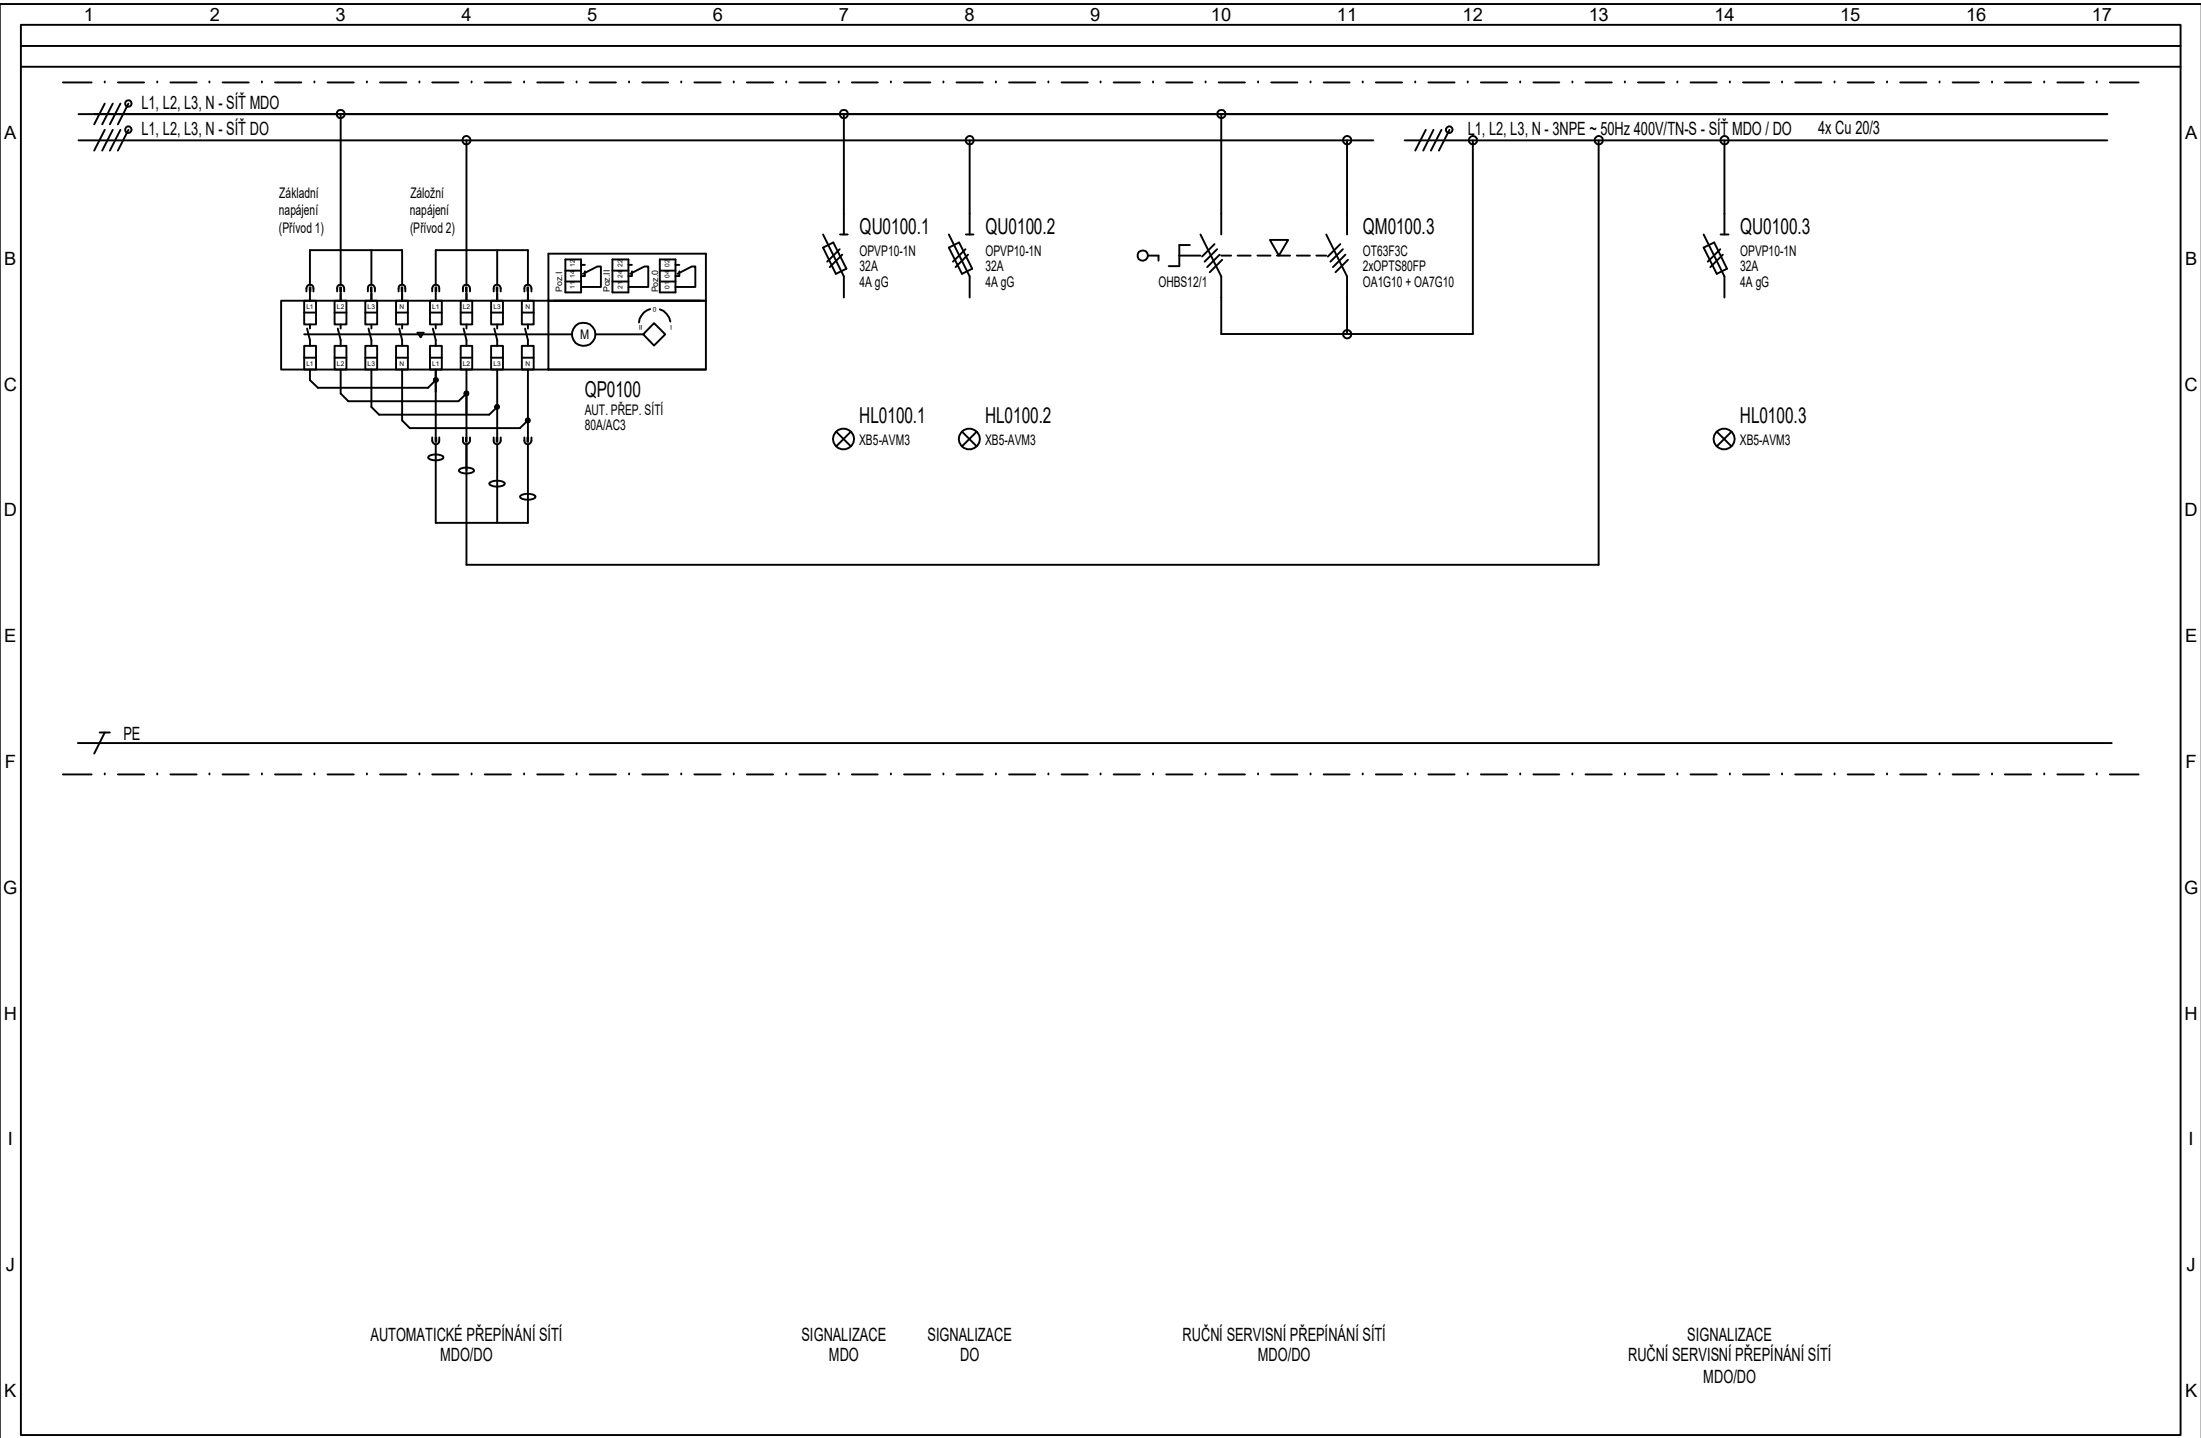



Vypracoval: Ing. Šulák	AKCE: FN Olomouc Výměna lineárních urychlovačů v objektu H D.1.01.4c Silnoproudá elektrotechnika		Investor: FN Olomouc	Zak.číslo: K20323016	A.K.:	Listů: 25
Kontroloval: Ing. Šulák			Obsah:	Změna/Datum:	V.č.:	List:
Datum : 11/2021			ROZVADĚČ RSM1.1	Měřítko:	D.1.01.4c-104	4

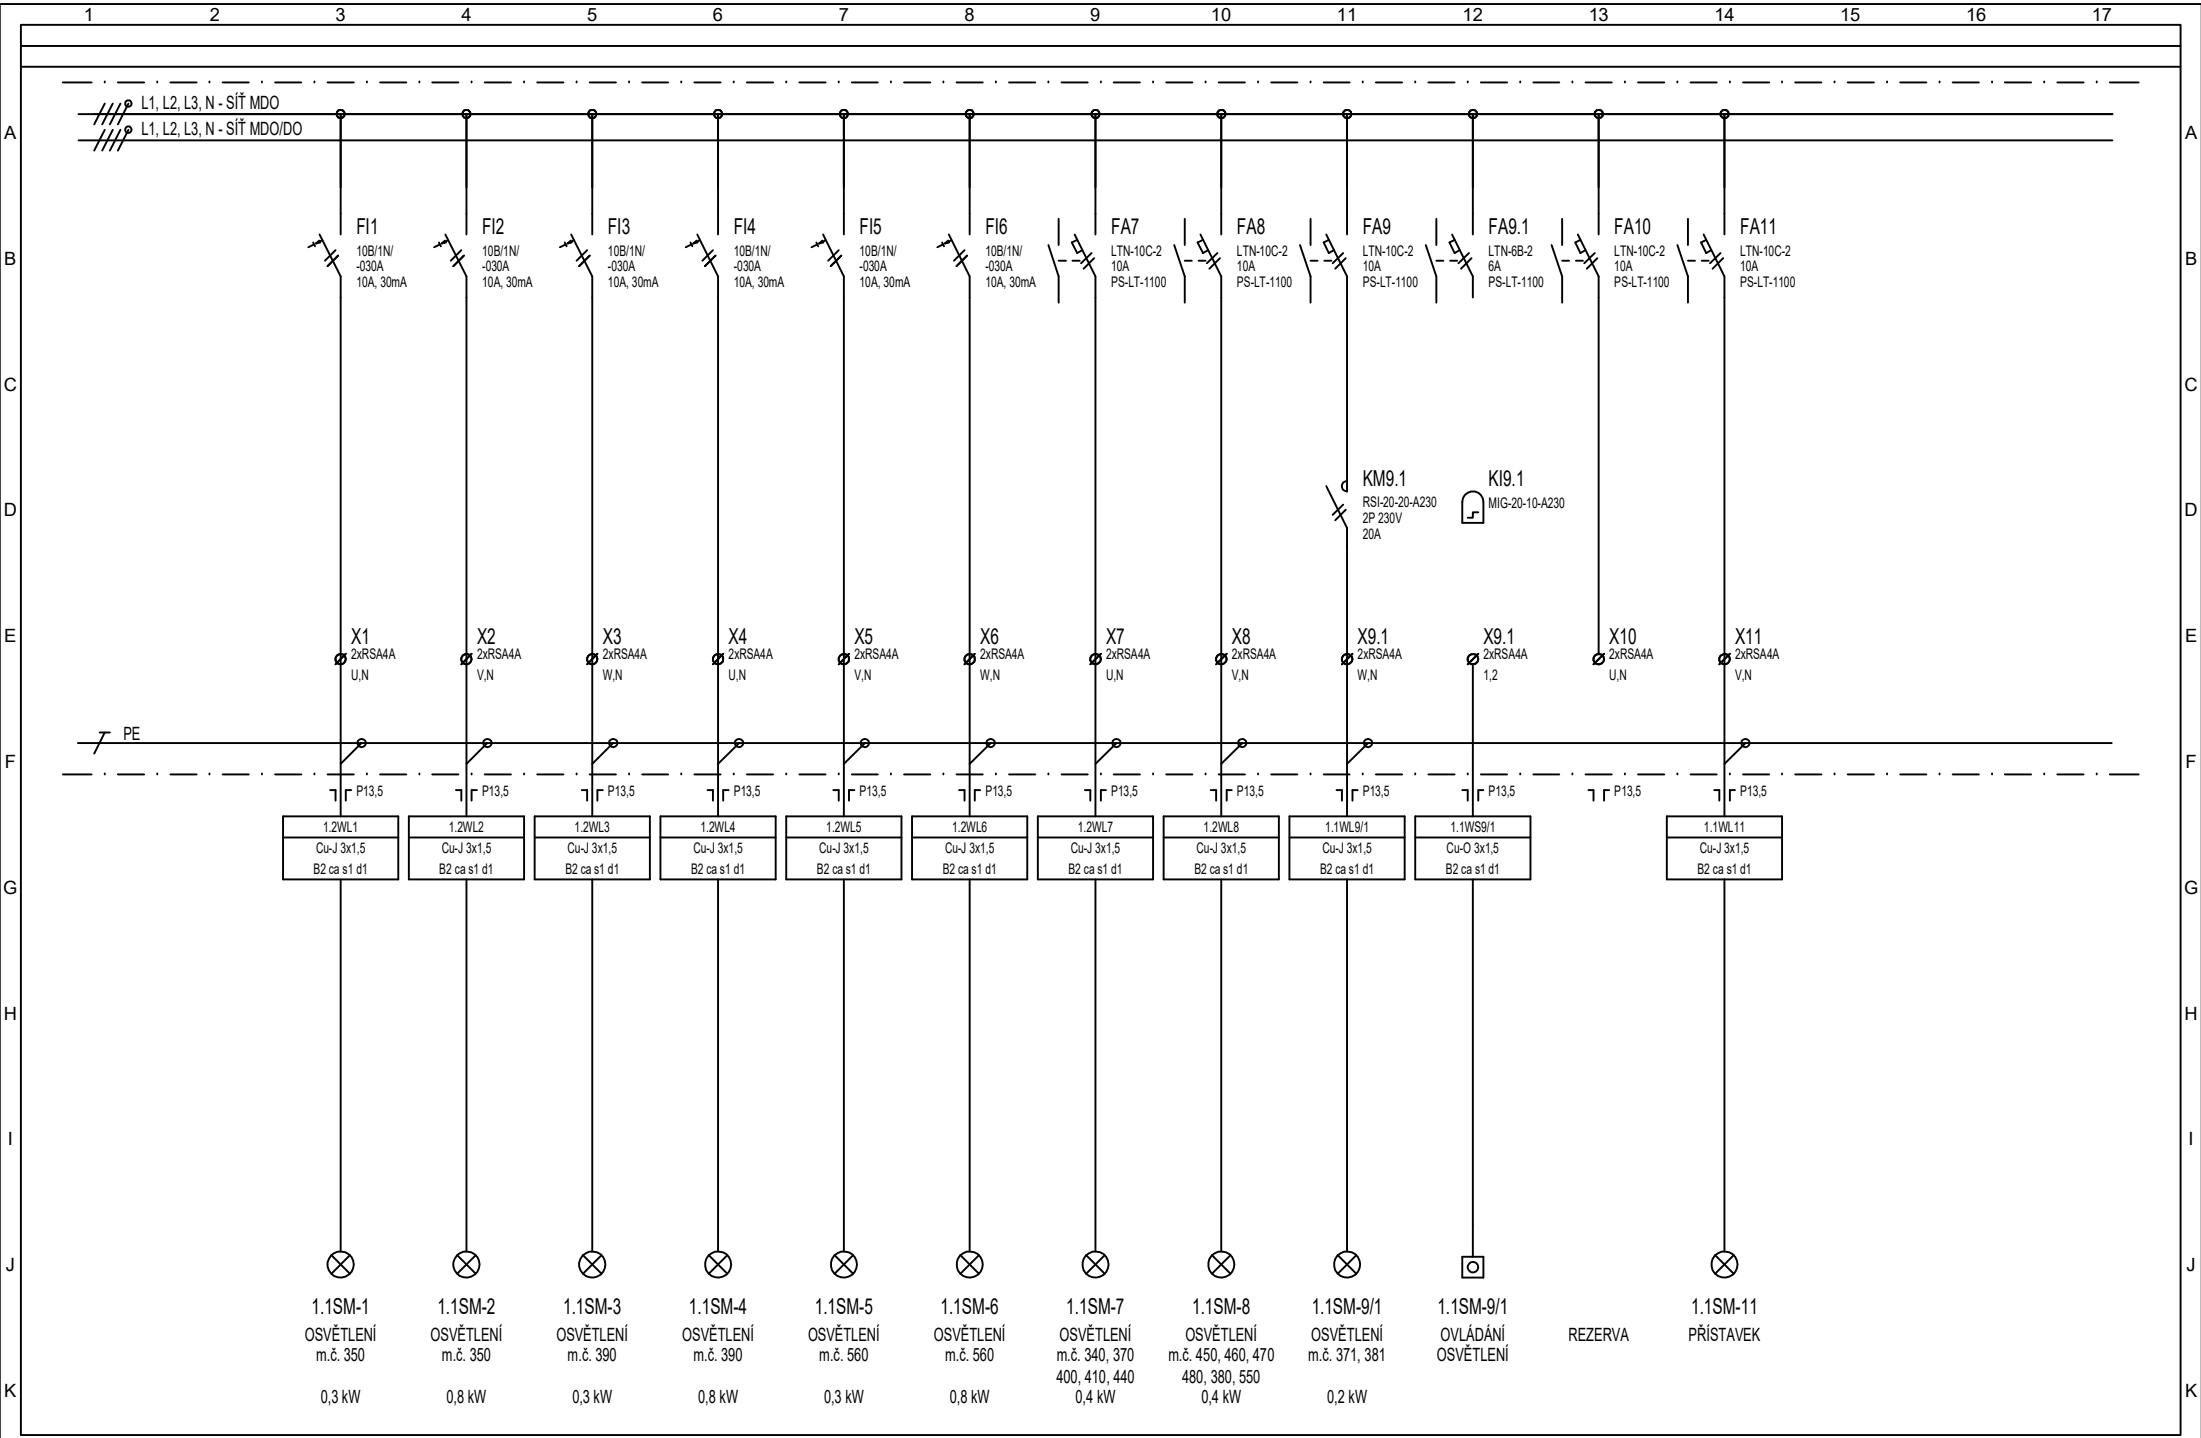



Vypracoval: Ing. Šulák	AKCE: FN Olomouc Výměna lineárních urychlovačů v objektu H D.1.01.4c Silnoproudá elektrotechnika		Investor: FN Olomouc	Zak.číslo: K20323016	A.K.:	Listů: 25
Kontroloval: Ing. Šulák			Obsah:	Změna/Datum:	V.č.:	List:
Datum : 11/2021			ROZVADĚČ RSM1.1	Měřítko:	D.1.01.4c-104	5

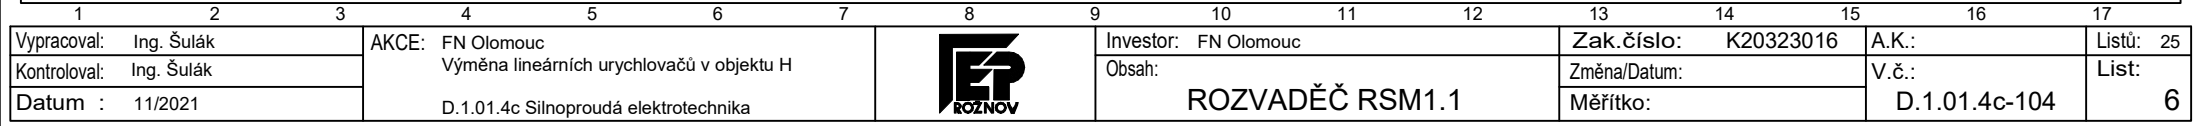


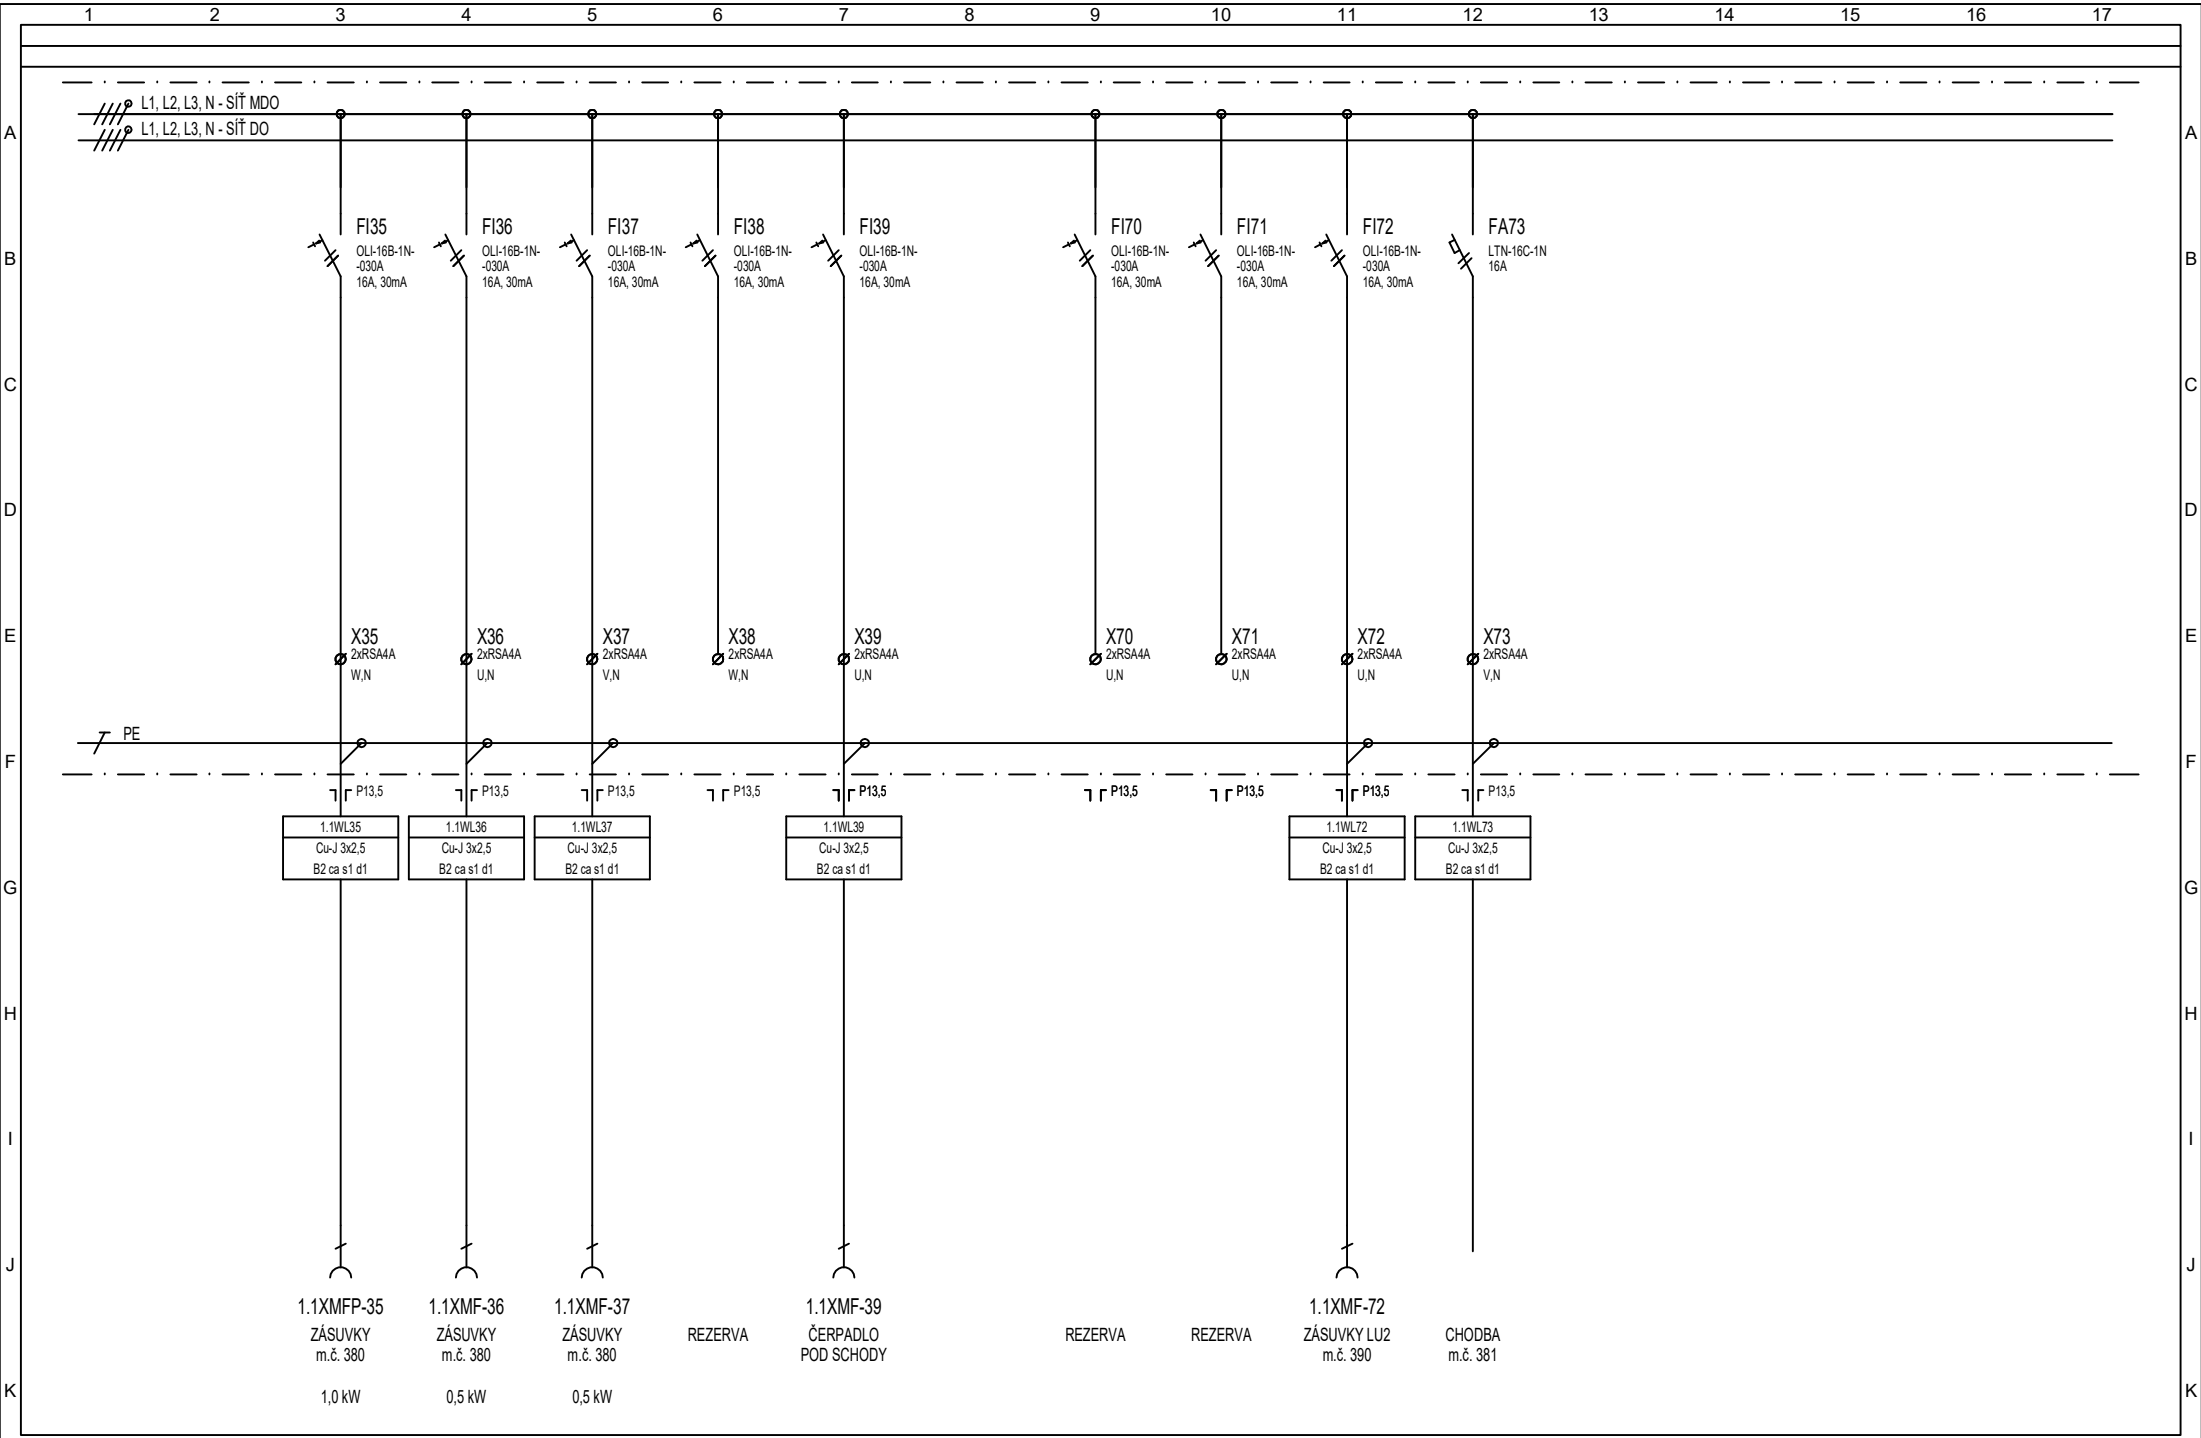


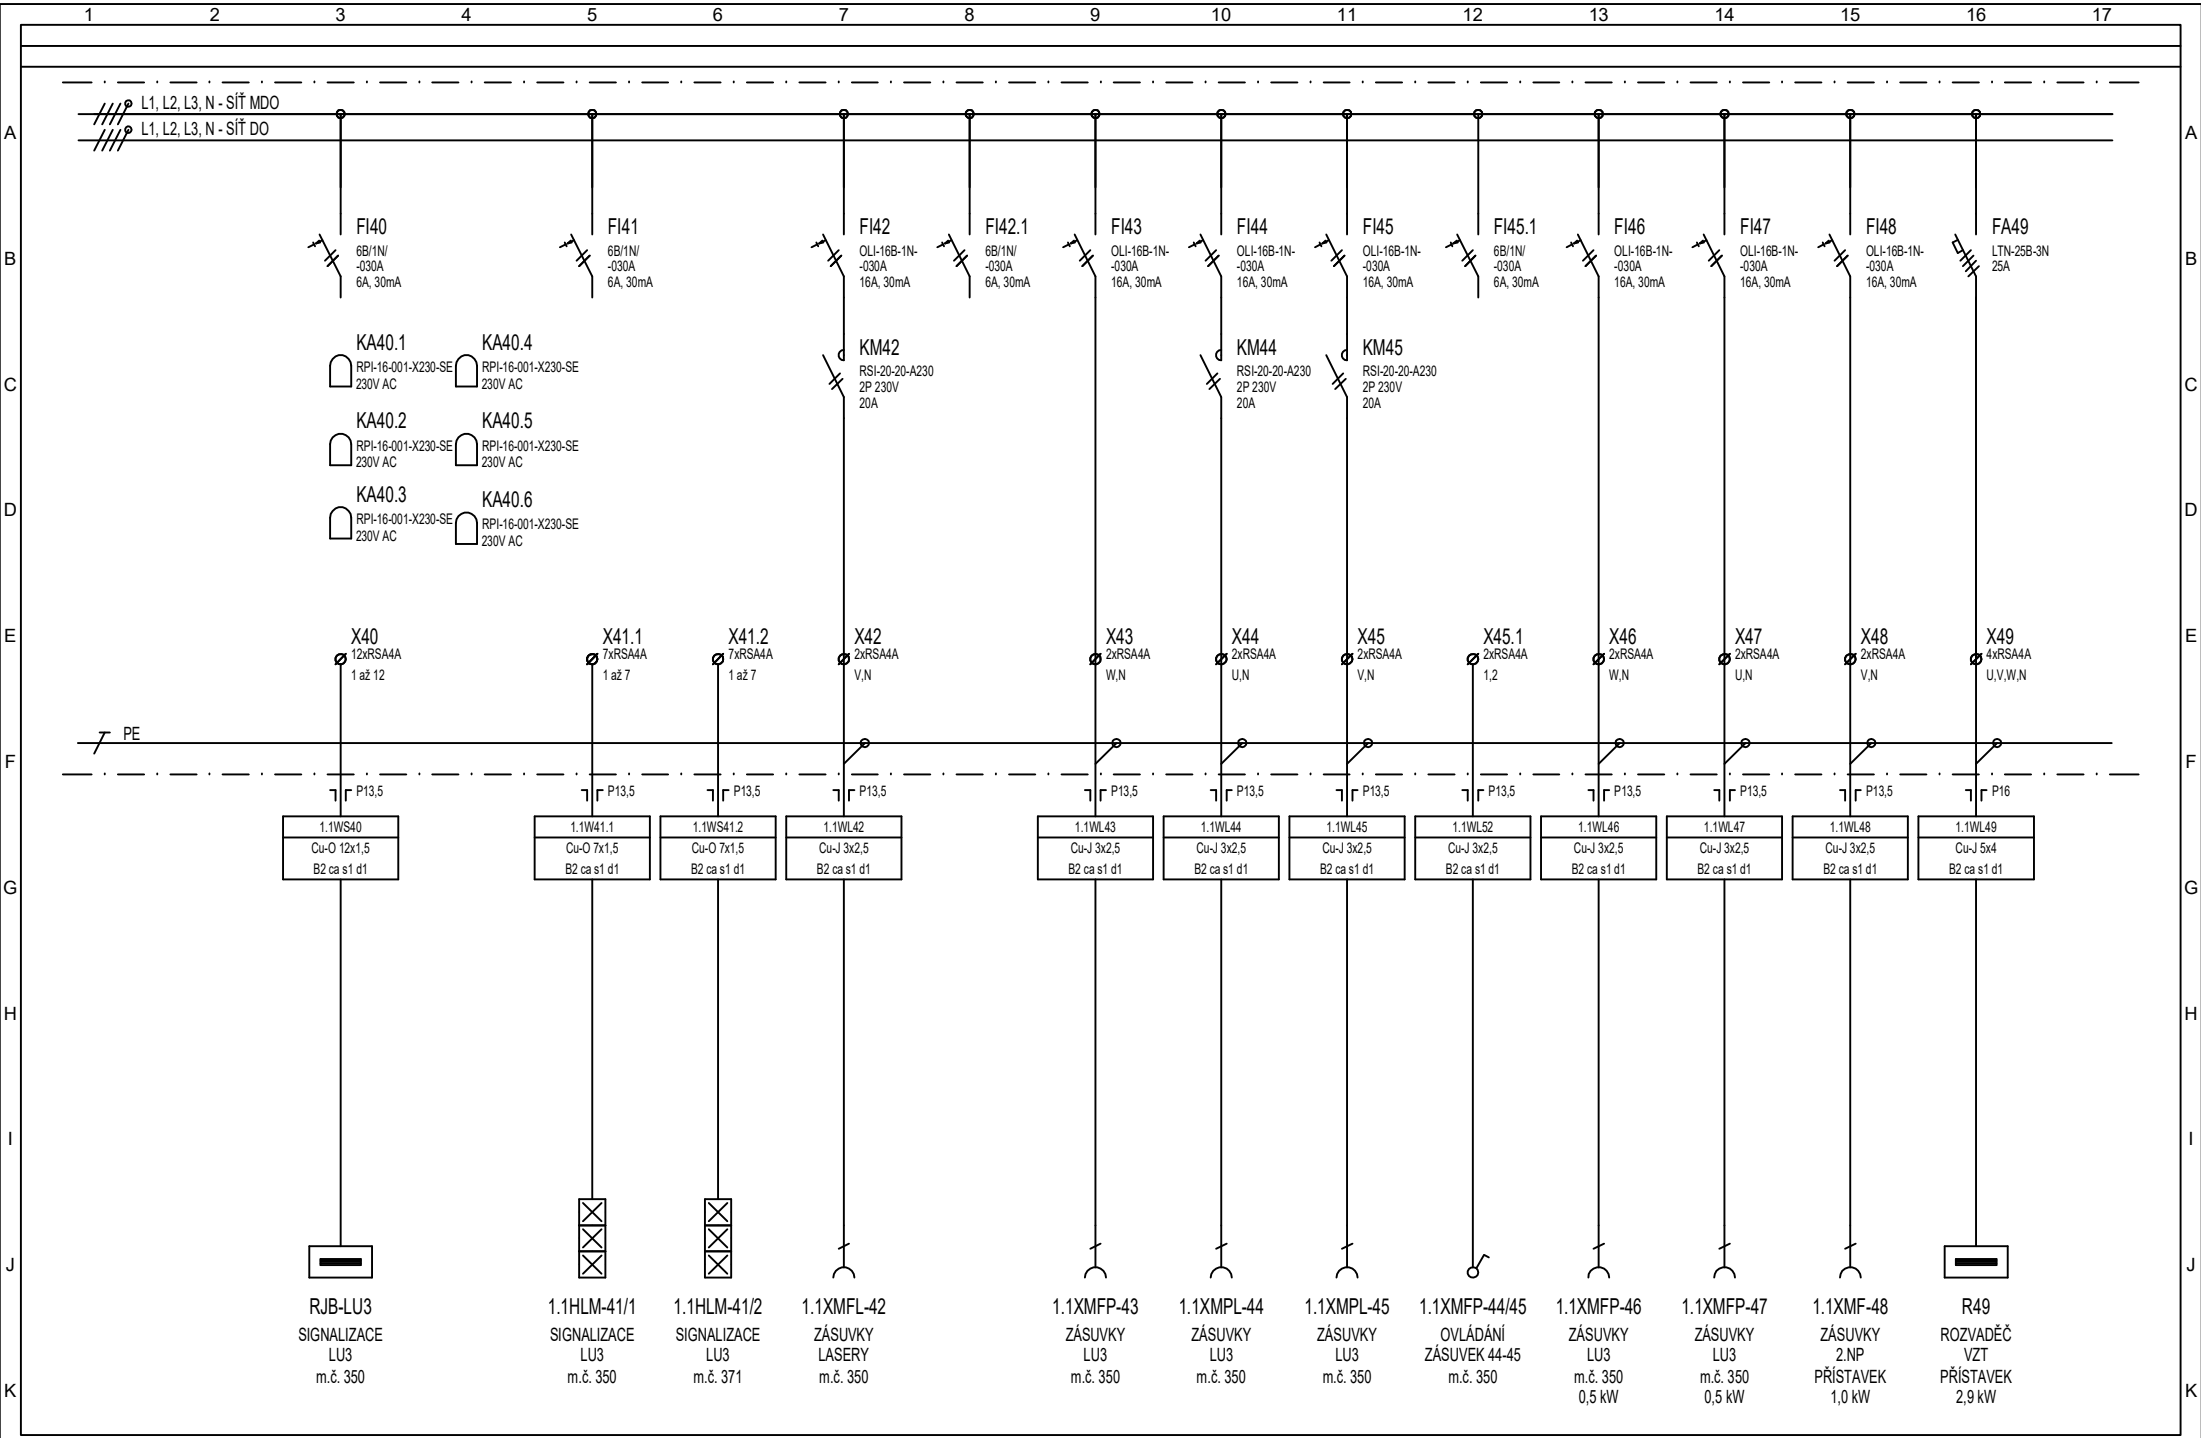


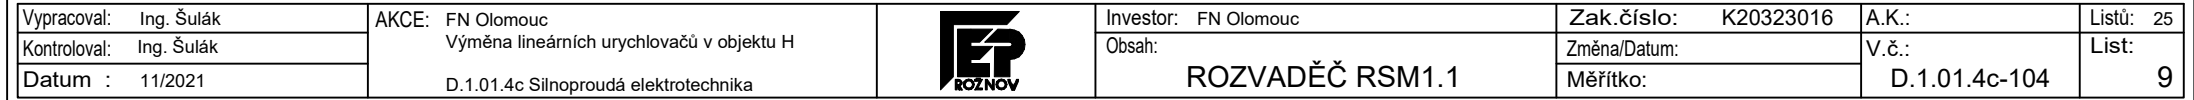


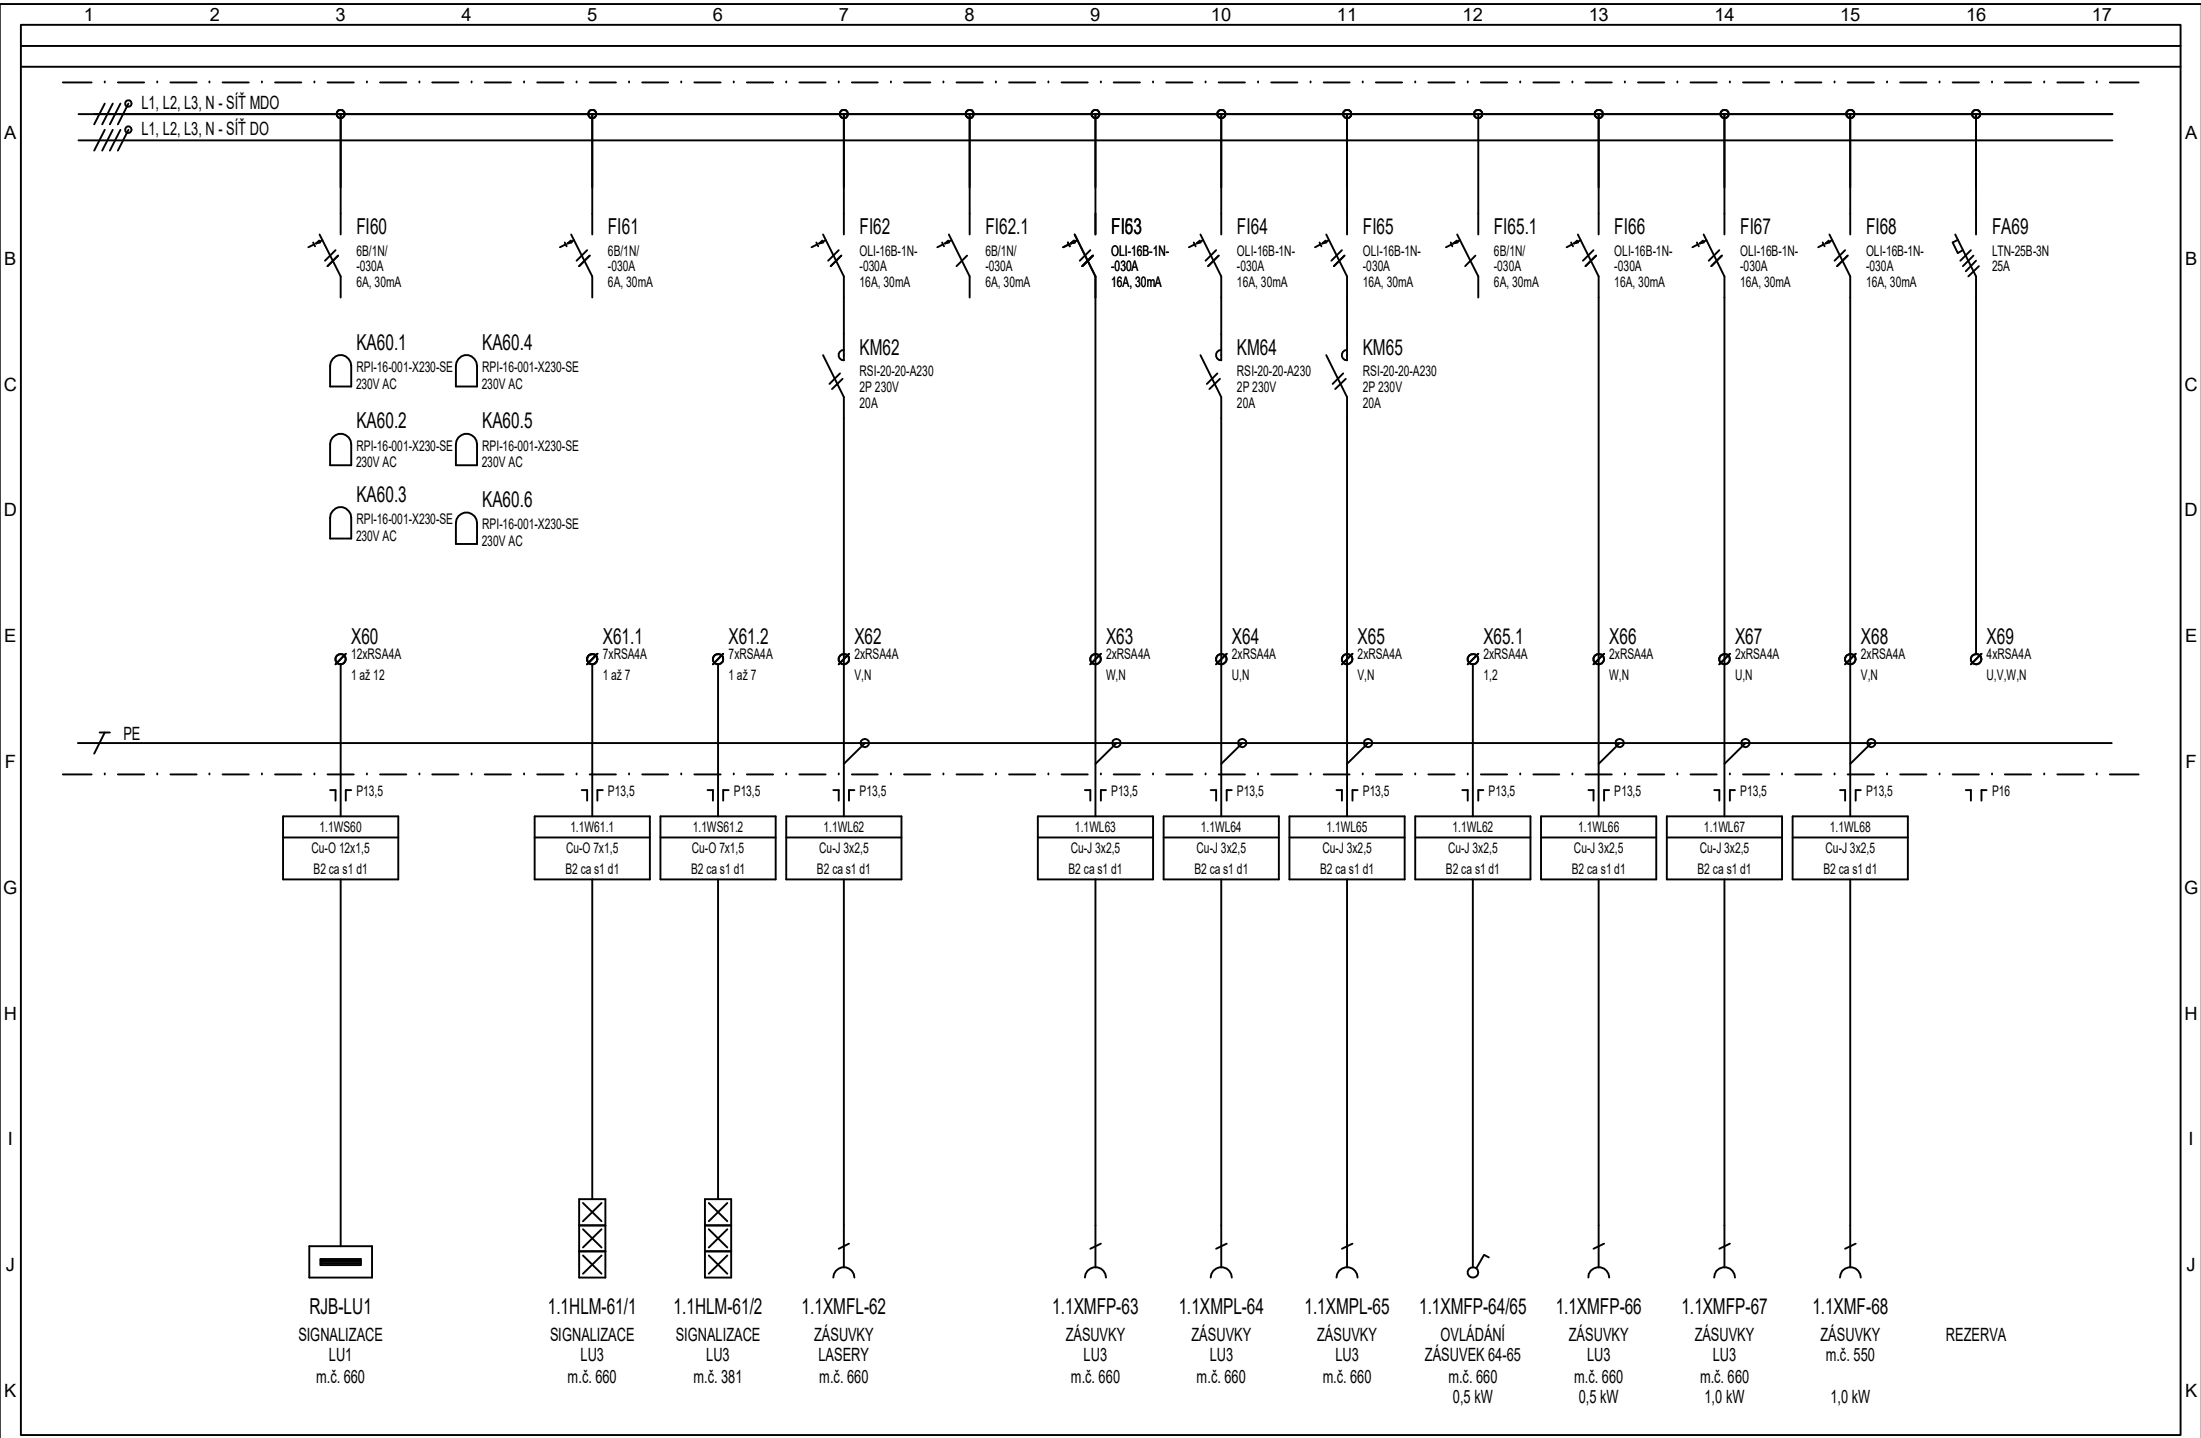

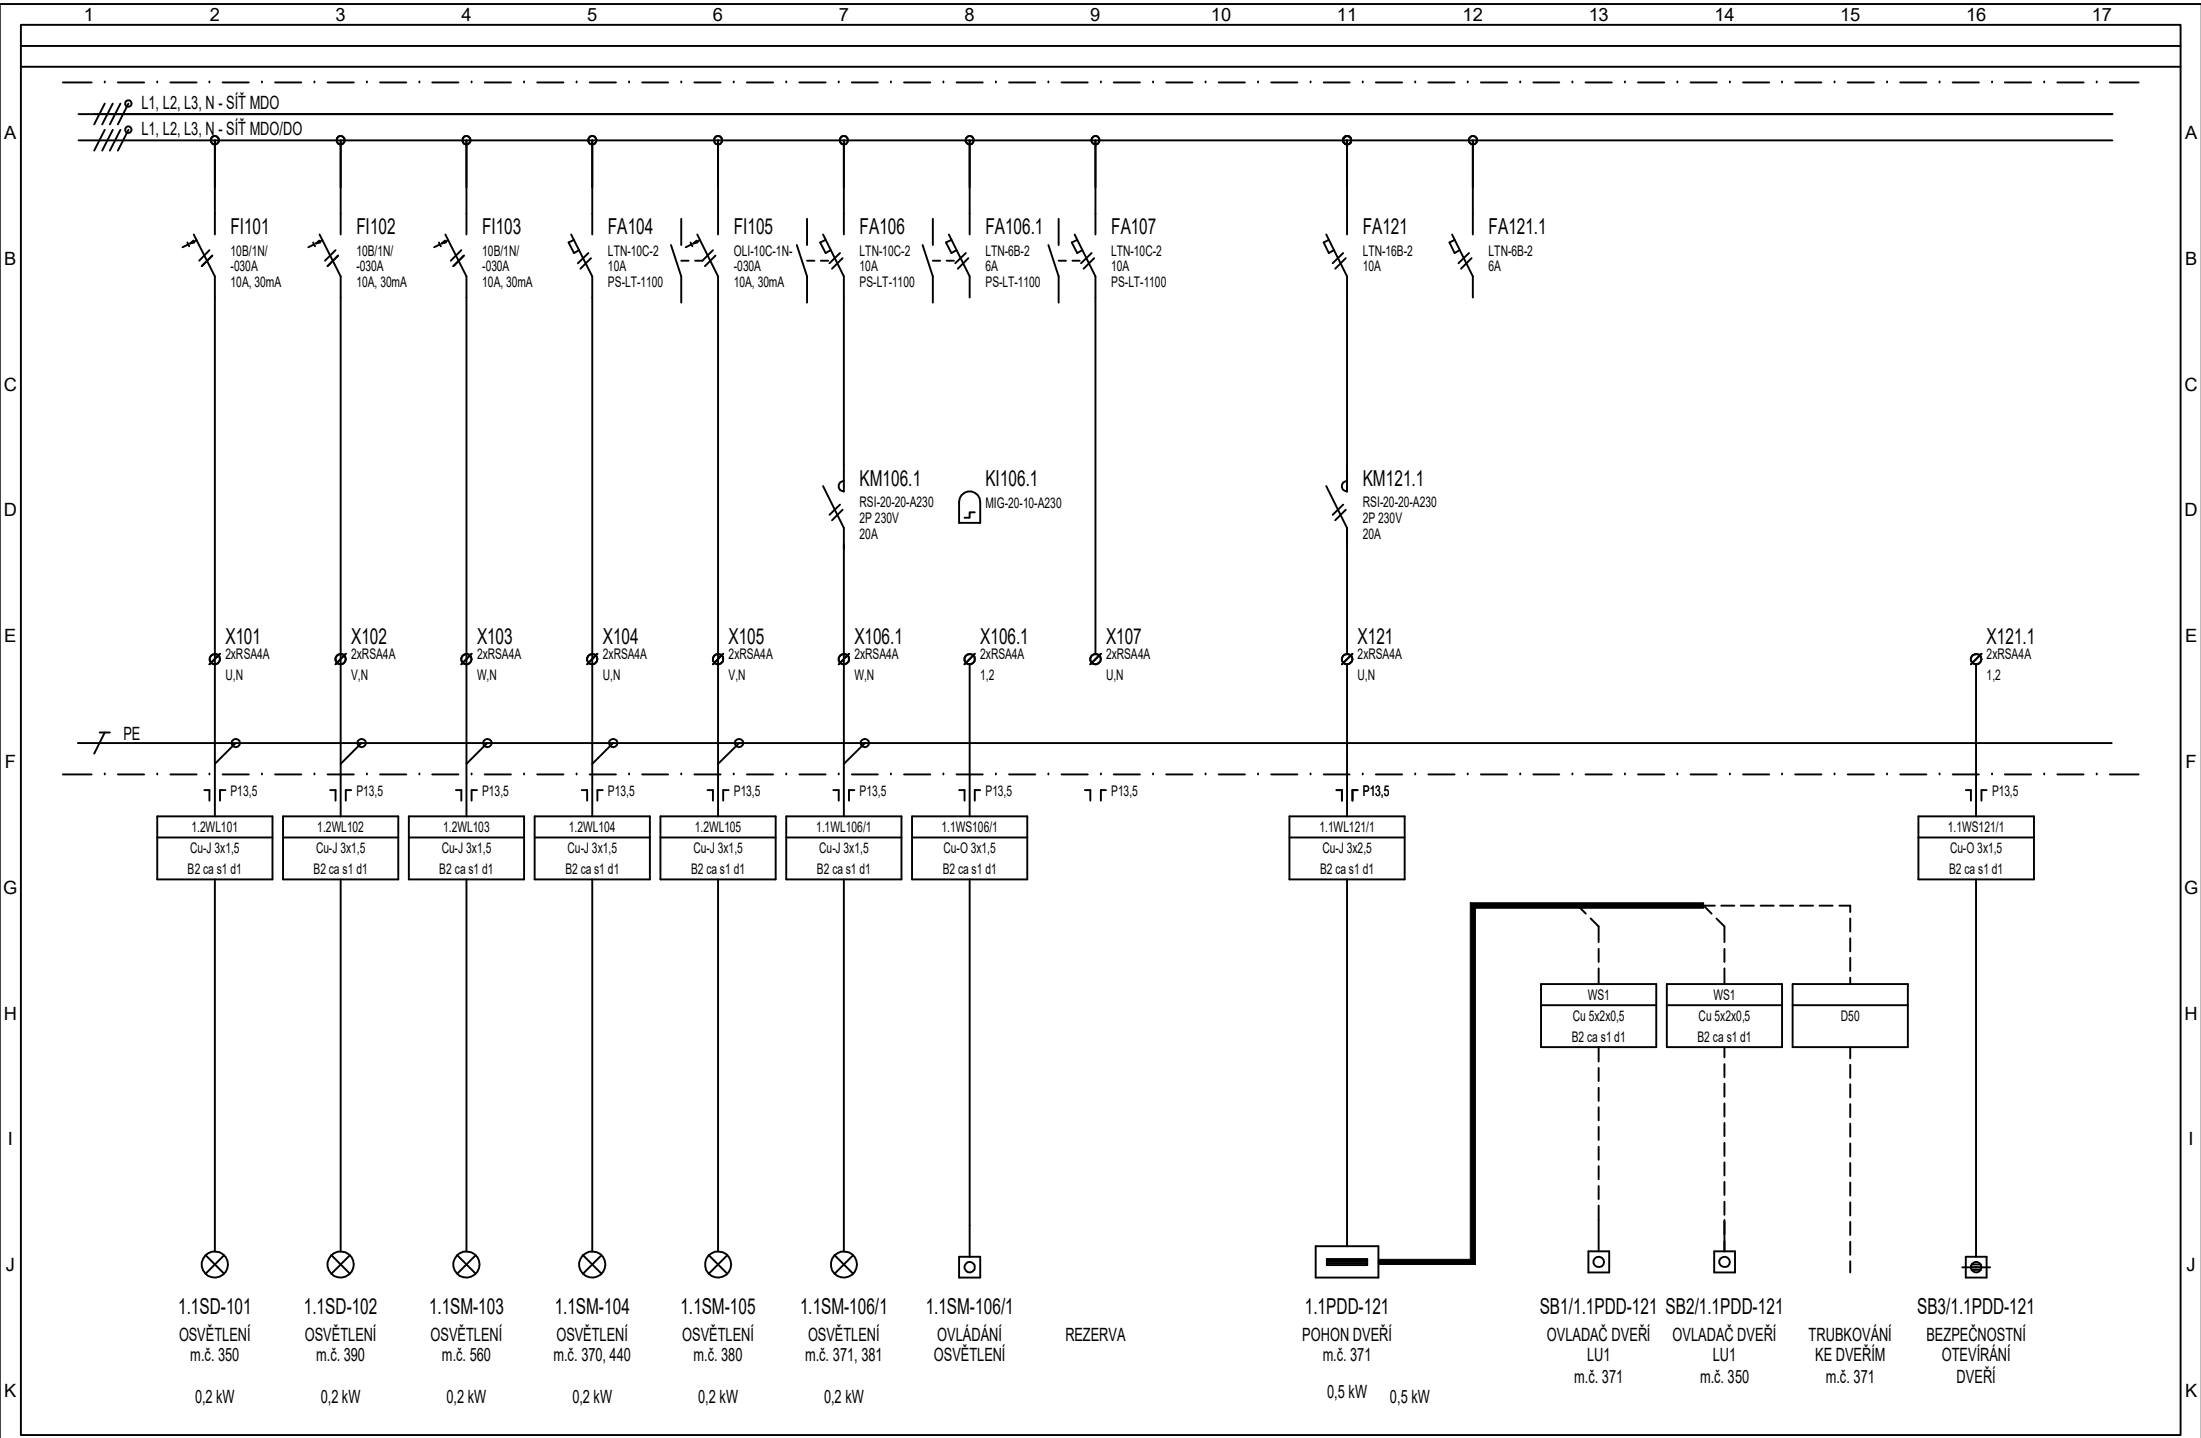


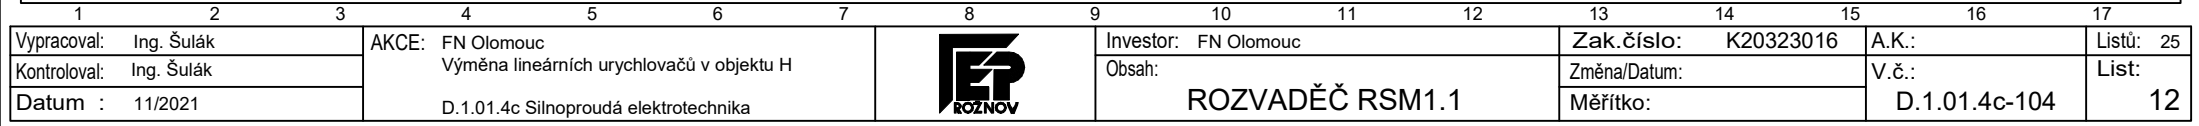

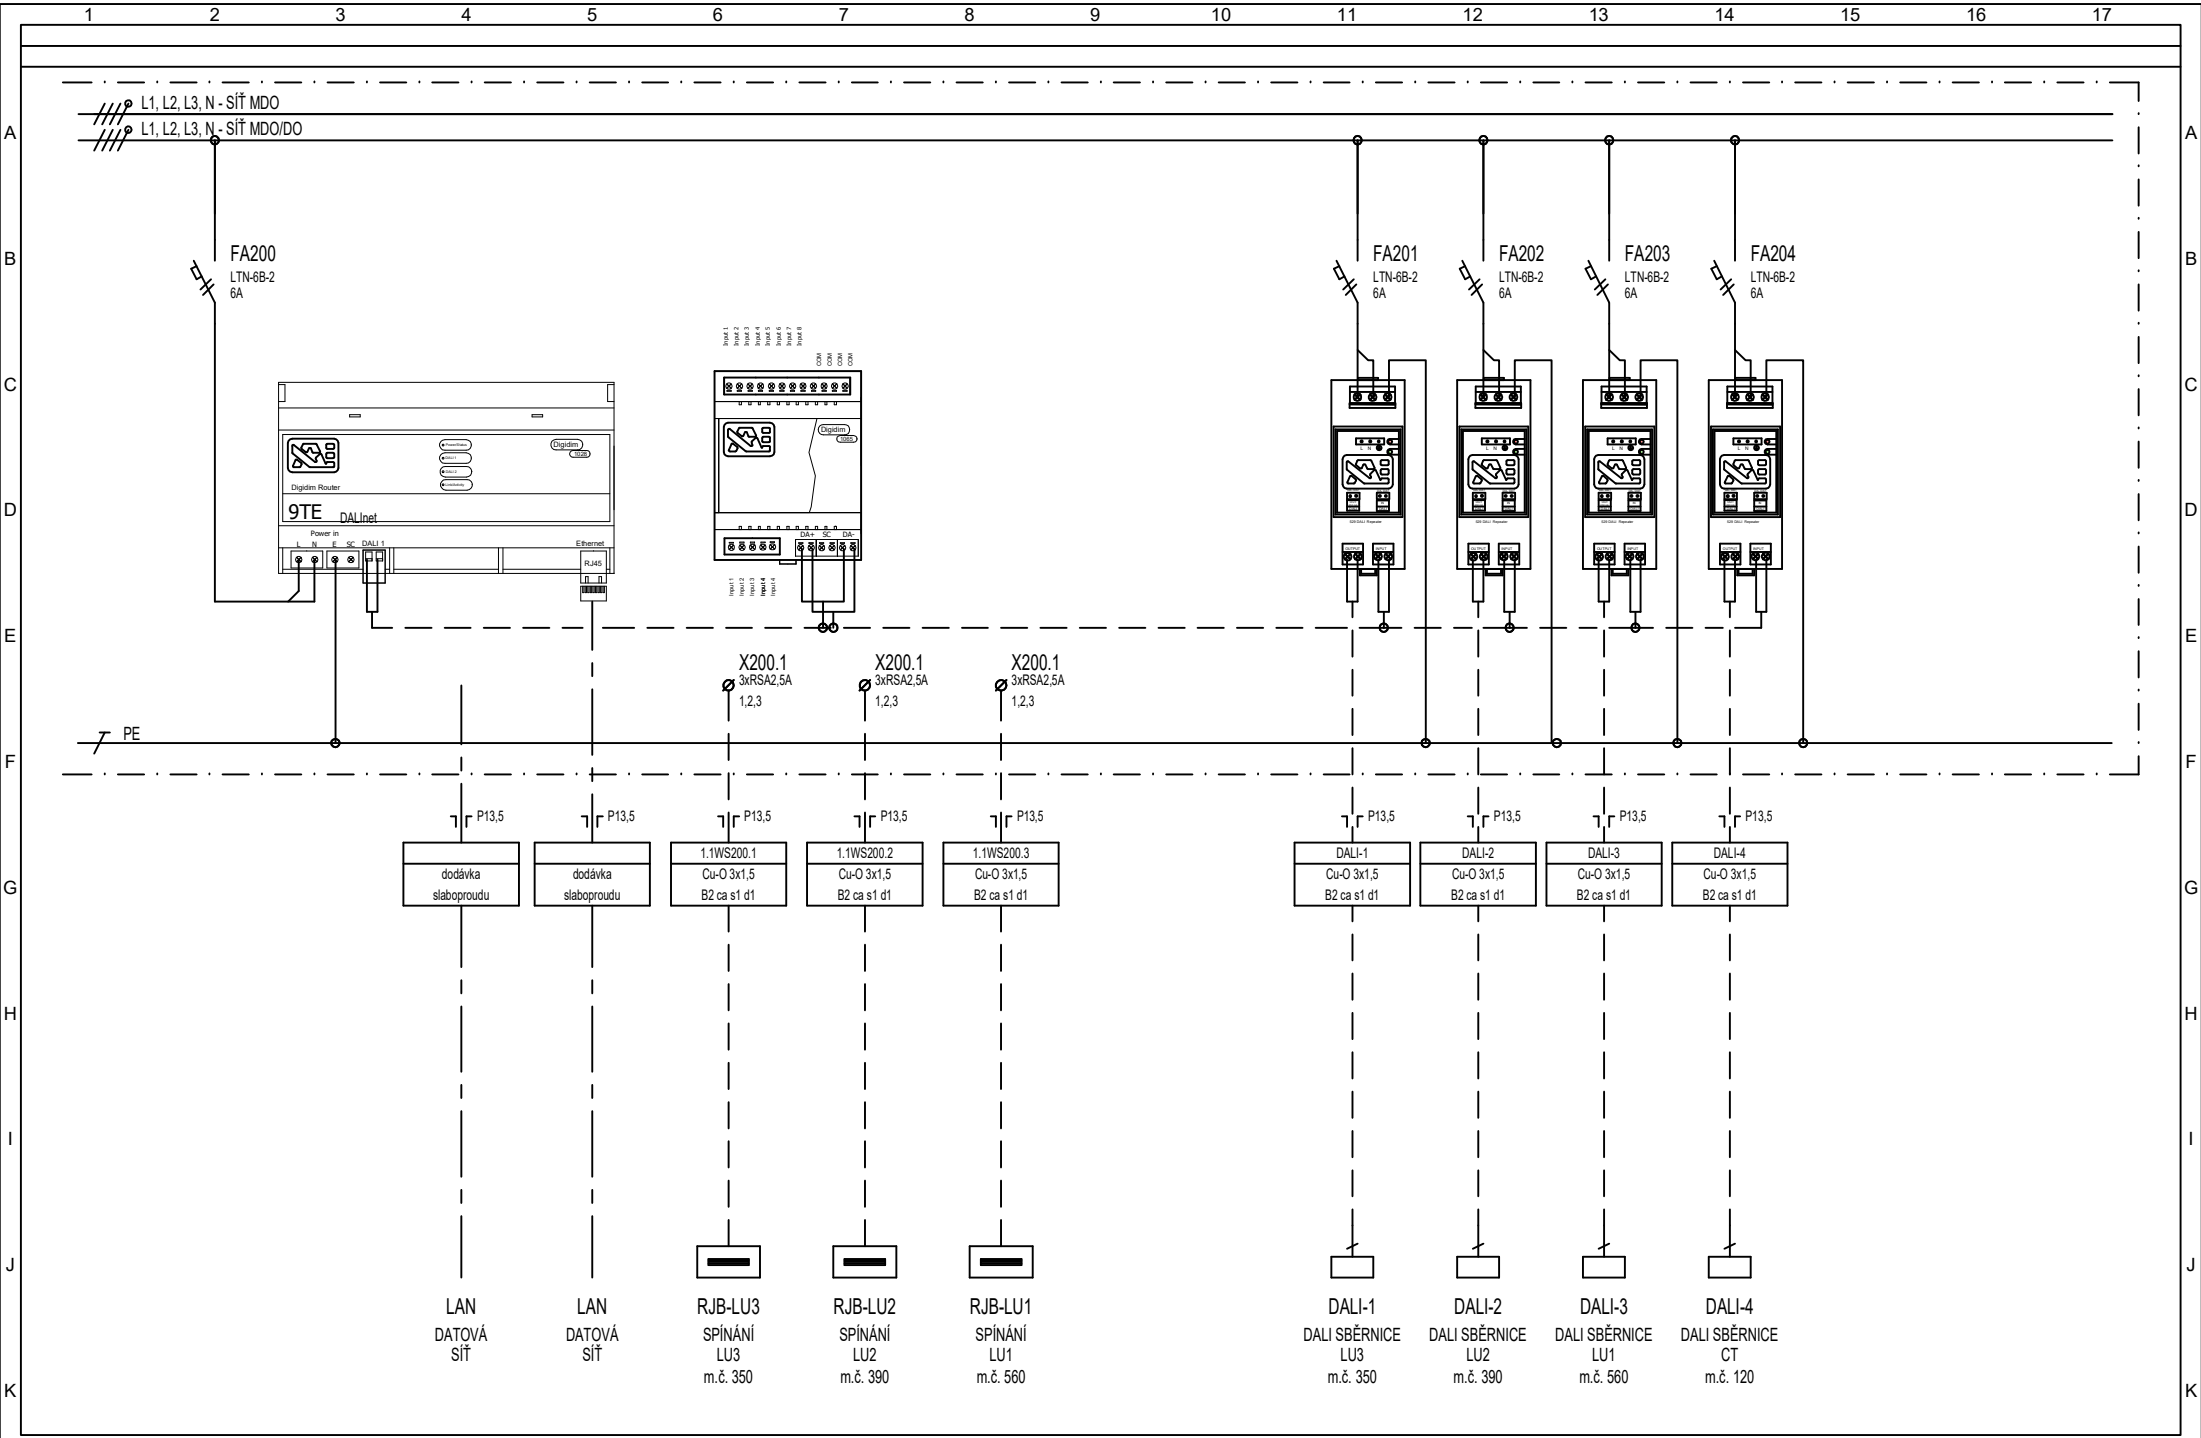


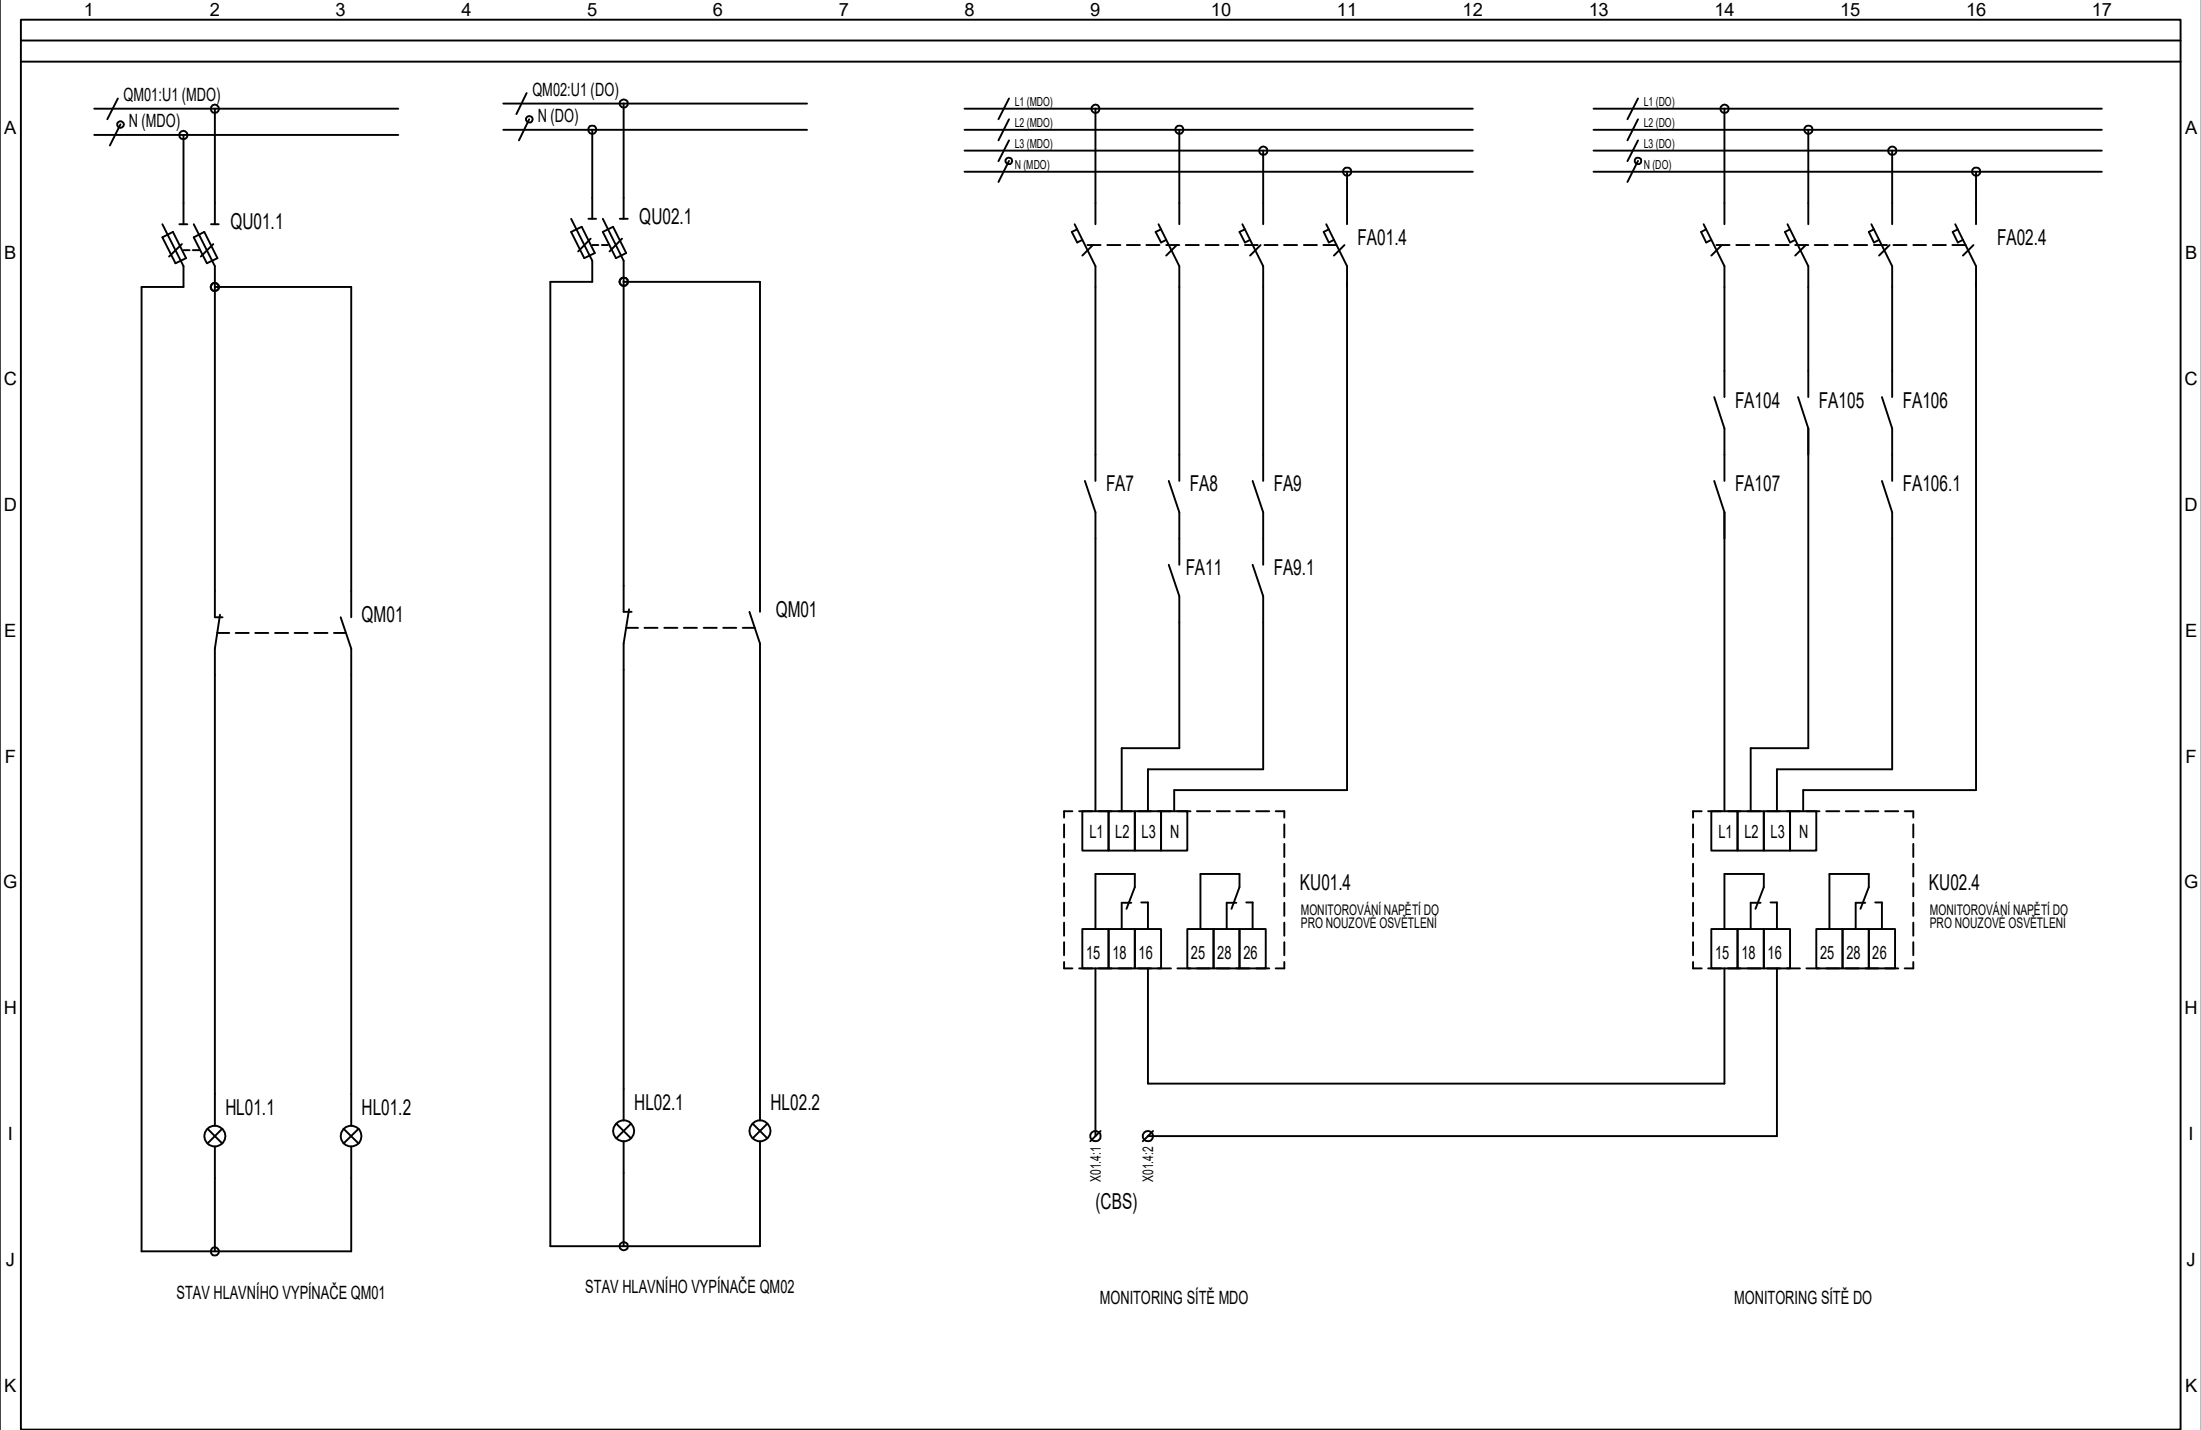


1		2		3		4		5		6		7		8		9		10		11		12		13		14		15		16		17	
Vypracoval:		Ing. Šulák		AKCE: FN Olomouc Výměna lineárních urychlovačů v objektu H D.1.01.4c Silnoproudá elektrotechnika				Investor: FN Olomouc		Zak.číslo: K20323016		A.K.:		Listů: 25																			
Kontroloval:		Ing. Šulák						Obsah: ROZVADĚČ RSM1.1		Změna/Datum:		V.č.:		D.1.01.4c-104		List: 14																	
Datum :		11/2021								Měřítko:																							

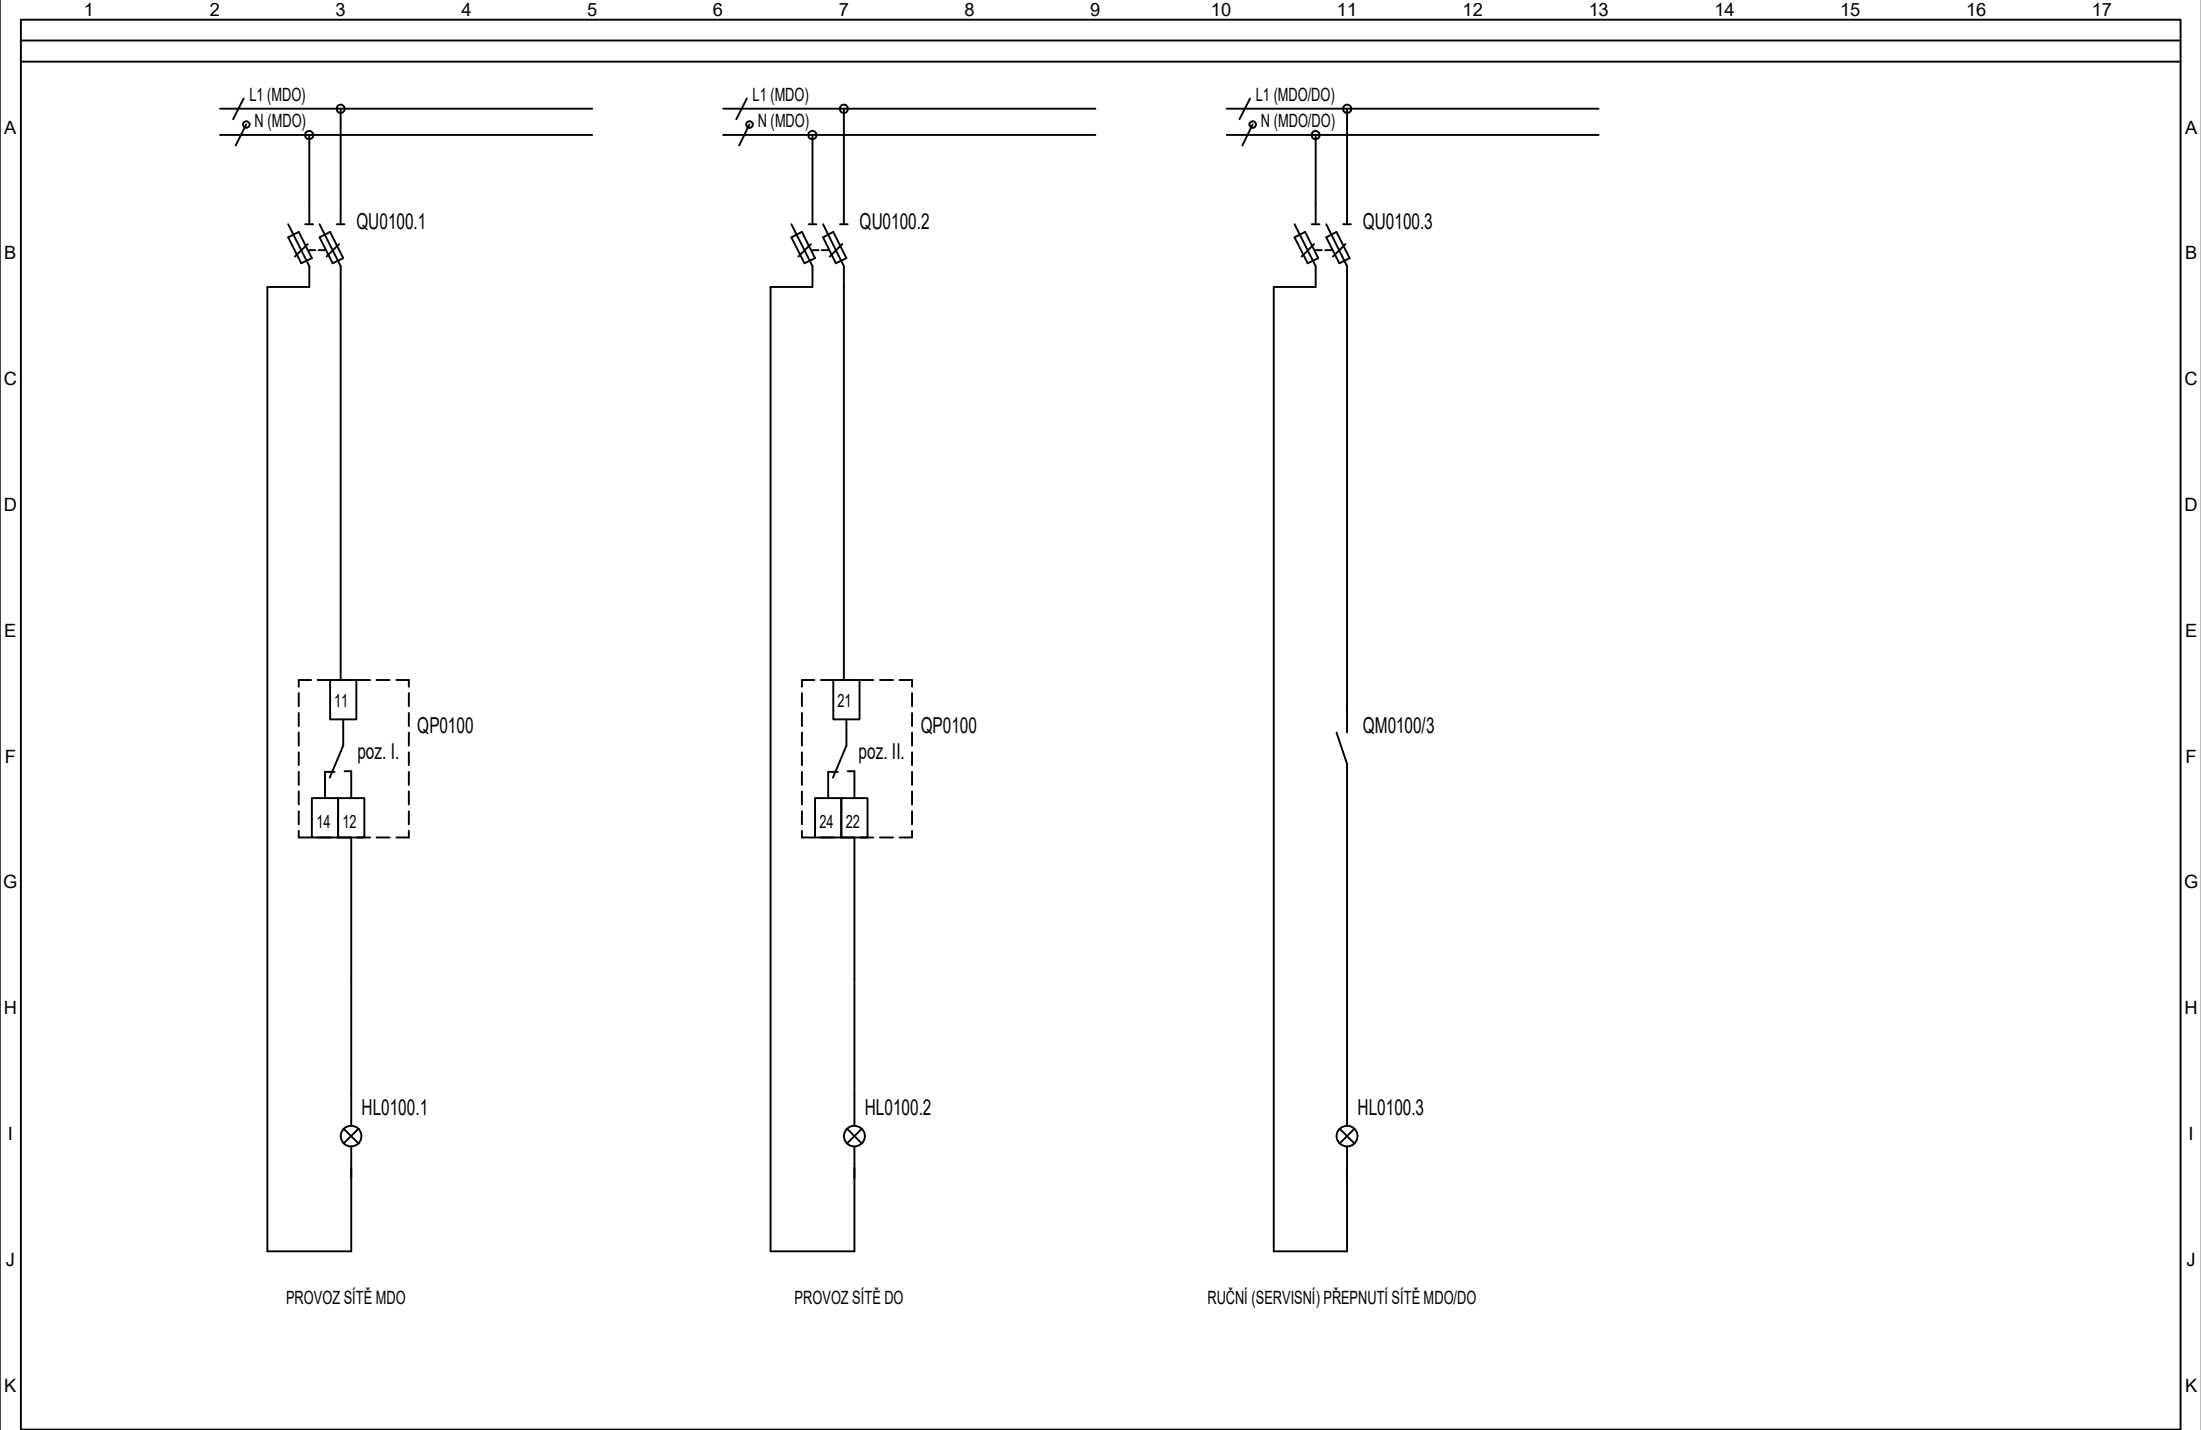


1	2	3	4	5	6	7	8	9	10	11	12	13	14	15	16	17
Vypracoval: Ing. Šulák		AKCE: FN Olomouc Výměna lineárních urychlovačů v objektu H D.1.01.4c Silnoproudá elektrotechnika		Investor: FN Olomouc				Zak.číslo: K20323016		A.K.:		Listů: 25				
Kontroloval: Ing. Šulák				Obsah:				Změna/Datum:		V.č.:		List:				
Datum : 11/2021				ROZVADĚČ RSM1.1				Měřítko:		D.1.01.4c-104		15				

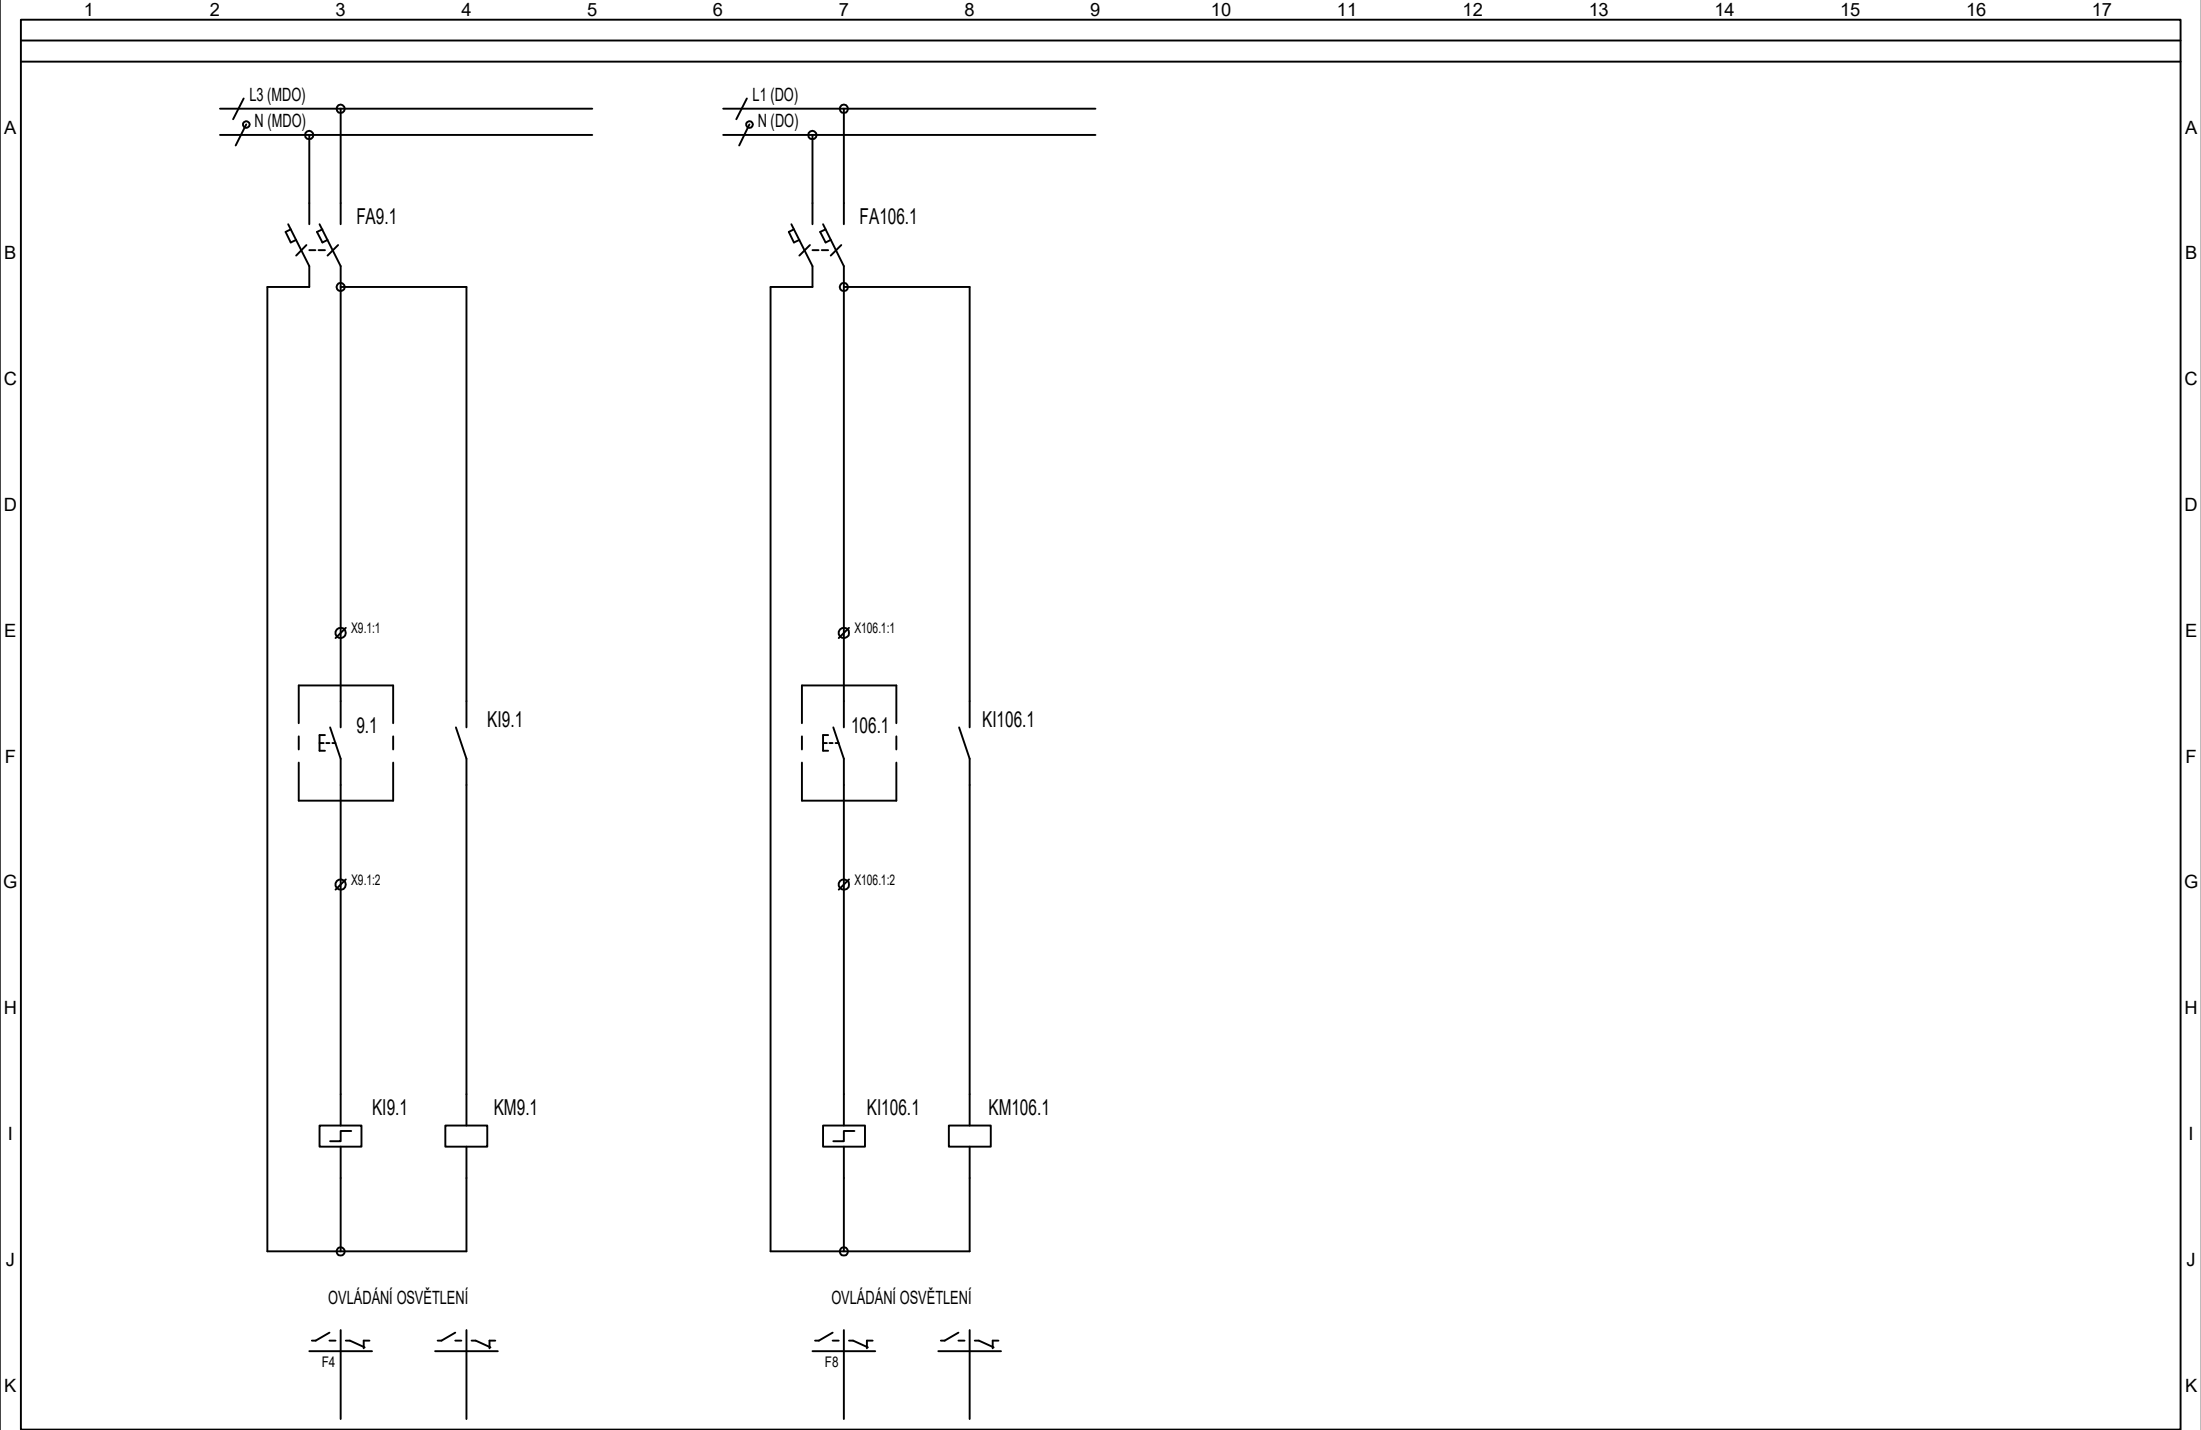


1	2	3	4	5	6	7	8	9	10	11	12	13	14	15	16	17
Vypracoval: Ing. Šulák		AKCE: FN Olomouc Výměna lineárních urychlovačů v objektu H D.1.01.4c Silnoproudá elektrotechnika		Investor: FN Olomouc				Zak.číslo: K20323016		A.K.:		Listů: 25				
Kontroloval: Ing. Šulák				Obsah:				Změna/Datum:		V.č.:		List:				
Datum : 11/2021				ROZVADĚČ RSM1.1				Měřtko:		D.1.01.4c-104		16				

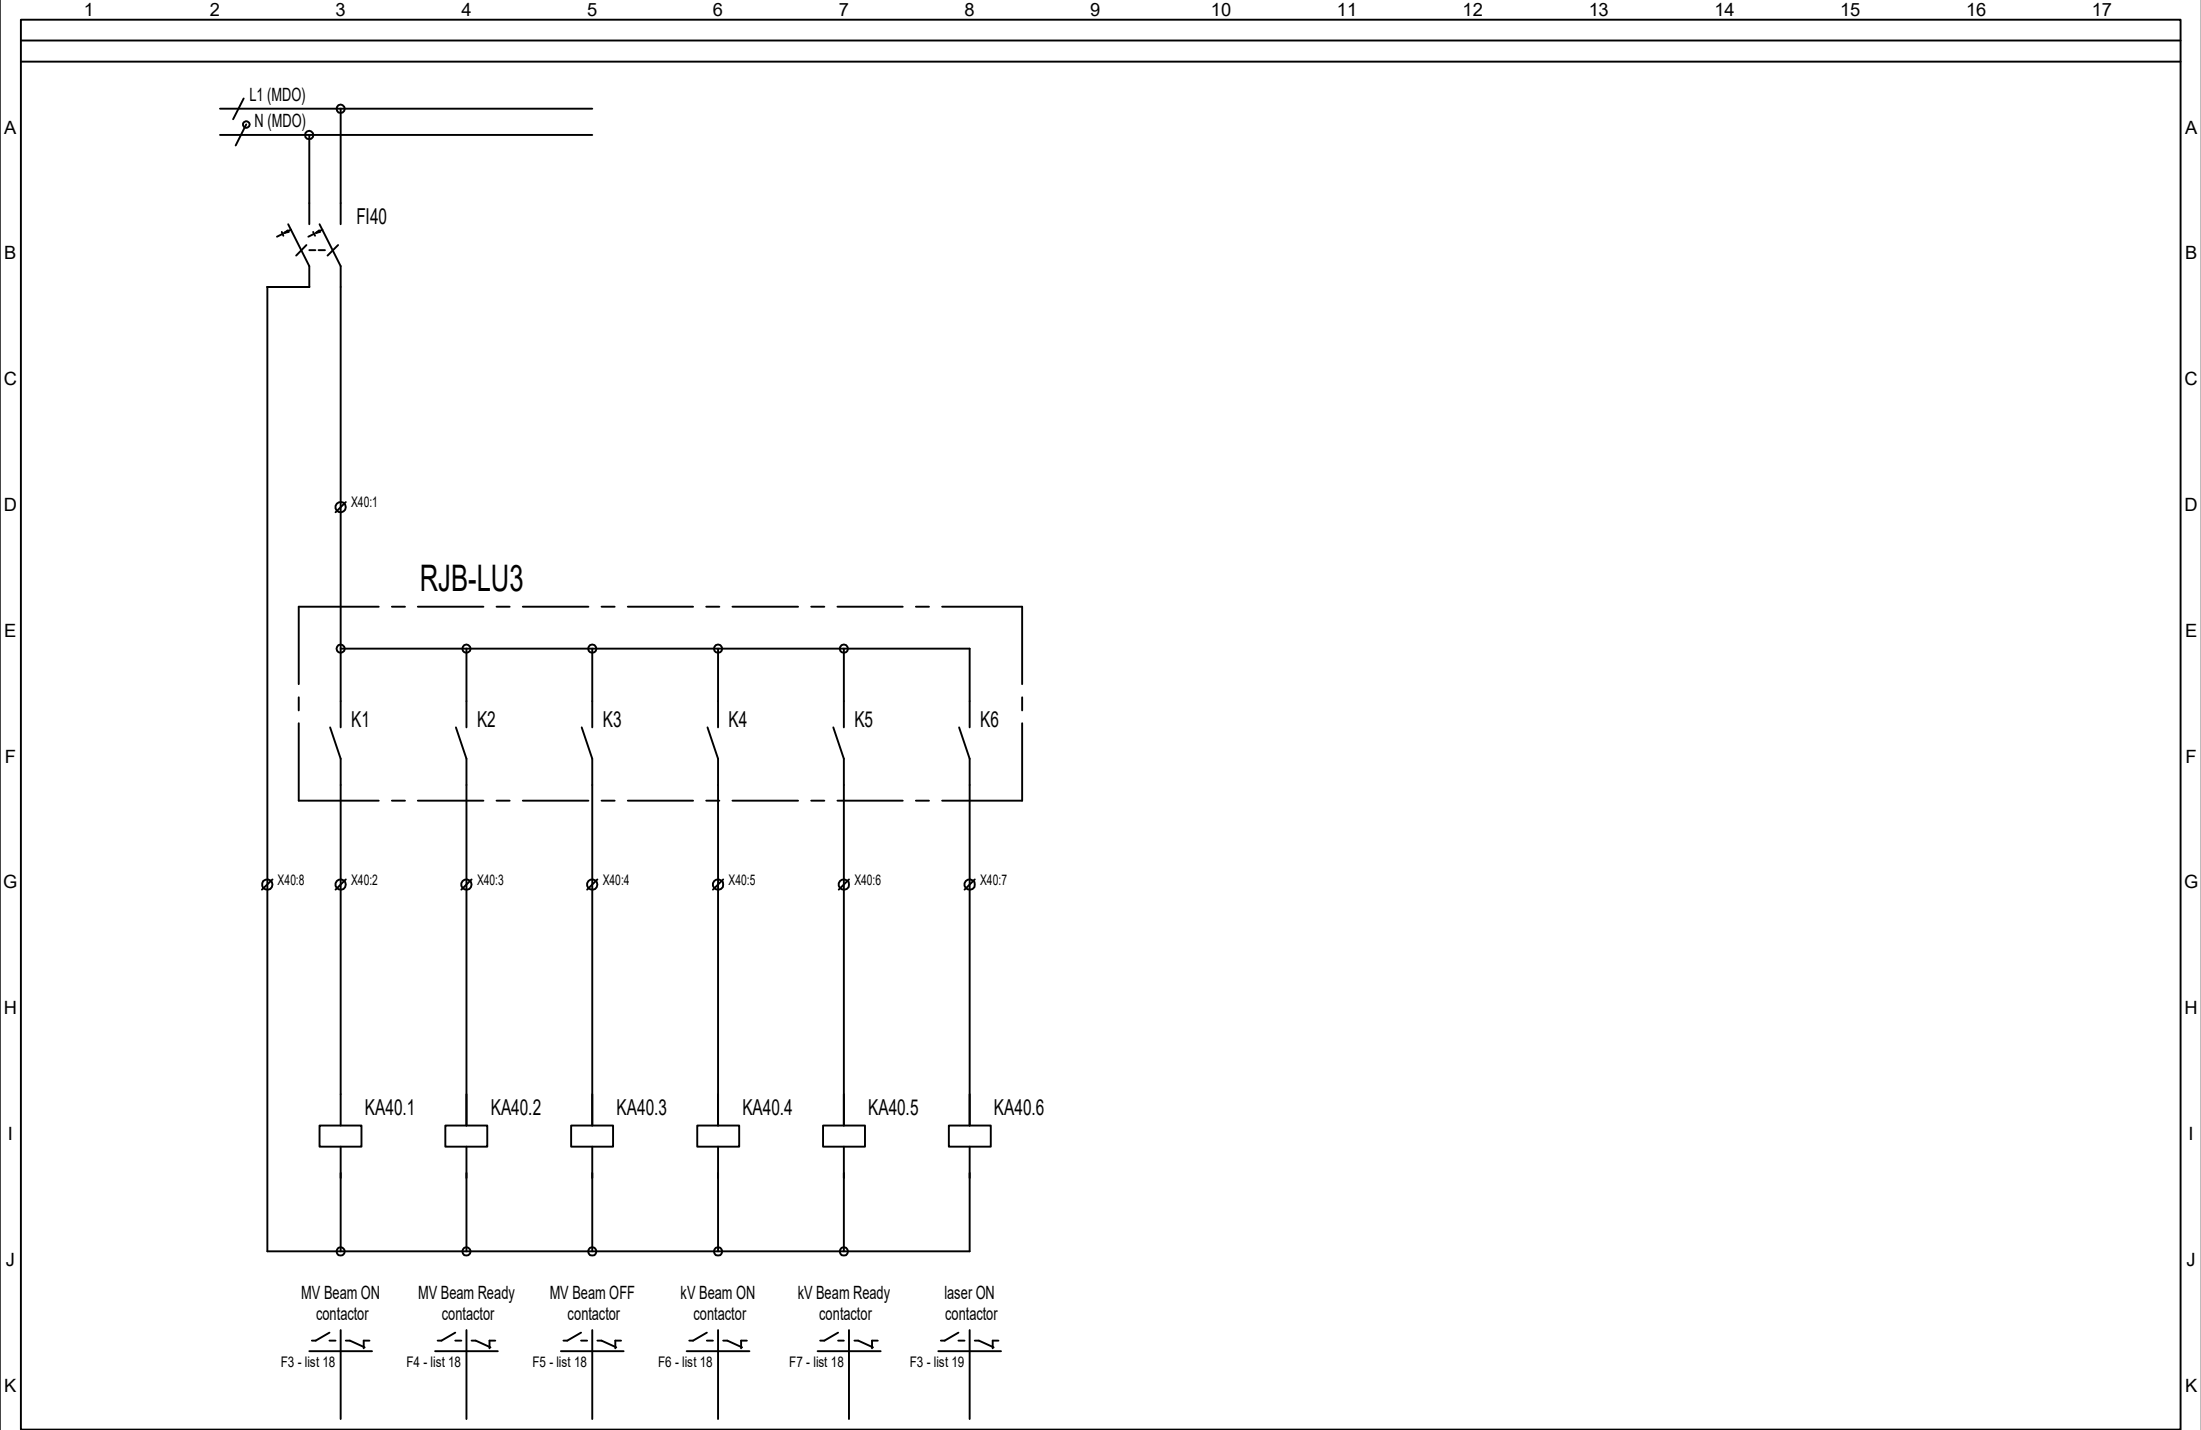



1		2		3		4		5		6		7		8		9		10		11		12		13		14		15		16		17	
Vypracoval: Ing. Šulák				AKCE: FN Olomouc Výměna lineárních urychlovačů v objektu H												Investor: FN Olomouc						Zak.číslo: K20323016				A.K.:		Listů: 25					
Kontroloval: Ing. Šulák																Obsah:						Změna/Datum:				V.č.:		List:					
Datum : 11/2021																D.1.01.4c Silnoproudá elektrotechnika								ROZVADEČ RSM1.1						Měřítko:			

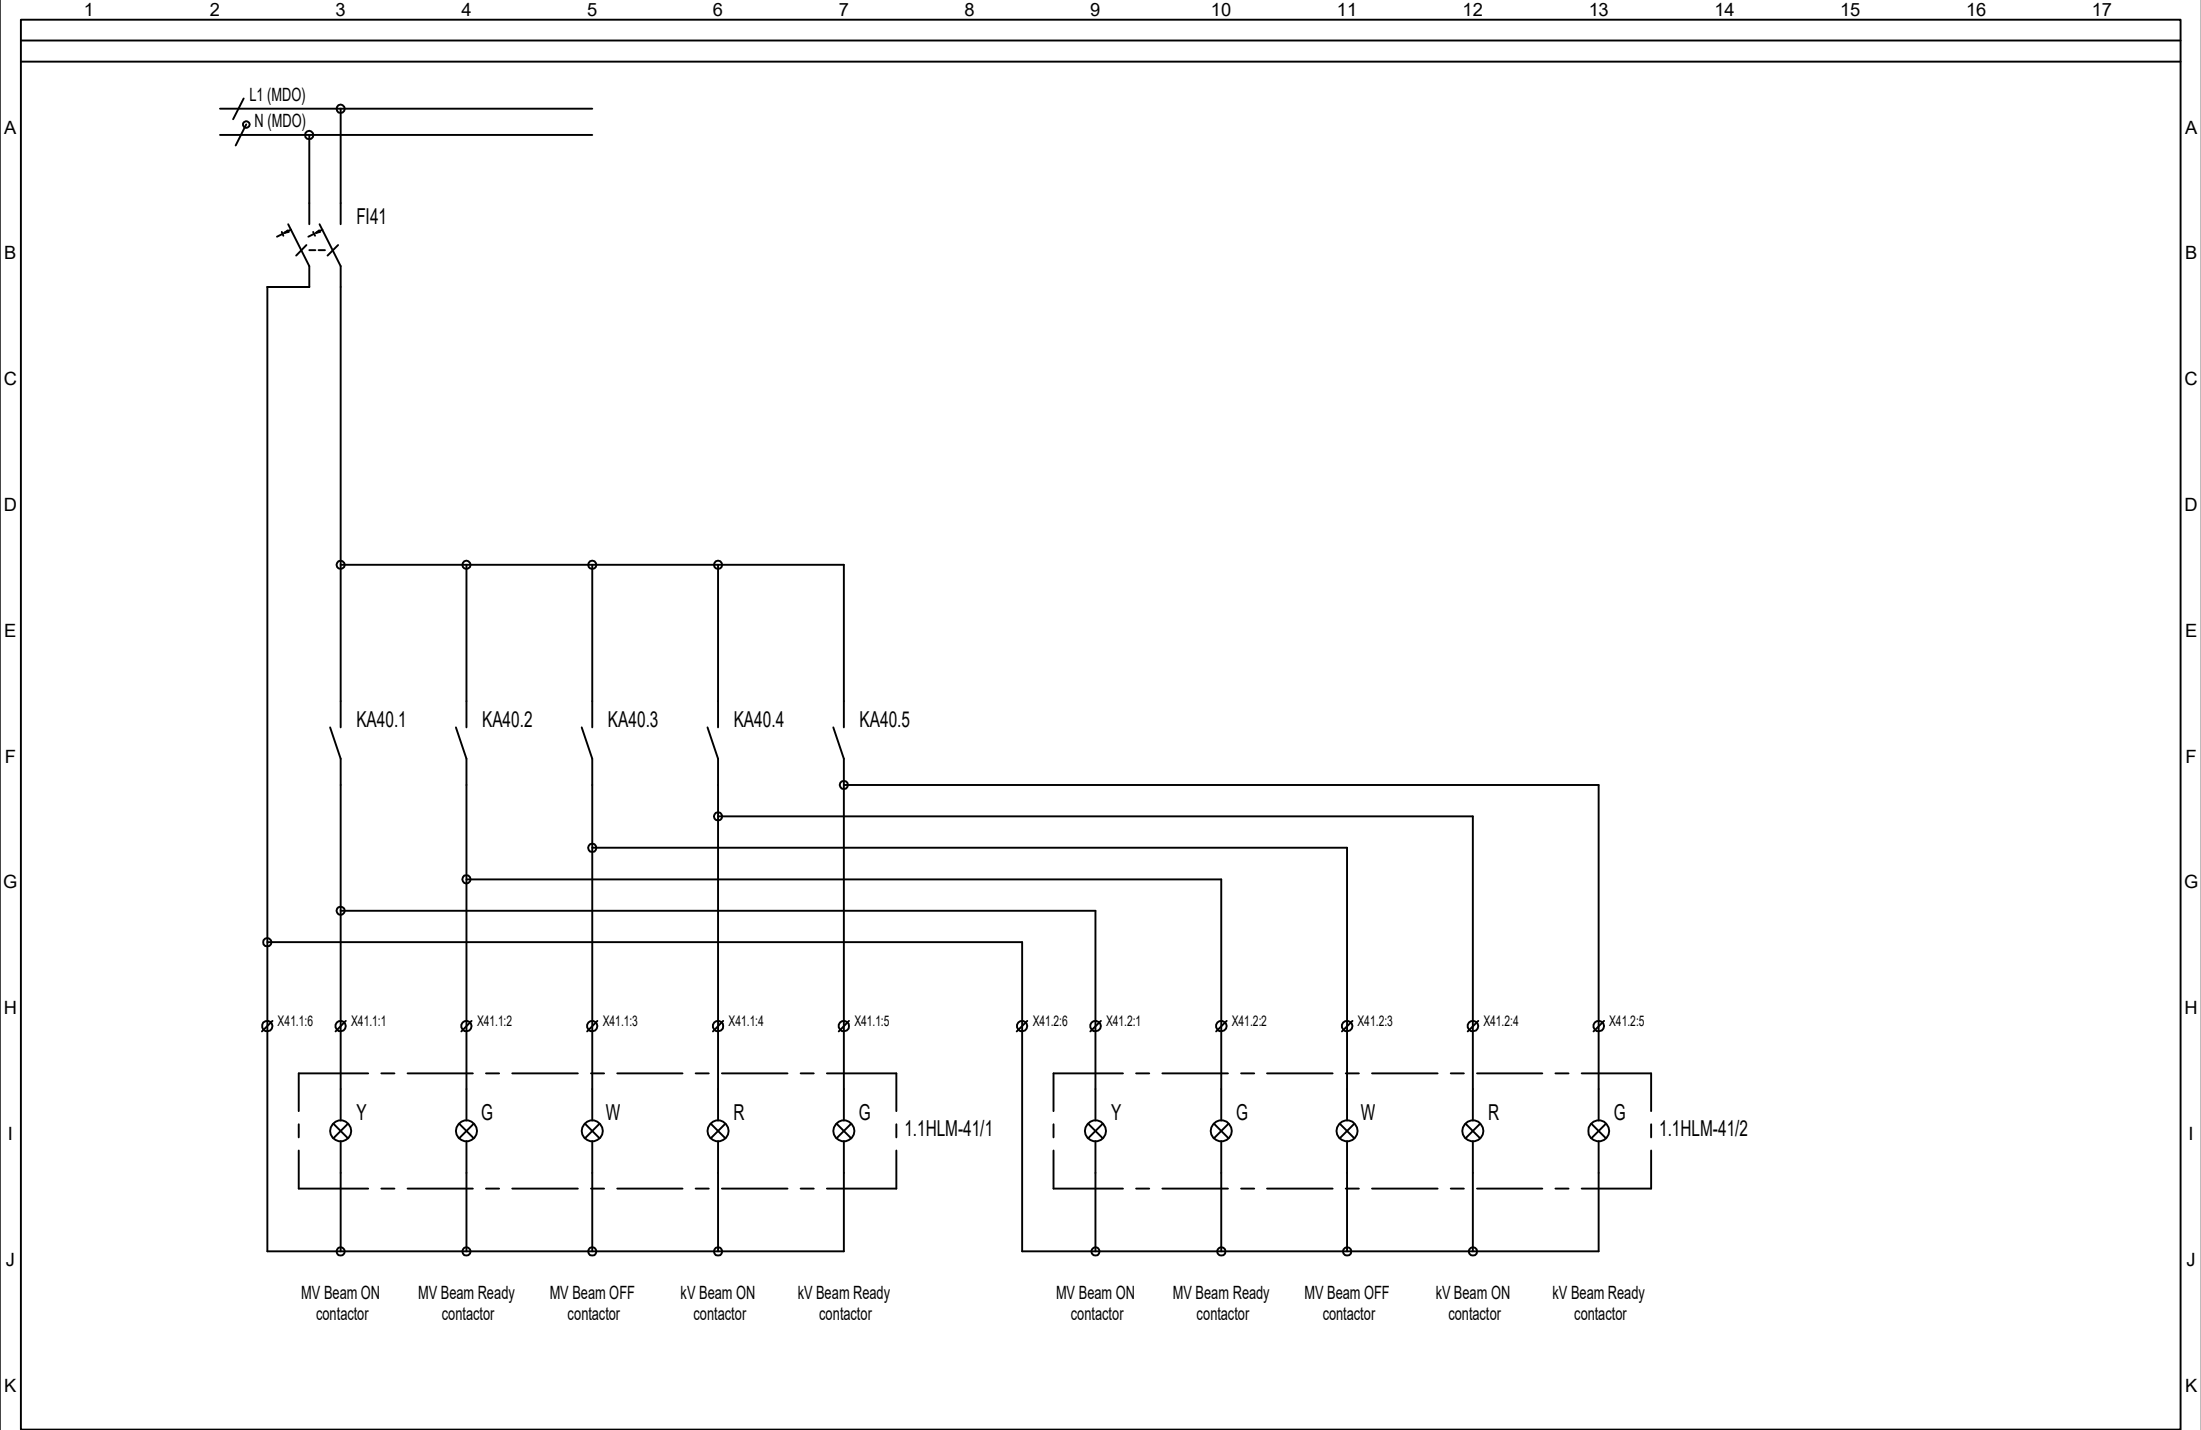


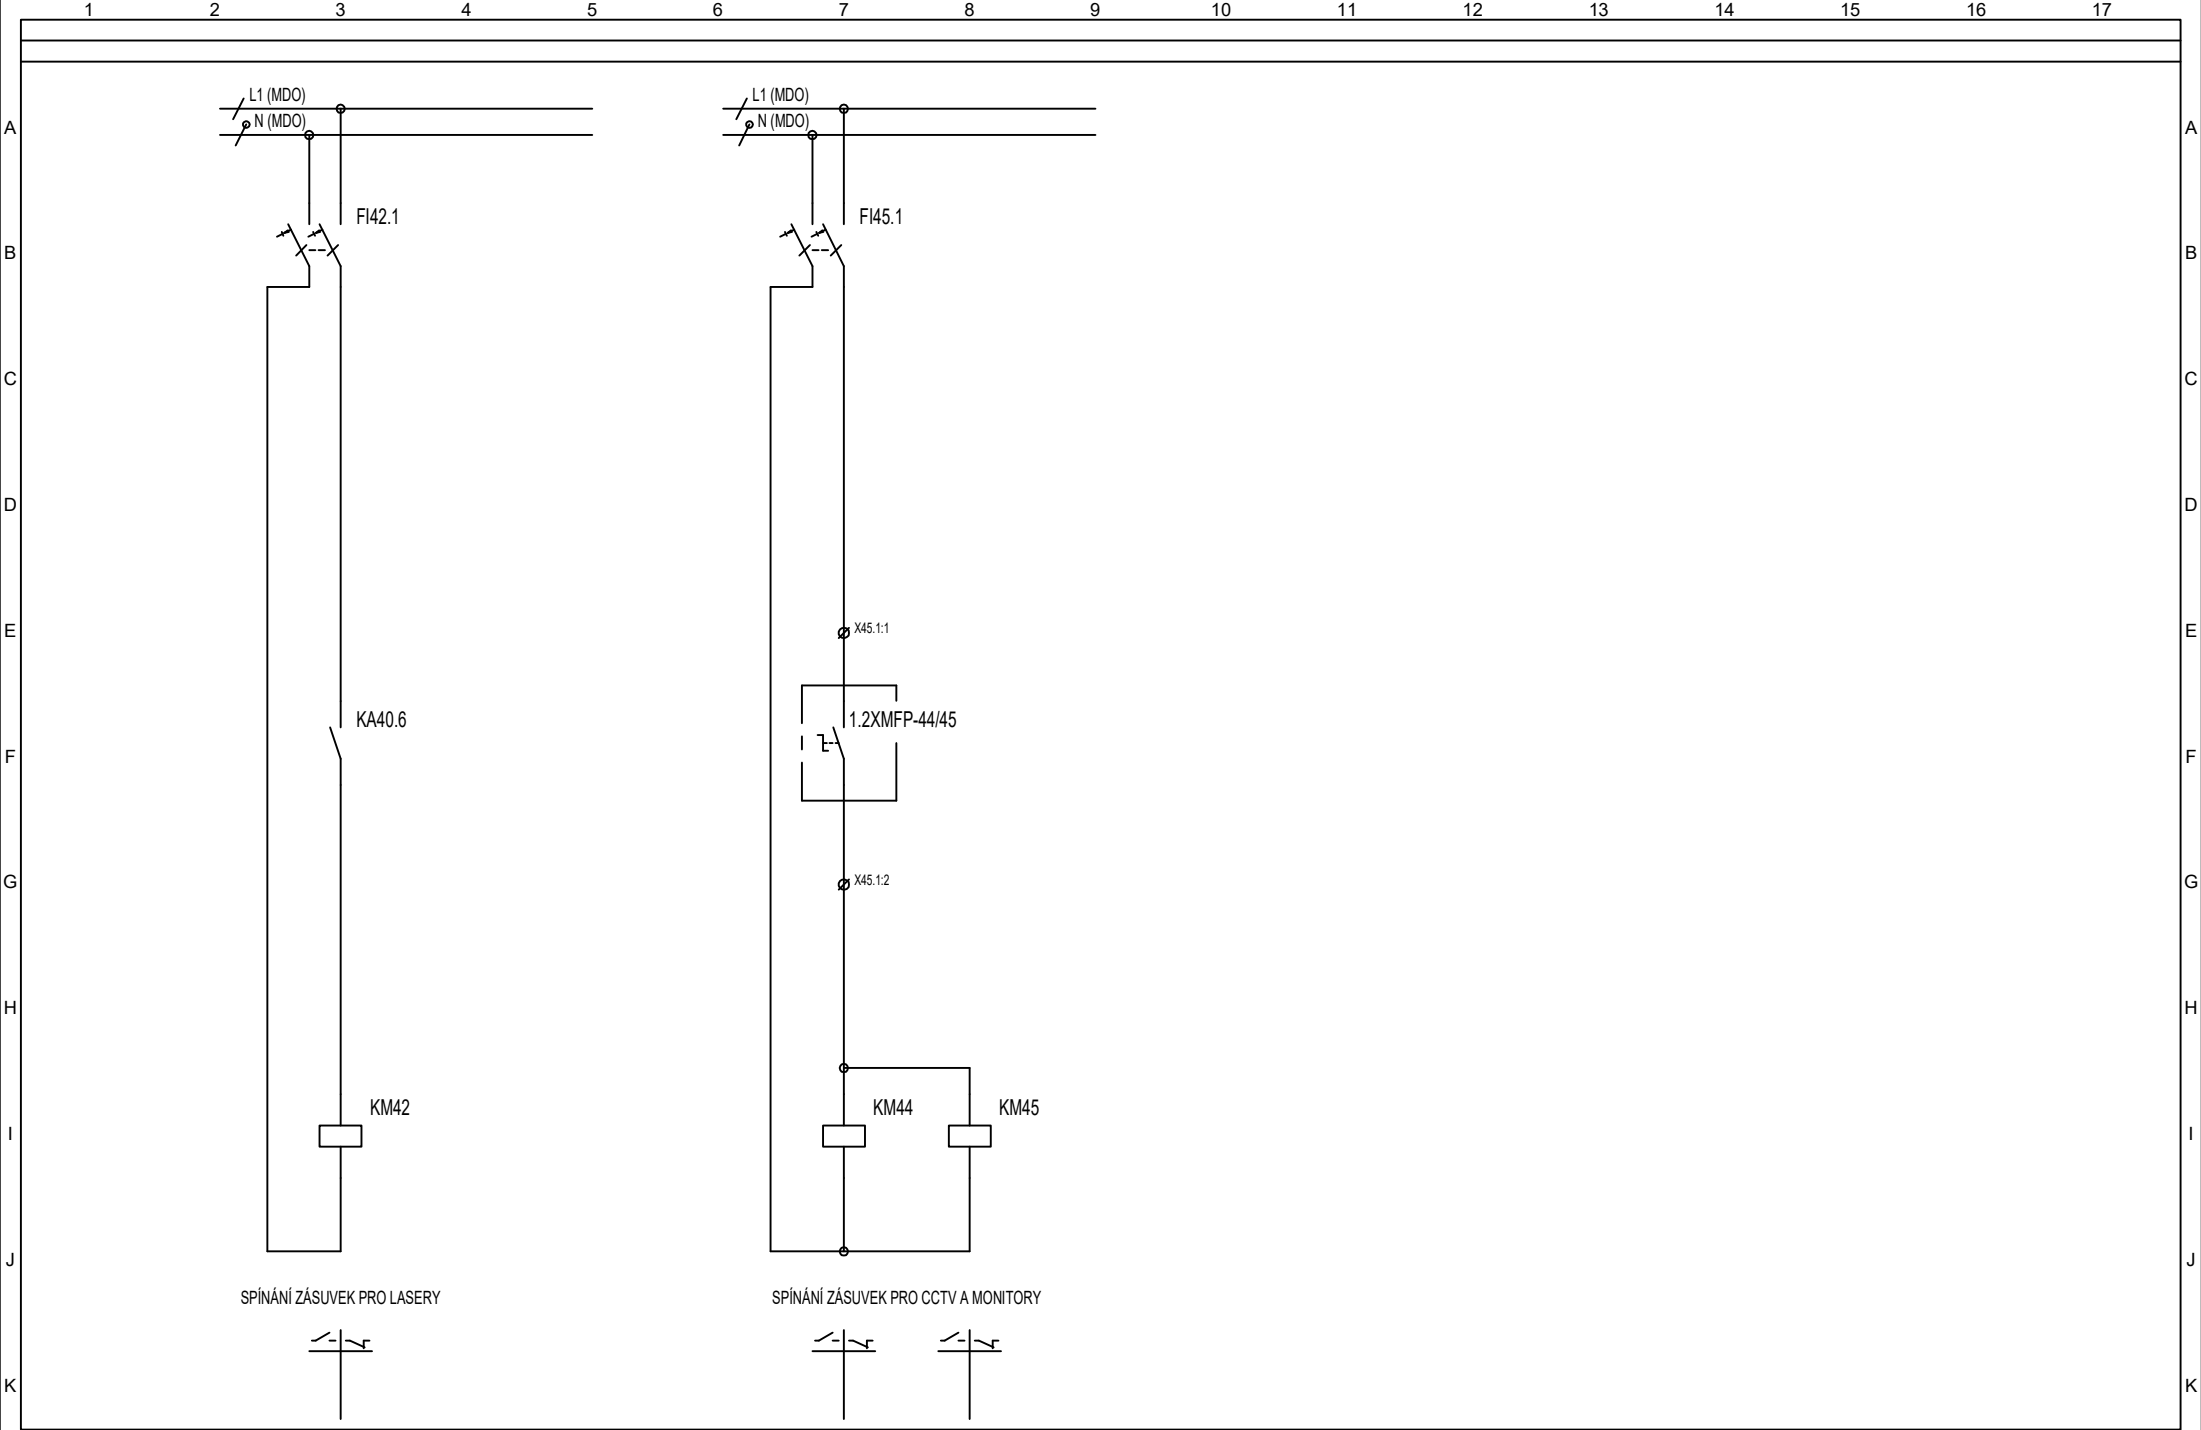


1		2		3		4		5		6		7		8		9		10		11		12		13		14		15		16		17	
Vypracoval: Ing. Šulák		AKCE: FN Olomouc Výměna lineárních urychlovačů v objektu H				Investor: FN Olomouc		Zak.číslo: K20323016		A.K.:		Listů: 25																					
Kontroloval: Ing. Šulák						Obsah: ROZVADĚČ RSM1.1		Změna/Datum:		V.č.:		List:																					
Datum : 11/2021								Měřtko:		D.1.01.4c-104		19																					
		D.1.01.4c Silnoproudá elektrotechnika																															

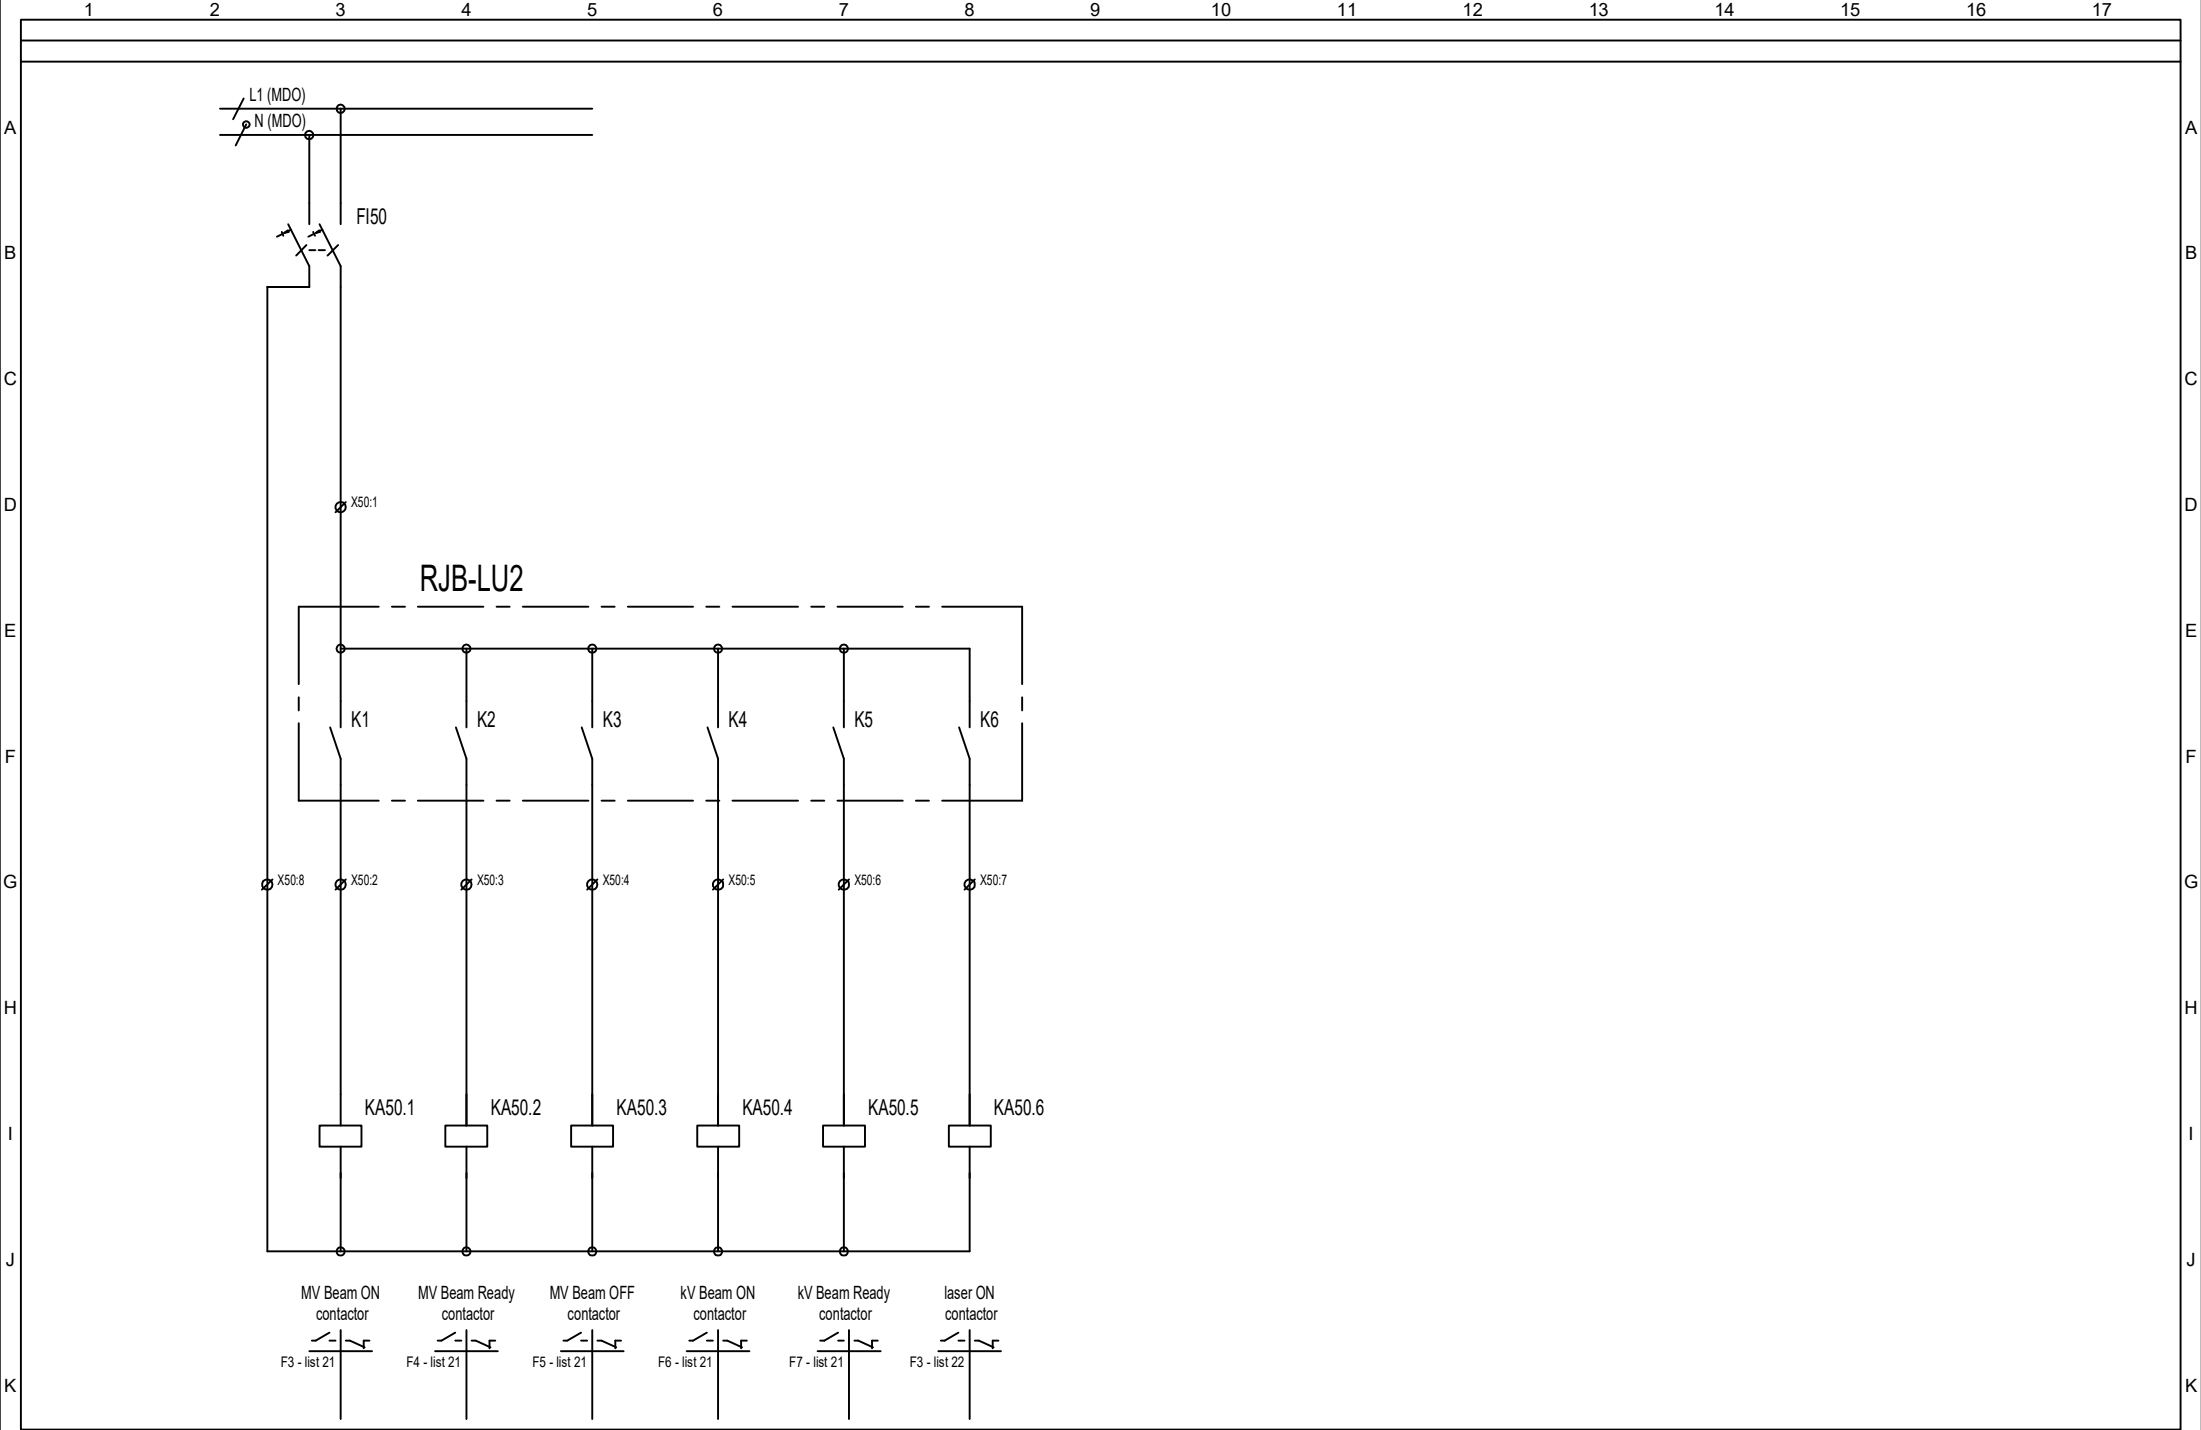

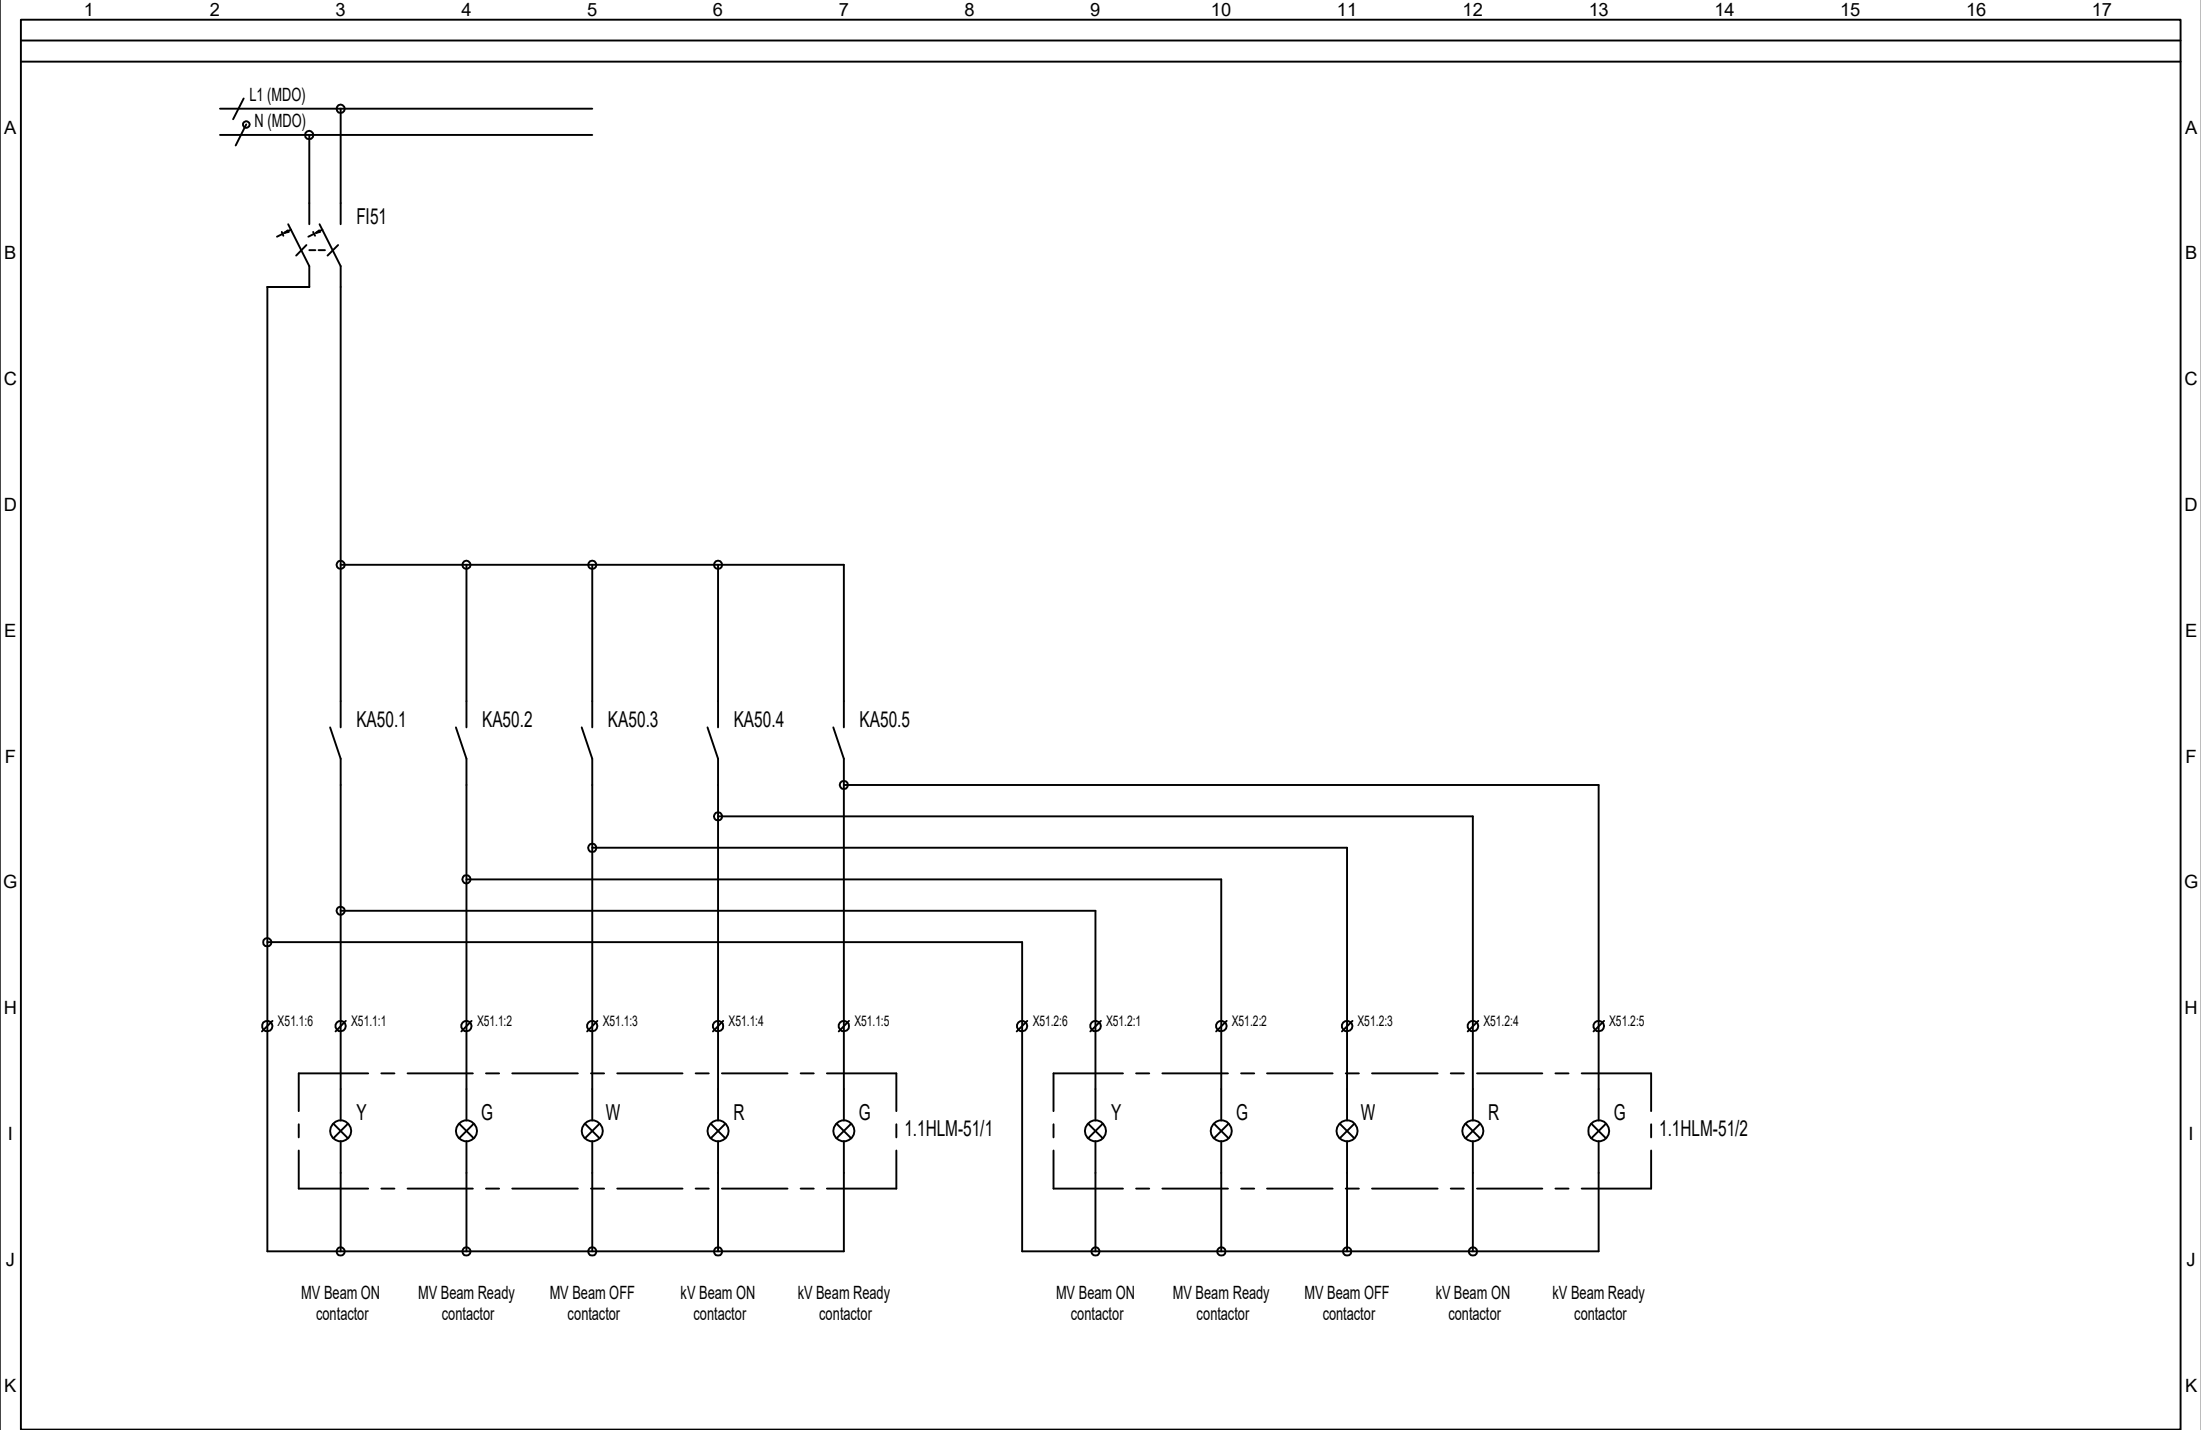


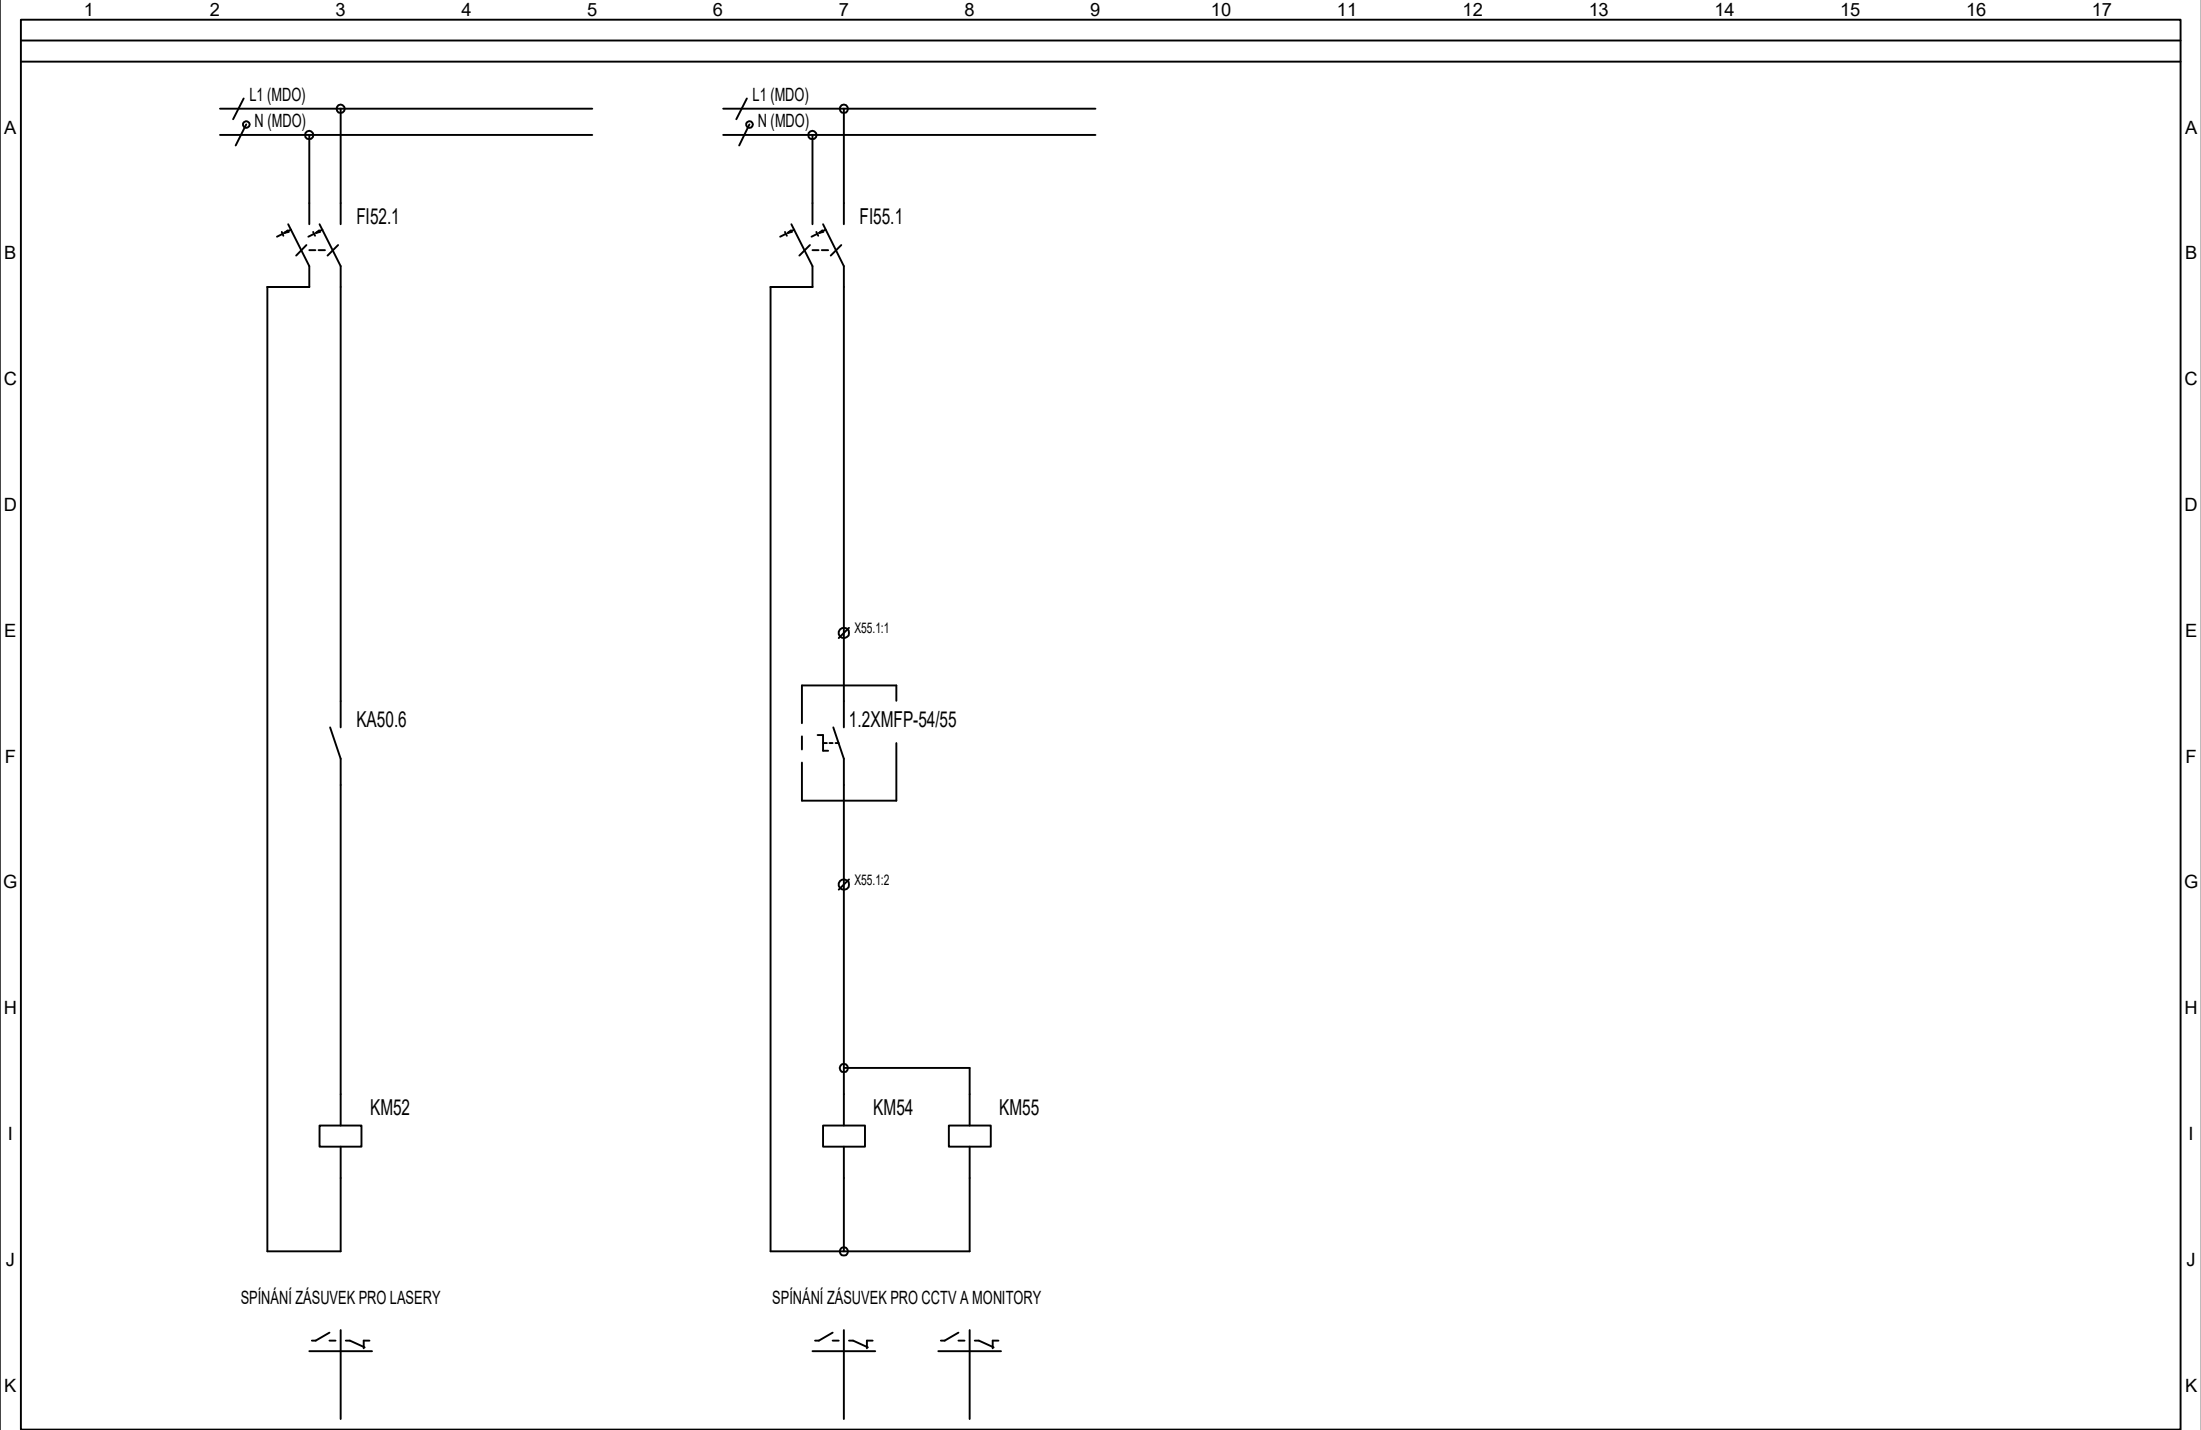

1	2	3	4	5	6	7	8	9	10	11	12	13	14	15	16	17
Vypracoval: Ing. Šulák			AKCE: FN Olomouc Výměna lineárních urychlovačů v objektu H D.1.01.4c Silnoproudá elektrotechnika					Investor: FN Olomouc			Zak.číslo: K20323016		A.K.:		Listů: 25	
Kontroloval: Ing. Šulák								Obsah:			Změna/Datum:		V.č.:		List:	
Datum : 11/2021								ROZVADĚČ RSM1.1			Měřítko:		D.1.01.4c-104		22	

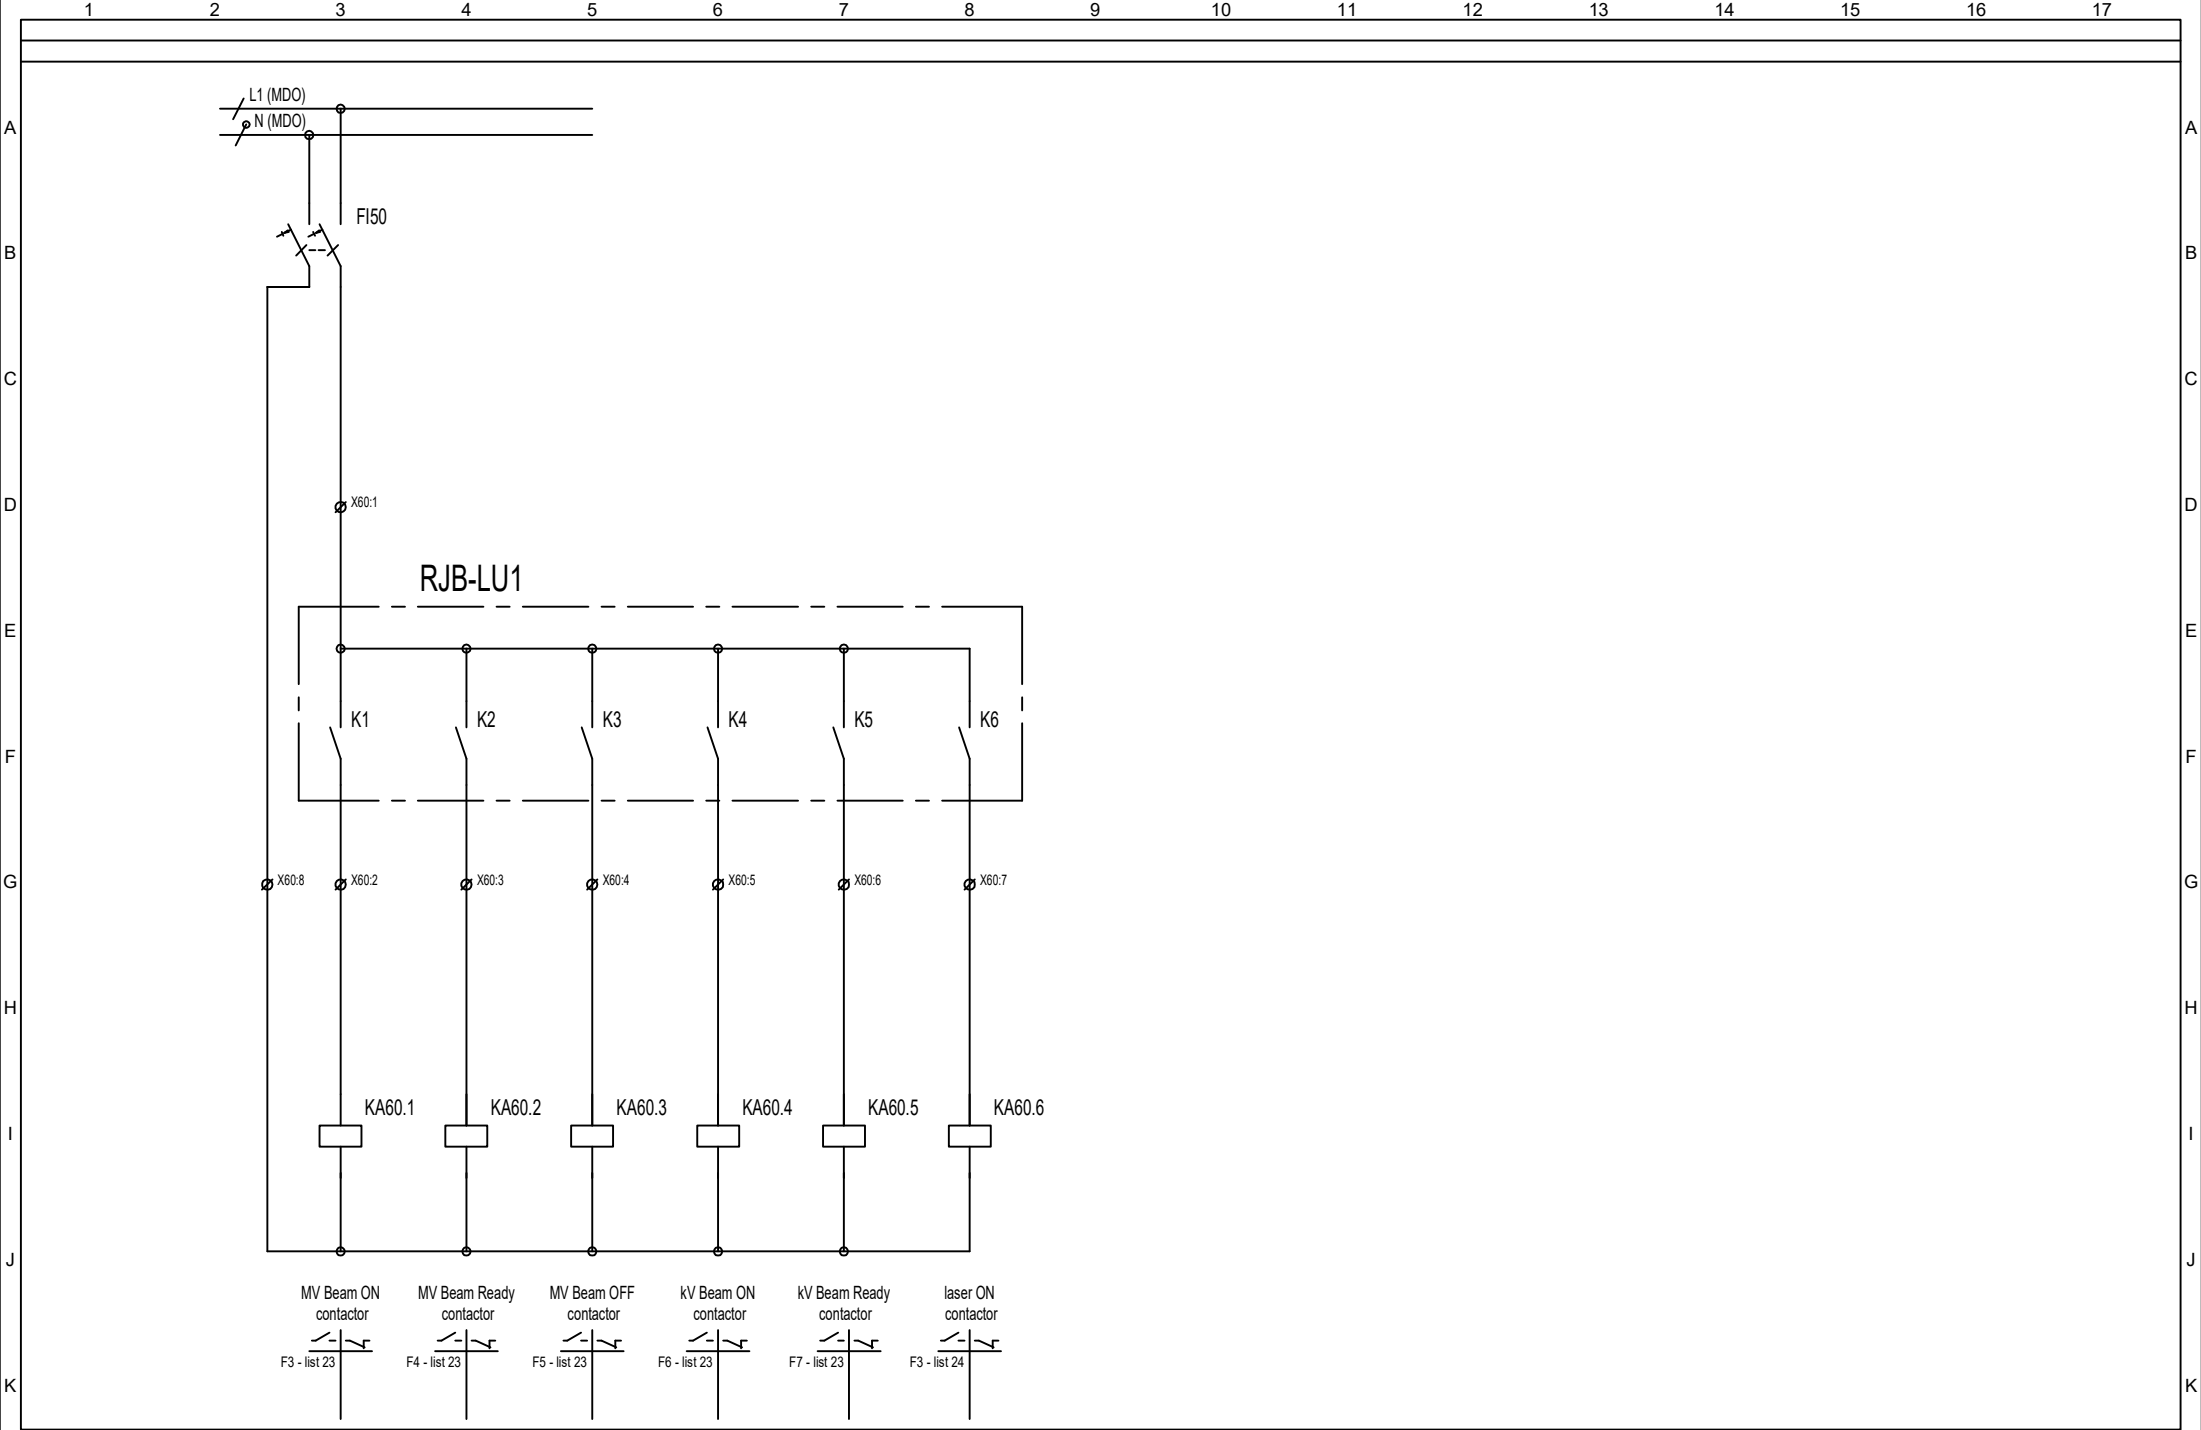

Vypracoval: Ing. Šulák	AKCE: FN Olomouc Výměna lineárních urychlovačů v objektu H D.1.01.4c Silnoproudá elektrotechnika		Investor: FN Olomouc	Zak.číslo: K20323016	A.K.:	Listů: 25
Kontroloval: Ing. Šulák			Obsah:	Změna/Datum:	V.č.:	List:
Datum : 11/2021			ROZVADĚČ RSM1.1	Měřítko:	D.1.01.4c-104	23

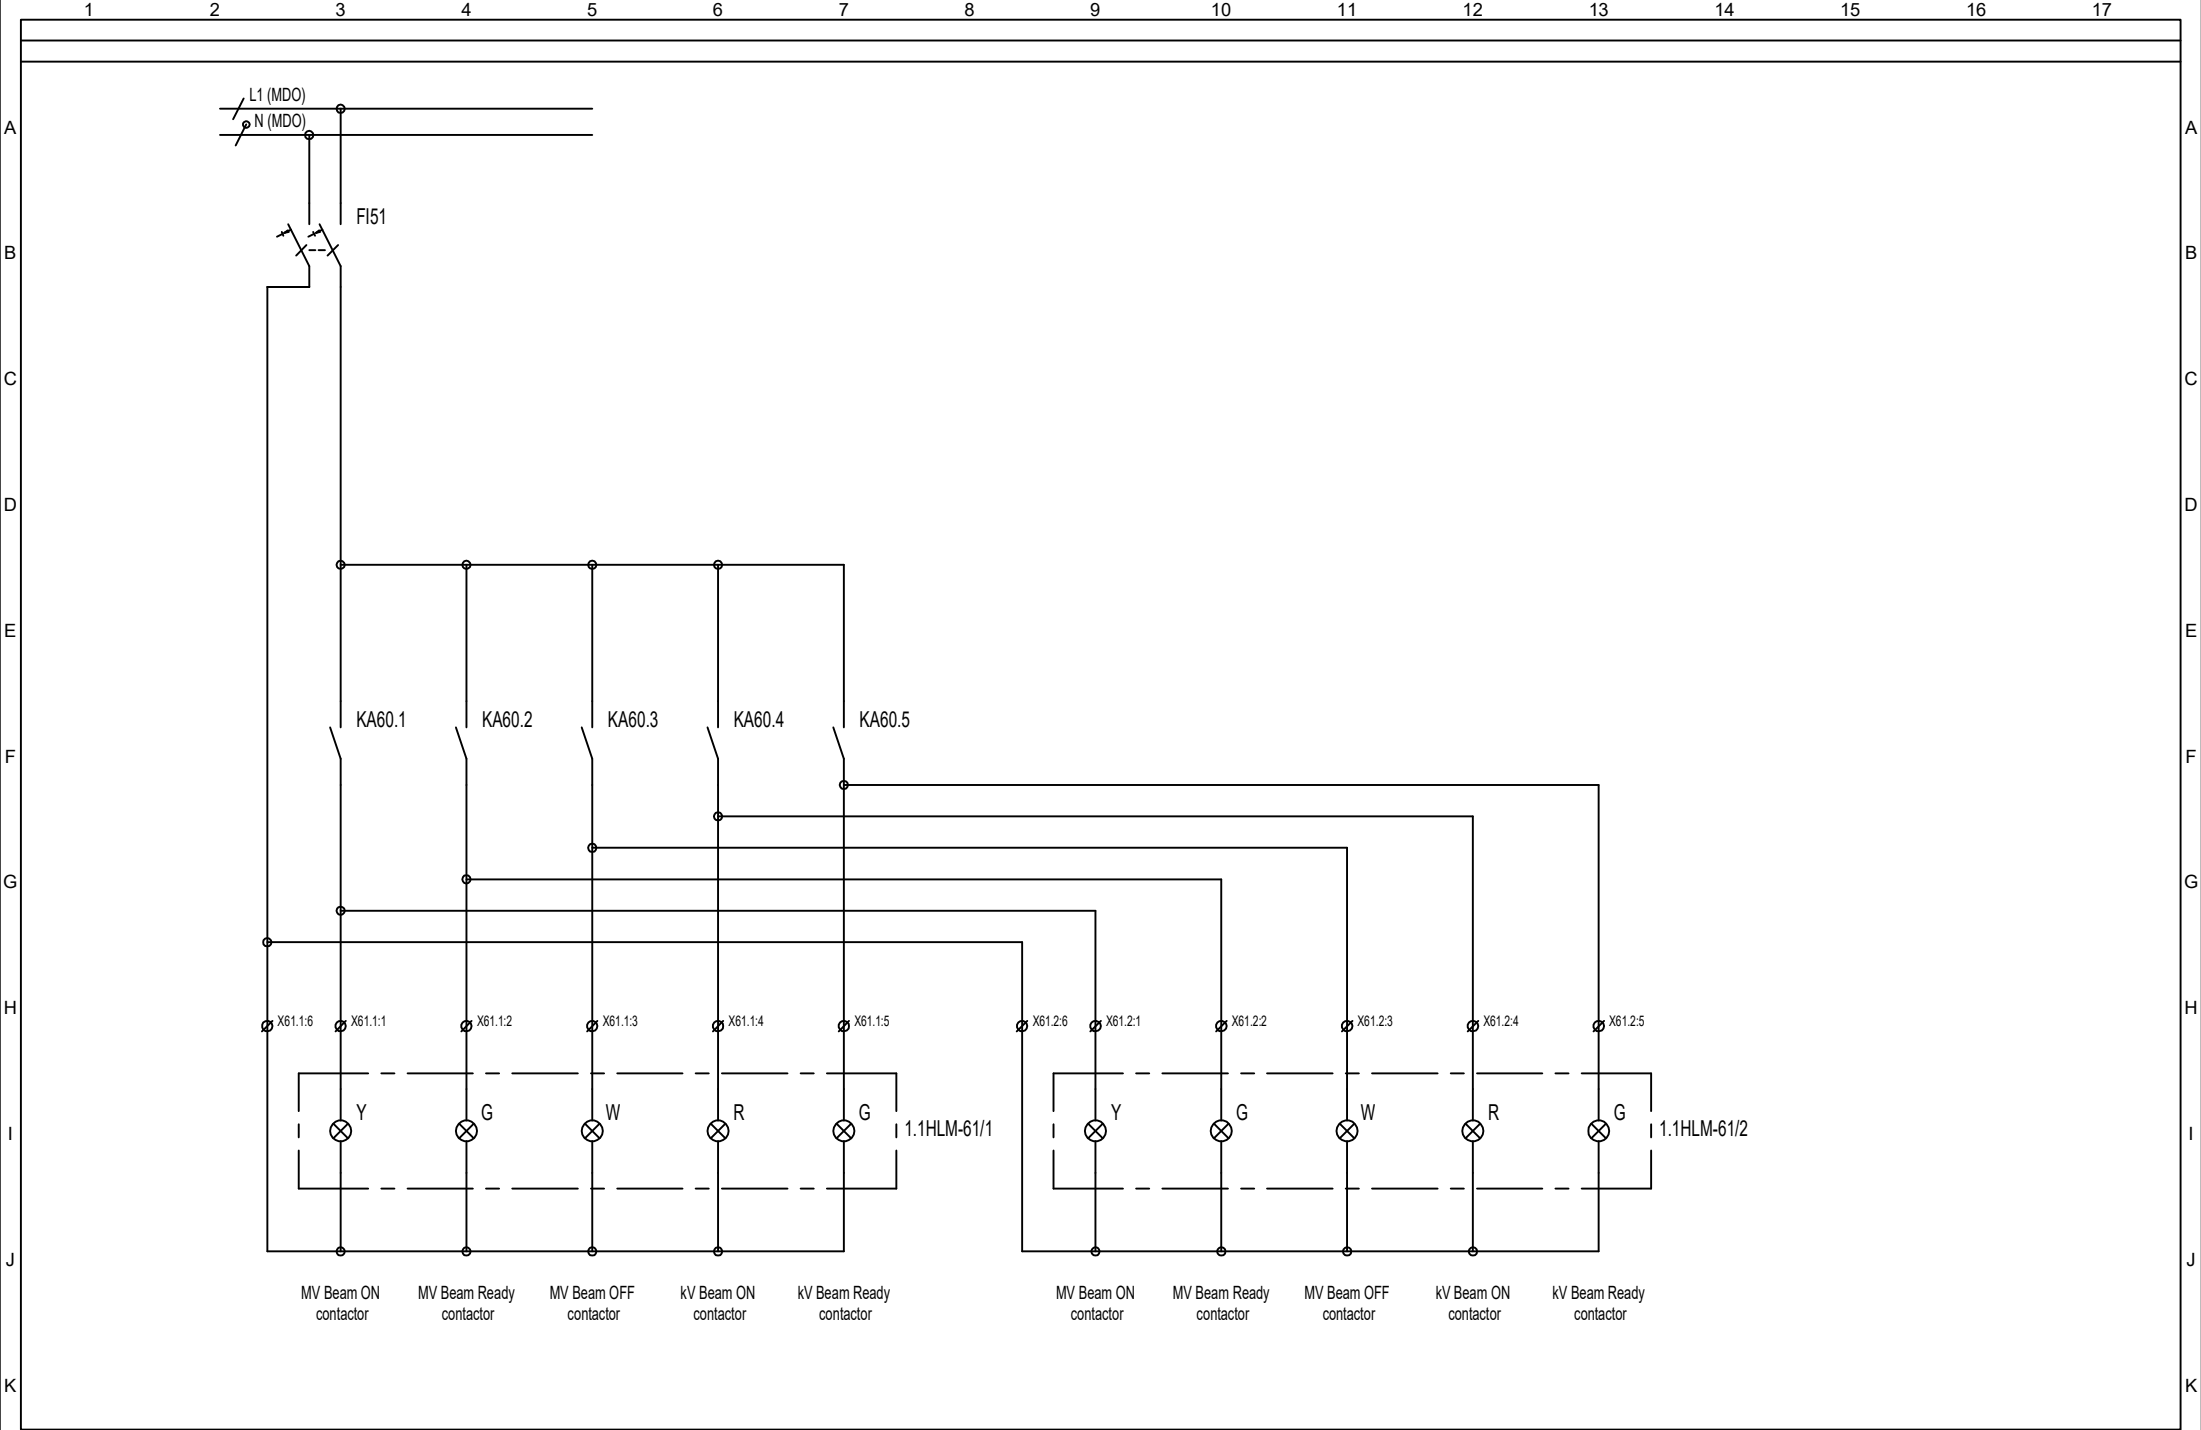

1	2	3	4	5	6	7	8	9	10	11	12	13	14	15	16	17
Vypracoval: Ing. Šulák		AKCE: FN Olomouc Výměna lineárních urychlovačů v objektu H D.1.01.4c Silnoproudá elektrotechnika		Investor: FN Olomouc				Zak.číslo: K20323016		A.K.:		Listů: 25				
Kontroloval: Ing. Šulák				Obsah:				Změna/Datum:		V.č.:		List:				
Datum : 11/2021				ROZVADEČ RSM1.1				Měřitko:		D.1.01.4c-104		24				

