


Revize	Vypracoval	Popis revize	Datum

 PROJEKTOVÁNÍ ZDRAVOTNICKÉ VÝSTAVBY	Hlavní inženýr projektu: ING. JAN KOČMÁNEK Vedoucí projektant zakázky: ING. VÁCLAV KŘEPELKA	Investor: AMEDIS, spol s r.o. Bobkova 786/4, 198 00 Praha 9 Tel: +420 281 918 191 www.amedis.cz
---	--	--

Profese: EL	Zpracovatel dílu: EP Rožnov, a.s. Boženy Němcové 1720, 756 61 Rožnov pod Radhoštěm Tel: +420 571 664 224 E-mail: b.sulak@eproznov.cz		Autorizace:
Odpovědný projektant:	Vypracoval:	Kontroloval:	
ING. BOHUSLAV ŠULÁK	ING. BOHUSLAV ŠULÁK	ING. BOHUSLAV ŠULÁK	

Akce:	FAKULTNÍ NEMOCNICE OLOMOUC OBMĚNA LINEÁRNÍCH URYCHLOVAČŮ V BUDOVĚ H	Zakázkové číslo:		57 - 2020	Paré:
		Datum:		11 - 2021	
		Stupeň:		DSPS	
Objekt:	BUDOVA H2	SO 01	Formát:		19 A4
Obsah:	ROZVADĚČ RSM1.2		Měřítko:	-	Číslo výkresu: D.1.01.4c-105

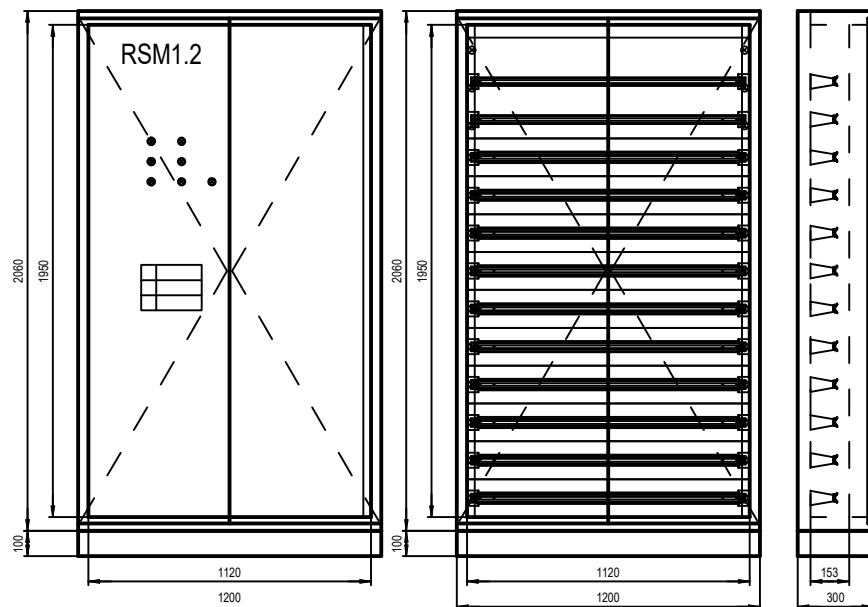

BEZPEČNOSTNÍ TABULKY :

POZOR, ELEKTRICKÉ ZAŘÍZENÍ
HLAVNÍ VYPÍNAČ
VYPNI V NEBEZPEČÍ
NEHAS VODOU ANI PĚNOVÝMI PŘÍSTROJI

DŮLEŽITÉ UPOZORĚNÍ:

PŘÍSTROJE INSTALOVAT ODDĚLENĚ DLE FUNKČNÍCH CELKŮ A V KAŽDÉ SKUPINĚ PONECHAT
PROSTOROVOU REZERVU PRO DODATEČNOU MONTÁŽ PŘÍSTROJŮ DANÉ SKUPINY.
PŘÍSTROJE A OBVODY PRO ROZVODY MDO A DO BUDOU PROSTOROVĚ ODDĚLENY, ZŘETELNĚ POPSÁNY A
BAREVNĚ VYZNAČENY.

ROZVADĚČ RSM1.2

DRUH ROZVÁDĚČE : OCELOPLECHOVÝ SKŘÍŇOVÝ
ROZMĚRY : 1200 x 2160 x 300 (Š x V x HL)
ZKRATOVÁ ODOLNOST : I_{ks} = 10 kA
KRYTÍ : IP30/20
PŘÍVOD : SHORA
VÝVODY : NAHORU
BARVA : RAL 7035, ŠEDÁ

INSTALOVANÝ VÝKON : P_i = 68 kW
VZÁJEMNÁ SOUDOBOST : β = 0,4
SOUDOBY PŘÍKON : P_p = 27 kW
JMENOVITÝ PROUD : I_n = 125A

ZÁLOŽNÍ PŘÍVOD DO
P_i = 6 kW
β = 0,4
P_p = 2,5 kW
I_n = 63A

ROZVODNÁ SOUSTAVA : MDO, DO - 3NPE AC 50Hz 400/230V / TN-S


OCHRANNÁ OPATŘENÍ DLE ČSN 33 2000-4-41 ed.3 A ČSN 33 2000-7-710 :


OCHRANA ZÁKLADNÍ PŘED DOTYKEM ŽIVÝCH ČÁSTÍ :	- IZOLACÍ - PŘEPÁŽKAMI A KRYTY
OCHRANA PŘI PORUŠE PŘED DOTYKEM NEŽIVÝCH ČÁSTÍ :	NORMÁLNÍ - AUTOMATICKÝM ODPOJENÍM OD ZDROJE DOPLNĚNÁ - PROUDOVÝM CHRÁNIČEM DOPLNĚNÁ - DOPLŇUJÍCÍM OCHRANNÝM POSPOJOVÁNÍM

VNĚJŠÍ VLVY DLE ČSN 33 2000-5-51 ed.3 :


VIZ PROTOKOL O URČENÍ VNĚJŠÍCH VLVŮ č. 01/2021


Vypracoval: Ing. Šulák	AKCE: FN Olomouc Výměna lineárních urychlovačů v objektu H D.1.01.4c Silnoproudá elektrotechnika		Investor: FN Olomouc	Zak.číslo: K20323016	A.K.:	Listů: 19
Kontroloval: Ing. Šulák			Obsah:	Změna/Datum:	V.č.:	List:
Datum : 11/2021			ROZVADĚČ RSM1.2	Měřítka:	D.1.01.4c-105	2

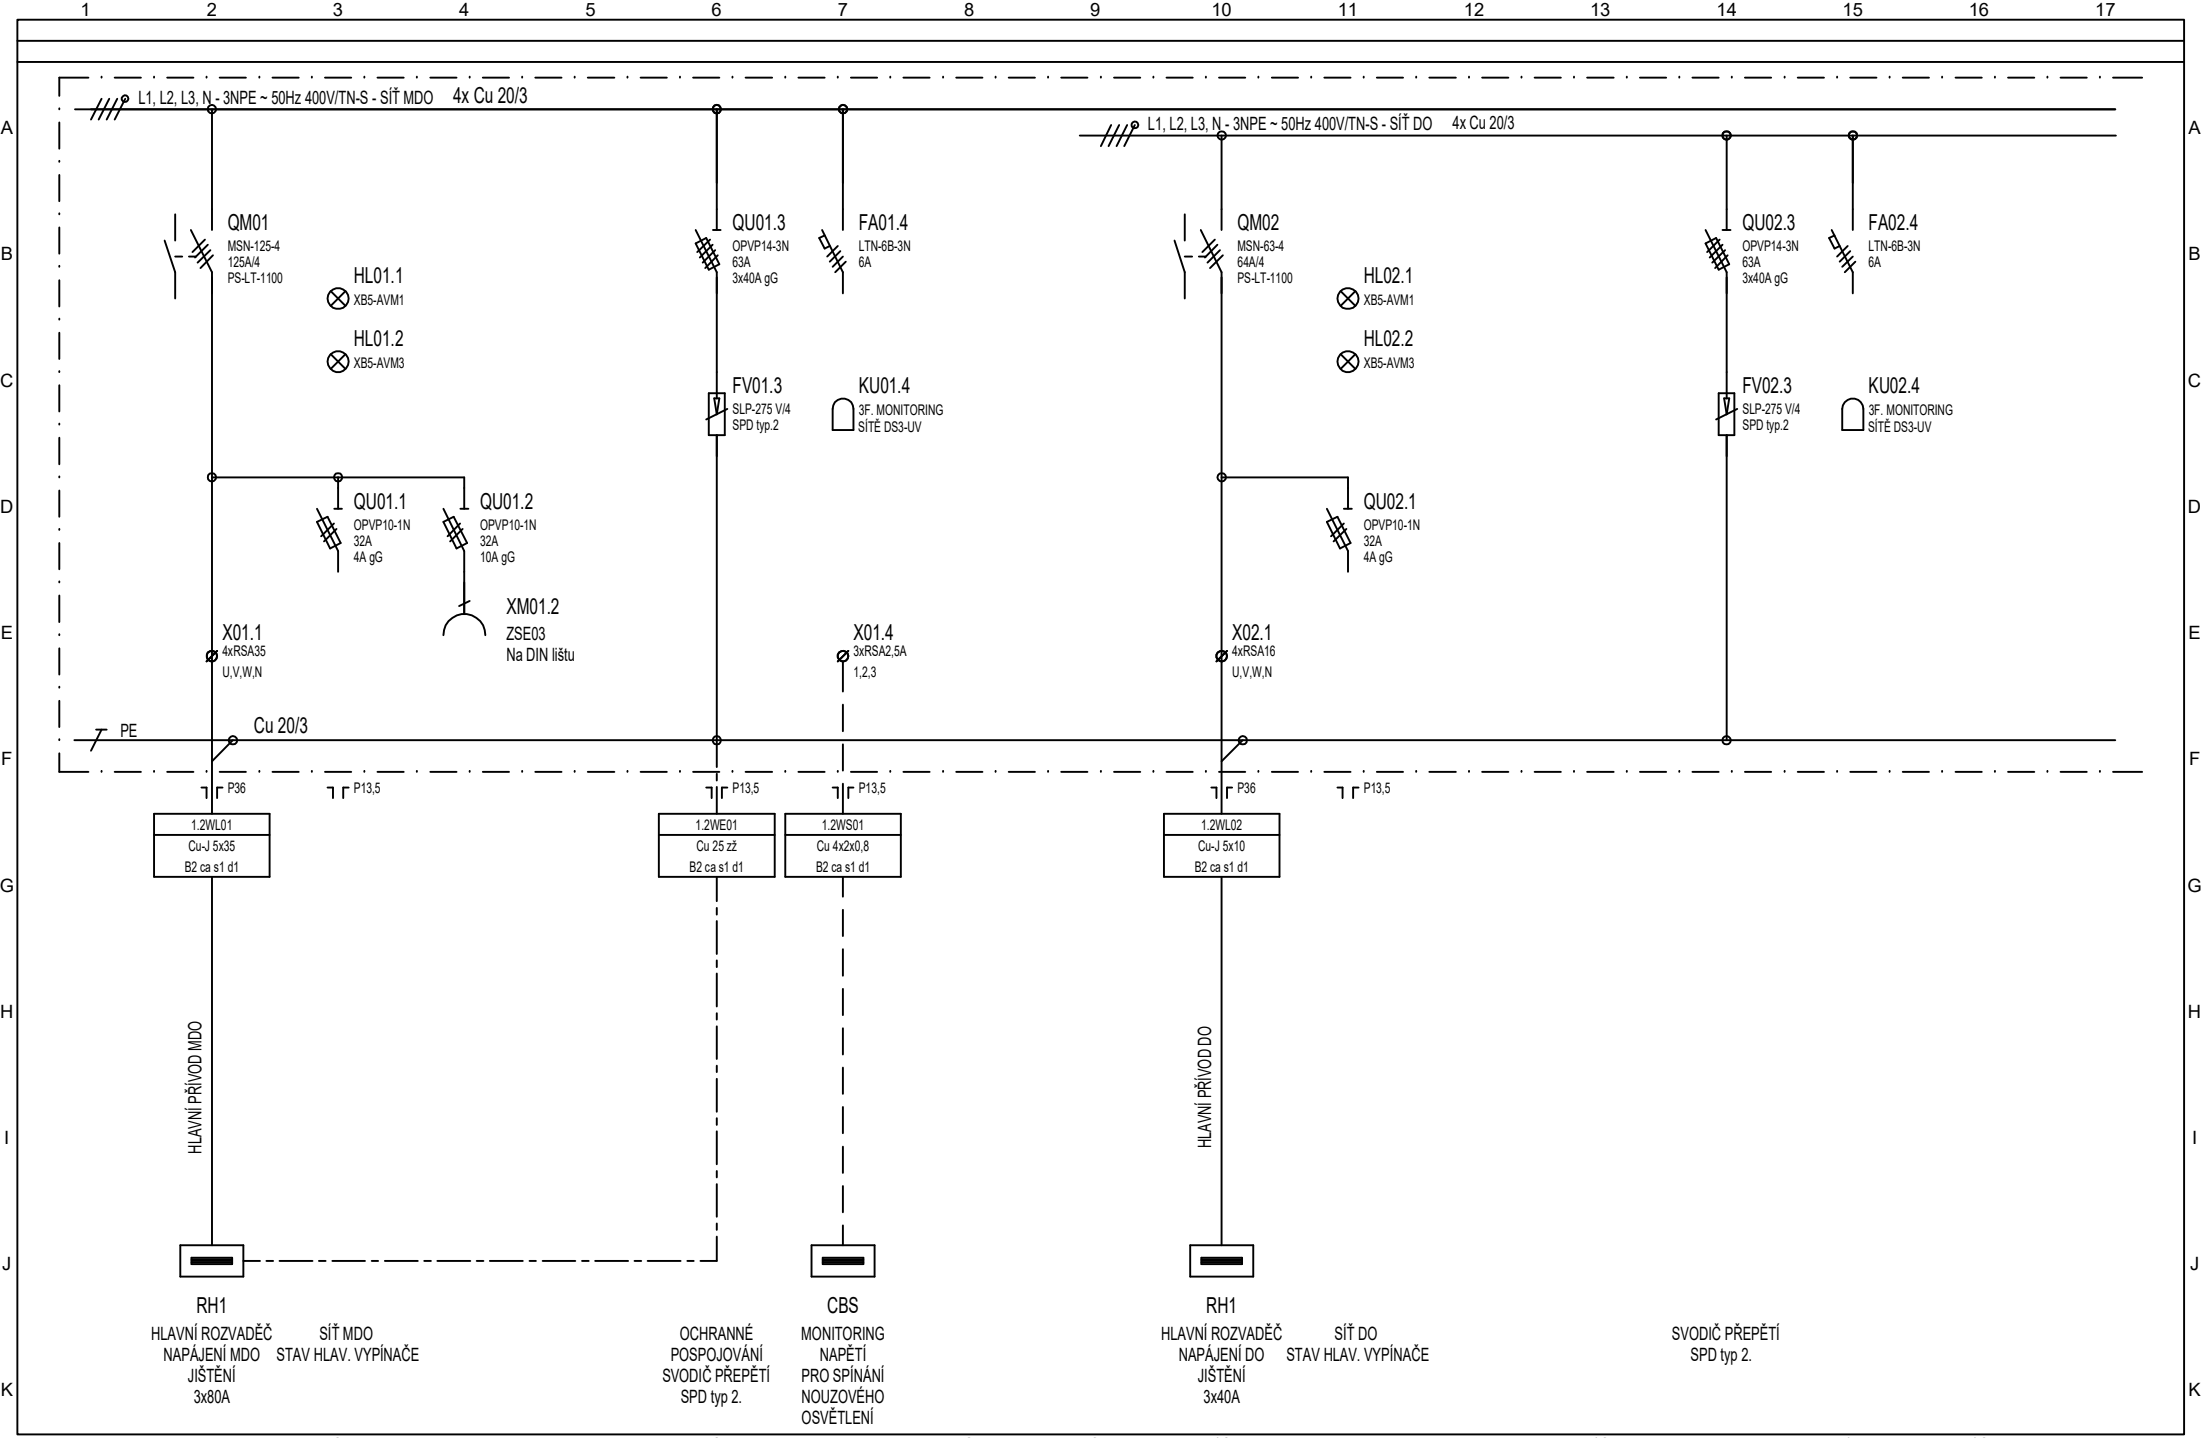


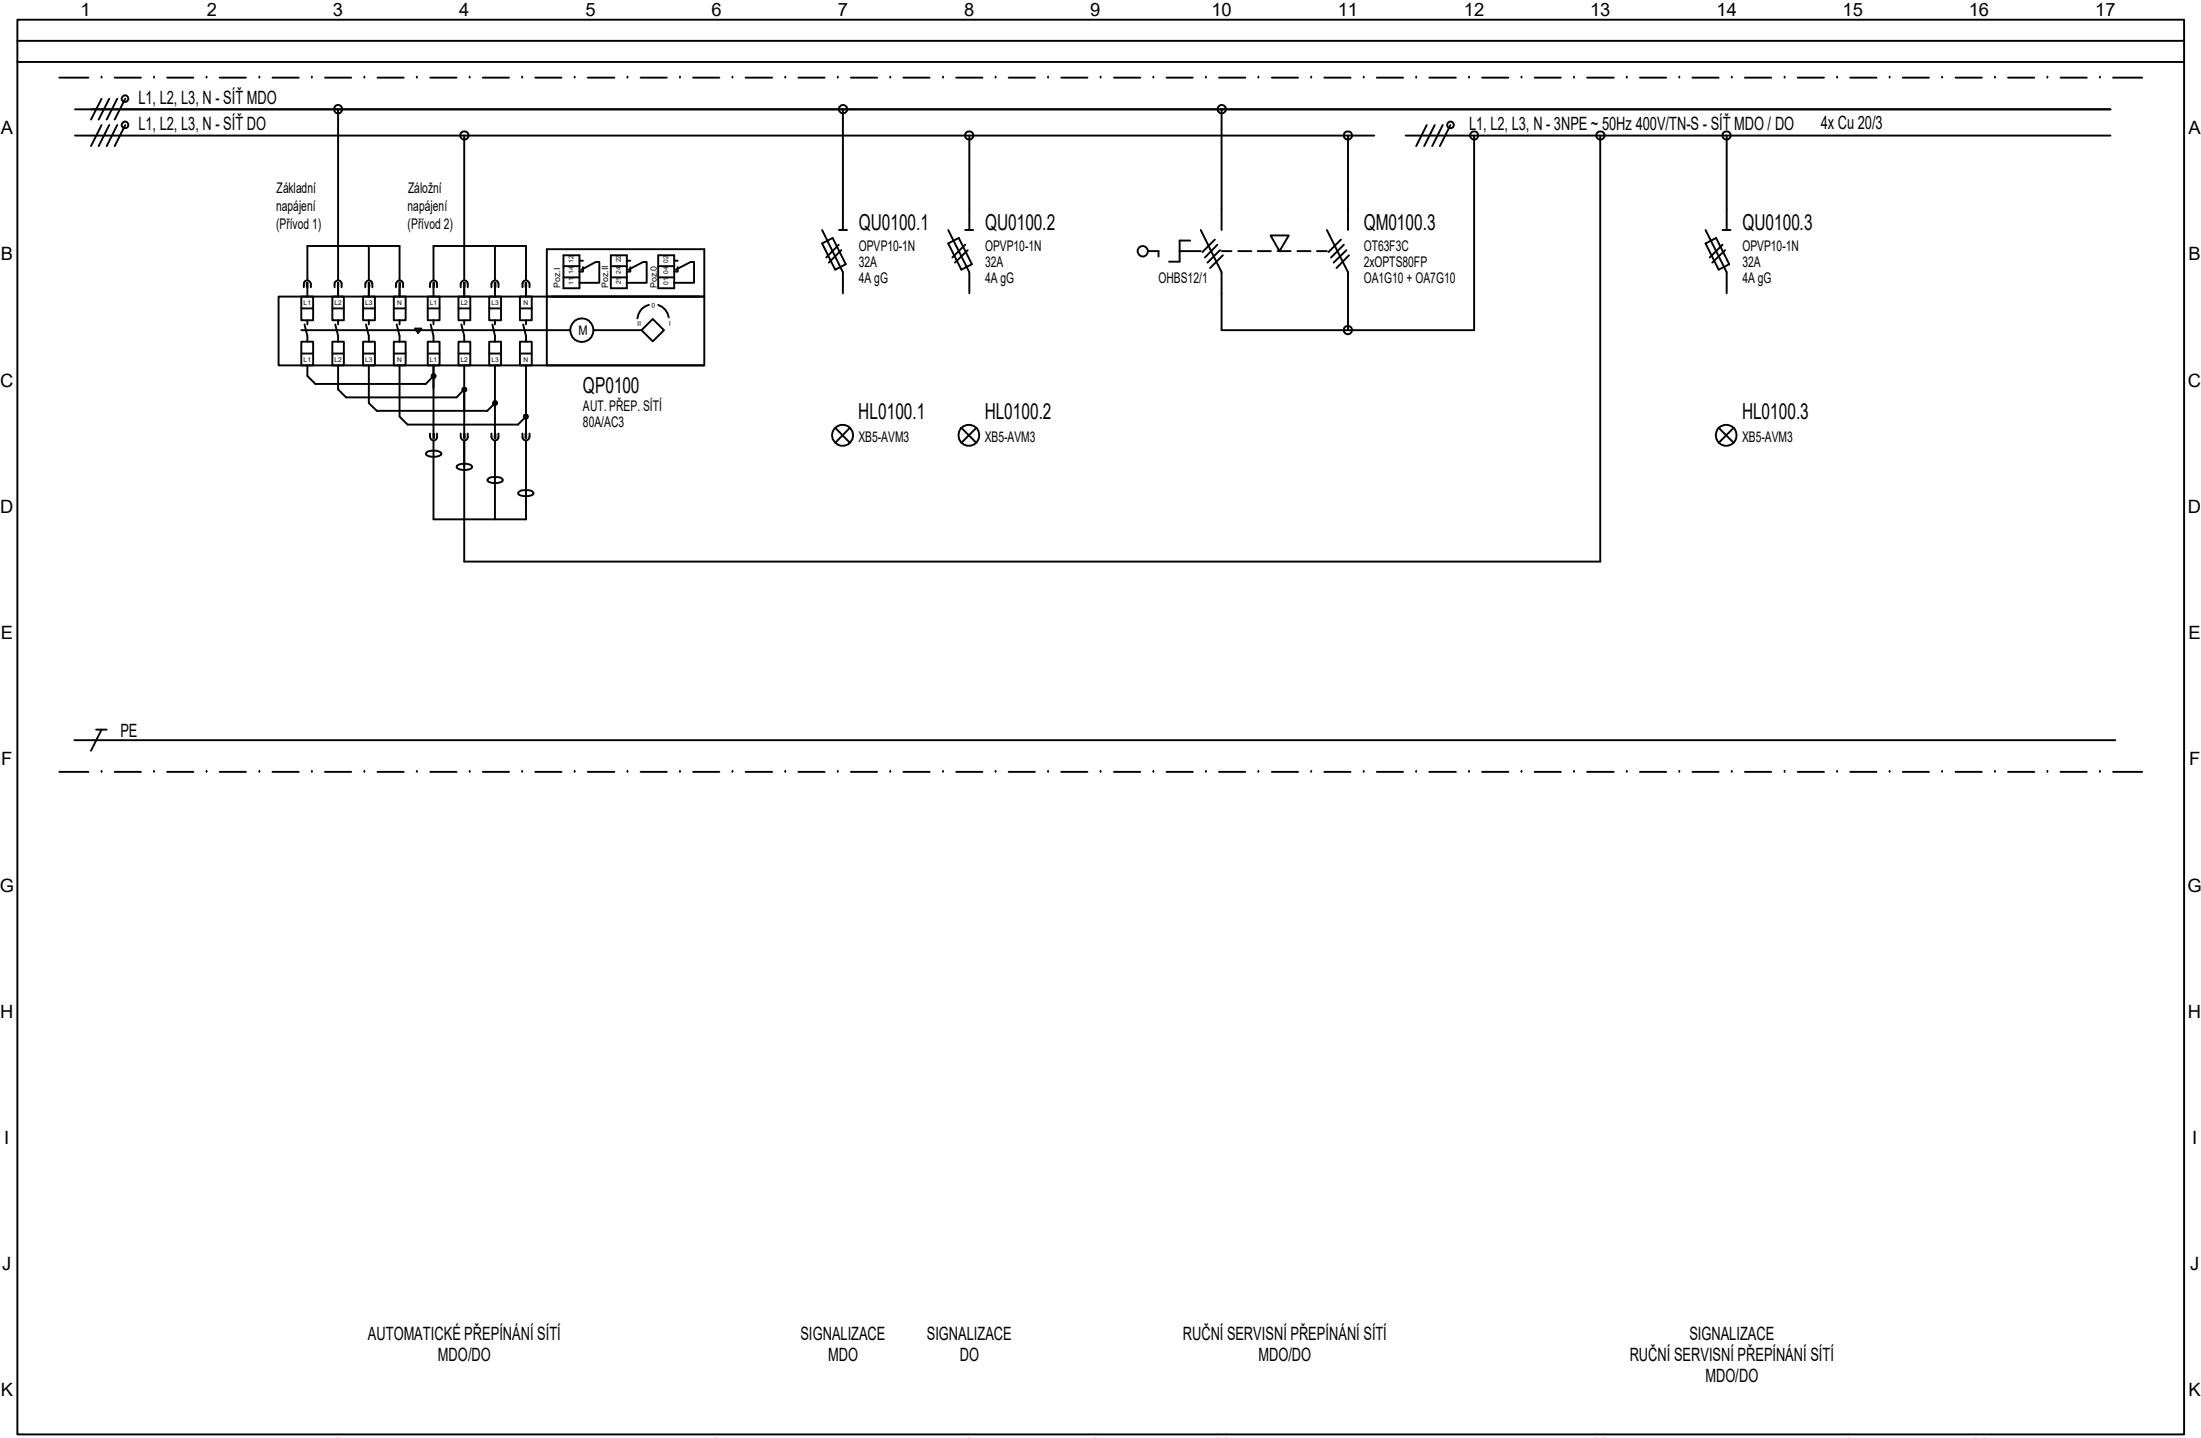


Vypracoval: Ing. Šulák	AKCE: FN Olomouc Výměna lineárních urychlovačů v objektu H D.1.01.4c Silnoproudá elektrotechnika		Investor: FN Olomouc	Zak.číslo: K20323016	A.K.:	Listů: 19
Kontroloval: Ing. Šulák			Obsah:	Změna/Datum:	V.č.:	List:
Datum : 11/2021			ROZVADĚČ RSM1.2	Měřítka:	D.1.01.4c-105	4

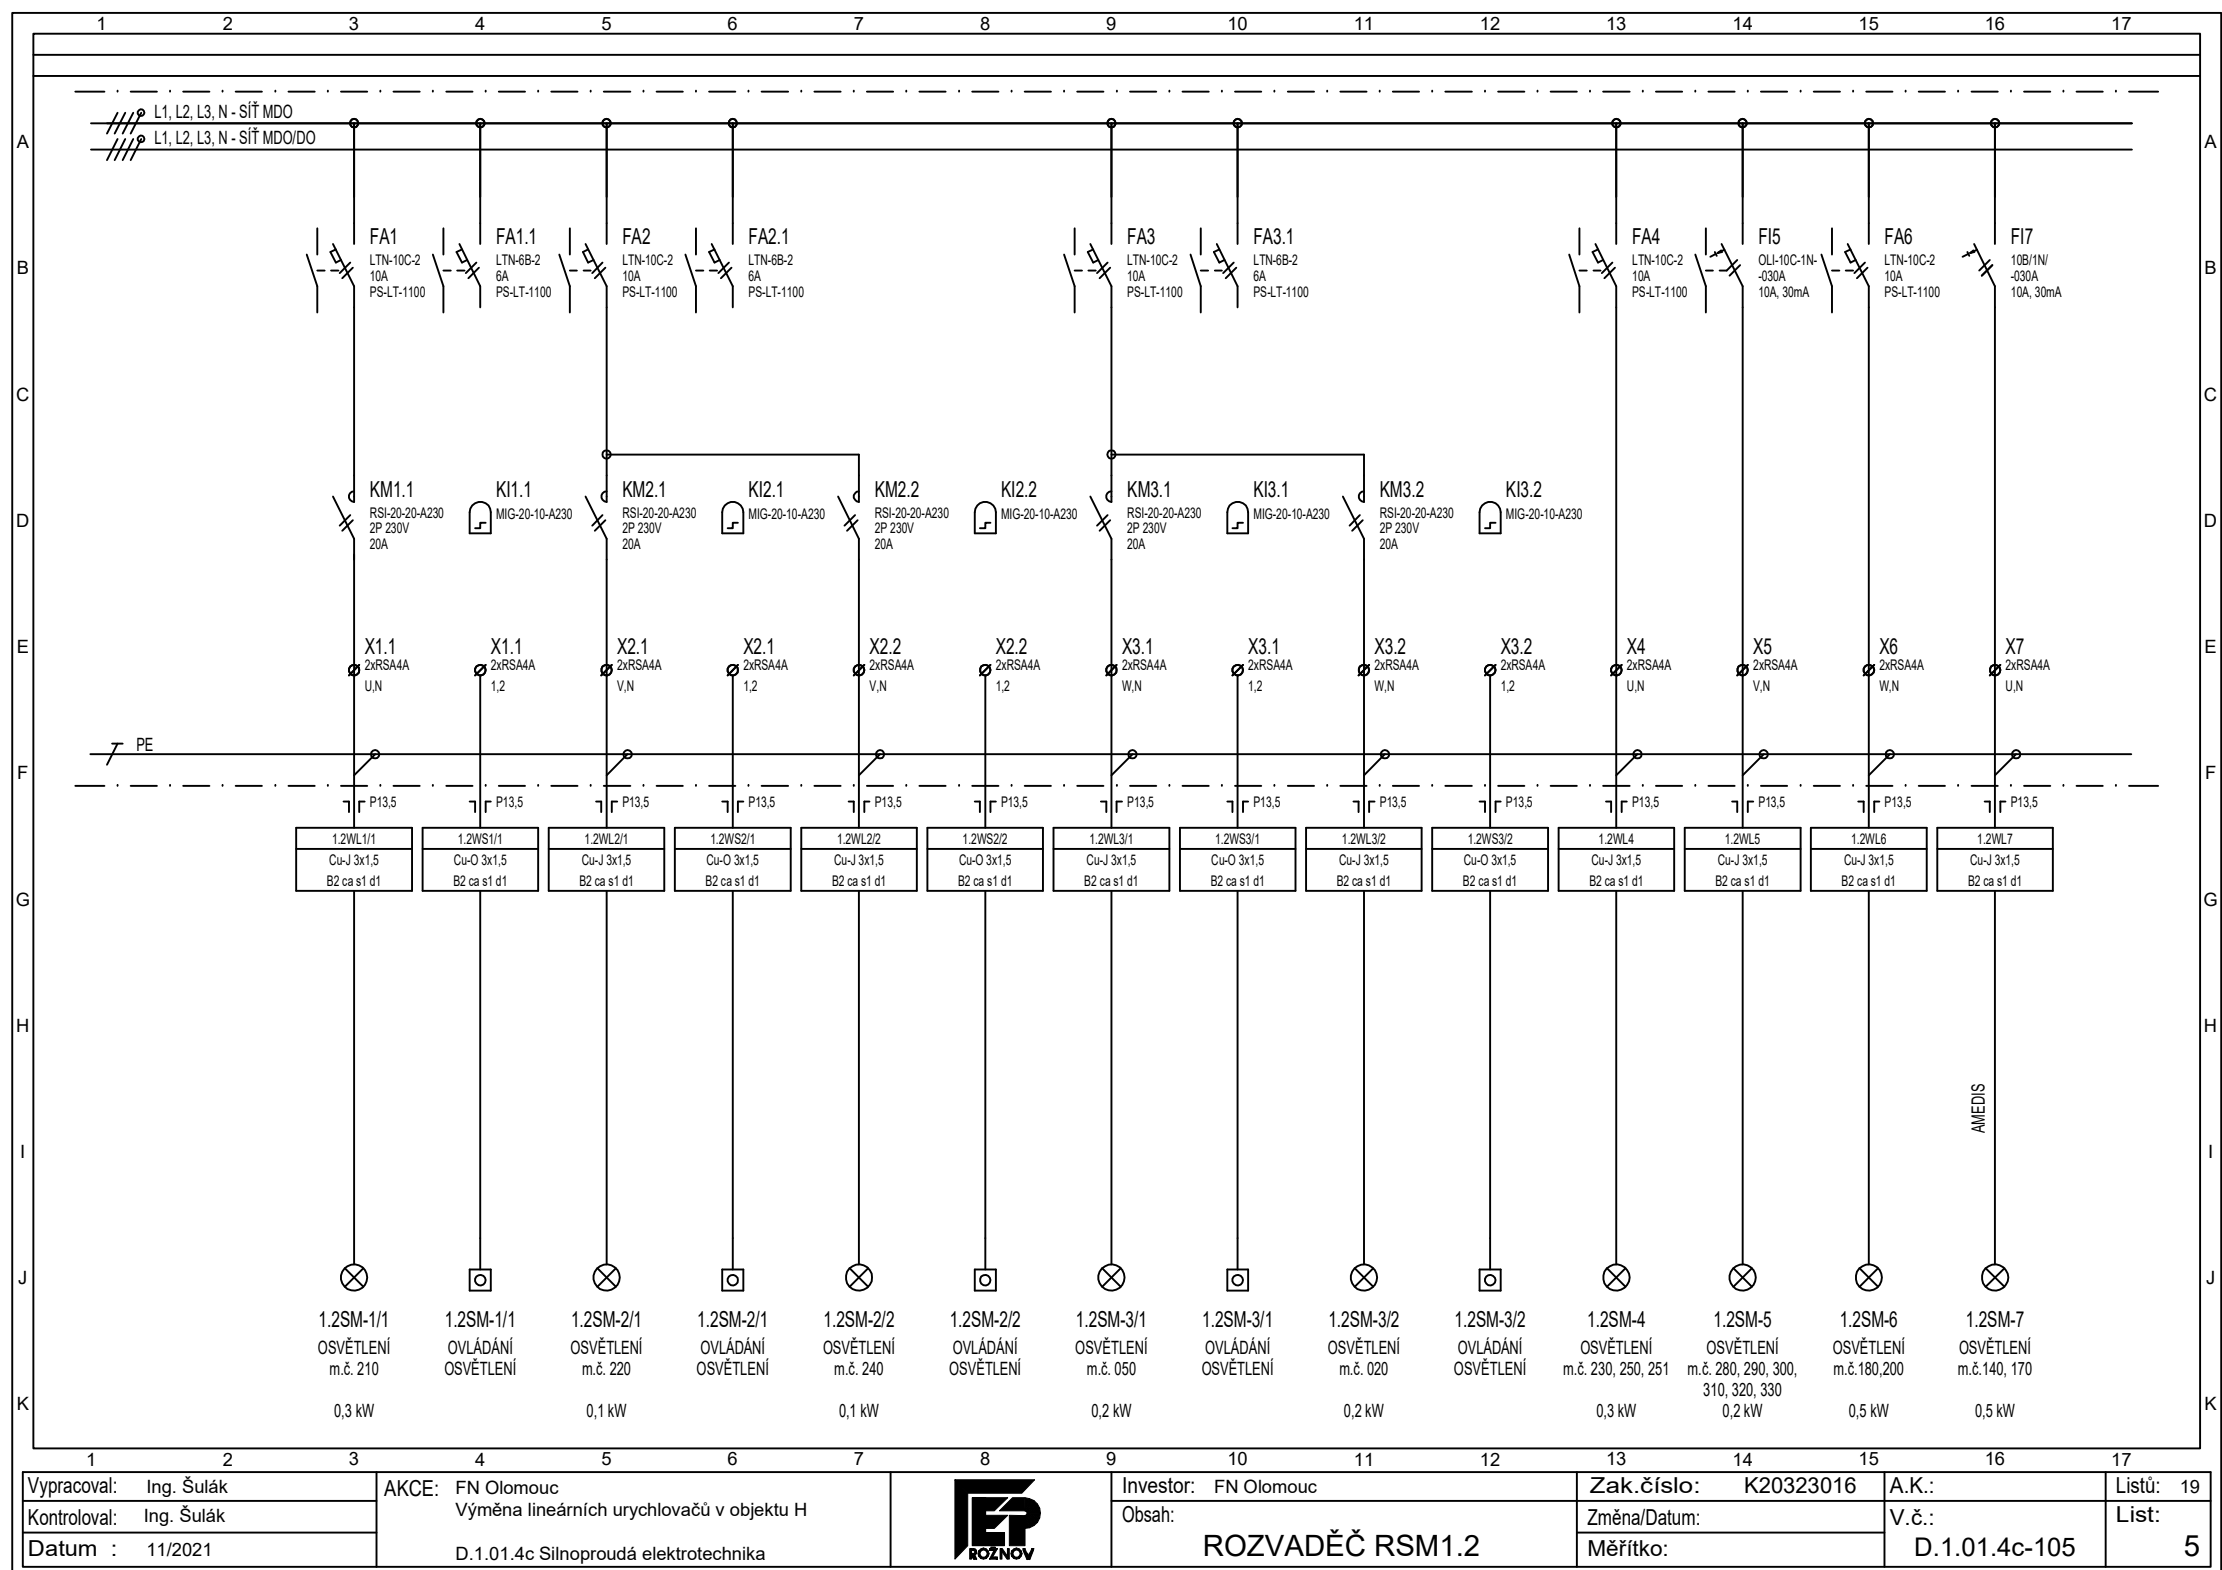

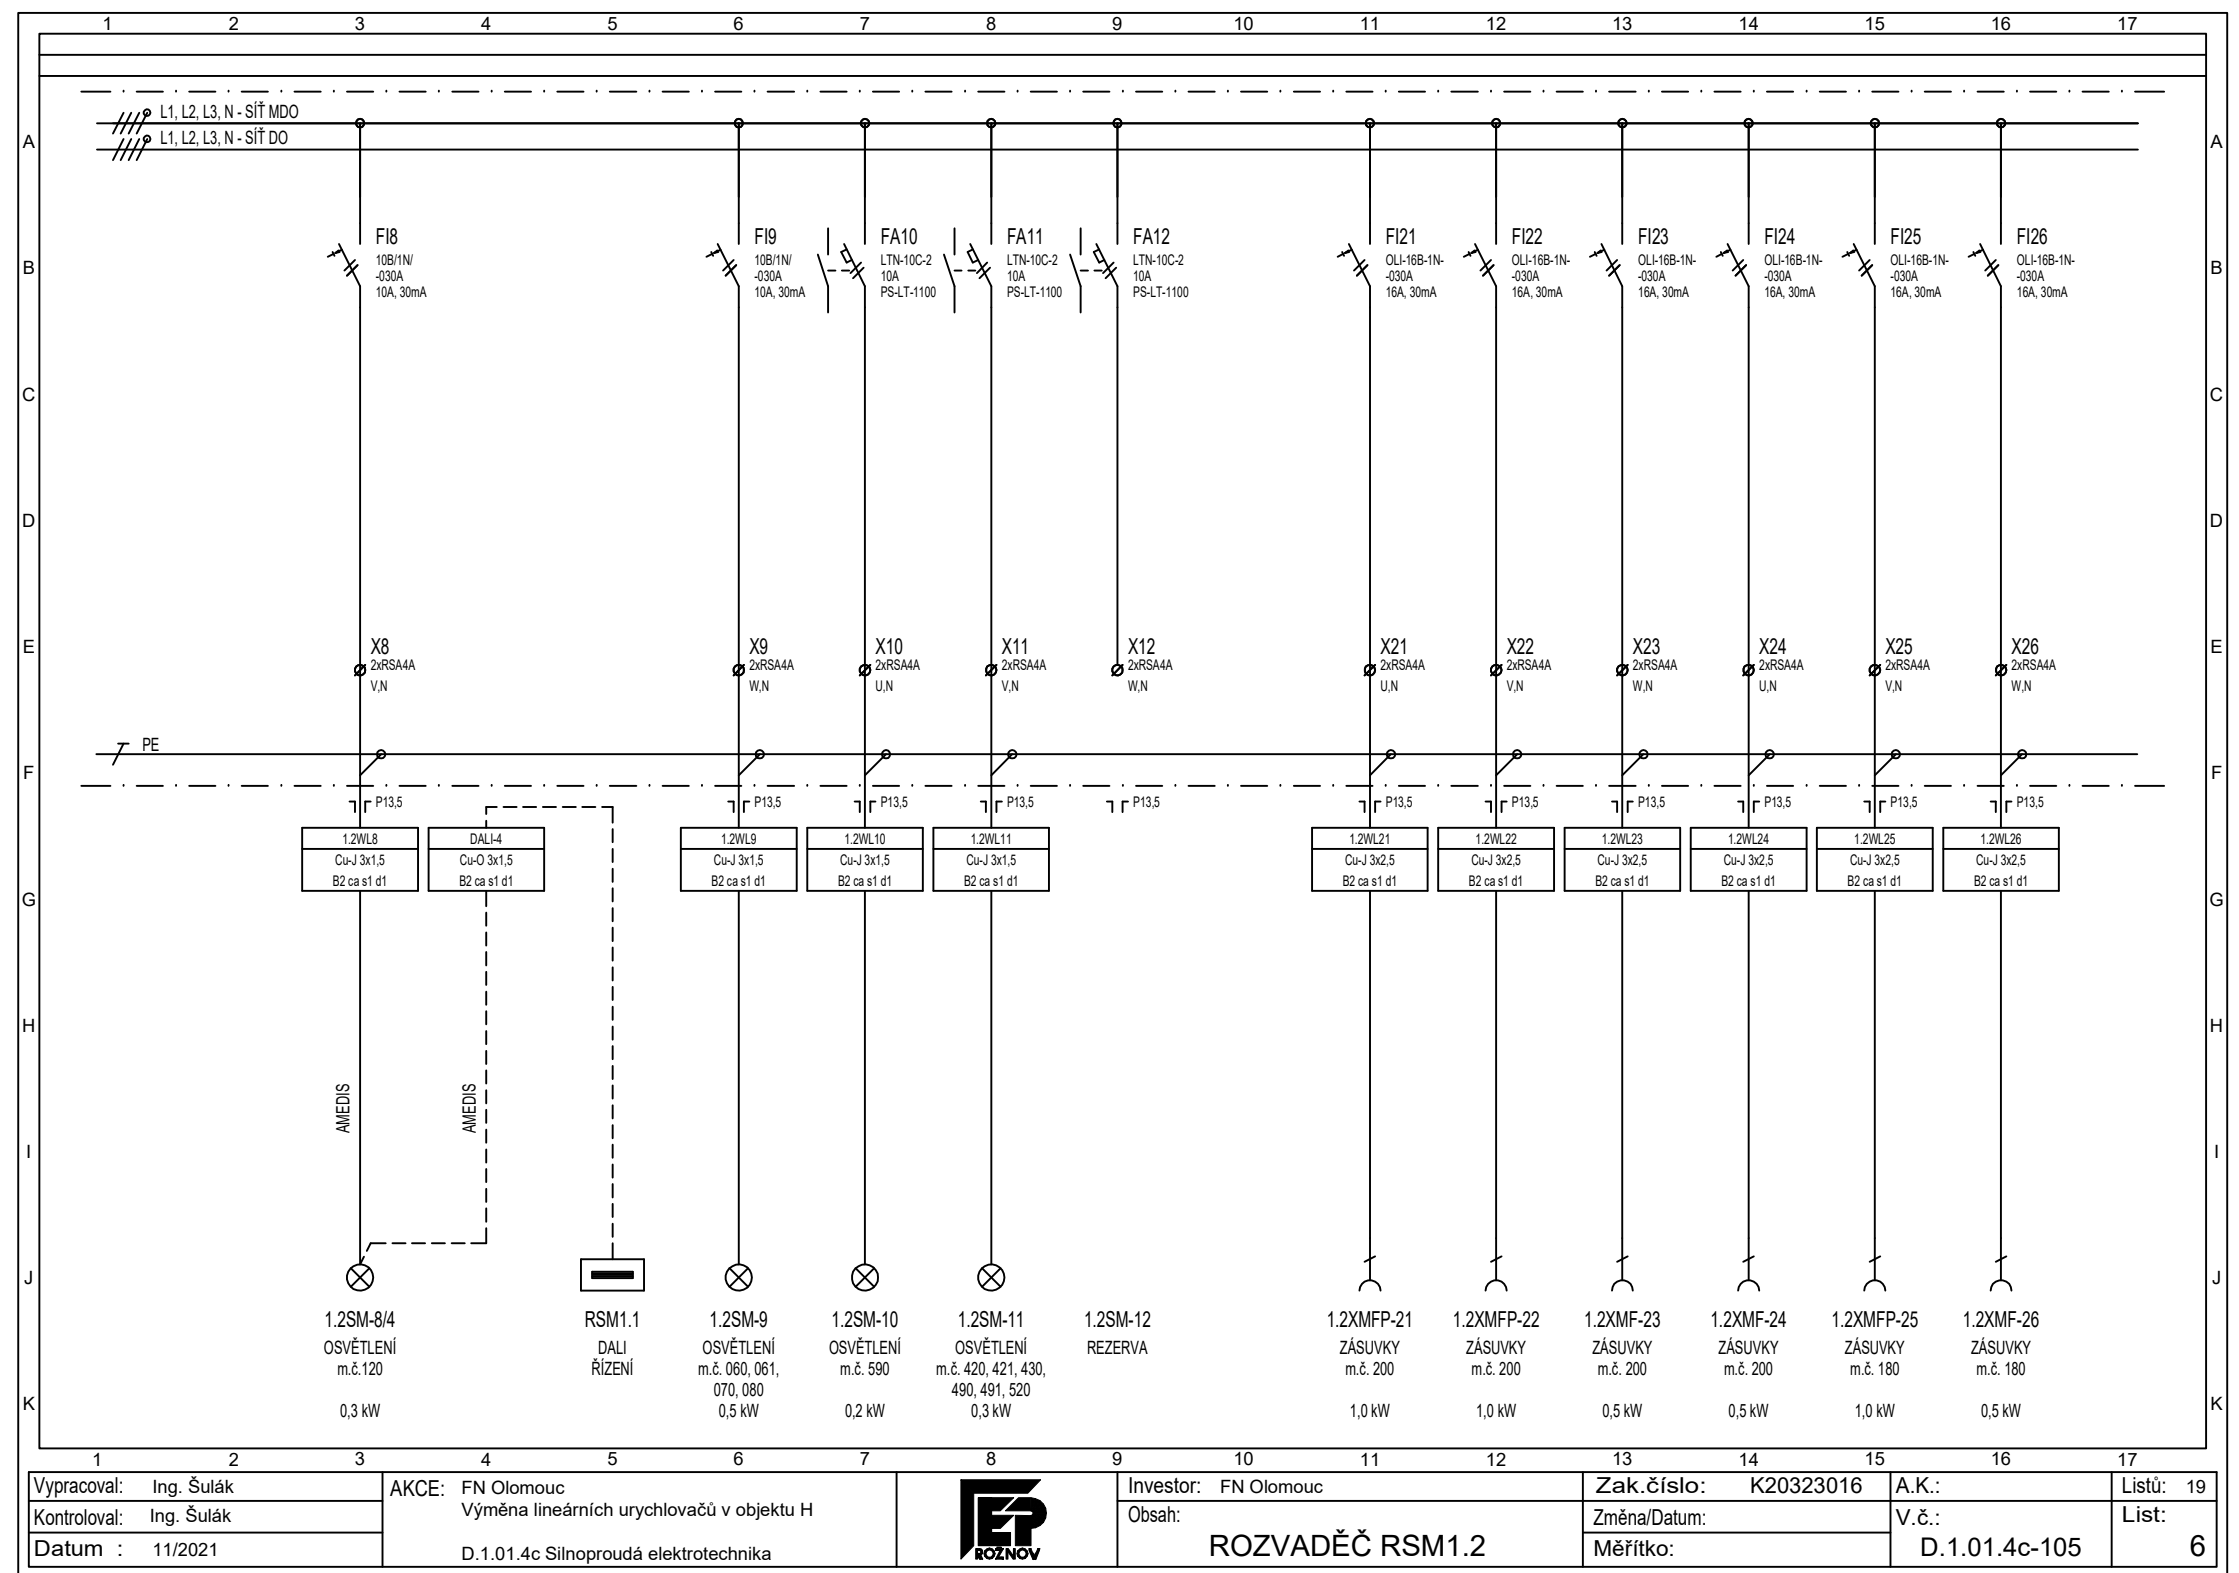


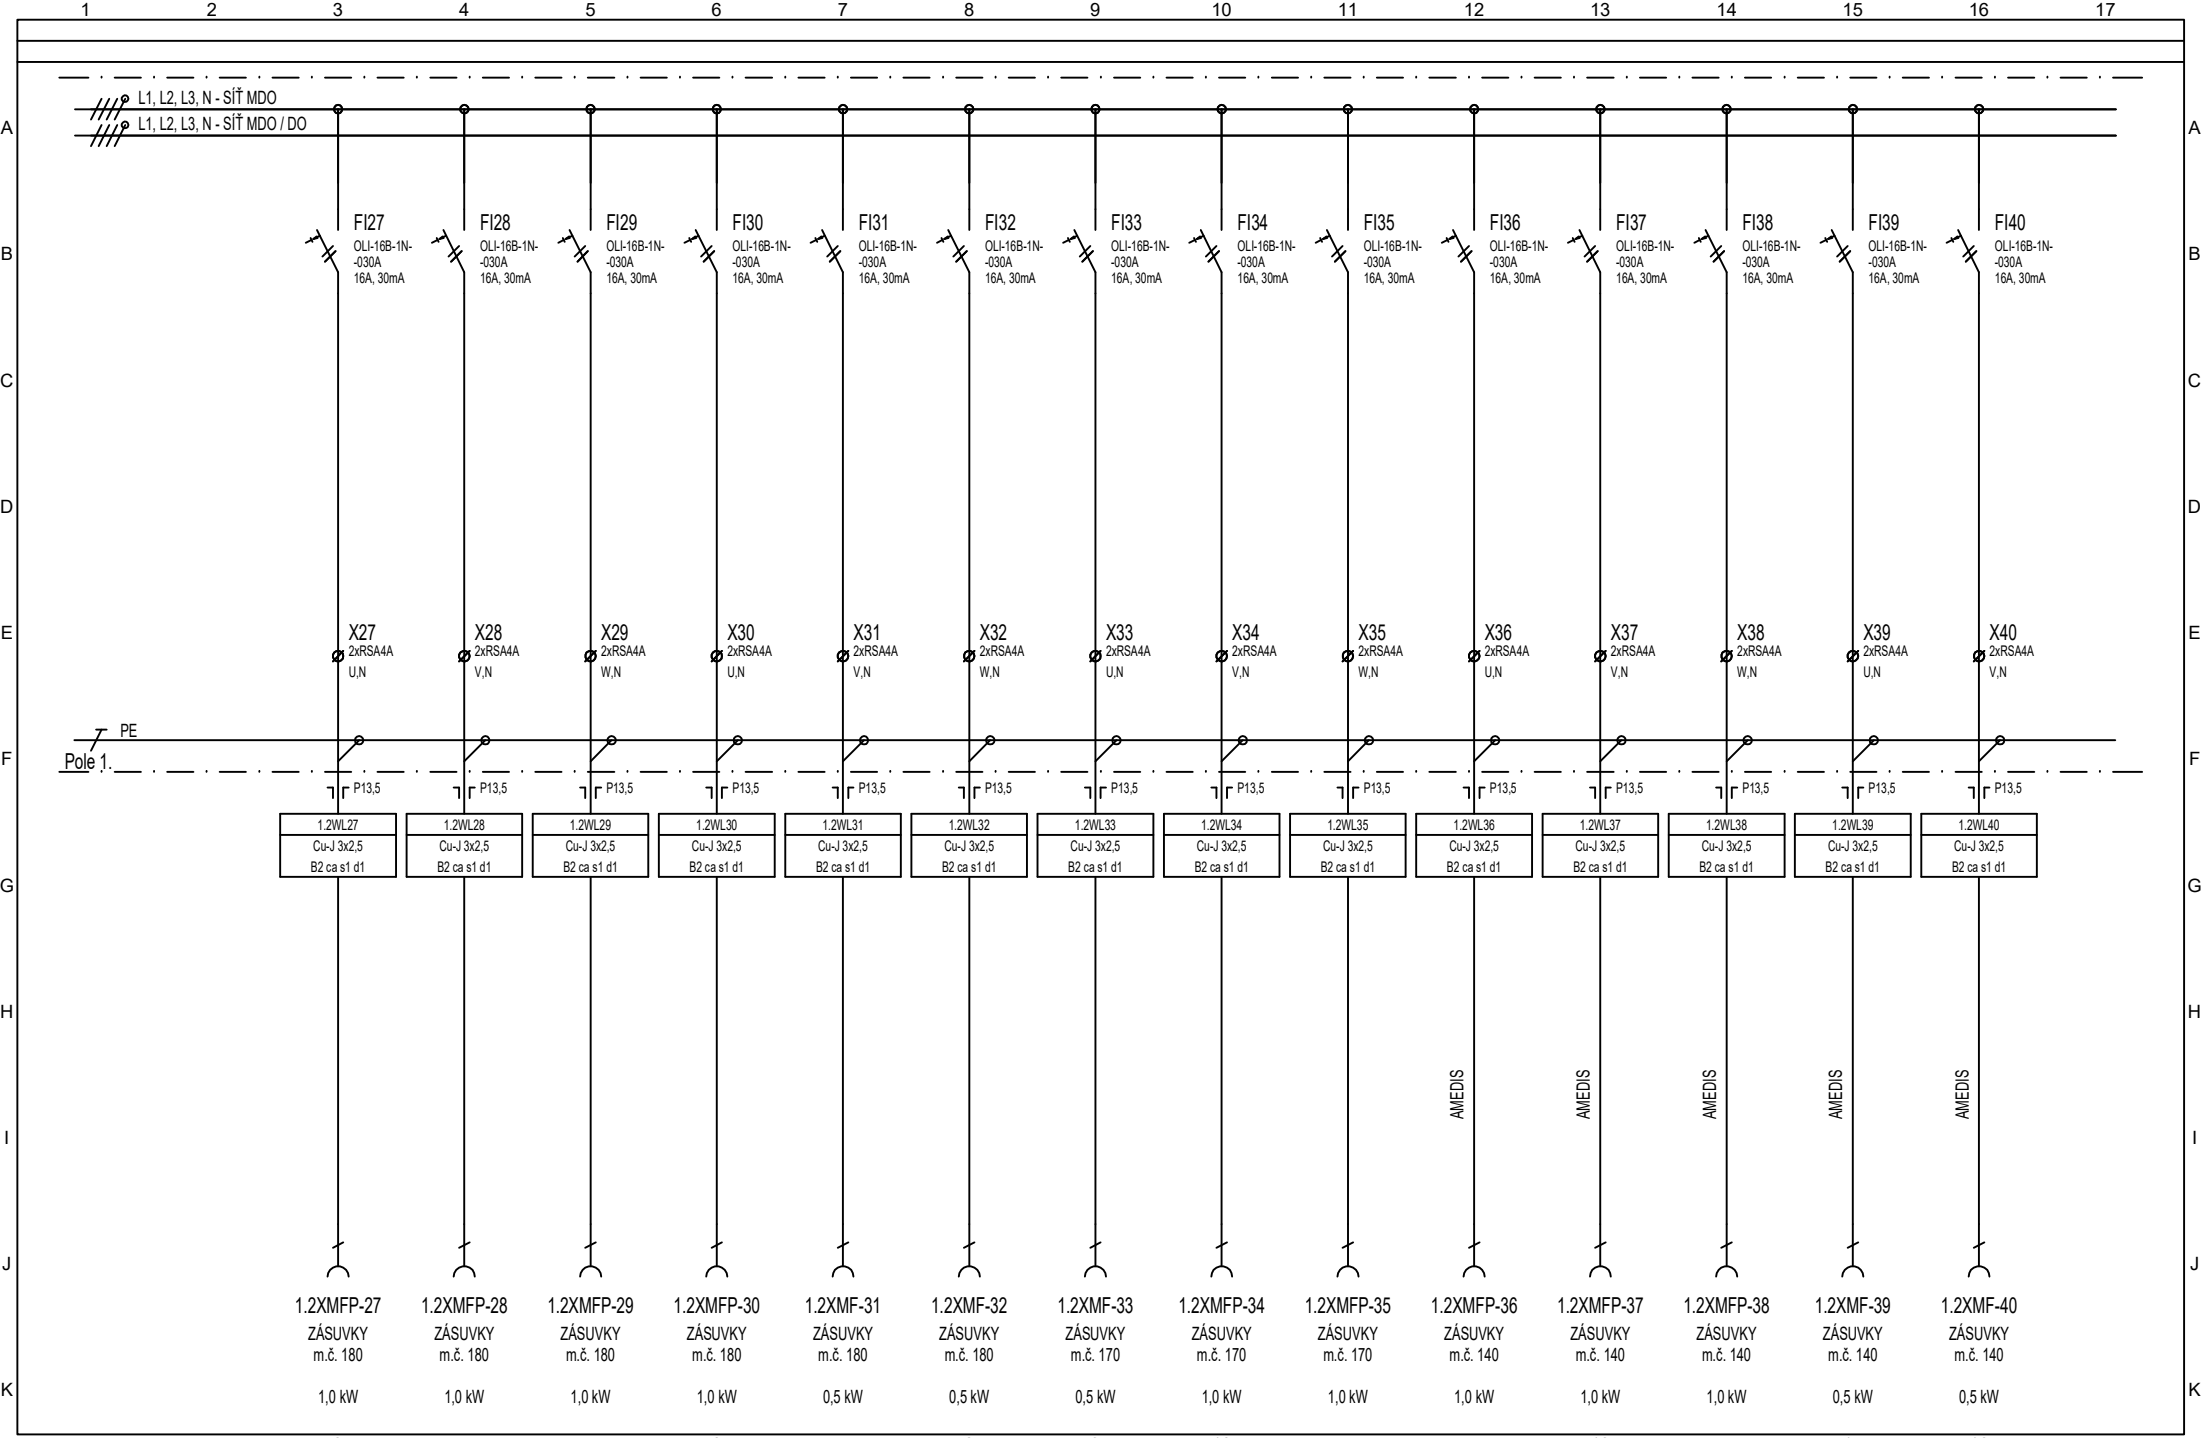



Vypracoval: Ing. Šulák	AKCE: FN Olomouc Výměna lineárních urychlovačů v objektu H D.1.01.4c Silnoproudá elektrotechnika		Investor: FN Olomouc	Zak.číslo: K20323016	A.K.:	Listů: 19
Kontroloval: Ing. Šulák			Obsah:	Změna/Datum:	V.č.:	List:
Datum : 11/2021			ROZVADĚČ RSM1.2	Měřítko:	D.1.01.4c-105	7

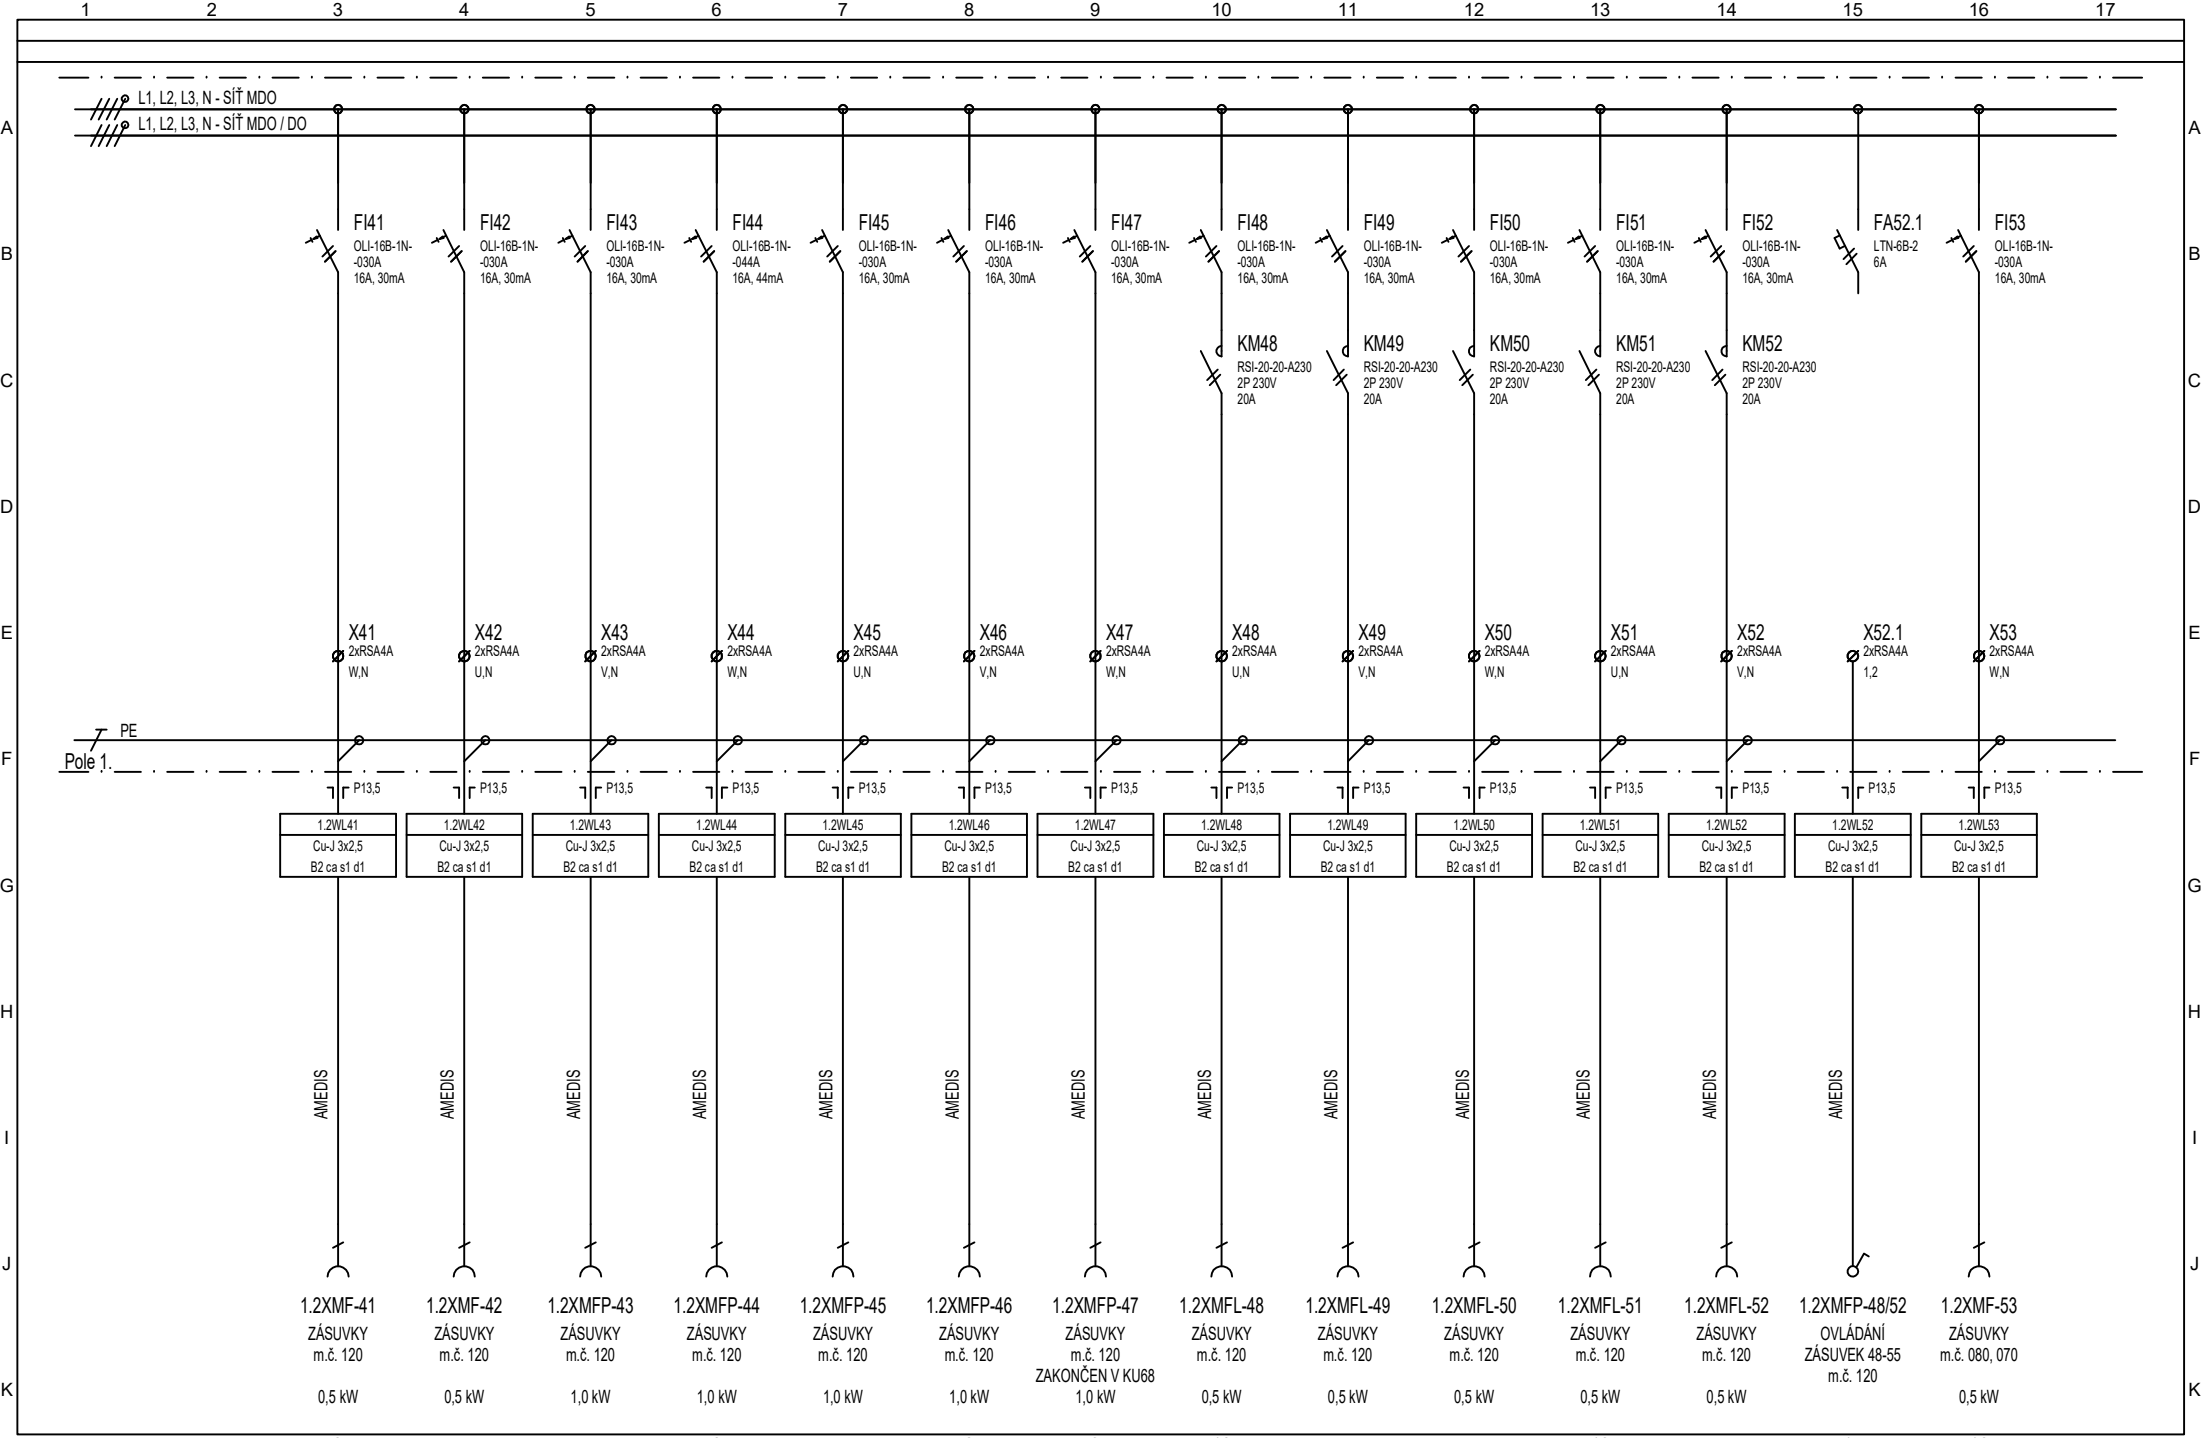


Vypracoval: Ing. Šulák	AKCE: FN Olomouc Výměna lineárních urychlovačů v objektu H D.1.01.4c Silnoproudá elektrotechnika		Investor: FN Olomouc	Zak.číslo: K20323016	A.K.:	Listů: 19
Kontroloval: Ing. Šulák			Obsah:	Změna/Datum:	V.č.:	List:
Datum : 11/2021			ROZVADĚČ RSM1.2	Měřtko:	D.1.01.4c-105	8

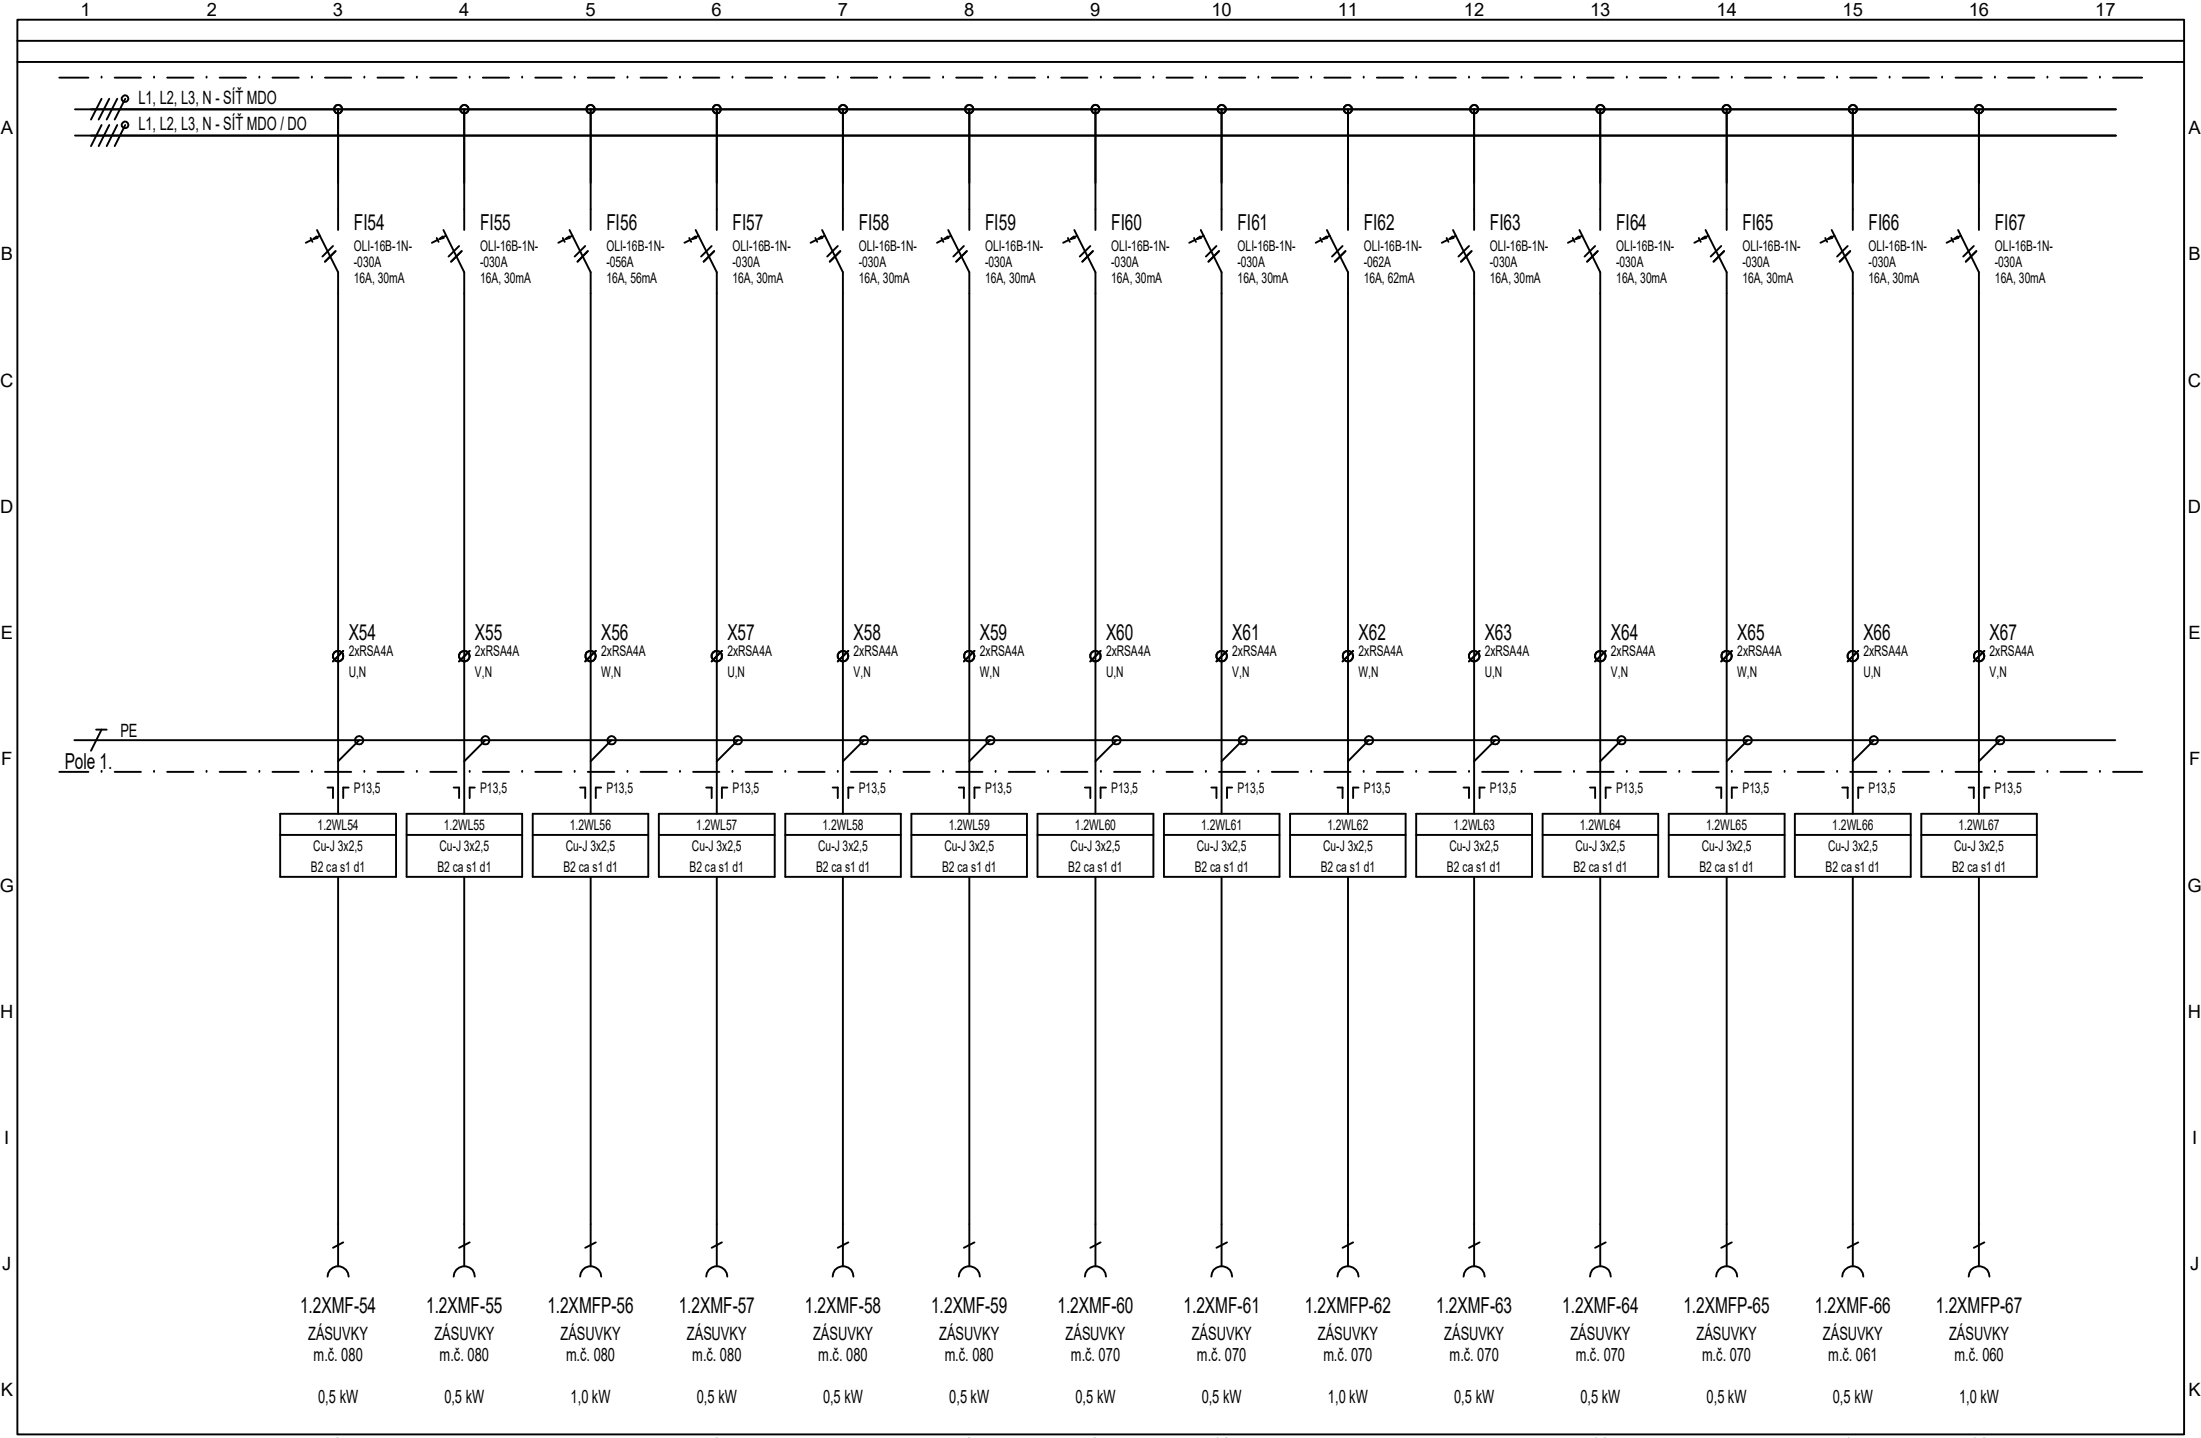

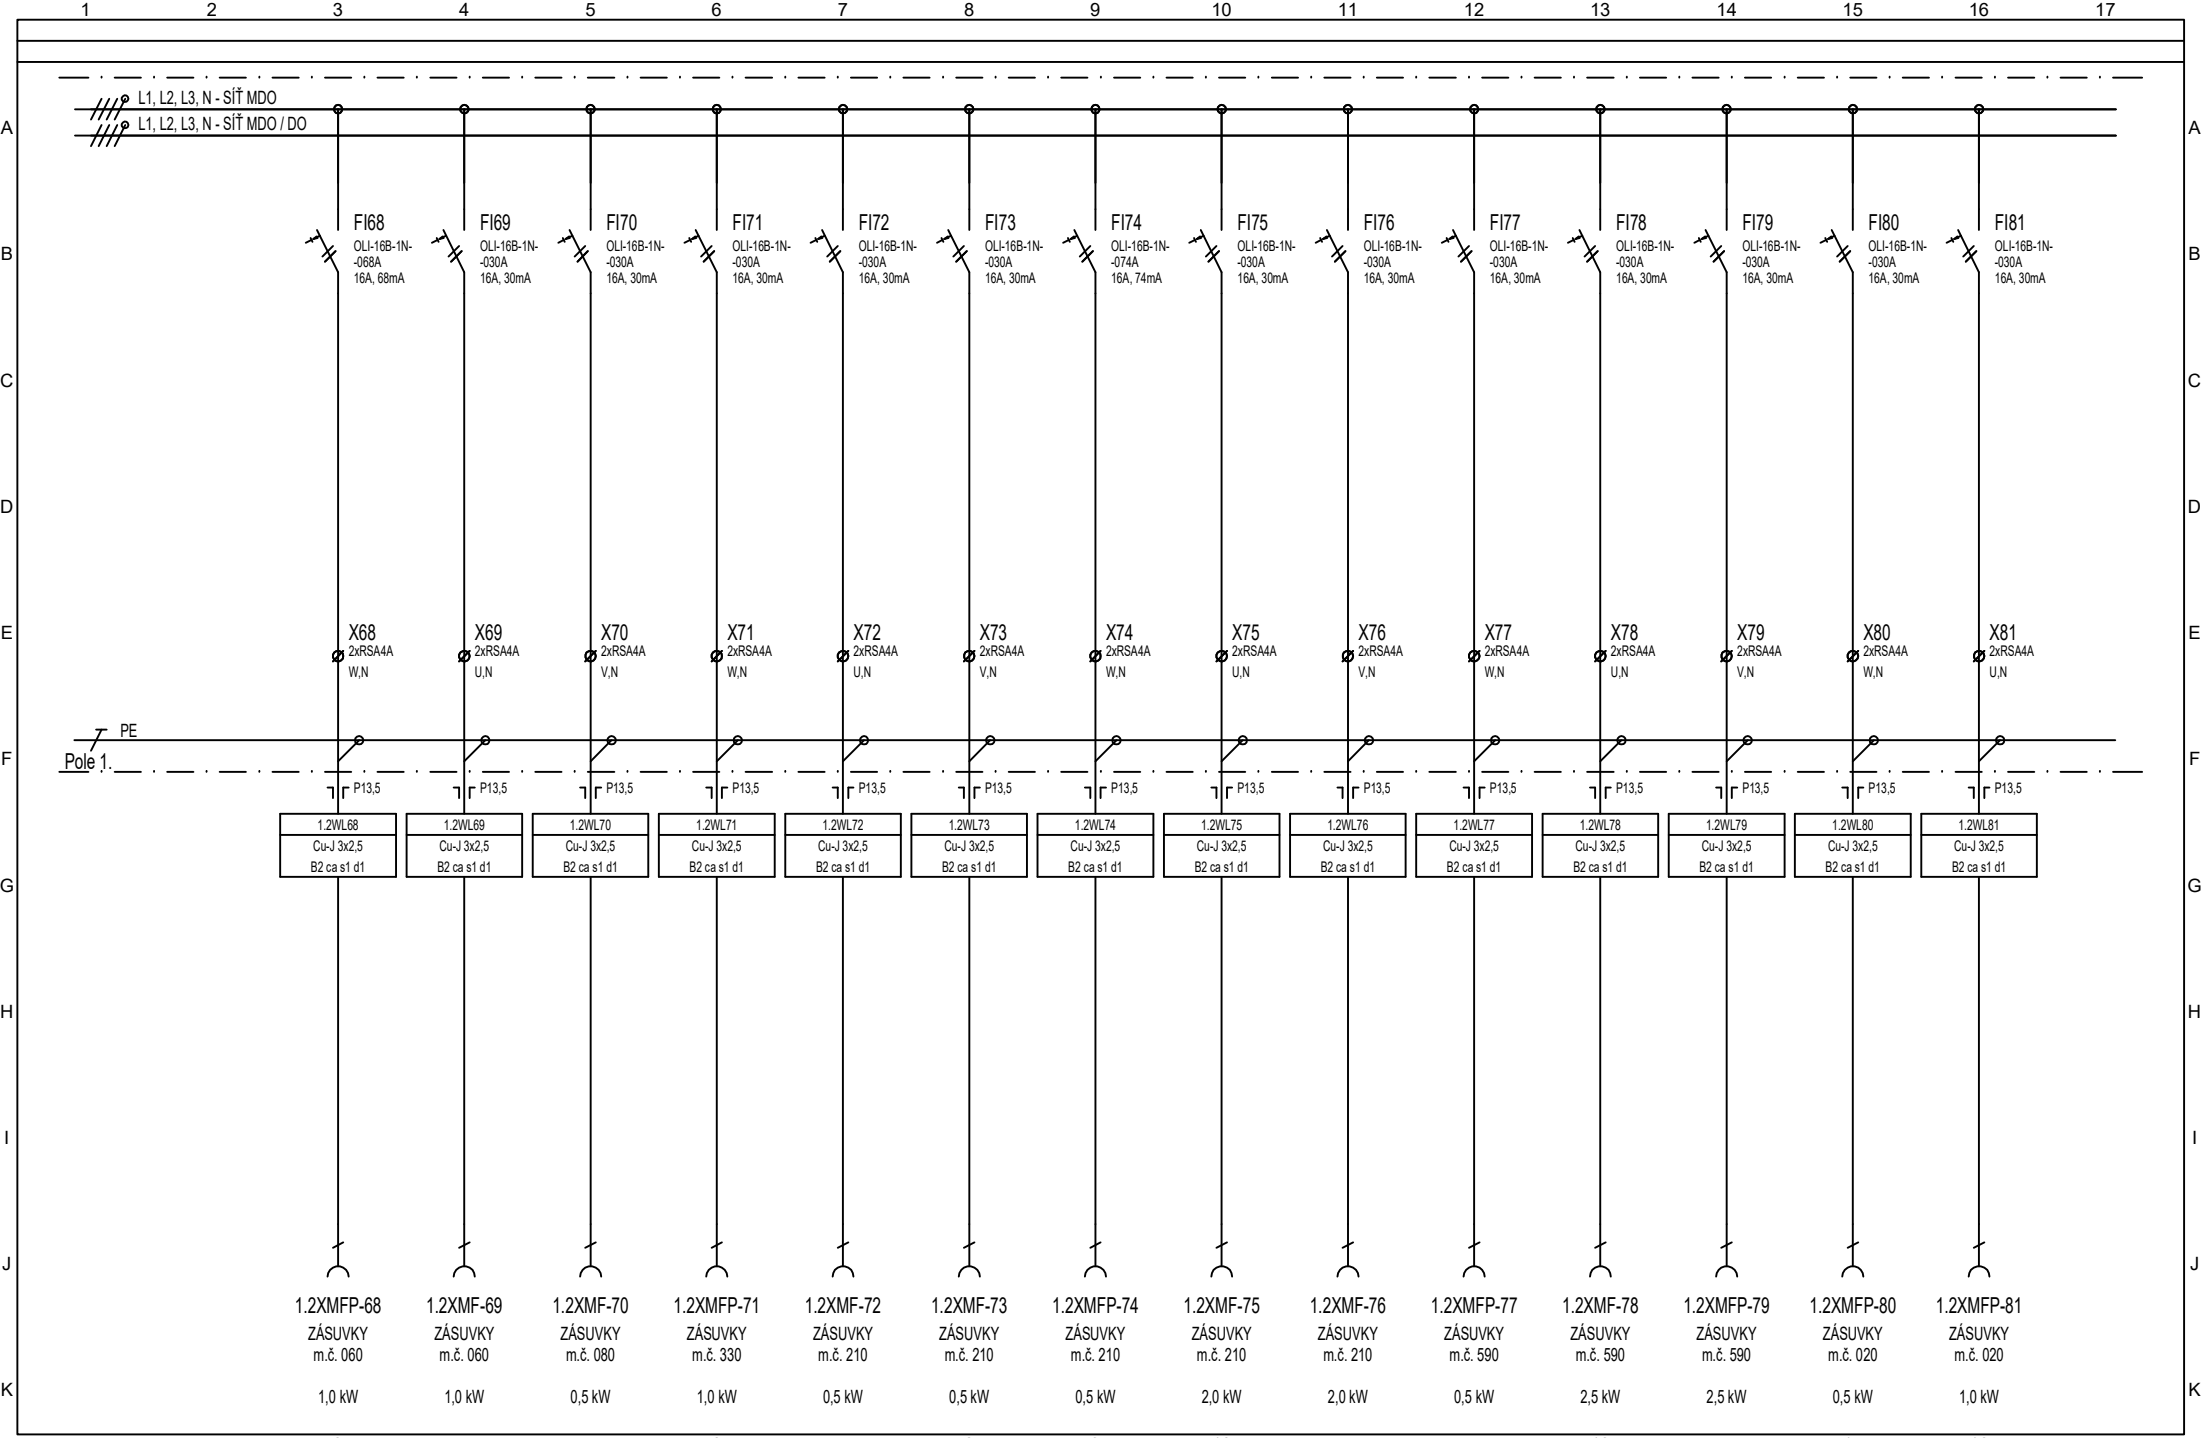


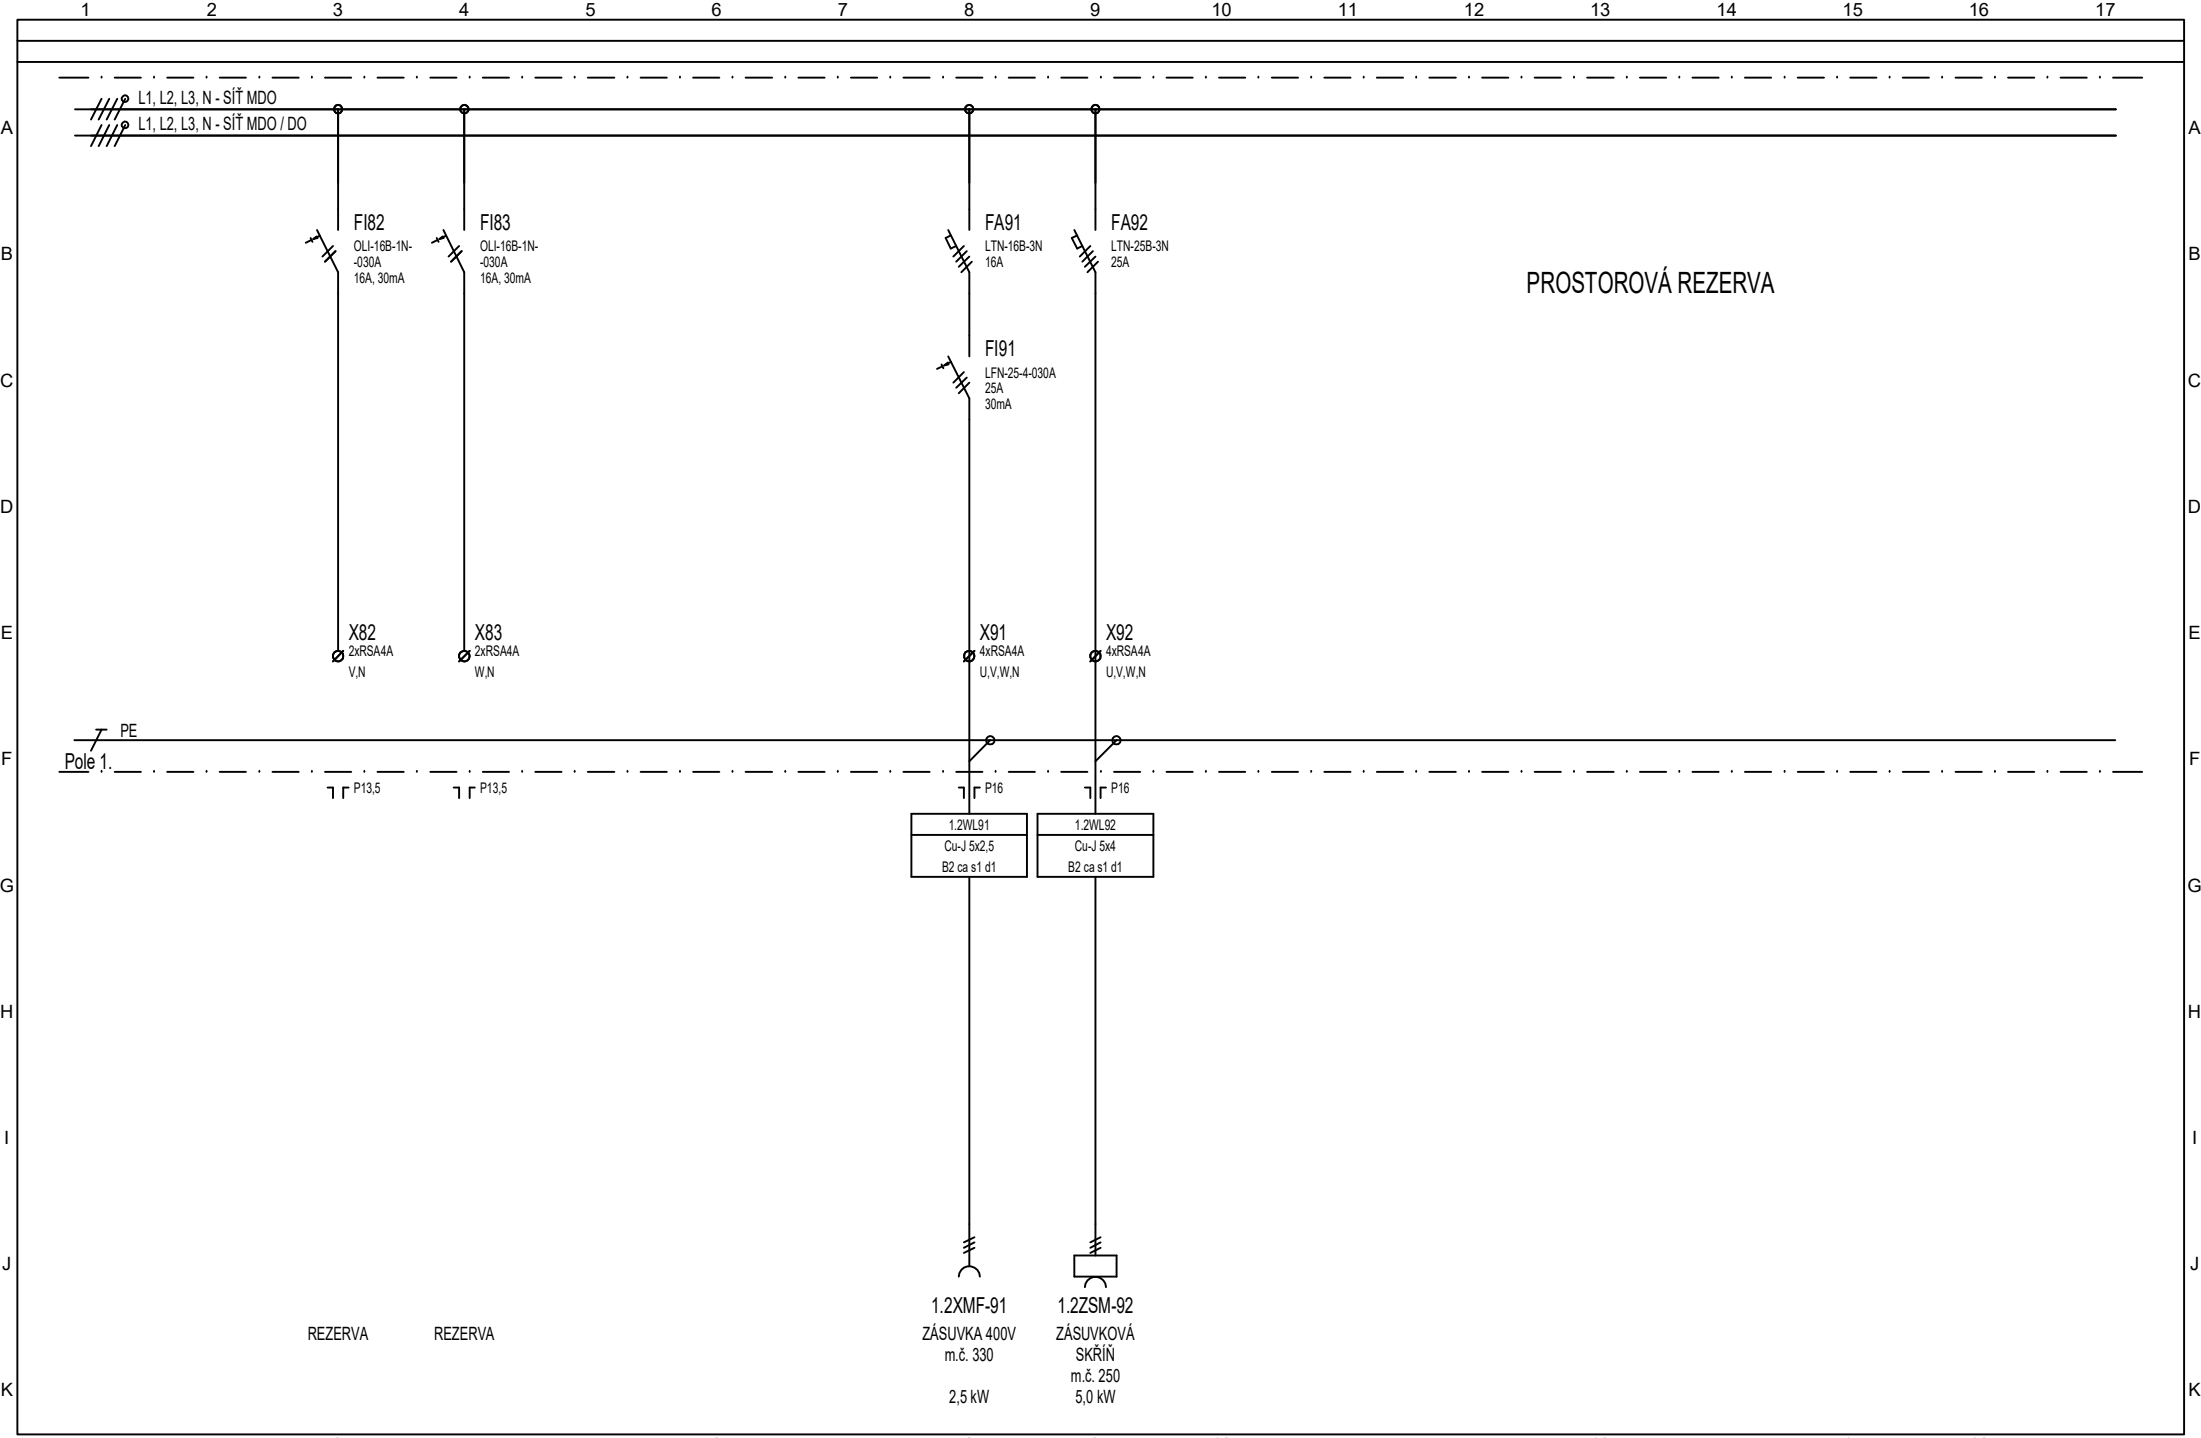


Vypracoval: Ing. Šulák	AKCE: FN Olomouc Výměna lineárních urychlovačů v objektu H D.1.01.4c Silnoproudá elektrotechnika		Investor: FN Olomouc	Zak.číslo: K20323016	A.K.:	Listů: 19
Kontroloval: Ing. Šulák			Obsah:	Změna/Datum:	V.č.:	List:
Datum : 11/2021			ROZVADĚČ RSM1.2	Měřítko:	D.1.01.4c-105	11

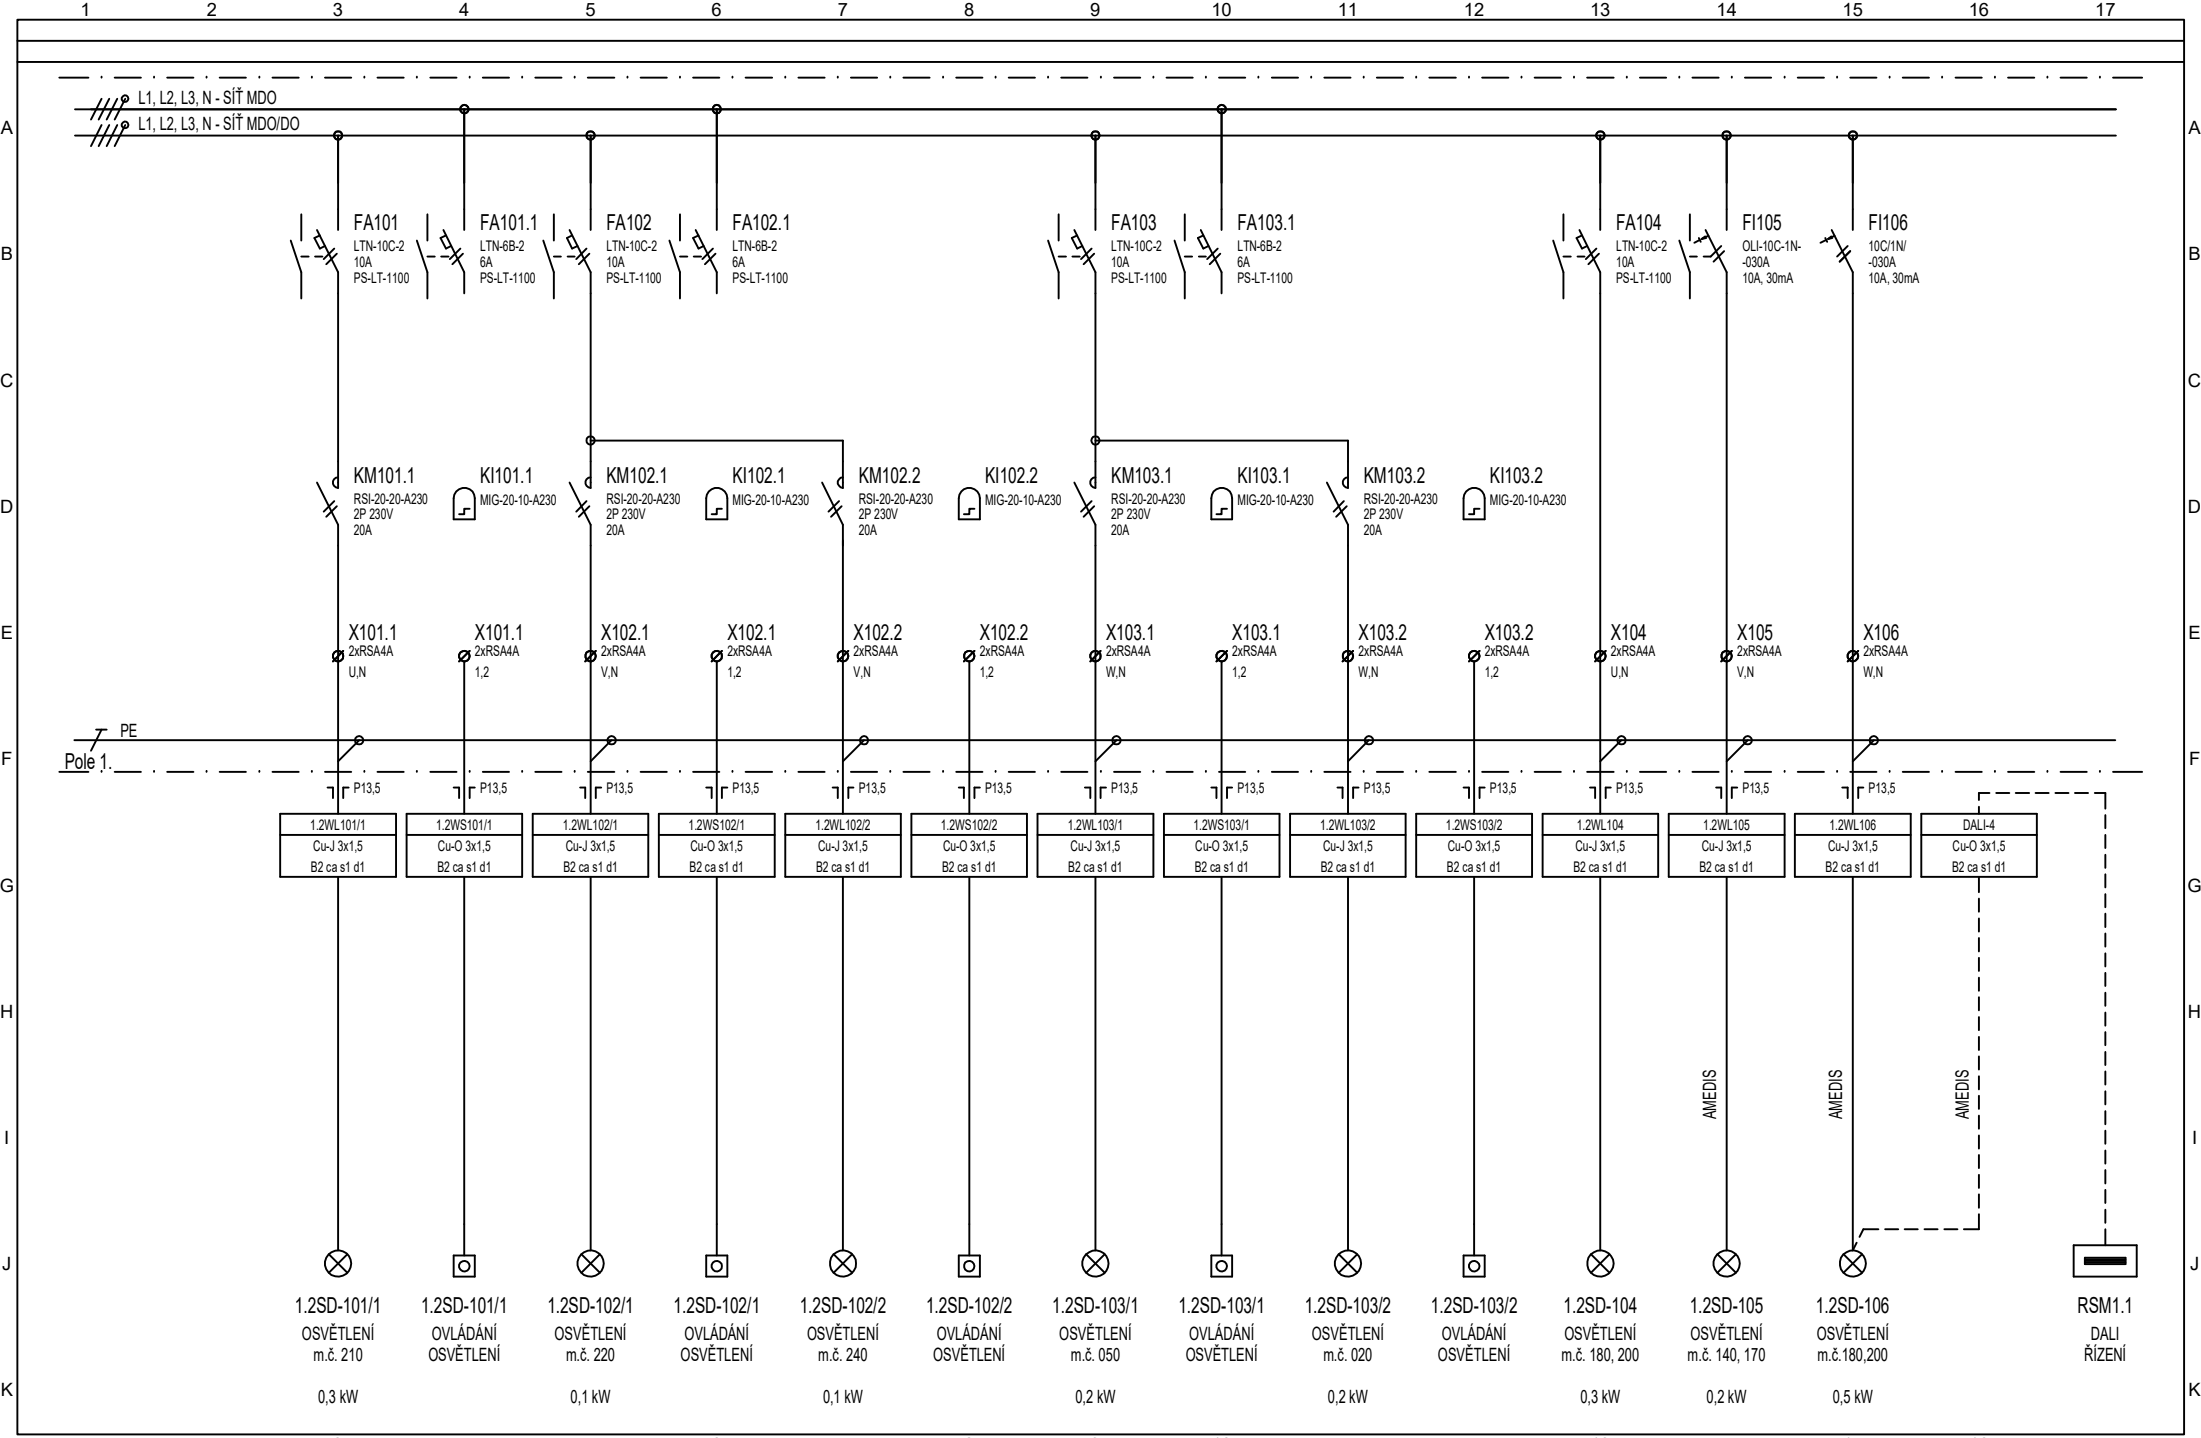


Vypracoval: Ing. Šulák	AKCE: FN Olomouc Výměna lineárních urychlovačů v objektu H D.1.01.4c Silnoproudá elektrotechnika		Investor: FN Olomouc	Zak.číslo: K20323016	A.K.:	Listů: 19
Kontroloval: Ing. Šulák			Obsah:	Změna/Datum:	V.č.:	List:
Datum : 11/2021			ROZVADĚČ RSM1.2	Měřtko:	D.1.01.4c-105	12

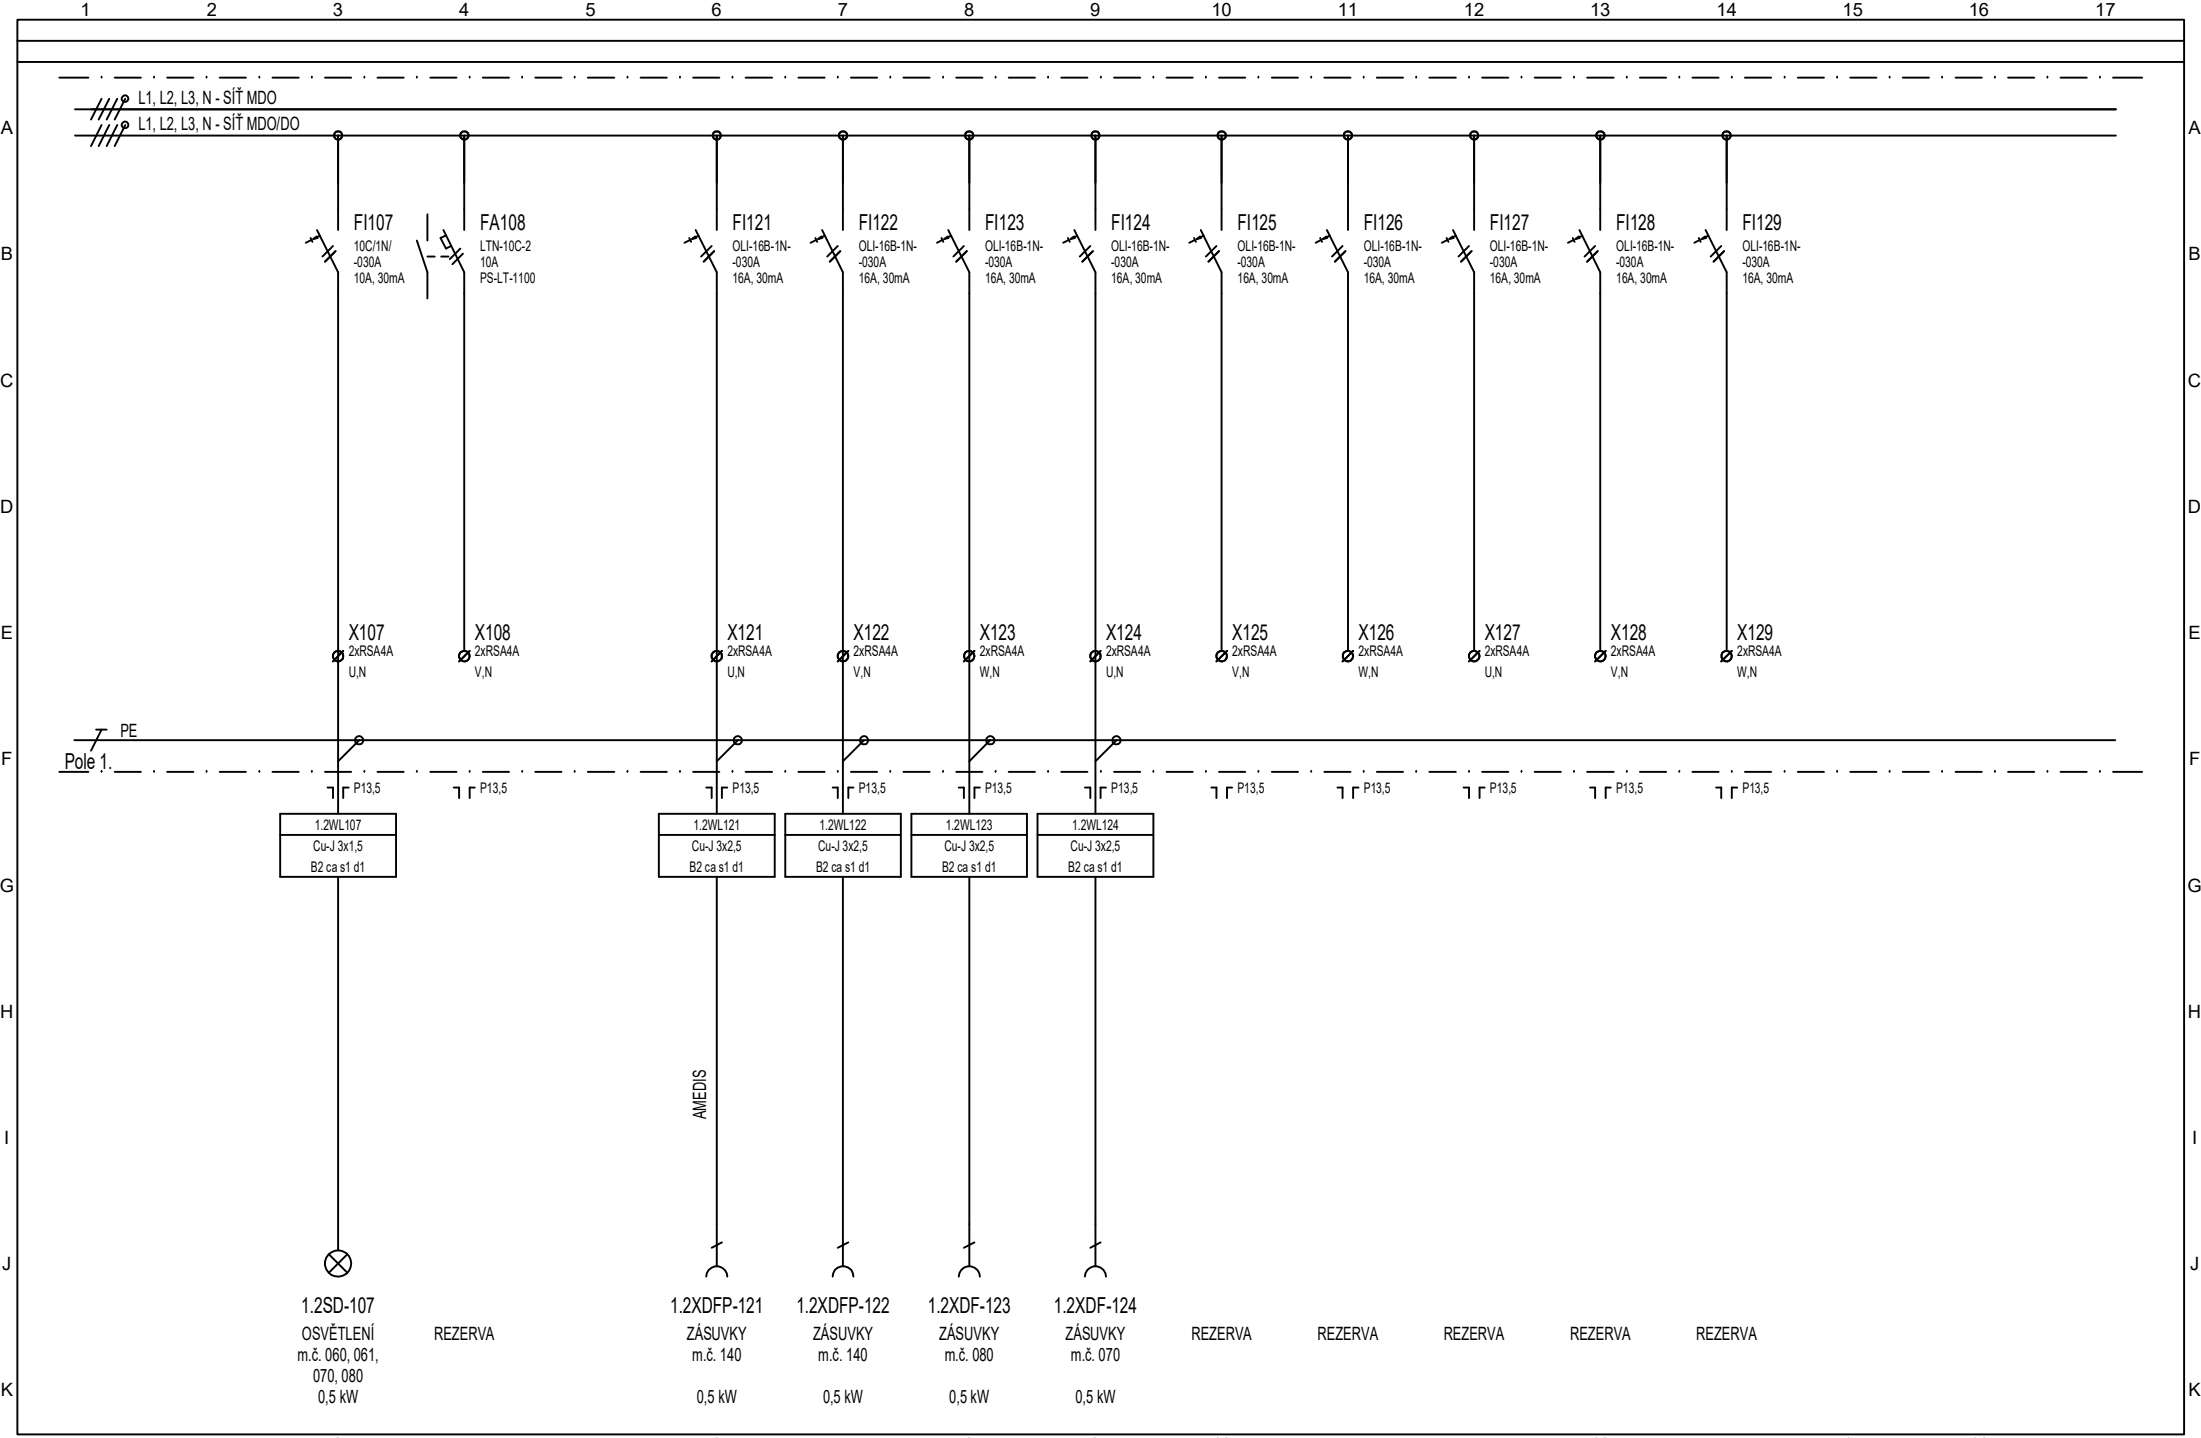


Vypracoval: Ing. Šulák	AKCE: FN Olomouc Výměna lineárních urychlovačů v objektu H D.1.01.4c Silnoproudá elektrotechnika		Investor: FN Olomouc	Zak.číslo: K20323016	A.K.:	Listů: 19
Kontroloval: Ing. Šulák			Obsah:	Změna/Datum:	V.č.:	List:
Datum : 11/2021			ROZVADĚČ RSM1.2	Měřítka:	D.1.01.4c-105	13

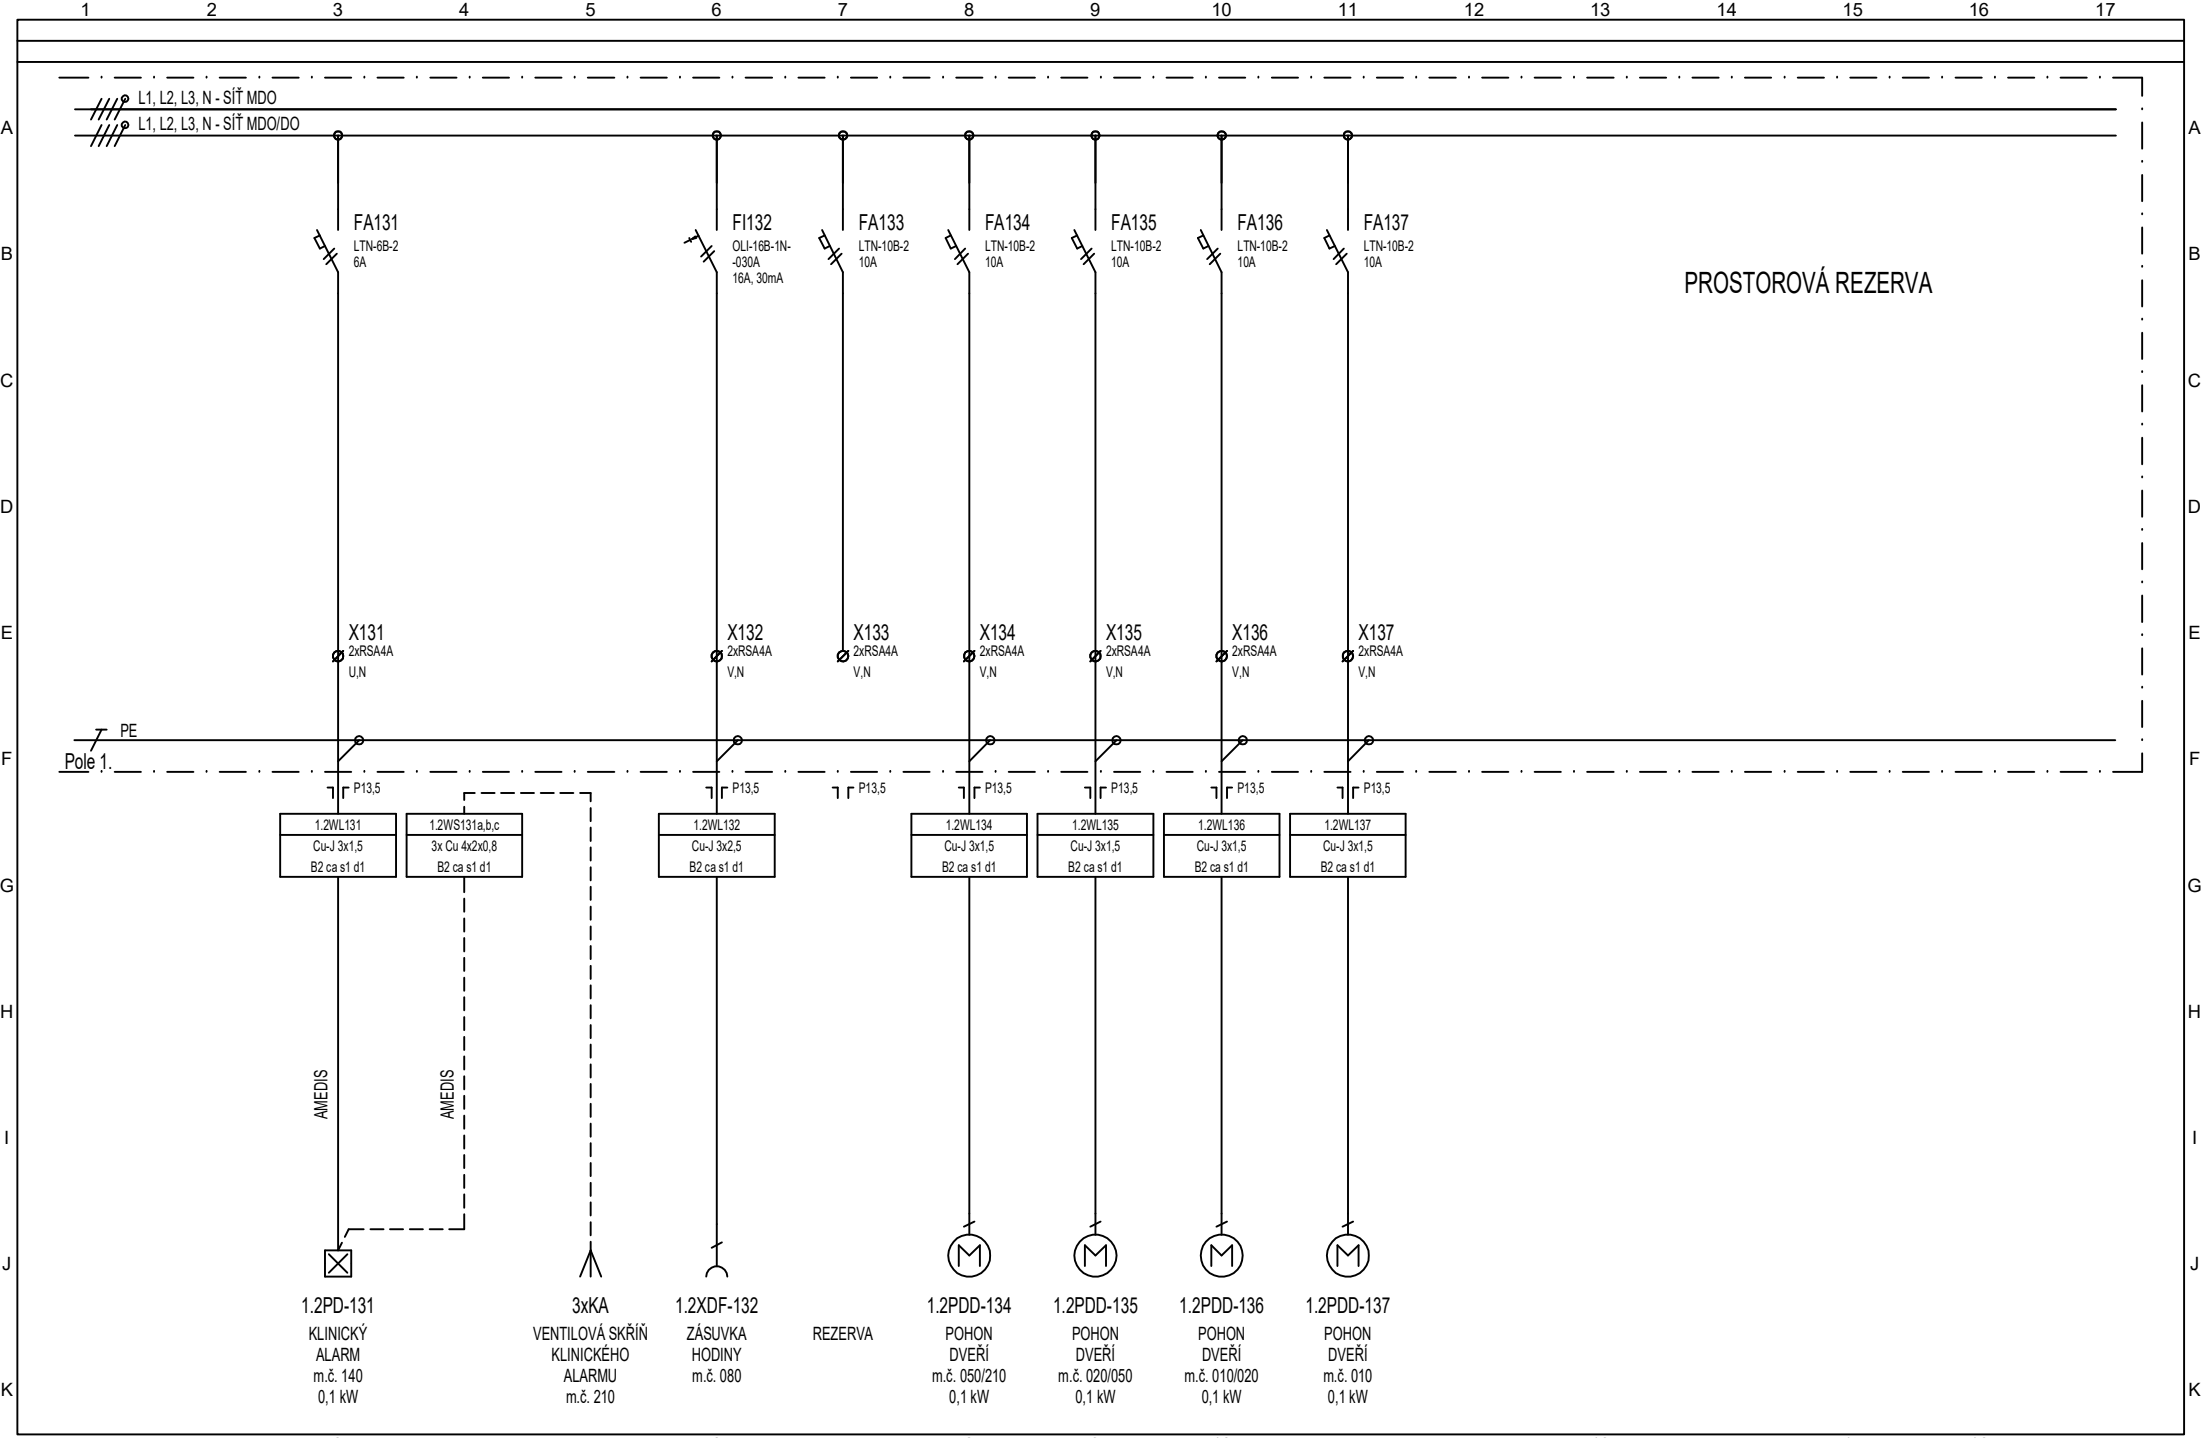



Vypracoval: Ing. Šulák	AKCE: FN Olomouc Výměna lineárních urychlovačů v objektu H D.1.01.4c Silnoproudá elektrotechnika		Investor: FN Olomouc	Zak.číslo: K20323016	A.K.:	Listů: 19
Kontroloval: Ing. Šulák			Obsah:	Změna/Datum:	V.č.:	List:
Datum : 11/2021			ROZVADĚČ RSM1.2	Měřítko:	D.1.01.4c-105	14

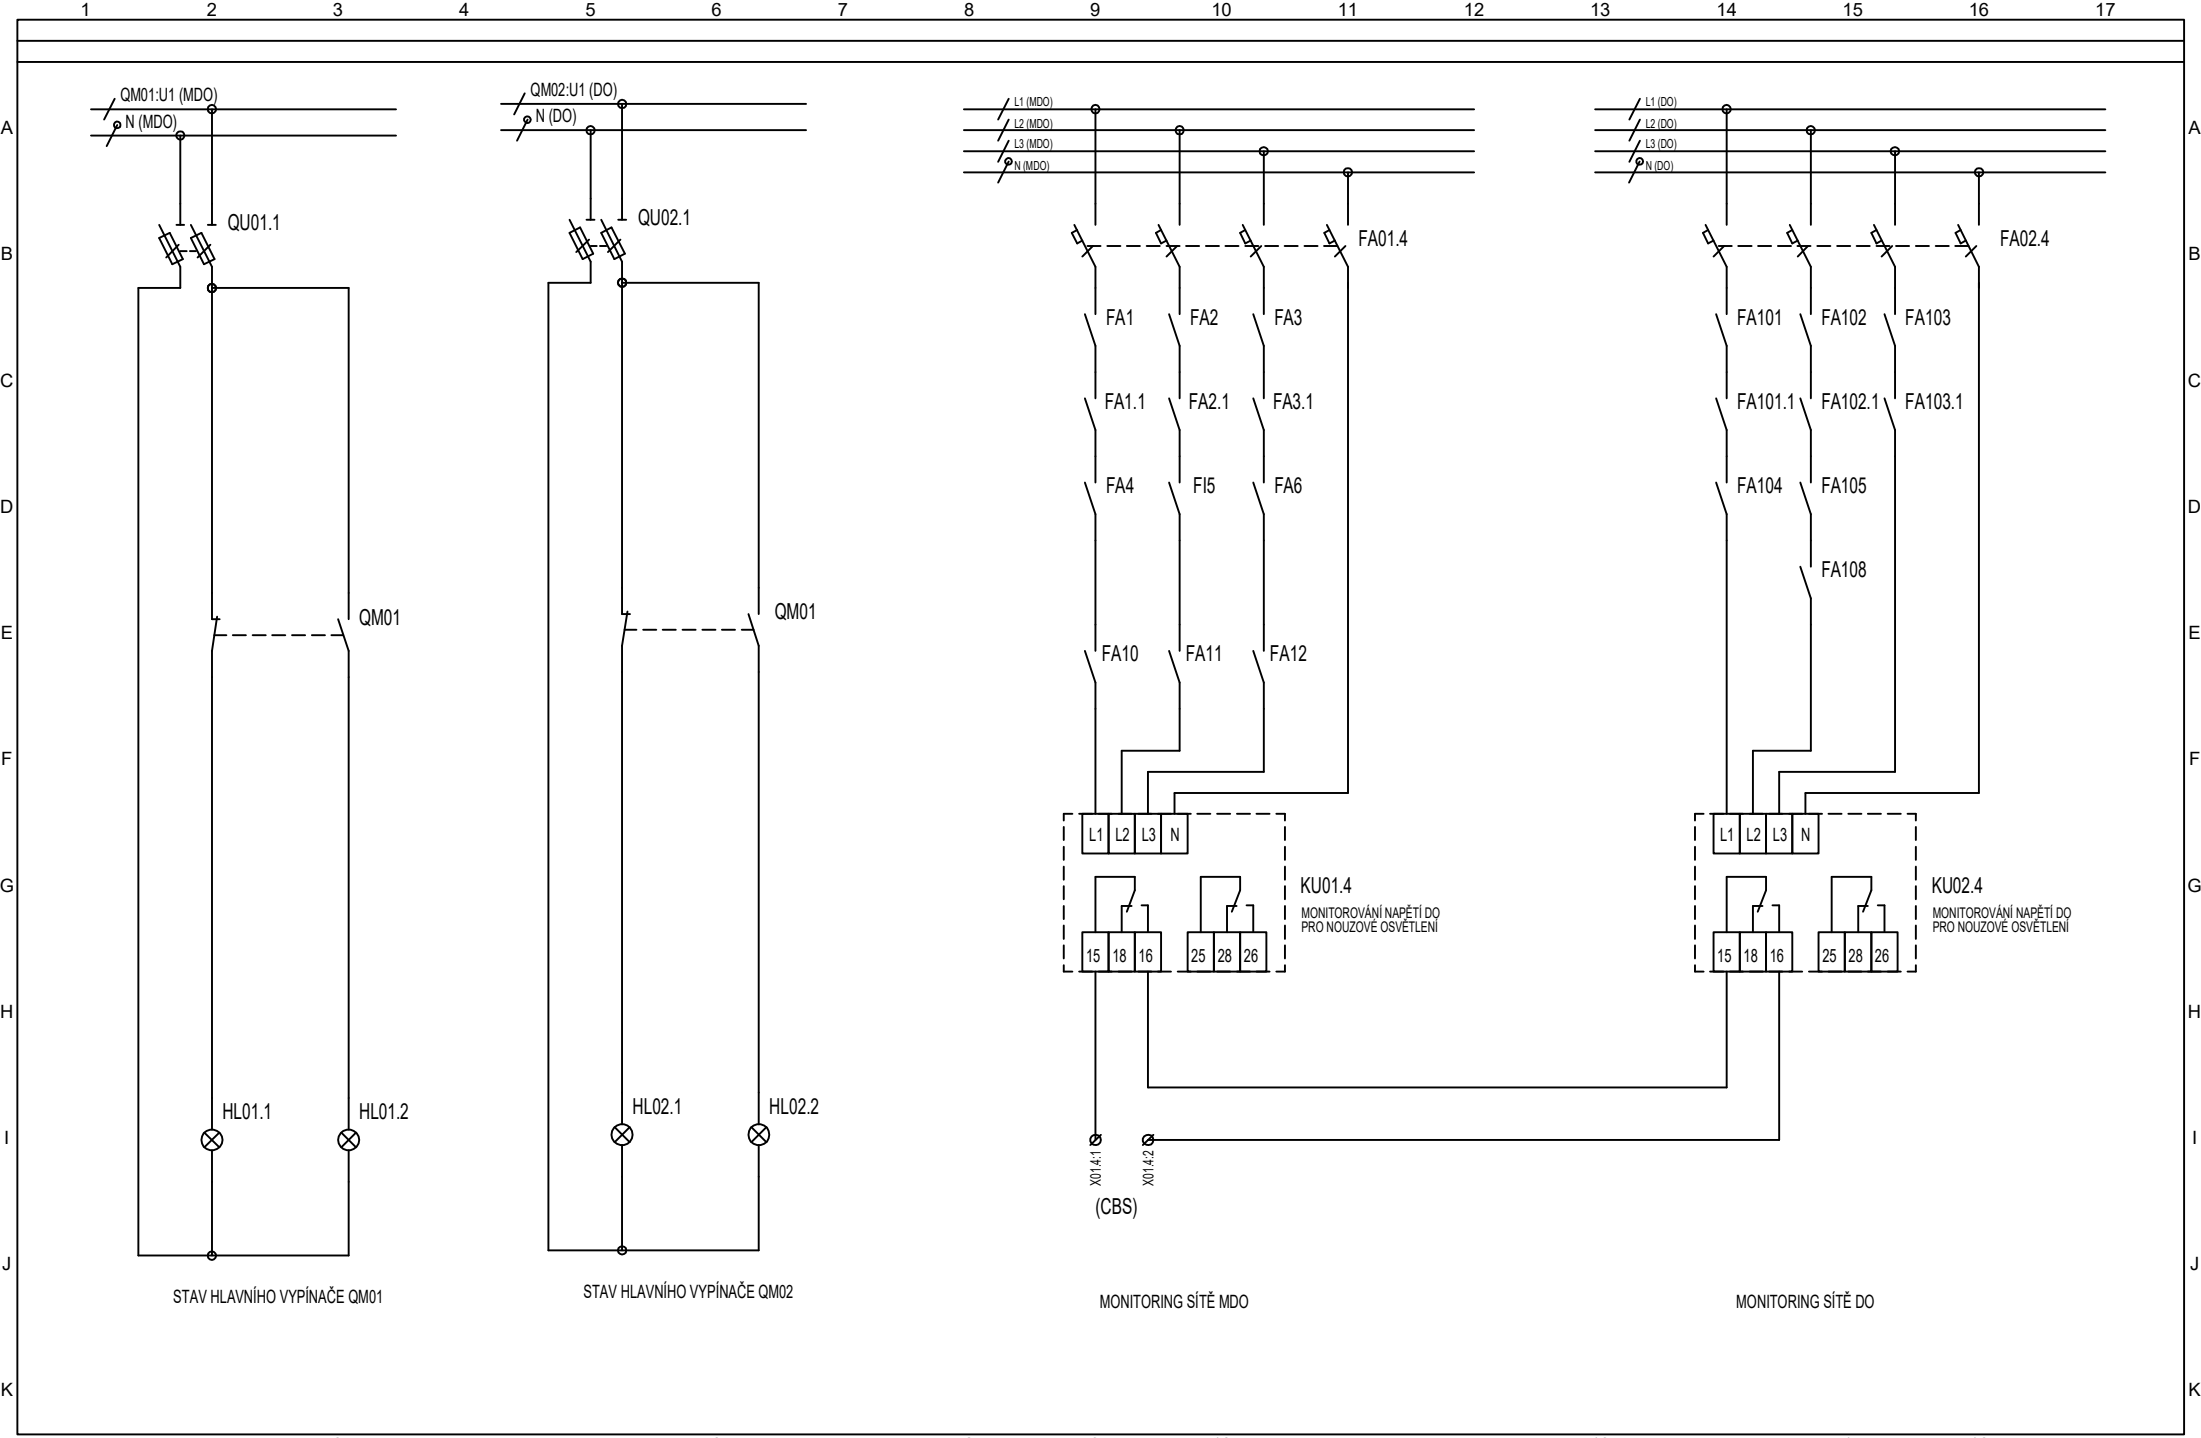

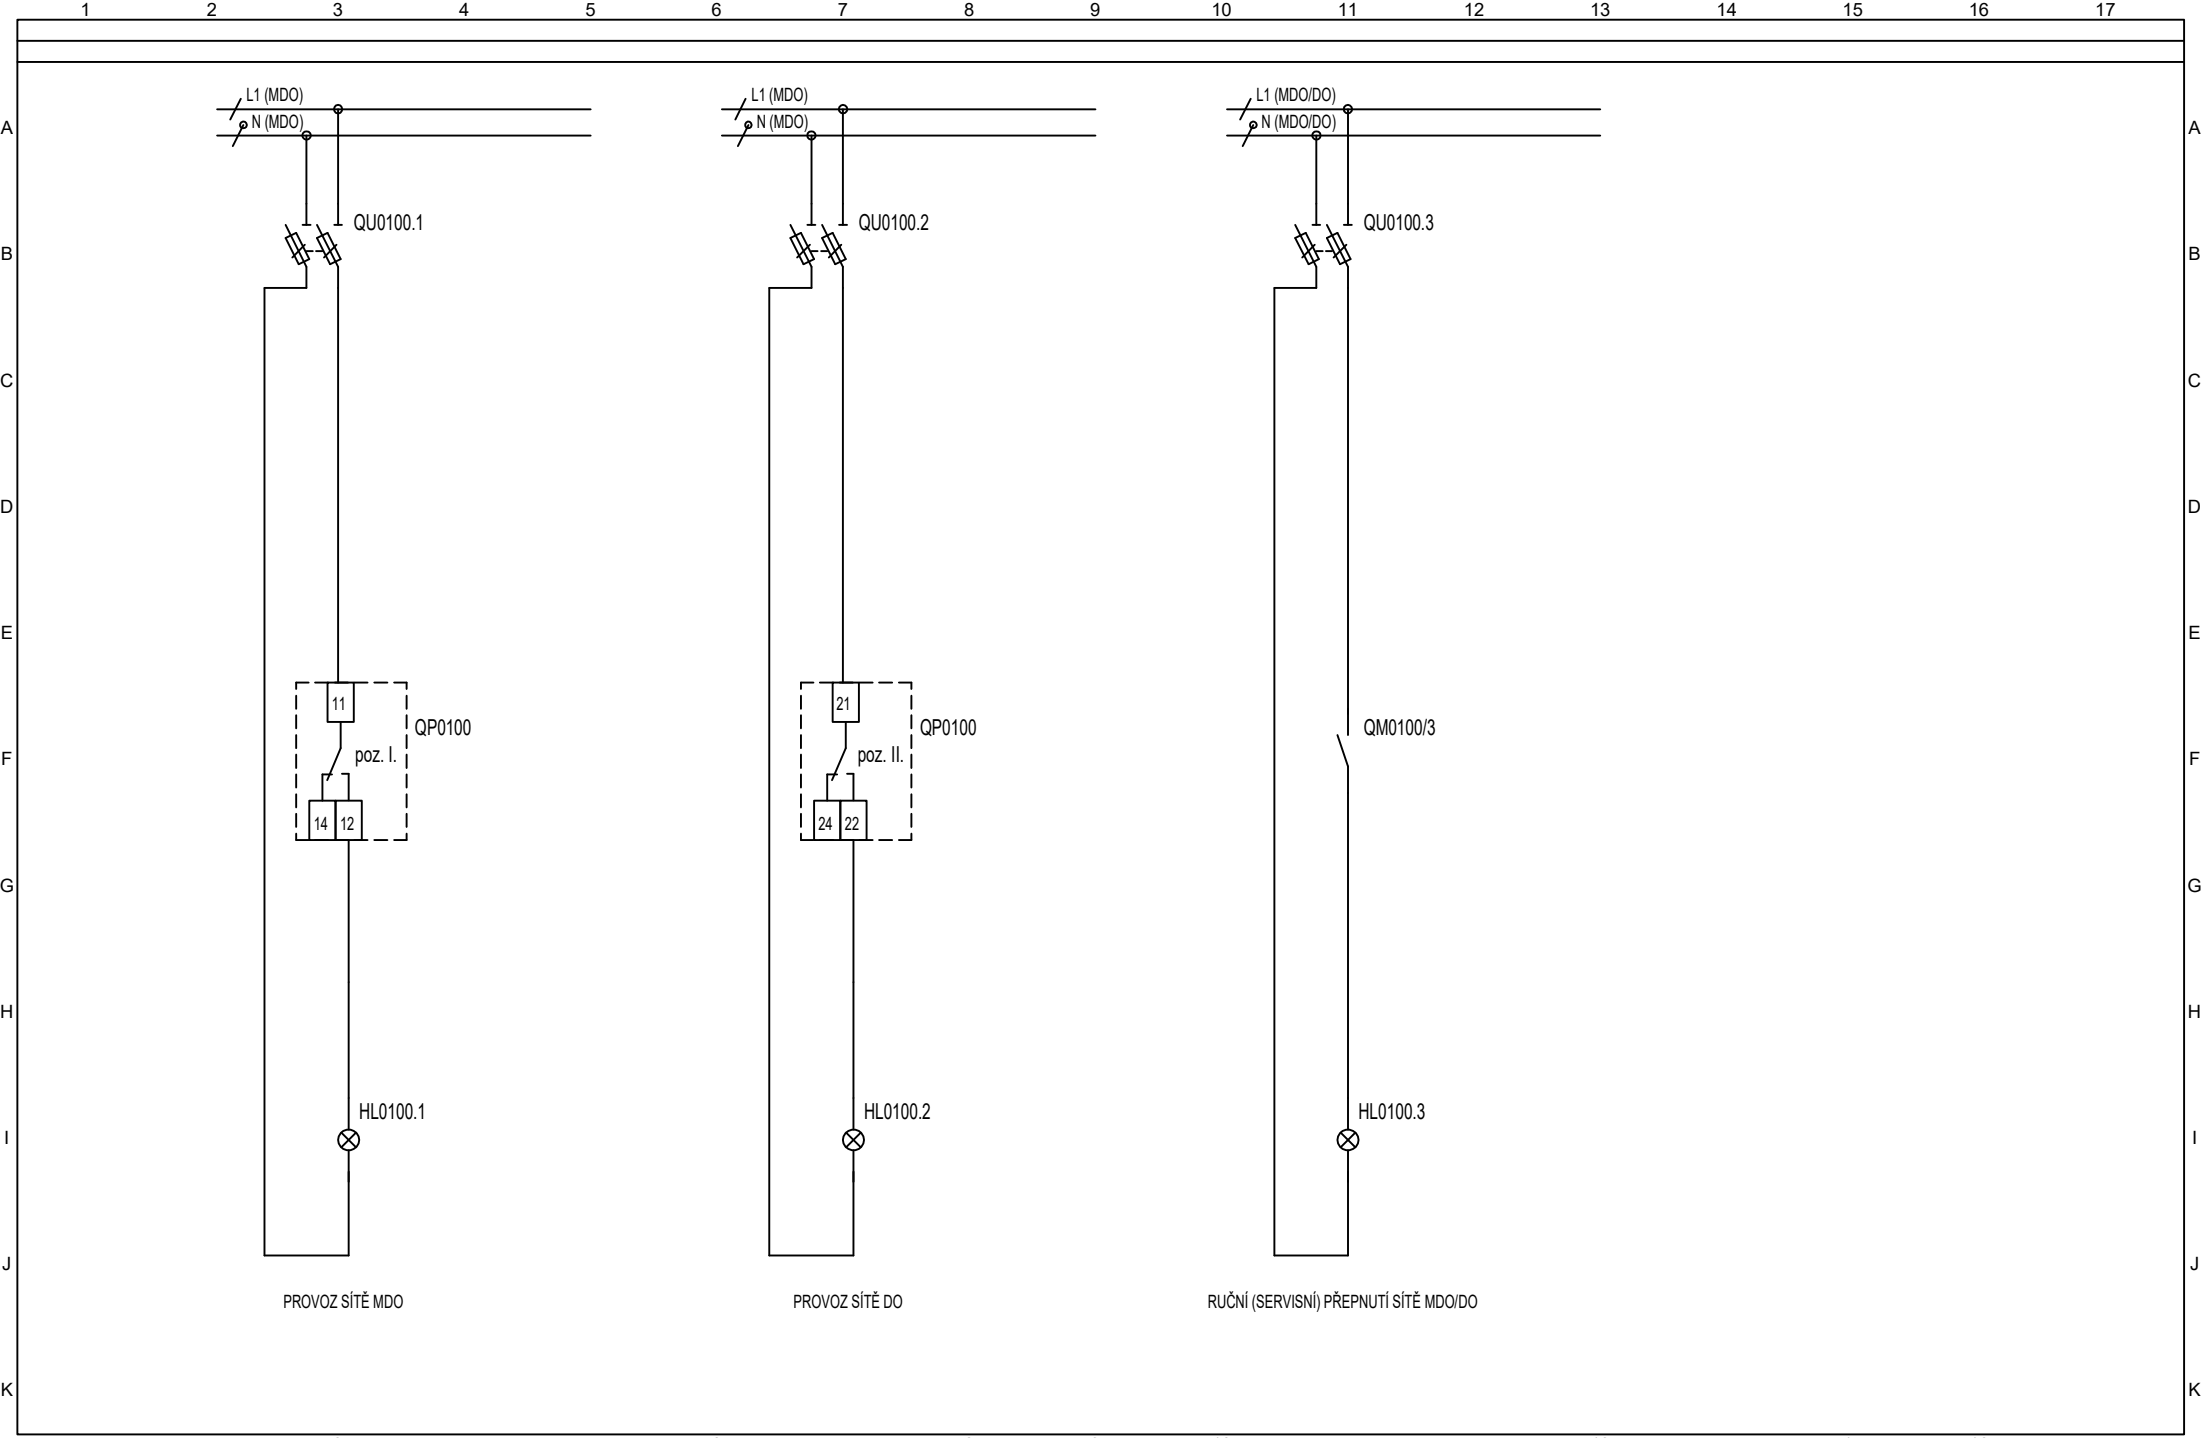

Vypracoval: Ing. Šulák	AKCE: FN Olomouc Výměna lineárních urychlovačů v objektu H D.1.01.4c Silnoproudá elektrotechnika		Investor: FN Olomouc	Zak.číslo: K20323016	A.K.:	Listů: 19
Kontroloval: Ing. Šulák			Obsah:	Změna/Datum:	V.č.:	List:
Datum : 11/2021			ROZVADĚČ RSM1.2	Měřítka:	D.1.01.4c-105	16

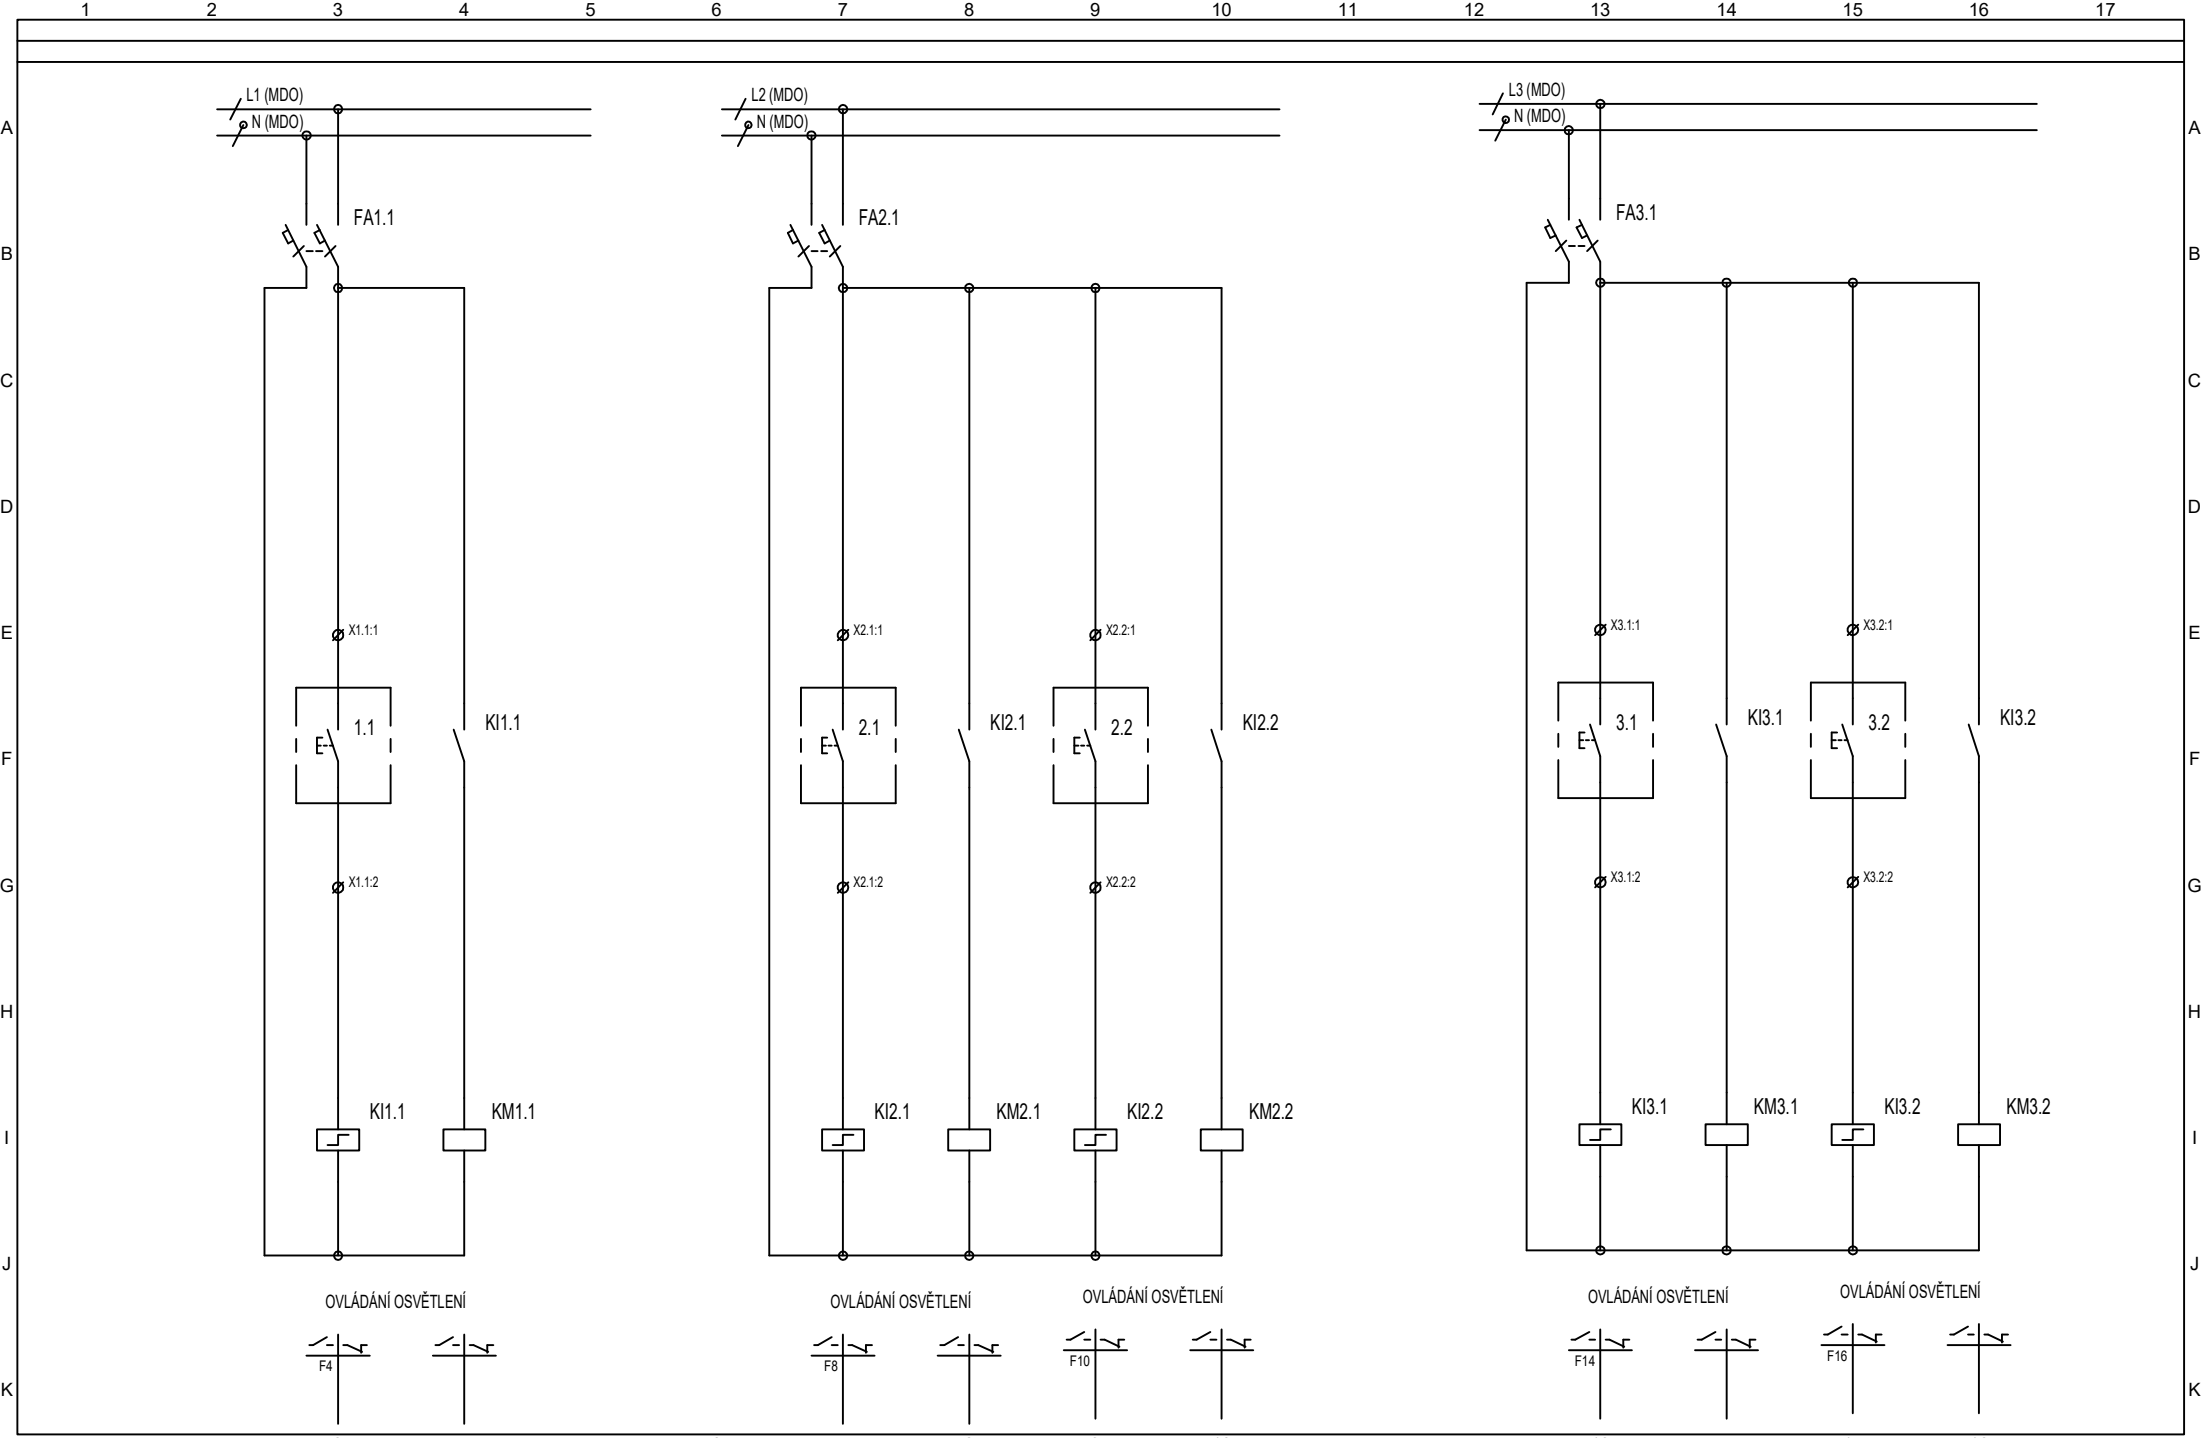

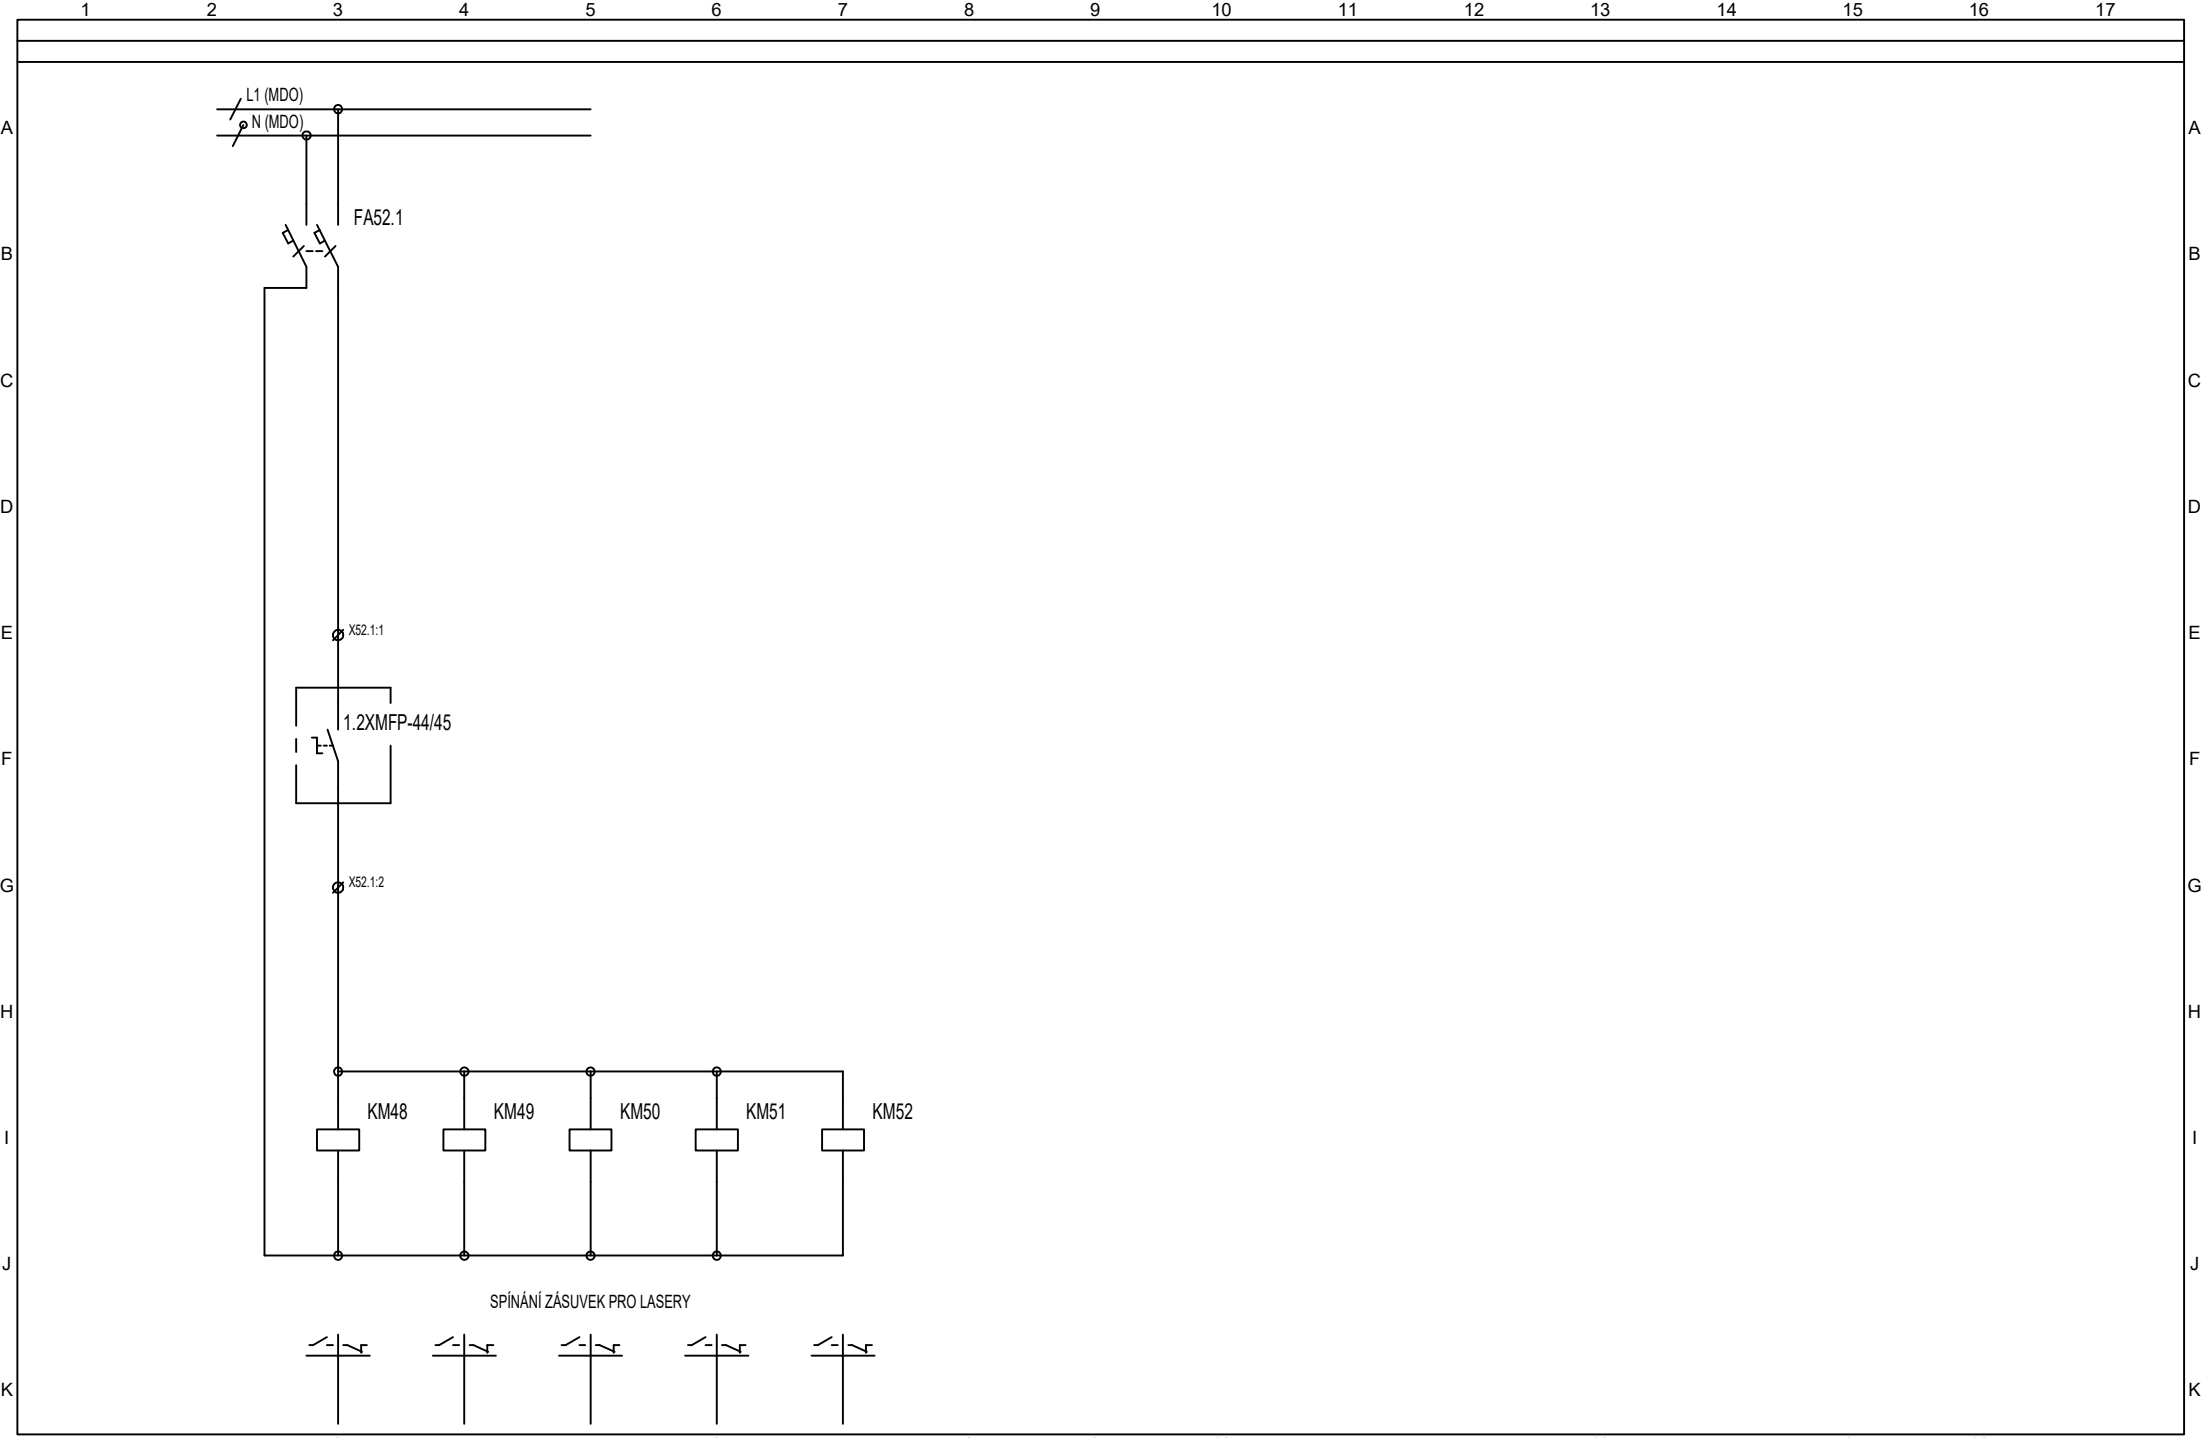

Vypracoval: Ing. Šulák	AKCE: FN Olomouc Výměna lineárních urychlovačů v objektu H D.1.01.4c Silnoproudá elektrotechnika		Investor: FN Olomouc	Zak.číslo: K20323016	A.K.:	Listů: 19
Kontroloval: Ing. Šulák			Obsah:	Změna/Datum:	V.č.:	List:
Datum : 11/2021			ROZVADĚČ RSM1.2	Měřítko:	D.1.01.4c-105	18

