


R4	Ing. Zbyněk Novák	Změna napojení VZT č. 18, zrušení elstat. podlah v m.č. 070, 080	05.11.2021
R3	Ing. Bohuslav Šulák	Napájení chlazení a VZT	12.07.2021
R2	Ing. Bohuslav Šulák	Změna chlazení pro technologii	07.06.2021
Revize	Vypracoval	Popis revize	Datum

 PROJEKTOVÁNÍ ZDRAVOTNICKÉ VÝSTAVBY	Hlavní inženýr projektu: ING. JAN KOČMÁNEK	Investor: AMEDIS, spol s r.o. Bobkova 786/4, 198 00 Praha 9 Tel: +420 281 918 191 www.amedis.cz
	Vedoucí projektant zakázky: ING. VÁCLAV KŘEPELKA	

Profese: EL	Zpracovatel dílu: EP Rožnov, a.s. Boženy Němcové 1720, 756 61 Rožnov pod Radhoštěm Tel: +420 571 664 224 E-mail: b.sulak@eproznov.cz		Autorizace:
Odpovědný projektant:	Vypracoval:	Kontroloval:	
ING. BOHUSLAV ŠULÁK	ING. BOHUSLAV ŠULÁK	ING. BOHUSLAV ŠULÁK	

Akce:	FAKULTNÍ NEMOCNICE OLOMOUC OBMĚNA LINEÁRNÍCH URYCHLOVAČŮ V BUDOVĚ H	Zakázkové číslo:	57 - 2020	Paré:
		Datum:	11 - 2021	
		Stupeň:	DSPS	
Objekt:	BUDOVA H2	SO 01	Formát:	6 A4
Obsah:	ROZVADĚČ RV1.3		Měřítka:	Číslo výkresu:
			-	D.1.01.4c-106

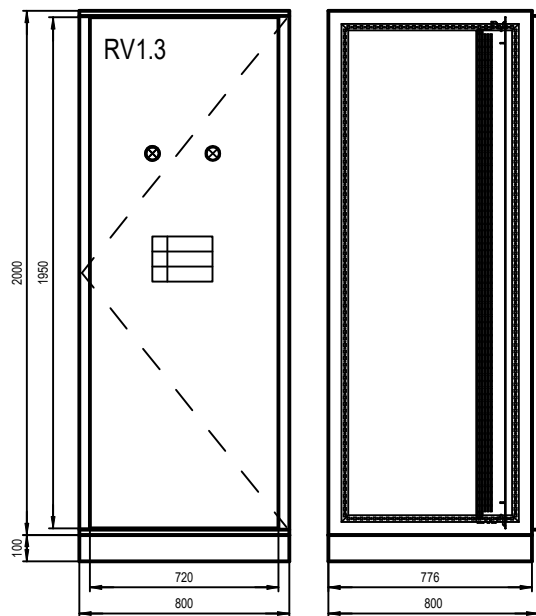

BEZPEČNOSTNÍ TABULKY :

POZOR, ELEKTRICKÉ ZAŘÍZENÍ
HLAVNÍ VYPÍNAČ
VYPNI V NEBEZPEČÍ
NEHAS VODOU ANI PĚNOVÝMI PŘÍSTROJI

ROZVADĚČ RV1.3

DRUH ROZVADĚČE	: STÁVAJÍCÍ OCELOPLECHOVÝ SKŘÍŇOVÝ
ROZMĚRY	: 800 x 2000 x 800 (Š x V x HL)
ZKRATOVÁ ODOLNOST	: I _{ks} = 10 kA
KRYTÍ	: IP40/20
PŘÍVOD	: SHORA
VÝVODY	: NAHORU
BARVA	: ŠEDOMODRÁ

INSTALOVANÝ VÝKON	: P _i = 165 kW
VZÁJEMNÁ SOUDOBOST	: β = 0,5
SOUDOBÝ PŘÍKON	: P _p = 82,5 kW
JMENOVITÝ PROUD	: I _n = 160A

MDO

ROZVODNÁ SOUSTAVA : MDO - 3NPE AC 50Hz 400/230V / TN-S


OCHRANNÁ OPATŘENÍ DLE ČSN 33 2000-4-41 ed.3 A ČSN 33 2000-7-710 :

OCHRANA ZÁKLADNÍ PŘED DOTYKEM ŽIVÝCH ČÁSTÍ :	- IZOLACÍ
	- PŘEPÁŽKAMI A KRYTY
OCHRANA PŘI PORUŠE PŘED DOTYKEM NEŽIVÝCH ČÁSTÍ :	NORMÁLNÍ - AUTOMATICKÝM ODPOJENÍM OD ZDROJE
	DOPLNĚNÁ - PROUDOVÝM CHRÁNIČEM
	DOPLNĚNÁ - DOPLŇUJÍCÍM OCHRANNÝM POSPOJOVÁNÍM


VNĚJŠÍ VLIVY DLE ČSN 33 2000-5-51 ed.3 :

VIZ PROTOKOL O URČENÍ VNĚJŠÍCH VLIVŮ č. 01/2021


Vypracoval: Ing. Šulák	AKCE: FN Olomouc Výměna lineárních urychlovačů v objektu H D.1.01.4c Silnoproudá elektrotechnika		Investor: FN Olomouc	Zak.číslo: K20323018	A.K.:	Listů: 6
Kontroloval: Ing. Šulák			Obsah:	Změna/Datum:	V.č.:	List:
Datum : 11-2021			ROZVADĚČ RV1.3	Měřítko:	D.1.01.4c-106	2

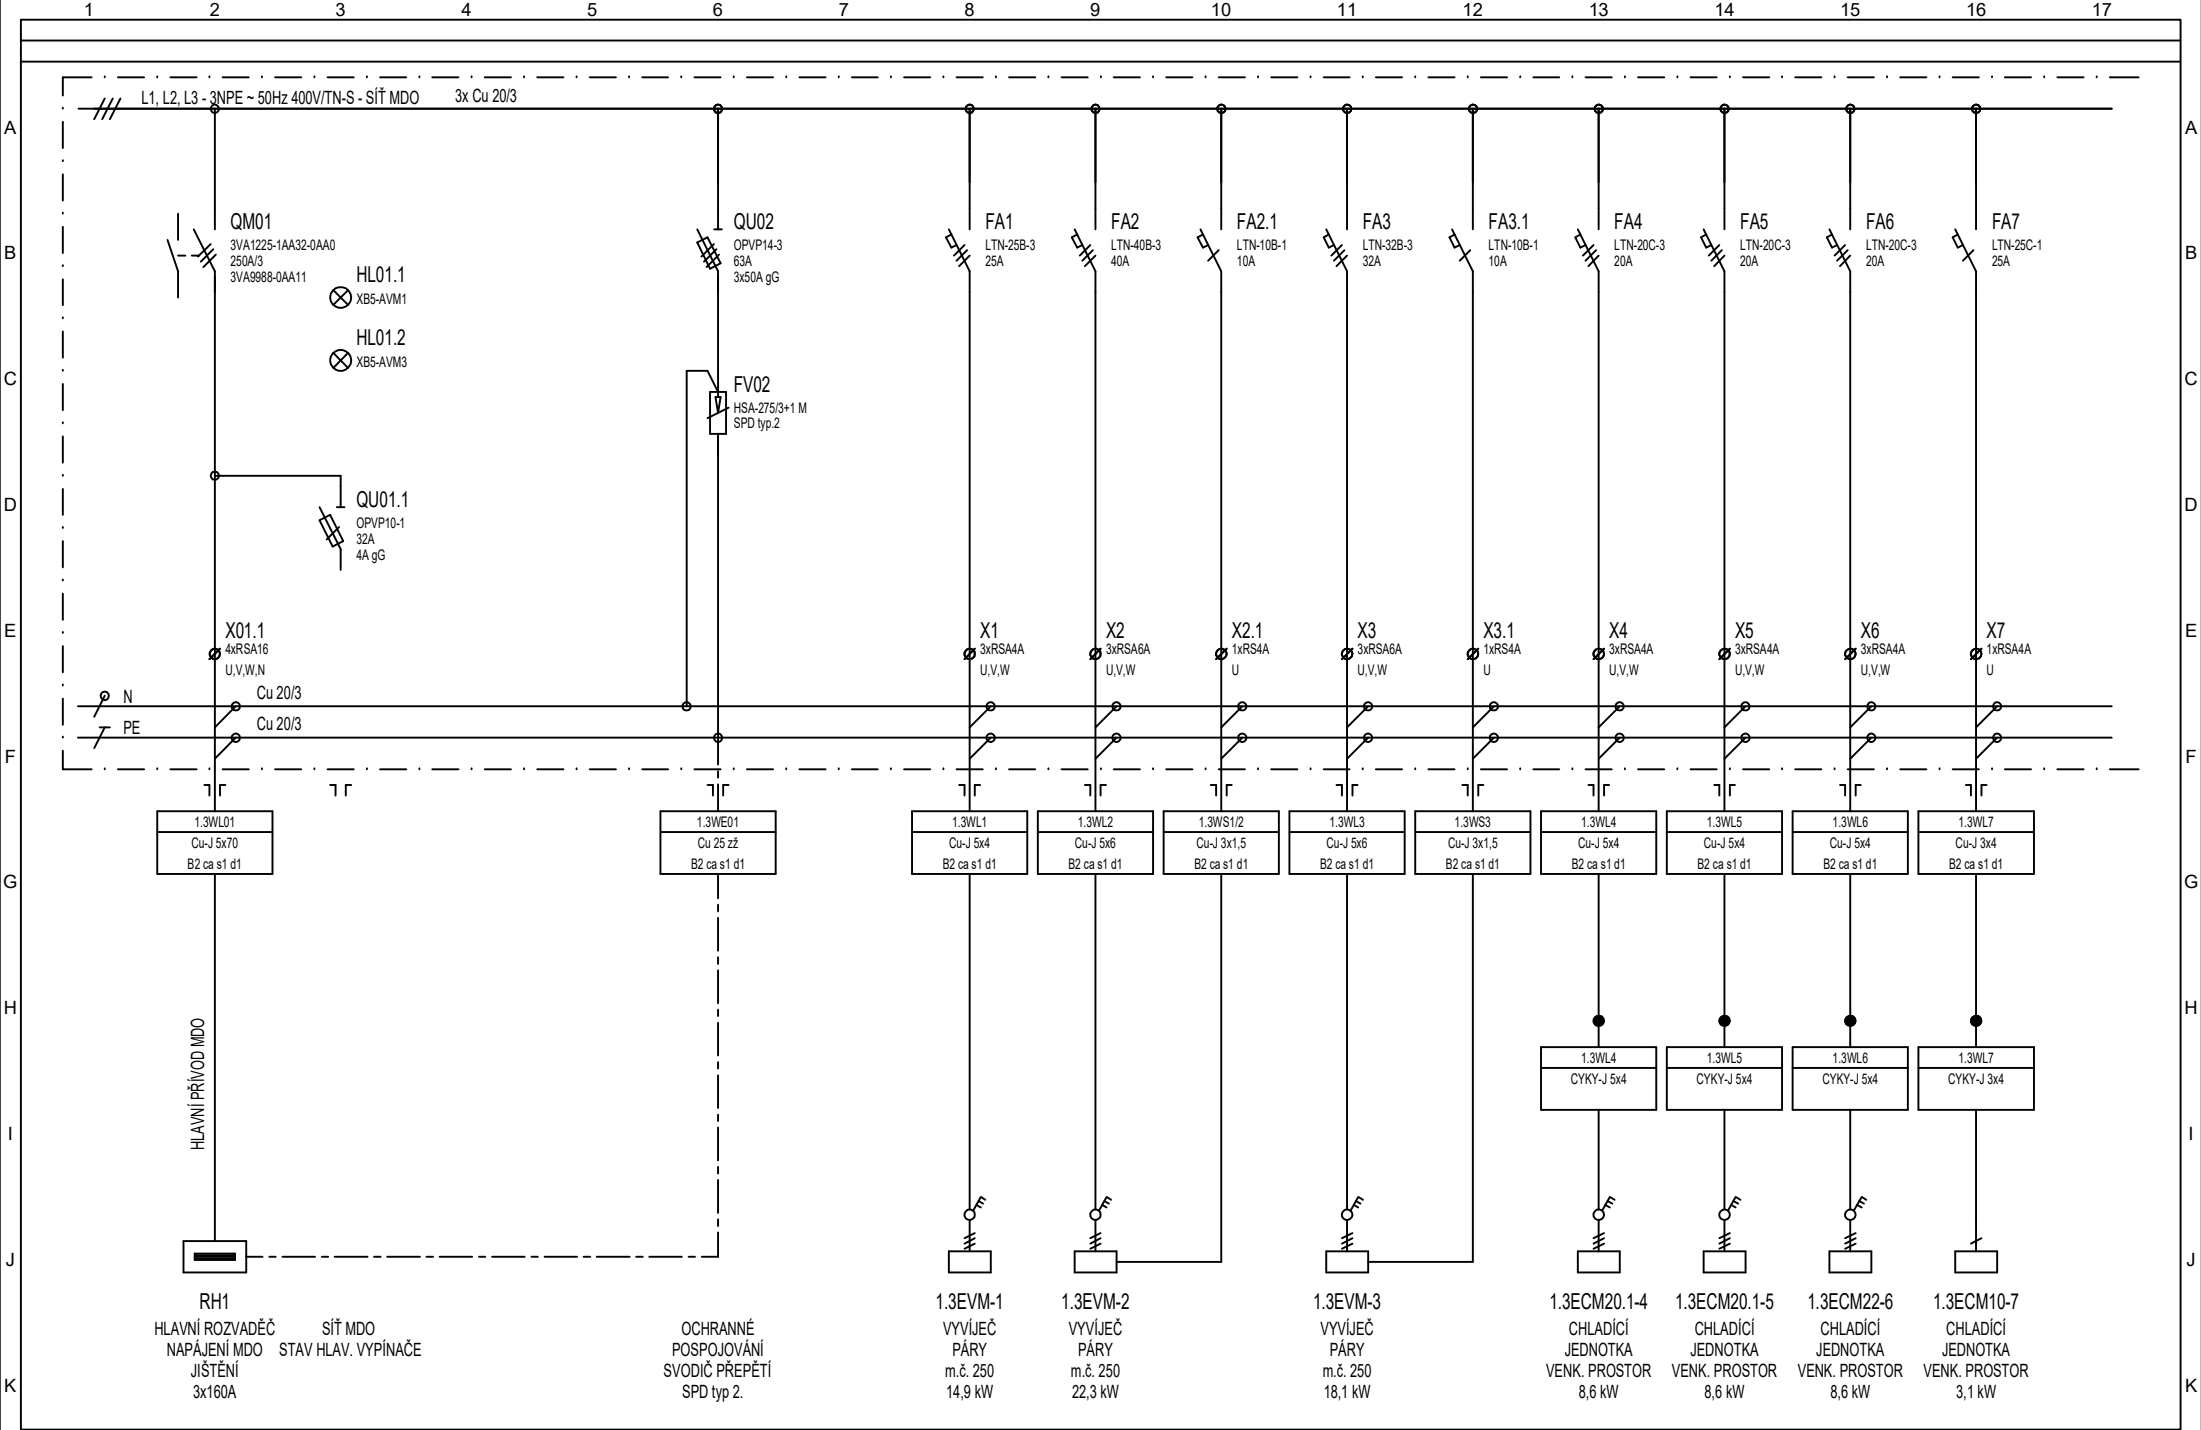


Vypracoval: Ing. Šulák	AKCE: FN Olomouc Výměna lineárních urychlovačů v objektu H D.1.01.4c Silnoproudá elektrotechnika		Investor: FN Olomouc	Zak.číslo: K20323018	A.K.:	Listů: 6
Kontroloval: Ing. Šulák			Obsah:	Změna/Datum:	V.č.:	List: 3
Datum : 11-2021			ROZVADĚČ RV1.3	Měřtko:	D.1.01.4c-106	

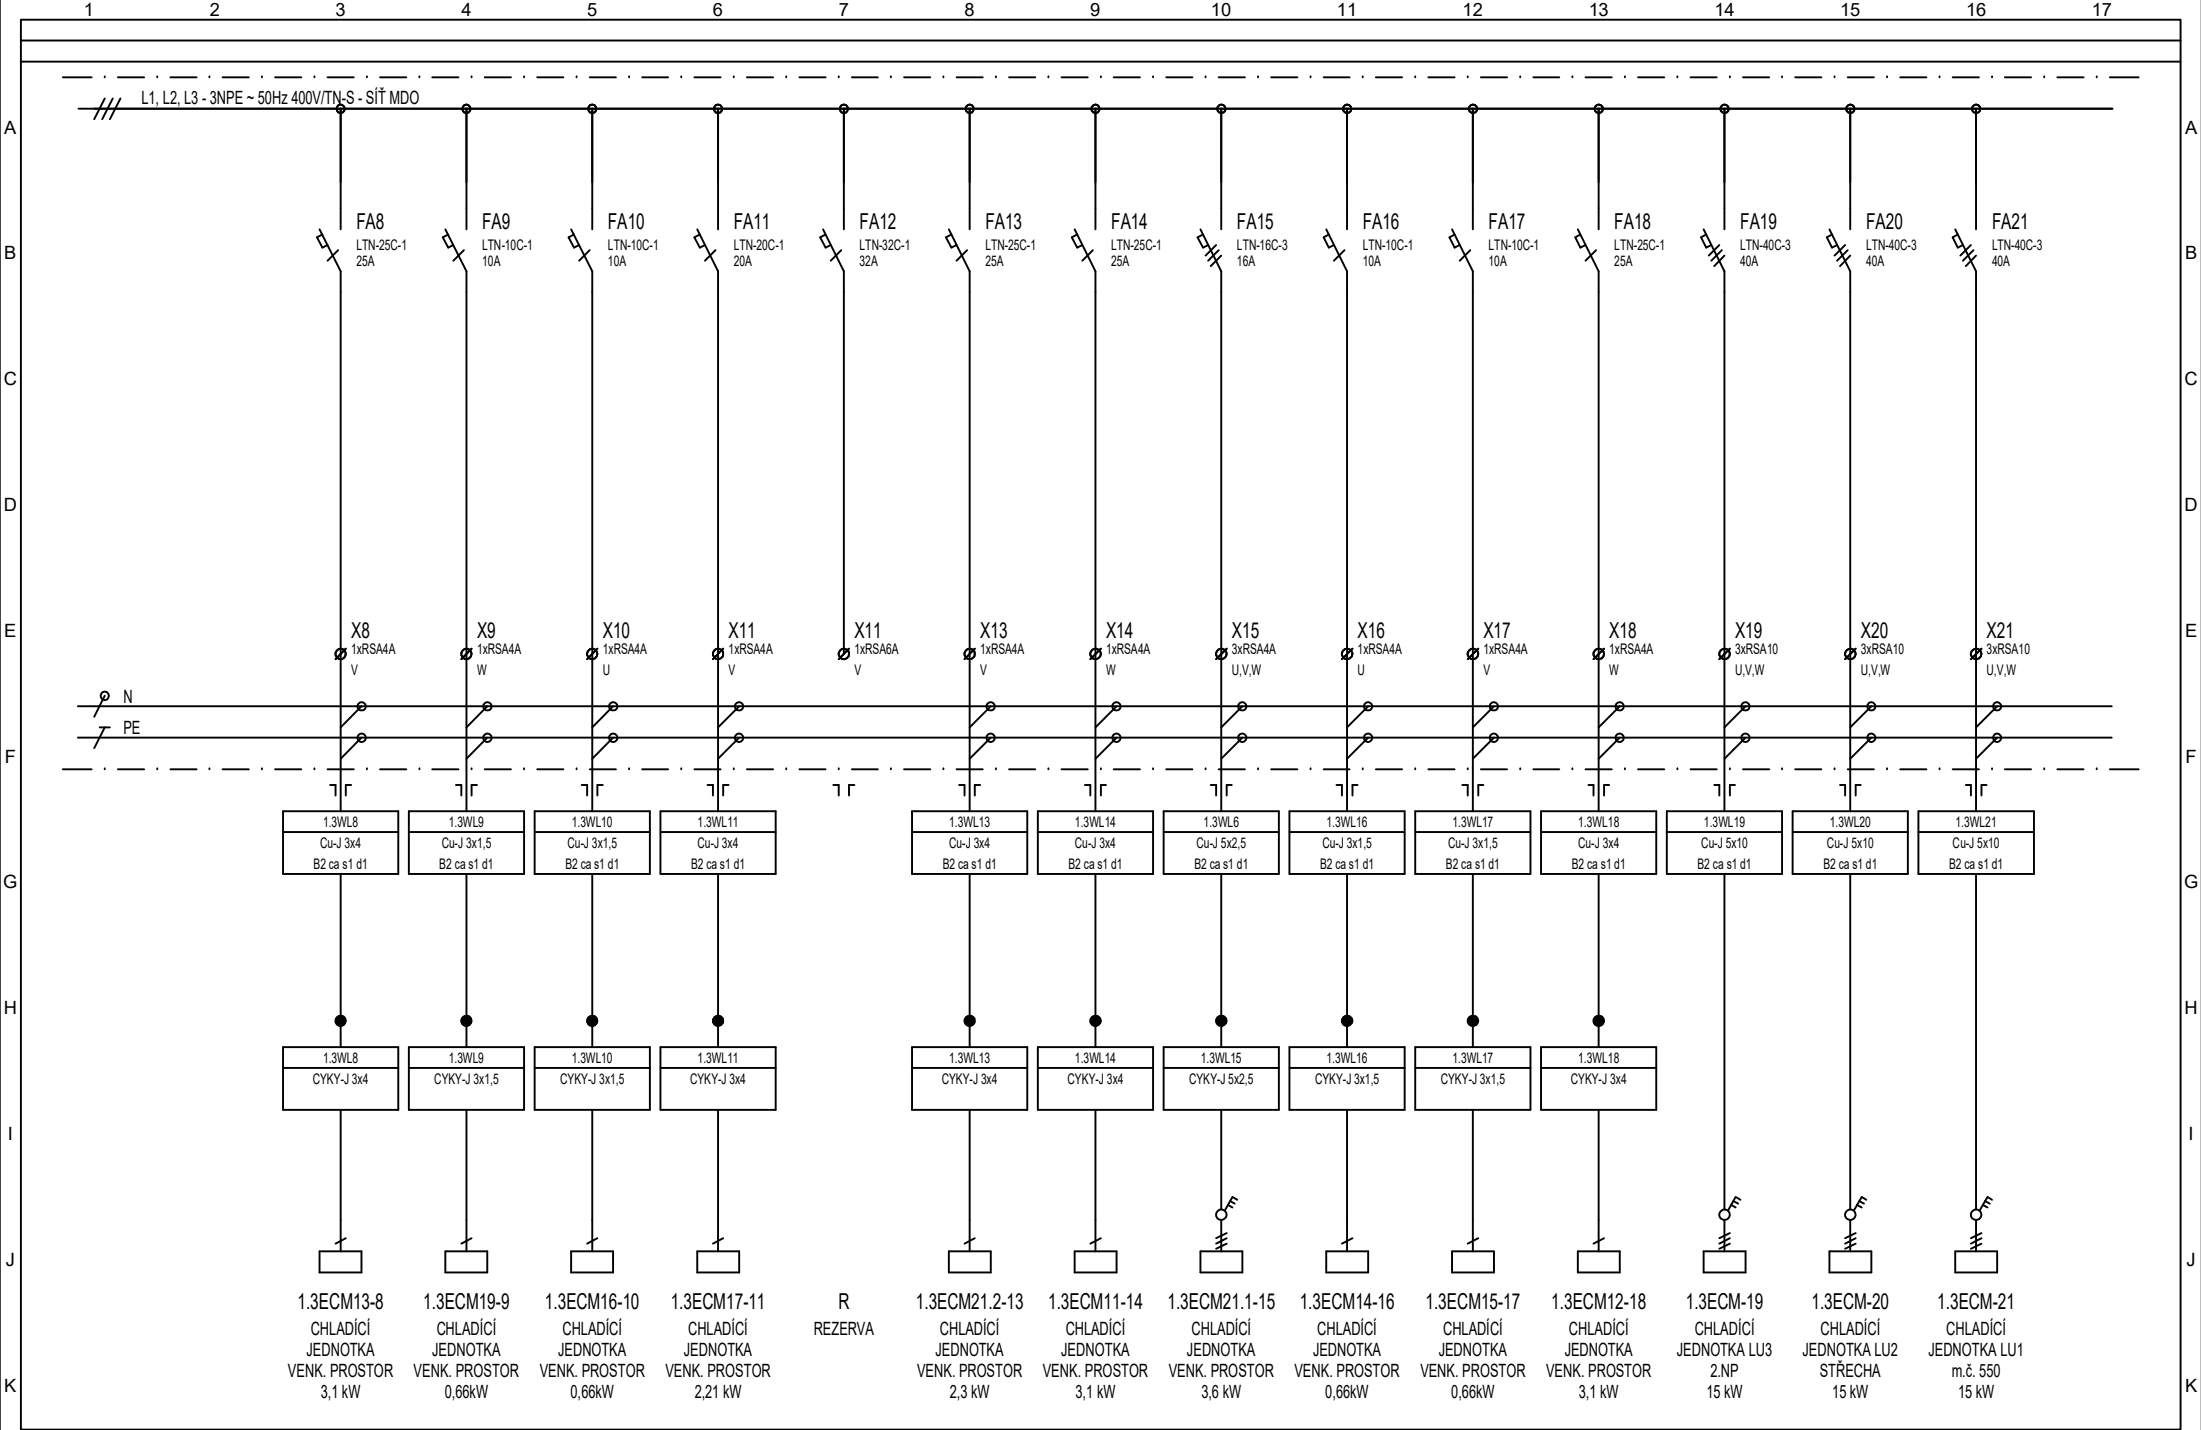

1		2	3	4	5	6	7	8	9	10	11	12	13	14	15	16	17
Vypracoval: Ing. Šulák		AKCE: FN Olomouc						Investor: FN Olomouc			Zak.číslo: K20323018		A.K.:		Listů: 6		
Kontroloval: Ing. Šulák		Výměna lineárních urychlovačů v objektu H						Obsah:			Změna/Datum:		V.č.:		List: 4		
Datum : 11-2021		D.1.01.4c Silnoproudá elektrotechnika						ROZVADĚČ RV1.3			Měřitko:		D.1.01.4c-106				

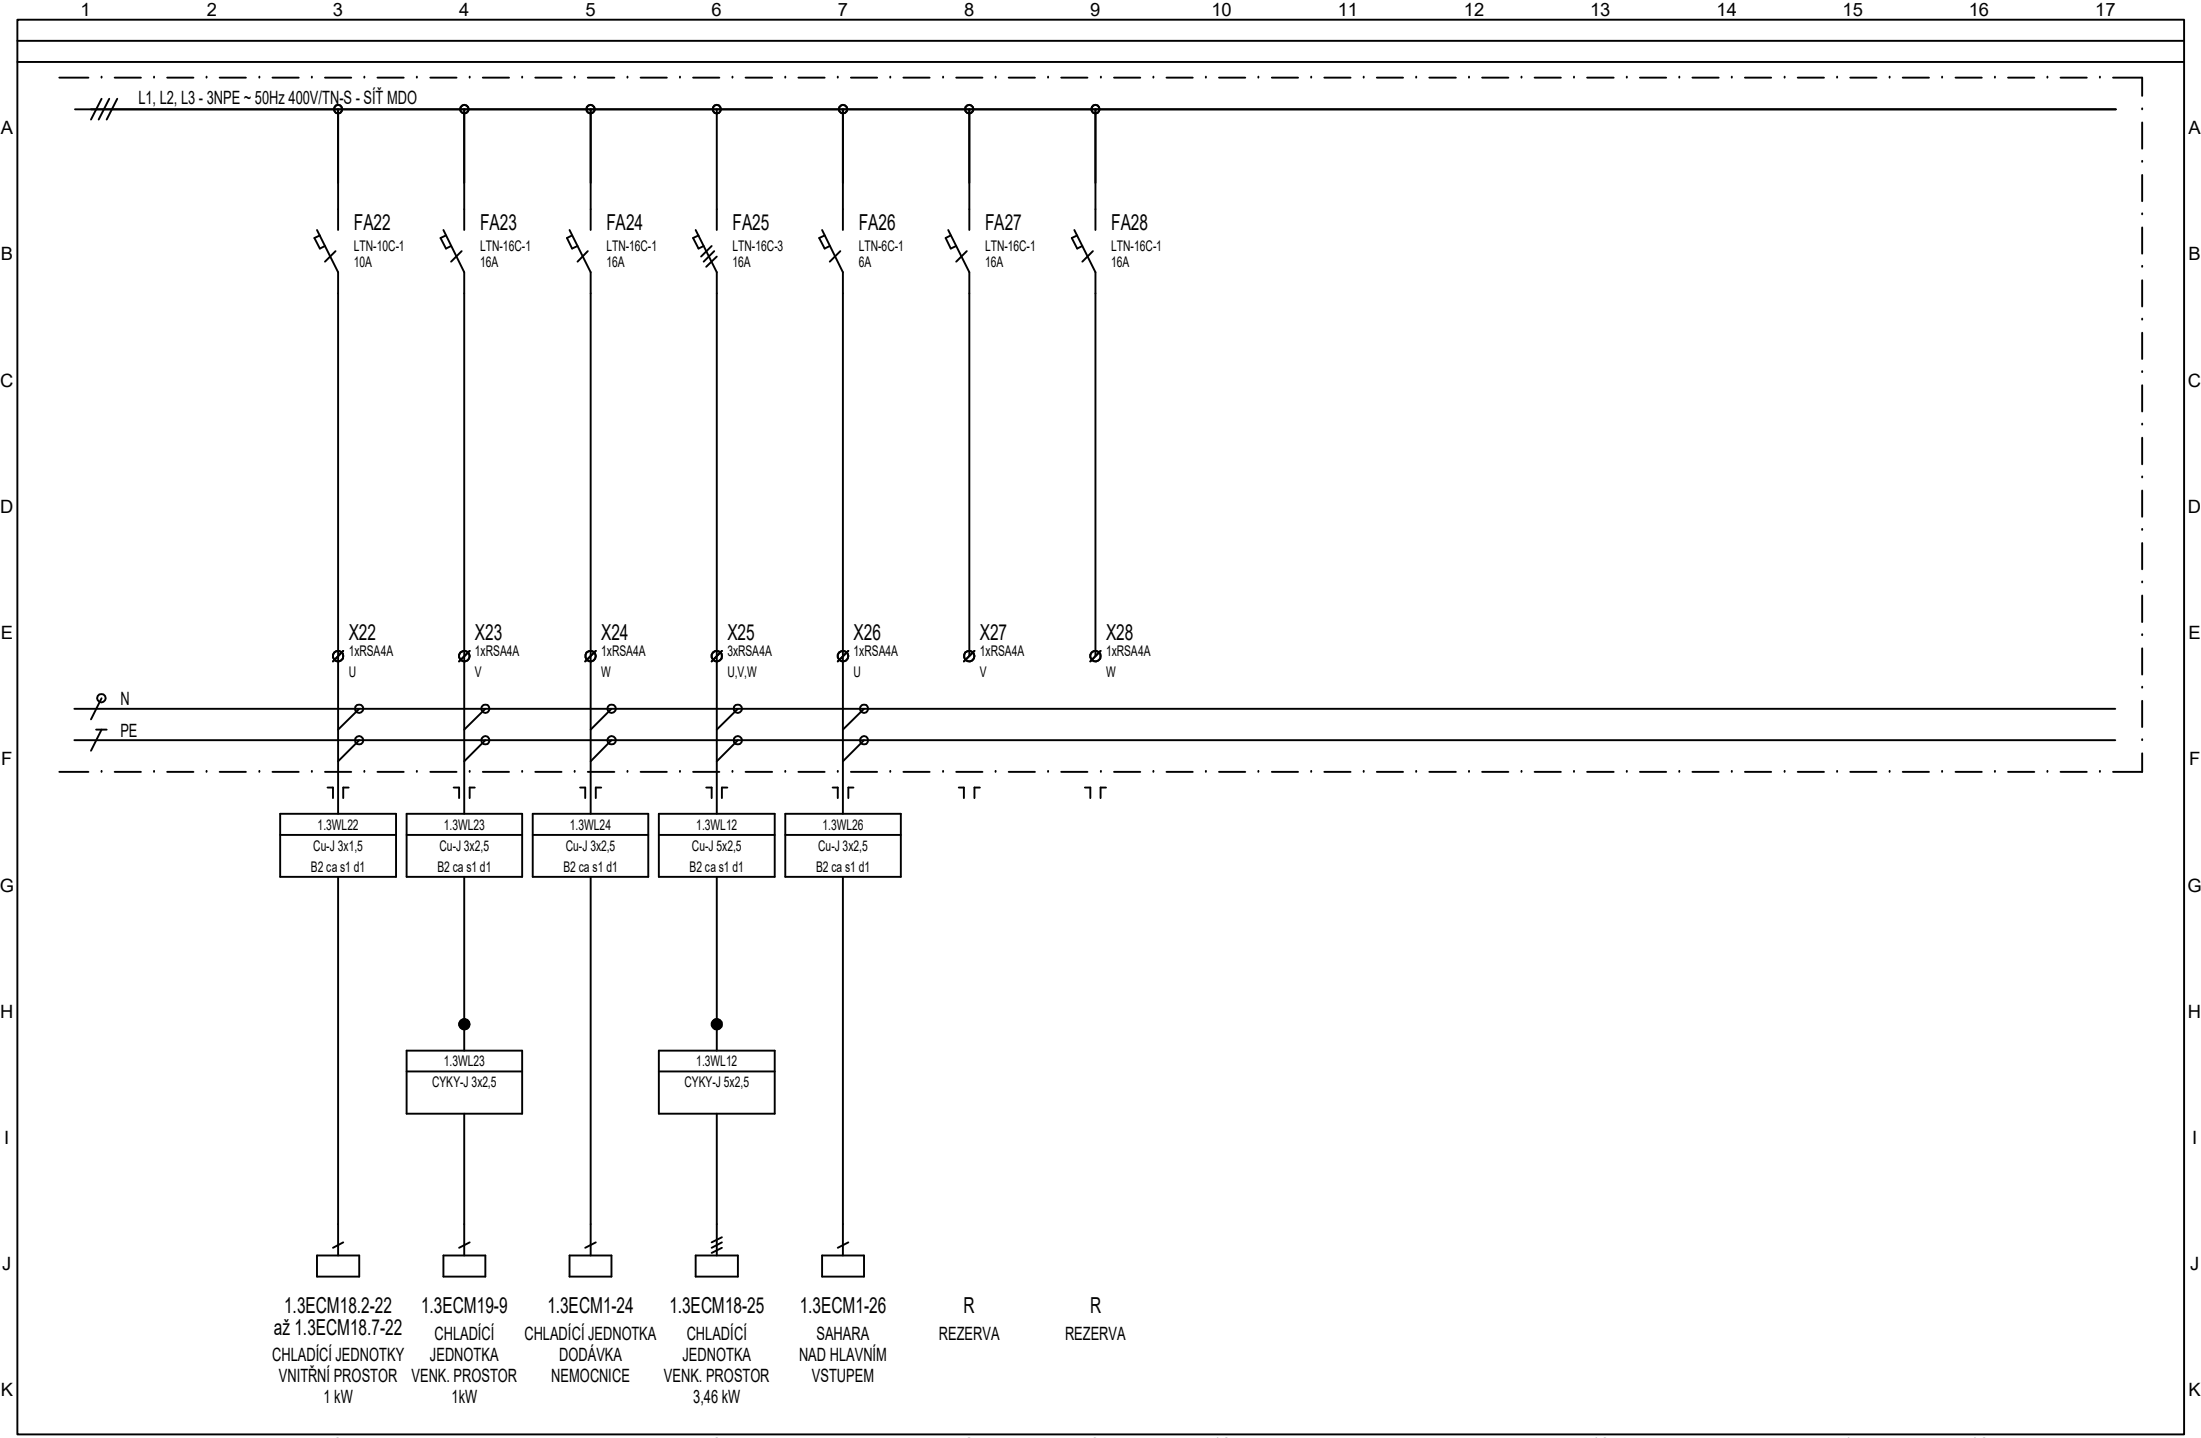

Vypracoval: Ing. Šulák	AKCE: FN Olomouc Výměna lineárních urychlovačů v objektu H D.1.01.4c Silnoproudá elektrotechnika		Investor: FN Olomouc	Zak.číslo: K20323018	A.K.:	Listů: 6
Kontroloval: Ing. Šulák			Obsah:	Změna/Datum:	V.č.:	List:
Datum : 11-2021			ROZVADĚČ RV1.3		Měřítko:	D.1.01.4c-106

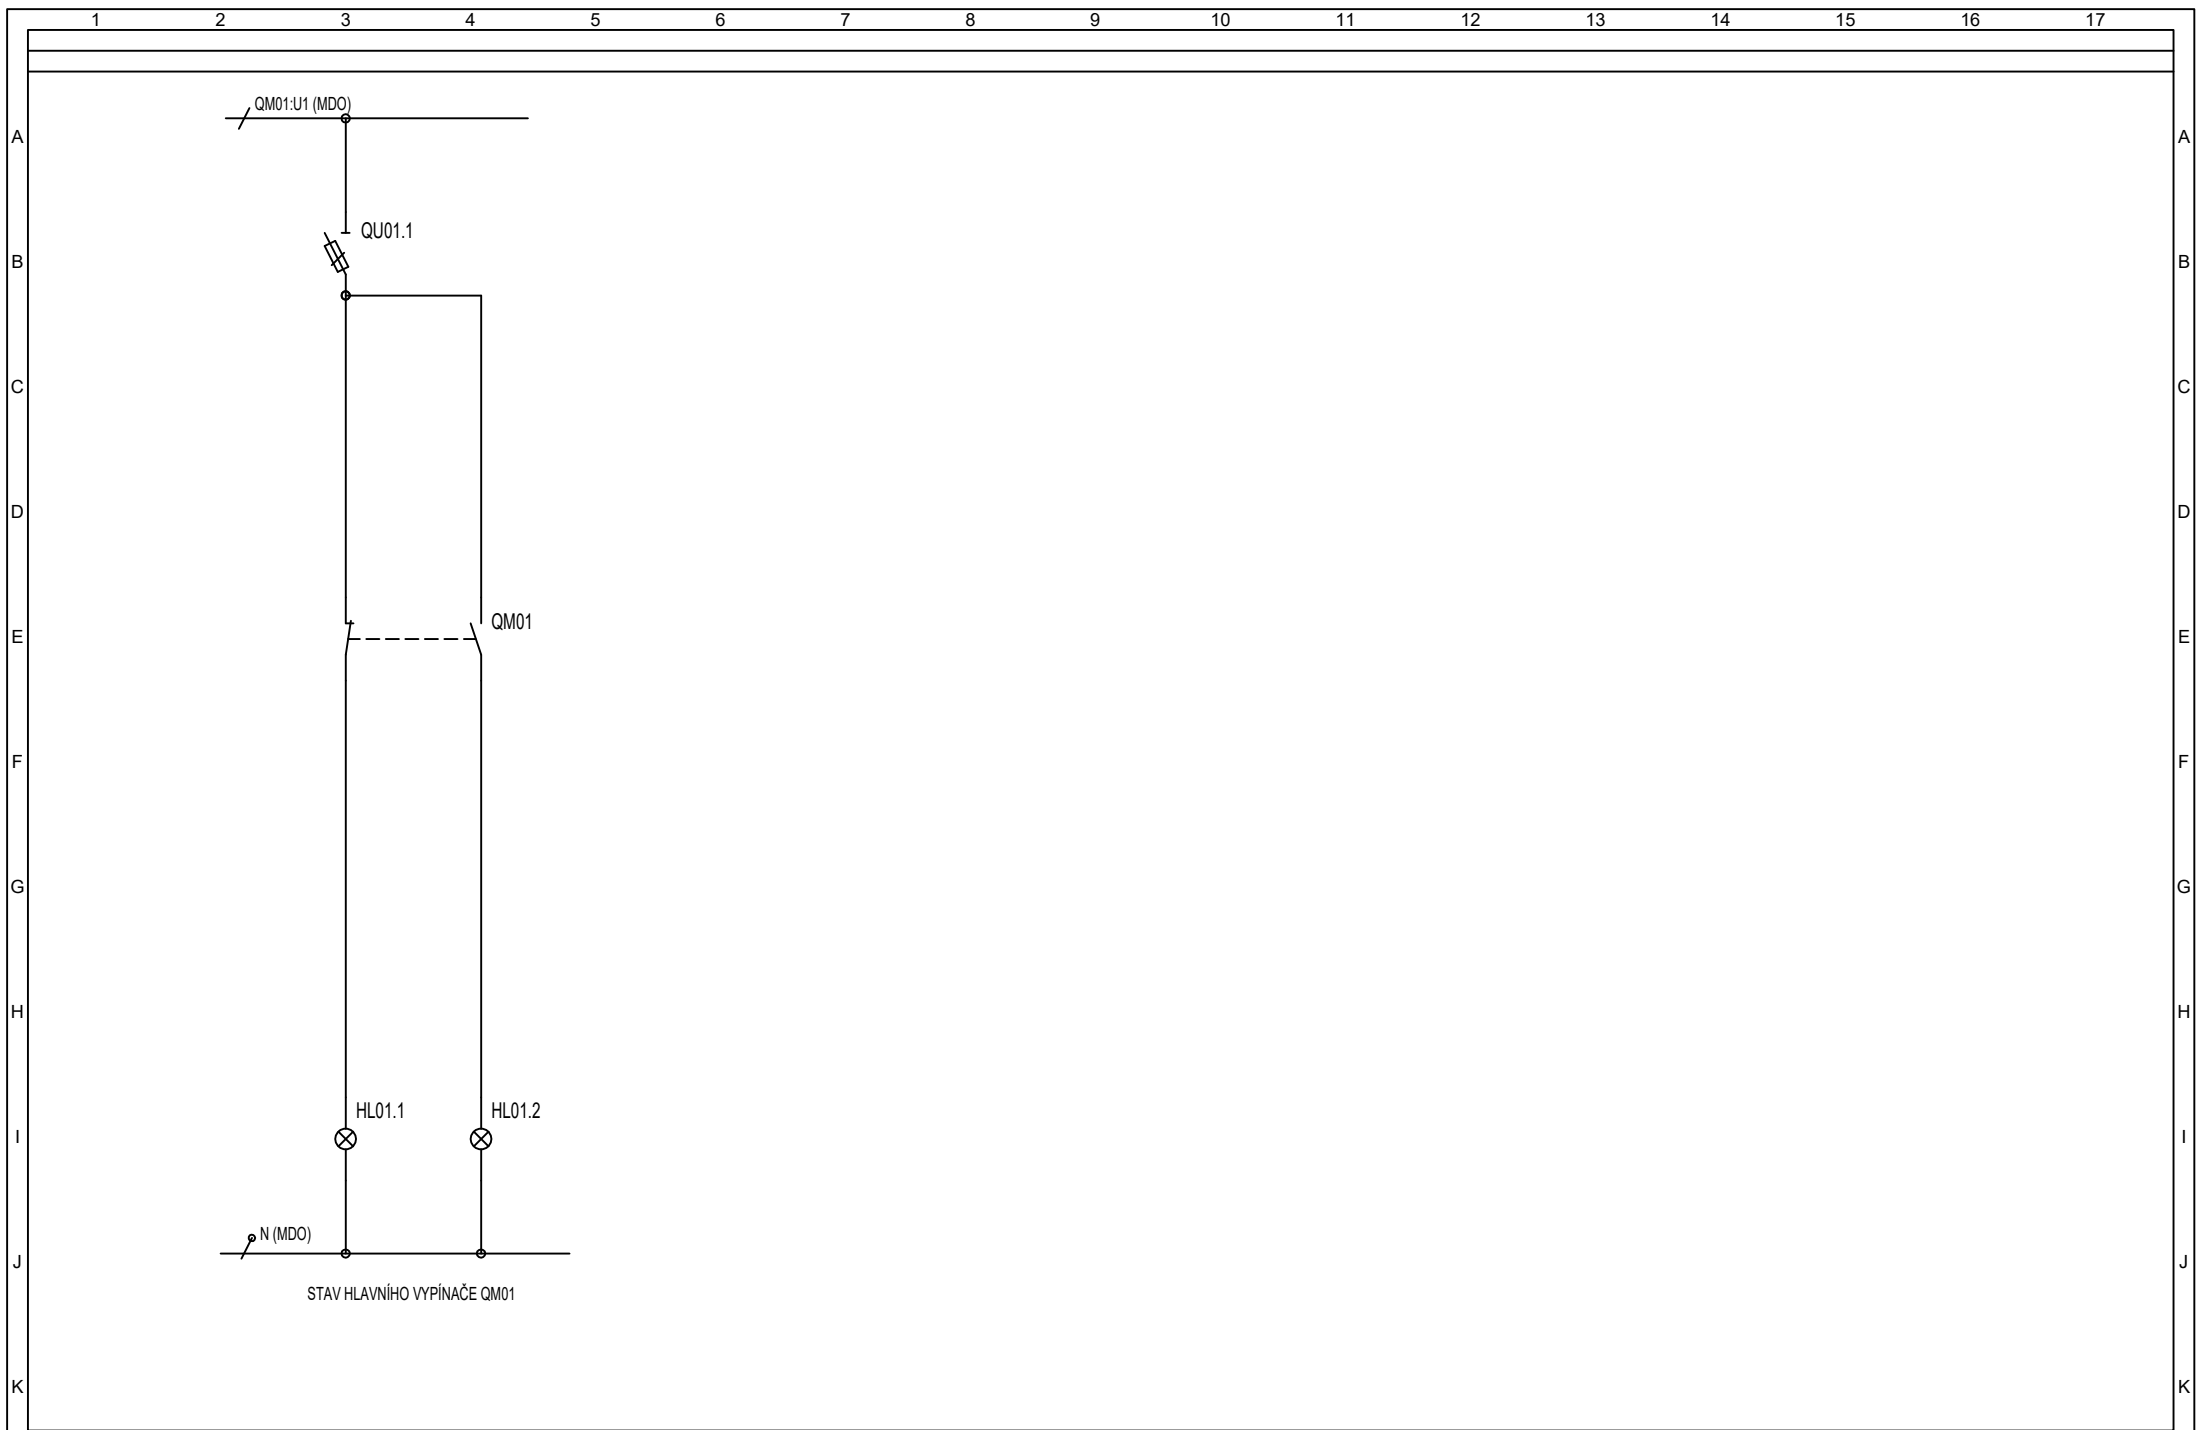

1	2	3	4	5	6	7	8	9	10	11	12	13	14	15	16	17
Vypracoval: Ing. Šulák		AKCE: FN Olomouc Výměna lineárních urychlovačů v objektu H D.1.01.4c Silnoproudá elektrotechnika		Investor: FN Olomouc		Zak.číslo: K20323018		A.K.:		Listů: 6						
Kontroloval: Ing. Šulák				Obsah: ROZVADĚČ RV1.3		Změna/Datum:		V.č.:		List:						
Datum : 11-2021						Měřítko:		D.1.01.4c-106		6						