


Revize	Vypracoval	Popis revize	Datum

 PROJEKTOVÁNÍ ZDRAVOTNICKÉ VÝSTAVBY	Hlavní inženýr projektu: ING. JAN KOČMÁNEK Vedoucí projektant zakázky: ING. VÁCLAV KŘEPELKA	Investor: AMEDIS, spol s r.o. Bobkova 786/4, 198 00 Praha 9 Tel: +420 281 918 191 www.amedis.cz
---	--	--

Profese: EL	Zpracovatel dílu: EP Rožnov, a.s. Boženy Němcové 1720, 756 61 Rožnov pod Radhoštěm Tel: +420 571 664 224 E-mail: b.sulak@eproznov.cz		Autorizace:
Odpovědný projektant:	Vypracoval:	Kontroloval:	
ING. BOHUSLAV ŠULÁK	ING. BOHUSLAV ŠULÁK	ING. BOHUSLAV ŠULÁK	

Akce:	FAKULTNÍ NEMOCNICE OLOMOUČ OBMĚNA LINEÁRNÍCH URYCHLOVAČŮ V BUDOVĚ H		Zakázkové číslo:	57 - 2020	Paré:
			Datum:	11 - 2021	
			Stupeň:	DSPS	
Objekt:	BUDOVA H2	SO 01	Formát:	5 A4	
Obsah:	ROZVADĚČ R-PK1.4		Měřítko:	-	Číslo výkresu: D.1.01.4c-107

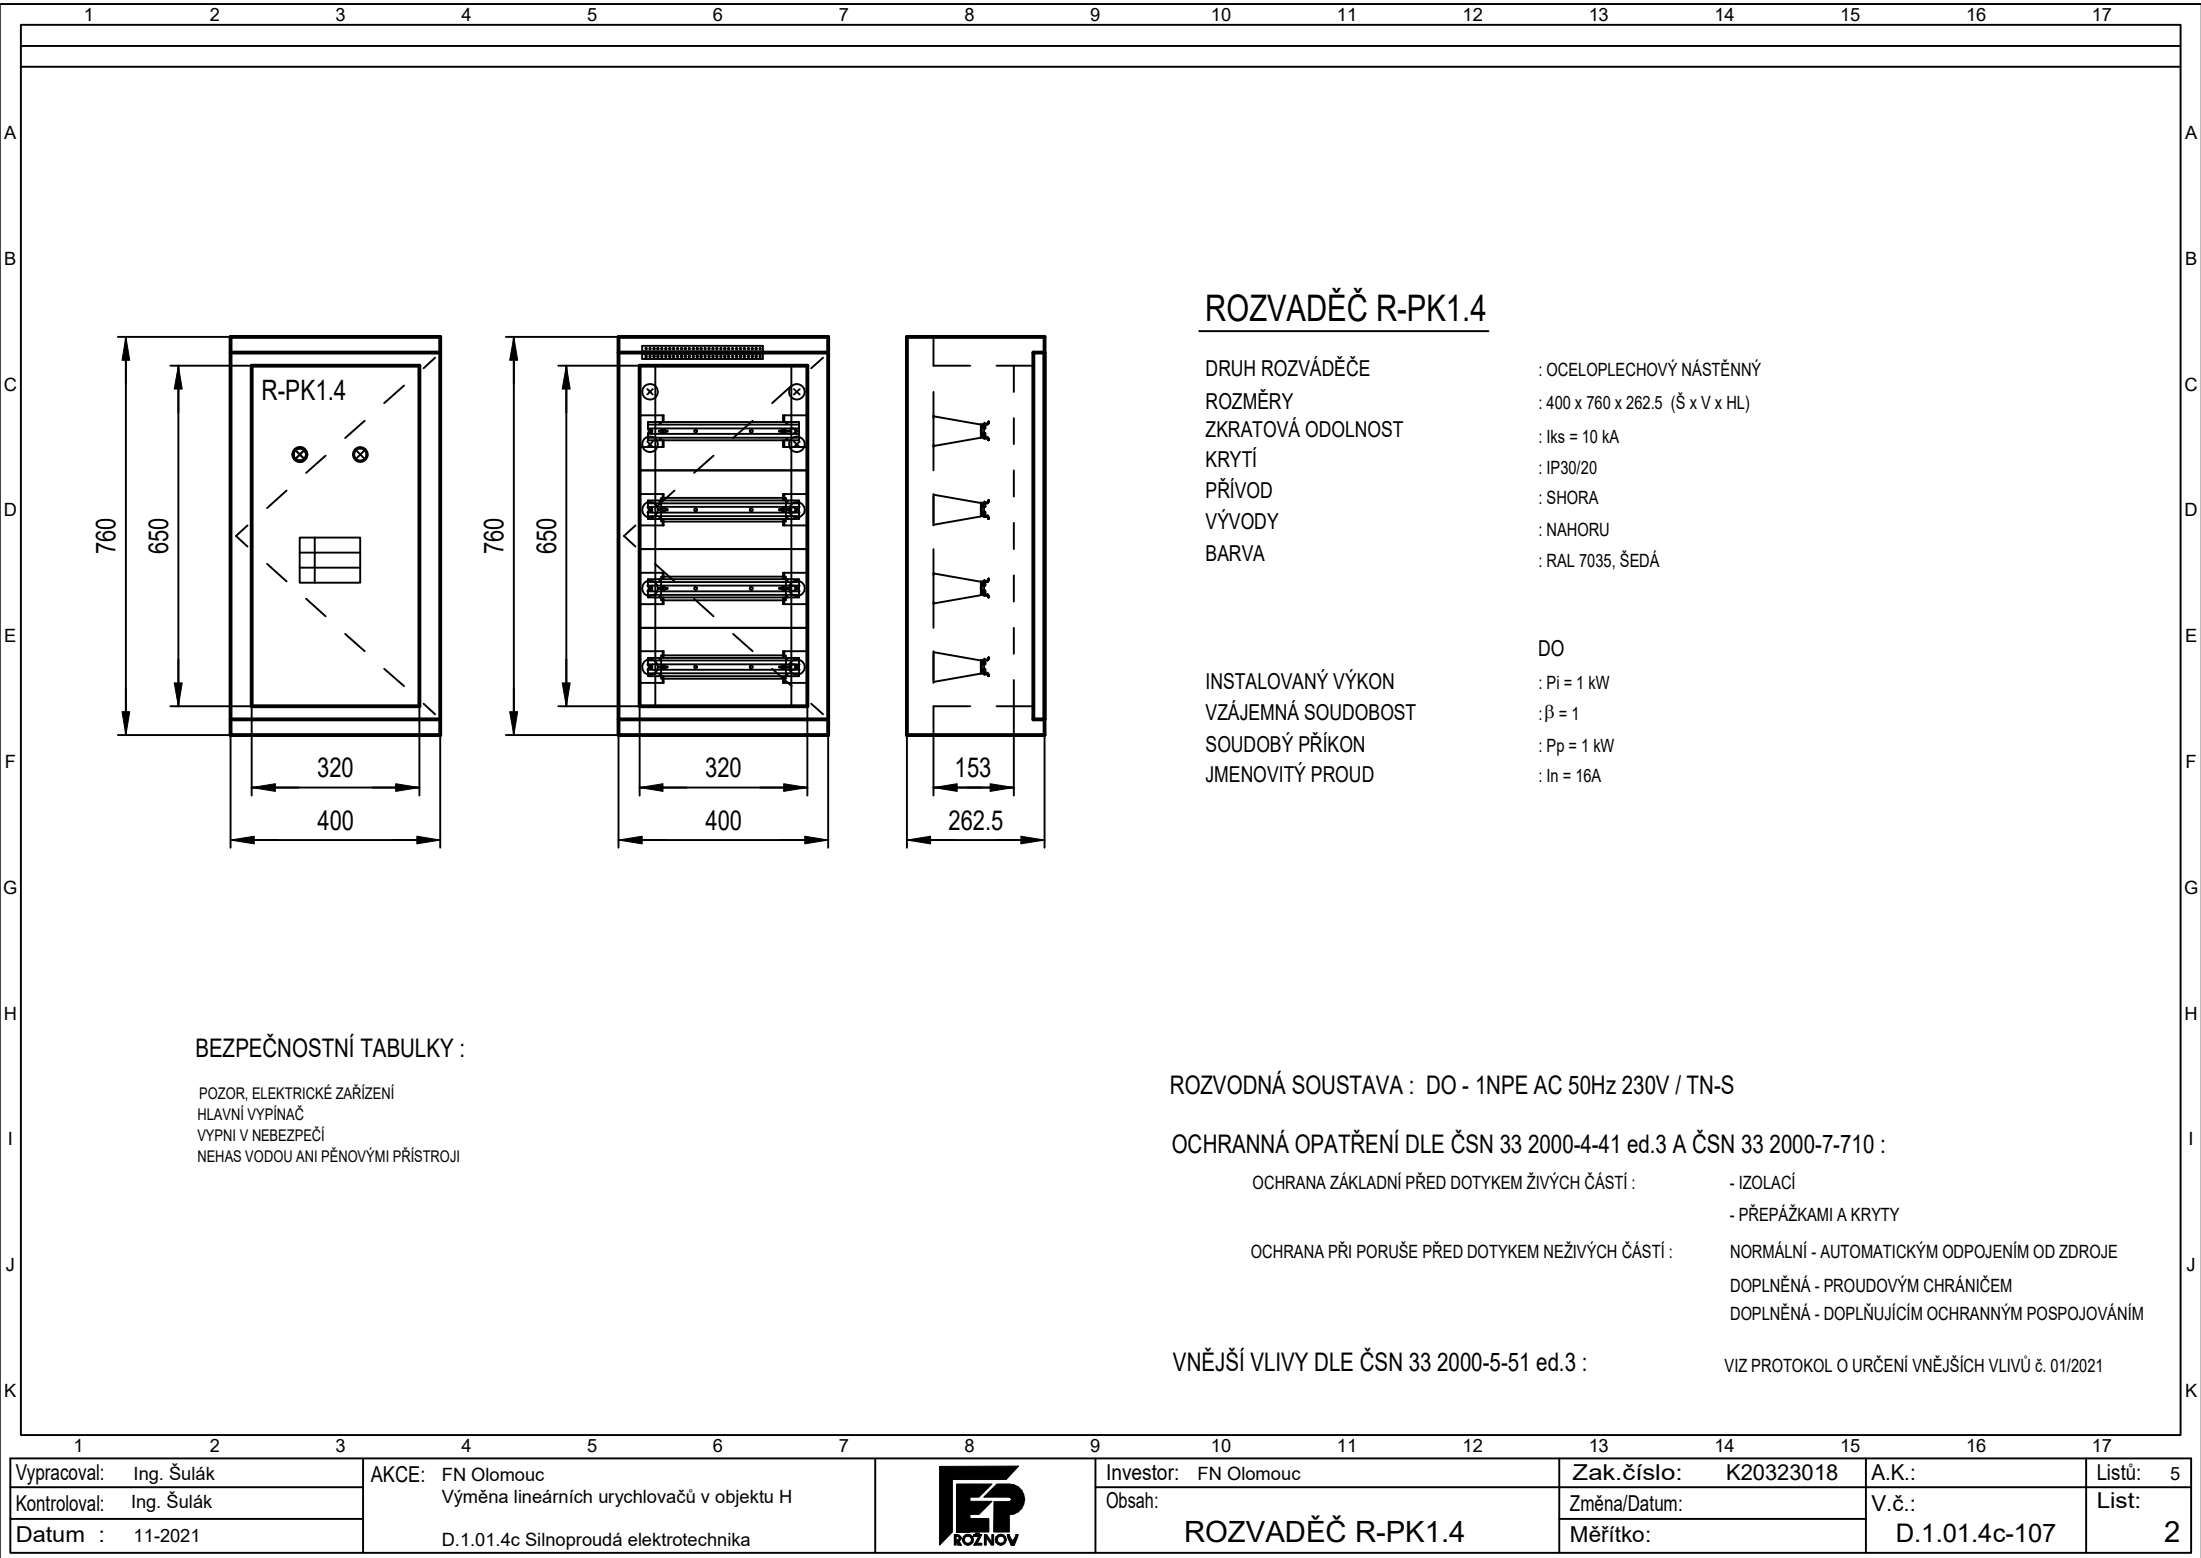

ROZVADĚČ R-PK1.4

DRUH ROZVÁDĚČE	: OCELOPLECHOVÝ NÁSTĚNNÝ
ROZMĚRY	: 400 x 760 x 262.5 (Š x V x HL)
ZKRATOVÁ ODOLNOST	: I _{ks} = 10 kA
KRYTÍ	: IP30/20
PŘÍVOD	: SHORA
VÝVODY	: NAHORU
BARVA	: RAL 7035, ŠEDÁ

INSTALOVANÝ VÝKON	: P _i = 1 kW
VZÁJEMNÁ SOUDOBOST	: β = 1
SOUDOBY PŘÍKON	: P _p = 1 kW
JMENOVITÝ PROUD	: I _n = 16A

BEZPEČNOSTNÍ TABULKY :

POZOR, ELEKTRICKÉ ZAŘÍZENÍ
HLAVNÍ VYPÍNAČ
VYPNI V NEBEZPEČÍ
NEHAS VODOU ANI PĚNOVÝMI PŘÍSTROJI

ROZVODNÁ SOUSTAVA : DO - 1NPE AC 50Hz 230V / TN-S


OCHRANNÁ OPATŘENÍ DLE ČSN 33 2000-4-41 ed.3 A ČSN 33 2000-7-710 :

OCHRANA ZÁKLADNÍ PŘED DOTYKEM ŽIVÝCH ČÁSTÍ :	- IZOLACÍ - PŘEPÁŽKAMI A KRYTY
OCHRANA PŘI PORUŠE PŘED DOTYKEM NEŽIVÝCH ČÁSTÍ :	NORMÁLNÍ - AUTOMATICKÝM ODPOJENÍM OD ZDROJE DOPLNĚNÁ - PROUDOVÝM CHRÁNIČEM DOPLNĚNÁ - DOPLŇUJÍCÍM OCHRANNÝM POSPOJOVÁNÍM


VNĚJŠÍ VLVY DLE ČSN 33 2000-5-51 ed.3 :

VIZ PROTOKOL O URČENÍ VNĚJŠÍCH VLVŮ č. 01/2021


Vypracoval: Ing. Šulák	AKCE: FN Olomouc Výměna lineárních urychlovačů v objektu H D.1.01.4c Silnoproudá elektrotechnika		Investor: FN Olomouc	Zak.číslo: K20323018	A.K.:	Listů: 5
Kontroloval: Ing. Šulák			Obsah:	Změna/Datum:	V.č.:	List:
Datum : 11-2021			ROZVADĚČ R-PK1.4	Měřítka:	D.1.01.4c-107	2

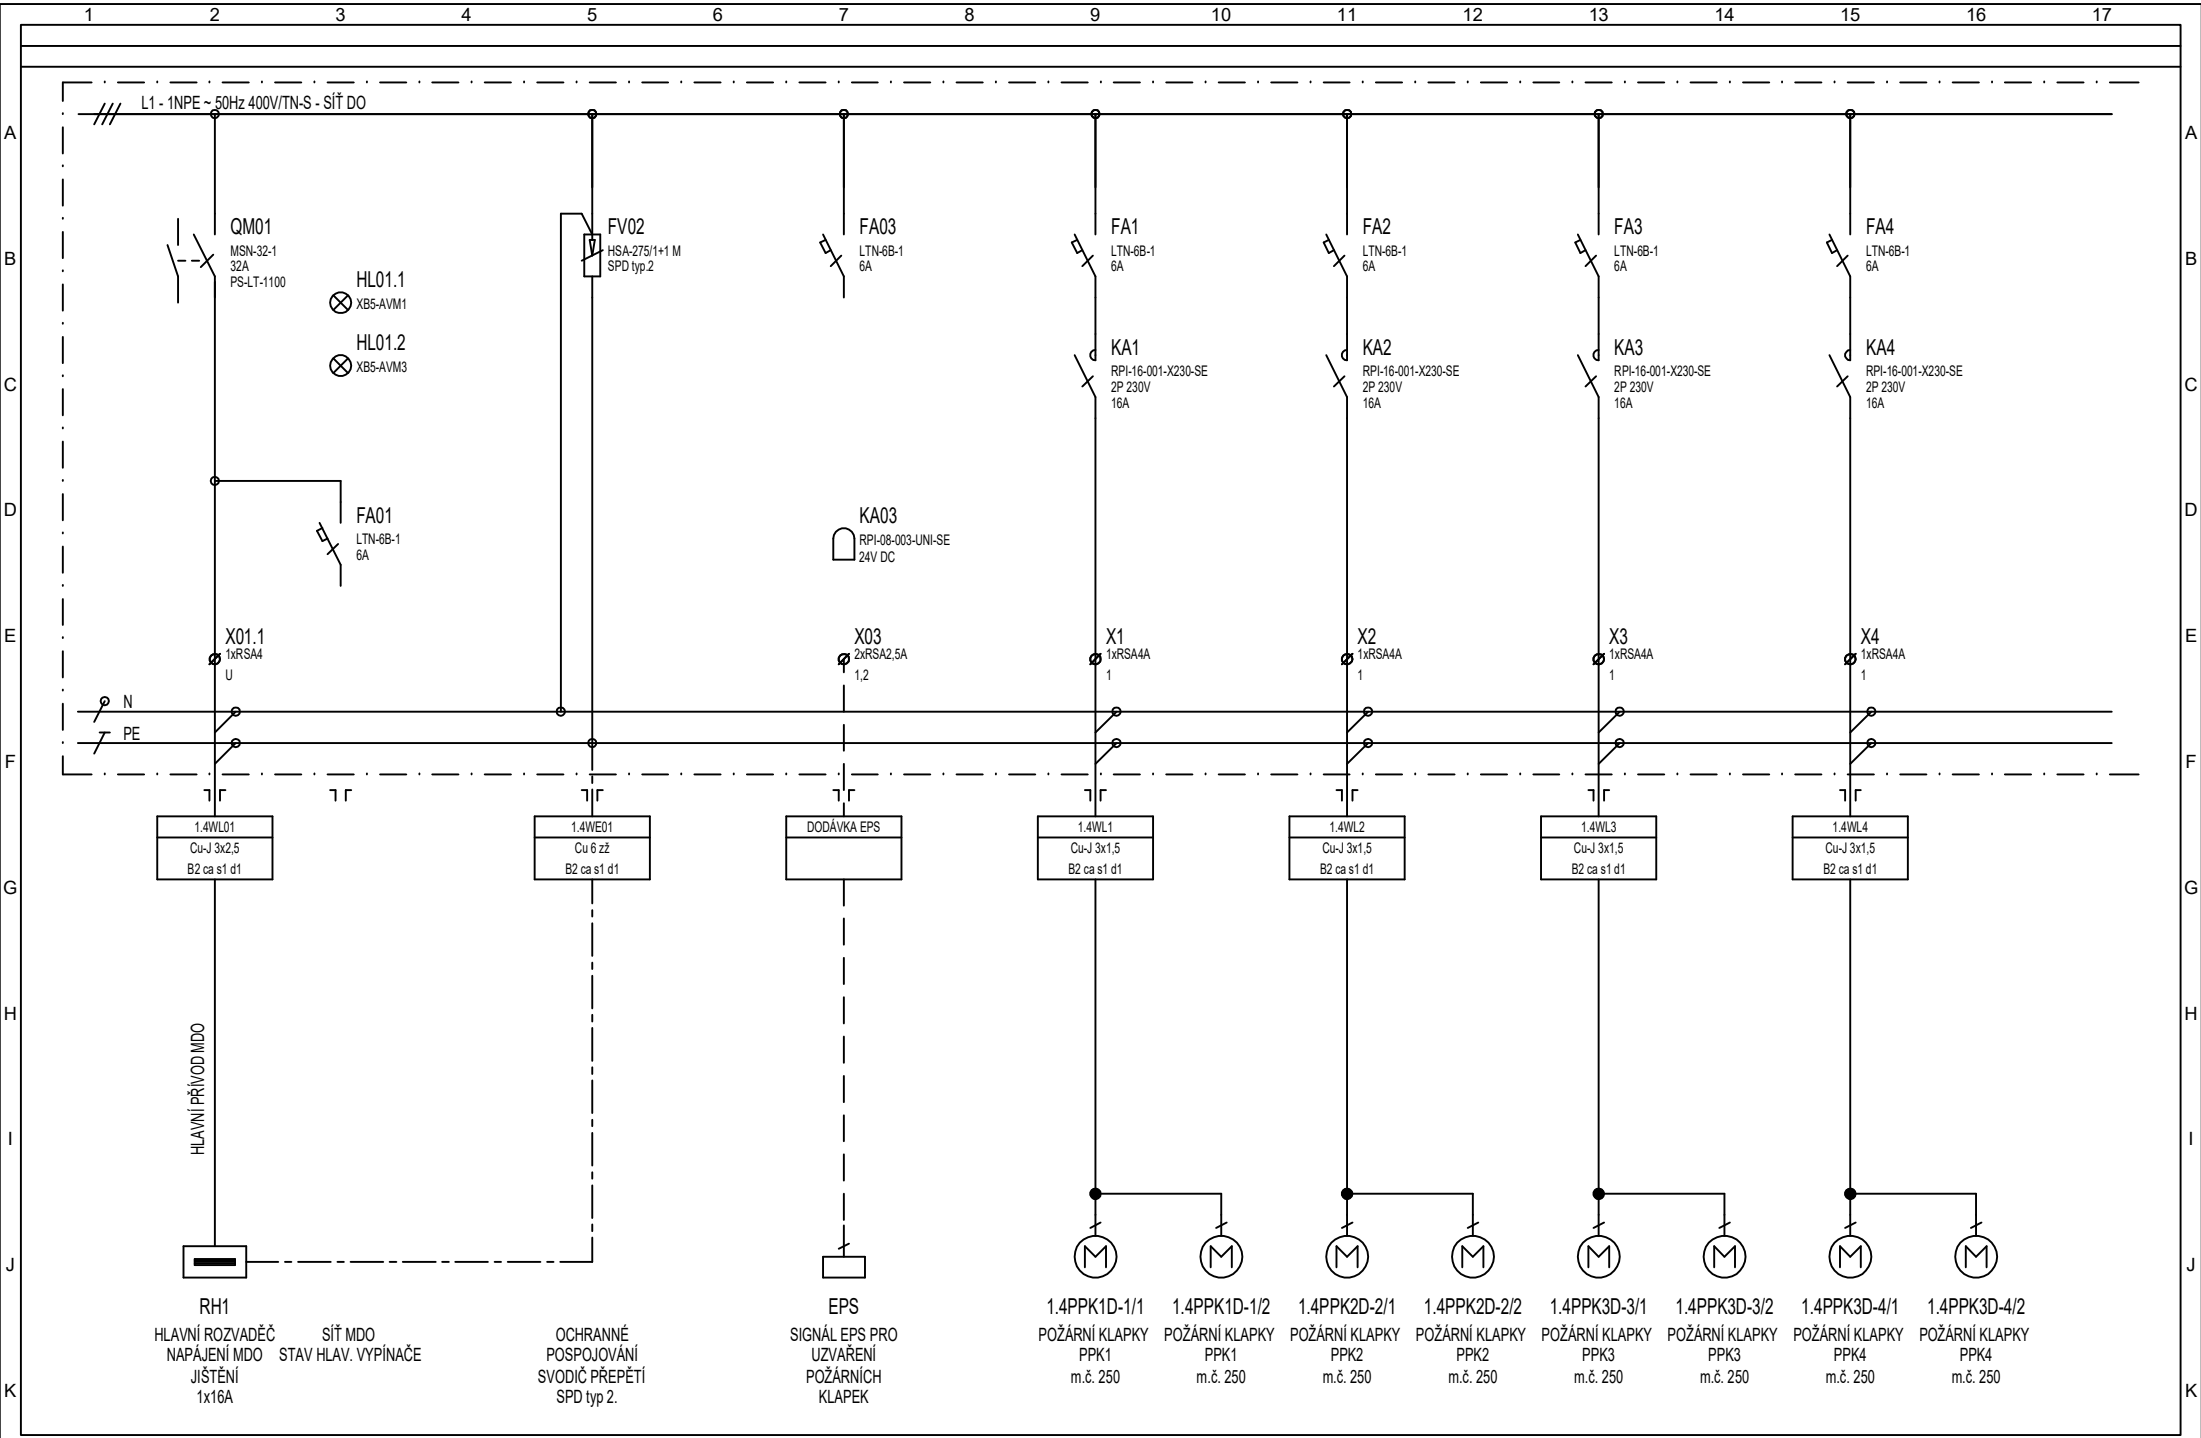

1		2		3		4		5		6		7		8		9		10		11		12		13		14		15		16		17	
Vypracoval: Ing. Šulák				AKCE: FN Olomouc Výměna lineárních urychlovačů v objektu H  Investor: FN Olomouc Obsah: ROZVADĚČ R-PK1.4										Zak.číslo: K20323018				A.K.:				Listů: 5											
Kontroloval: Ing. Šulák														Změna/Datum:				V.č.:				List:											
Datum : 11-2021														D.1.01.4c Silnoproudá elektrotechnika										Měřítka:				D.1.01.4c-107				3	

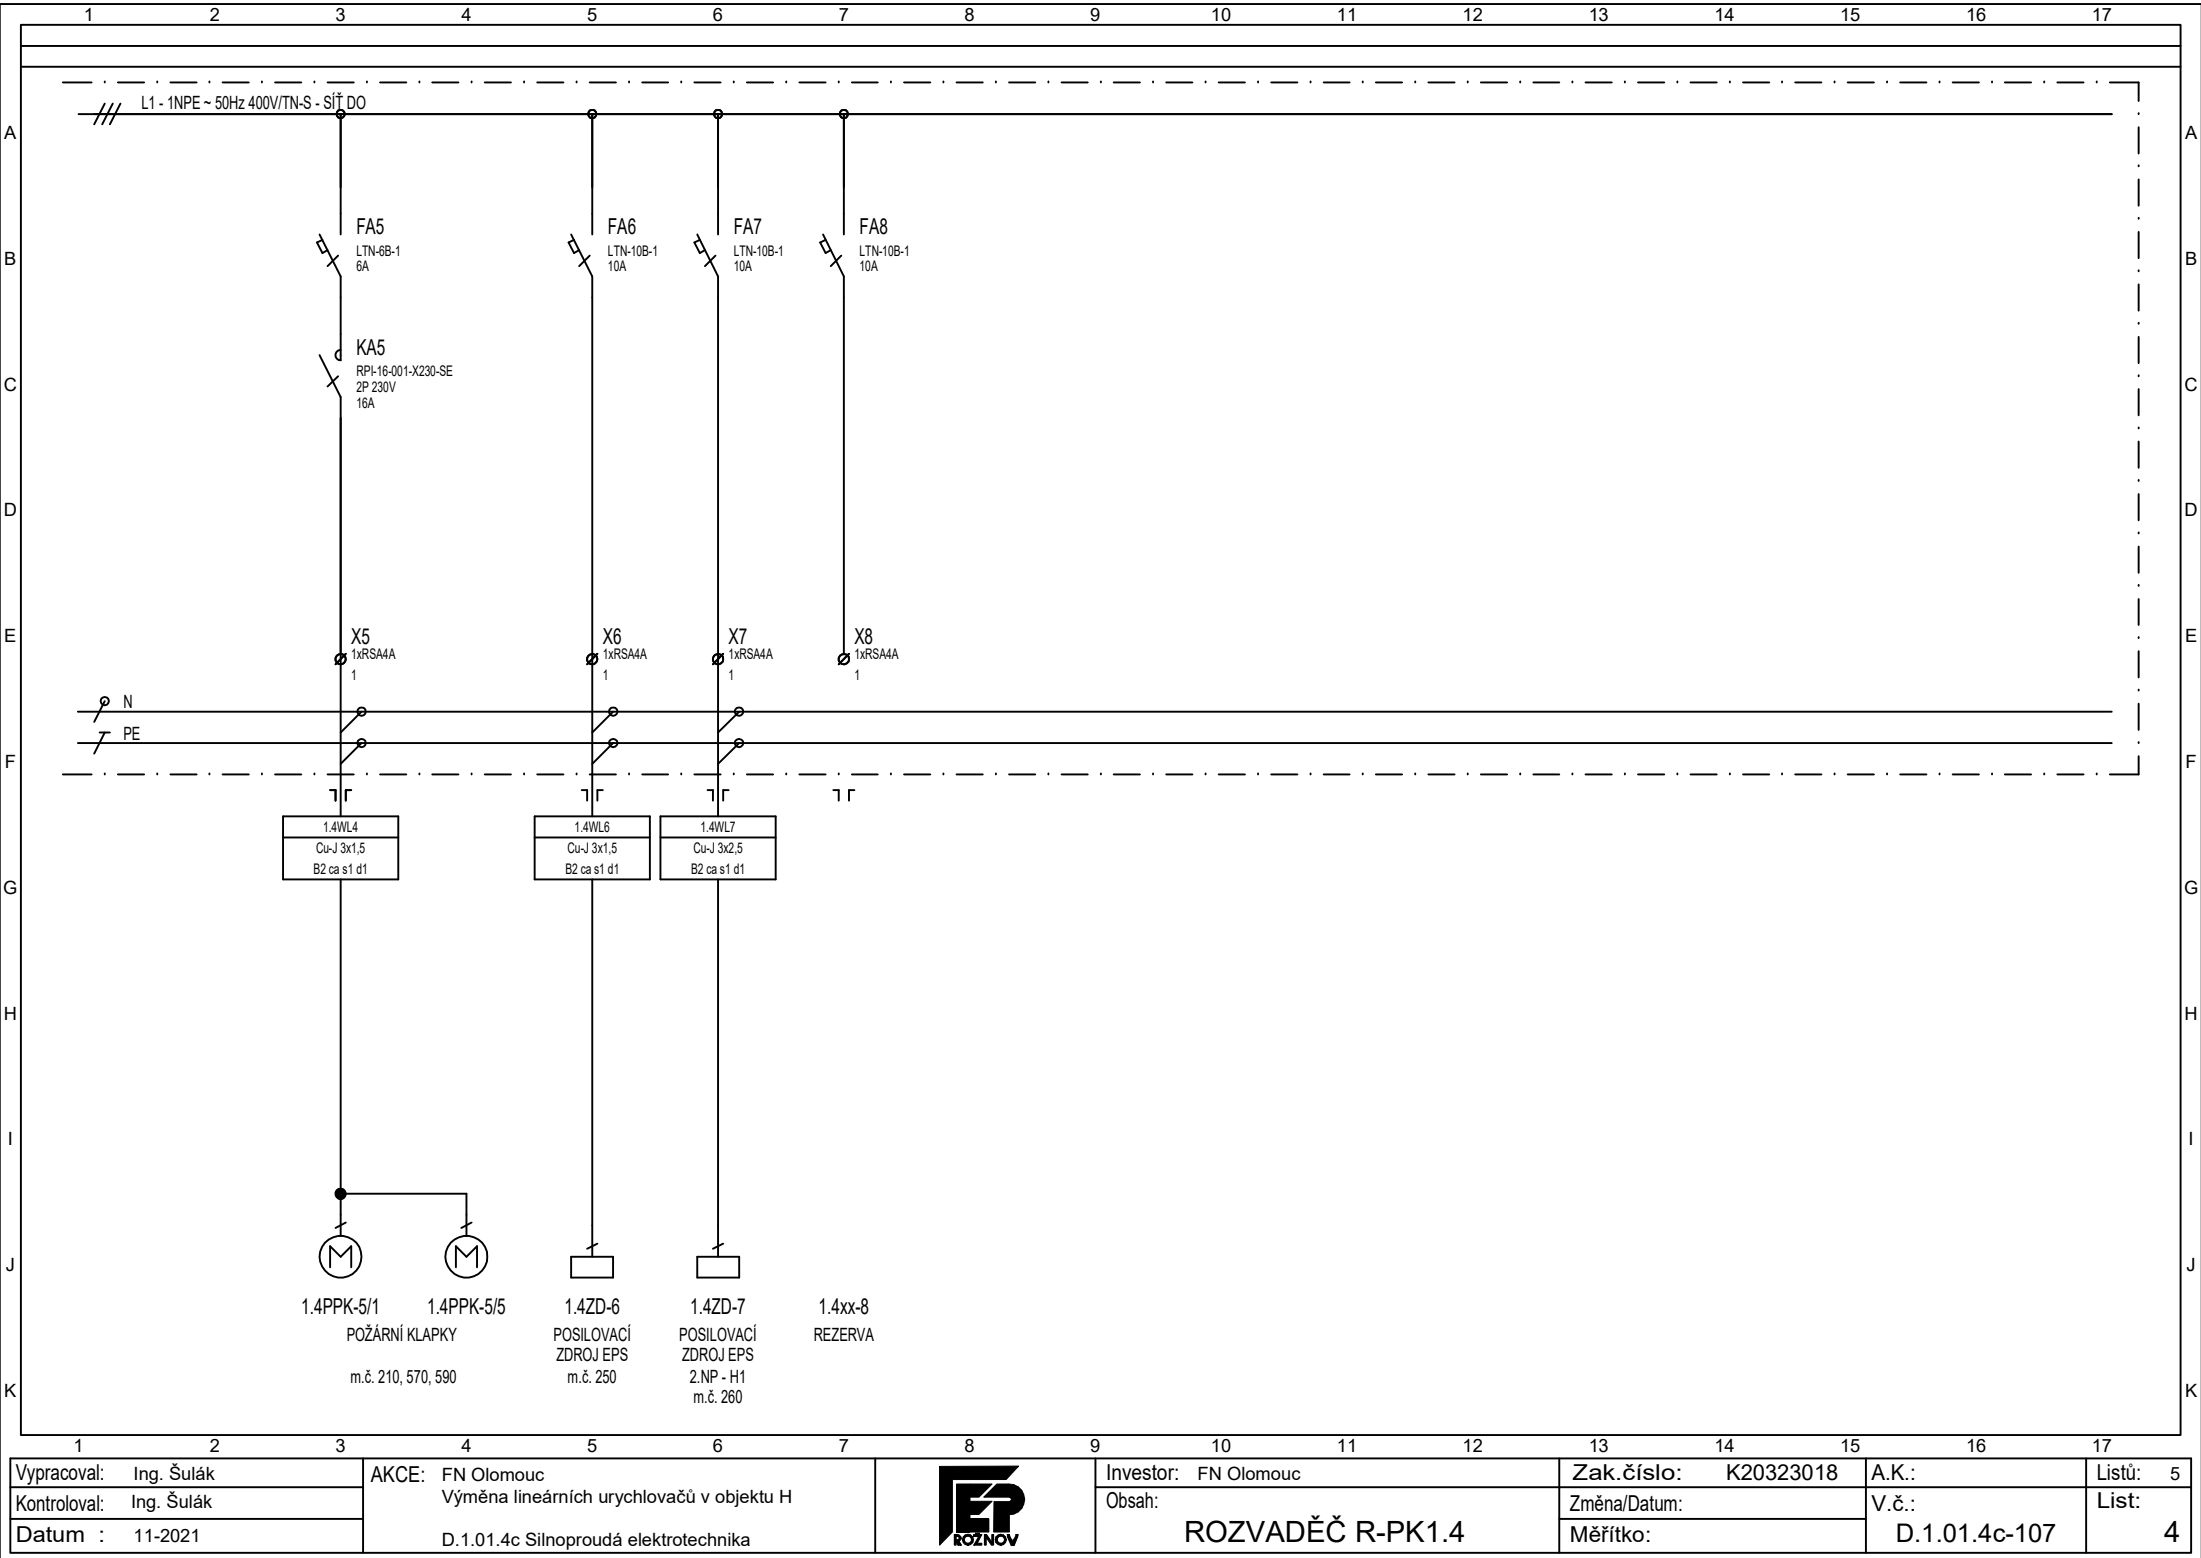

Vypracoval: Ing. Šulák	AKCE: FN Olomouc Výměna lineárních urychlovačů v objektu H D.1.01.4c Silnoproudá elektrotechnika		Investor: FN Olomouc	Zak.číslo: K20323018	A.K.:	Listů: 5
Kontroloval: Ing. Šulák			Obsah:	Změna/Datum:	V.č.:	List:
Datum : 11-2021			ROZVADĚČ R-PK1.4	Měřtko:	D.1.01.4c-107	4

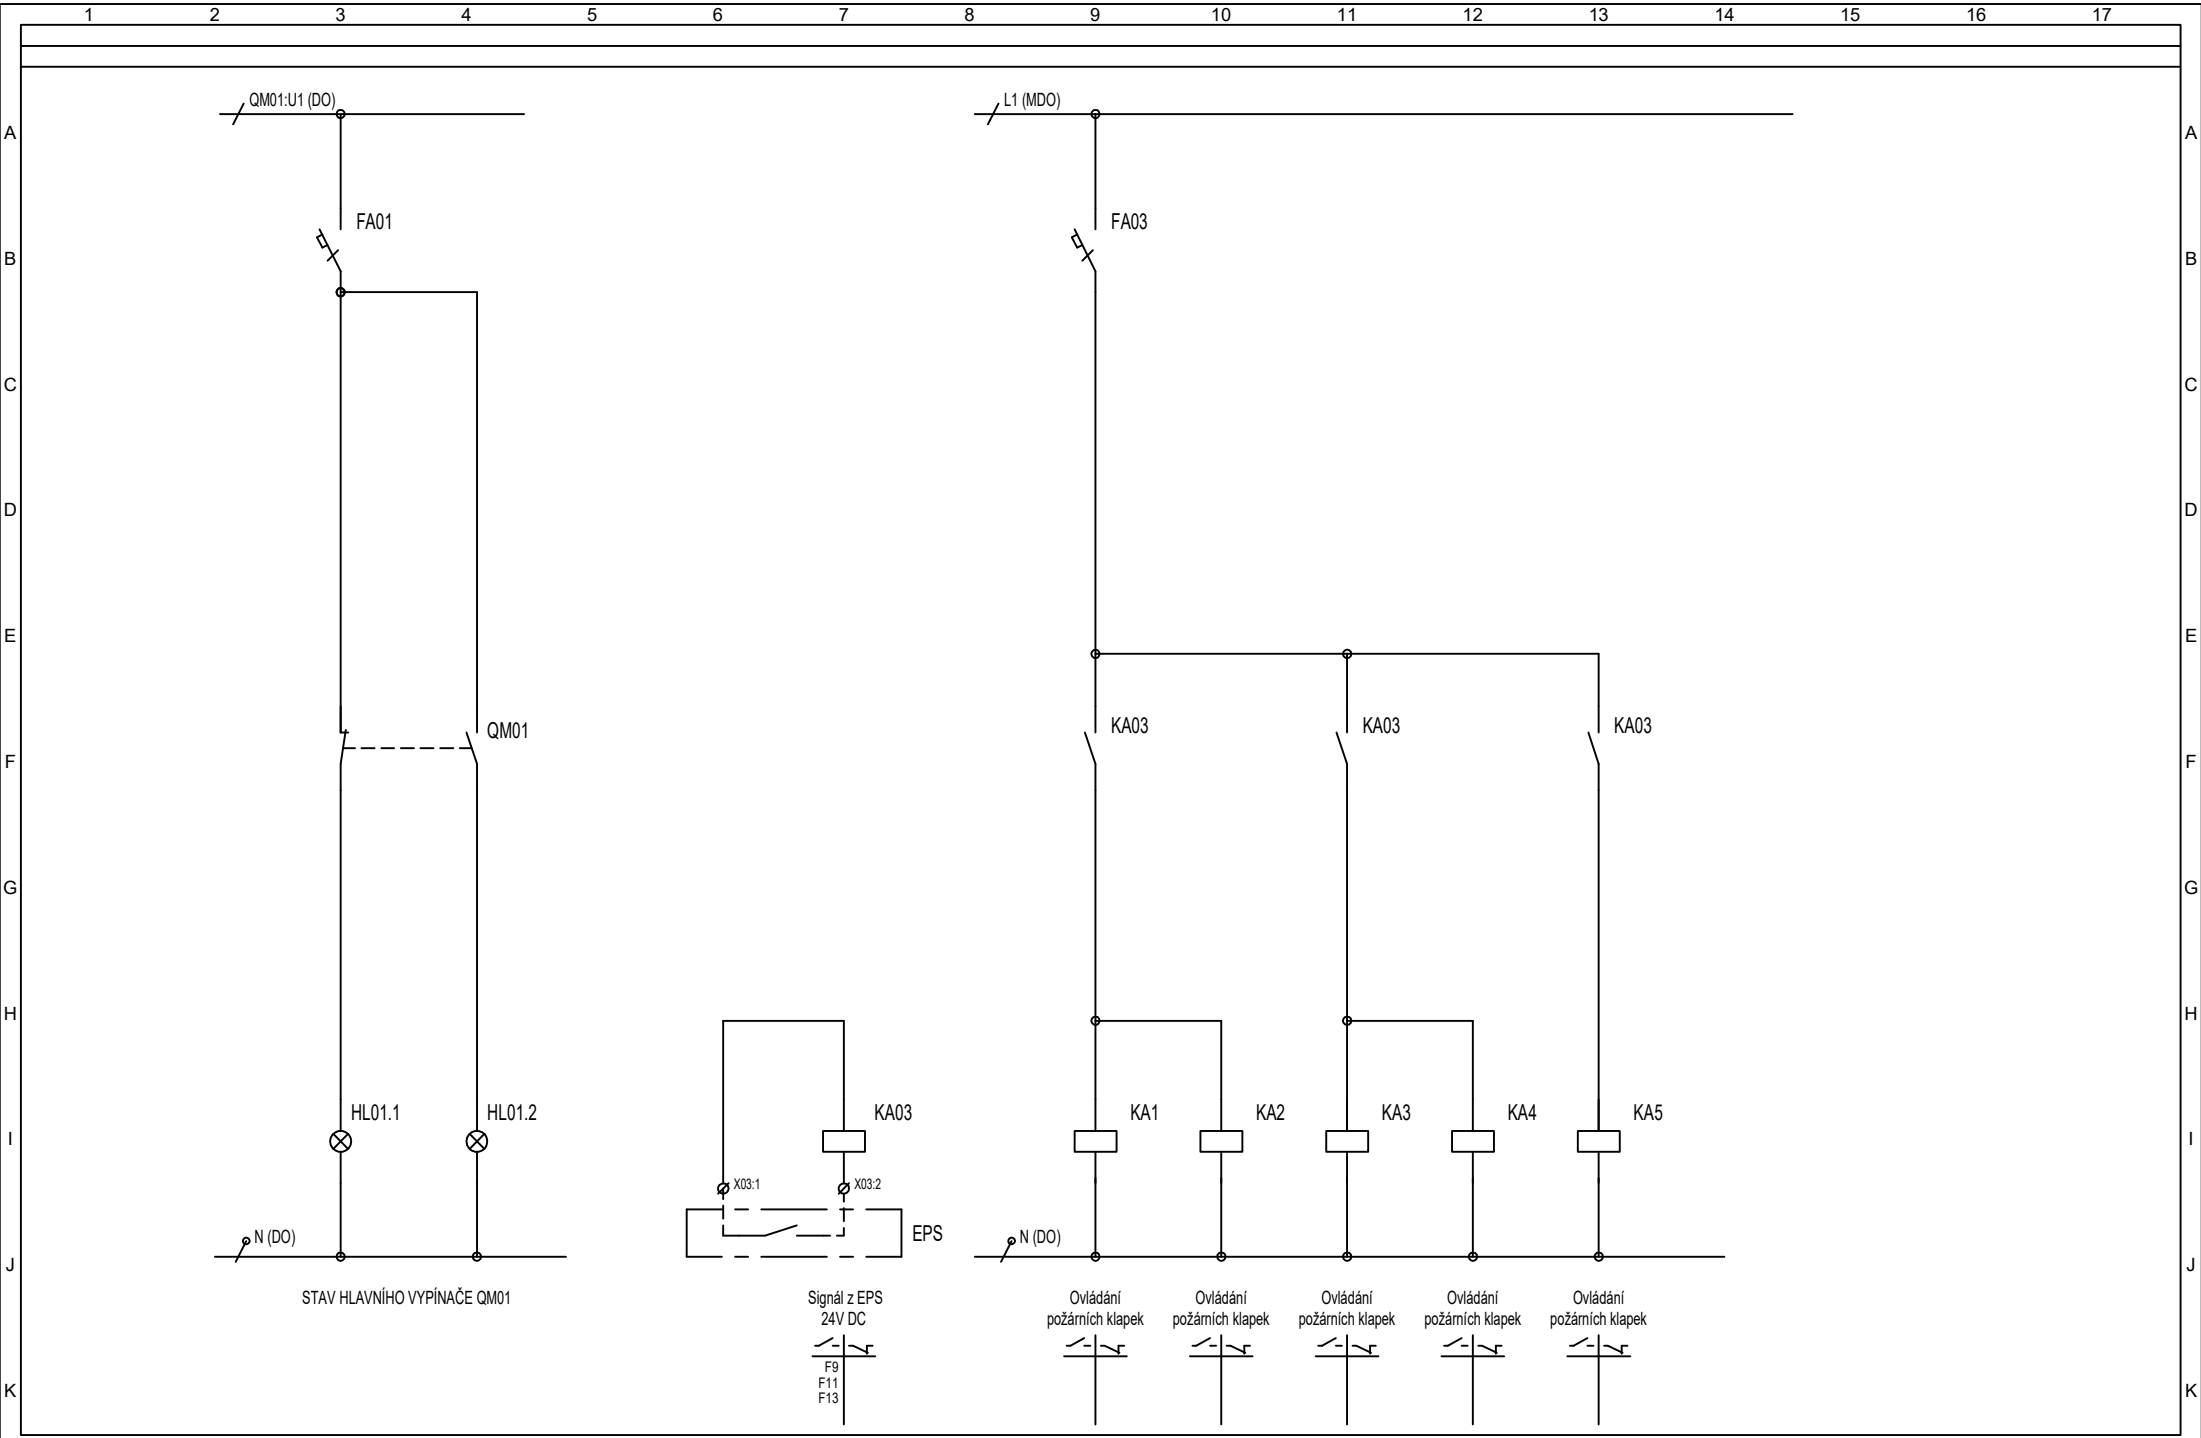

Vypracoval: Ing. Šulák	AKCE: FN Olomouc Výměna lineárních urychlovačů v objektu H D.1.01.4c Silnoproudá elektrotechnika		Investor: FN Olomouc	Zak.číslo: K20323018	A.K.:	Listů: 5
Kontroloval: Ing. Šulák			Obsah:	Změna/Datum:	V.č.:	List:
Datum : 11-2021			ROZVADĚČ R-PK1.4	Měřtko:	D.1.01.4c-107	5