


|        |            |              |       |
|--------|------------|--------------|-------|
|        |            |              |       |
| Revize | Vypracoval | Popis revize | Datum |

|   |   |   |
|---|---|---|
| <br>PROJEKTOVÁNÍ ZDRAVOTNICKÉ VÝSTAVBY | Hlavní inženýr projektu:<br>ING. JAN KOČMÁNEK<br><br>Vedoucí projektant zakázky:<br>ING. VÁCLAV KŘEPELKA | Investor:<br><b>AMEDIS, spol s r.o.</b><br>Bobkova 786/4, 198 00 Praha 9<br>Tel: +420 281 918 191<br>www.amedis.cz |
|---|---|---|

|                           |   |                     |             |
|---------------------------|---|---------------------|-------------|
| Profese:<br><br><b>EL</b> | Zpracovatel dílu:<br>EP Rožnov, a.s.<br>Boženy Němcové 1720, 756 61 Rožnov pod Radhoštěm<br>Tel: +420 571 664 224<br>E-mail: b.sulak@eproznov.cz |                     | Autorizace: |
| Odpovědný projektant:     | Vypracoval:   | Kontroloval:        |             |
| ING. BOHUSLAV ŠULÁK       | ING. BOHUSLAV ŠULÁK   | ING. BOHUSLAV ŠULÁK |             |
|                           |   |                     |             |

|         |                                                                                      |       |                      |           |                |
|---------|--------------------------------------------------------------------------------------|-------|----------------------|-----------|----------------|
| Akce:   | <b>FAKULTNÍ NEMOCNICE OLOMOUČ</b><br><b>OBMĚNA LINEÁRNÍCH URYCHLOVAČŮ V BUDOVĚ H</b> |       | Zakázkové číslo:     | 57 - 2020 | Paré:          |
|         |                                                                                      |       | Datum:               | 11 - 2021 |                |
|         |                                                                                      |       | Stupeň:              | DSPS      |                |
| Objekt: | BUDOVA H2                                                                            | SO 01 | Formát:              | 4 A4      |                |
| Obsah:  | <b>ROZVODNICE R49</b>                                                                |       | Měřítko:             | -         | Číslo výkresu: |
|         |                                                                                      |       | <b>D.1.01.4c-108</b> |           |                |

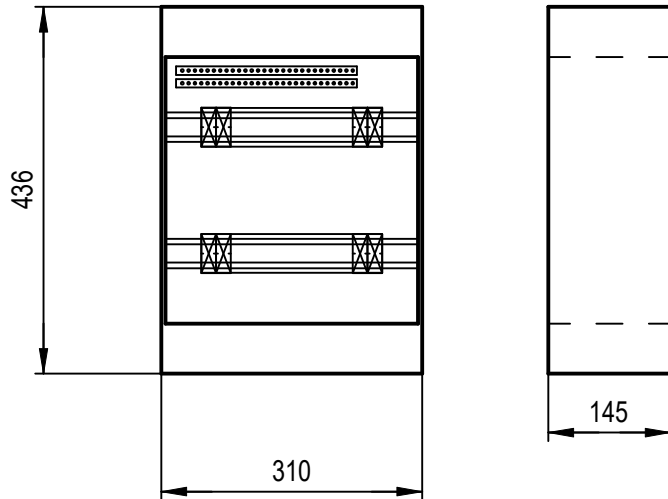

## ROZVODNICE R49

DRUH ROZVÁDĚČE : PLASTOVÁ NÁSTĚNNÁ ROZVODNICE  
ROZMĚRY : 310 x 436 x 145 (Š x V x HL) - 24M  
ZKRATOVÁ ODOLNOST : I<sub>ks</sub> = 10 kA  
KRYTÍ : IP65  
PŘÍVOD : SHORA  
VÝVODY : NAHORU

INSTALOVANÝ VÝKON : P<sub>i</sub> = 2,9 kW  
VZÁJEMNÁ SOUDOBOST : β = 1  
SOUDOBY PŘÍKON : P<sub>p</sub> = 2,9 kW  
JMENOVITÝ PROUD : I<sub>n</sub> = 25A

### BEZPEČNOSTNÍ TABULKY :

POZOR, ELEKTRICKÉ ZAŘÍZENÍ  
NEHAS VODOU ANI PĚNOVÝMI PŘÍSTROJI

ROZVODNÁ SOUSTAVA : MDO - 3NPE AC 50Hz 400/230V / TN-S


OCHRANNÁ OPATŘENÍ DLE ČSN 33 2000-4-41 ed.3 A ČSN 33 2000-7-710 :

|                                                  |   |
|--------------------------------------------------|---|
| OCHRANA ZÁKLADNÍ PŘED DOTYKEM ŽIVÝCH ČÁSTÍ :     | - IZOLACÍ<br>- PŘEPÁŽKAMI A KRYTY                                                                                              |
| OCHRANA PŘI PORUŠE PŘED DOTYKEM NEŽIVÝCH ČÁSTÍ : | NORMÁLNÍ - AUTOMATICKÝM ODPOJENÍM OD ZDROJE<br>DOPLNĚNÁ - PROUDOVÝM CHRÁNIČEM<br>DOPLNĚNÁ - DOPLŇUJÍCÍM OCHRANNÝM POSPOJOVÁNÍM |


VNĚJŠÍ VLIVY DLE ČSN 33 2000-5-51 ed.3 :

VIZ PROTOKOL O URČENÍ VNĚJŠÍCH VLIVŮ č. 01/2021

|                         |   |  |                      |                      |               |          |
|-------------------------|---|--|----------------------|----------------------|---------------|----------|
| Vypracoval: Ing. Šulák  | AKCE: FN Olomouc<br>Výměna lineárních urychlovačů v objektu H<br><br>D.1.01.4c Silnoproudá elektrotechnika |  | Investor: FN Olomouc | Zak.číslo: K20323018 | A.K.:         | Listů: 4 |
| Kontroloval: Ing. Šulák |   |  | Obsah:               | Změna/Datum:         | V.č.:         | List:    |
| Datum : 11-2021         |   |  | ROZVODNICE R49       | Měřítka:             | D.1.01.4c-108 | 2        |

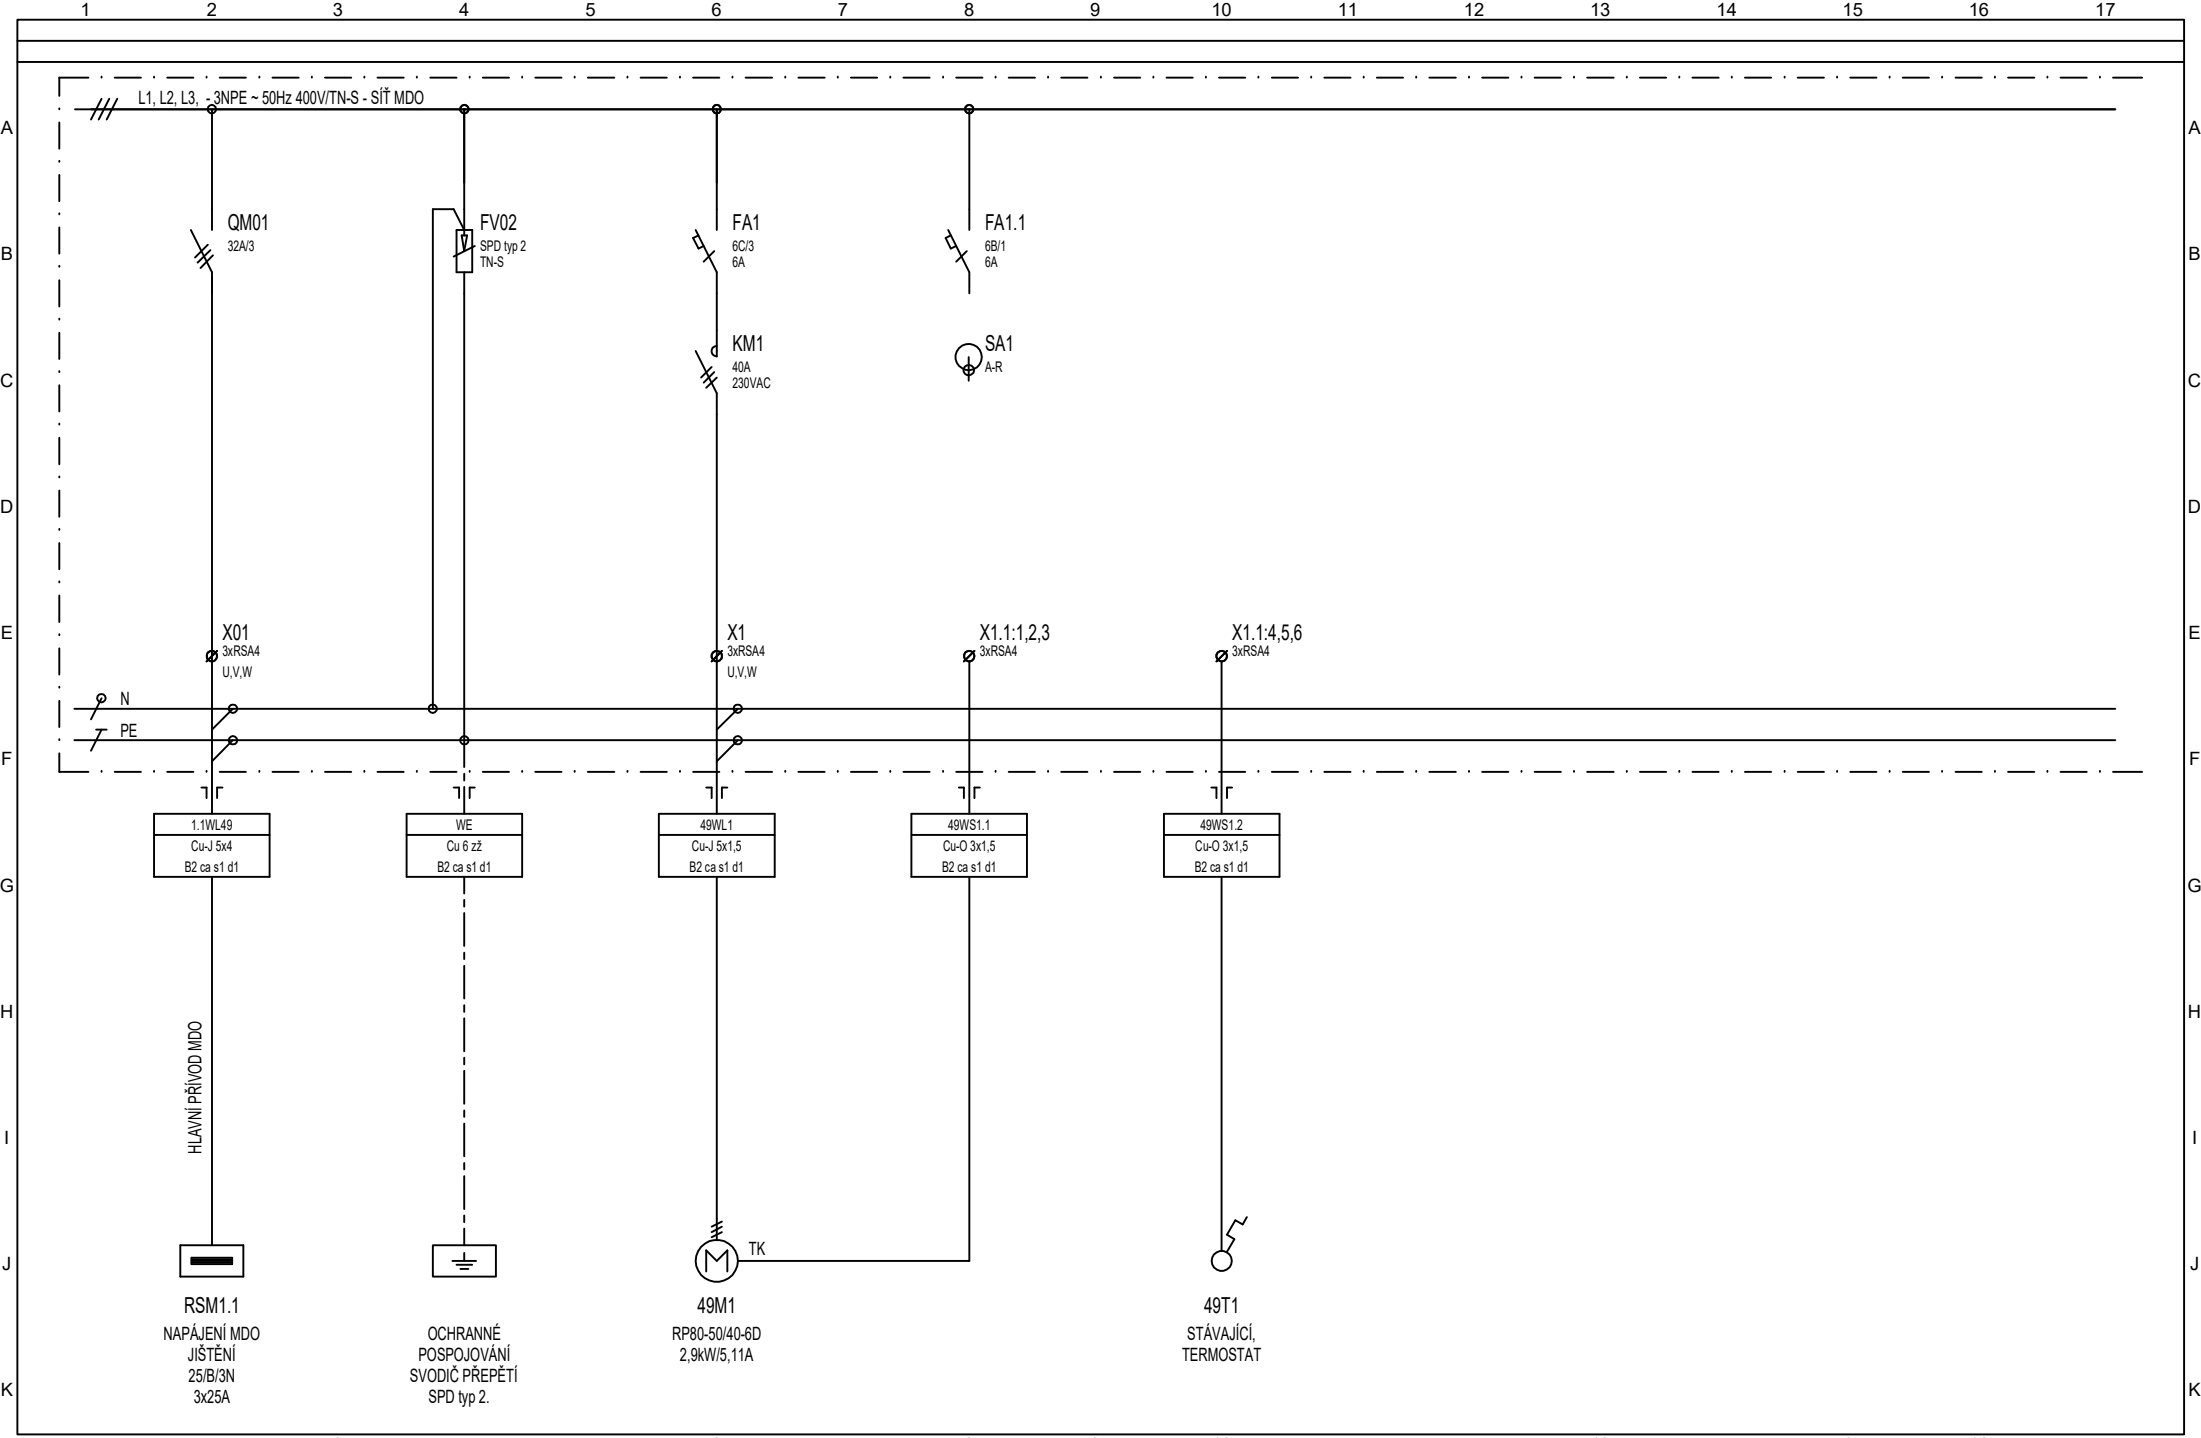

|                         |   |                                                                                      |                      |                      |          |               |
|-------------------------|---|--------------------------------------------------------------------------------------|----------------------|----------------------|----------|---------------|
| Vypracoval: Ing. Šulák  | AKCE: FN Olomouc<br>Výměna lineárních urychlovačů v objektu H<br><br>D.1.01.4c Silnoproudá elektrotechnika |  | Investor: FN Olomouc | Zak.číslo: K20323018 | A.K.:    | Listů: 4      |
| Kontroloval: Ing. Šulák |   |                                                                                      | Obsah:               | Změna/Datum:         | V.č.:    | List:         |
| Datum : 11-2021         |   |                                                                                      | ROZVODNICE R49       |                      | Měřítka: | D.1.01.4c-107 |

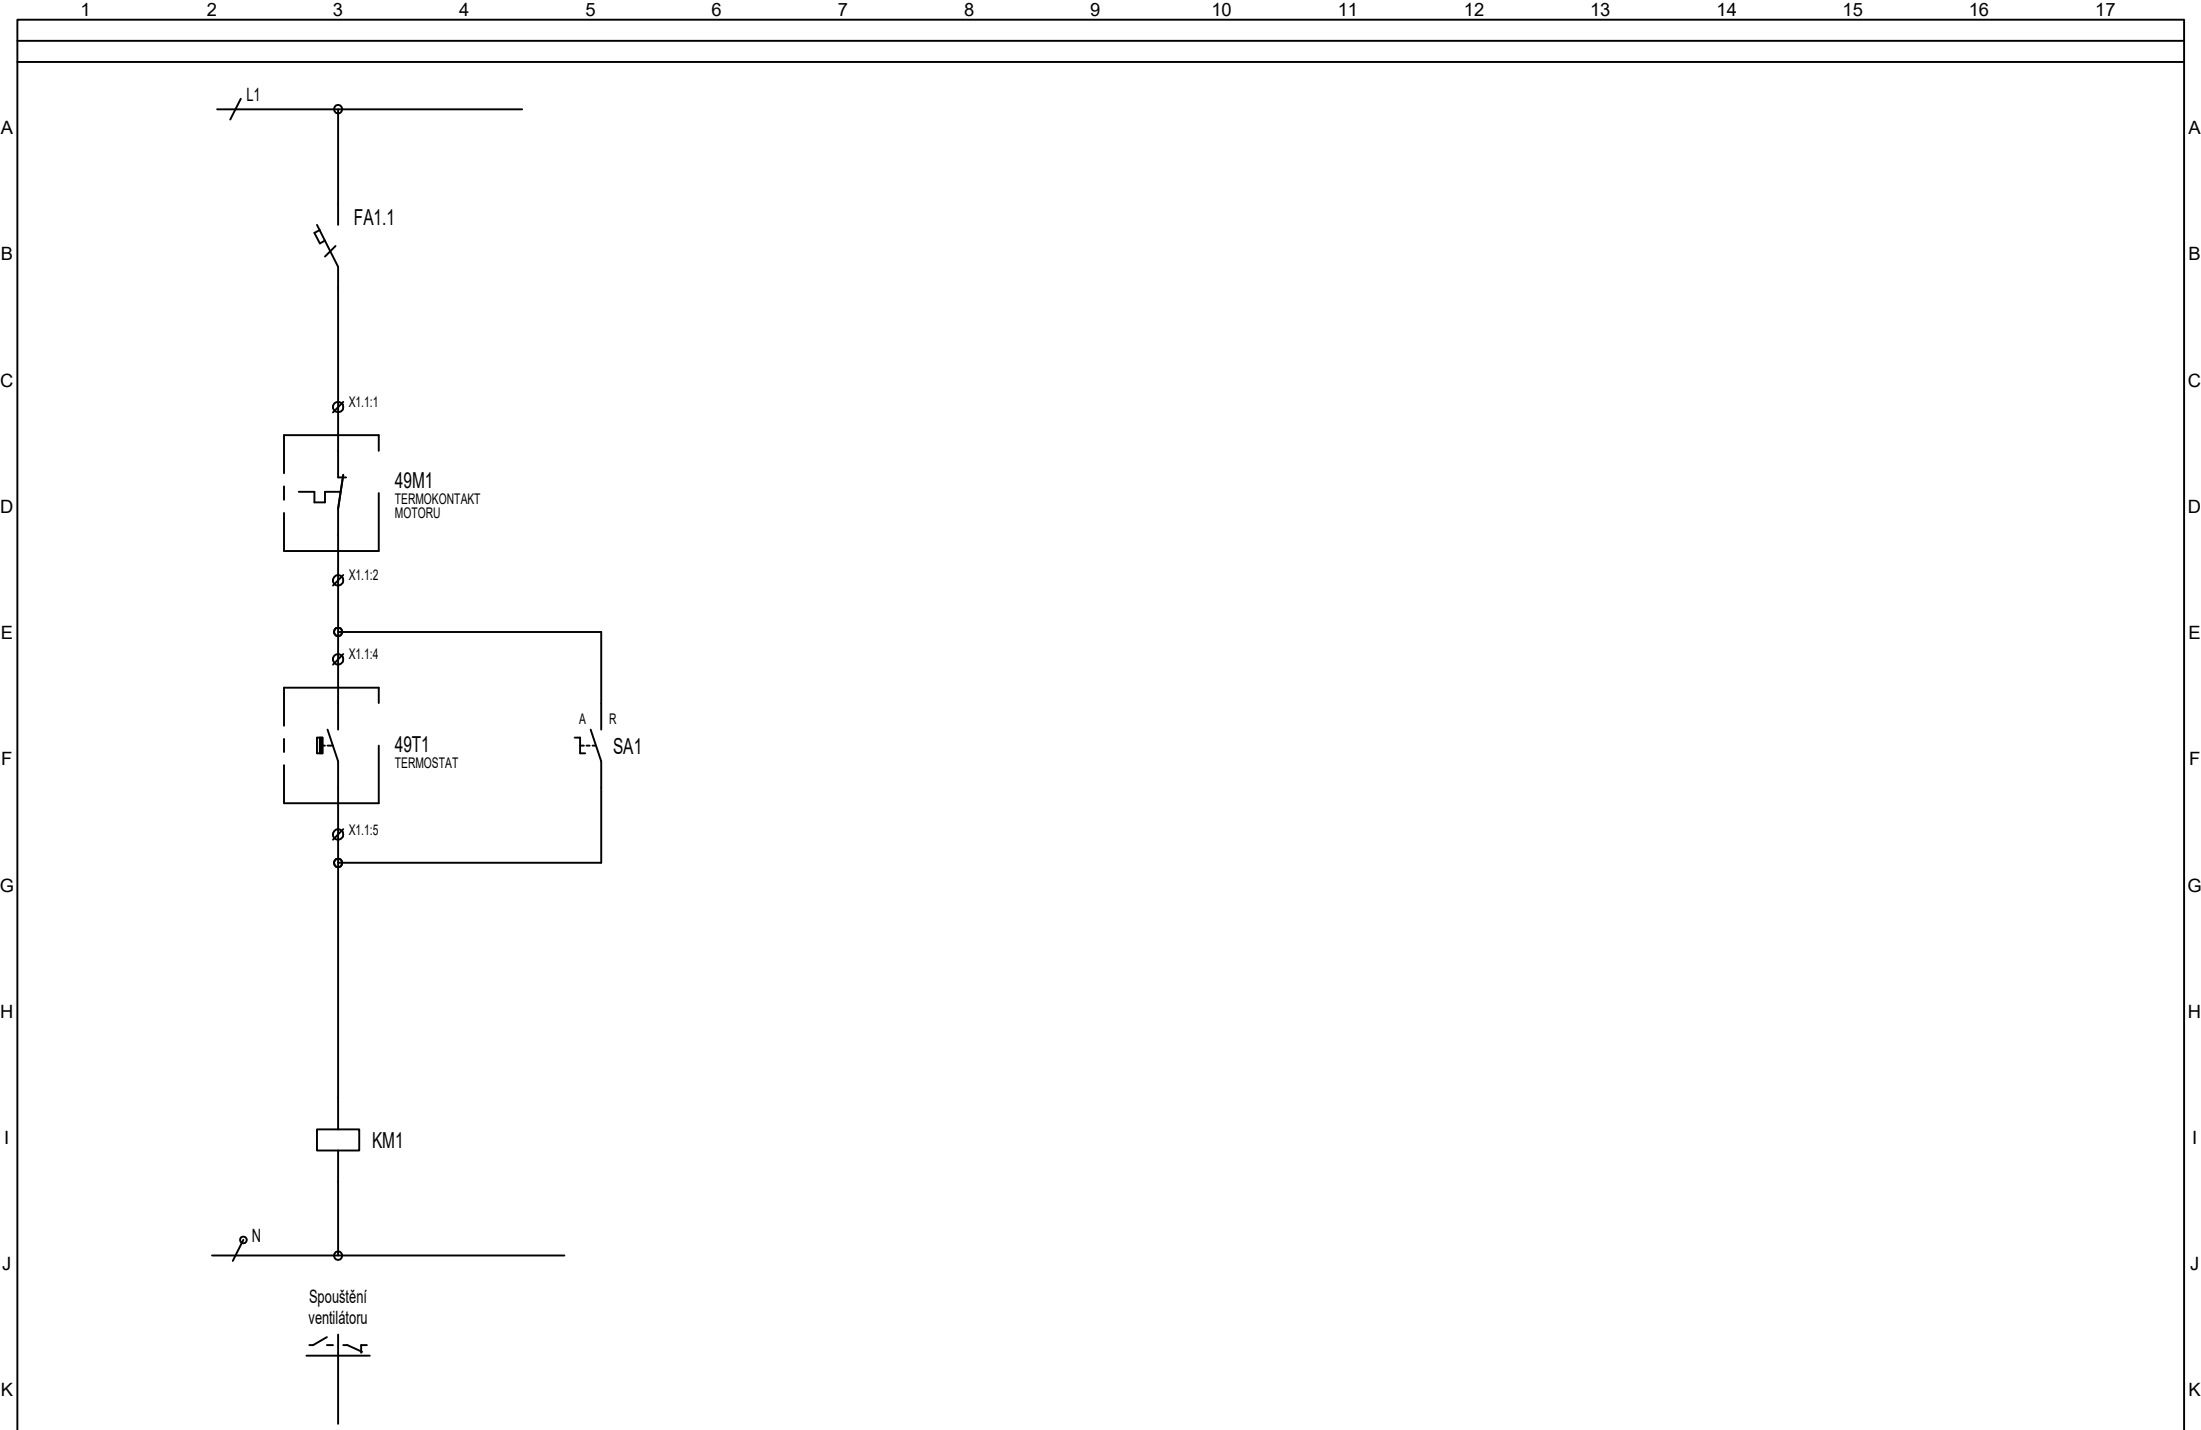

|                         |   |   |                                     |                      |                            |                |
|-------------------------|---|---|-------------------------------------|----------------------|----------------------------|----------------|
| Vypracoval: Ing. Šulák  | AKCE: FN Olomouc<br>Výměna lineárních urychlovačů v objektu H<br><br>D.1.01.4c Silnoproudá elektrotechnika | <br><b>ROZNOV</b> | Investor: FN Olomouc                | Zak.číslo: K20323018 | A.K.:                      | Listů: 4       |
| Kontroloval: Ing. Šulák |   |   | Obsah:<br><br><b>ROZVODNICE R49</b> | Změna/Datum:         | V.č.:<br><br>D.1.01.4c-108 | List:<br><br>4 |
| Datum : 11-2021         |   |   |                                     | Měřítka:             |                            |                |