Budova A, půdorys 1.np

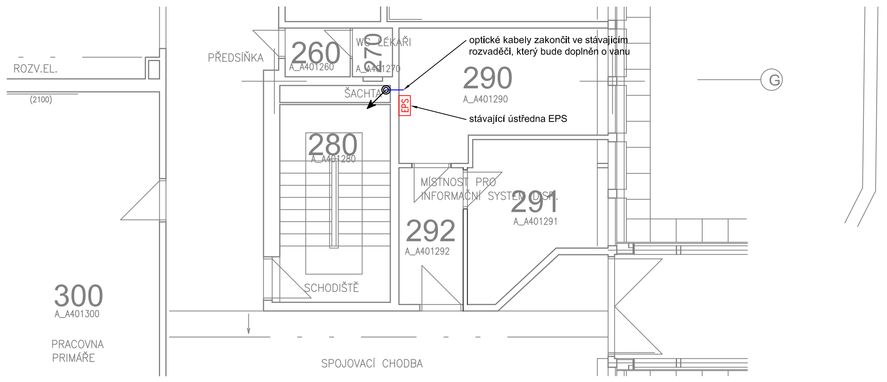

Budova A, půdorys 2.pp

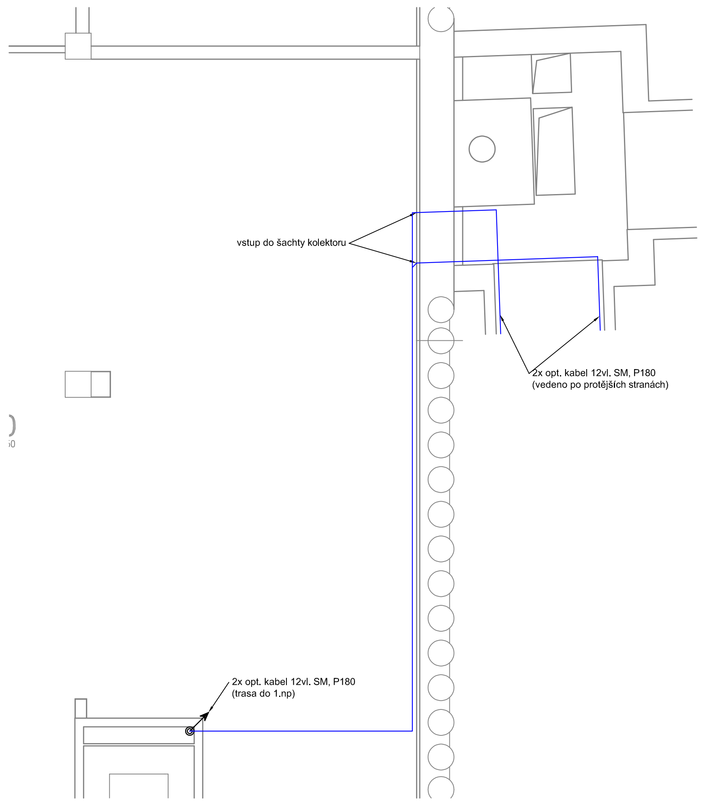

Budova H1, půdorys 1.np

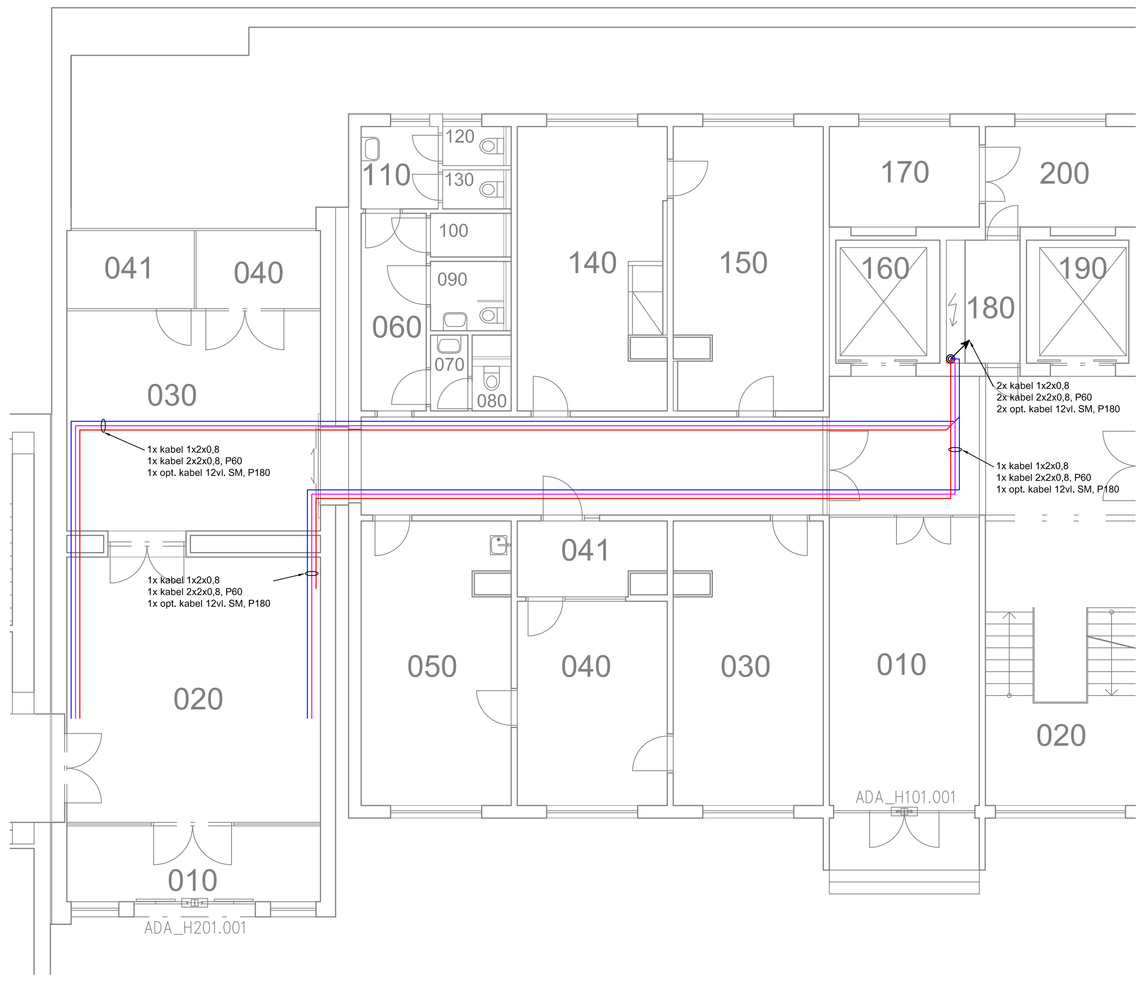

Budova H1, půdorys 2.np

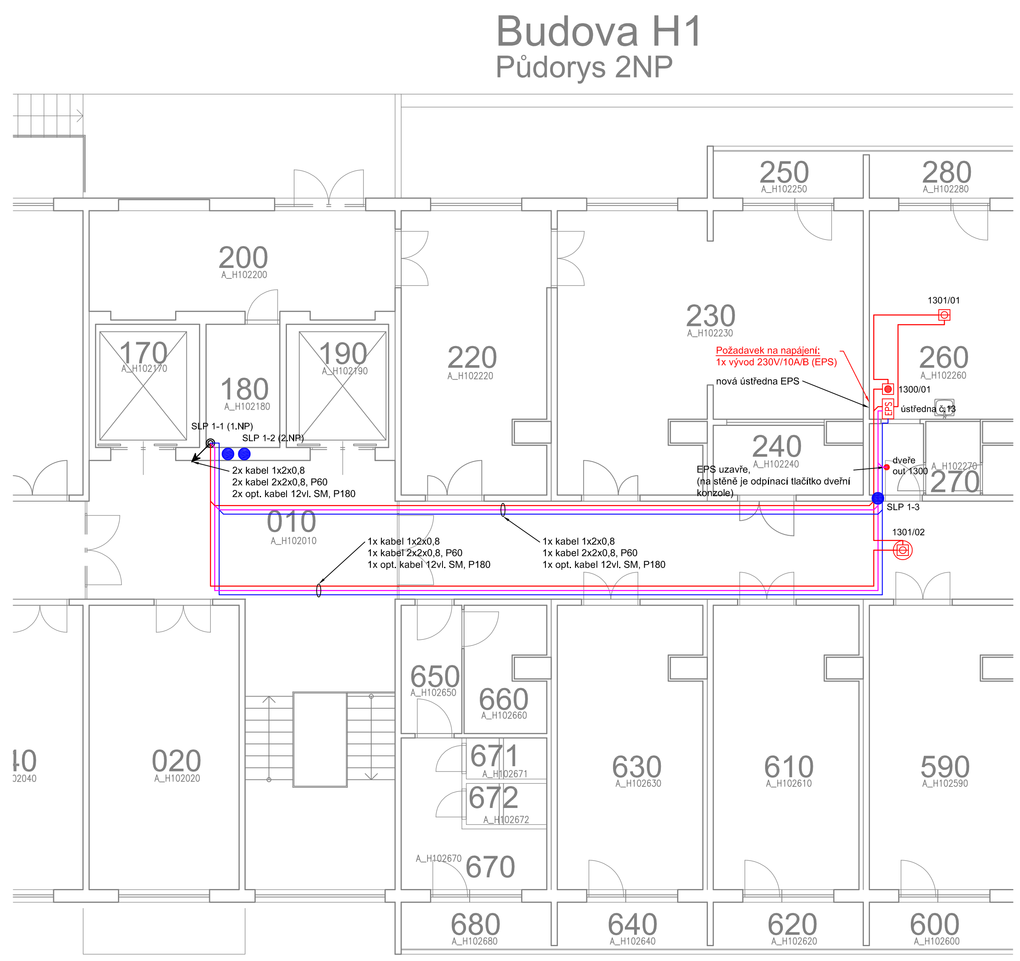

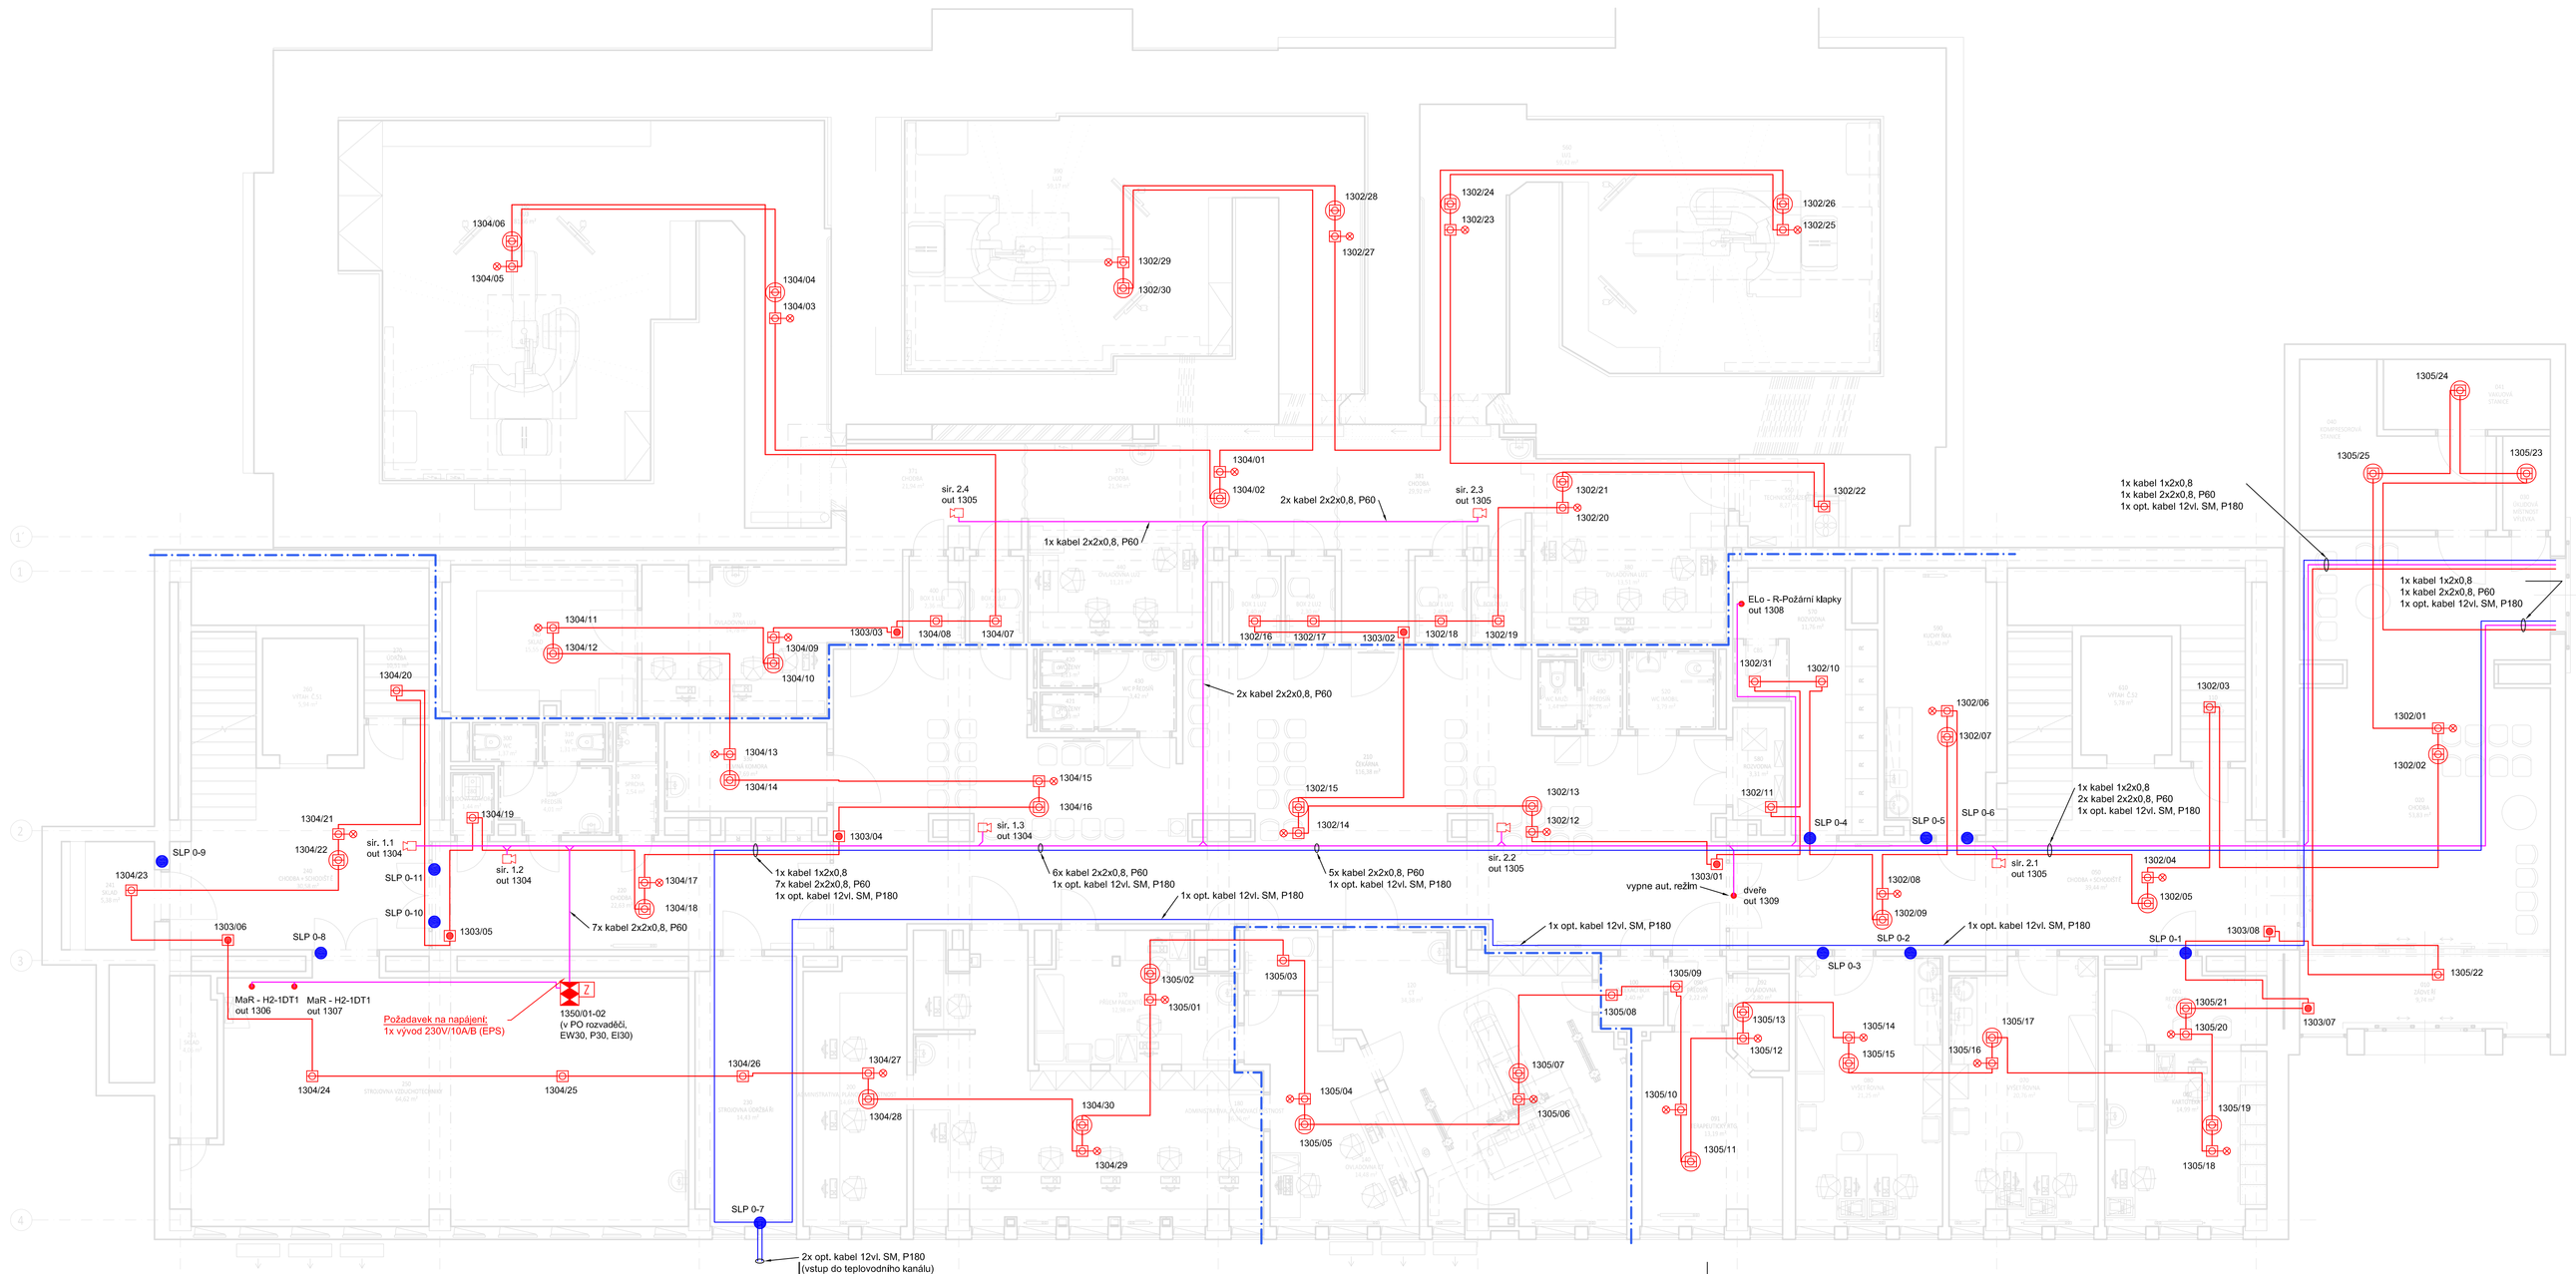

ELEKTRICKÁ POŽÁRNÍ SIGNALIZACE

- EPS Ústředna EPS
- DPP Zařízení dálkového přenosu
- OPRS Obslužné pole požární ochrany
- KPRO Klíčový trezor požární ochrany
- Vstupné / výstupní prvek
- Zálohovaný zdroj
- Automatický hlásič na podhledu
- Automatický hlásič na stropě (nad podhledem)
- Automatický hlásič nad podhledem s par. indikací
- Tlačítkový hlásič
- Siréna
- Maják
- Siréna s majákem
- Kabel 1x2x0,8
- Kabel 2x2x0,8, P60
- Kabel opt. 12 vl. SM, P180
- Protipožární ucpávky

INDEX	DATUM, JMÉNO, PODPIS	TEXT A POPIS ZMĚNY

VYPRACOVAL	Jan Ursacher		MERIT GROUP a.s. Březinova 7 779 00 Olomouc	tel: +420 585 226 185 fax: +420 585 230 206 e-mail: merit@merit.cz	
KONTROLOVAL	Jan Ursacher				
SCHVÁLIL	Alois Vincibr				
MÍSTO STAVBY	Olomouc - areál FN OL	DATUM	11/2020	MĚŘÍTKO	1:100
INVESTOR	FN OLOMOUC, I.P.PAVLOVA 185/6	ZAKÁZKA	-	FORMÁT	6xA4
STAVBA FAKULTNÍ NEMOCNICE OLOMOUC OBMĚNA LINEÁRNÍCH URYCHLOVAČŮ V BUDOVĚ H		OBSAH - NÁZEV VÝKRESU Půdorys 1.NP, 2.NP - EPS			
OBJEKT - PROVOZNÍ SOUBOR - BUDOVA H2		STUPEŇ dokumentace skutečného provedení	ARCH. ČÍSLO	Č. VÝKRESU D.1.01.4h-101	Č. VÝTISKU