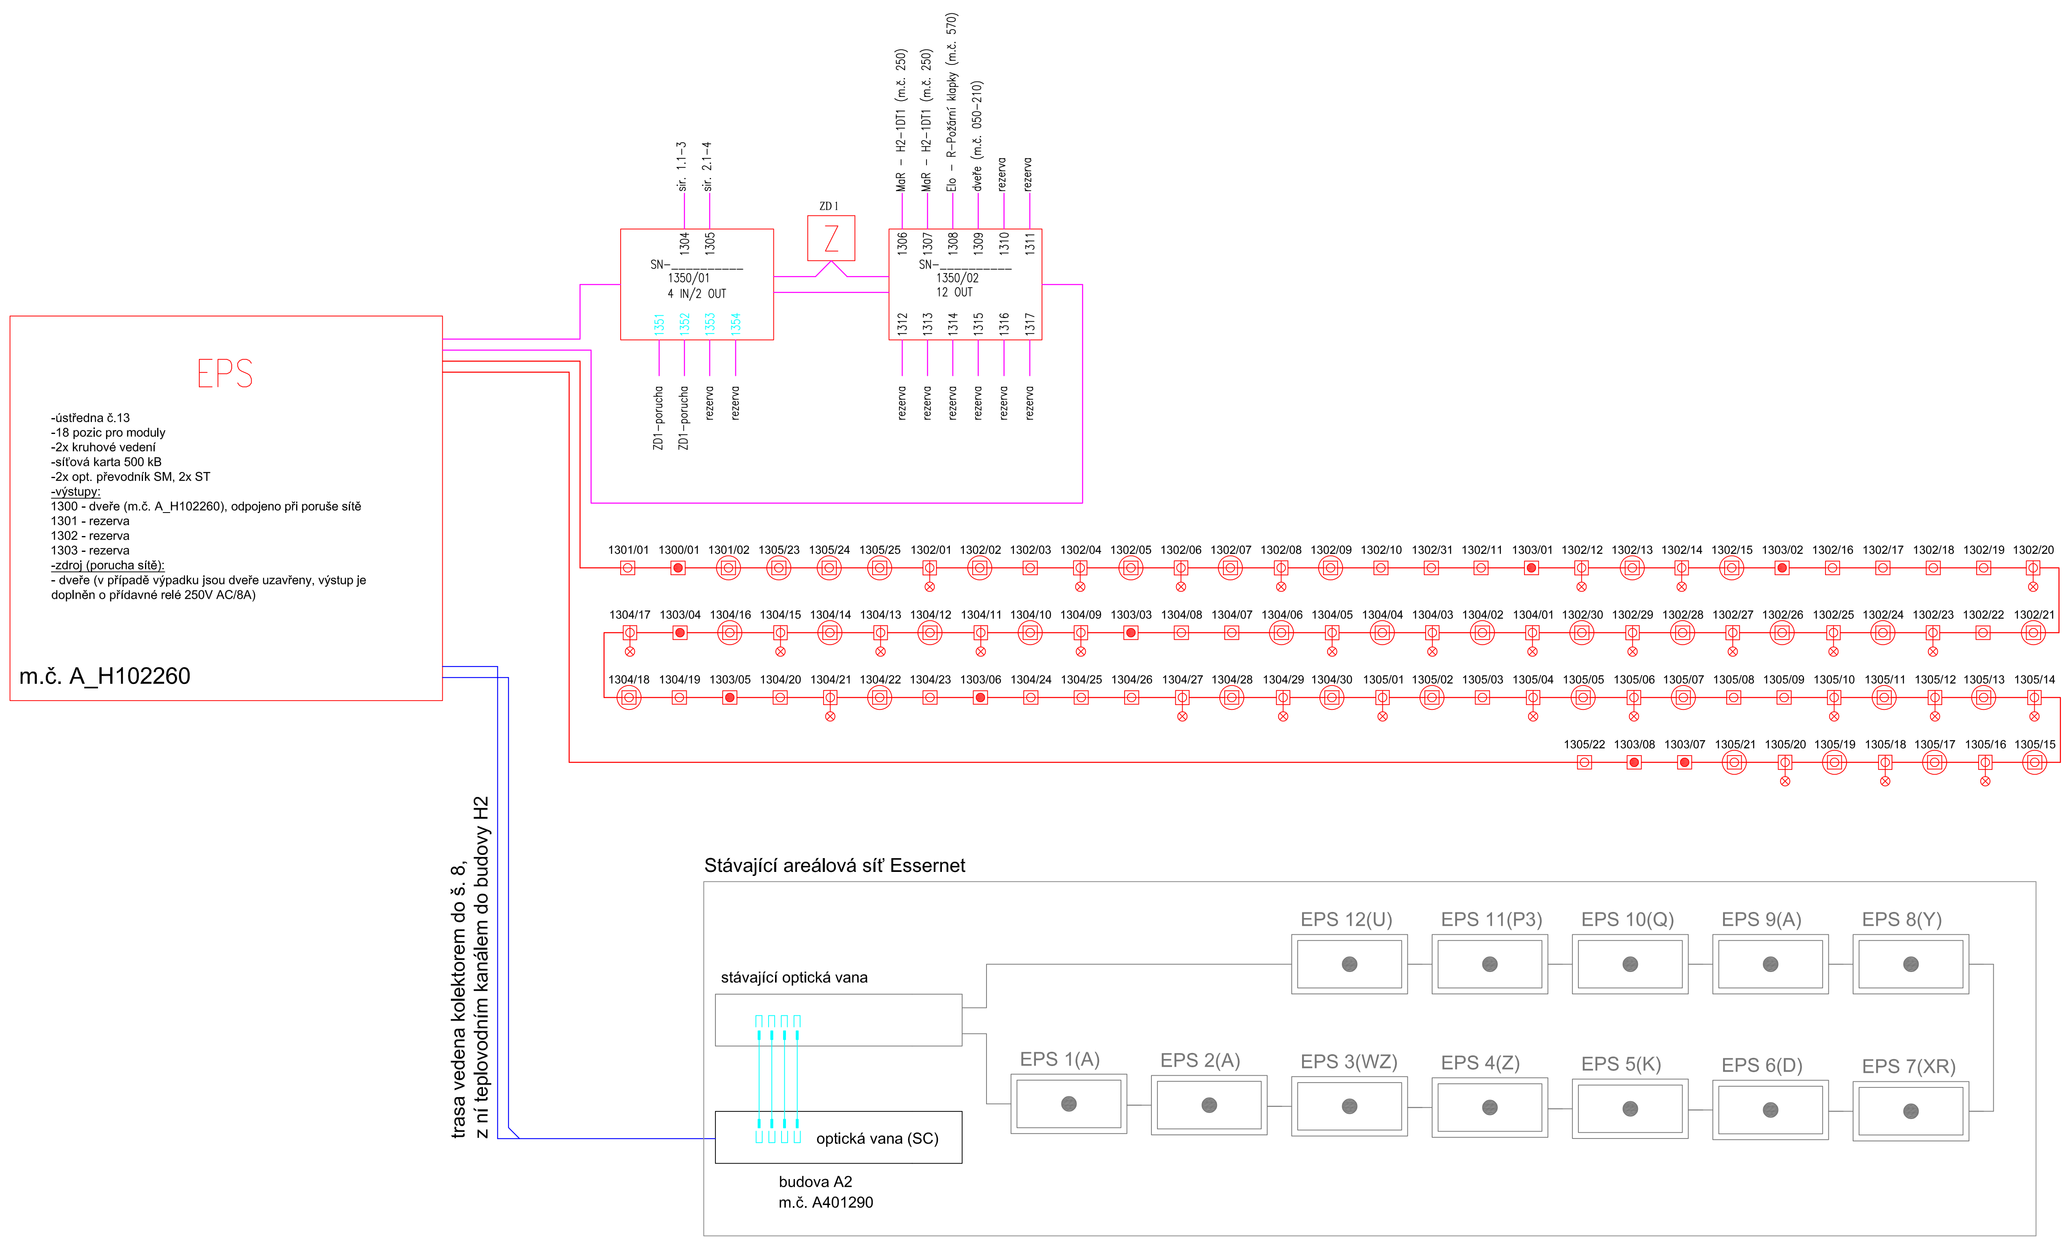

Stávající areálová síť Essernet

ELEKTRICKÁ POŽÁRNÍ SIGNALIZACE

- EPS Ústředna EPS
- ZDP Zařízení dálkového přenosu
- OPPO Obslužné pole požární ochrany
- KTPO Klíčový trezor požární ochrany
- Vstupně / výstupní prvek
- Z Zálohovaný zdroj
- Automatický hlásič na podhledu
- Automatický hlásič na stropě (nad podhledem)
- Automatický hlásič nad podhledem s par. indikací
- Tlačítkový hlásič
- Siréna
- Maják
- Siréna s majákem
- Kabel 1x2x0,8
- Kabel 2x2x0,8, P60
- Kabel opt. 12 vl. SM, P180

INDEX	DATUM, JMÉNO, PODPIS	TEXT A POPIS ZMĚNY

VYPRACOVAL	Jan Ursacher	
KONTROLOVAL	Jan Ursacher	
SCHVÁLIL	Alois Vincibr	

merit
MERIT GROUP a.s.
Březinova 7
779 00 Olomouc
tel: +420 585 226 185
fax: +420 585 230 206
e-mail: merit@merit.cz

MÍSTO STAVBY	Olomouc - areál FN OL	DATUM	11/2021	MĚŘÍTKO	1:100
INVESTOR	FN OLOMOUC, I.P.PAVLOVA 185/6	ZAKÁZKA	-	FORMÁT	3xA4

STAVBA

FAKULTNÍ NEMOCNICE OLOMOUC
OBMĚNA LINEÁRNÍCH URYCHLOVAČŮ V BUDOVĚ H

OBSAH - NÁZEV VÝKRESU

Blokové schéma - EPS

OBJEKT - PROVOZNÍ SOUBOR	STUPEŇ	ARCH. ČÍSLO	Č. VÝKRESU	Č. VÝTISKU
- BUDOVA H2	dokumentace skutečného provedení		D.1.01.4h-103	