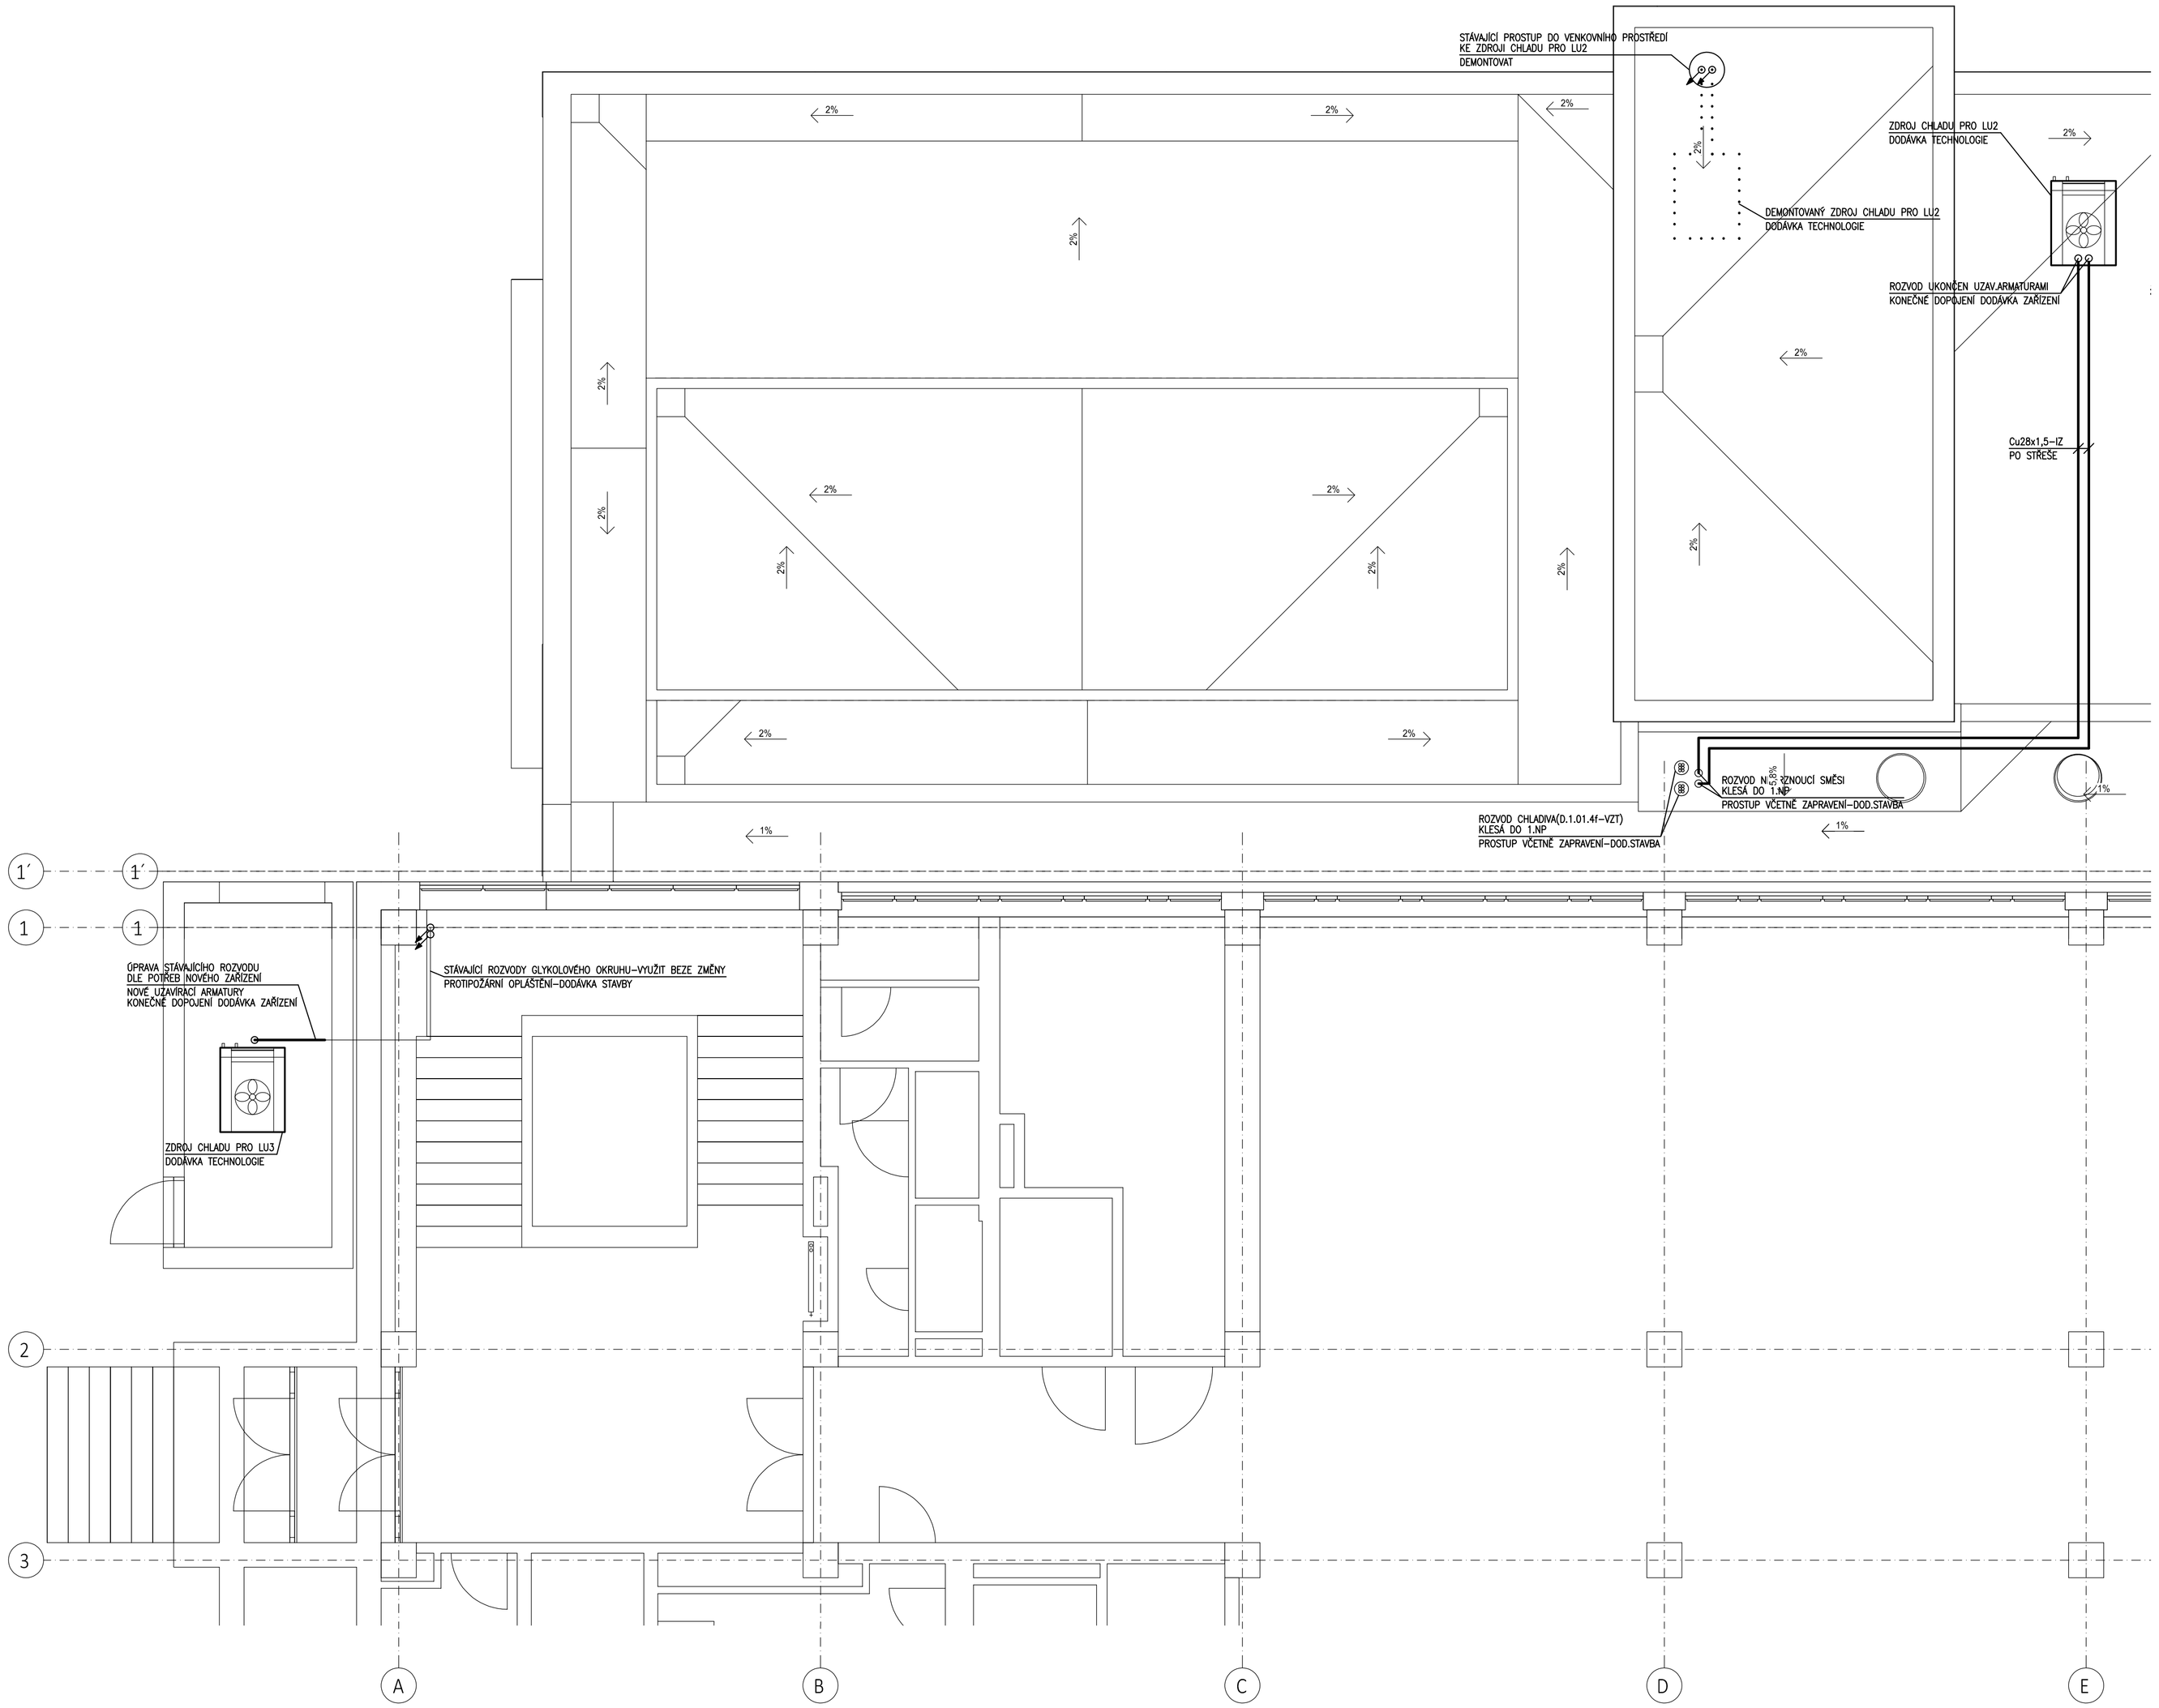

LEGENDA ČAR:

- CHLADÍCÍ VODA – PŘÍVOD K LU (PROJEKTOVANÁ)
- CHLADÍCÍ VODA – ZPÁTEČKA OD LU (PROJEKTOVANÁ)
- CHLADÍCÍ VODA – PŘÍVOD K LU (STÁVAJÍCÍ)
- CHLADÍCÍ VODA – ZPÁTEČKA OD LU (STÁVAJÍCÍ)
- GLYKOLOVÝ OKRUH (PROJEKTOVANÁ)
- GLYKOLOVÝ OKRUH (STÁVAJÍCÍ)
- DEMONTÁŽE

POZNÁMKA:

1 VŠECHNY PROSTUPY POTRUBÍ CHLAZENÉ VODY PŘES STAVEBNÍ KONSTRUKCE MUSÍ BÝT PO MONTÁŽI ZAPRAVENY, PROSTUP MUSÍ UMOŽŇOVAT VOLNÝ POHYB POTRUBÍ I S IZOLACÍ.

2 VEŠKERÉ POTRUBÍ TECHNOLOGICKÉHO CHLADÍCÍHO OKRUHU IZOLOVÁNO NÁSLEDOVNĚ:
PAROTĚSNÁ IZOLACE NA BÁZI PĚNOVÉHO KAUČUKU TLOUŠŤKY min.19mm VE VNITŘNÍM PROSTŘEDÍ BEZ POVRCHOVÉ ÚPRAVY
VENKOVNÍM PROSTŘEDÍ PRO OCHRANU PROTI POVĚTRNOSTNÍM VLIVŮM OPLECHOVÁNO AL. PLECHEM 0,7mm.

3 VEDENÍ ROZVODŮ A PŘIPOJENÍ VÝMĚNÍKŮ JE POUZE SCHEMATICKÉ. PŘESNÉ OSAZENÍ ARMATUR VIZ PŘÍSLUŠNÉ FUNKČNÍ SCHÉMA.
PŘED MONTÁŽÍ ZKONTROLOVAT POLOHU A PRŮMĚR PŘIPOJENÍ PŘÍVODNÍHO A ODVODNÍHO HRDLA
ROZVODY UKONČENY UZAVÍRACÍMI ARMATURAMI, KONEČNÉ DOPOJENÍ SOUČÁST DODÁVKY TECHNOLOGIE

4 ZNAČENÍ A MATERIÁL ROZVODŮ:
Cu – POTRUBÍ MĚDĚNÉ PRO ROZVODY TOPNÉ A CHLADÍCÍ VODY

PU POŽÁRNÍ UZÁVĚR KONSTRUKCÍ S POŽÁRNÍ ODOLNOSTÍ–PROTIPOŽÁRNÍ MANŽETA, TMEL ATD.
POŽÁRNÍ UZÁVĚR MUSÍ BÝT ZHOTOVEN OSOBOU S POTŘEBNOU KVALIFIKACÍ
A OZNAČEN IDENTIFIKAČNÍM ŠTÍTKEM

±0,000 = 263,200 m n.m.

Revize	Vypracoval	Popis revize	Datum

LT PROJEKT
PROJEKTOVÁNÍ ZDRAVOTNICKÉ VÝSTAVBY

Hlavní inženýr projektu: ING. JAN KOCMÁNEK
Vedoucí projektant zakázky: ING. VÁCLAV KŘEPELKA

Objednatel:
AMEDIS, spol s r.o.
Bobkova 786/4, 198 00 Praha 9
Tel: +420 281 918 191
www.amedis.cz

Profese: CH

Zpracovatel dílu:
EP Rožnov, a.s.
Boženy Němcové 1720, 756 61 Rožnov pod Radhoštěm
Tel: +420 571 664 450
E-mail: m.zeman@eproznov.cz

Odpovědný projektant:	Vypracoval:	Kontroloval:
MICHAL ZEMAN	MICHAL ZEMAN	ING.PETR TIEFENBACH

Autorizace:

Akce: **FAKULTNÍ NEMOCNICE OLOMOUC**
OBMĚNA LINEÁRNÍCH URYCHLOVAČŮ V BUDOVĚ H

Objekt: BUDOVA H2 SO 01

Zakázkové číslo:	57 - 2020
Datum:	03 - 2021
Stupeň:	DSP + DPS
Formát:	8 A4

Paré:

Obsah: **PŮDORYS 2.NP - STŘECHA**

Měřítko: **1:50**

Číslo výkresu: **D.1.01.4j-102**