


FUNKČNÍ SCHÉMA ZAPOJENÍ LU1 – POUZE VODA

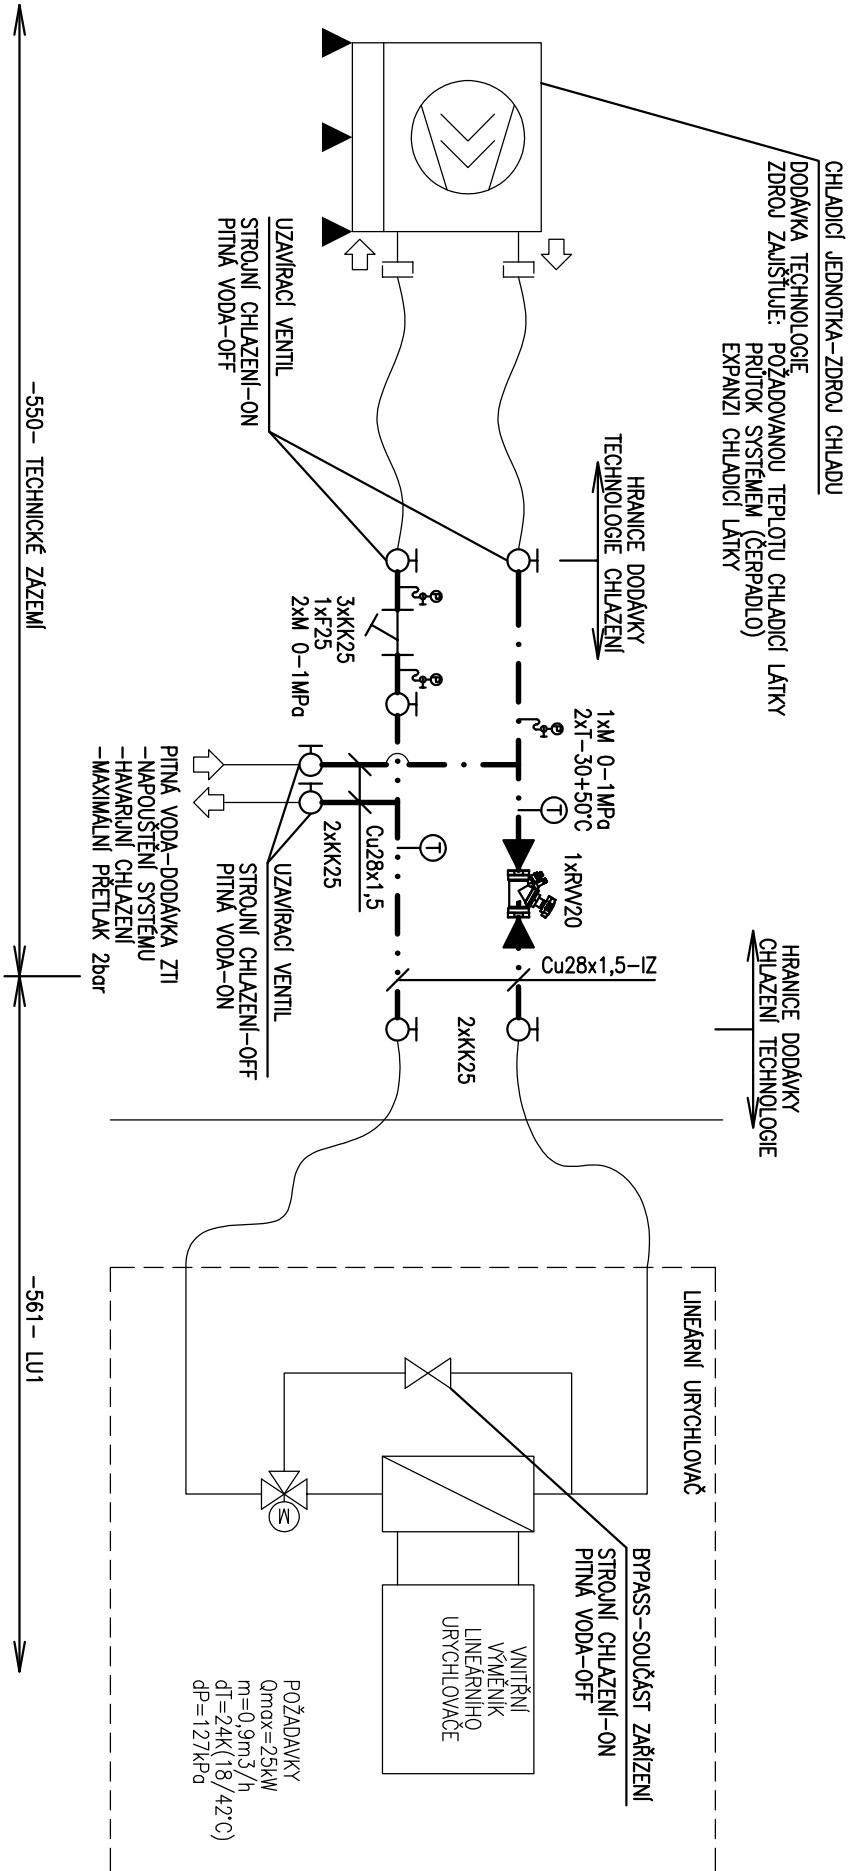

LEGENDA ARMATUR:

- KK KULOVÝ KOHOUT ZAVŮTOVÝ/PLASTOVÝ
- F FILTR ZAVŮTOVÝ
- KG KOMPENZÁTOR GUMOVÝ
- PŠ ŠROUBENÍ PŘÍMÉ
- RVV RÚČNÍ VYVAŽOVACÍ VENTIL ZAVŮTOVÝ
- T TEPLOMĚR TECHNICKÝ DVOUKOVÝ
- M MANOMETR VČ.ZKUŠEBNÍHO MANOMETRICKÉHO KOHOUTU
- PV POUŠŤOVACÍ VENTIL
- KVK KULOVÝ VYPUSŤEČÍ KOHOUT
- R REDUKCE POTRUBÍ
- ⇨ SMĚR PROUDĚNÍ TEKUTINY

LEGENDA ČAR:

- CHLADICÍ VODA – PŘÍVOD K LU (PROJEKTOVANÁ)
- CHLADICÍ VODA – ZPĚTEČKA OD LU (PROJEKTOVANÁ)
- CHLADICÍ VODA – PŘÍVOD K LU (STÁVAJÍCÍ)
- CHLADICÍ VODA – ZPĚTEČKA OD LU (STÁVAJÍCÍ)
- GLYKOLOVÝ OKRUH (PROJEKTOVANÁ)
- GLYKOLOVÝ OKRUH (STÁVAJÍCÍ)

POZNÁMKA:

- VŠECHNY PROSTUPY POTRUBÍ CHLAZENÉ VODY PŘES STAVEBNÍ KONSTRUKCE MUSÍ BÝT PO MONTÁŽI ZAPRAVENY, PROSTUP MUSÍ UMOŽŇOVAT VOLNÝ POHYB POTRUBÍ I S IZOLACÍ.
- VŠEKÉ POTRUBÍ TECHNOLOGICKÉHO CHLADICÍHO OKRUHU IZOLOVANO NÁSLEDOVNĚ: PAROTĚSNÁ IZOLACE NA BAZI PĚNOVÉHO KAUKČUKU TLouŠŤKY min.19mm VE VNITŘNÍM PROSTŘEDÍ BEZ POVRCHOVÉ ÚPRAVY VENKOVNÍM PROSTŘEDÍ PRO OCHRANU PROTI POVĚTRNOSTNÍM VLIVŮM OPLECHOVANO AL. PLECHEM 0,7mm.
- VEDENÍ ROZVODŮ A PŘIPOJENÍ VYMĚNIKŮ JE POUZE SCHEMATICKÉ. PŘESNÉ OSAZENÍ ARMATUR VIZ PŘÍSLUŠNÉ FUNKČNÍ SCHÉMA. PŘED MONTÁŽÍ ZKONTROLUJTE POLOHU A PRŮMĚR PŘIPOJENÍ PŘÍVODNÍHO A ODVODNÍHO HRDLA ROZVODY UKONČENÝ UZAVÍRACÍMI ARMATURAMI, KONEČNÉ DOPLOJENÍ SOUČÁSTI DODÁVKY TECHNOLOGIE
- ZNAČENÍ A MATERIÁL ROZVODŮ: Cu – POTRUBÍ MĚDĚNÉ PRO ROZVODY TOPNÉ A CHLADICÍ VODY

±0,000 = 263,200 m n.m.

Revize	Vypracoval	Popis revize
		Datum

 LT PROJEKT PROJEKTOVÁNÍ ZDRAVOTNICKÉ VÝSTAVBY	Hlavní inženýr projektu: ING. JAN KOCMÁNEK Vedoucí projektant zakázky: ING. VÁCLAV KŘEPELKA	Objednatel: AMEDIS, spol s r.o. Bobkova 786/4, 198 00 Praha 9 Tel: +420 281 918 191 www.amedis.cz
---	--	--

Profese: CH	Zpracovatel dílu: EP Rožnov, a.s. Boženy Němcové 1720, 756 61 Rožnov pod Radhoštěm Tel: +420 571 664 450 E-mail: m.zeman@eproznov.cz	Autorizace:
Odpovědný projektant:	Vypracoval:	
MICHAL ZEMAN	MICHAL ZEMAN	
	ING.PETR TIEFENBACH	

Akce:	FAKULTNÍ NEMOCNICE OLOMOUC OBMĚNA LINEÁRNÍCH URÝCHLOVAČŮ V BUDOVĚ H			Zakázkové číslo:		57 - 2020	Paré:
				Datum:		03 - 2021	
				Stupeň:		DSP + DPS	
				Formát:		2 A4	
Objekt:	BUDOVA H2	SO 01	Měřítko:		--	Číslo výkresu: D.1.01.4j-103	
Obsah:	FUNKČNÍ SCHÉMA - ZAPOJENÍ LU1						