



MOŽNÉ ZAPOJENÍ CHLAZENÍ LINEÁRNÍCH URČHLOVAČŮ

FUNKČNÍ SCHEMA ZAPOJENÍ – ODDĚLENÍ GLYKOL/VODA

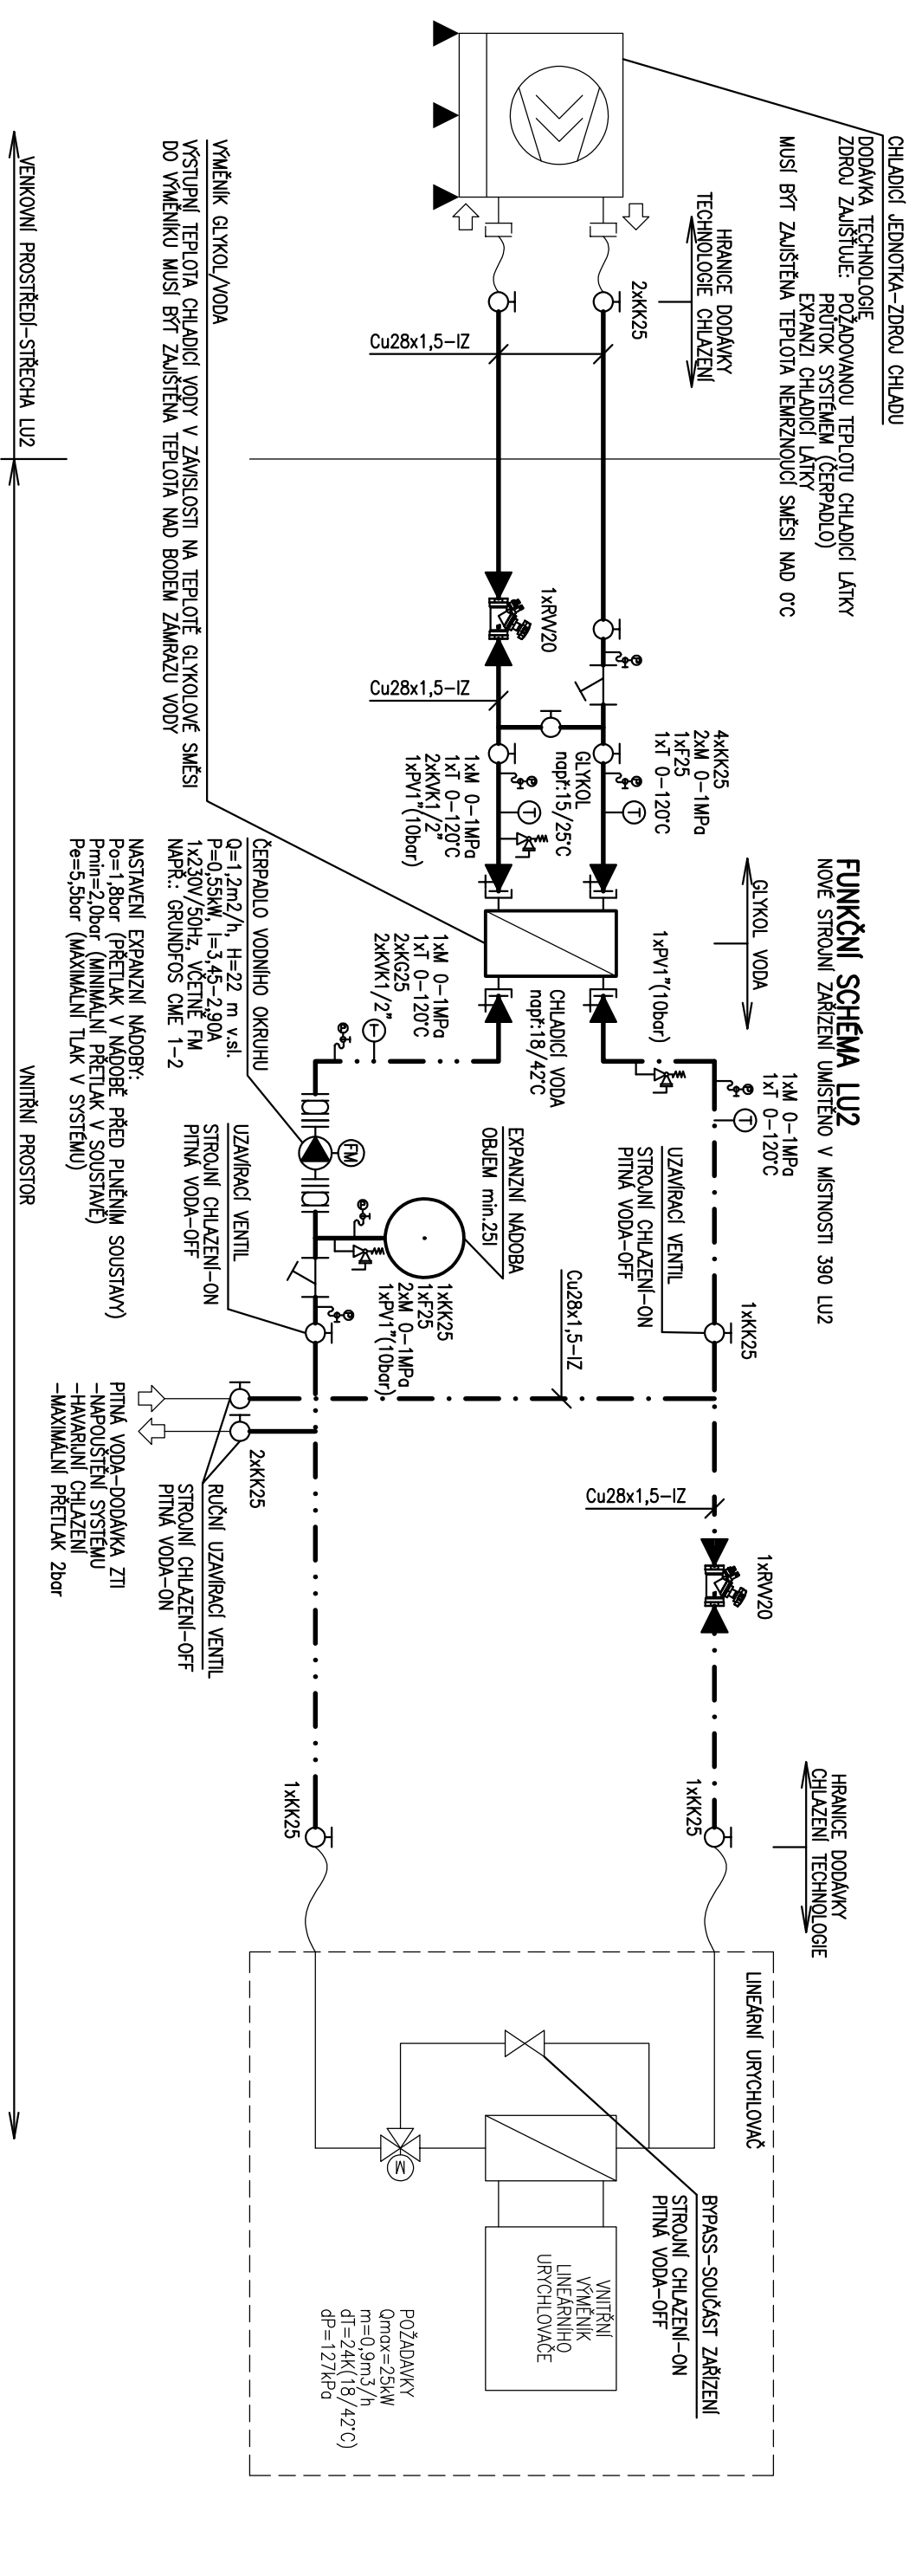

LEGENDA ARMATUR:

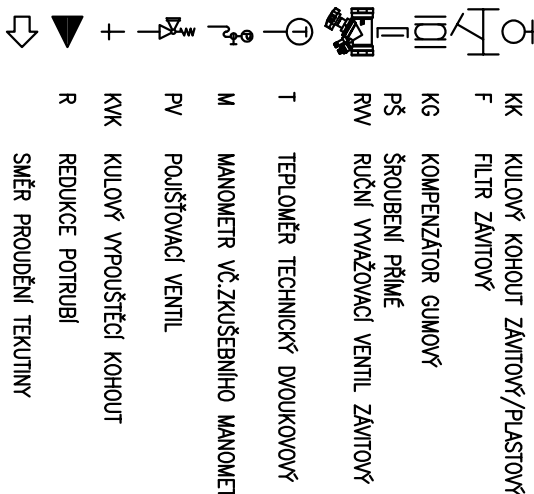

LEGENDA ČAR:



POZNÁMKA:

- VŠECHNY PROSTUPY POTRUBÍ CHLAZENÉ VODY PŘES STAVEBNÍ KONSTRUKCE MUSÍ BÝT PO MONTÁŽI ZAPRAVENY, PROSTUP MUSÍ UMOŽŇOVAT VOLNÝ POHYB POTRUBÍ I S IZOLACÍ.
- VEŠKERÉ POTRUBÍ TECHNOLOGICKÉHO CHLADICÍHO OKRUHU IZOLOVANO NÁSLEDOVNĚ:
PAROTĚSNÁ IZOLACE NA BAZI PĚNOVÉHO KAUKČUKU TLouŠŤKY min.19mm VE VNITŘNÍM PROSTŘEDÍ BEZ POVRCHOVÉ ÚPRAVY
VENKOVNÍM PROSTŘEDÍ PRO OCHRANU PROTI POVĚTRNOSTNÍM VLIVMŮ OPLECHOVANO AL. PLECHEM 0,7mm.
- VĚDENÍ ROZVODŮ A PŘÍPOJENÍ VÝMĚNÍKŮ JE POUZE SCHEMATICKÉ. PŘESNÉ OSAZENÍ ARMATUR VIZ PŘÍSLUŠNÉ FUNKČNÍ SCHEMA. PŘED MONTÁŽÍ ZKONTROLUJTE POLOHU A PRŮMĚR PŘÍPOJENÍ PŘÍVODNÍHO A ODVODNÍHO HRDLA ROZVODY UKONČENÝ UZAVÍRACÍMI ARMATURAMI, KONEČNĚ DOPLOJENÍ SOUČÁSTI DODÁVKY TECHNOLOGIE
- ZNAČENÍ A MATERIÁL ROZVODŮ:
Cu – POTRUBÍ MĚDĚNÉ PRO ROZVODY TOPNÉ A CHLADICÍ VODY

±0,000 = 263,200 m n.m.

Revize	Vypracoval	Popis revize	Datum

LT PROJEKT PROJEKTOVÁNÍ ZDRAVOTNICKÉ VYSTAVBY	Hlavní inženýr projektu: ING. JAN KOOMÁNEK Vedoucí projektant zakázky: ING. VÁCLAV KŘEPELKA	Objednatel: AMEDIS, spol s r.o. Bobkova 786/4, 198 00 Praha 9 Tel: +420 281 918 191 www.amedis.cz
---	--	--

Profese: CH	Zpracovatel dílu: EP Rožnov, a.s. Boženy Němcové 1720, 756 61 Rožnov pod Radhoštěm Tel: +420 571 664 450 E-mail: m.zeman@eproznov.cz	Autorizace:
Odpovědný projektant:	Vypracoval:	Kontroloval:
MICHAL ZEMAN	MICHAL ZEMAN	ING.PETR TIEFENBACH

Akce:	FAKULTNÍ NEMOCNICE OLOMOUC OBMĚNA LINEÁRNÍCH URČHLOVAČŮ V BUDOVĚ H			Zakázkové číslo:		57 - 2020		Paré:			
				Datum:		03 - 2021					
				Stupeň:		DSP + DPS					
				Formát:		2 A4					
Objekt:	BUDOVA H2			SO 01							
Obsah:	FUNKČNÍ SCÉMÁ - ZAPOJENÍ LU2					Měřtko:	--		Číslo výkresu:	D.1.01.4j-104	