


MOŽNÉ ZAPOJENÍ CHLAZENÍ LINEÁRNÍCH URČHLOVAČŮ

FUNKČNÍ SCHEMA ZAPOJENÍ – ODDĚLENÍ GLYKOL/VODA

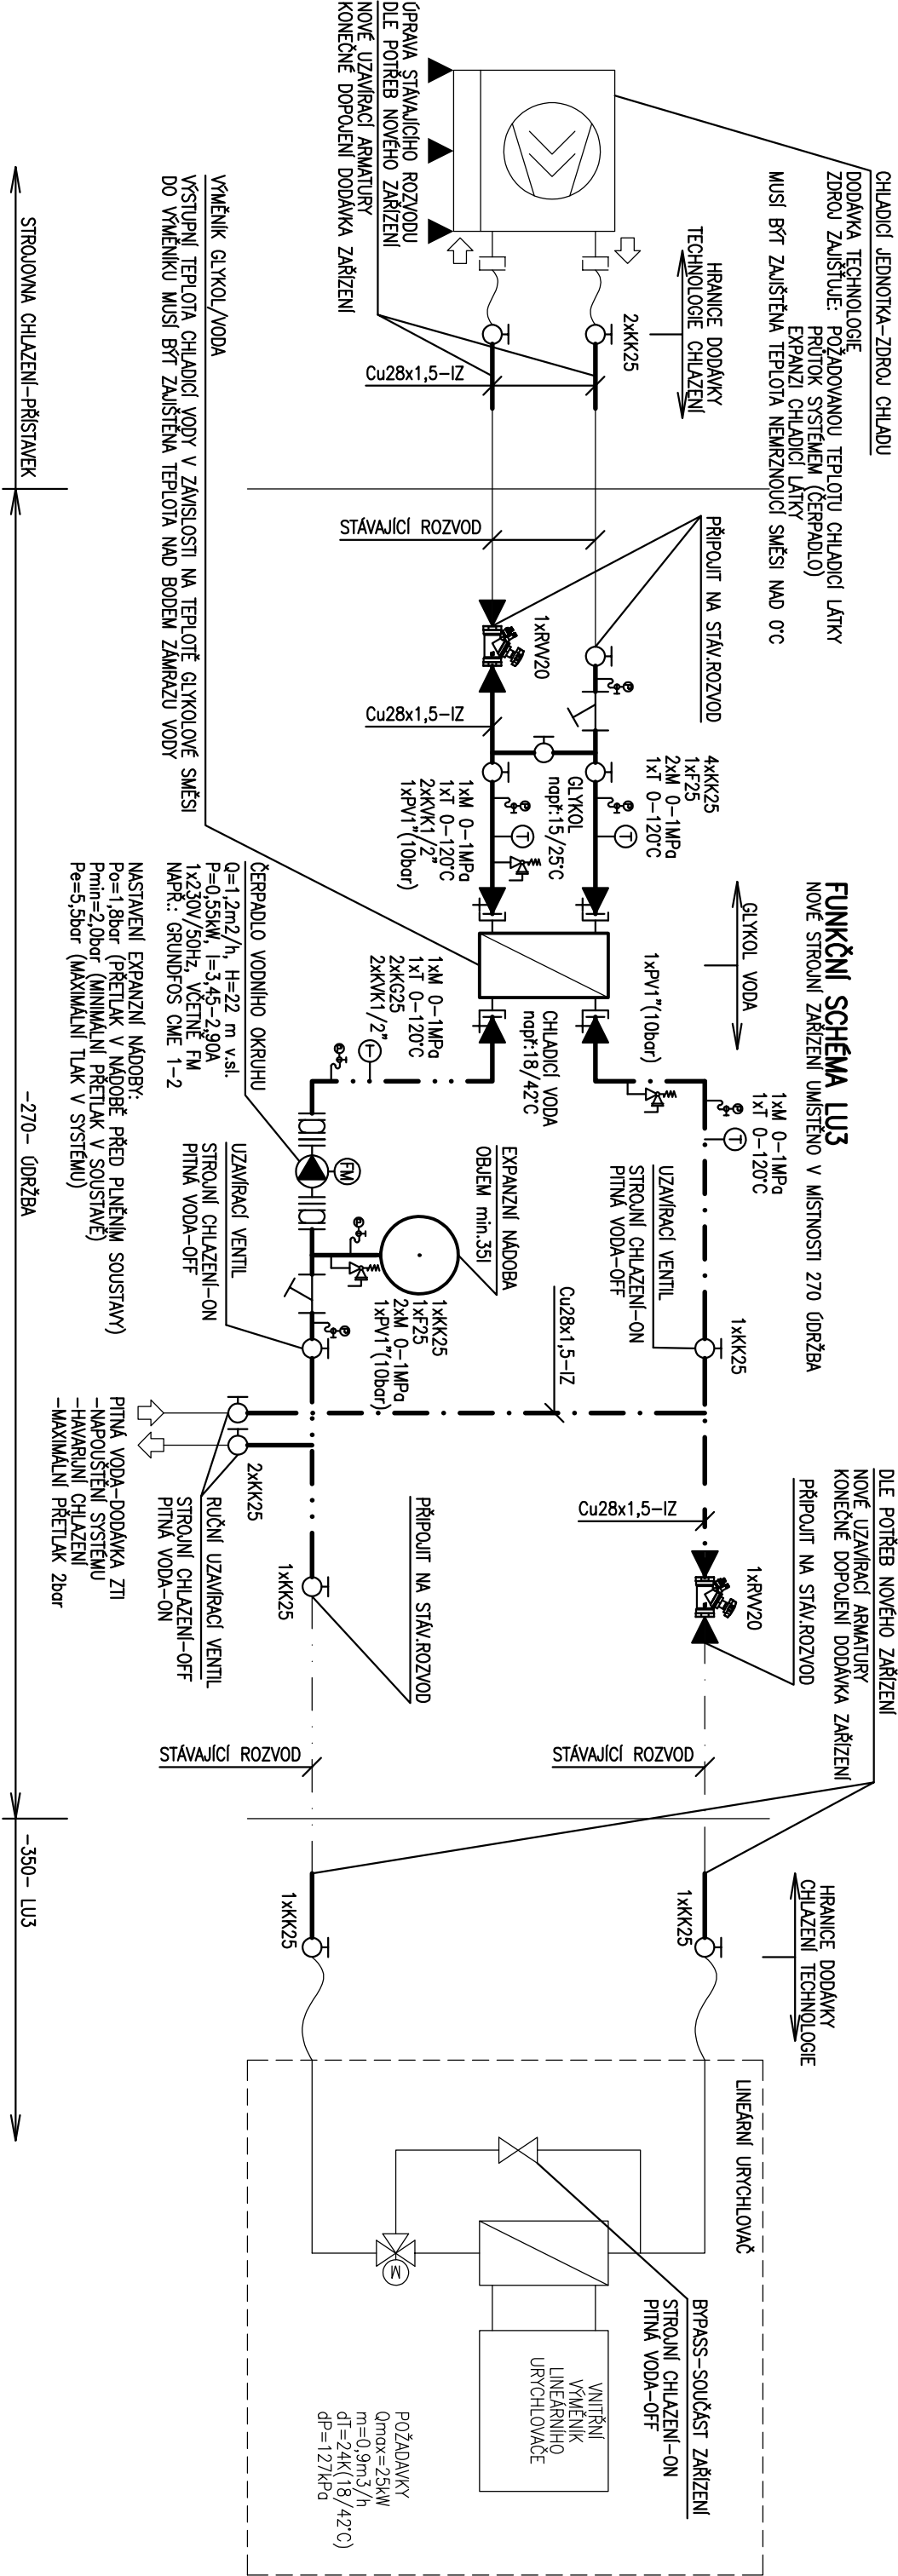

LEGENDA ARMATUR:

- KK KULOVÝ KOHOUT ZAVŤOVÝ/PLASTOVÝ
- F FILTR ZAVŤOVÝ
- KG KOMPENZÁTOR GUMOVÝ
- PŠ ŠROUBENÍ PŘÍMÉ
- RVV RUČNÍ VYVAŽOVACÍ VENIL ZAVŤOVÝ
- T TEPLOMĚR TECHNICKÝ DVOUKOVOVÝ
- M MANOMETR VČ.ZKUŠEBNÍHO MANOMETRICKÉHO KOHOUTU
- PV POUŠŤOVACÍ VENIL
- KKV KULOVÝ VYPUSŤEČÍ KOHOUT
- R REDUKCE POTRUBÍ
- ⇨ SMĚR PROUDĚNÍ TEKUTINY

LEGENDA ČAR:

- · — · — CHLADICI VODA – PŘÍVOD K LU (PROJEKTOVANÁ)
- · — · — CHLADICI VODA – ZPĚTČKA OD LU (PROJEKTOVANÁ)
- · — · — CHLADICI VODA – PŘÍVOD K LU (STÁVAJÍCÍ)
- · — · — CHLADICI VODA – ZPĚTČKA OD LU (STÁVAJÍCÍ)
- · — · — CHLADICI VODA – PŘÍVOD K LU (STÁVAJÍCÍ)
- · — · — CHLADICI VODA – ZPĚTČKA OD LU (STÁVAJÍCÍ)
- · — · — GLYKOLOVÝ OKRUH (PROJEKTOVANÁ)
- · — · — GLYKOLOVÝ OKRUH (STÁVAJÍCÍ)

POZNÁMKA:

- 1 VŠECHNY PROSTUPY POTRUBÍ CHLAZENÉ VODY PŘES STAVEBNÍ KONSTRUKCE MUSÍ BÝT PO MONTÁŽI ZAPRAVENY, PROSTUP MUSÍ UMOŽŇOVAT VOLNÝ POHYB POTRUBÍ I S IZOLACÍ.
- 2 VŠEČERÉ POTRUBÍ TECHNOLOGICKÉHO CHLADICÍHO OKRUHU IZOLOVANO NÁSLEDOVNĚ:
PAROTĚSNÁ IZOLACE NA BAZÍ PĚNOVÉHO KAUKČUKU TL0UŠŤKY min.19mm VE VNITŘNÍM PROSTŘEDÍ BEZ POKRCHOVÉ ÚPRAVY
VENKOVNÍM PROSTŘEDÍ PRO OCHRANU PROTI POVĚTRNOSTNÍM VLIVMŮ OPLECHOVANO AL. PLECHEM 0,7mm.
- 3 VEDENÍ ROZVODŮ A PŘÍPOJENÍ VÝMĚNÍKŮ JE POUZE SCHEMATICKÉ. PŘESNÉ OSAZENÍ ARMATUR VIZ PŘÍSLUŠNÉ FUNKČNÍ SCHEMA. PŘED MONTÁŽÍ ZKONTROLUJTE POLOHU A PRŮMĚR PŘÍPOJENÍ PŘÍVODNÍHO A ODVODNÍHO HRDLA ROZVODY UKONČENÝ UZAMĚRACÍMI ARMATURAMI, KONEČNÉ DOPLOJENÍ SOUČÁSTI DODÁVKY TECHNOLOGIE
- 4 ZNAČENÍ A MATERIÁL ROZVODŮ:
Cu – POTRUBÍ MĚDNÉ PRO ROZVODY TOPNÉ A CHLADICI VODY

LT PROJEKT PROJEKTOVÁNÍ ZDRAVOTNICKÉ VÝSTAVBY		Hlavní inženýr projektu: ING. JAN KOCHÁNEK Vedoucí projektantů zakázky: ING. VÁCLAV KRÉPELKA	
Profese:	CH	Zpracovatel dílu: EP Rožnov, a.s. Boženy Němcové 1720, 756 61 Rožnov pod Radhoštěm Tel: +420 571 664 450 E-mail: m.zeman@eproznov.cz	
Odpovědný projektant:	Vypracoval:	Kontroloval:	
MICHAL ZEMAN	MICHAL ZEMAN	ING.PETR TIEFENBACH	
Akce:	FAKULTNÍ NEMOCNICE OLOMOUČ OBVĚNA LINEÁRNÍCH URÝCHLOVAČŮ V BUDOVĚ H		
Objekt:	BUDOVA H2	SO 01	
Obsah:	FUNKČNÍ SCHÉMA - ZAPOJENÍ LU3		
		Objednatel:	AMEDIS, spol s r.o. Bobkova 786/4, 198 00 Praha 9 Tel: +420 281 918 191 www.amedis.cz
		Autorizace:	
Zakázkové číslo:		57 - 2020	Paré:
Datum:		03 - 2021	
Stupeň:		DSP + DPS	
Formát:		2 A4	
Měřtko:	--	Číslo výkresu:	D.1.01.4j-105