


POŽÁRNÍ KLAPKY – NOVĚ INSTALOVANÉ

LEGENDA MÍSTNOSTÍ

Č.M.	NÁZEV MÍSTNOSTI	PLOCHA (m²)
010	ZÁDVEŘ	5,74
020	CHODBA	53,83
050	CHODBA + SCHODIŠTĚ	39,44
060	KARTOTÉKA	15,18
091	RECEPCE	7,01
070	VÝŠETROVNA	20,75
080	VÝŠETROVNA	21,25
090	PŘEDSÍŇ	2,22
091	TERAPEUTICKÝ RTG	14,43
092	TECHNICKÁ MÍSTNOST	2,80
100	SVLEKACÍ BOX	2,40
110	ÚDRŽBA	12,01
120	CT	34,38
140	OVĽADOVNÁ CT	14,48
160	BOX CT	2,36
170	PŘÍJEM PACIENTU	12,88
180	ADMINISTRATIVA	36,63
200	ADMINISTRATIVA	14,69
210	ČEKÁRNA	116,38
220	CHODBA	22,63
230	STROJOVNA ÚDRŽBARI	14,43
240	CHODBA + SCHODIŠTĚ	24,05
241	SKLAD	5,38
250	STROJOVNA VZDUCHOTECHNIKY	64,62
251	SKLAD	4,06
260	VÝTAH Č.51	5,94
270	ÚDRŽBA	10,51
280	ÚKLIDOVÁ KOMORA	1,44
290	PŘEDSÍŇ	4,01
300	WC	1,37
310	WC	1,31
320	SPRCHA	2,54
330	TEMNÁ KOMORA	7,69
340	SKLAD	15,25
350	LU3	81,66
370	OVĽADOVNÁ LU3	14,78
371	CHODBA	22,12
380	OVĽADOVNÁ LU1	13,51
381	CHODBA	28,62
390	LU2	59,17
400	BOX 1 LU3	2,36
410	BOX 2 LU2	2,50
420	WC ŽENY	1,13
421	WC ŽENY	1,13
430	WC PŘEDSÍŇ	3,42
440	OVĽADOVNÁ LU2	11,21
450	BOX 1 LU2	2,40
460	BOX 2 LU2	2,30
470	BOX 1 LU1	2,40
480	BOX 2 LU1	2,25
490	PŘEDSÍŇ	1,76
491	WC MUŽI	1,44
500	WC IMOBIL	3,78
550	TECHNICKÉ ZÁZEMÍ	8,27
560	LU1	59,42
570	ROZVODNA	11,75
580	ROZVODNA	3,31
590	KUCHYŇKA	15,40
610	VÝTAH Č.52	5,78

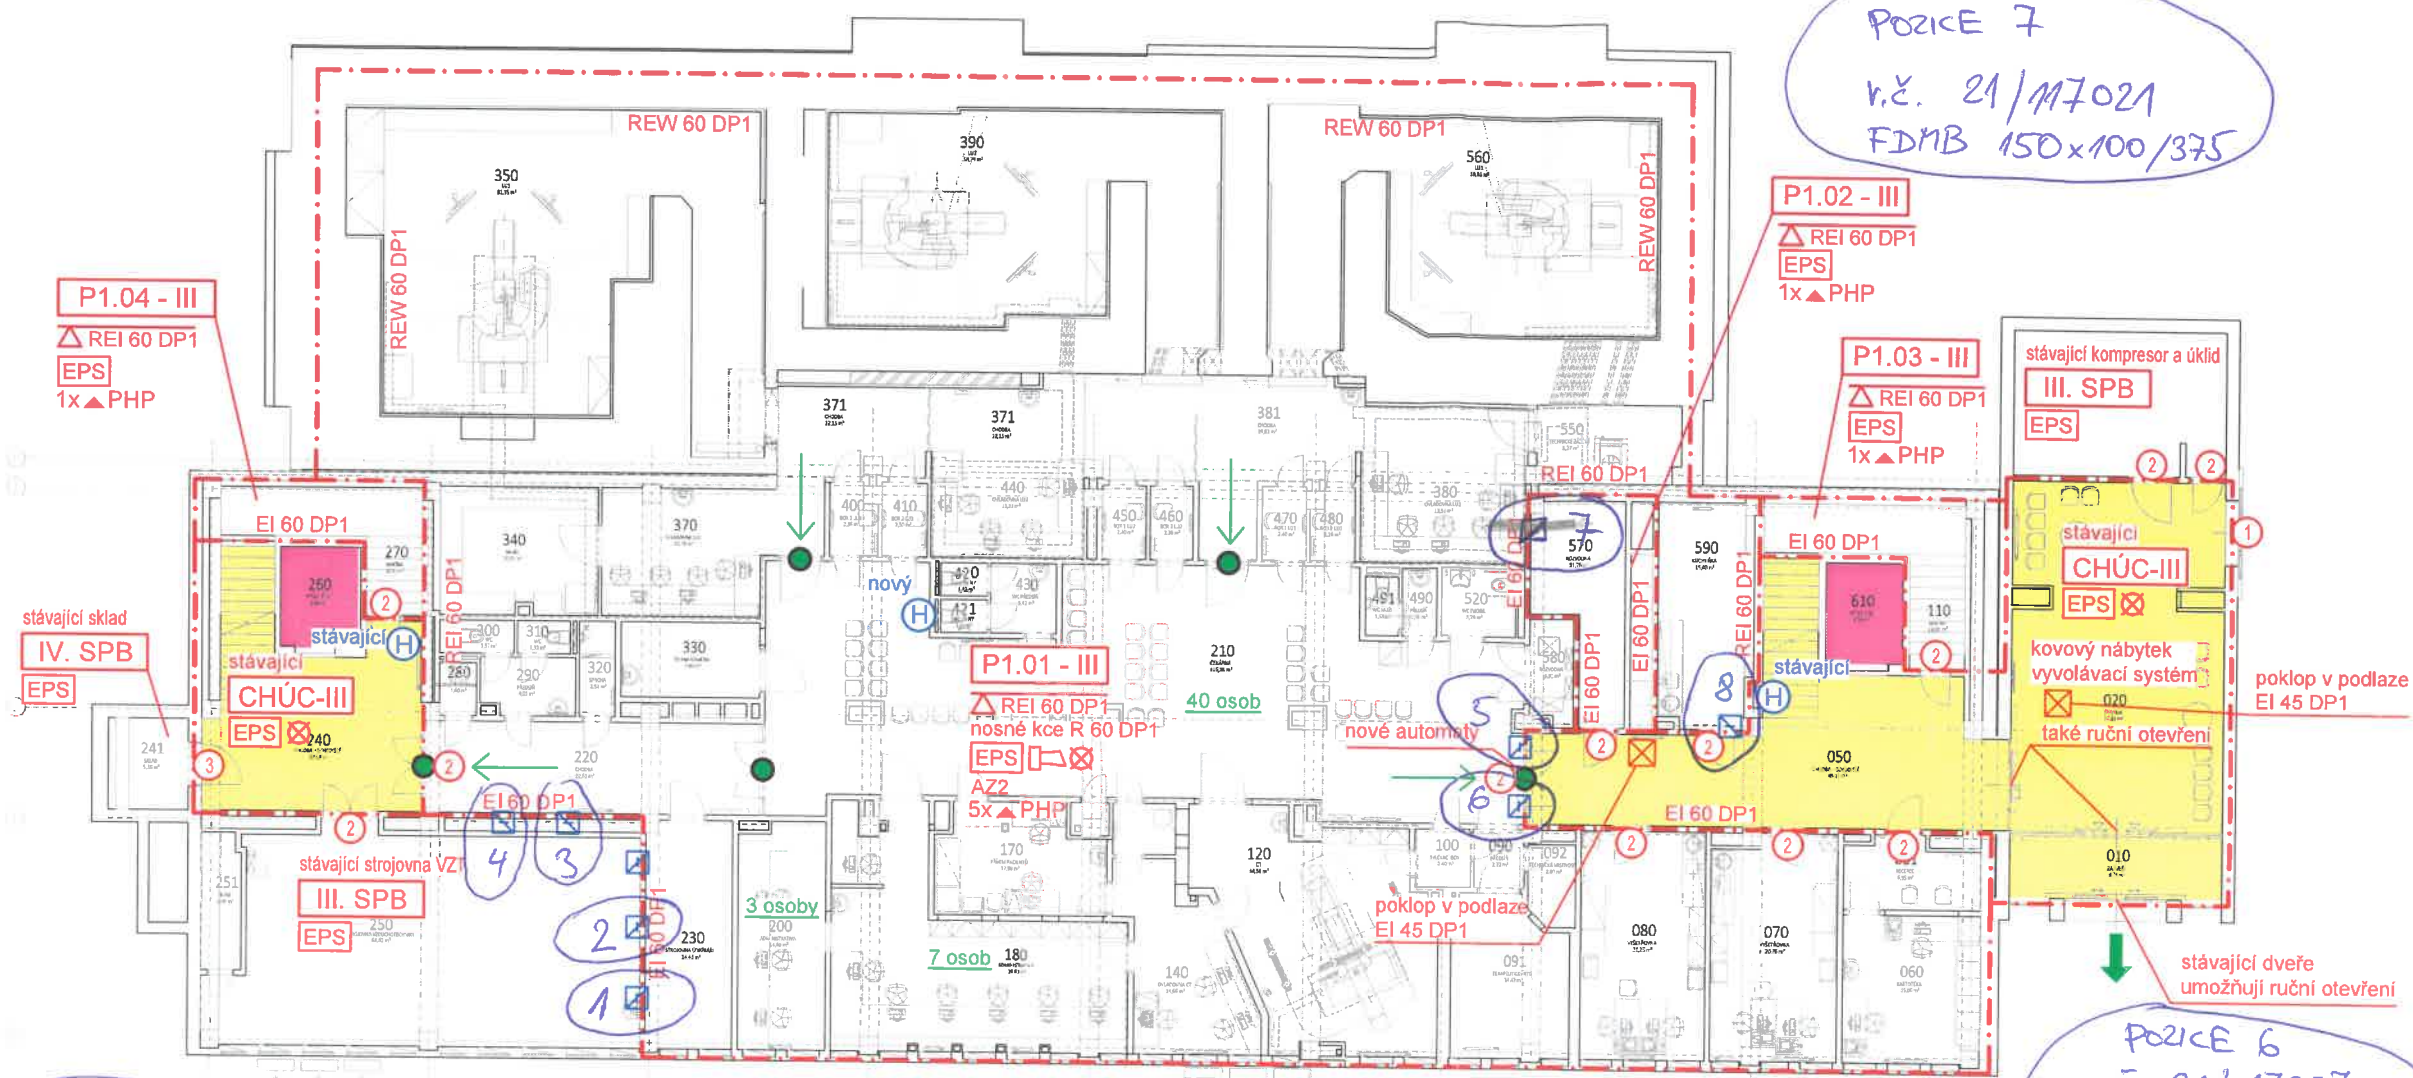

- POZICE 4**
v.č. 21/094433
FDMB 710x500/375
- POZICE 3**
v.č. 21/094432
FDMB 710x500/375
- POZICE 8**
v.č. 21/117025
FDMB 200x100/375
- POZICE 5**
v.č. 21/117026
FDMB 315x250/375
- POZICE 6**
v.č. 21/117027
FDMB 315x250/375
- POZICE 7**
v.č. 21/117021
FDMB 150x100/375
- POZICE 2**
v.č. 21/110429
FDMB 560x400/375
- POZICE 1**
v.č. 20/317428
FDMB 560x400/375


LEGENDA PO:

- (H) VNITŘNÍ ODBĚRNÉ MÍSTO
- DVEŘNÍ KŘÍDLO BEZ ZÁMKU NEBO OPATŘENÉ PANIKOVÝM KOVÁNÍM DLE ČSN EN 179
- SMĚR ÚNIKU
- VÝCHOD NA VOLNÉ PROSTRANSTVÍ
- PROSTOR ŠACHTY
- PROSTOR CHÚC
- REI xx DP1 POŽÁRNÍ PÁSY
- Δ REI xx DP1 STROPY – POŽÁRNÍ ODOLNOST ZDOLA
- REW xx DP1 STĚNY
- R xx DP1 NOSNÉ KONSTRUKCE
- 1x ▲ PHP PŘENOSNÝ HASÍCÍ PŘÍSTROJ
- HRANICE POŽÁRNÍHO ÚSEKU

N1.01 - I

- ODSTUPOVÉ VZDÁLENOSTI
- POŽÁRNÍ ÚSEK – STUPEŇ POŽÁRNÍ BEZPEČNOSTI
- ☒ NOUZOVÉ OSVĚTLENÍ
- EPS PROSTOR VYBAVENÝ ELEKTRICKOU POŽÁRNÍ SIGNALIZACÍ
- ☒ PROSTOR VYBAVENÝ AKUSTICKÝM POPLACHOVÝM ZAŘÍZENÍM
- ☒ PODRUŽNÁ ÚSTŘEDNA EPS
- POŽÁRNÍ IZOLACE
- ☒ POŽÁRNÍ KLAPKA
- ① stávající POŽÁRNÍ UZÁVĚR
- ② nový POŽÁRNÍ UZÁVĚR – EI 30 DP3-C
- ③ nový POŽÁRNÍ UZÁVĚR – EI 45 DP1-C

ZMĚNA STAVBY SKUPINY I

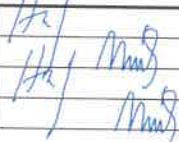VEDOUČÍ PROJEKTU	Ing. HUF			Projekty PO,s.r.o. Příkop 6 - IBC, 602 00 Brno Telefon:+420 545 173 539 IČ: 48907898, www.projektypo.cz
VYPRACOVAL	Ing. NOVÁK			
KONTROLOVAL	Ing. HUF			
KRESLIL	Ing. NOVÁK			
OBJEDNATEL : AMEDIS, spol s r.o., Bobkova 786/4, 198 00 Praha 9			DATUM	03 / 2021
Budova H2, FN Olomouc			FORMÁT	2 x A4
FAKULTNÍ NEMOCNICE OLOMOUC OBMĚNA LINEÁRNÍCH URYCHLOVAČŮ V BUDOVĚ H			ČÍSLO ZAKÁZKY	069-LH21
			STUPEŇ	DSP + DPS
			SOUBOR	069-LH21
			MĚŘÍTKO	ČÍS. VÝKRESU
NÁZEV VÝKRESU: Půdorys 1.NP			1:200	101

