


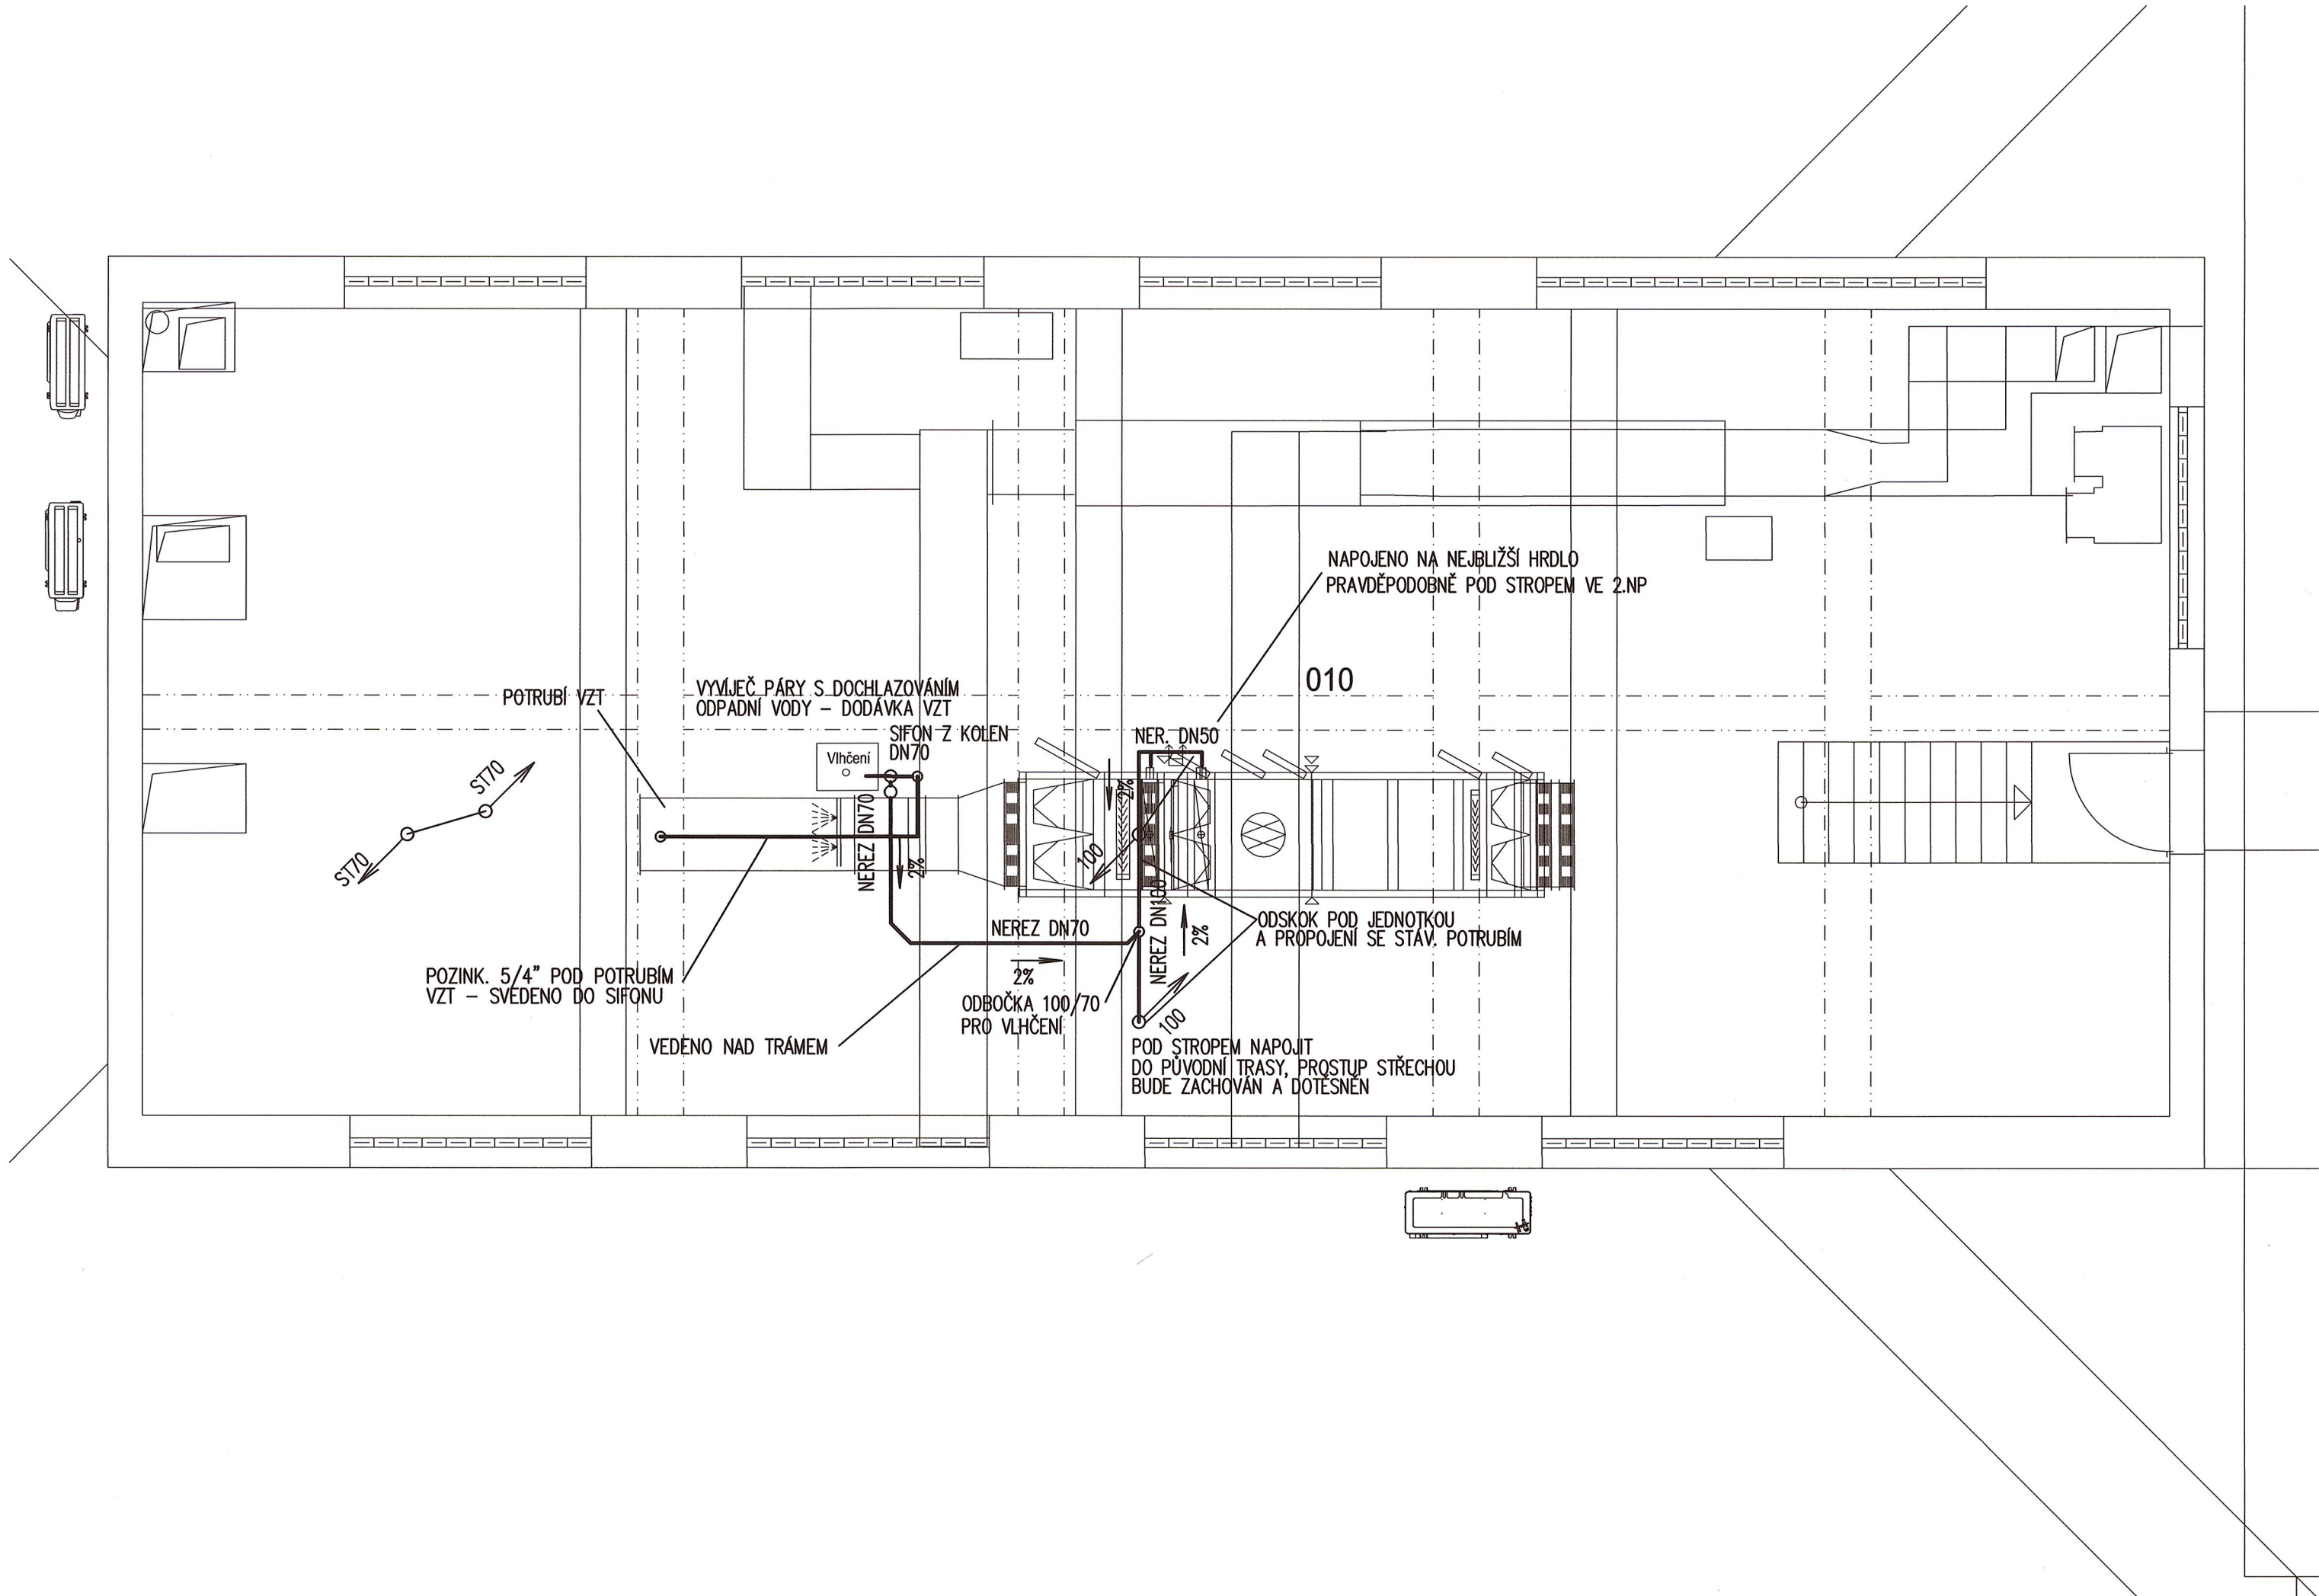

LEGENDA MÍSTNOSTÍ

Č.M.	NÁZEV MÍSTNOSTI	m²	POZNÁMKA
BUDOVA J3, BLOK 3 (A_J303...)			
010	STROJOVNA VZT	123,2	


LEGENDA

— KANALIZACE

POZNÁMKA:

KOORDINACE ROZVODŮ – VIZ. STAVEBNÍ ČÁT.
ODVODY KONDENZÁTŮ OD ZAŘÍZENÍ VZT BUDOU PROVEDENY DLE POKYNŮ DODAVATELE ZAŘÍZENÍ.

SCHEMA OBJEKTŮ

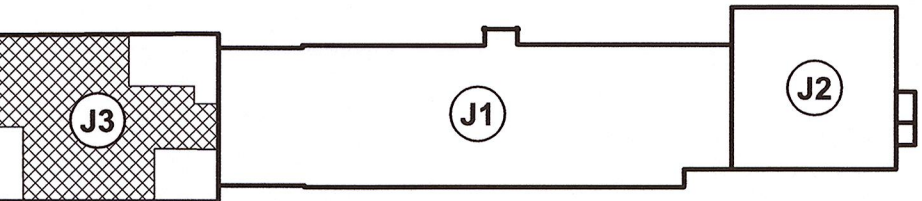

±0,000 = STÁVAJÍCÍ 1.NP

Revize	Vypracoval	Popis obsahu revize	Datum

Generální projektant: LT PROJEKT PROJEKTOVÁNÍ ZDRAVOTNICKÉ VÝSTAVBY		Dodavatel: MONTPLAST-ITPV s.r.o. Primátorská 296/38, 180 00 Praha 8 - Libeň Tel: +420 731 144 2819 E-mail: montplast-ipv@seznam.cz		Investor:  FAKULTNÍ NEMOCNICE OLOMOUC			
Profese: ZTI		Zpracovatel dílu: HP consult s.r.o., Durdáková 5, 613 00 Brno Tel: +420 542 219 165 +420 739 556 045 E-mail: hpconsult@seznam.cz		Autorizace:			
Odpovědný projektant:		Vypracoval:				Kontroloval:	
ING. LADISLAV PILAŘ		EVA SZABOOVÁ				ING. LADISLAV PILAŘ	
							
Akce: FAKULTNÍ NEMOCNICE OLOMOUC ÚPRAVA PROSTOR KNM (RADIOFARMACEUTICKÁ LABORATOŘ)							
Objekt: STAVEBNÍ ÚPRAVY ČÁSTI 1.NP OBJEKTU J3 SO 01		Zakázkové číslo:		DPS 63 - 2016	Paré:		
		Datum:		06 - 2017			
		Formát:		4A4			
Obsah: PŮDORYS 3.NP - KANALIZACE		Stupeň:		DSPS	Číslo výkresu: D1.04-105		
		Měřítko:		1:50			