

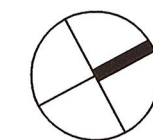
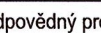


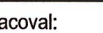


SCHEMA OBJEKTŮ

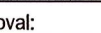

±0,000 = STÁVAJÍCÍ 1.NF

Generální projektant: LT PROJEKT PROJEKTOVÁNÍ STAVITELNÝCH VÝSTAV		Dodavatel: MONTPLAST-JTPV s.r.o. Přímátřská 296/38, 180 00 Praha 8 - Libeň Tel: +420 731 144 2819 E-mail: montplast-jtpv@seznam.cz		Investor:  FAKULTNÍ NEMOCNICE OLMOUC			
Profese: ZTI		Zpracovatel dílu: HP consult s.r.o., Durdáková 5, 613 00 Brno Tel: +420 542 219 165 +420 739 556 045 E-mail: hpconsult@seznam.cz		Autorizace:			
Odpovědný projektant: ING. LADISLAV PÍLÁŘ 		Vyracoval: EVA SZABÓVÁ 		Kontroloval: ING. LADISLAV PÍLÁŘ 			
Akce:		FAKULTNÍ NEMOCNICE OLMOUC		Zakázkové číslo: DPS 63 - 2016		Parčí:	
ÚPRAVA PROSTOR KNM (RADIOFARMACEUTICKÁ LABORATOŘ)				Datum: 06 - 2017			
				Formát: 8A4			
Objekt: STAVEBNÍ ÚPRAVY ČÁSTI 1.NP OBJEKTU J3		SO 01		Stupeň: DSPS			
Obsah:		Měřítko:		Číslo výkresu:			
PŮDORYS 1.NP - VODOVOD		1:50		D1.04-107			

LEGENDA

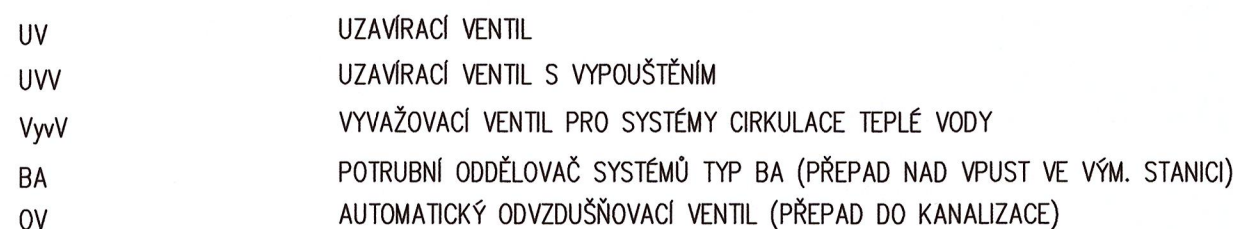


U	UMYVADLO vel. 550/450, ZÁPACHOVÁ UZÁVĚRKA – LAHOVÝ SIFON, KRYT SIFONU, BATERIE NÁSTĚNNÁ SMĚŠOVACÍ PÁKOVÁ 1/2"x150mm OSA BATERIE +1150mm
UB	UMYVADLO vel. 550/450, ZÁPACHOVÁ UZÁVĚRKA – LAHOVÝ SIFON, KRYT SIFONU, BATERIE NÁSTĚNNÁ BEZDOTYKOVÁ PRO SV A TV ZDROJ BEZPEČNÉHO NAPĚTÍ V DODÁVCE ZTI, OSAZEN V PODHLEDU, OSA BATERIE +1150mm
UBV	UMYVADLO VESTAVNÉ DO PRAC. DESKY V DODÁVCE TECHNOLOGIE, ZÁPACHOVÁ UZÁVĚRKA – LAHOVÝ SIFON VHDNÝ DO NÁBYTKU BATERIE BEZDOTYKOVÁ NÁSTĚNNÁ PRO SV A TV, ZDROJ BEZPEČNÉHO NAPĚTÍ V DODÁVCE ZTI, OSAZEN V PODHLEDU OSA BATERIE +1150mm
DT	DŘEZ V DODÁVCE TECHNOLOGIE, ZÁPACHOVÁ UZÁVĚRKA – LAHOVÝ SIFON VHDNÝ DO NÁBYTKU/ PRO DŘEZ NEBO DVOJDŘEZ BATERIE DŘEZOVÁ NÁSTĚNNÁ SMĚŠOVACÍ PÁKOVÁ, OSA BATERIE +1150mm
WC	WC MISA KERAMICKÁ ZÁVĚSNÁ, MONTÁŽNÍ PRVEK DO SKD PŘÍČEK SAMONOSNÝ VČETNĚ NÁDRŽKY, OVLÁDACÍ DESKA, SEDÁTKO

VYL

§

PU

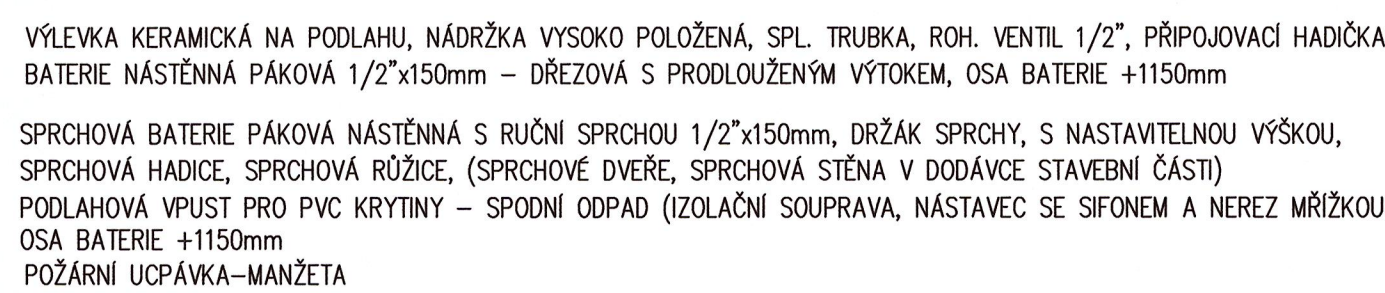

OZNAČENÍ STOUPAČKY VODY DLE PŮVODNÍ DOKUMENTACE

VÝVODY PRO TECHNOLOGII

du Vývod studené vody Ø 3/4" ukončený pračkovým uzavíracím ventilem cca 600 mm vysoko, tlak 3–6 bar. Vývod určen pro úpravu vody (nebo proveden odbočkou z dřezové baterie)

d1 Vývod studené vody Ø 3/4" ukončený nad dřezem kohoutem v úrovni dřezové baterie,

POZNÁMKA:

VEŠKERÉ POHLEDOVÉ PRVKY BUDOU PŘED ZAKOUPENÍM ODSOUHLASENY S INVESTOREM A ZPRACOVATELEM ČÁSTI INTERIÉR.

KOORDINACE ROZVODŮ – VIZ. STAVEBNÍ ČÁT.

VEŠKERÉ VÝVODY PRO ZDRAVOTNICKOU TECHNOLOGII BUDOU PROVEDENY DLE KÓTOVANÝCH VÝKRESŮ ZPRACOVATELE ČÁSTI ZDRAVOTNICKÁ TECHNOLOGIE.

POŽÁRNÍ UCPÁVKY (PU) BUDOU PŘÍSTUPNÉ PŘES DVÍŘKA NEBO KAZETU.
JAKO UZÁVĚRY BUDOU POUŽITY UZAVÍRACÍ VENTILY, NEPOUŽÍVAT KULOVÉ KOHOUTY.