



LEGENDA MÍSTNOSTÍ

Č.M.	NÁZEV MÍSTNOSTI	m²	POZNÁMKA
BUDOVA 33, BLOK 3 (A_3391 ...)			
010	SCHODIŠTĚ	13,7	
020	CHODBA	40,4	
030	ÚKLID	2,3	
050	SKLAD	19,1	
060	VYMRACÍ MÍSTNOST	20,1	
070	VSTUPNÍ FILTR	8,1	
071	LABORATOR	16,6	
072	STROJOVNA VZT	10,4	
080	VÝTAH	0,9	
090	ANGLICKÝ DVOREK	2,3	
100	SKLAD	15,8	
110	VÝTAH	0,9	
121	VÝMENIKOVÁ STANICE	18,8	

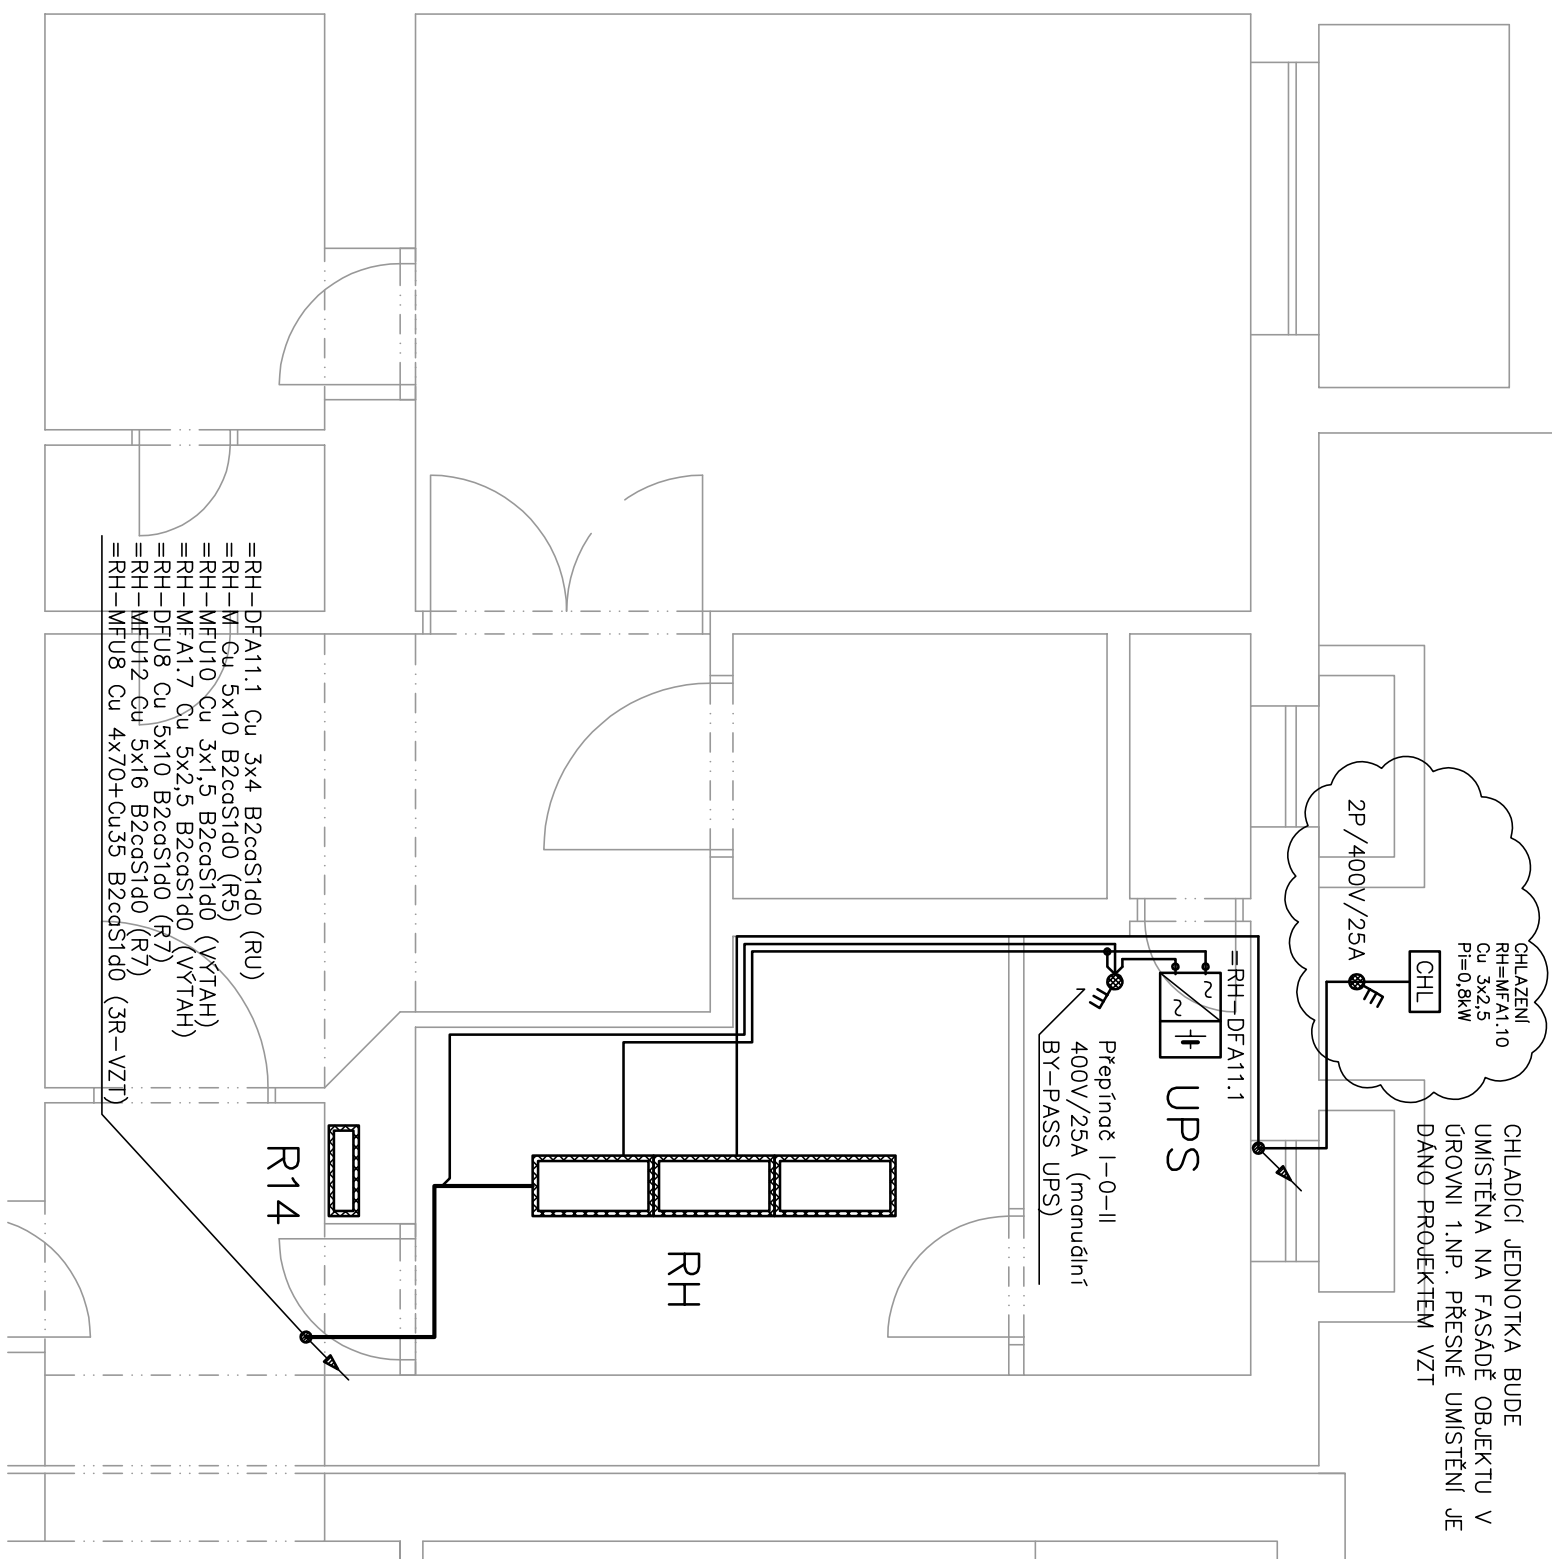


SCHEMA OBJEKTU

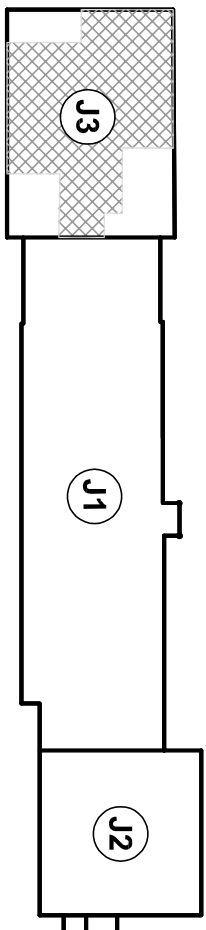

±0,000 = STÁVAJÍCÍ 1.NP

Revize	Vypracoval	Popis obsahu revize	Datum

LT PROJEKT PROJEKTOVANÍ ZDRAVOVNICE VYSIAVR		Hlavní inženýr projektu: ING. JAN KOOMANEK Vedoucí projektant zakázky: ING. IVO PRŮCHA	
Profese:	Zpracovával dle:	Investor:  FAKULTNÍ NEMOCNICE OLOMOUC	
EL	Ing. Pavel Klein, Projektování elektrických zařízení Tel.: +420 603 708 116 E-mail: Klein.p@seznam.cz		
Opovědný projektant:	Vypracoval:		Autotizace:
ING. PAVEL KLEIN	ING. PAVEL KLEIN		
Kontroloval:	ING. PAVEL KLEIN		
Auce:	FAKULTNÍ NEMOCNICE OLOMOUC		
ÚPRAVA PROSTOR KMM (RADIOFARMACEUTICKÁ LABORATOŘ)	Zákazkové číslo: DPS 61 - 2016		
Objekt: STAVEBNÍ ÚPRAVY ČÁSTI 1.NP OBJEKTU J3	Datum: 6-2017	Paré:	
Osahat:	SO 01	Fornat: 5 AA	
SILNOPROUDÉ ROZVODY 1.PP	Skupit: SKUTEČNÉ PROVEDENÍ	Měřitko: 1:50	
		Číslo výkresu: D1.06-101	

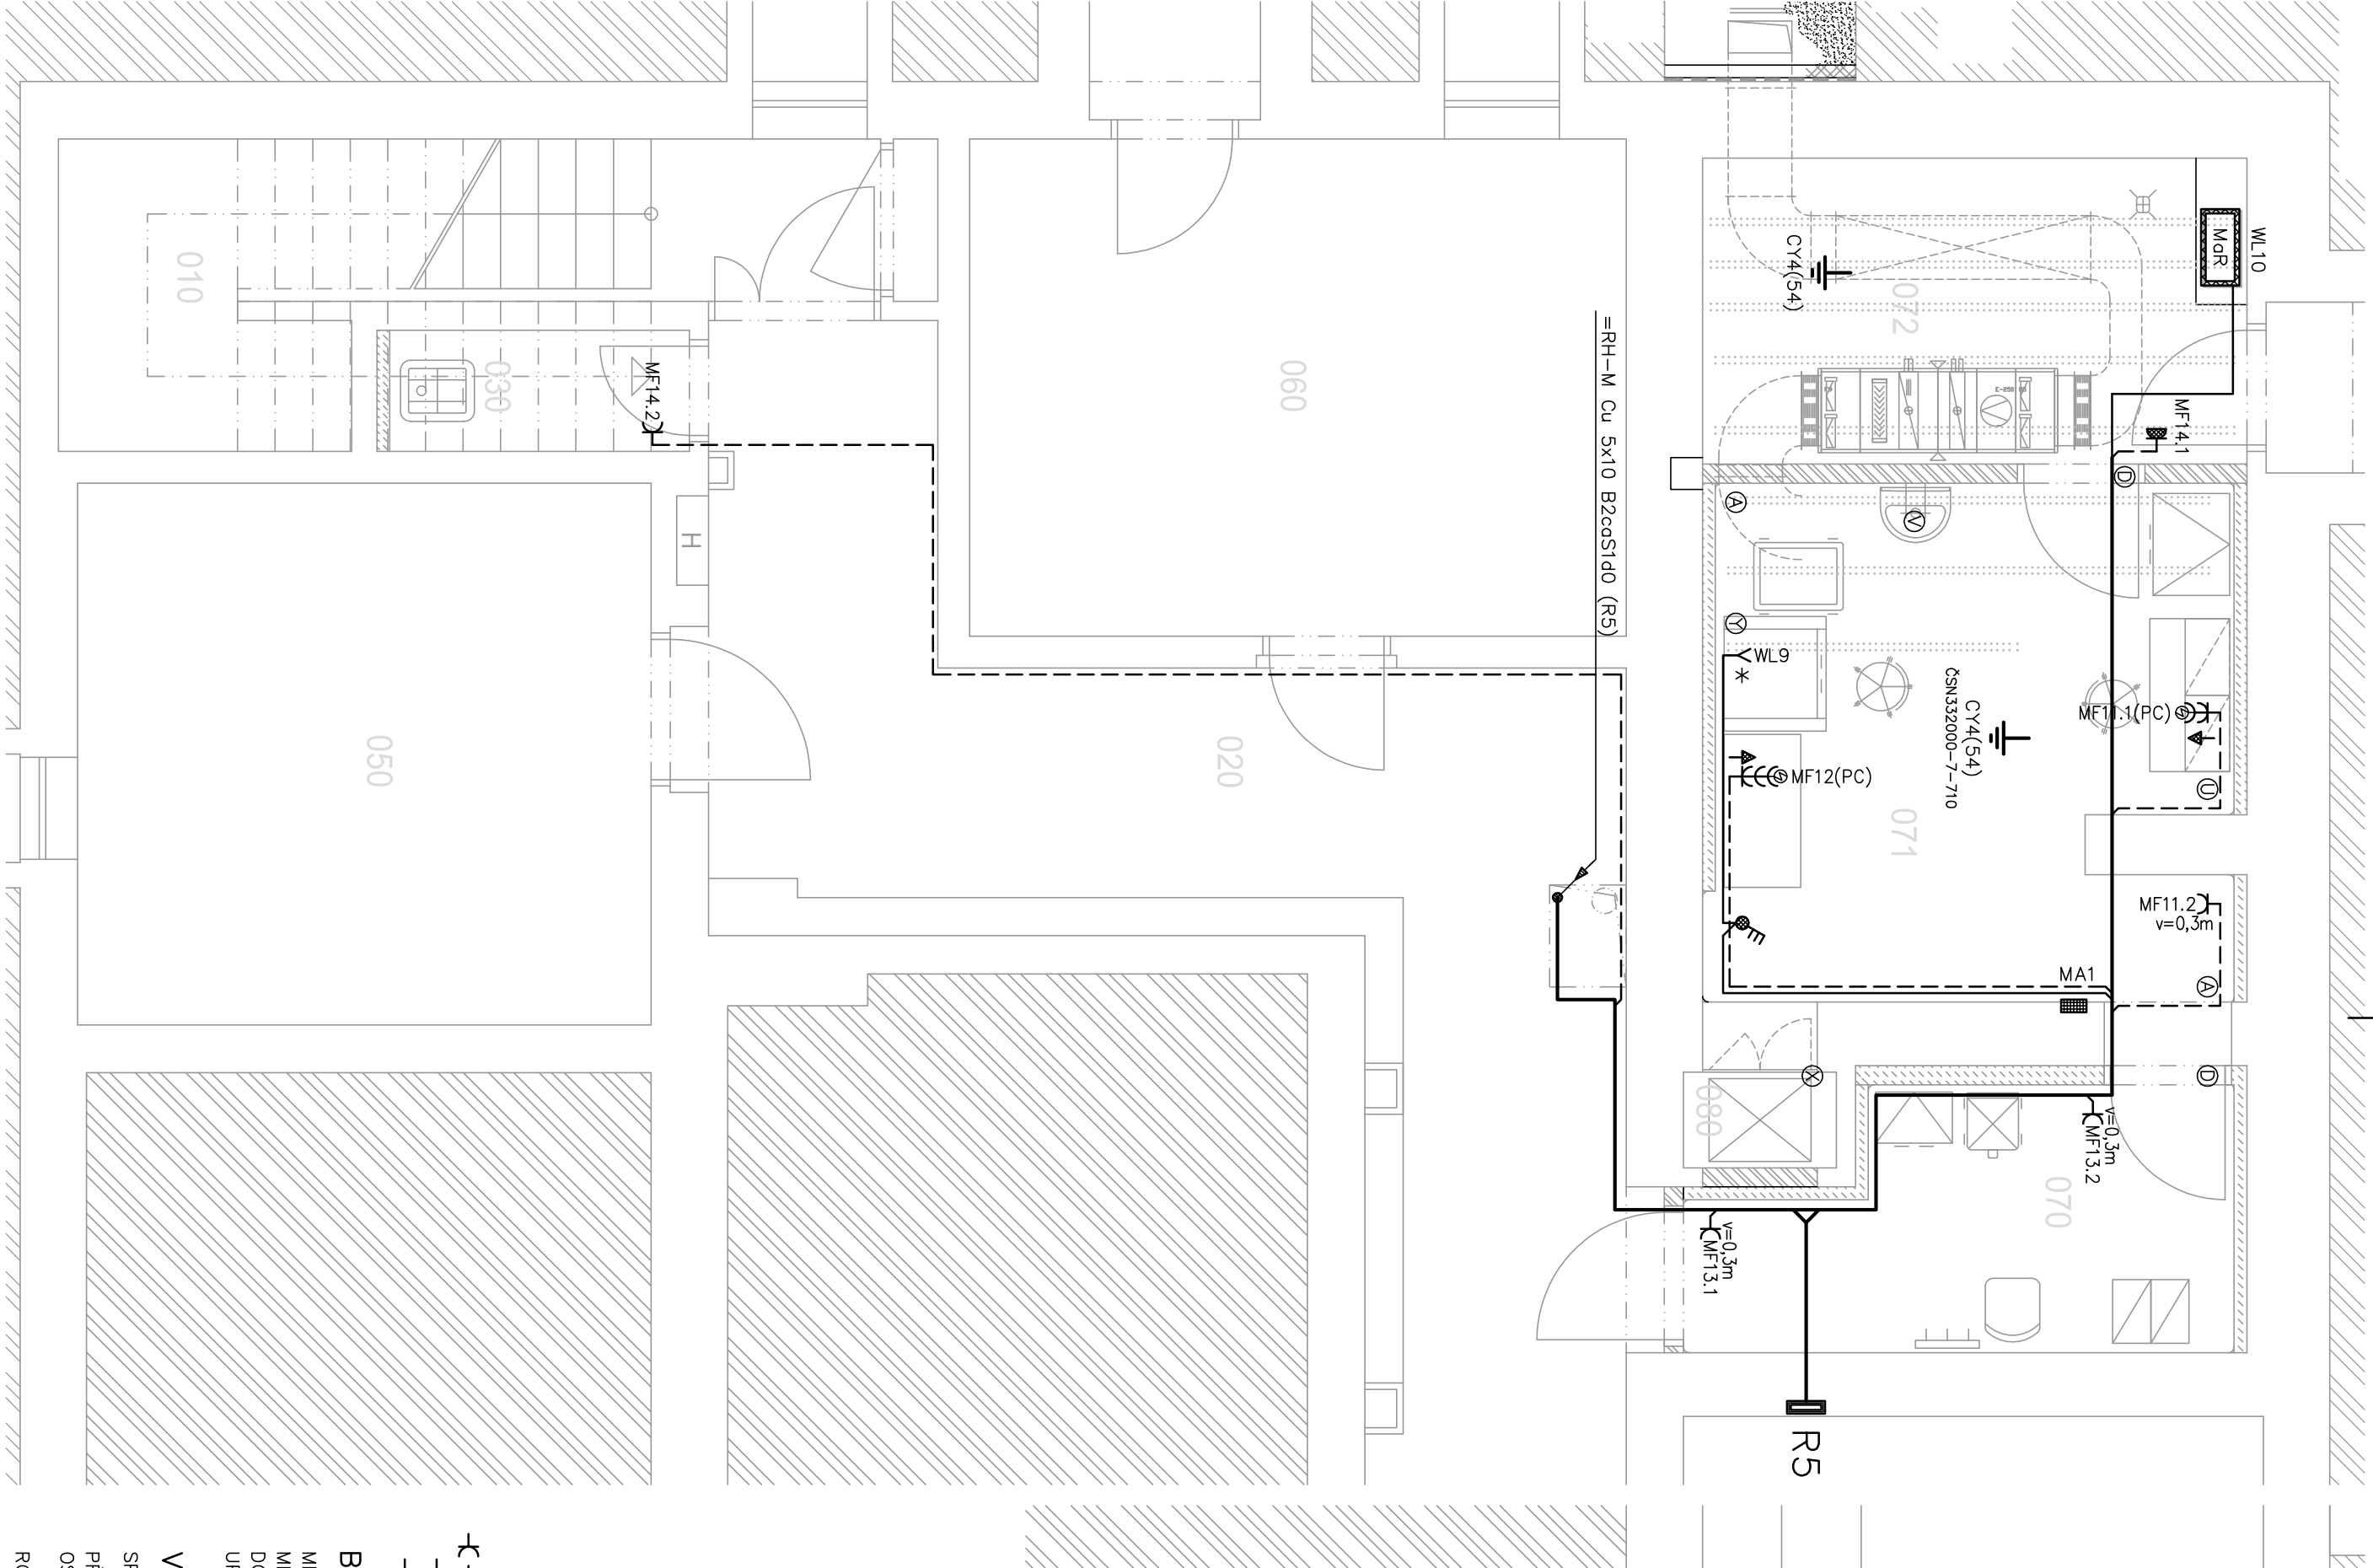

* přívod el. proudu 230V (pro digestor) – kabel Cu 3x4, samostatný okruh, jističeno jističem 20A
volný konec cca 2000 mm, vedeno přes vlničku mimo digestor
zemnicí vodič 6 mm², volný konec cca 2000 mm,
ovládací kabel Cu 3x1,5 pro spouštění ventilátoru, volný konec cca 2000mm,cca 1200mm vysoko nebo ze stropu
Přesné umístění jednotlivých vývodů je zakresleno (případně i okótováno) ve výkresech technologie
Všecké koncové prvky budou opatřeny trvalými strojovým popisem příslušného bodu:

OZNAČENÍ VÝVODŮ POSPOJOVÁNÍ

- ☒ A SYDVOVÁ SIŤ ANTISTATICKÉ PODLAHY
- ☒ B ZÁRUBEN DVEŘÍ, RAM POSUVNÝCH DVEŘÍ
- ☒ C VÝVOD MEDIPLYNŮ
- ☒ D VODOVODNI BATERIE
- ☒ E RAMY OKEN
- ☒ F ROZVODY ÚT
- ☒ G DIGESTOR (Cu 6)
- ☒ H VÝTAH

 ZÁSUVKA PRO OCHRANNÉ POSPOJOVÁNÍ

 KRABICE S MÍSTNÍ PŘIPOJNICÍ OCHRANNÉHO POSPOJOVÁNÍ (MA)
JEDNOTLIVÉ VODIČE V MA BUDOU OPTŘENY BUŽÍRKOU S POPISEM

POSPOLJOVÁNÍ BUDE PROVEDENO DLE ČSN 332000-7-701 ed.2
V MÍSTNOSTECH PRO LÉKAŘSKÉ ÚČELY DLE ČSN332000-7-710 (ČSN 332140)

✂✂ Zásuvka 230V/16A IP20 pro zapuštěnou montáž do společných instalačních rámečků

☒ Zásuvka 230V/16A s vestavěnou přepětovou ochranou "D" ("3")

BARVY ZÁSUVEK

MDO	M	BÍLÁ
MDO	M, MF (PC)	HNĚDÁ
DO	D, DF	ZELENÁ
UPS	U	ČERVENÁ

VÝŠKY OSAZENÍ [m]

SPINAČE, ZÁSUVKY 1.2m (Není-li na výkrese uvedeno jinak)
PŘÍSTROJE A SVÍTLA V UMÝVACÍM PROSTORU
OSADIT DLE ČSN 332000-7-701 ed.2

ROZVODNÁ SOUSTAVA

3 NPE AC 400 V / TN-S

OCHRANA PŘED ÚRAZEM ELEKTRICKÝM PROUDEM
(ZÁKLADNÍ OCHRANA, OCHRANA PŘI PORUŠE)

DLE ČSN EN 61140

OCHRANÉ OPATŘENÍ DLE ČSN 332000-4-41 ed. 2

AUTOMATICKÉ ODPOJENÍ OD ZDROJE
DVOJITÁ NEBO ZESÍLENÁ IZOLACE